

ISTITUTO AUTONOMO PER LE CASE POPOLARI
DELLA PROVINCIA DI BRINDISI

B/8
92/179

ELEMENTI DI INDIVIDUAZIONE DELL'UNITA' IMMOBILIARE

ASSEGNATARIO AMARA LUCIA VED. LINGARELLI
COMUNE DI BRINDISI Quartiere San
1140-Cantiere 2825 Via la Dora degli Stuppi Civ. 7
Palazzina una Scala 1 Piano terzo Int. 5

ALLOGGIO di n. 4.... stanze utili oltre gli accessori.

IN CATASTO E.U. - L'alloggio è riportato alla Partita 1906.... Foglio di mappa 34 Partic. 219 sub. 11.... Categ. A/3 classe 4^a consistenza catastale vani 6,50 Rendita Catastale L. 3705

~~BOX - GARAGE - E' riportato in C.E.U. alla Partita Foglio di mappa Partic. sub. Categ. Classe consistenza Catastale Mg. Rend. Cat. L.~~

CONFINANTE ALLOGGIO

NORD vano scala e alloggio sul 6
EST vano Dora degli Stuppi
SUD alloggio sul 6 e vano cor. 5
OVEST vano comune vano Dora sul 6

CONFINANTE SCANTINATO CL

NORD scantinato sul 4
EST vano scala e corridoio
SUD scantinato sul 3
OVEST area comune vano Dora int.

CONFINANTI LOCALE COMUNE

NORD
EST
SUD
OVEST

PARTI ~~scantinate~~ CONDOMINIALI : vano scala e vano 1° piano comune
presente su tutta l'area comune riportata sulla allegata planimetria

~~PARTI ED AREA~~ INDIVIDUALI : parte scantinato comune riportata sulla
allegata planimetria e vano scala su tutta l'area

AREA CONSORTILE



IL COORDINATORE GENERALE
(Dott. Ing. Antonio LONGO)

VISTO per la regolarità degli
elementi tecnici
IL CAPO UFFICIO
Manutenzione e Patrimonio
(Geom. Vito Savino)

Civ. 5 - RISCATTO

Matobello Michele

Alquò Alfredo

Civ. 7 - RISCATTO

Int. 5 - Zingarelli Antonio


Int. 6 - Carrozza Antonio



PIANO

SECONDO

AREA COMUNE

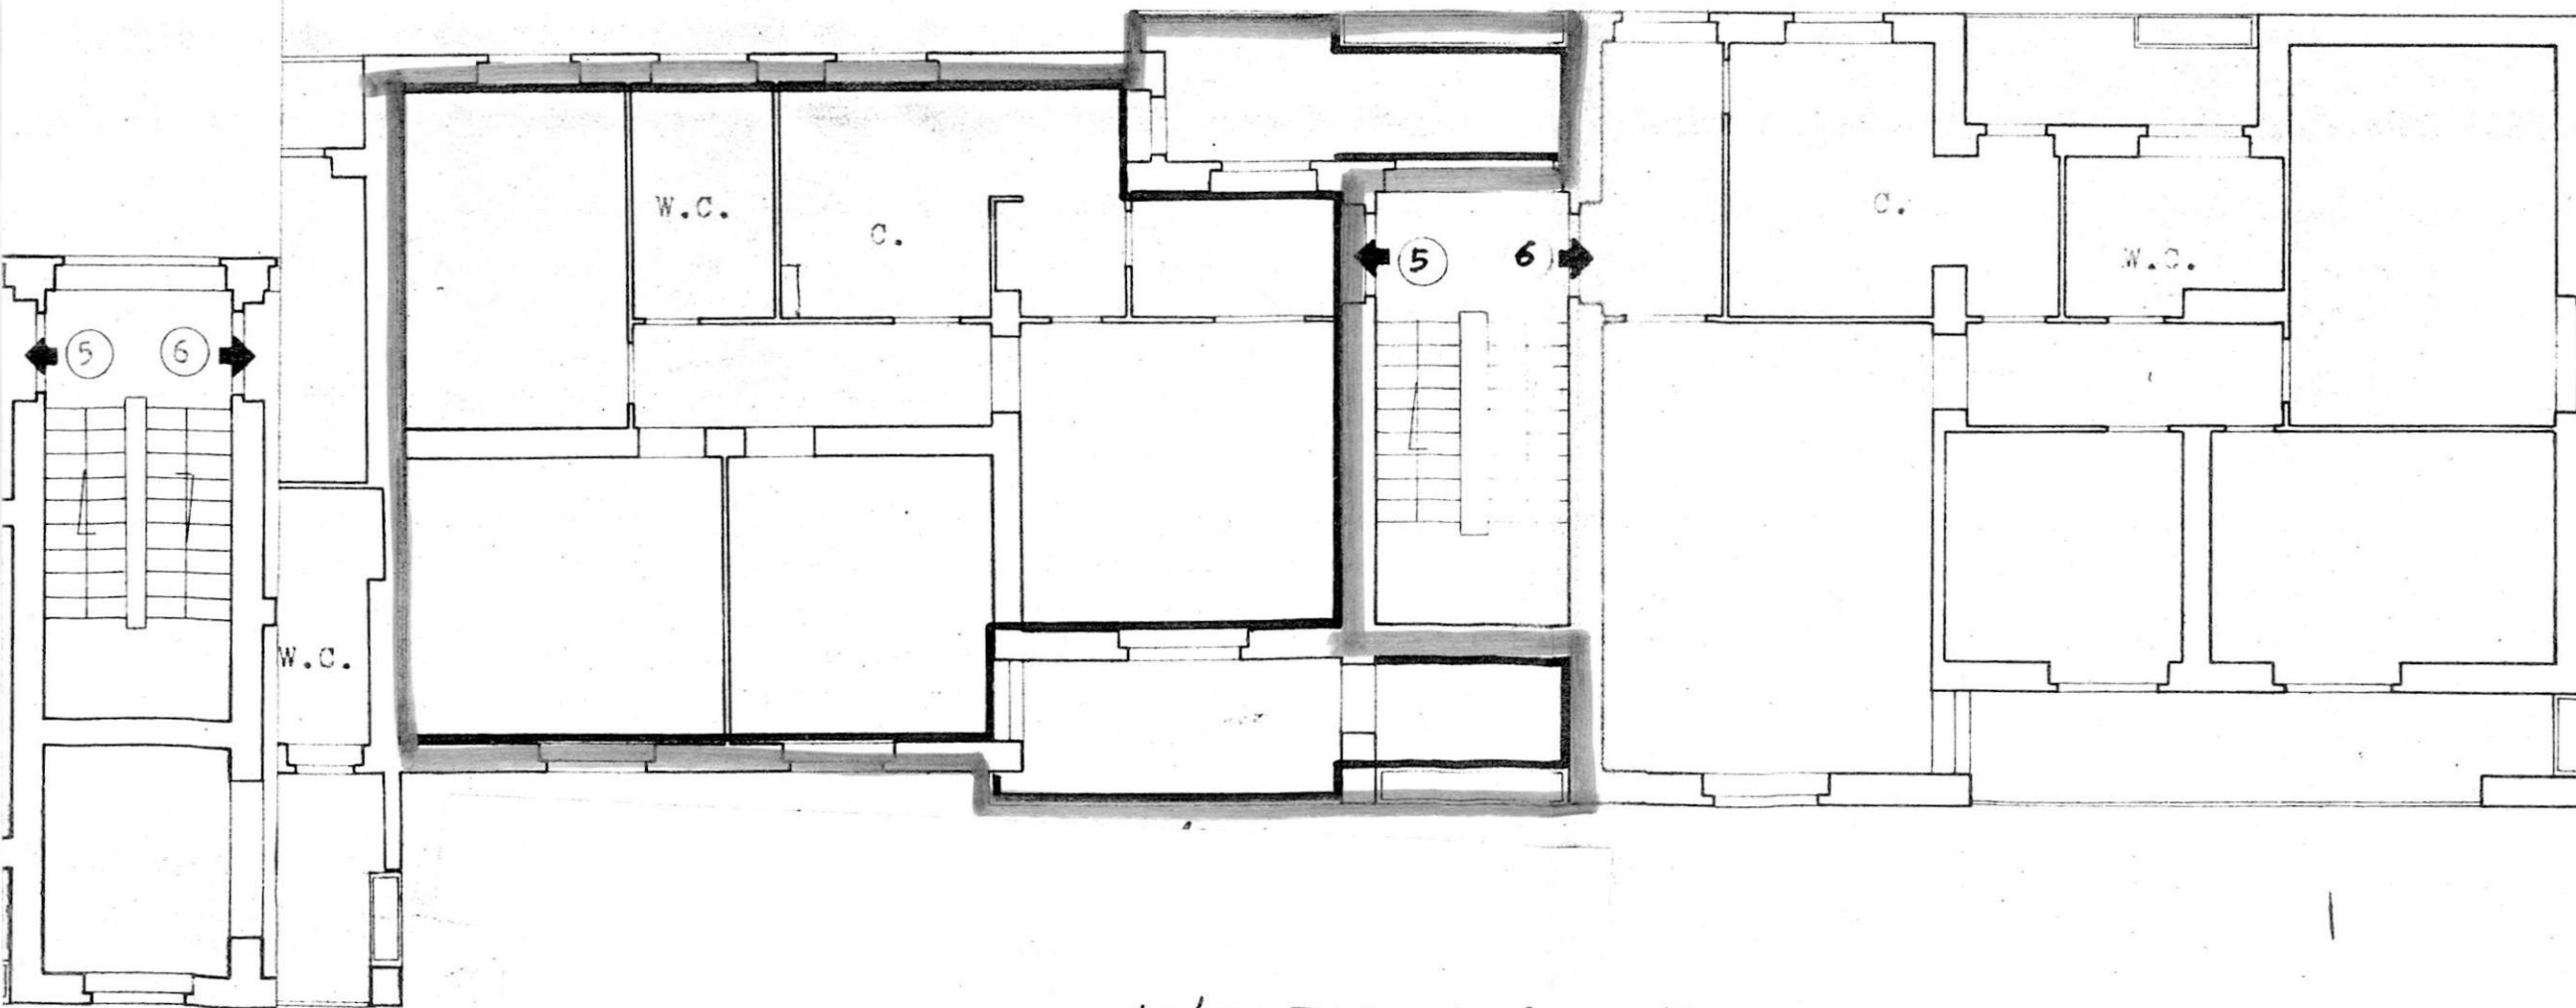

VIALE DUCA DEGLI ABRUZZI

Scala 1:100

FO

Civ. 7 - RISCATTO


- 1 - Spinella Alessandro
- 2 - Bruno Francesco
- 3 - Bruno Matteo
- 4 - Pignataro Giovanni
- 5 - Zingarelli Antonio
- 6 - Carrozza Antonio

i Abruzzi n° 5 - 7



PIANO CANTINATO

AREA COMUNE

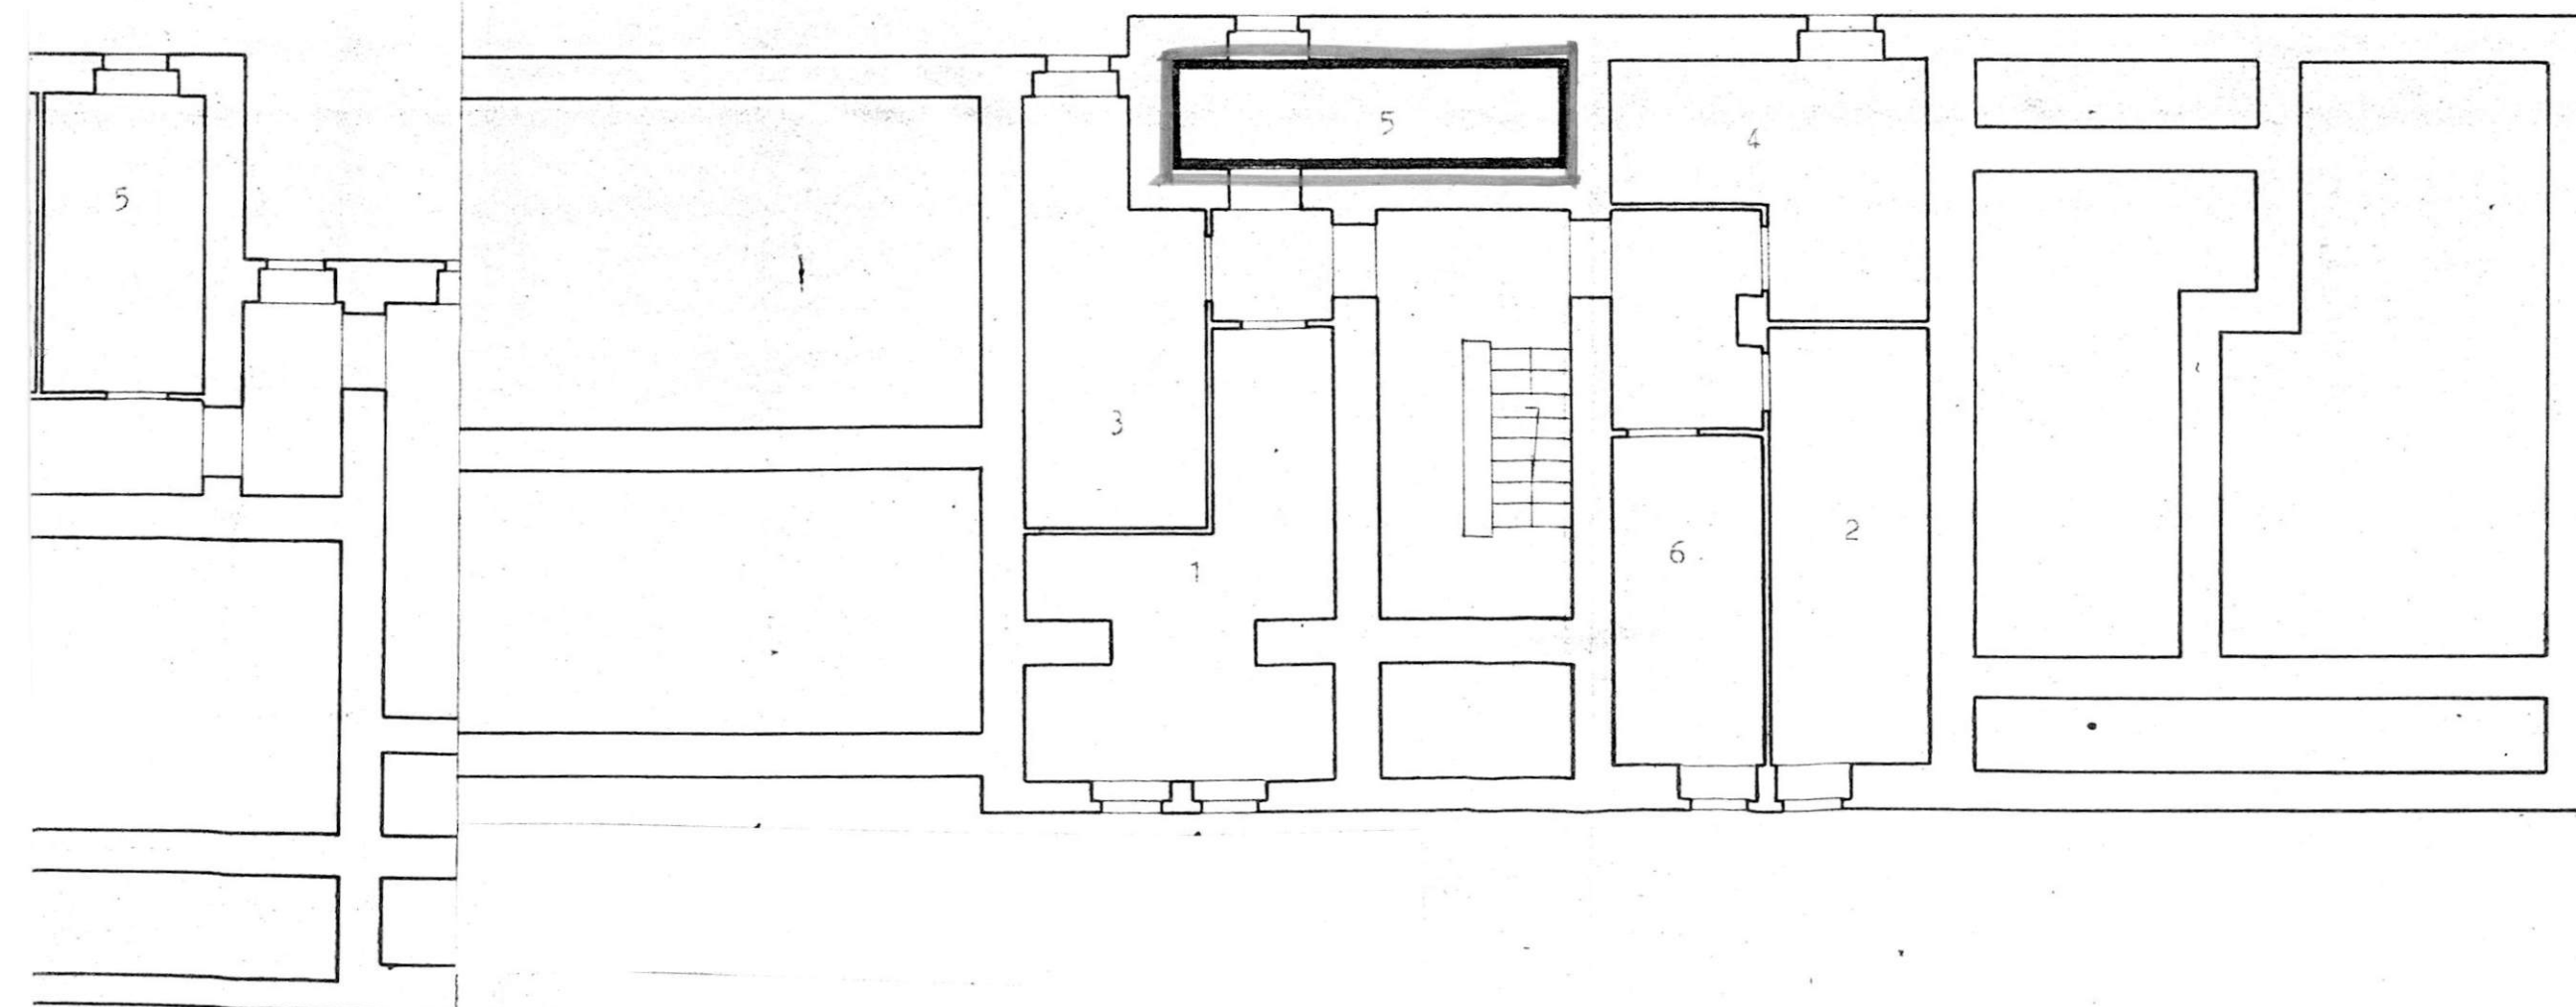


Febbraio 1958

Scale 1:100

B. Zucchi

si
si

egli Abruzzi 5 - 7

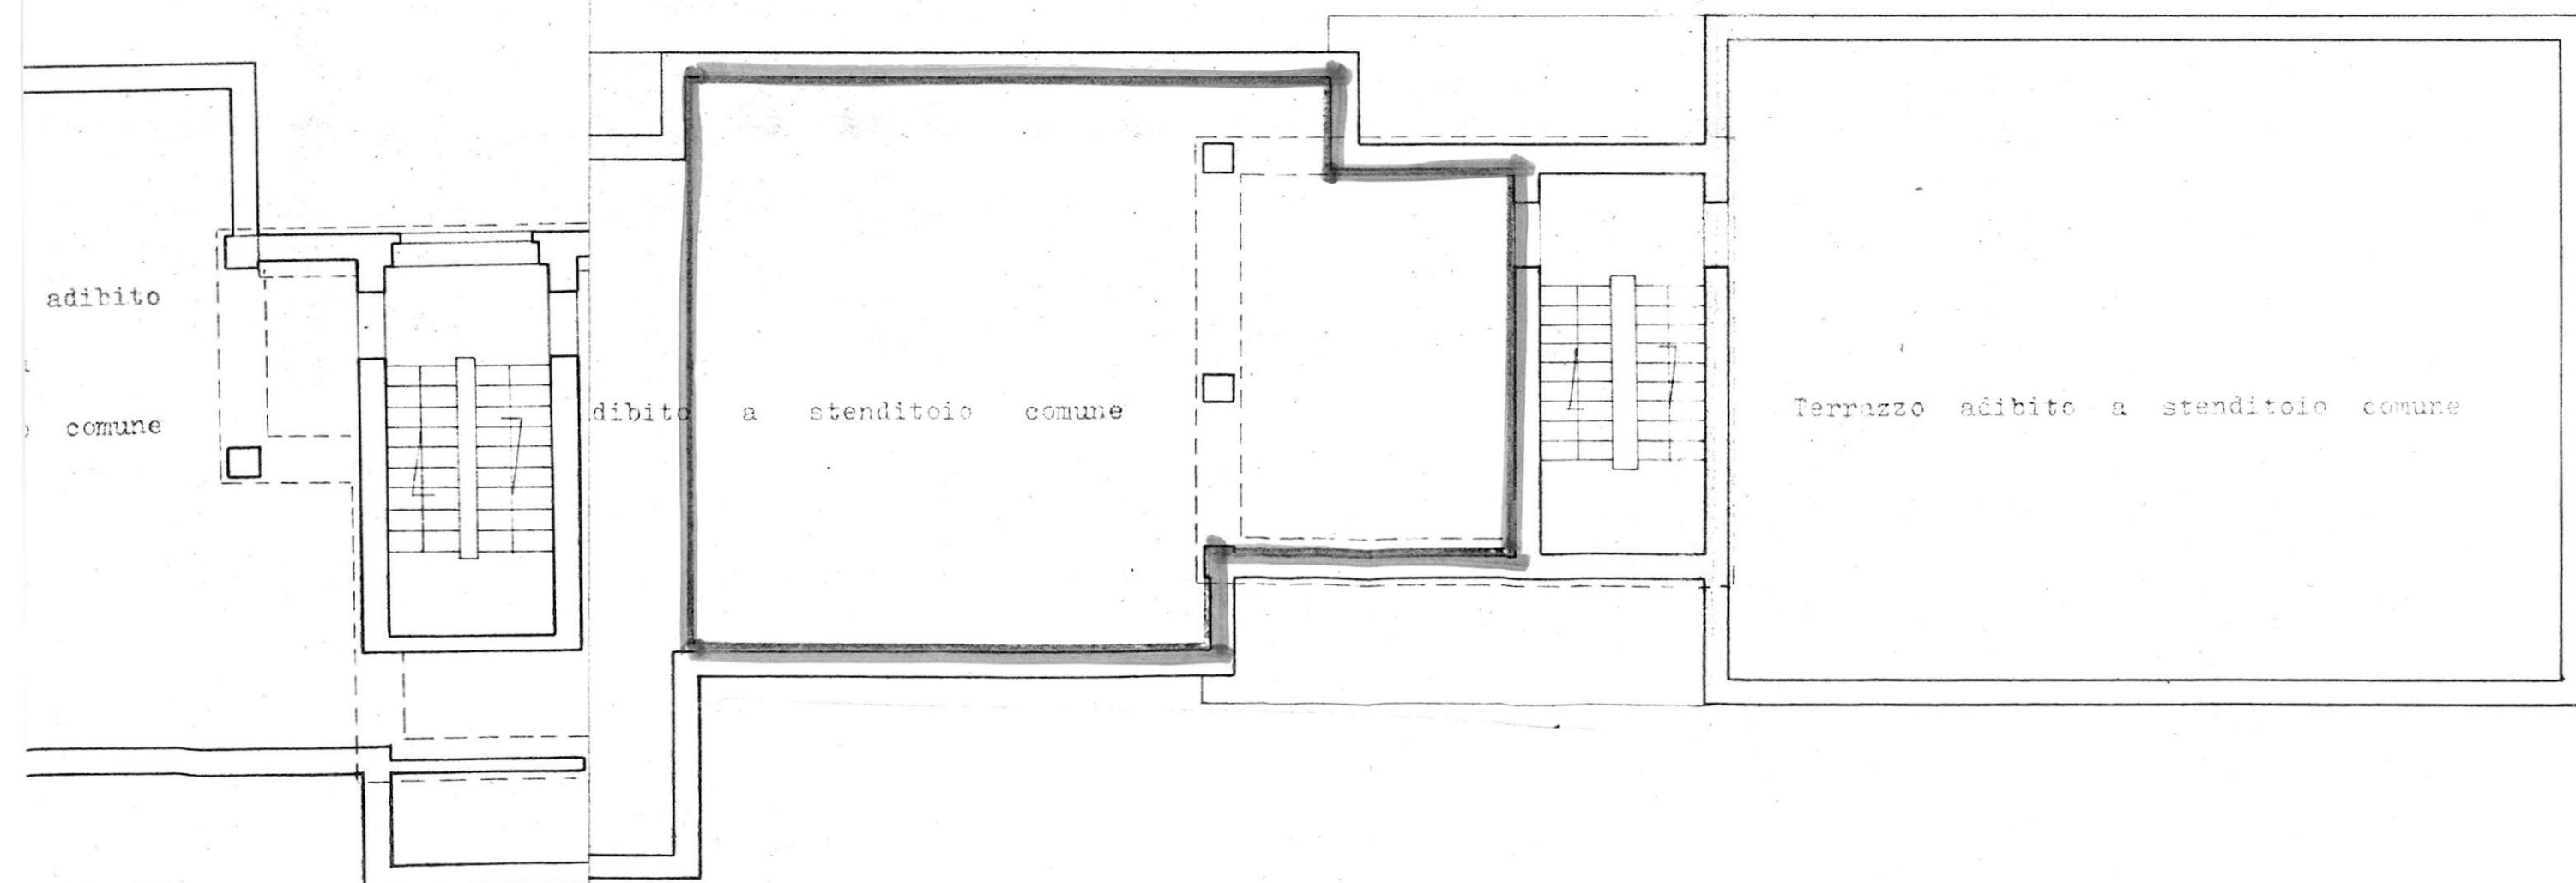


one Febbraio 1958

Scala 1:100

CAD. 201
F. 1000
R. 1000
V. 1000

RISCATTO

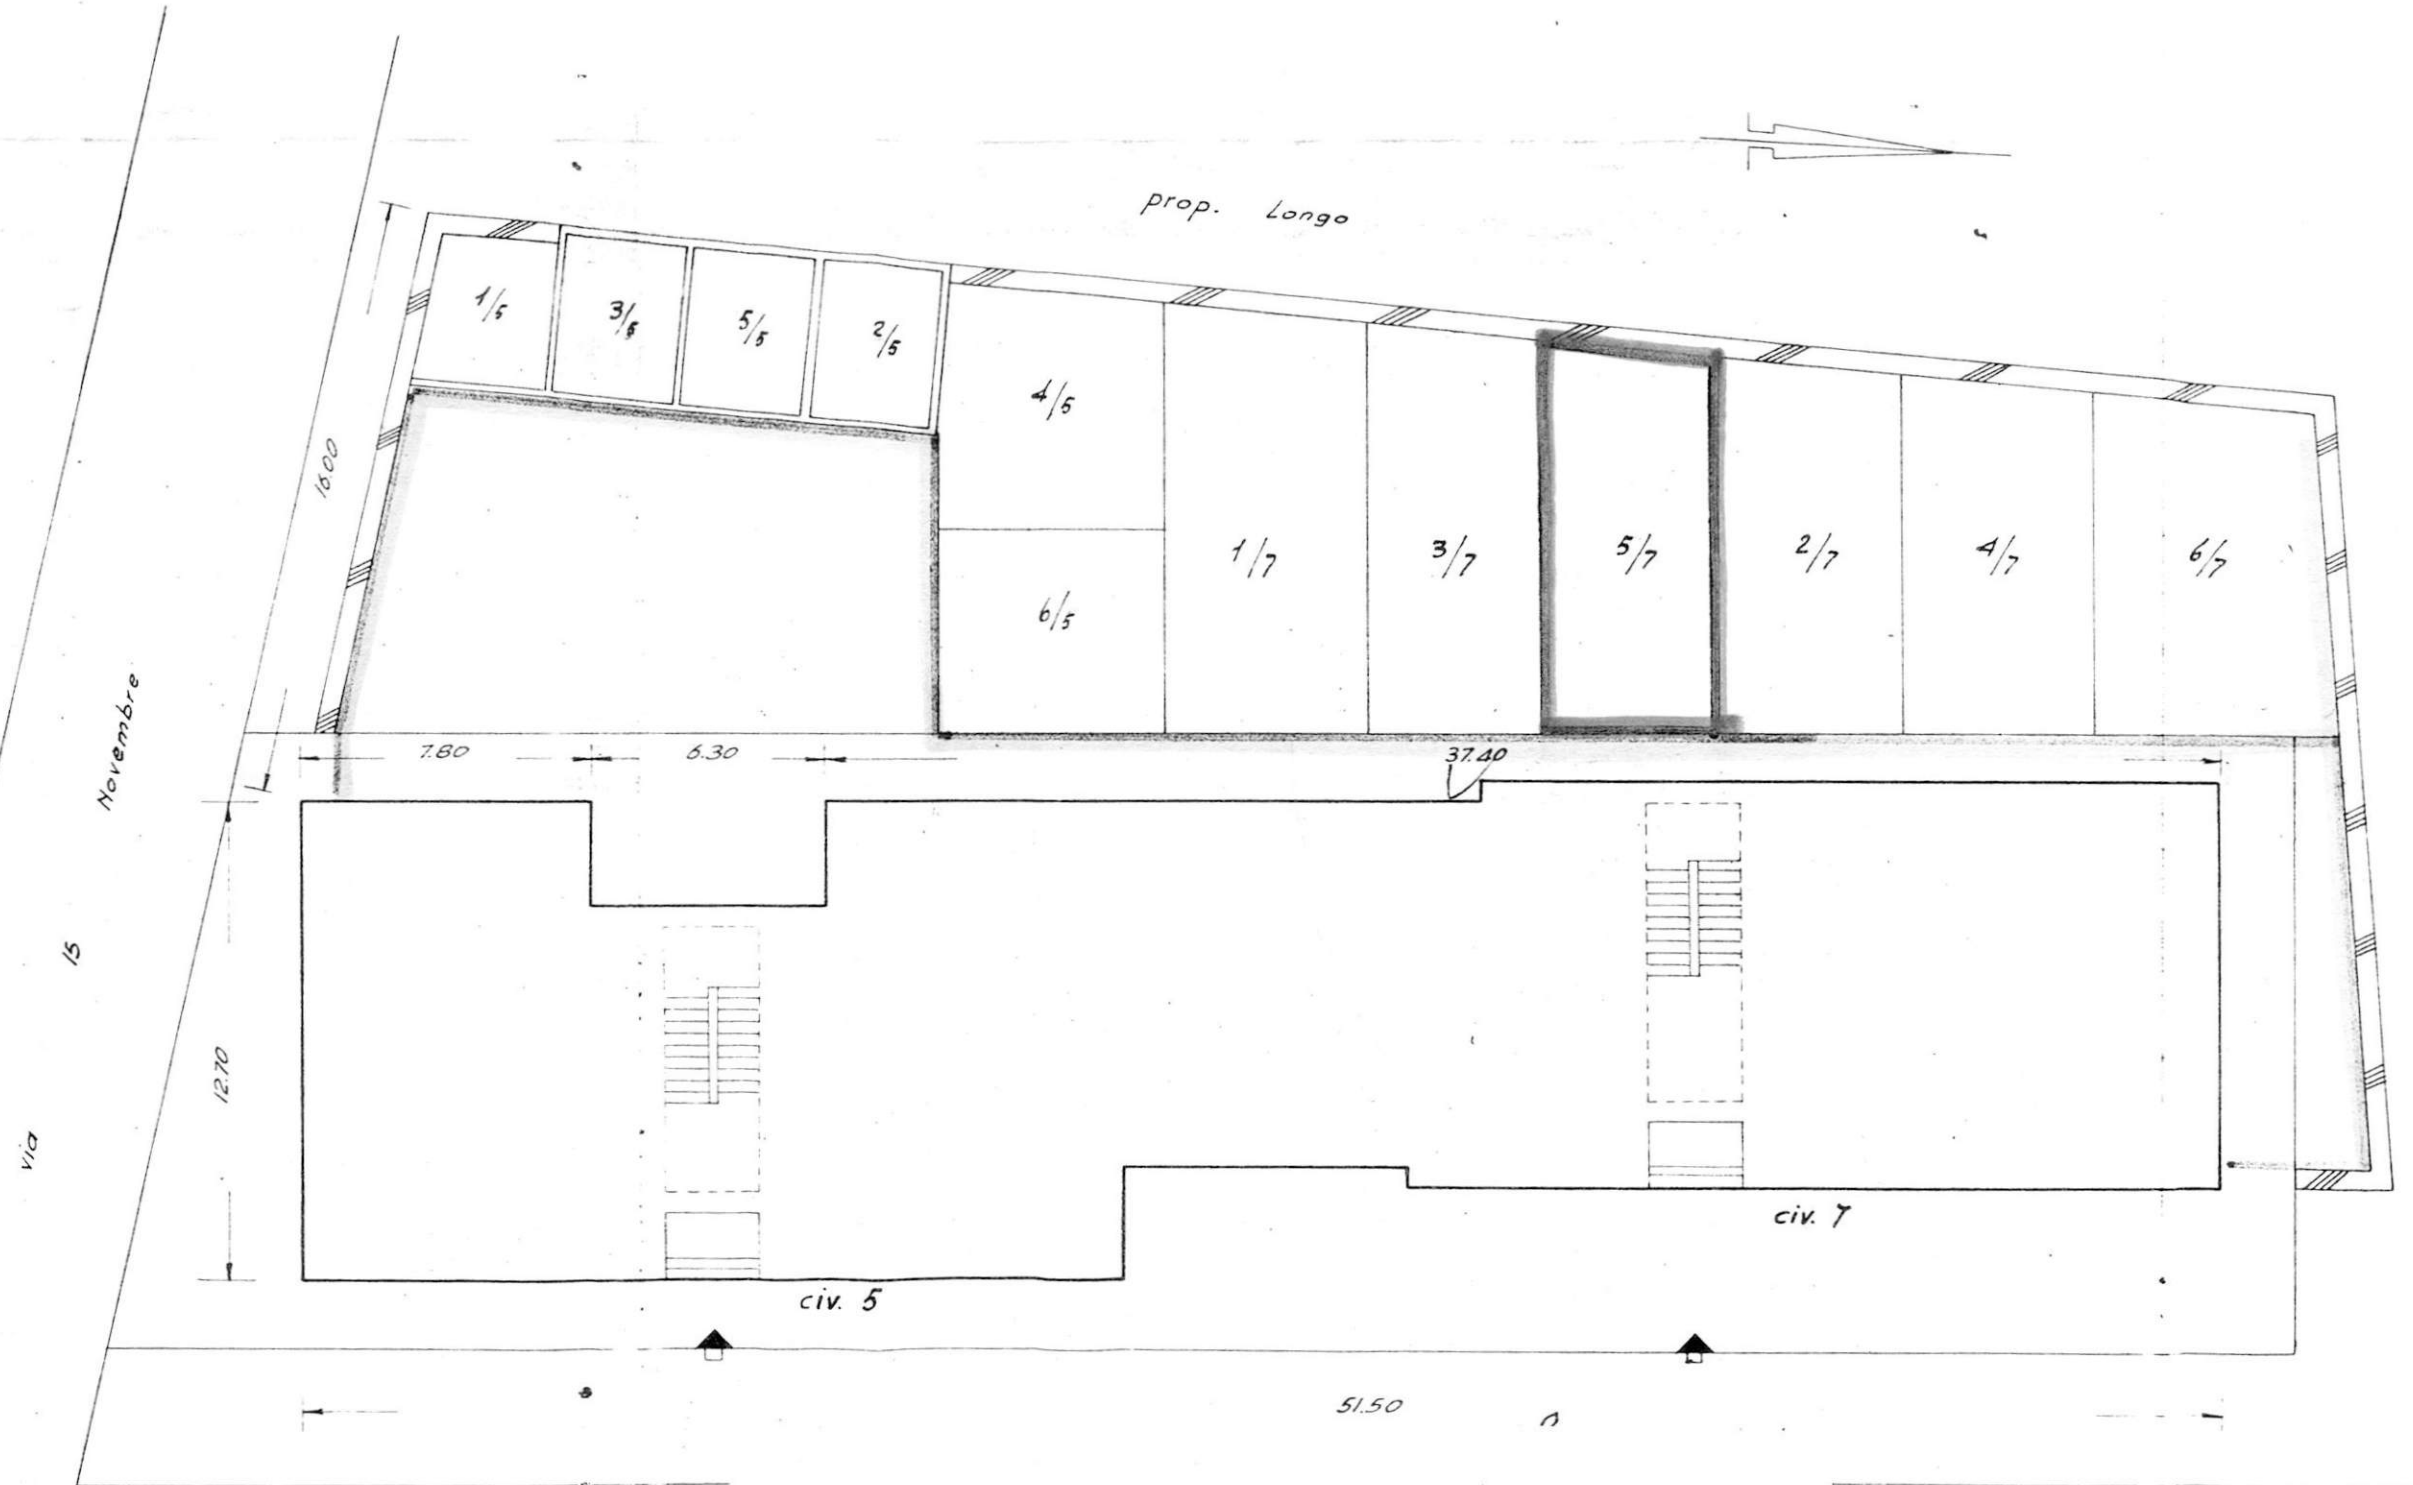

Duca

deg.

Abruz

8/8
20/11/21

ISTITUTO AUTONOMO PER LE CASE POPOLARI
DELLA PROVINCIA DI BRINDISI

ELEMENTI DI INDIVIDUAZIONE DELL'UNITA' IMMOBILIARE

ASSEGNATARIO .. *CARLOZZA Antonio* ..
COMUNE DI .. *Brindisi* .. Quartiere *San* ..
1644-Cantiere .. *1835* .. Via *h. Duca degli Abruzzi* .. Civ. *7* ..
Palazzina *Museo* Scale .. *1* .. Piano *terzo* Int. *6* ..

ALLOGGIO di n. *4* .. stanze utili oltre gli accessori.

IN CATASTO E.U. - L'alloggio è riportato alla Partita *1906* .. Foglio di mappa *34* .. Partic. *219* .. sub. *12* .. Categ. *A/3* .. classe *4^a* .. consistenza catastale vani *6,50* .. Rendita Catastale L. *3,405* ..

BOX - GARAGE - E' riportato in C.E.U. alla Partita .. Foglio di mappa .. Partic. .. sub. .. Categ. .. Classe .. consistenza Catastale Mg. Rend. Cat. L.

CONFINANTI ALLOGGIO

NORD *area comune verso Prop. Privato* ..
EST *Via Duca degli Abruzzi* ..
SUD *area sede e alloggi n. 5* ..
OVEST *area comune verso sede individuale* ..

CONFINANTI SCANTINATO - *11*

NORD *Scantinato n. 11* ..
EST *Via Duca degli Abruzzi* ..
SUD *area sede* ..
OVEST *area comune verso* ..

CONFINANTI LOCALE COMUNE

NORD ..
EST ..
SUD ..
OVEST ..

PARTI ED AREE CONDOMINIALI : *area sede, gruppo e area crescente* ..
in tutta l'area come riportato nella allegata planimetria ..

AREE INDIVIDUALI : *otto unità come riportate nella* ..
allegata planimetria crescente in tutta l'area ..

AREA CONSORTILE

IL COORDINATORE GENERALE
(Dott. Ing. Armando LONGO)

IL CAPO UFFICIO
Messa ...
(Dott. ...)



Comune di Brindisi
Provincia di Brindisi
CANTIERE N° 2835
Fabbricato unico
Località Casale
Via Duca degli Abruzzi n° 5 - 7

RISCATTO

Civ.7 - RISCATTO

Michele


Int.5 - Zingarelli Antonio

redo

Int.6 - Carrozza Antonio

PIANO SECONDO

AREA COMUNE

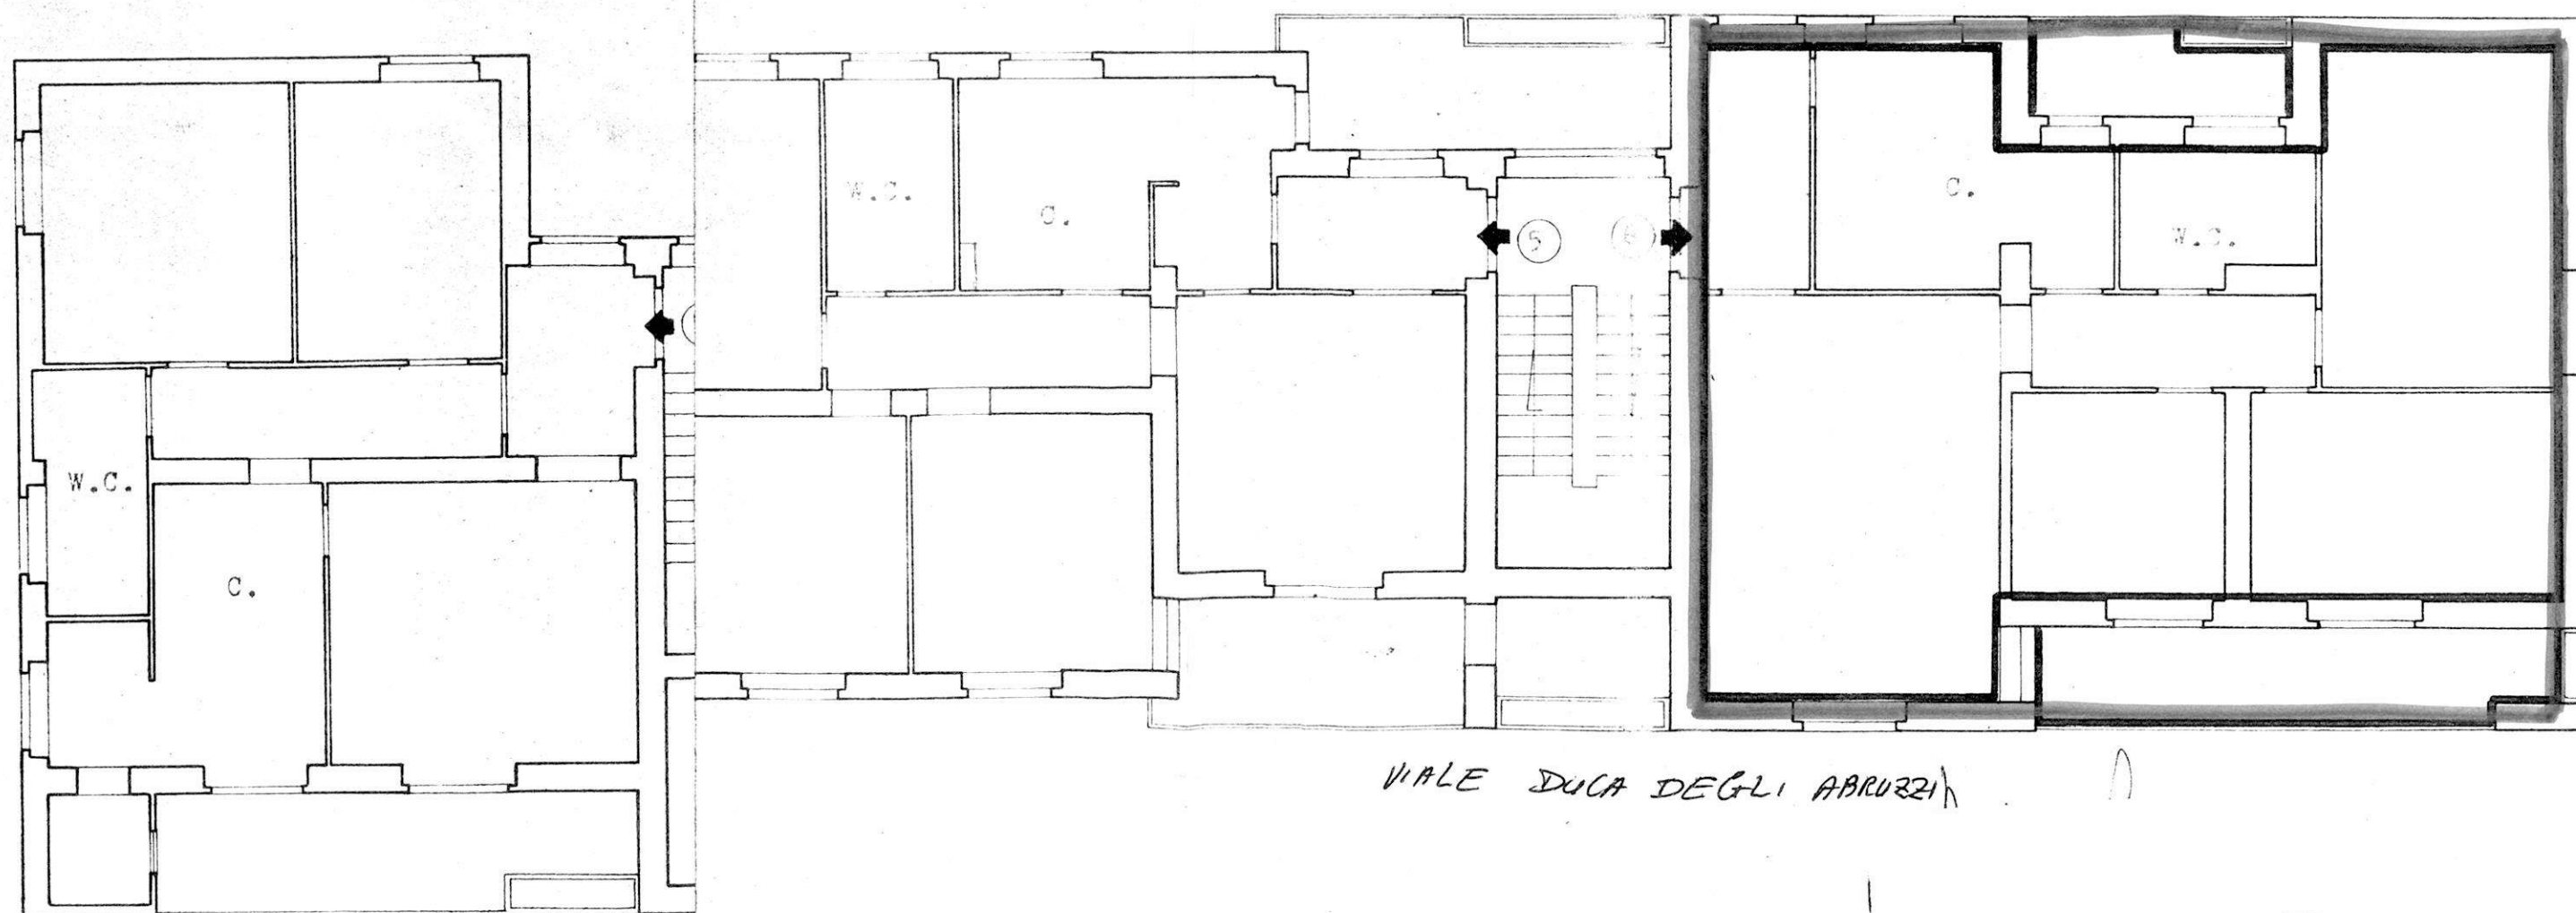

VIALE DUCA DEGLI ABRUZZI

Comune di Brindisi
Provincia di Brindisi
CANTIERE N° 2835
Fabbricato unico
Località Casale
Via Duca degli Abruzzi n° 5 - 7


TC

Civ. 7 - RISCATTI

- 1 - Spinella Alessandro
- 2 - Bruno Francesco
- 3 - Bruno Matteo
- 4 - Pignataro Giovanni
- 5 - Zingarelli Antonio
- 6 - Carrozza Antonio




PIANO CANTINATO

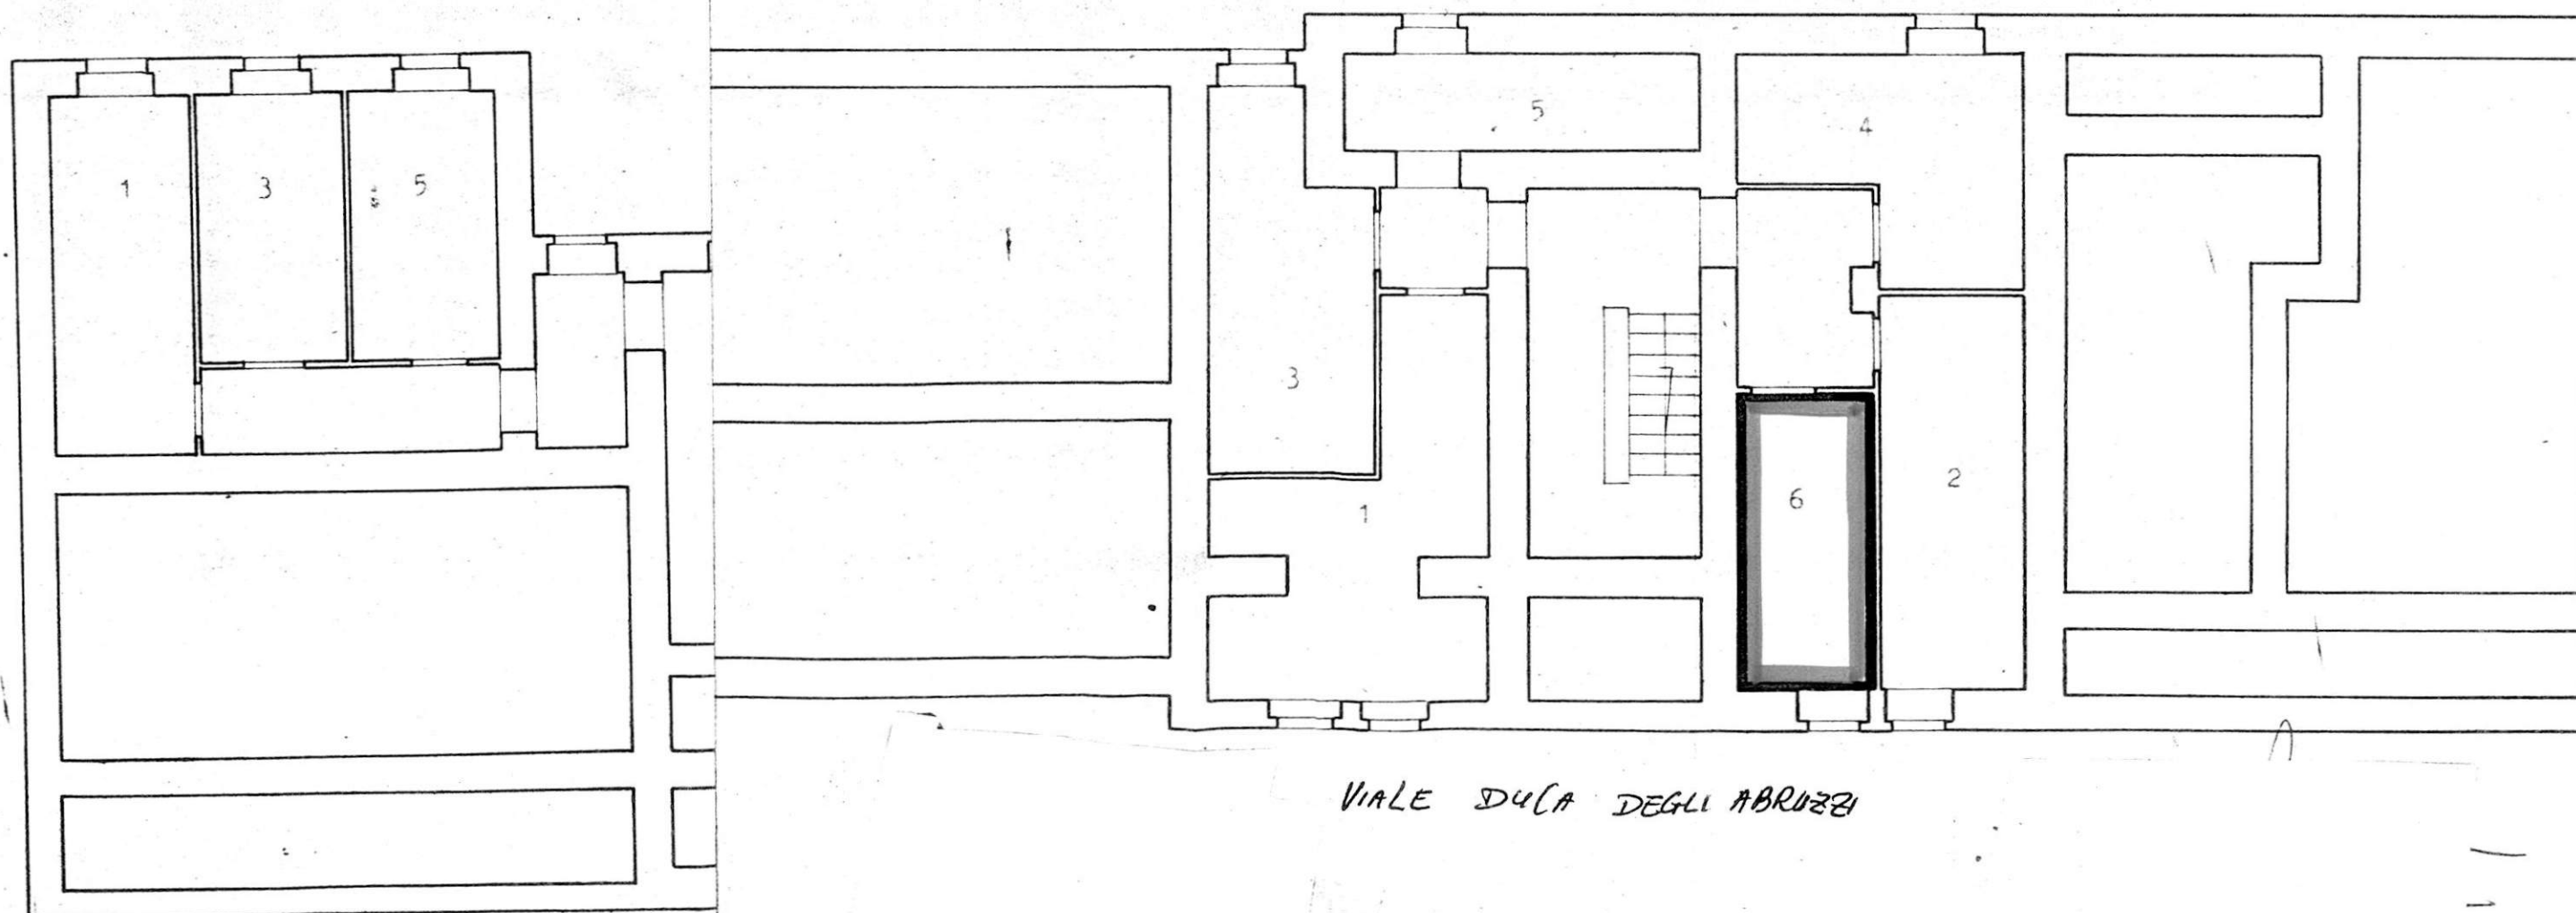

Calcolo
Prelievo
Lavori
Via Duca degli Abruzzi

RISCATTO

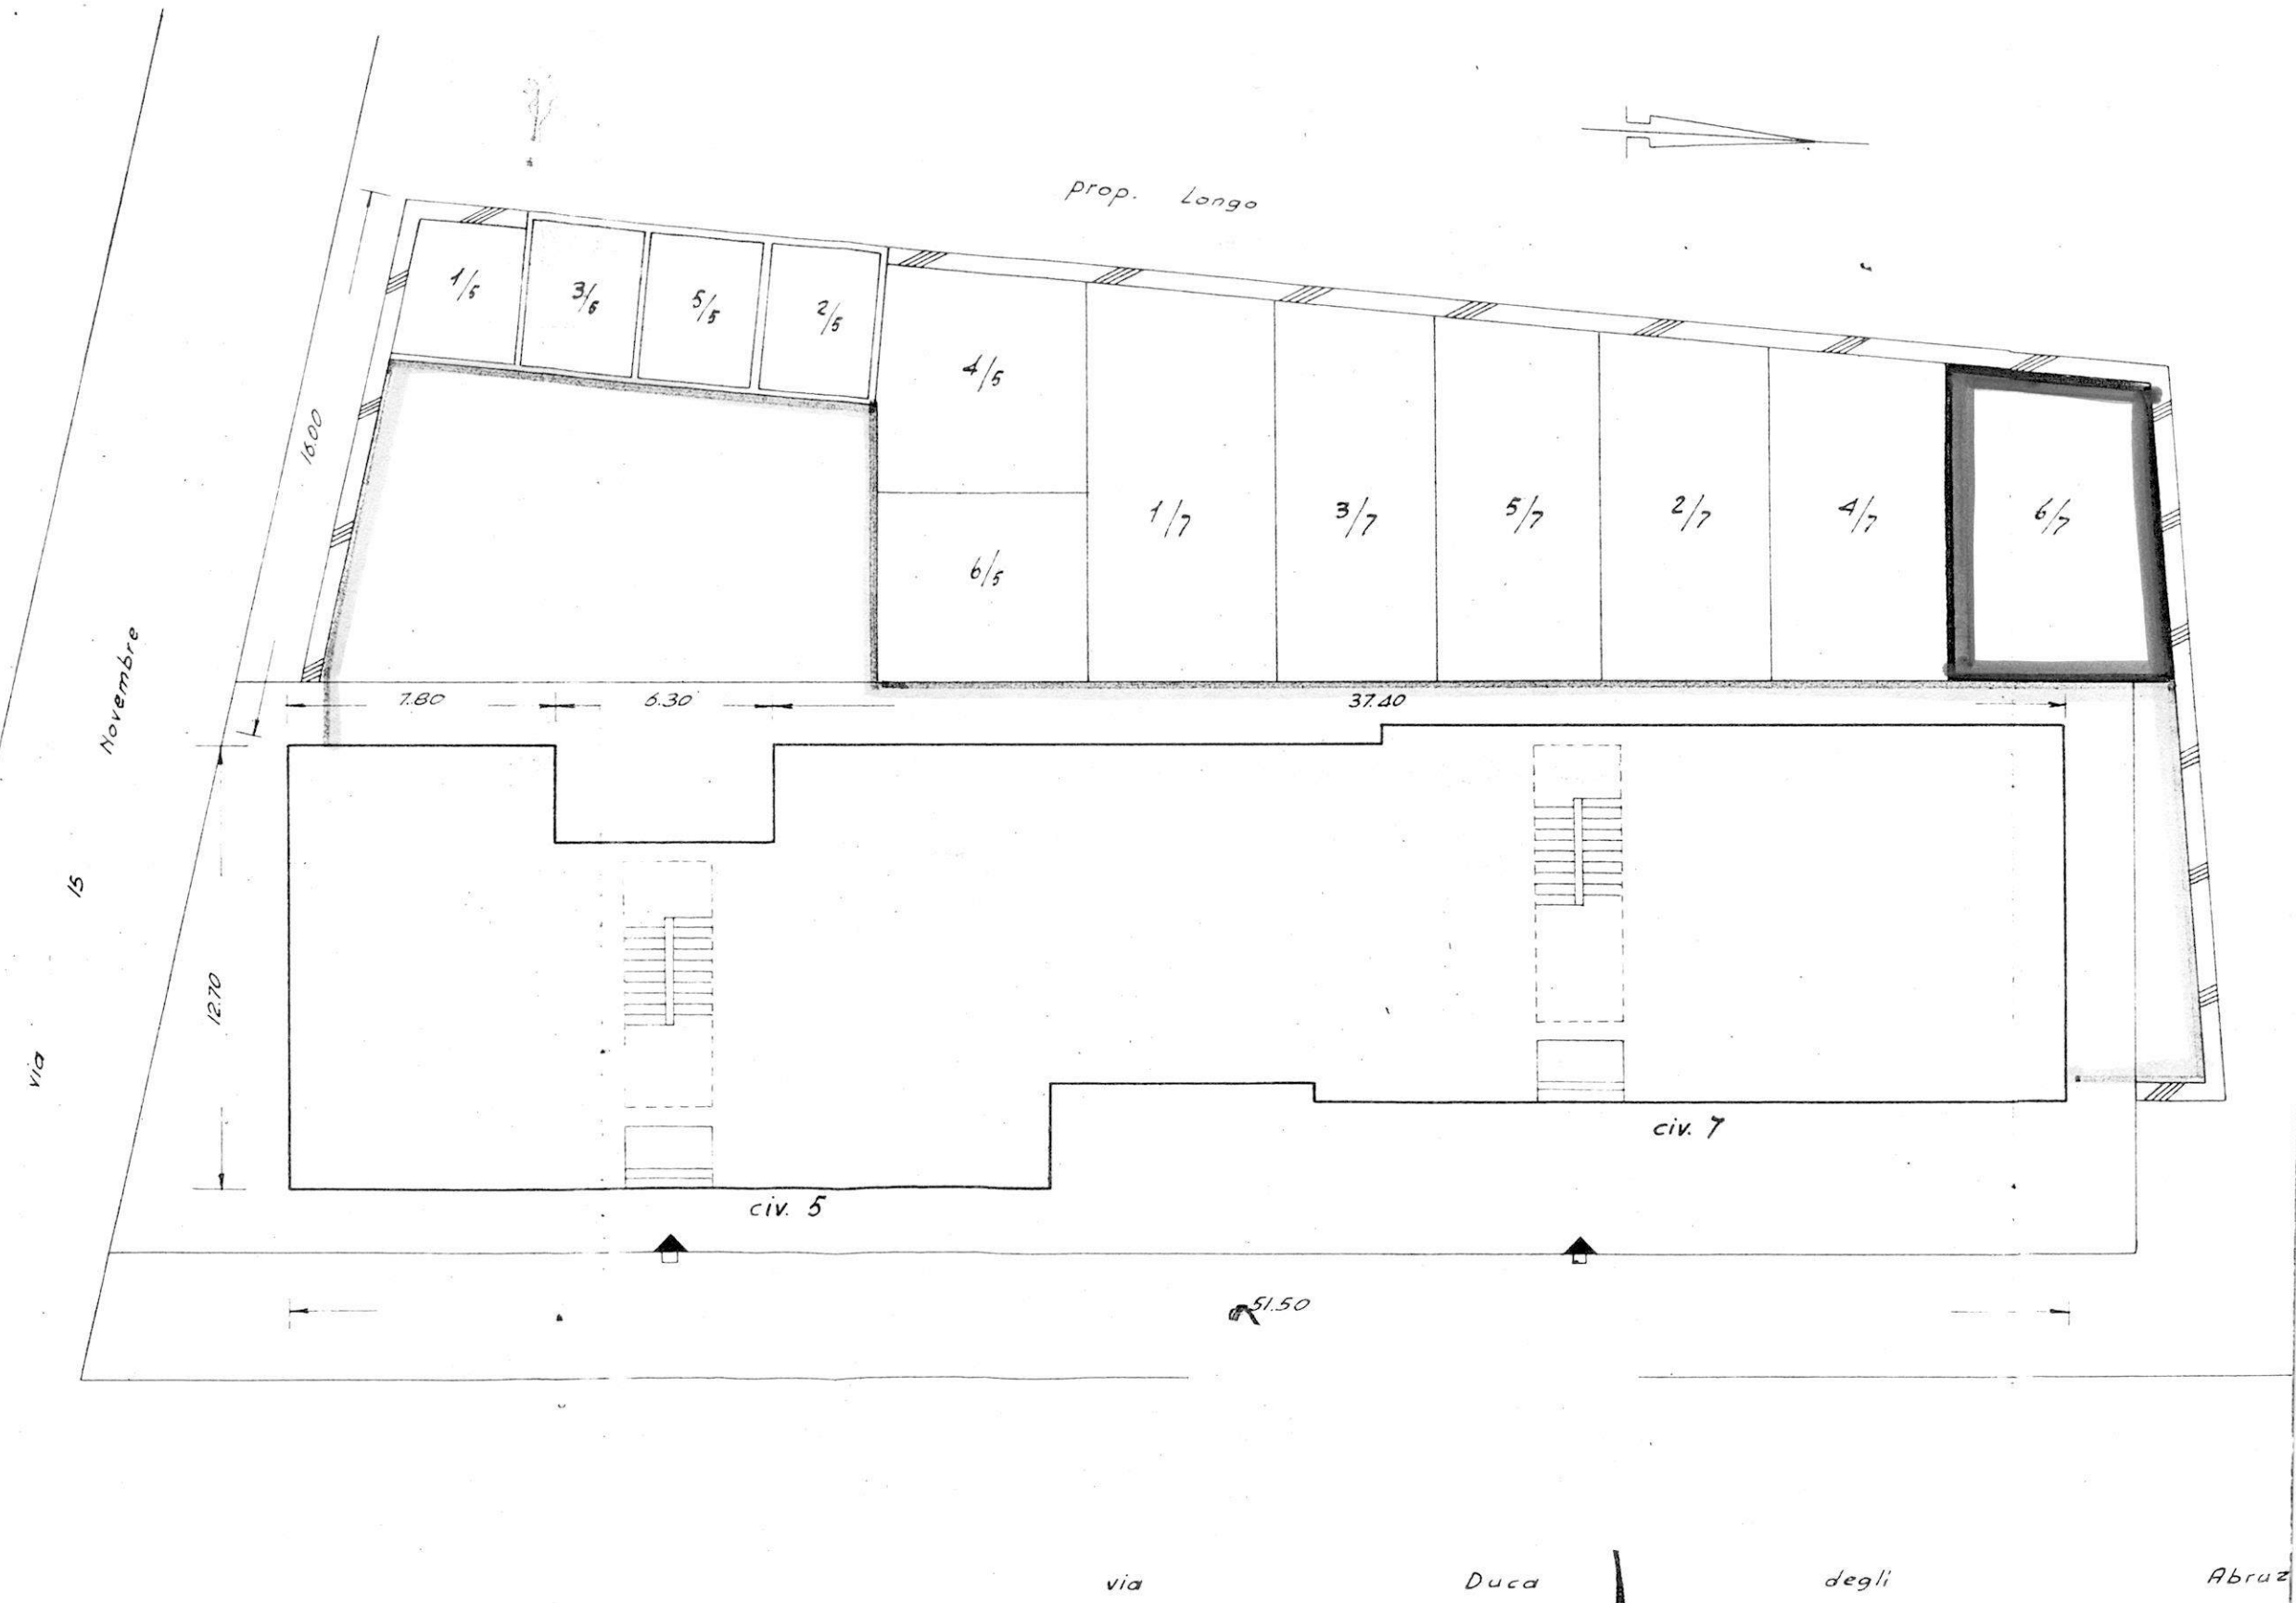

Comune di Brindisi
Provincia di Brindisi
CANTIERE N° 2835
Fabbricato unico
Località Casale
Via Duca degli Abruzzi 5 - 7

PIANO ATTICO

