

5186

4 MAG. 1979

Al COORDINATORE dei
Servizi Amministrativi
S E D E

OGGETTO: Cantiere ex INA-CASA - 1082 in Ceglie Messapico Via
Leonardo da Vinci - Palazzina 1 - Trasmissione dati
catastali ed elaborati tecnici. =

Come da richiesta pervenuta con nota n. 11081 in da
ta 27/9/78, si rimettono in allegato gli elaborati tecnici,
ciascuno in otto esemplari, relativi alle piante planimetri-
che degli alloggi, degli scantinati, delle aree in proprietà
condominiale e consortile.

Si trasmettono altresì su apposito stampato tutti i
dati tecnico-catastale necessari per l'atto di trasferimento
delle unità immobiliari in oggetto.

Con la presente si restituiscono gli atti di futura
vendita di n. 3 assegnatari. =

- N. 1 = EPICOCO Cosimo - int. 4 -
- " 2 = PUTIGNANO Giovanni - int. 6 -
- " 3 = BARACCINO Cosimo - int. 8 -

IL COORDINATORE GENERALE
(Dott. Ing. Antonio LONGO)

IL PRESIDENTE
(Errico ORTESE)

LO/OL

Comune di Ceglie Messapica

Provincia di Brindisi

PIANO TERZO

CANTIERE N. 1082

Fabbricato 1


Località

Via Leonardo da Vinci

LOCAZIONE

Int. 7 - Rottola
Dolores

Int. 8 - Baroccino
Cosimo Roc

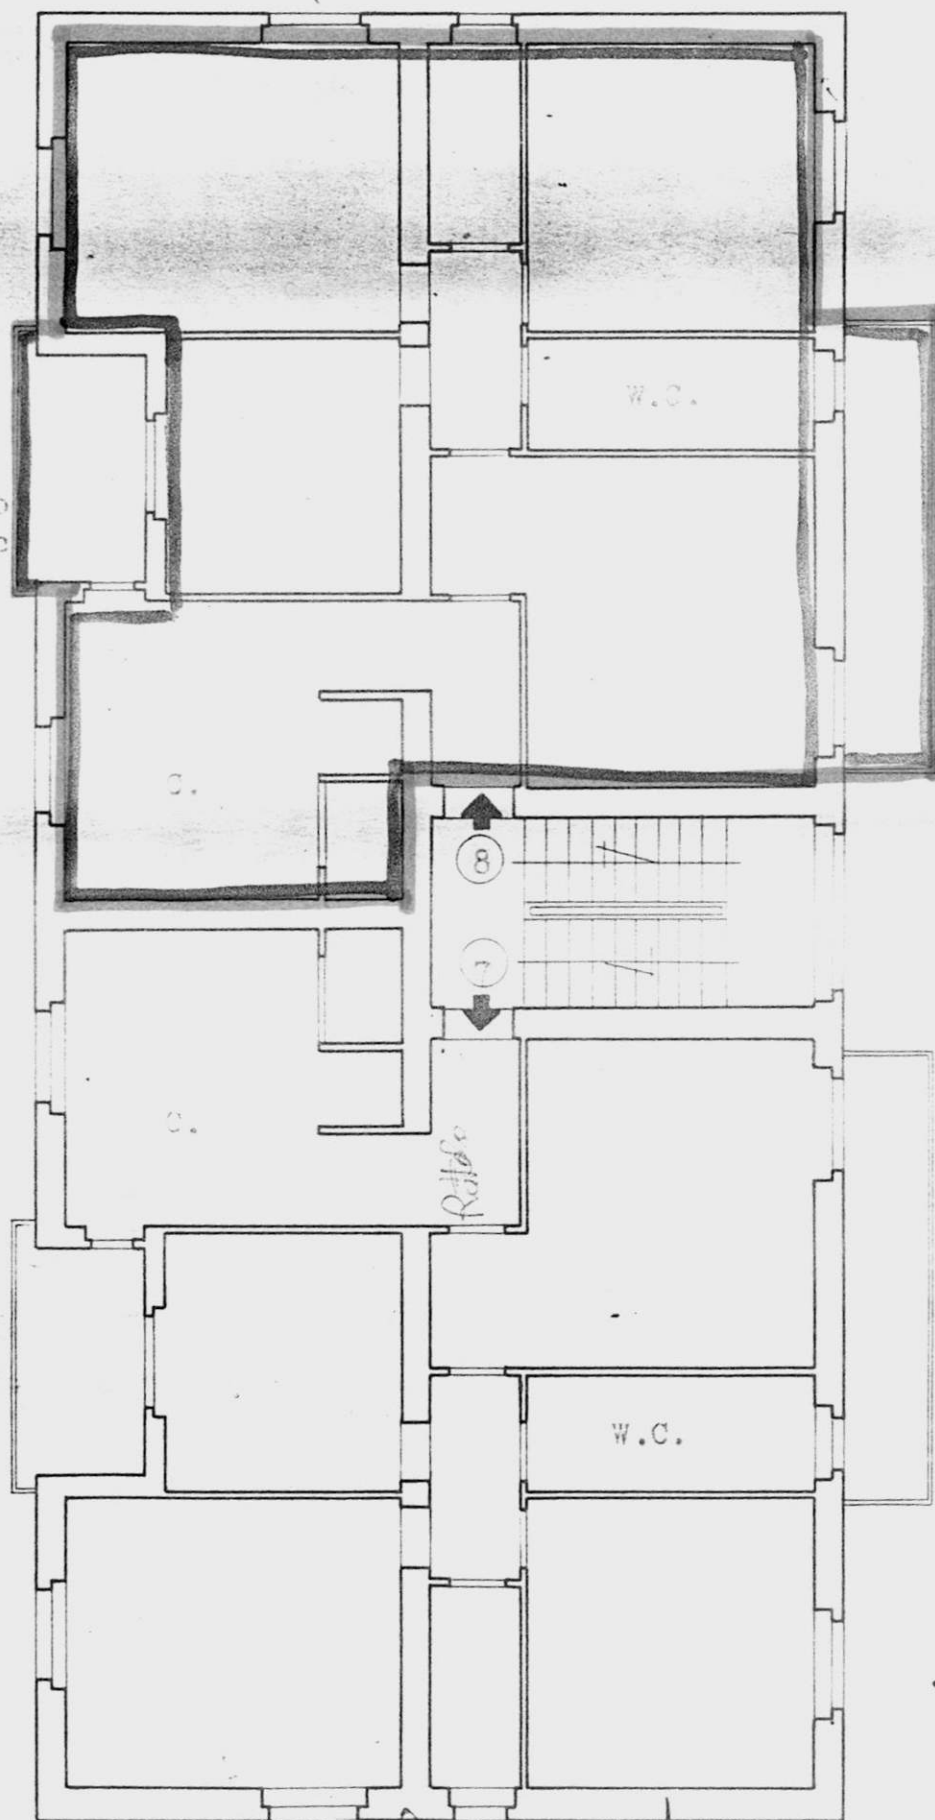


Provincia di Brindisi

CANTIERE N. 1082

PIANO TERRA e CANTINATO

Fabbricato 1

Località

Via Leonardo da Vinci


PIANO TERRA

LOCAZIONE

Carallo Anna

Int. 2 - ~~Greco Cataldo~~

Int. 4 - D'Adorato
Vincenzo

CANTINATO

LOCAZIONE

1 - Sella Gabriella


2 - Episcopo Cosimo

3 - Santoro *Cosimo*

4 - Putignano Giov.

5 - Roccia Dolores

6 - Barroccino
Cosimo Rocco

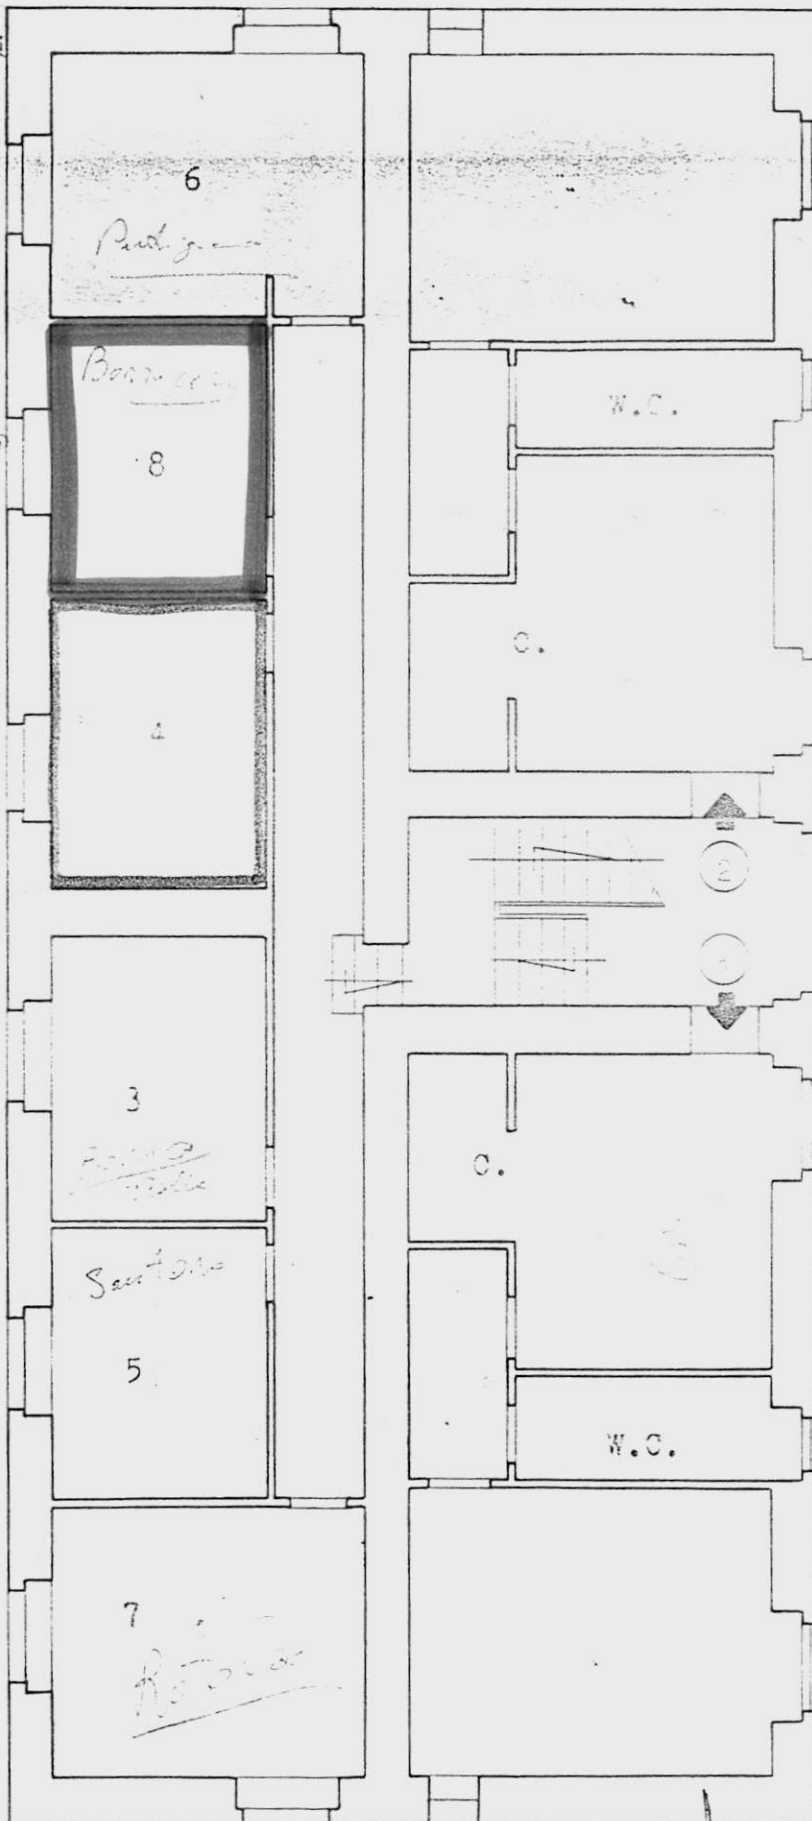

AREA

Data della compilazione Febbraio 1958

Scala 1:100

Cantiere 1002 Comune di Cecile Messapia
 Particella N° 14/B Atto del Notaio Mario Erroi del 5.10.60 Repertorio N°56226
 Registrato a Maglie il 18.8.60 al N°248 Trascritto a Lecce il 16.8.60 al n°35748 del
 Reg. Gen. e al N°33284 del Reg. Particolare.


*Comune di Cecile Messapia
 Prov. di Brindisi
 Carb. 1082 / Fabb. 1*

SPAZI CONDOMINIALI con altri fabbricati
 Strade mq. _____
 Spazi verdi mq. _____
 Accessori mq. _____
 SPAZI ACCESSORI esterni condominiali tra gli a
 Elenco parti comuni interne allo stabile Terr
 comune a tutti gli alloggi

PLANIMETRIA CATASTALE
 o estratto della planimetria allegato al conin

Carducci

Viale

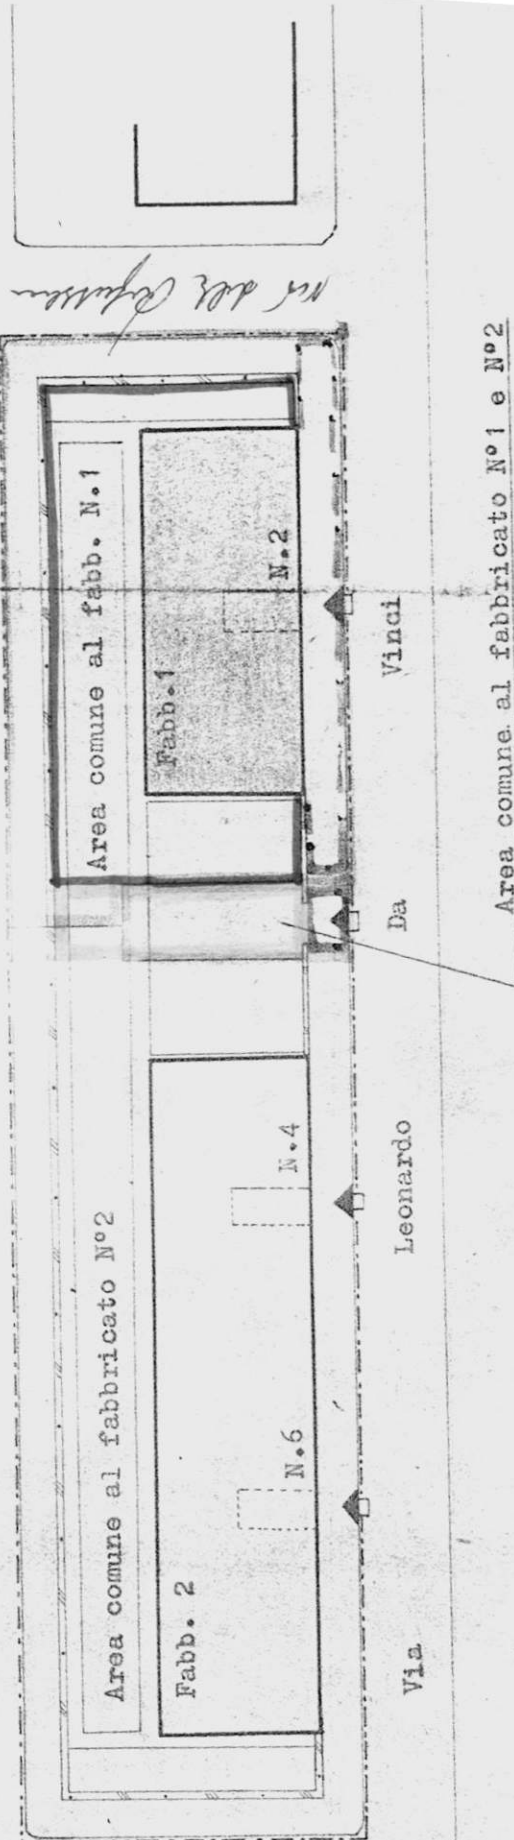

9

Provincia di Brindisi

PIANO ATTICO

CANTIERE N. 1082


Fabbricato 1

Località

Via Leonardo Da Vinci

Terrazzo adibito a

stenditoio comune

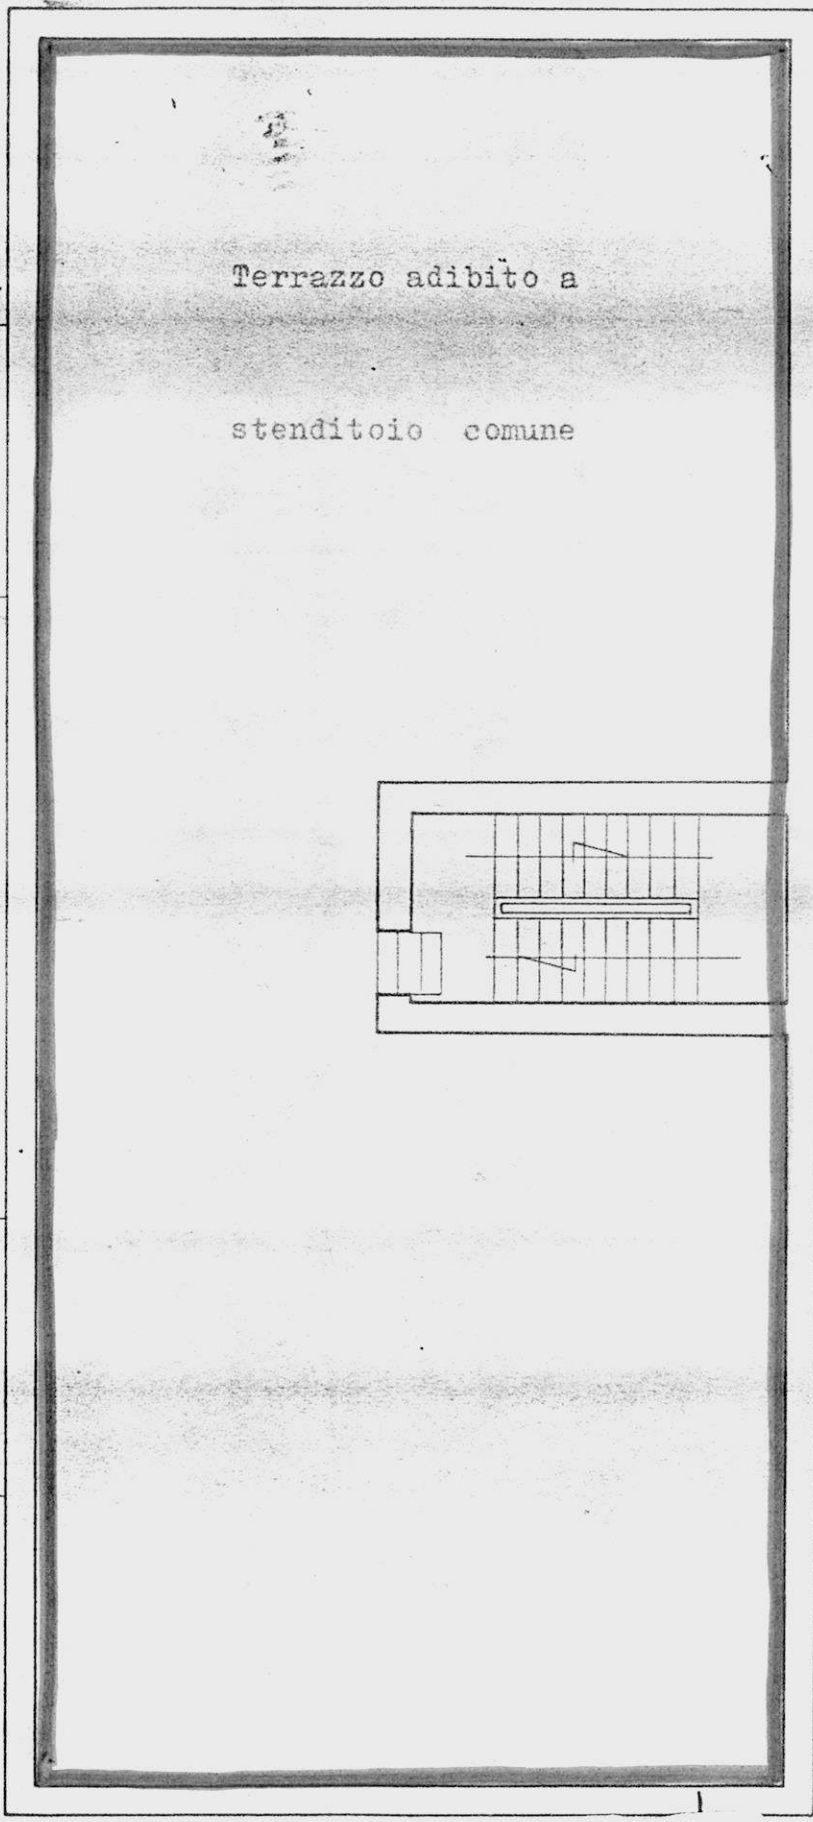

5185

5-4 MAG. 1979

Al COORDINATORE dei
Servizi Amministrativi
S E D E

OGGETTO: Cantiere ex INA-CASA - 1082 in Ceglie Messapico Via
Leonardo da Vinci - Palazzina 2 - Trasmissione dati
catastali ed elaborati tecnici.=

Come da richiesta pervenuta con nota n. 11081 del 27
Settembre 78, si rimettono in allegato gli elaborati tecnici,
ciascuno in otto esemplari, relativi alle piante planimetri-
che degli alloggi, degli scantinati, degli orti individuali,
delle aree in proprietà condominiale e consortile.

Si trasmettono, altresì, in apposito stampato tutti
gli elementi tecnico-catastale necessari per il trasferimen-
to delle unità immobiliari in oggetto.

Con la presente si restituiscono gli atti di futura
vendita di n. 16 assegnatari.=

PAL. 2 -

SCALA - A -

int. 1 -	VARLIERO	Guglielmo	-
" 2 -	MORO	Cosimo	-
" 3 -	SETTANNI	Teodosio	-
" 4 -	AQUARO	Pasquale	-
" 5 -	GASPARRO	LACORTE Teresa	-
" 6 -	DE MARIA	Francesco	-
" 7 -	POMPILIO	Pantaleone	-
" 8 -	Eredi	GALASSO Antonietta	-

/./.

SCALA - B -

int. 1 -	GALASSO	Italia	-
" 2 -	FAGIANI	Annita	-
" 3 -	ALTAVILLA	Michele	-
" 4 -	GALASSO	Maria	-
" 5 -	MAGNO	Alessandro	-
" 6 -	URSO	Giuseppe	-
" 7 -	DI CE'	Giuseppe ex Galasso	Luigi
" 8 -	LEUZZI	Giacomo	-

Si fa presente che dal sopralluogo effettuato presso lo U.T.E. di Brindisi si è riscontrato che per gli assegnatari della scala B int.7 ed int.4 e più precisamente Di Ce Giuseppe e Galasso Maria, sul Mod. B vi è un'inversione di attribuzione degli scantinati secondo quanto effettivamente assegnato ed occupato dalle parti.

Tale precisazione si rende necessaria affinché il notaio porti a conoscenza le parti al momento del trasferimento. =

IL COORDINATORE GENERALE
(Dott. Ing. Antonio LONGO)

IL PRESIDENTE
(Errico ORTESE)

 Provincia di Brindisi
 CANTIERE N. 1092
 Località
 Via Leonardo Da Vinci Scale A-

RISCATTO

Scala A

Scala A

- 3 - Settaggi Teodoro
- 4 - Aquaro Pasquale
- 5 - Lacorte Teresa
- 6 - De Maria Francesco
- 7 - Pompilio Pantaleone
- 8 - ~~DI CE' Giuseppe~~ (Eredi)

Int.1 - Varliero Guglielmo
 Int.2 - Moro Cosimo


Scala B

Int.1 - ~~Galasso~~ Italia
 Int.2 - Fagiani Anna

CANTINATO

SEMINTERRATO

AREA CONDOMINIALE

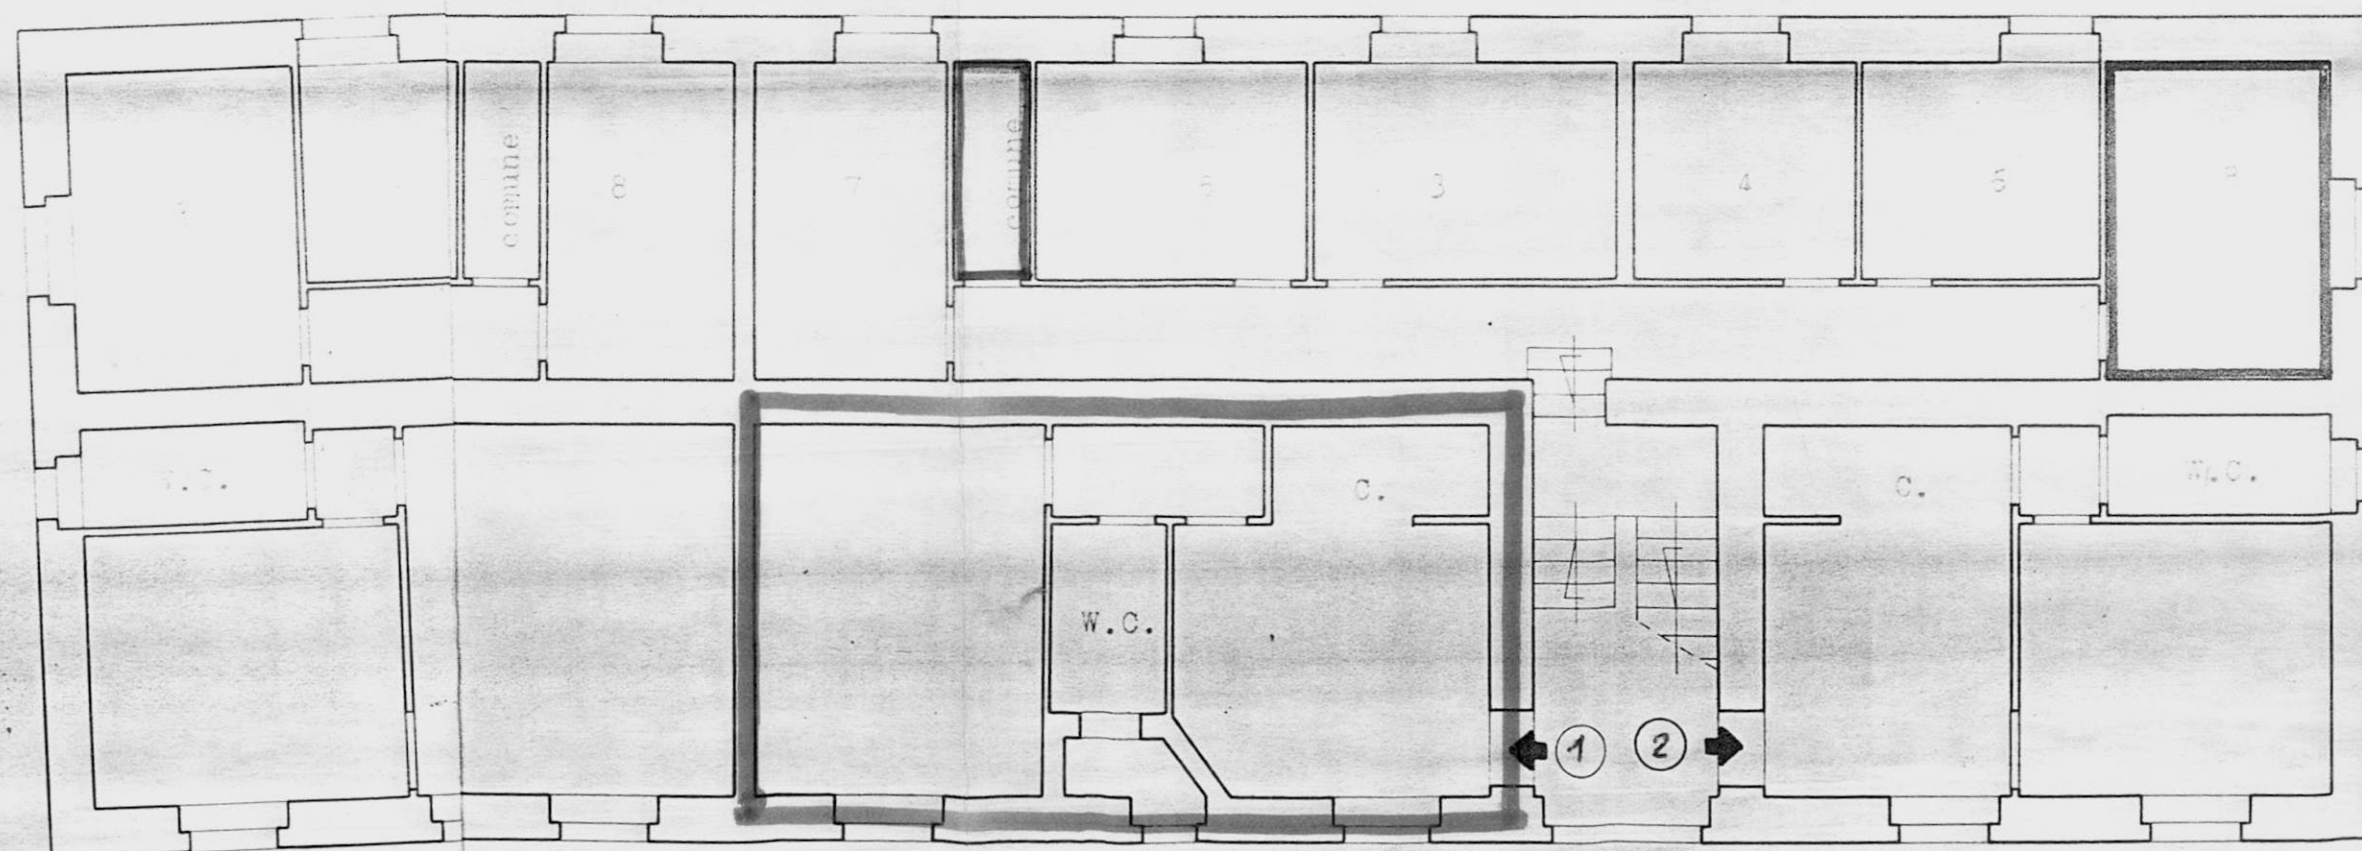


VIA LEONARDO DA VINCI

Scala A

AREA CONDOMINIALE



Via Leonardo da Vinci Scuola A-B

PIANO ATTICO

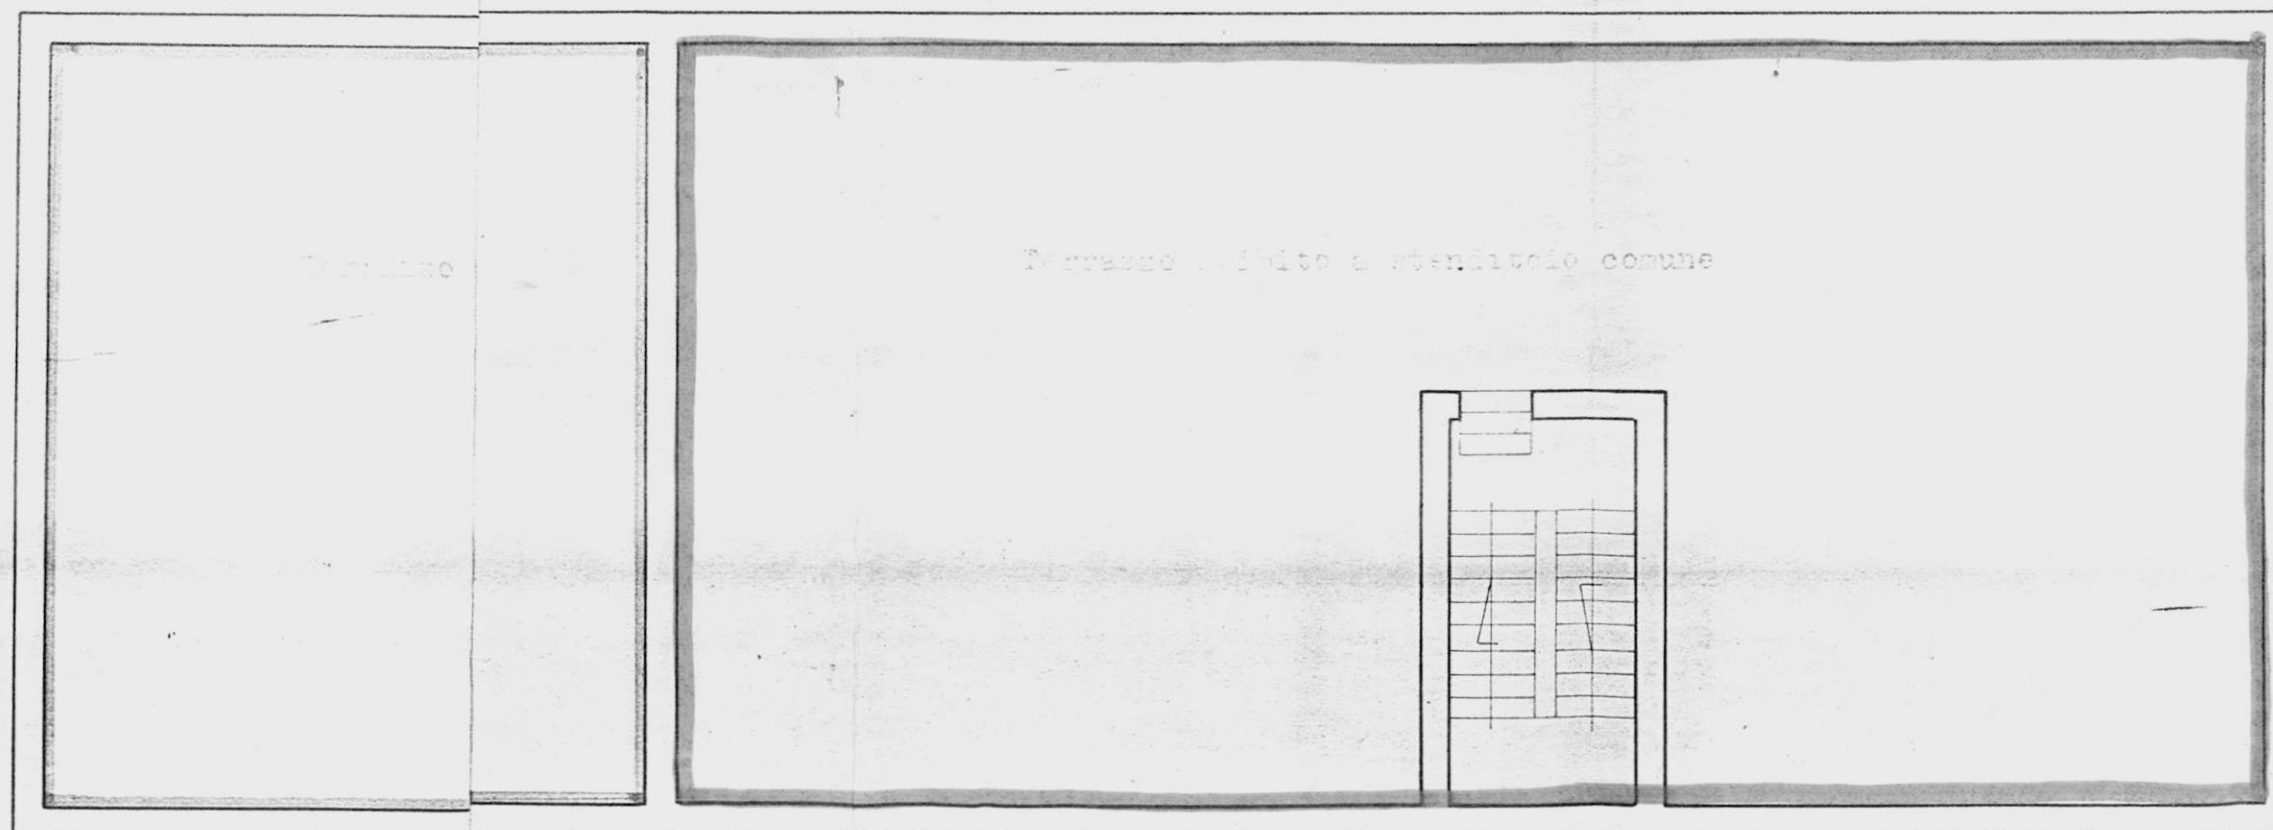

Scale: 1:100

Provincia di Brindisi
Foglio 2
Località
Via Leonardo Da Vinci

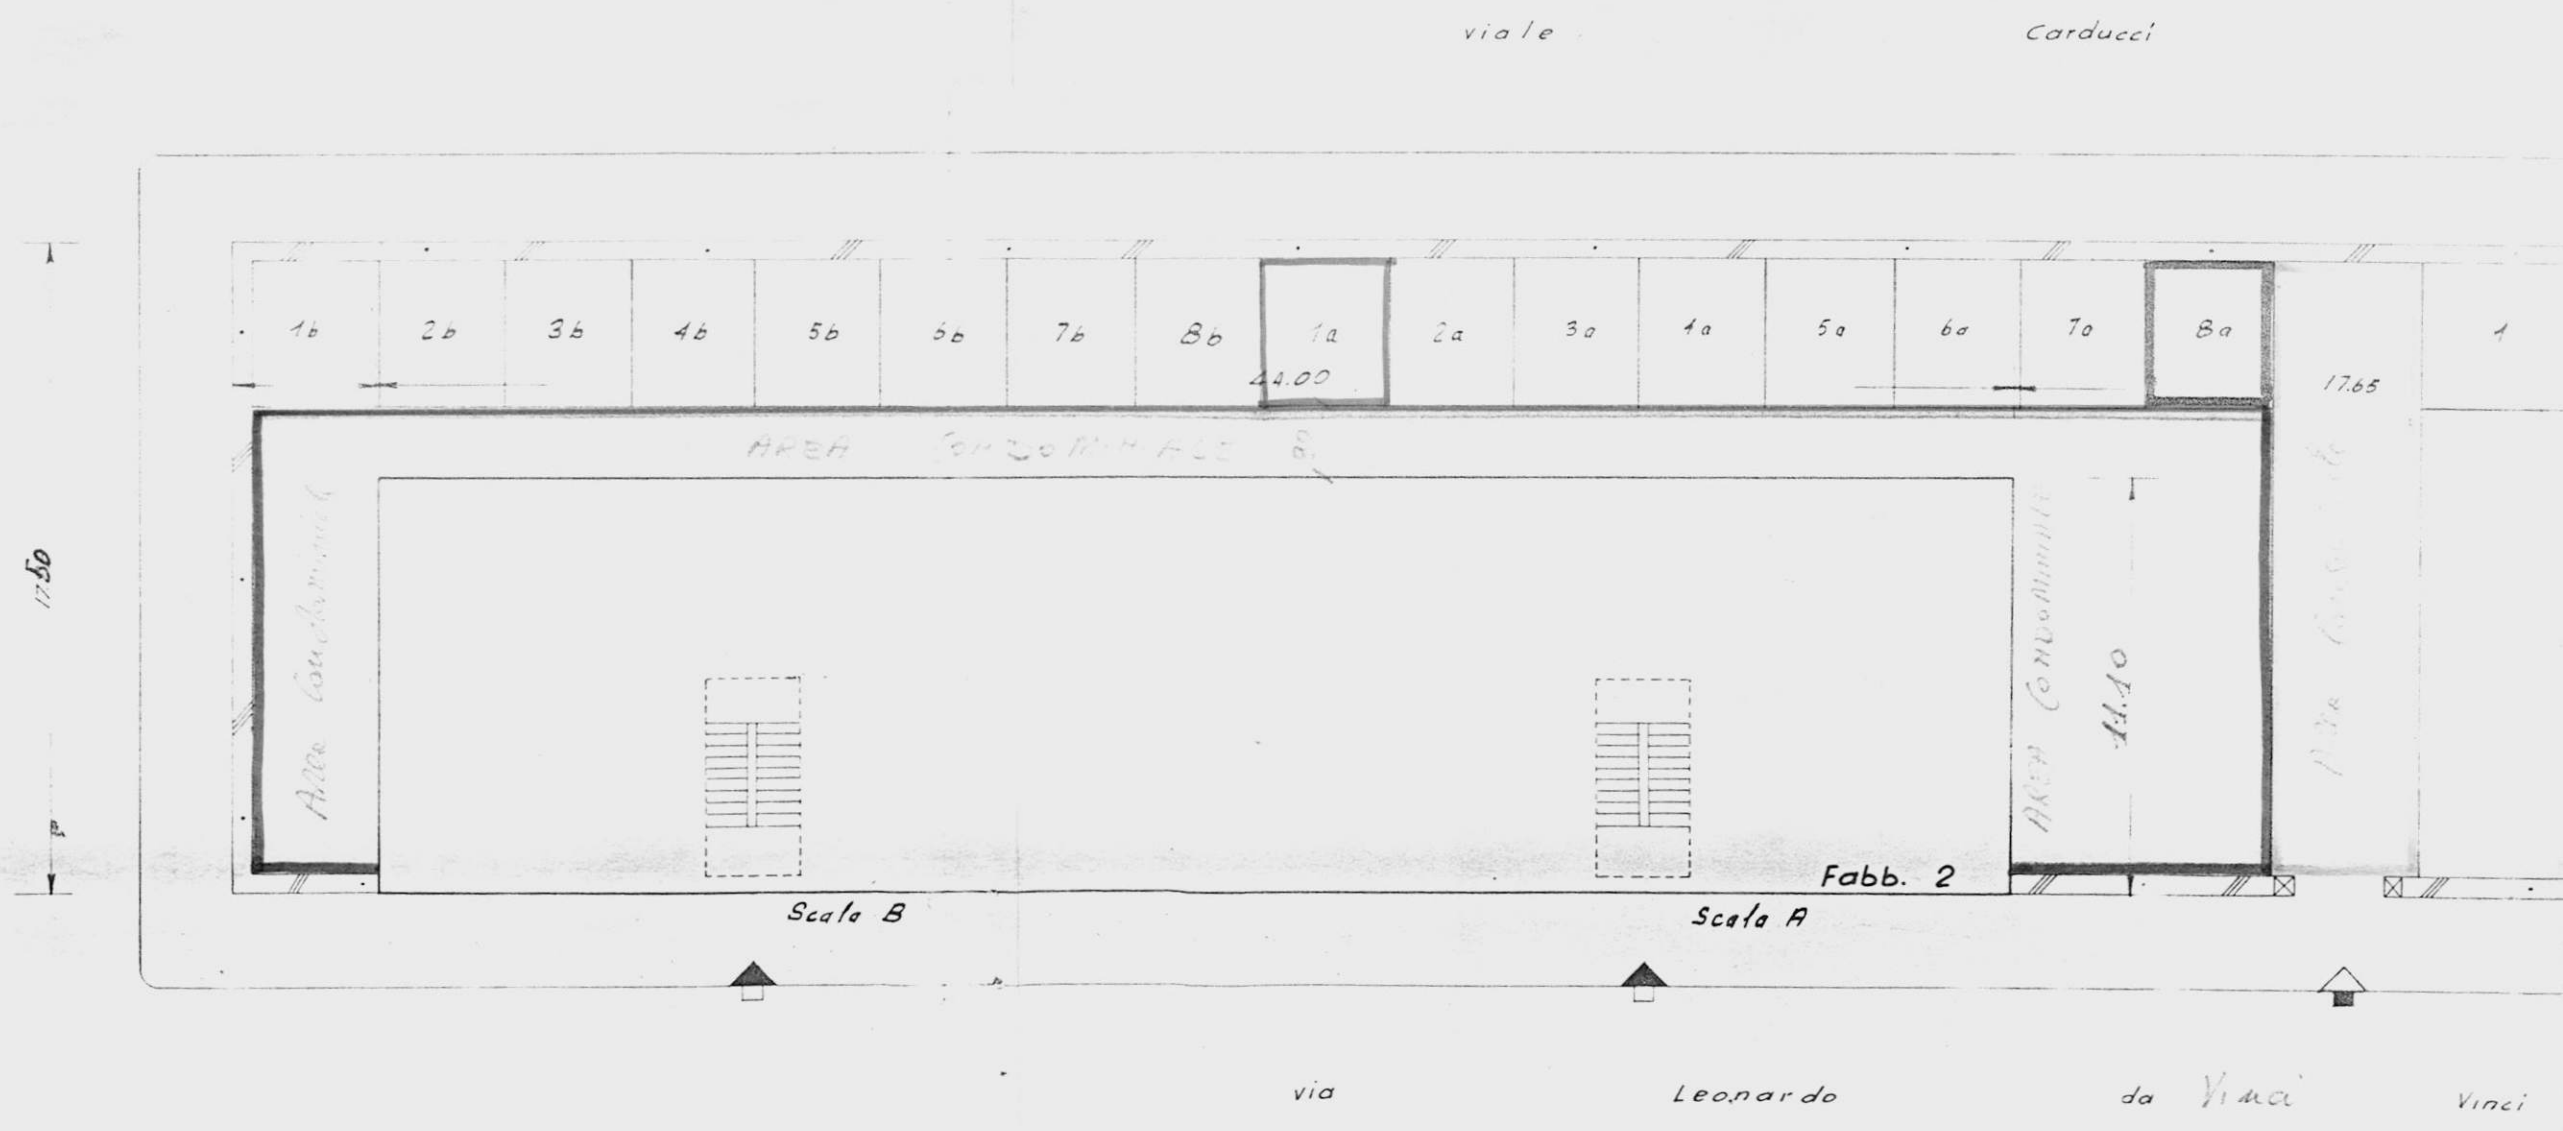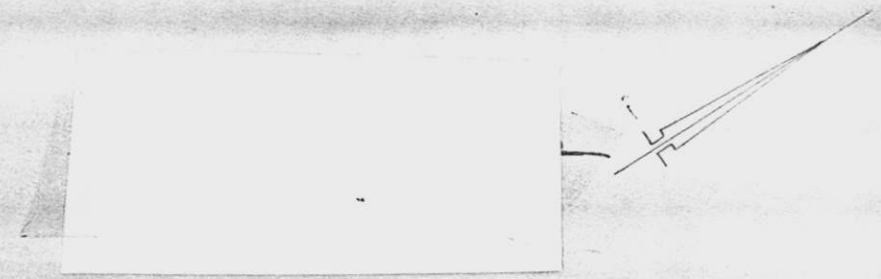

COMUNE di Brindisi
 Provincia di Brindisi
 CANTIERE N. 1082
 Edificio N. 2
 Località
 Via Leonardo Da Vinci Scala A-

RISCATTO

Scala A

Scala A

- 3 - Gettanni Teodoro
- 4 - Aquaro Pasquale
- 5 - Lacorte Teresa
- 6 - De Maria Francesco
- 7 - Pompilio Pantaleone
- 8 - ~~DI CE' Giuseppe~~ (Eredi)

- Int.1 - Varliero Guglielmo
- Int.2 - Moro Cosimo

Scala B


- Int.1 - ~~Salvo~~ Italia
- Int.2 - Fagiani Anna

CANTINATO

E

SEMINTERRATO


AREA CONDOMINIALE

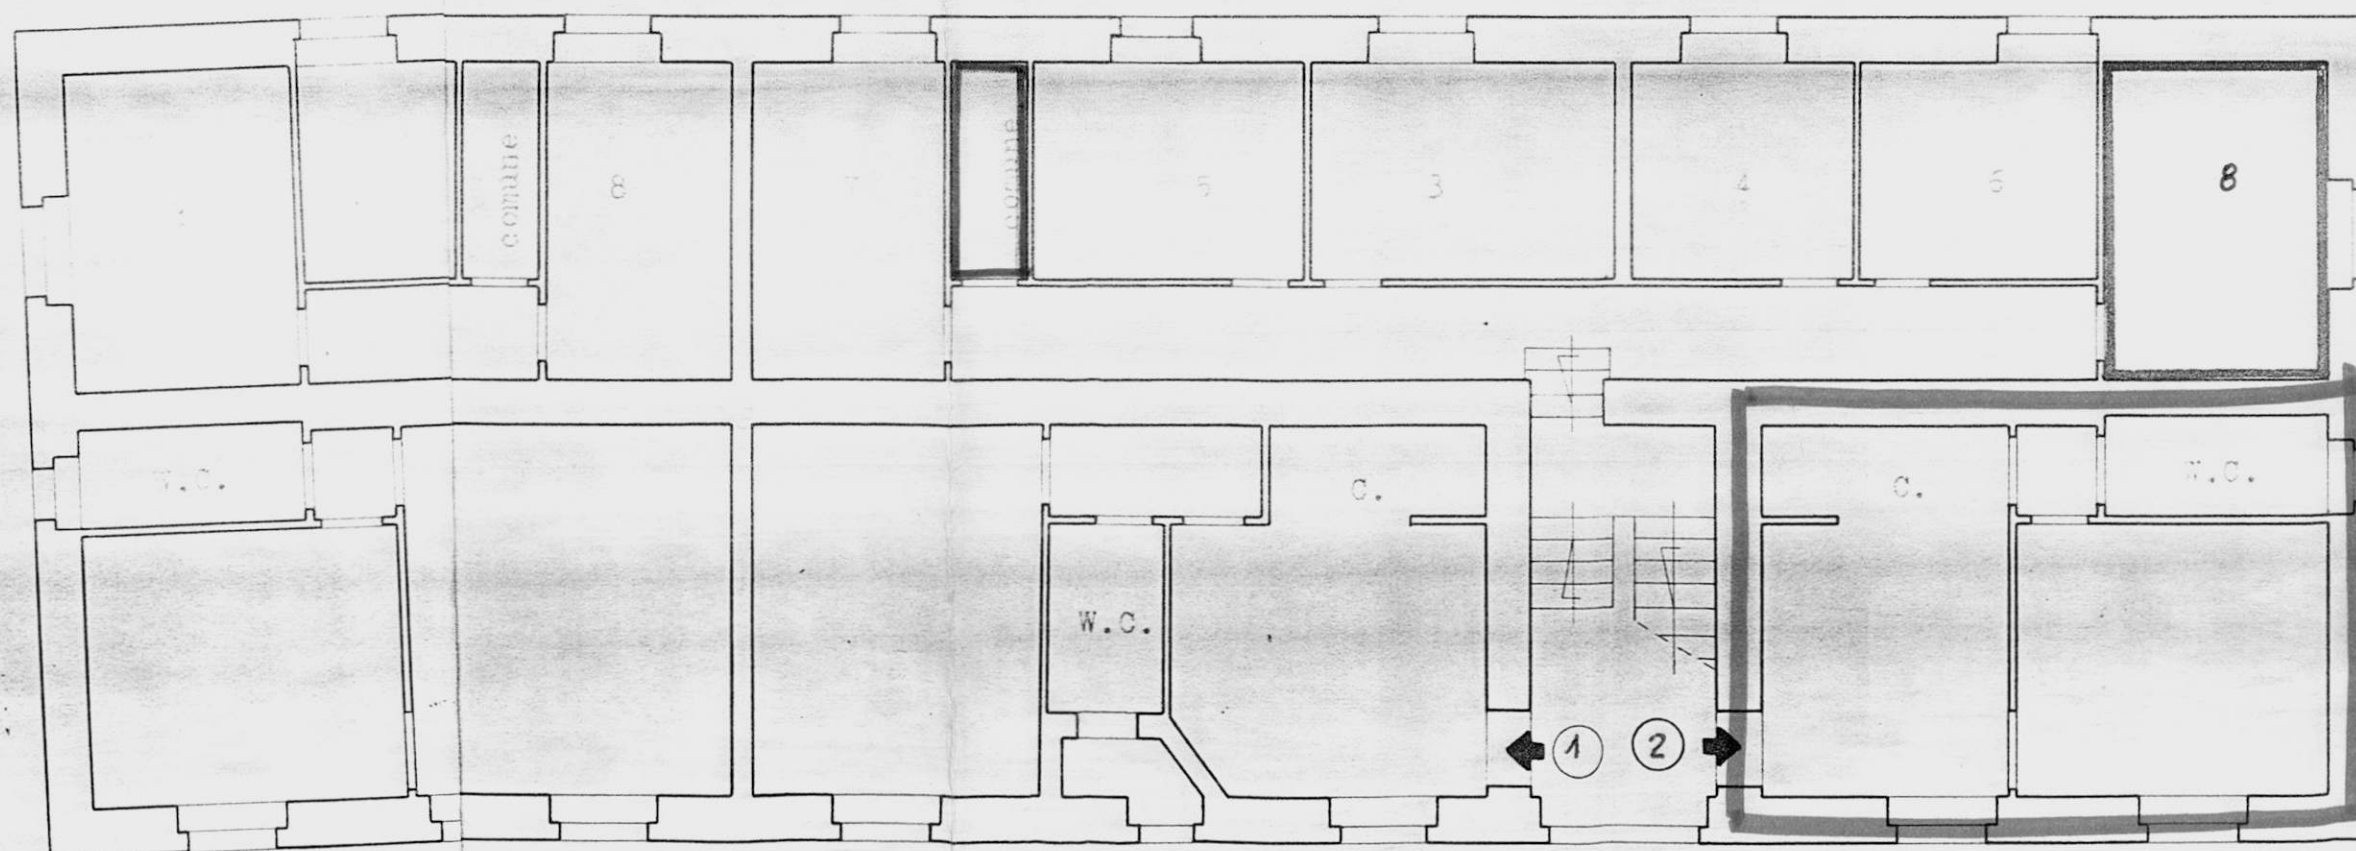

Scala A

VIA LEONARDO DA VINCI

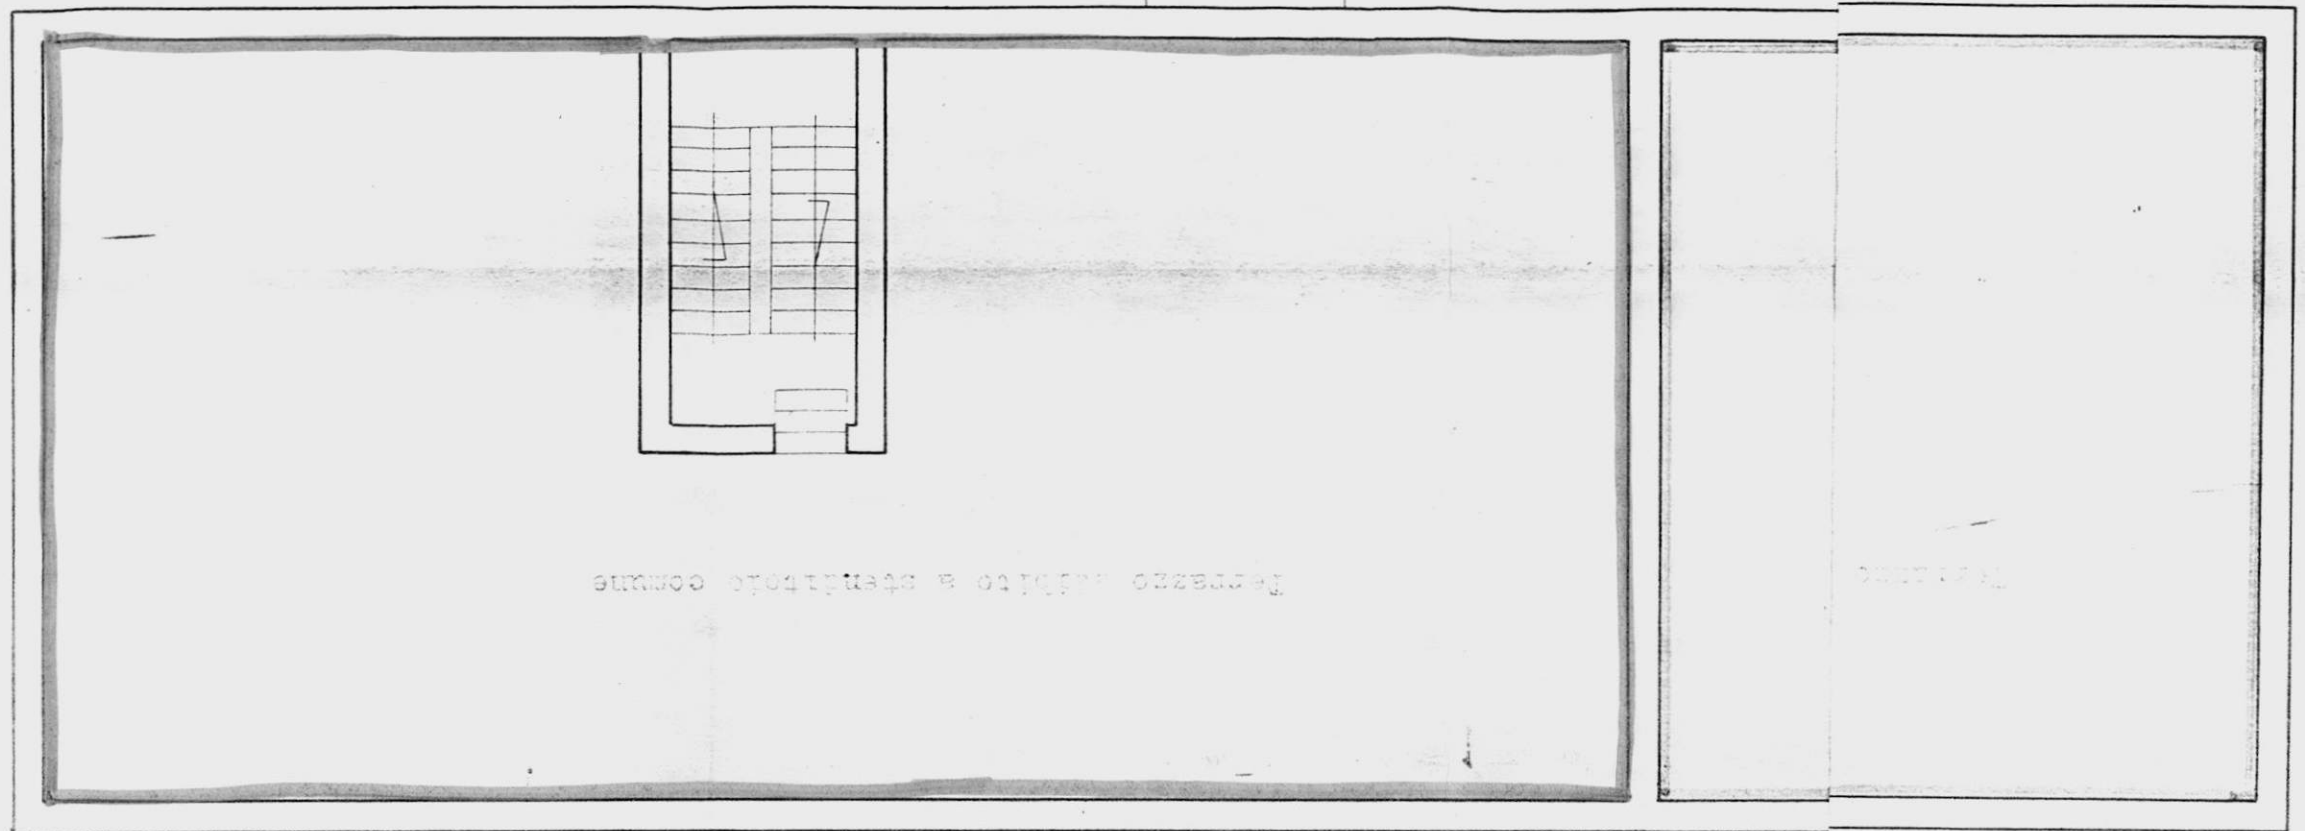
PIANO ATTICO

Provincia di Brindisi
CANTIERE N. 1082
Fabbrocasto 2
Località
V.le Leonardo da Vinci Scale A-B


Fabbricato 2

Località

Via Leonardo Da Vinci

