


OSTUNI
 CASE POPOLARI IN ~~S. PIETRO VENTICICO~~ - LOTTO ~~17°~~

SCALA 1:100

PIANTA TRAVETTI PORTA TRAMEZZI P. RIALZATO
 24/11/58 E SCANTINATO

N.B. - L'impermeabilizzazione è stata fatta su tutte le superfici orizzontali perimetrali (scantinato o no) e su quelle verticali, sempre perimetrali, corrispondenti allo scantinato e per le h di frame segnate.

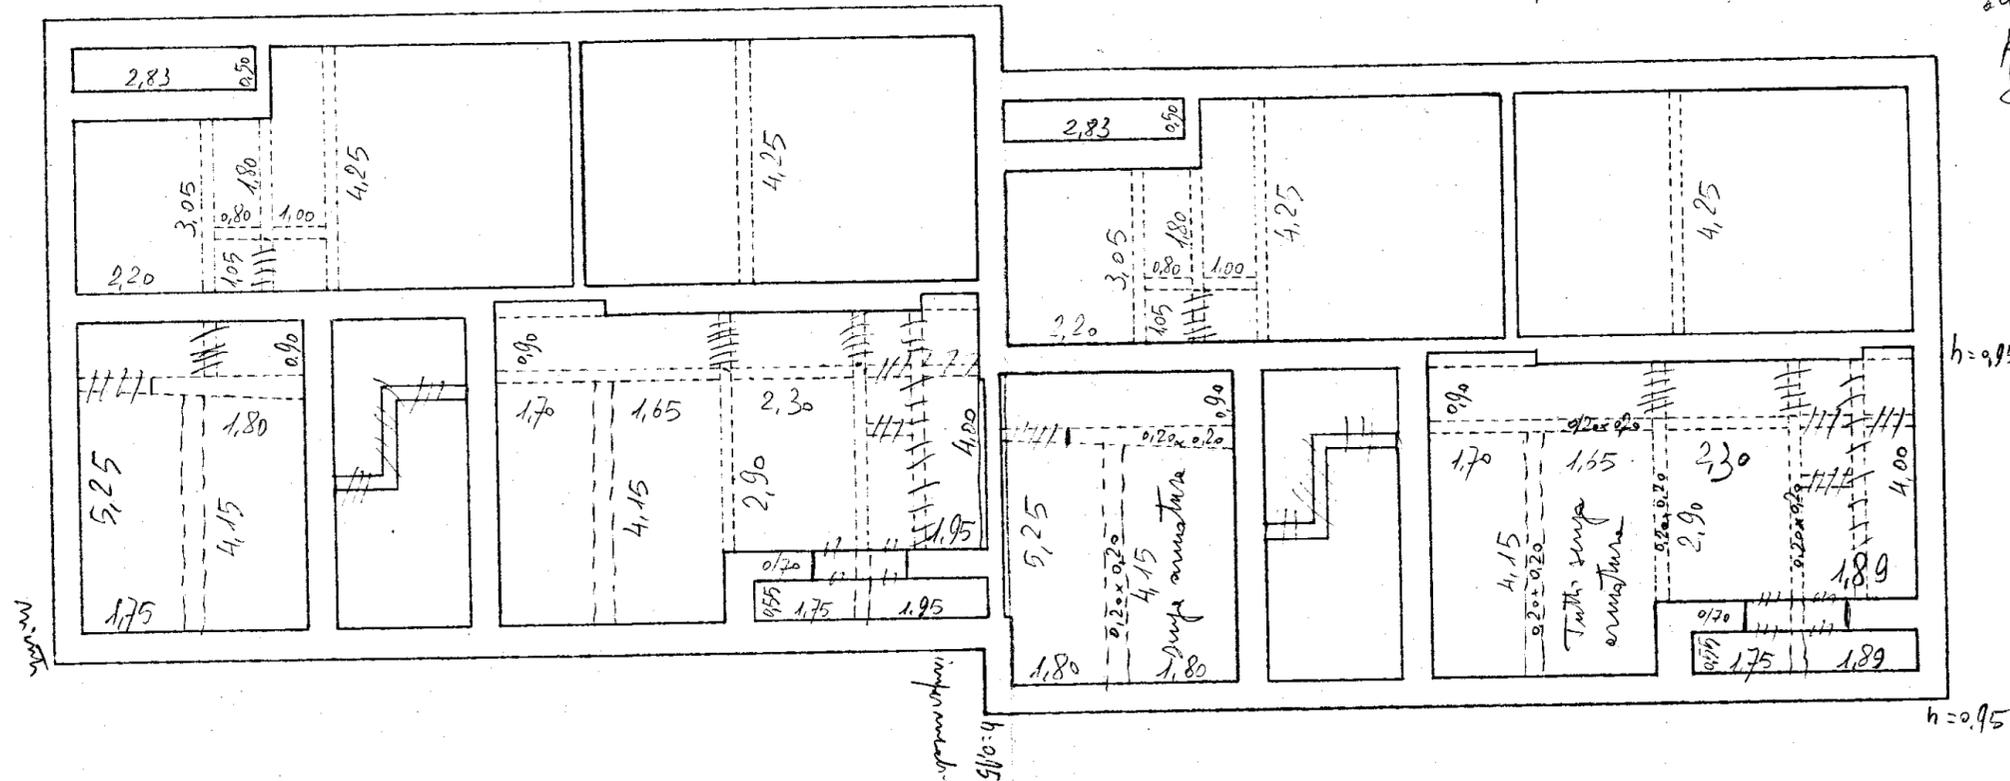

N.B. - Tutti i travetti del p.a. sono 0.20×0.54 e sono armati come per il 14° lotto.
 Tutti i travetti dello scantinato invece sono solo uno spicchio e quindi tutti di 0.20×0.20 e sono senza armatura oltre che senza incastro.

impermeabilizzazione in bitume