


CANT. 13575 - INA-CASA in OSTUNI (Rione MELOGNA)

SCALA 1:100

PIANTA MURATURE PAL. A

PIANO RALZATO

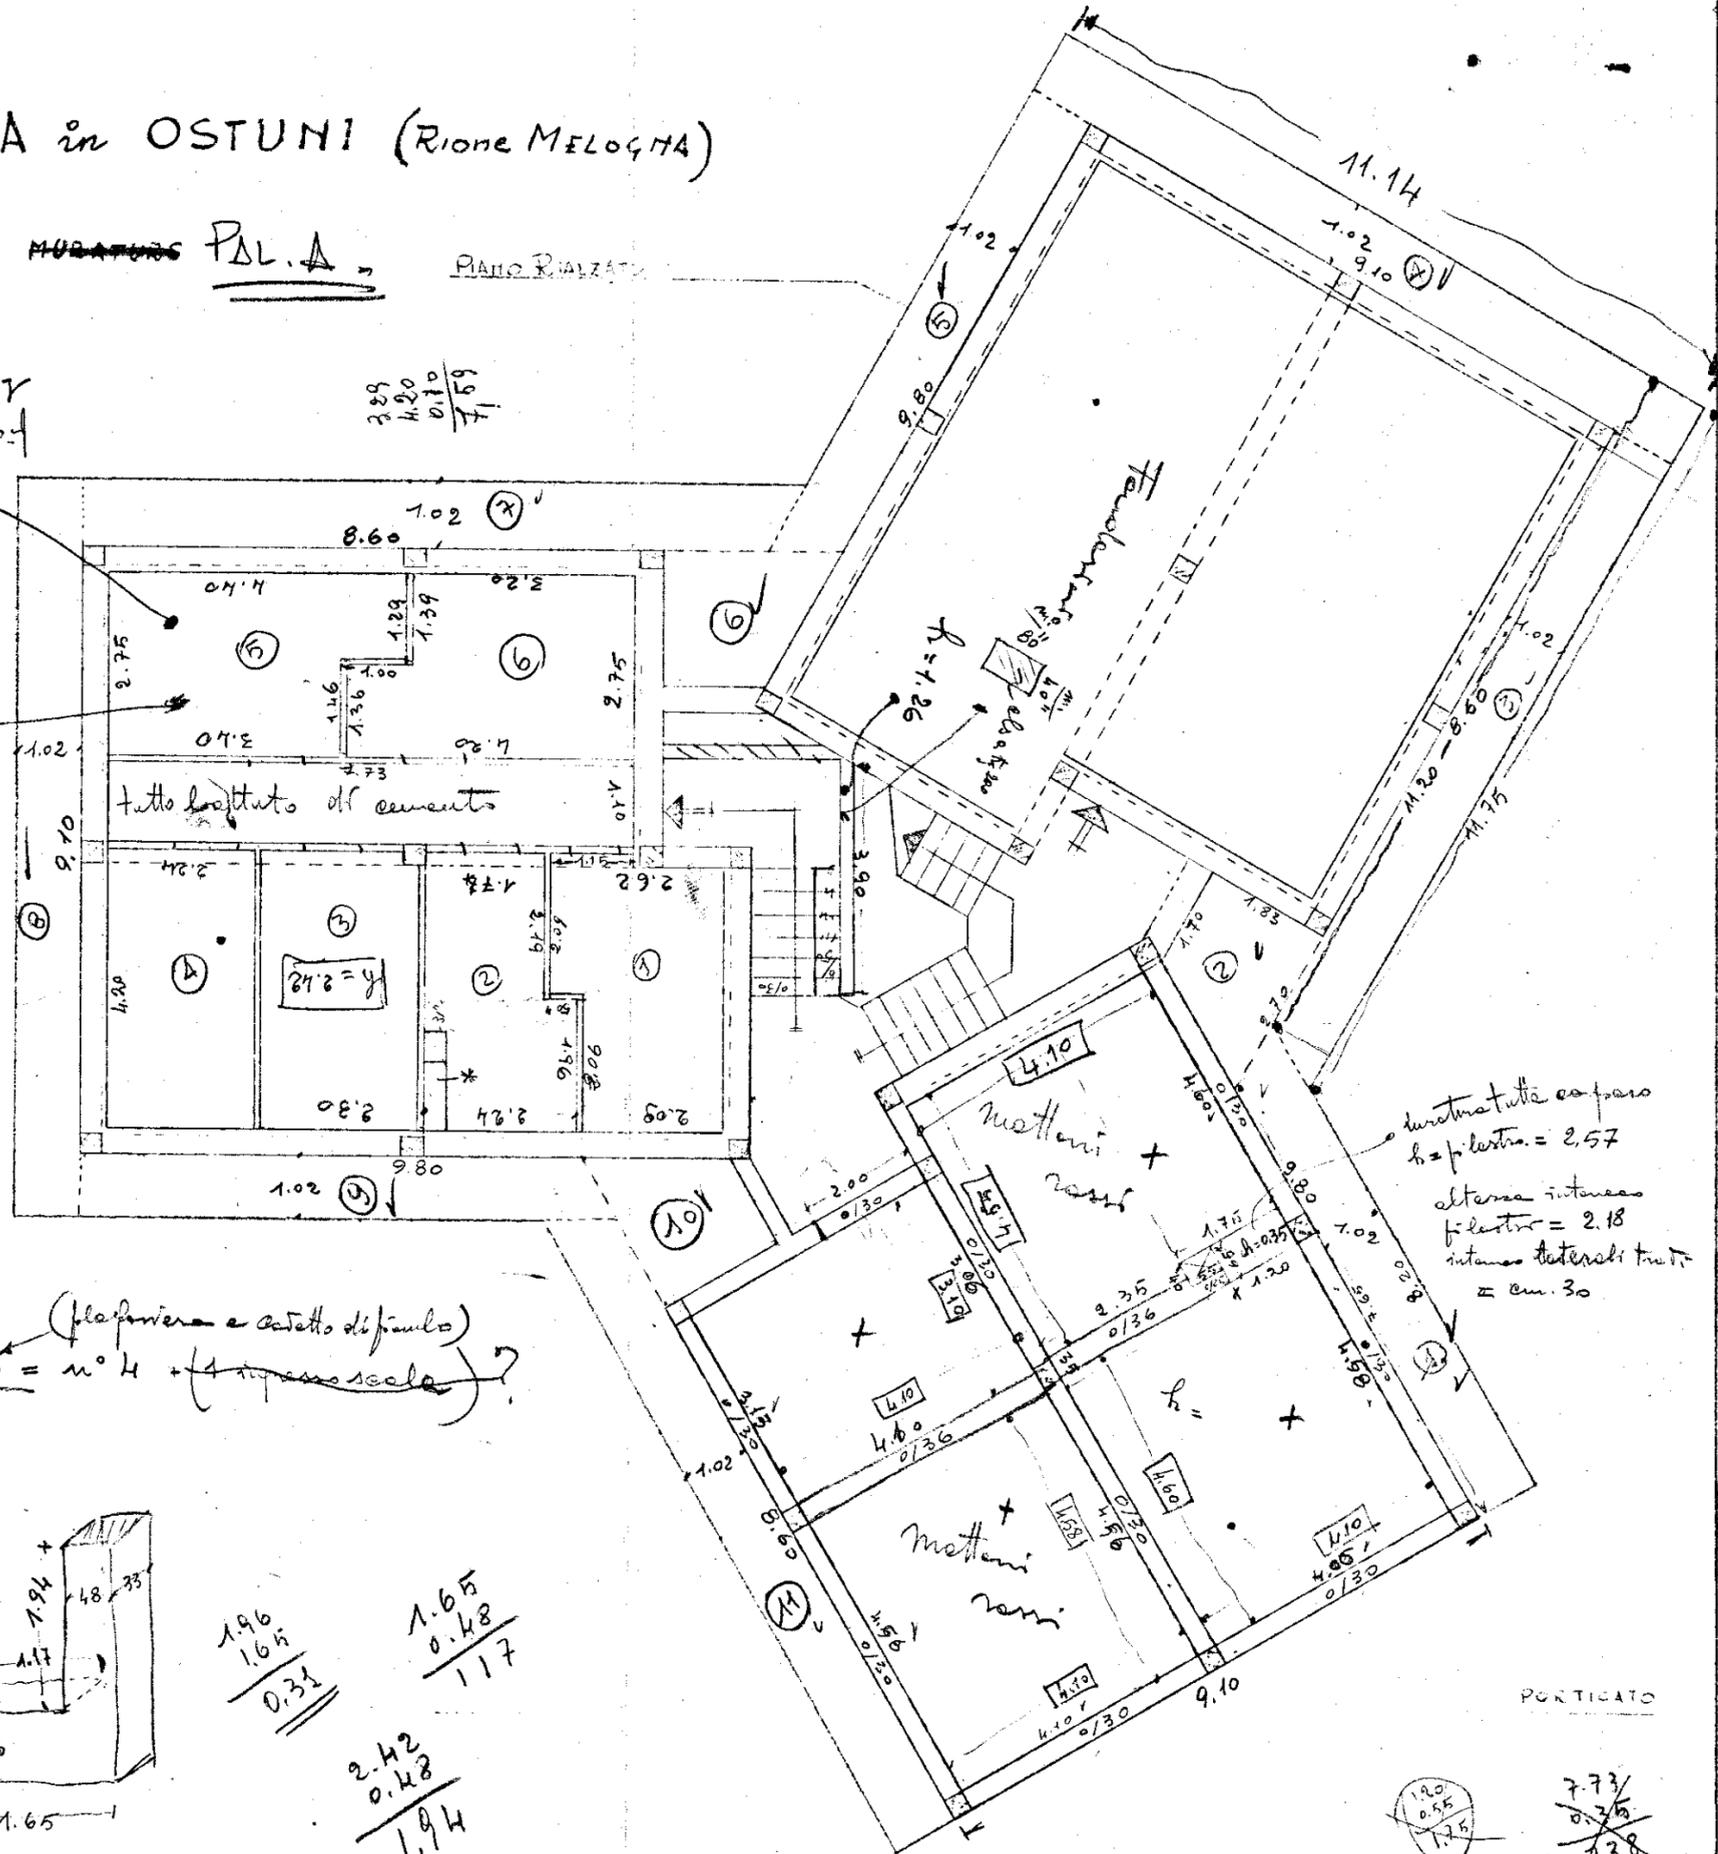

impianto elettrico in  
 soffitti neutro e l. = n° 6 +  
 1 nel corridoio


1 traverso e  
 1 poggiatesta e  
 1.25  
 1.74  
 2.10  
 2.34  
 ---  
 7.43

7.73  
 0.30  
 ---  
 7.43

SCANTINATO

~~Scantinato~~  
~~traverso~~

centri luminari fotos = n° 4 + (1 in scala) (plafoniera e catetto di finilo)

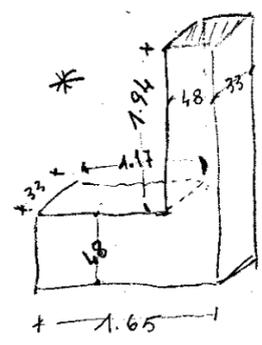

1.96  
 1.65  
 ---  
 0.31

1.65  
 0.48  
 ---  
 1.17

2.42  
 0.48  
 ---  
 1.94

durata tutta copiosa  
 h = p. lastre = 2.57  
 altezza intesa  
 p. lastre = 2.18  
 intesa laterali tutti  
 = cm. 30

PORTICATO

1.00  
 0.55  
 ---  
 1.55

7.73  
 0.30  
 ---  
 7.43

Incoltore da ca. 3 - 2 portate  
 in ca. 2 t. di finilo