


CASE POPOLARI in OSTUMI LOTTO TRAMEZZI PAL. F  
 SCALA 1:100 - PIANTE ~~TRAMEZZI~~ ~~TRAMEZZI~~ PIANO TERZO

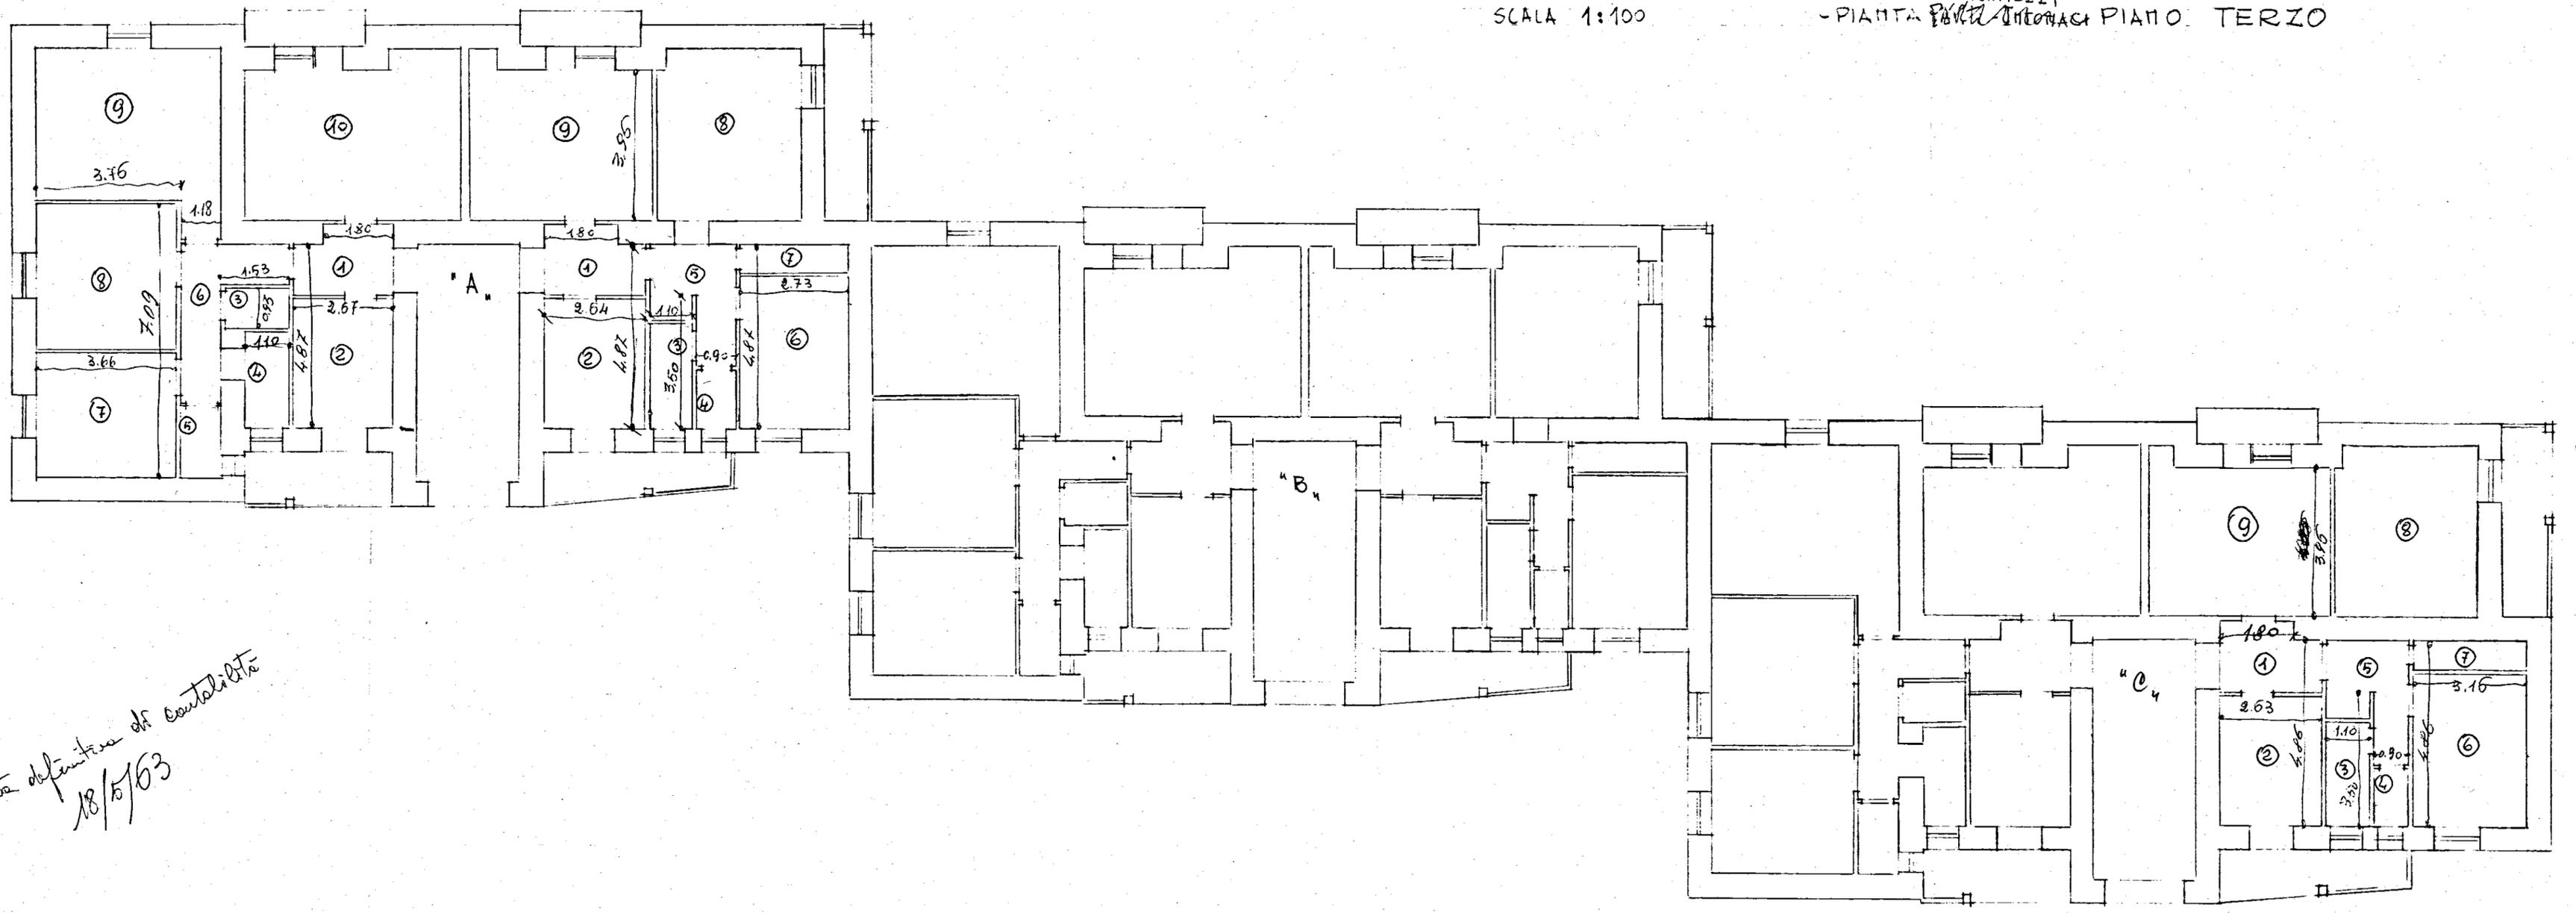

*Antea definitiva di contabilità  
 18/5/63*