


IL CAPO UFFICIO




CASE POPOLARI IN MESIGHE - 4^o LOTTO

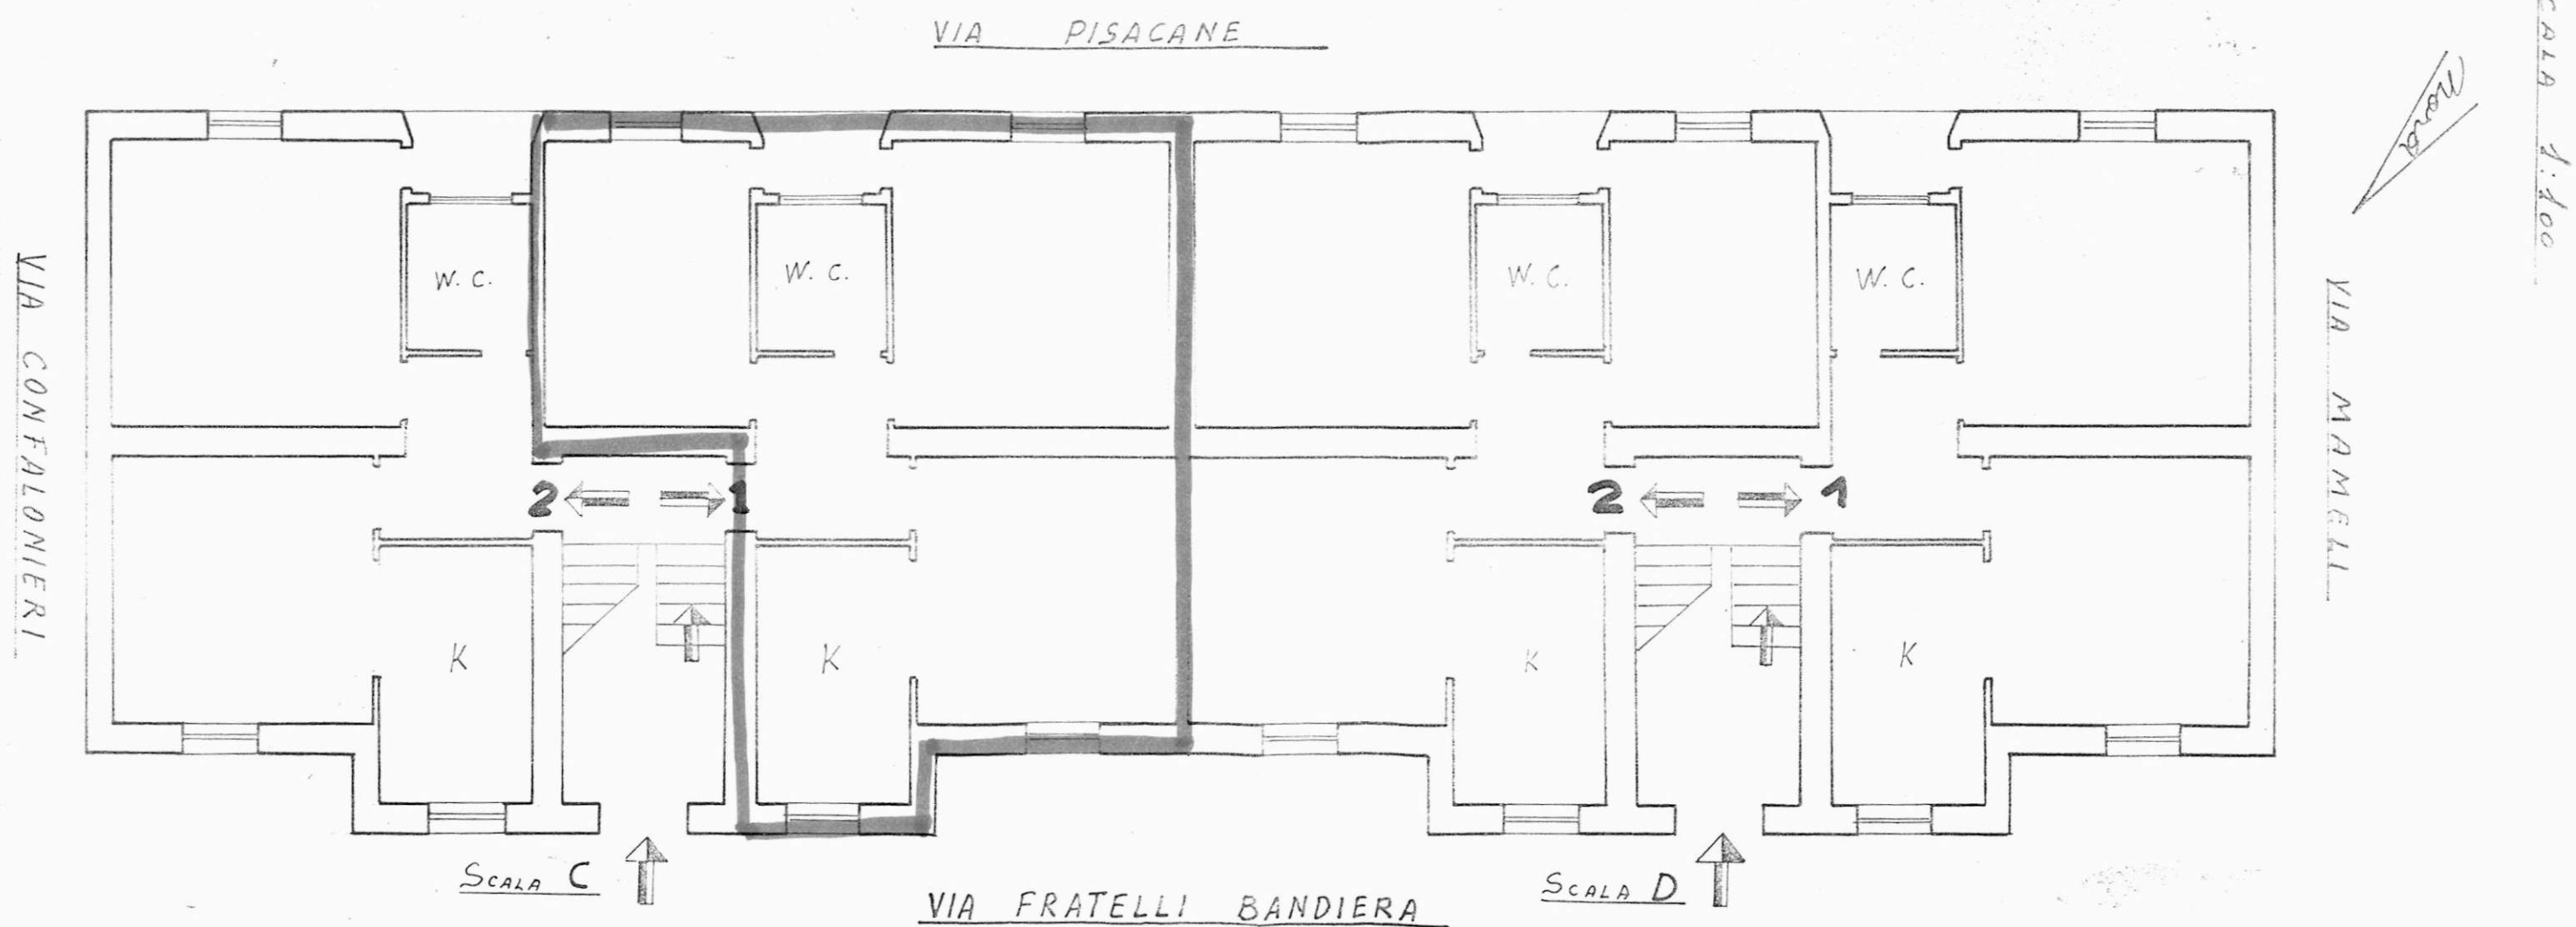

PIANO RIALZATO

CASE POPOLARI IN MESIGHE

4° LOTTO

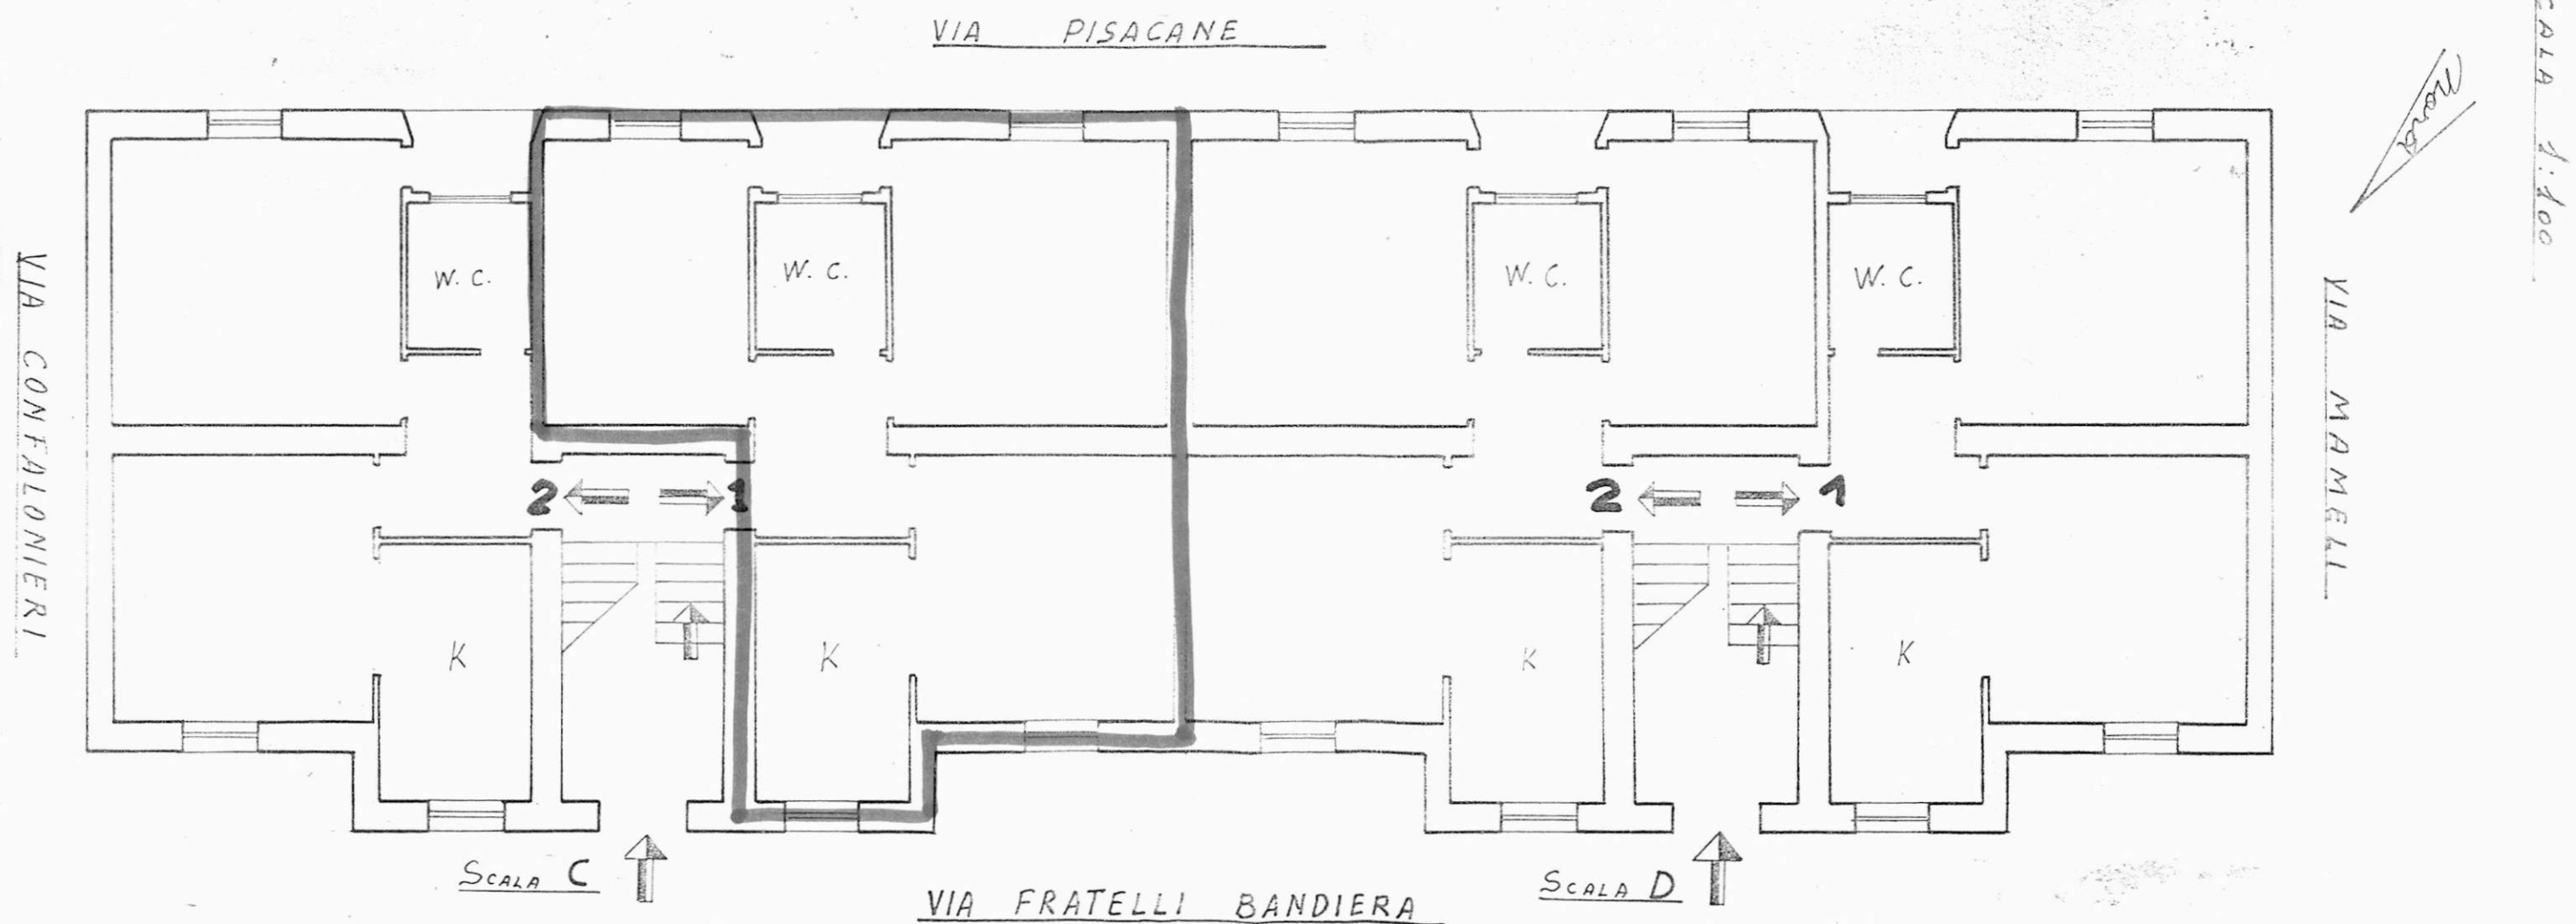

PIANO RIALZATO

ISTITUTO AUTONOMO PER LE CASE POPOLARI
DELLA PROVINCIA DI BRINDISI

11 GEN. 1984

PROT. N. 445

Brindisi, 11

- ALL'UFFICIO TECNICO ERARIALE

BRINDISI

OGGETTO: Legge 8/8/1977, n. 513 e 5/8/1978, n. 457 - Richiesta determinazione del valore venale degli alloggi costruiti ai sensi della legge 2.749 N. 408 in MESAGNE rione
Via F.LI BANDIERA lotto cant. 4° scala D piano 1°
int. 3 Sig. CISTERNINO ANGELO

In relazione a quanto stabilito dall'art. 28/513 e dell'art. 52/457, si prega Codesto Spett.le Ufficio Tecnico Erariale voler procedere alla determinazione del valore venale della unità immobiliare, senza tenere conto delle migliorie apportate dall'assegnatario.



IL PRESIDENTE

(Michele NARCISI)

IST. AUT. CASE POPOLARI
BRINDISI

PROT. N. 1621
DATA 16 FEB. 1984

- UFFICIO TECNICO ERARIALE BRINDISI -

PROT. N. 417/1039

- ALL'ISTITUTO AUTONOMO CASE POPOLARI

Brindisi, 11

11 FEB. 1984

BRINDISI

OGGETTO: Legge 8/8/1977, n. 513 e 5/8/1978, n. 457 - Valutazione dello immobile sopraindicato, richiesta dell'IACP di Brindisi, ai sensi dell'art. 28/513 e 52/457.-

Con riferimento alle caratteristiche di cui all'allegato modello e a quelle desunte in luogo, ai sensi della legge di cui all'oggetto si stima l'alloggio medesimo in £. 8.750.000 (ottomilionesetrecentocinquantamila) al netto delle migliorie apportate dall'assegnatario.-



L'INGEGNERE/CAPO
BATTISTA Dott. Ing. Carlo)

ISTITUTO AUTONOMO PER LE CASE POPOLARI

- B R I N D I S I -

Assegnatario Sig. CISTERNINO ANGELO Comune MESAGNE
 Quartiere _____ Lotto/Cant. 4° Via F.LLI BANDIERA
 Civ. _____ Pal. _____ Scala D Piano 1° int. 3 Vani ut. 2
 Legge di finanziamento 2.7.1949 N° 408 Anno di ultimazione 1965

In Catasto E.U. l'alloggio è riportato alla partita 3909 Fg. di map
 pa 39 Partic. 599 sub. 8 Cat. 4/4 Cl. 4° Vani cat. 3,00
 Rendita £. 492

Consistenza alloggio a "Muri compresi"

Alloggio mq. 69,86 Balconi mq. 8,14 Cantina o box mq. / Area scop.
 esclus. mq. / in Catasto E.U. il box è riportato alla partita
/ Fg. di mappa / Partic. / sub. / Cat. / Cl. /
 Con.cat.mq. / Rendita £. /

CONFINANTI ALLOGGIO

NORD
 SUD
 EST
 OVEST

VIA F.LLI BANDIERA
 VIA PISAGNE
 VANO SCALA - ALLOGGIO INT. 4
 VIA HAMELI

CONFINANTI SCANTINATO

AREE INDIVIDUALI

PARTI ED AREE COMUNI

VANO SCALA-TERRAZZO

PARTI ED AREE CONSORTILI

IL COORDINATORE
 Servizio Risanamento - Patrimonio
 (Geom. Vito Savino)



IL COORDINATORE GENERALE
 (Dott. Ing. Antonio LONGO)


Scala 1:100

Pianta Piano 1




VIA PISCANE

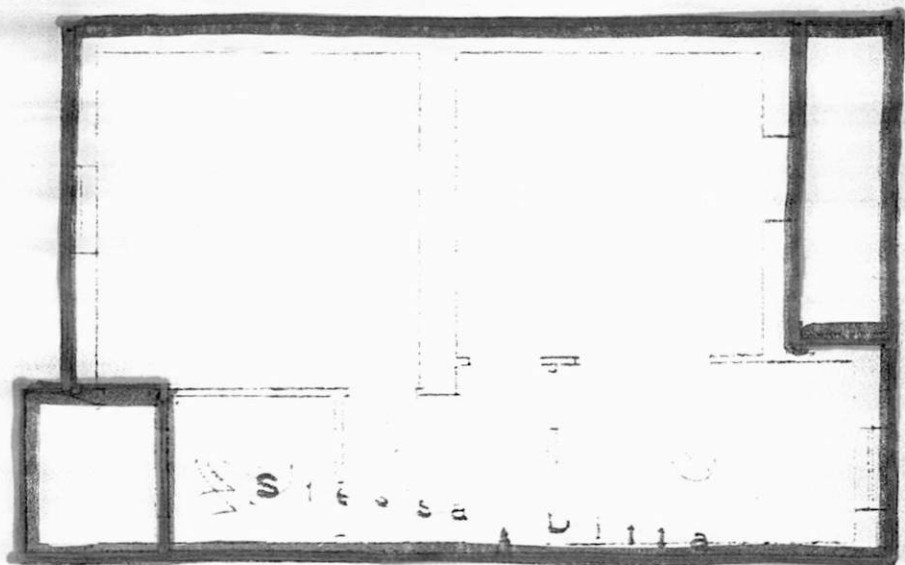

n. 3.10

VIA F.LLI BANDIERA


AVVERTENZA

La descrizione della
consistenza della uni-

(Omesso).

La descrizione della
consistenza della uni-

(Omesso).

ISTITUTO AUTONOMO PER LE CASE POPOLARI
DELLA PROVINCIA DI BRINDISI

==oo0oo==

AL COORDINATORE DEL SERVIZIO
AFFARI LEGALI ED UTENZA

S E D E

OGGETTO: Trasmissione dati ed elaborati tecnico catastali pratica
di riscatto alloggio sito in MESAGNE Via
F.LLI BANDIERA lotto ~~o cantiere~~ 4°
Palazzina scala D int. 4 civ. assegna-
tario Sig. MARANCIO ENNIO

In allegato si trasmettono su apposito stampato tutti gli
elementi tecnico-catastali necessari per il trasferimento della uni-
tà immobiliare in oggetto, nonché n. 8 copie planimetriche della
pianta relativa all'alloggio, allo scantinato,

VISTO:

IL COORDINATORE GENERALE
(Dott. Ing. Antonio LONGO)



IL COORDINATORE
del Servizio Risanamento
(Geom. Vito SAVINO)

Savino

ISTITUTO AUTONOMO PER LE CASE POPOLARI

- B R I N D I S I -

==oo0oo==

Assegnatario Sig. MARANCIO ENNIO Comune MESAGNE
Quartiere Lotto/~~cant.~~ 4° Via F.LLI BANDIERA
 civ. Pal. Scala D piano 4° int.
4 vani utili 3

LEGGE di finanziamento 2.7.1949 N° 408

In Catasto E.U. l'alloggio è riportato alla partita 3909 Fg.
di mappa 39 partic. 599 sub. 9 Cat. 4/4 Cl. 4°
Vani catastali 4,00 Rendita f. 656

CONFINANTI ALLOGGIO NORD VIA F.LLI BANDIERA
SUD VIA DISAGNE
EST STESSA DITTA
OVEST ALLOGGIO INT. 3

CONFINANTI SCANTINATO

AREE INDIVIDUALI

PARTI ED AREE COMUNI VANO SCALE - TERRAZZO

PARTI ED AREE CONSORTILI



IL PRESIDENTE
(Michele Narcisi)

M. Narcisi

Scala 1:100


Pianta Piano 1



VIA MAMELI

VIA PISCANE

VIA F.LLI BANDIERA

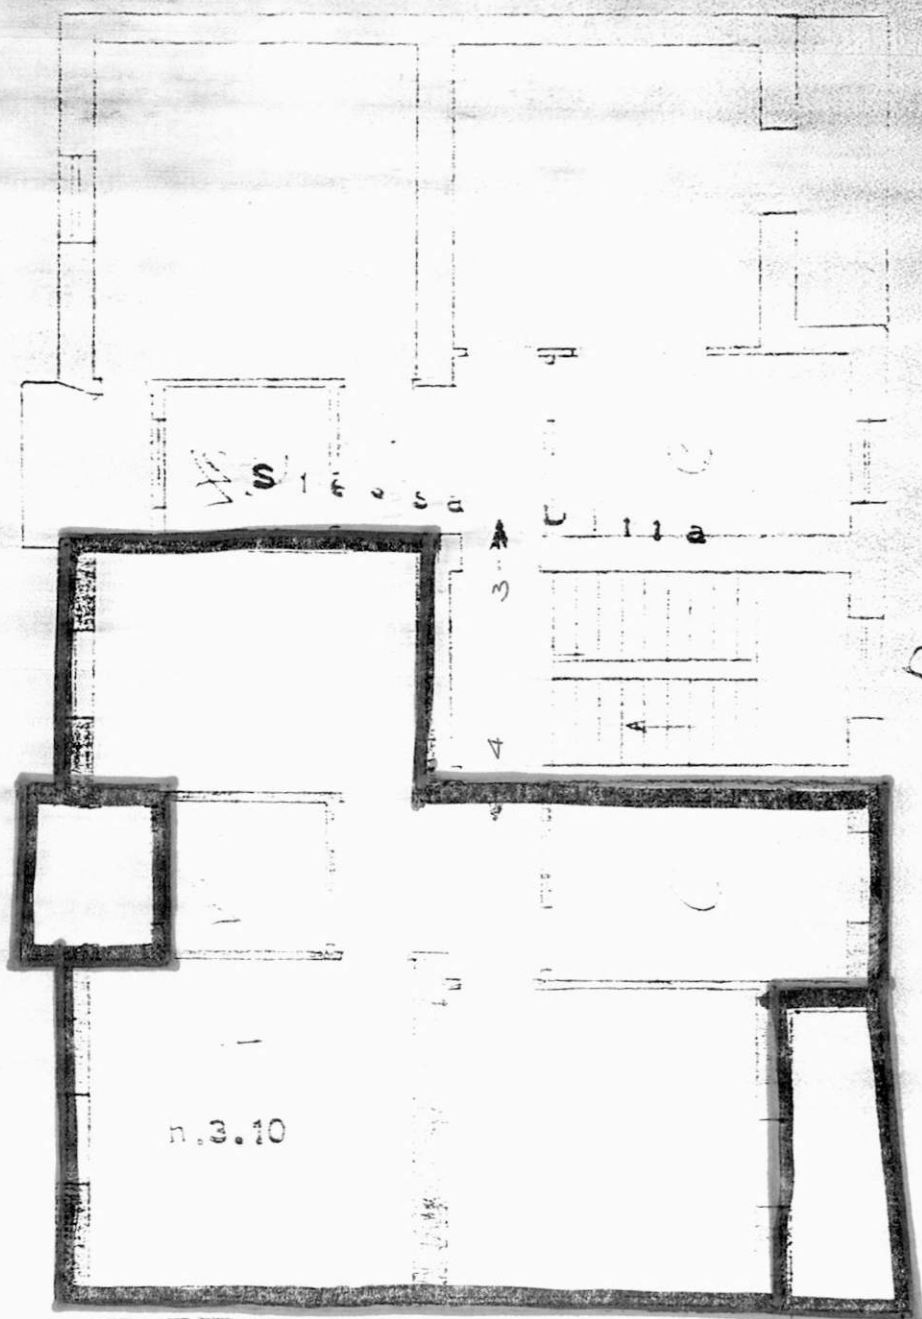


5 1 2 3 4 5 6 7 8 9 10

La descrizione della
consistenza della uni-

(Omesso).

La descrizione della
consistenza della uni-

(Omesso).

