

ISTITUTO AUTONOMO PER LE CASE POPOLARI
DELLA PROVINCIA DI BRINDISI

-----00000-----

INQUILINO D'ALO' Alfieri nato a il
l'appartamento del ~~lotto~~ ^{Contiene} 1502 ^{Coop. Minerva} alla via Dolmazzia 28 Scala 1
int. 1 vari utili 4 vari legali Cost. 7.5 riportato in
Catasto Edilizio Urbano alla partita N. 1907 del Comune di BR

Foglio 54 particella 1502 sub. 10 Rendita 2985
categoria A/3 classe 2

CONFINANTI APPARTAMENTO

NORD Suolo Condominiale su Via Ragusa
EST Via Scuola e loggia int. 2 e 3
SUD Area Condominiale verso proprietà Coop. Epoca
OVEST proprietà Porzio Giovanna - Valentini

CONFINANTI SCANTINATO BOX { Foglio 54 - partic. 1502 - sub. 4 - Categ. c/6
cl. 3^a - R.C. 329 - imp. 14

NORD BOX n° 5 e n° 8
EST Via Dolmazzia
SUD BOX n° 4
OVEST BOX n° 2

PARTI ED

AREE COMUNI Pondicco - Terra 220 - Via Scuola - An. M. Scuola -
~~AREE INDIVIDUALI~~ lastr. caldaie e suolo condominiale -

CONFINANTI LOCALI COMUNI

NORD
EST
SUD
OVEST

VISTO per la regolarità degli
elementi tecnici

IL CAPO UFFICIO
Manutenzione e Patrimonio
(Geom. Vito Savino)

IL DIRETTORE TECNICO
(Dott. Ing. Antonio Longo)



Busta n° 57

ISTITUTO AUTONOMO PER LE CASE POPOLARI
DELLA PROVINCIA DI BRINDISI

-----00000-----

INQUILINO D'ALO Alfieri nato a il
l'appartamento del lotto 17004 alla via Dalmazia 28
irt. 1 vari utili 4 vari legali 7.5 riportato in
Catasto Edilizio Urbano alla partita N. 1907 del Comune di BR
.....
Foglio 54 particella 1502 sub. 10 Renda 2985
categoria A/3 classe 2°

CONFINANTI APPARTAMENTO

NORD Suolo Condominiale su via Ragusa
EST Vano Scala - alloggi int. 2 e 3
SUD orto Condominiale verso proprietà Coop. Epoca
OVEST proprietà di Porzio Giovanna Volentini

CONFINANTI SCANSINATO BOX { Foglio 54 - part. 1502 sub. 1 - Categ. c/6 - cl. 3a
R.C. 329 mp. 14

NORD Box n° 5 e 8
EST Via Dalmazia
SUD Box n° 4
OVEST Box n° 2

AREE ED

AREE COMUNI Particella - Terra 370 - Vano Scala e androne - locale caldaia

~~AREE INDIVIDUALI~~ 2 Suolo Condominiale

CONFINANTI LOCALE COMUNI ~~Box - Categ. c/6 - cl. 3 - R.C. 329~~
mp. 14

NORD
EST
SUD
OVEST

COMUNE DI BRINDISI
PROVINCIA DI BRINDISI
CANT. 17001 "COOP. MINERVA"
LOCALITA' COMMENDA
VIA DALMAZIA
Fabbricato UNICO

A° CIV int. 1

— " — — — " — 2

“ - - - ” 3

[illegible]

_____ 4 _____ 5 _____

_____ " _____ 6 _____

— — — — — 7 — — — — —

— — — — — 8 — — — — —

4 9

RISCATTO

Nord

Coop. t PoCA

Data della compilazione Giugno 1962.

ALLEGATO B

Also Condemned

Porticato

Alce Condamine

VIA RA GUSA

int. 9

int. 7

int. 6

int. 4

int. 1

int. 3

int. 5

int. 8

Porticato

VIA DALMAZIA

Scale 1:100

prop. PORZIO
GIOVANOLA-VALENTINI

COMUNE DI BRINDISI
PROVINCIA DI BRINDISI
CANT. 17001 "Coop. MINERVA"
Fabbricato UNICO
Località COMMENDA
VIA DALMAZIA


n° civ.	int.	Sup. virt. mq
1	1	110,43
2	2	110,68
3	3	110,53

Area condominiale

ALLEGATO A
Suolo condominiale

VIA RAGUSA

RISCATTO

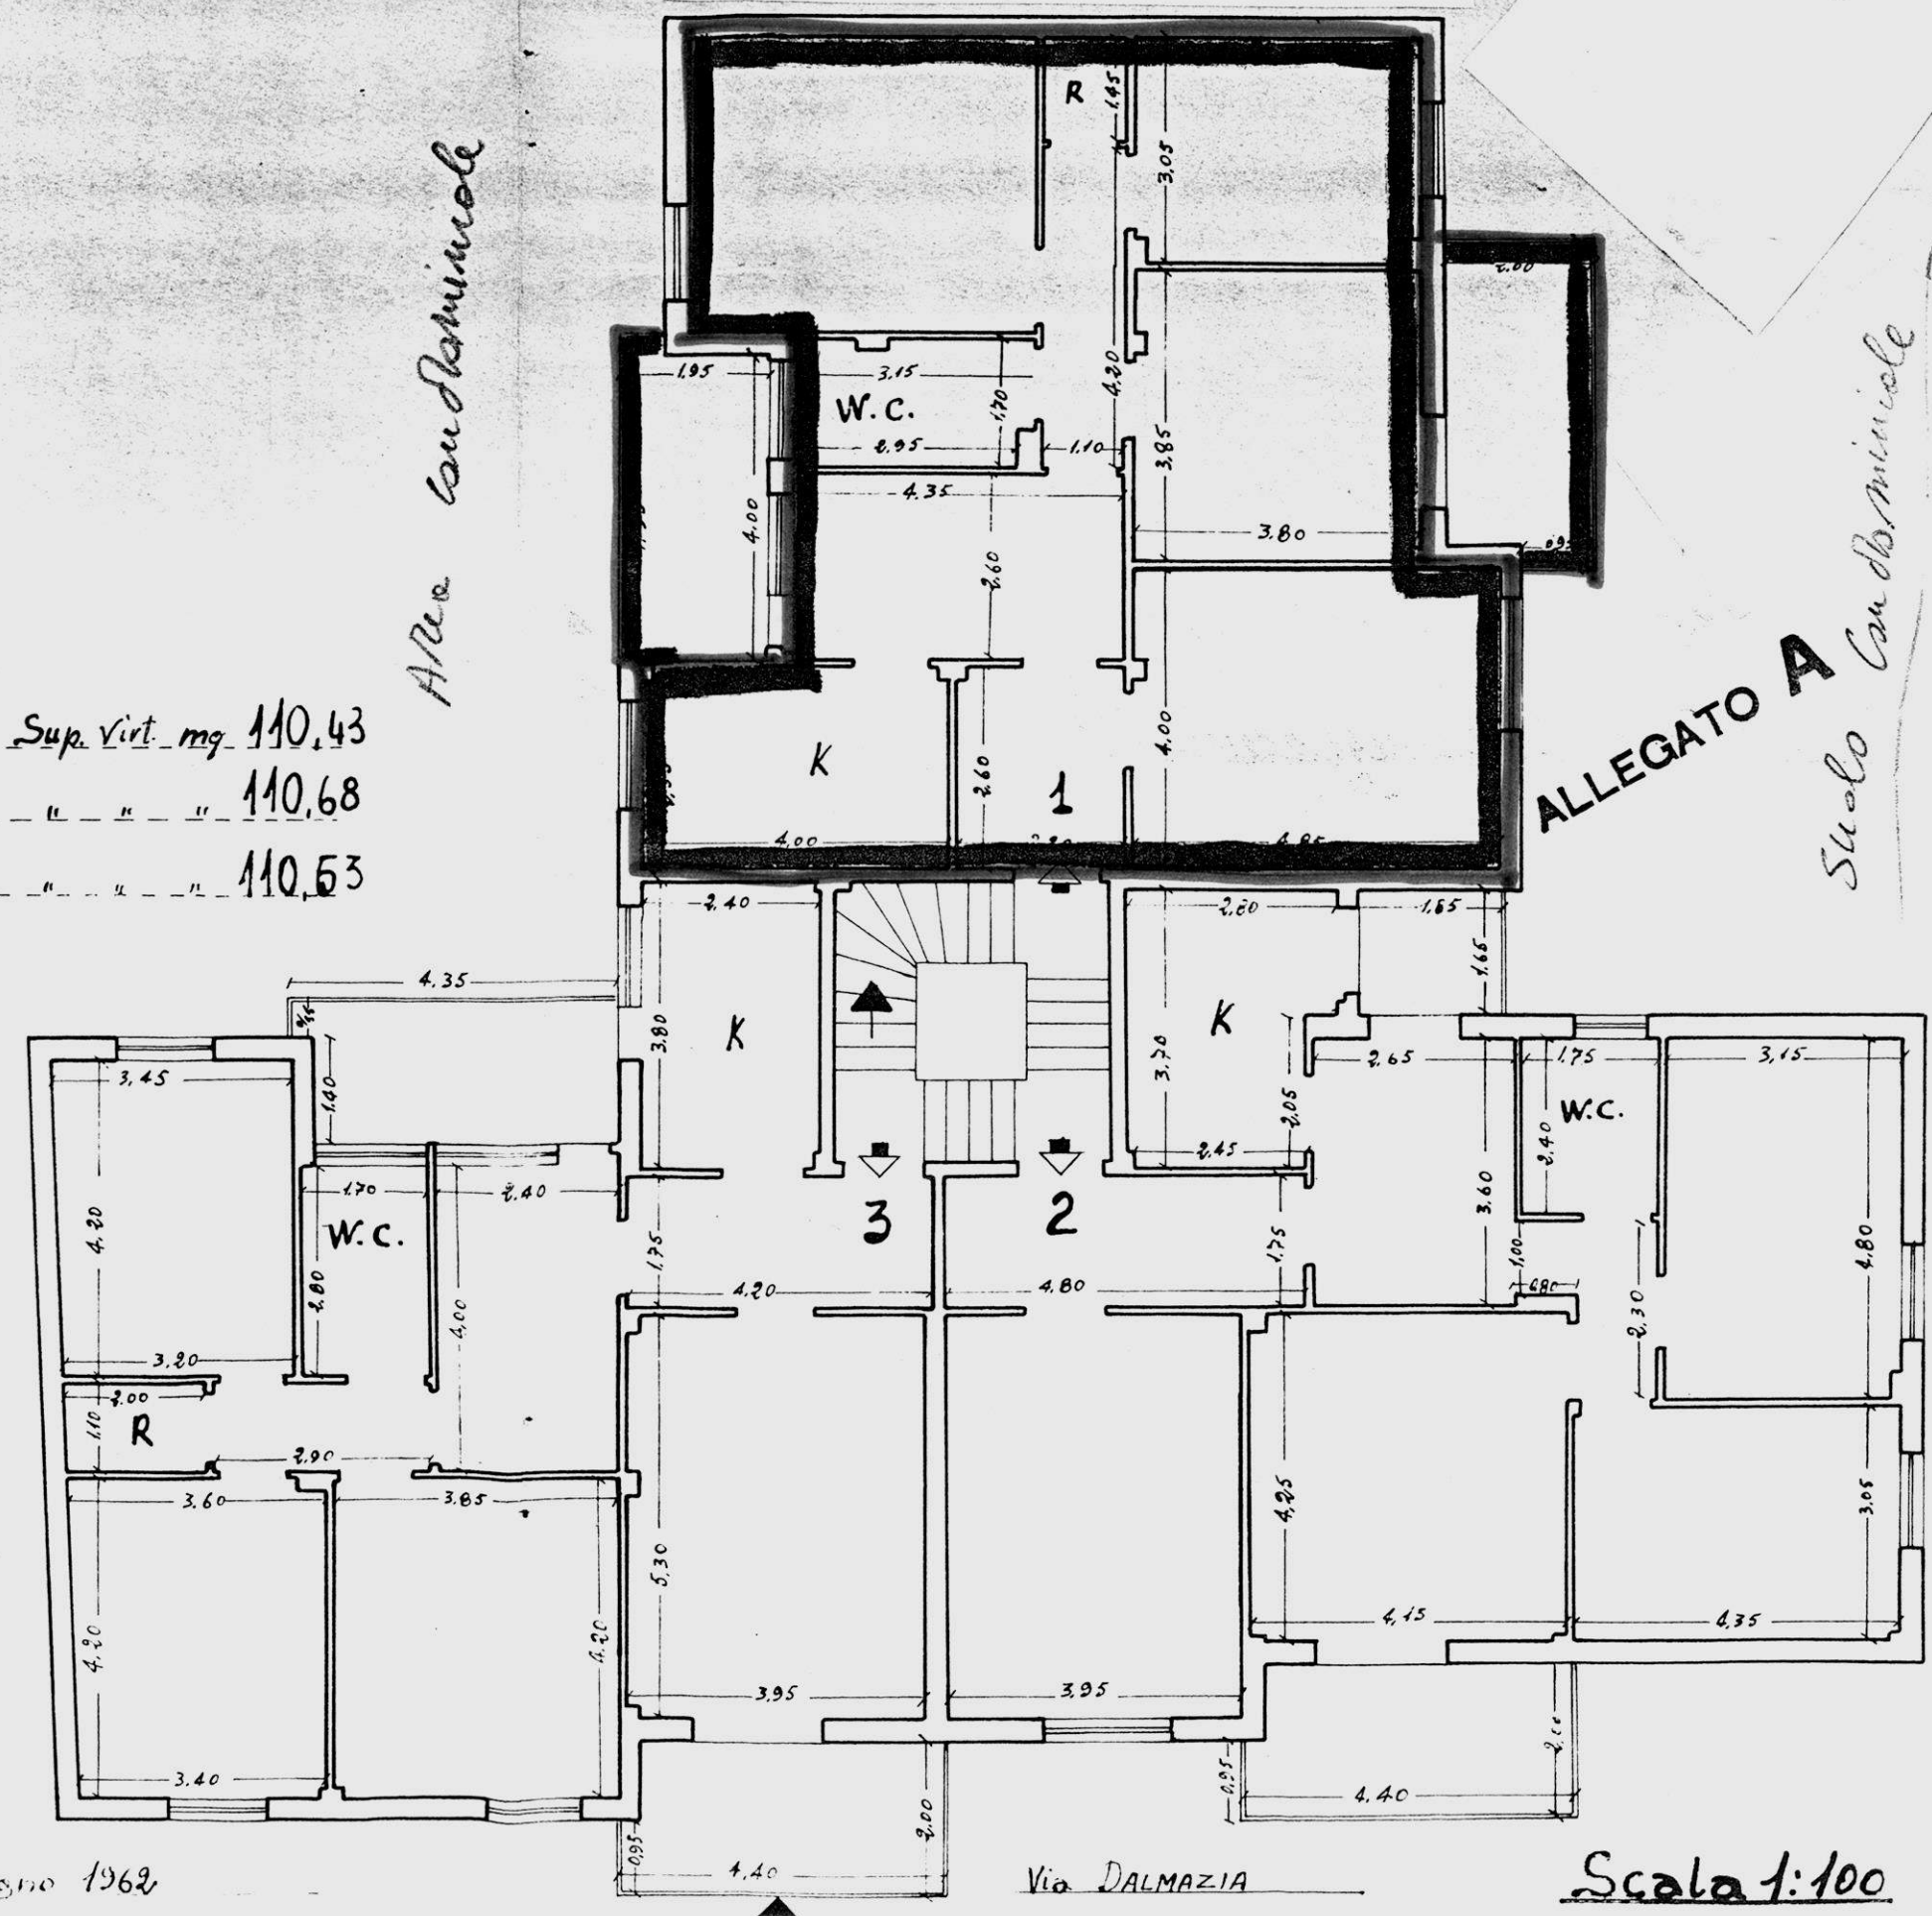

Data della compilazione Giugno 1962

Via DALMAZIA

Scala 1:100

Comune di BRINDISI
Provincia di BRINDISI
Cant. 17001 Coop. "MINERVA"
Fabbricato Unico
Località: Commenda
Via Dalmazia


RISCATTO

VIA
CARNARO

ALLEGATO C

PROPRIETA' INA - CASA
"I POCA"
COOP.

PROPRIETA' PORZIO
GIOVANOLA - VALENTINI

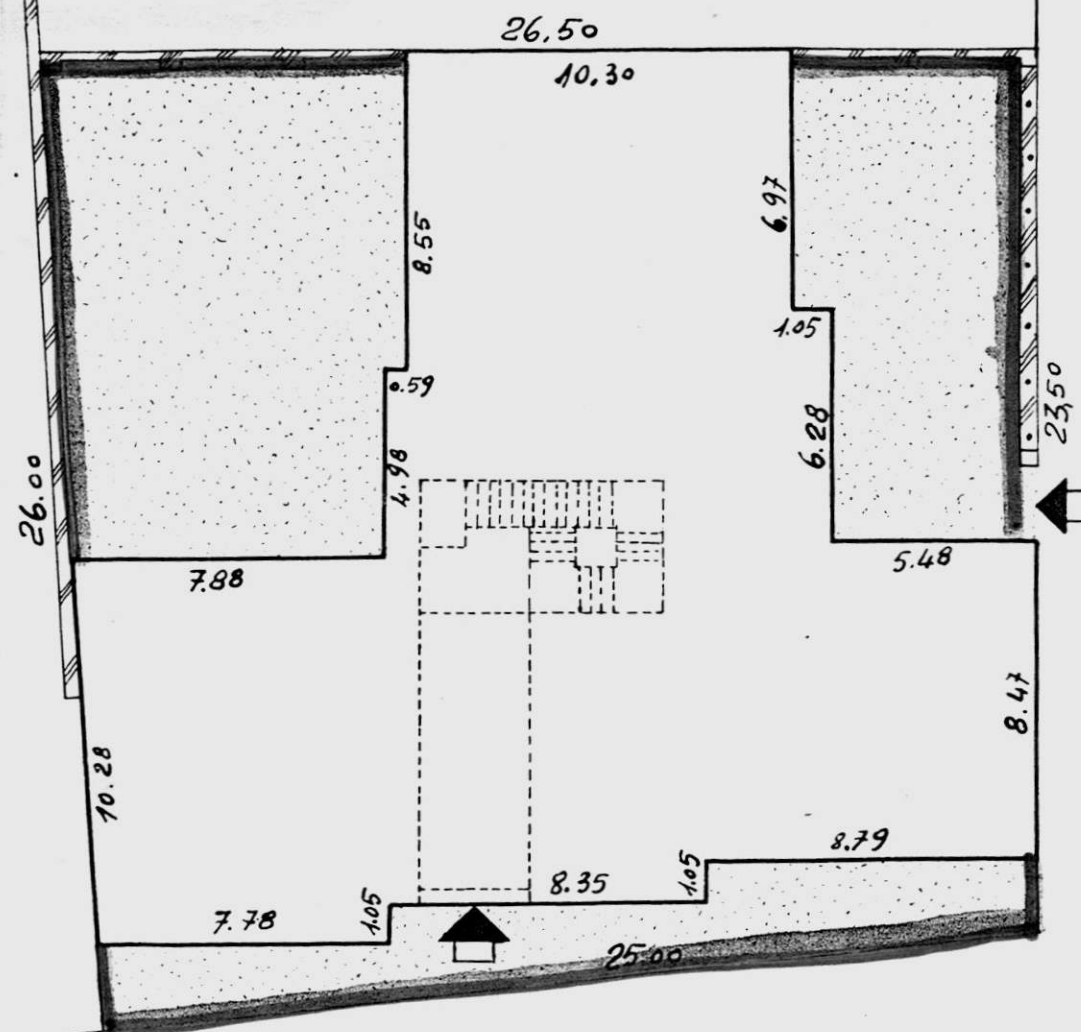

VIA RAGUSA

DALMAZIA

VIA

SCALA 1:200

Data della compilazione Giugno 1962