

GESTIONE INA-CASA

FABBRICATO del CANTIERE 2257 COMUNE Oria PROVINCIA Brindisi

Località Via Dragonetto Bonifacio N. civico


DATI CATASTALI: Vecchio Catasto sez. N° part.lla Nuovo Catasto Foglio 82 N° part.lla 1360

Estremi dell'acquisizione dell'area: Atto del ~~Notario~~ Prefetto di Brindisi del 28.10.52

Repertorio N° 24691/IV° Registrato a Brindisi il 12.11.52 al N° 1064 del volume N° 108

Trascritto a Lecce il 13.11.52 al N° 36462 del Registro gen. e al N° 34684 del Registro particolare.

Riferimenti alla planimetria generale del complesso

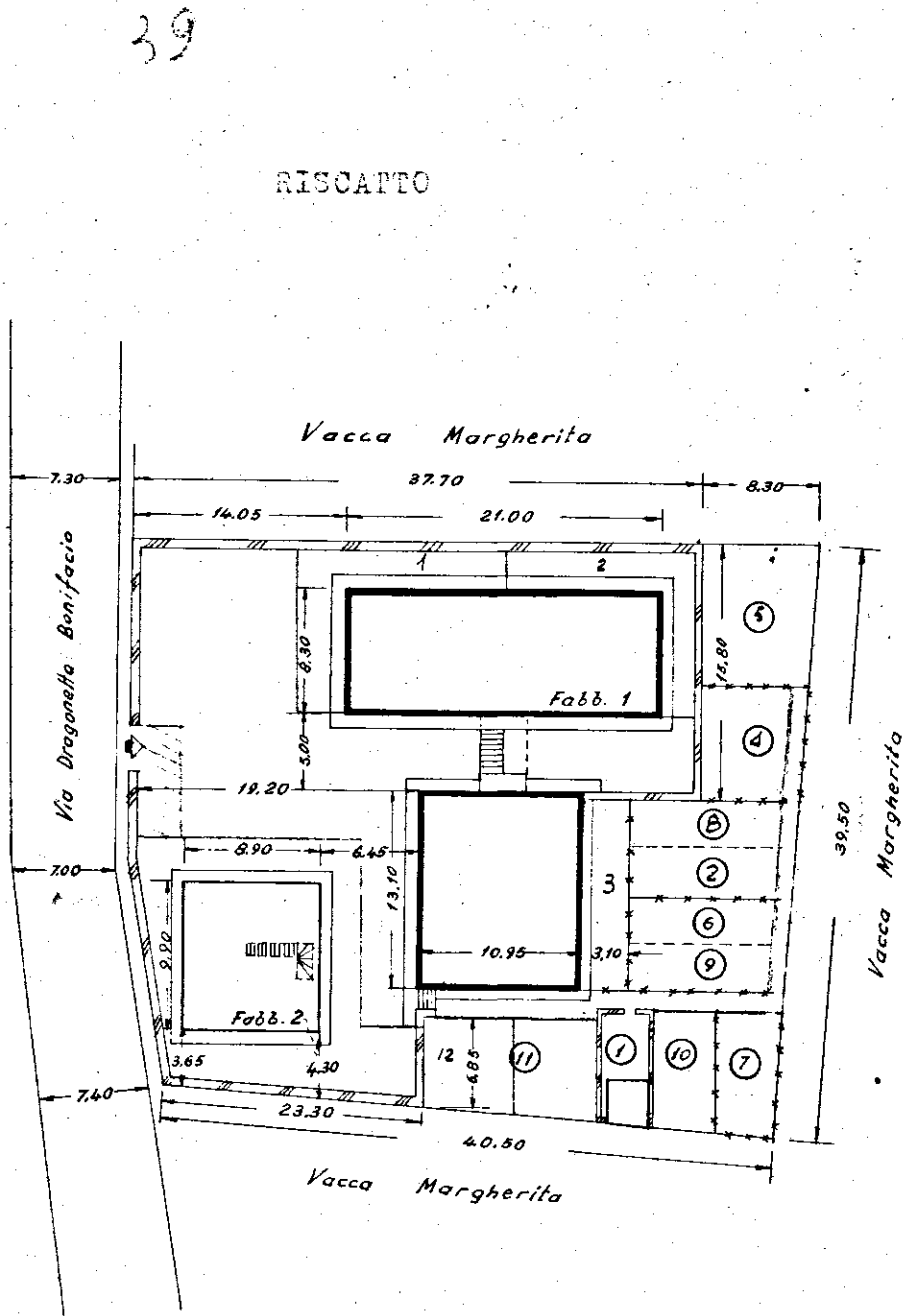

Superficie totale di pertinenza del fabbricato mq.	Superficie coperta del fabbricato mq.	Superficie coperta dagli accessori esterni mq.	Numero Alloggi / Vanii		N. piani	Superficie condonabile con altri fabbricati mq.	Superficie condonabile tra gli alloggi dello stabile mq.	Superficie con servizio attivo mq.
			Risc.	Loc.				
	338,50		12	64	4			

ACCESSORI esterni esistenti

SERVITU' Attive
per il fabbricato a carico di
e per il terreno Passive a favore

RECINZIONE Eseguita parzialmente con muro

SPAZI CONDOMINIALI con altri fabbricati
Strade mq.
Spazi verdi mq.
Accessori mq.

SPAZI ACCESSORI esterni condominiali tra gli alloggi dello stabile

Elenco parti comuni interne allo stabile Terrazzo tenditoio
comune a tutti gli alloggi.

PLANIMETRIA CATASTALE
osservando la planimetria catastale nel contratto di acquisizione


Osservazioni sulla ripartizione del terreno annesso al fabbricato

L'area è stata suddivisa

Superfici di terreno attribuite ai singoli alloggi			Note
Scala Int.	Assegnatario	Superf. mq.	
1	Moccia Emanuele	91,20	
2	De Lucia Pietro	82,80	
3	Ardito Emilio	40,30	
4	Suma Antonio	51,10	
5	Spina Romeo	66,70	
6	Mingolla Attilio	34,30	
7	Zanzarelli Giuseppe	37,40	
8	Guida Guido	38,50	
9	Lobascio Lomenico	23,00	
10	Ciotta Bora	37,00	
11	Maggiore Salvatore	41,50	
12	De Milito Lamiano	40,00	

Data della compilazione Febbraio 19 58

Scala 1: 500

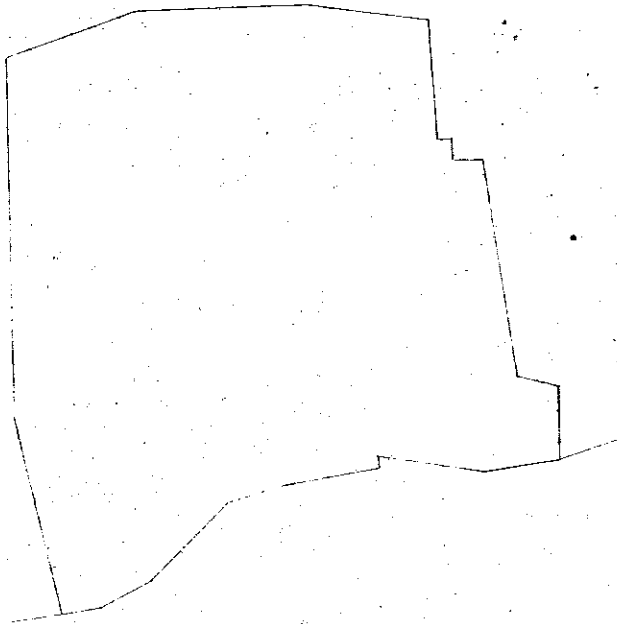

Foglio 82
Particella 1360

Scala 1: 00

NOTE:

L'area in argomento fa parte dell'area acquisita ~~per esproprio~~ di mq. 1800

Area effettivamente occupata dalla Gestione INA-CASA mq. 1647,50

Area occupata da ceduta a per mq.