

25

EDIFICIO TIPO: **D**

TAVOLA N. **8**

PROGETTO DI COSTRUZIONE DI UN FABBRICATO
USO ABITATIVO DI PROPRIETA' DELLA SOCIETA'
"PARADISO S.p.A." IN LOCALITA' M. DI CARRARA
VIA TIRO A VOLO COMUNE DI CARRARA.

COMPLESSO "G. GALILEI"

Schema Volume

LOTTIZZAZIONE CONVENZIONATA



PARADISO S.p.A.
Presidente del Consiglio di Amministrazione

IL PROPRIETARIO: "PARADISO S.p.A."

IL PROGETTISTA: Dott. Ing. FAUSTO CERUTTI



DISEGNO: Scala 1:100

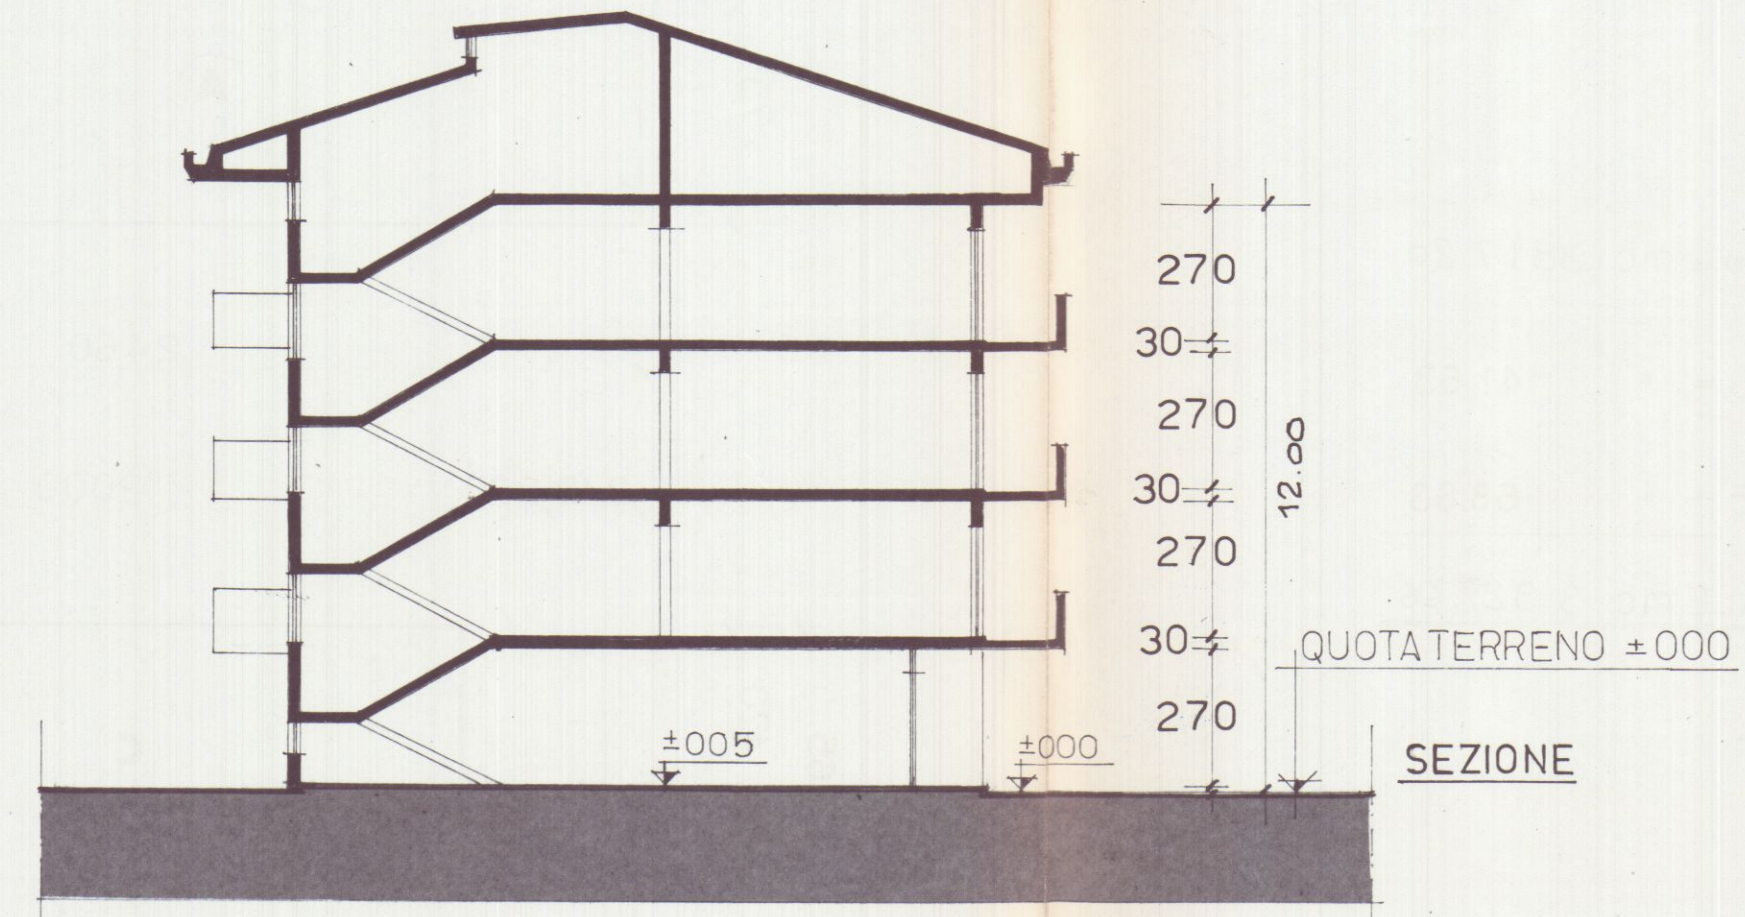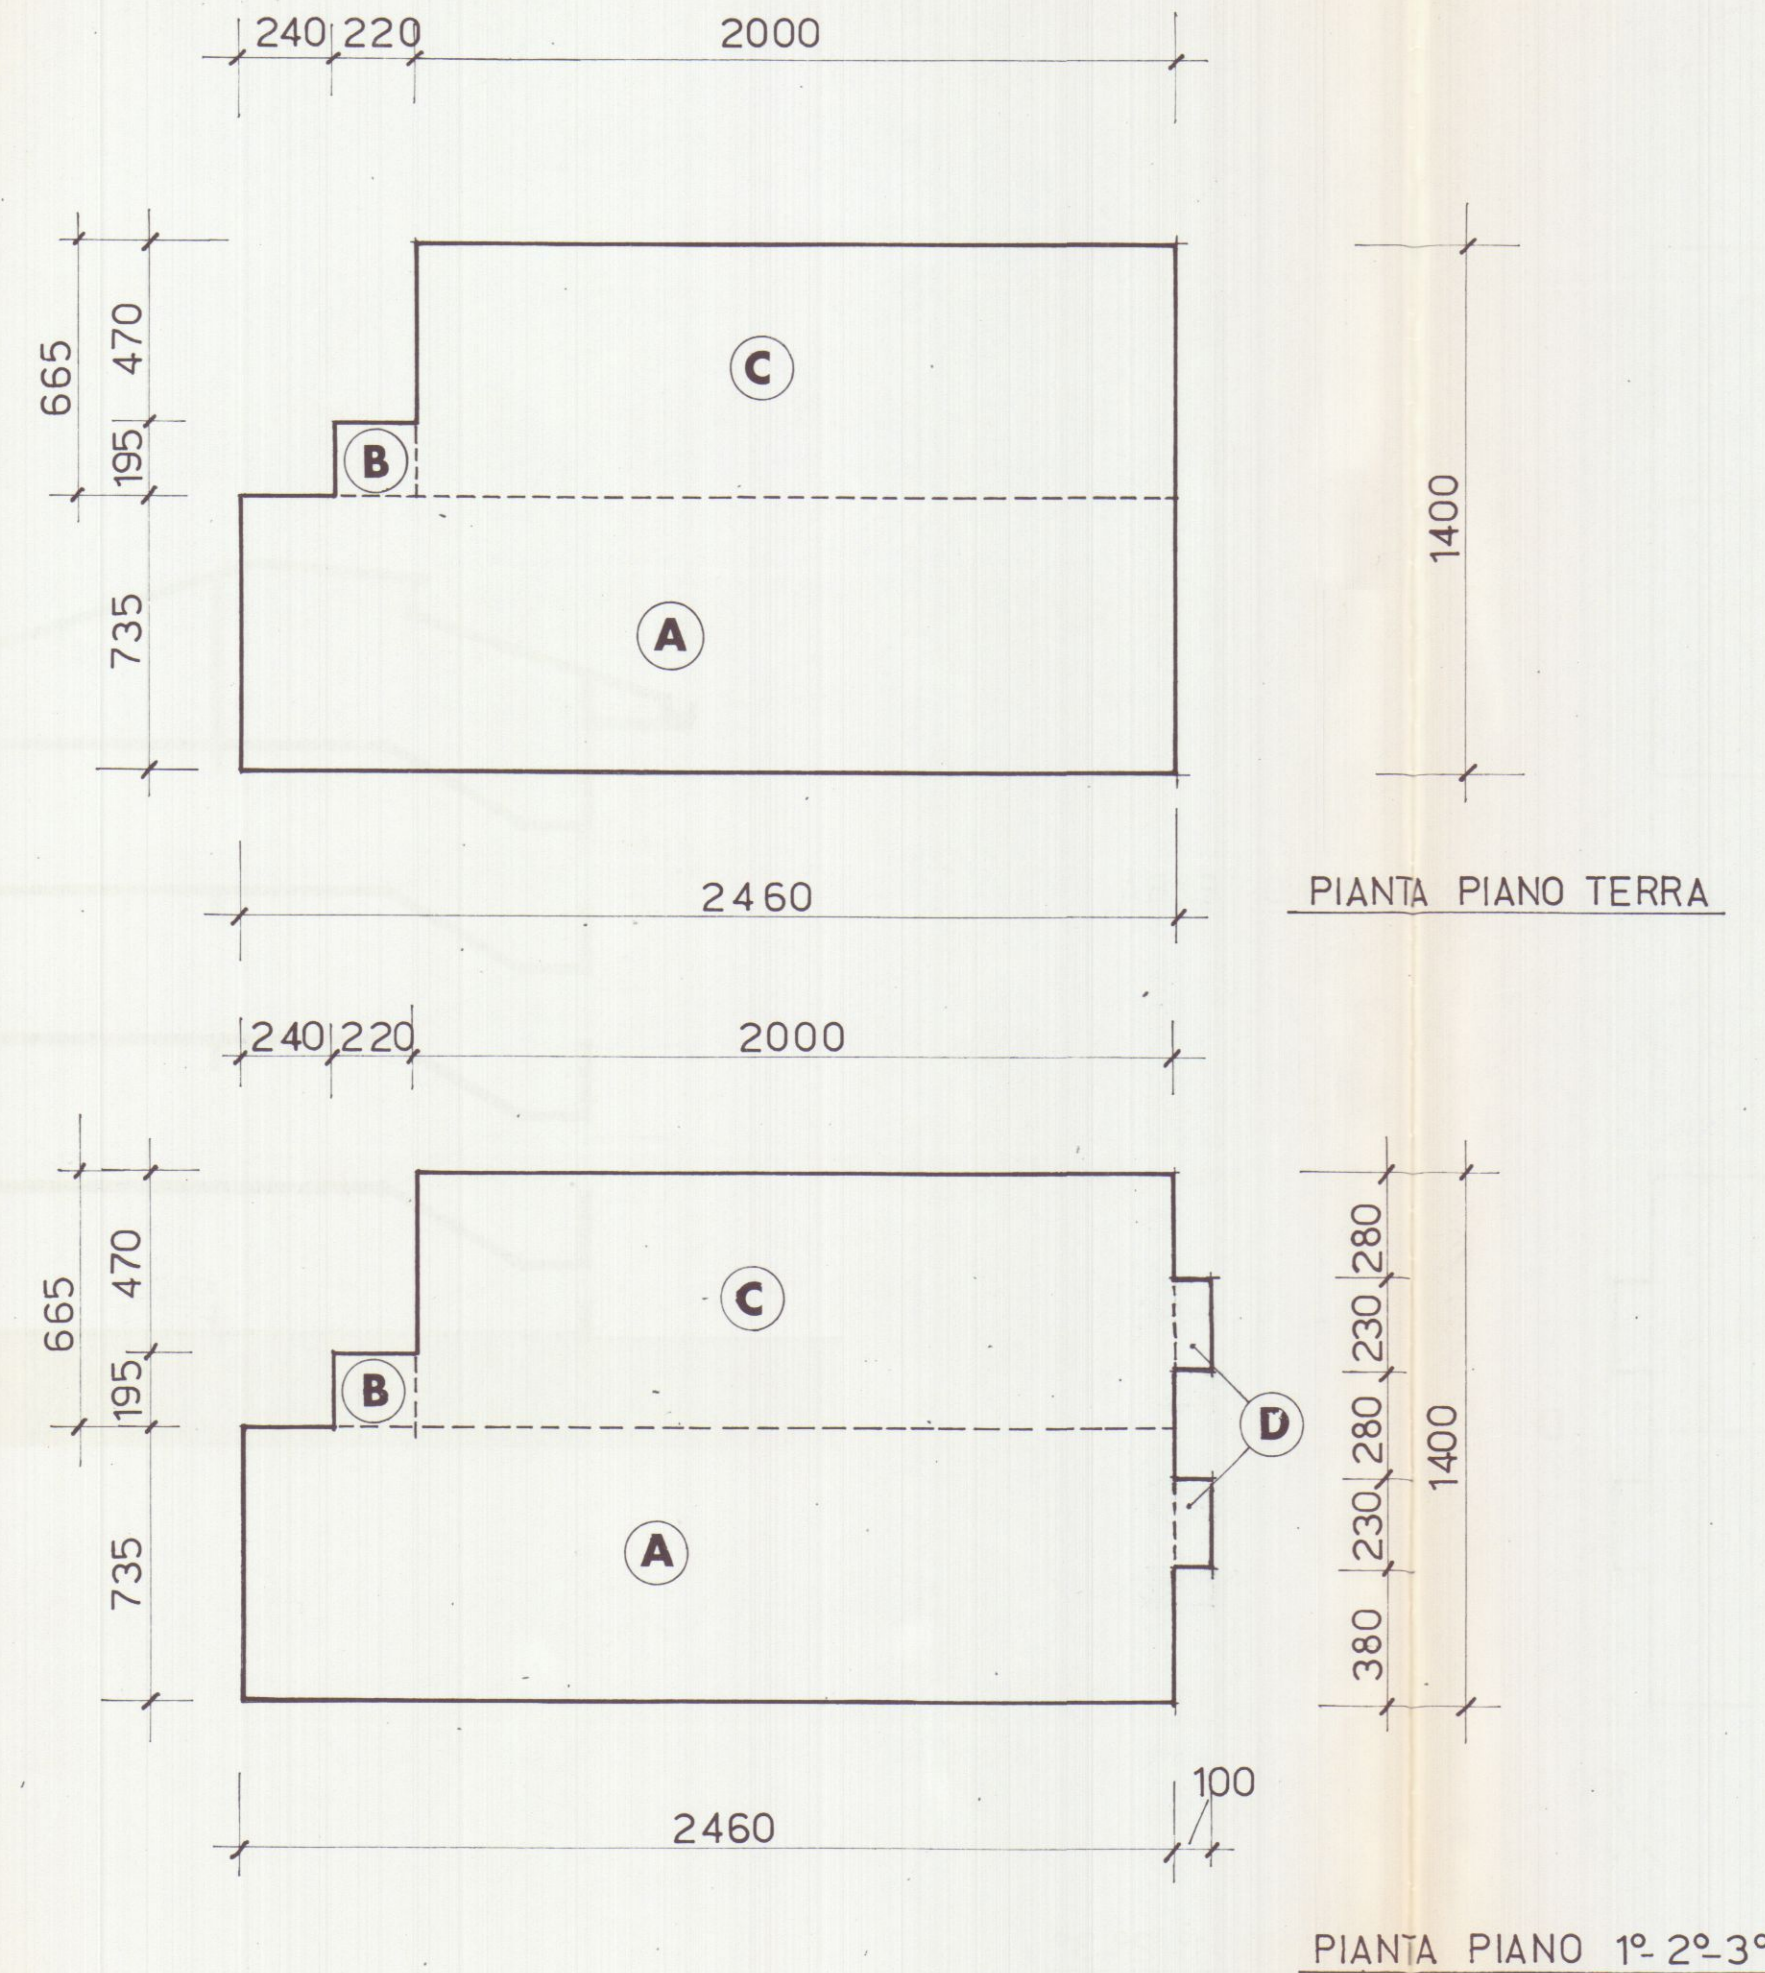

CALCOLO VOLUME

P.T.	1°	2°	3°	
	(A)	m. 24.60 x 7.35 = mq.	180.81	
	(B)	" 2.20 x 1.95 = "	4.29	
	(C)	" 6.65 x 20.00 = "	133.00	
		SUP. COP. mq.	318.10 x 12.00 = mc.	3817.20
	(D)	" 2 x 2.30 x 1.00 = "	4.60 x 9.05 = "	41.63
	SOTTOTETTO	" 20.70 x 9.50 = "	196.65 x 0.35 = "	68.83
			TOTALE mc.	3.927.66

EDIFICIO TIPO: **D**

TAVOLA N. **8**

PROGETTO DI COSTRUZIONE DI UN FABBRICATO
USO ABITATIVO DI PROPRIETA' DELLA SOCIETA'
"PARADISO S.p.A." IN LOCALITA' M. DI CARRARA
VIA TIRO A VOLO COMUNE DI CARRARA.

COMPLESSO "G. GALILEI"

Schema Volume

LOTTIZZAZIONE CONVENZIONATA

PARADISO S.p.A.
Presidente del Consiglio di Amministrazione



IL PROPRIETARIO: "PARADISO S.p.A."

IL PROGETTISTA: Dott. Ing. FAUSTO CERUTTI

Ilerrini



DISEGNO: Scala 1:100

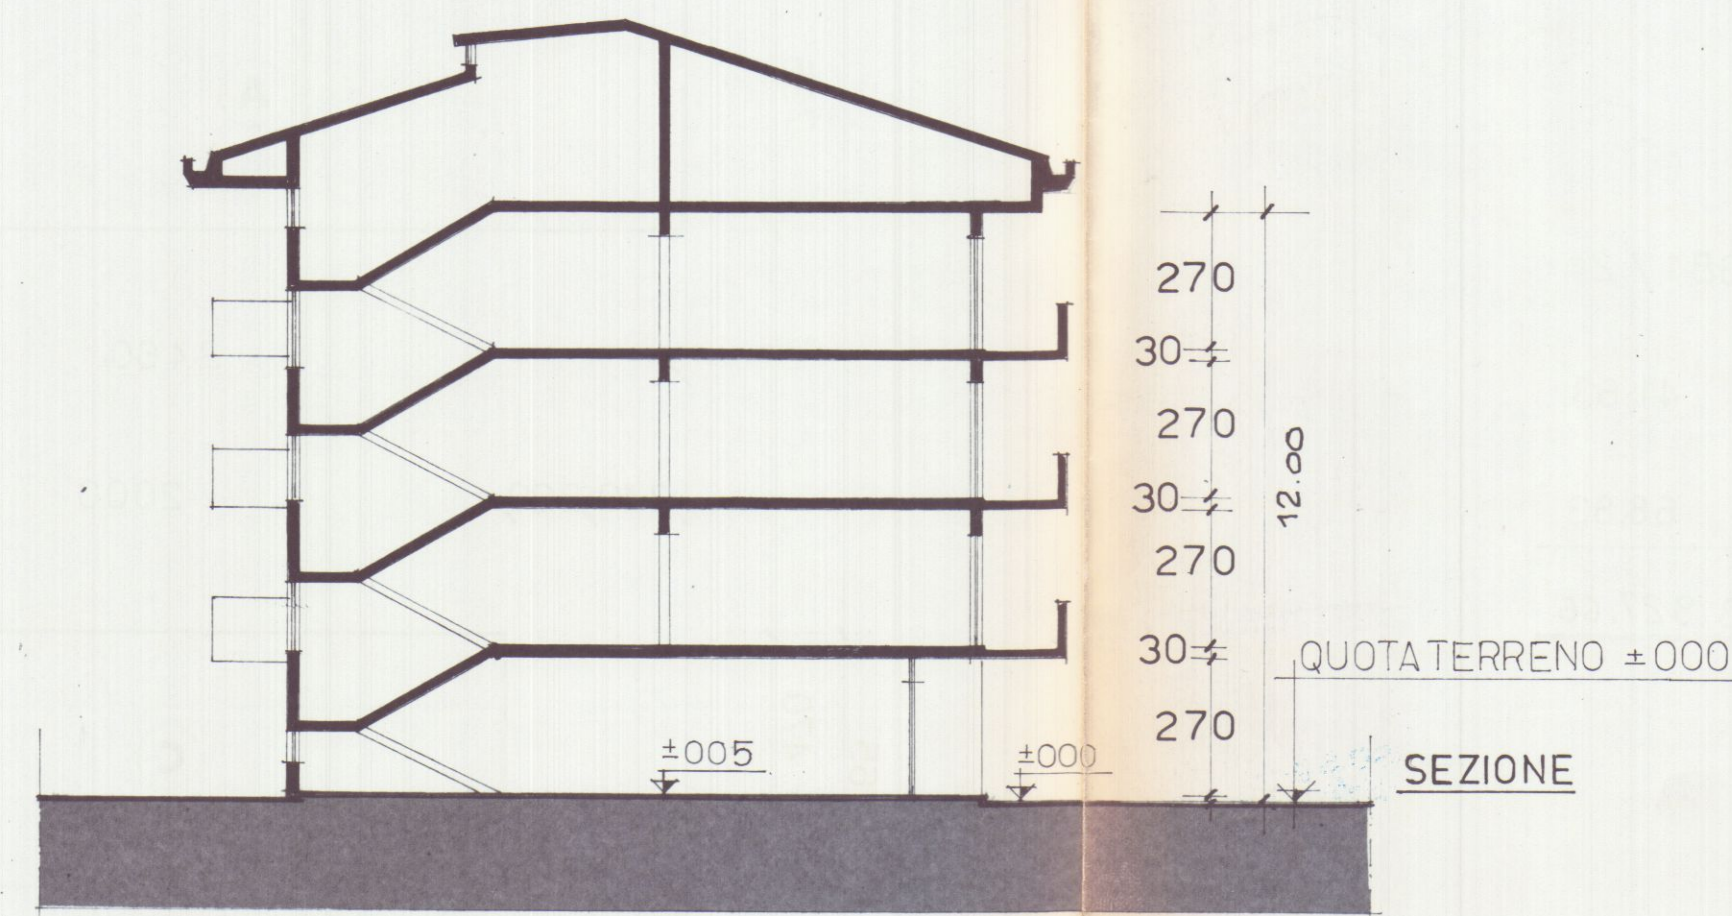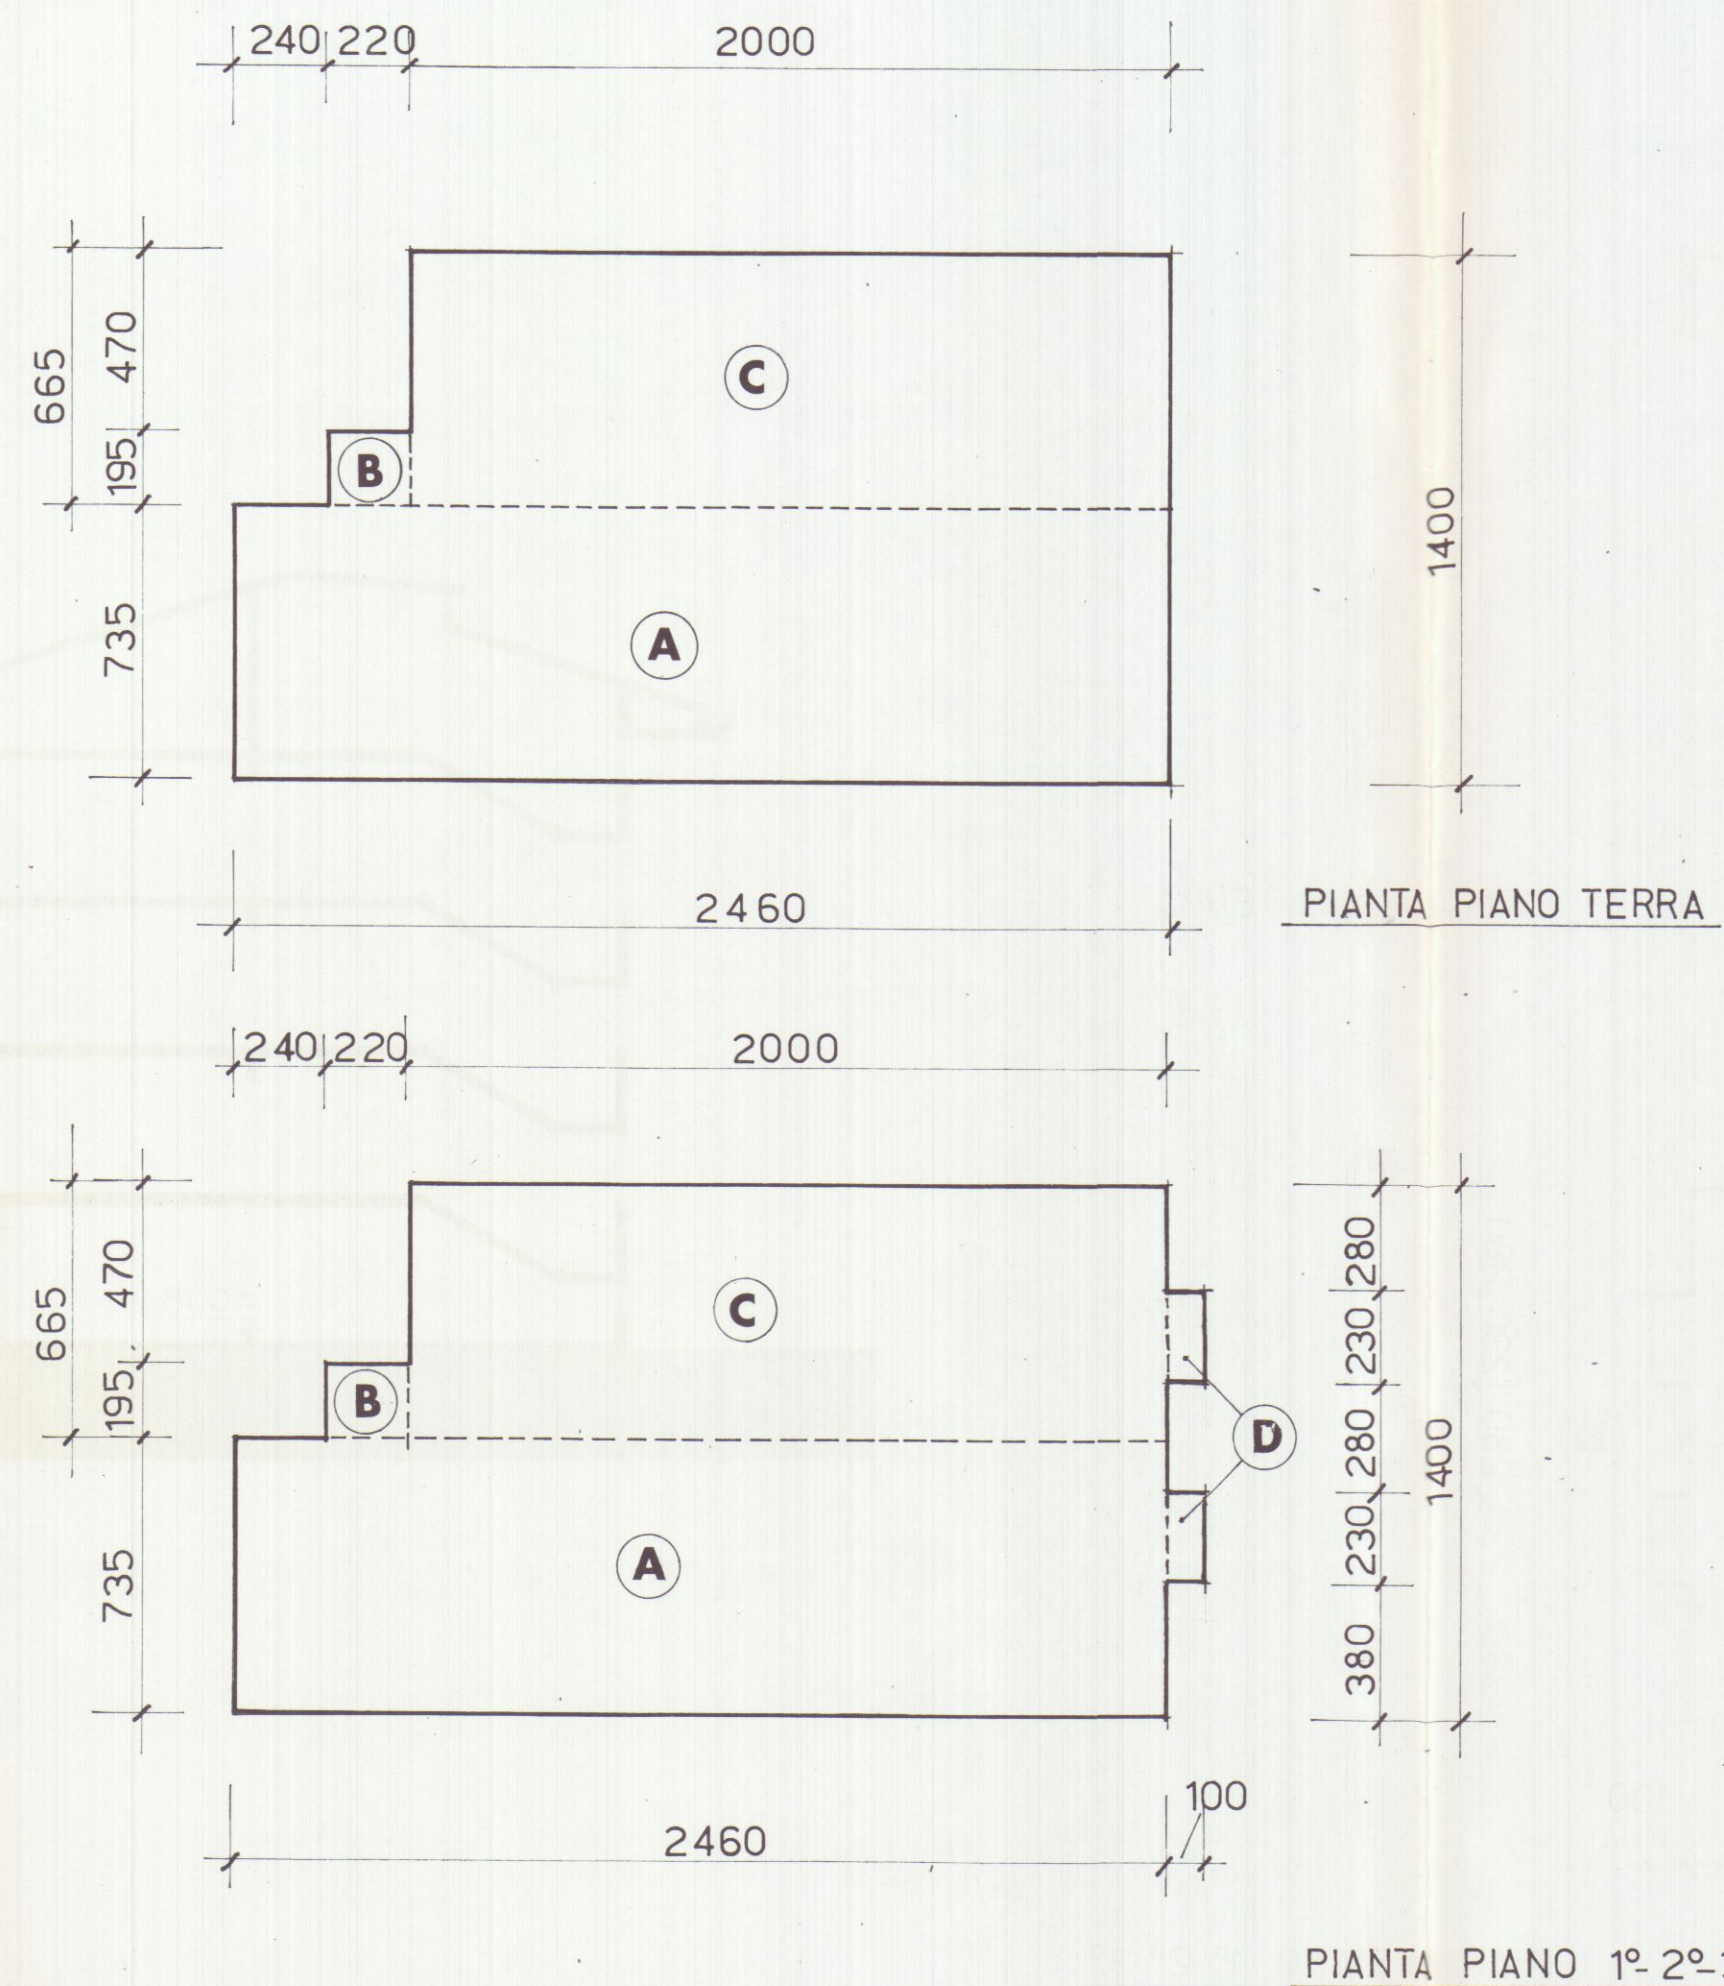

CALCOLO VOLUME

P.T. 1° 2° 3°

(A) m. 24.60 x 7.35 = mq. 180.81

(B) " 2.20 x 1.95 = " 4.29

(C) " 6.65 x 20.00 = " 133.00

SUP. COP. mq. 318.10 x 12.00 = mc. 3817.20

(D) " 2 x 2.30 x 1.00 = " 4.60 x 9.05 = " 41.63

SOTTOTETTO " 20.70 x 9.50 = " 196.65 x 0.35 = " 68.83

TOTALE mc. 3.927.66

**PROGETTO DI COSTRUZIONE DI UN FABBRICATO
USO ABITATIVO DI PROPRIETA' DELLA SOCIETA'
"PARADISO S.p.A." IN LOCALITA' M. DI CARRARA
VIA TIRO A VOLO COMUNE DI CARRARA.**

COMPLESSO "G. GALILEI"

Schema Volume



LOTTIZZAZIONE CONVENZIONATA

IL PROPRIETARIO: "PARADISO S.p.A."

IL PROGETTISTA : Dott. Ing. FAUSTO CERUTTI



DISEGNO : Scala 1:100

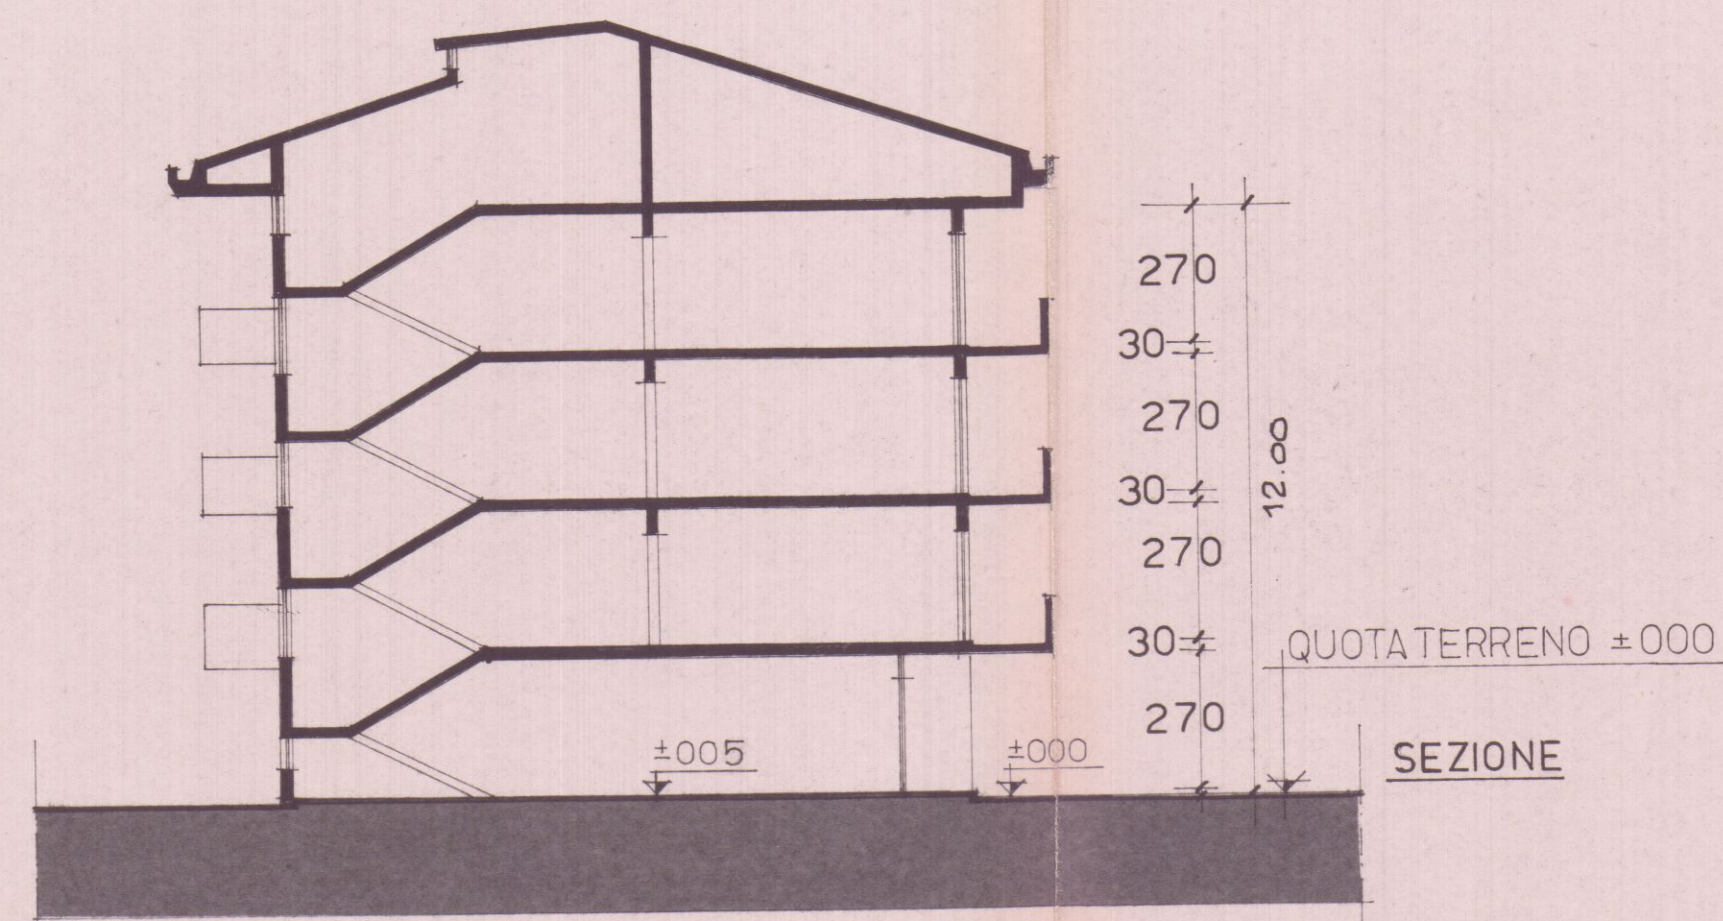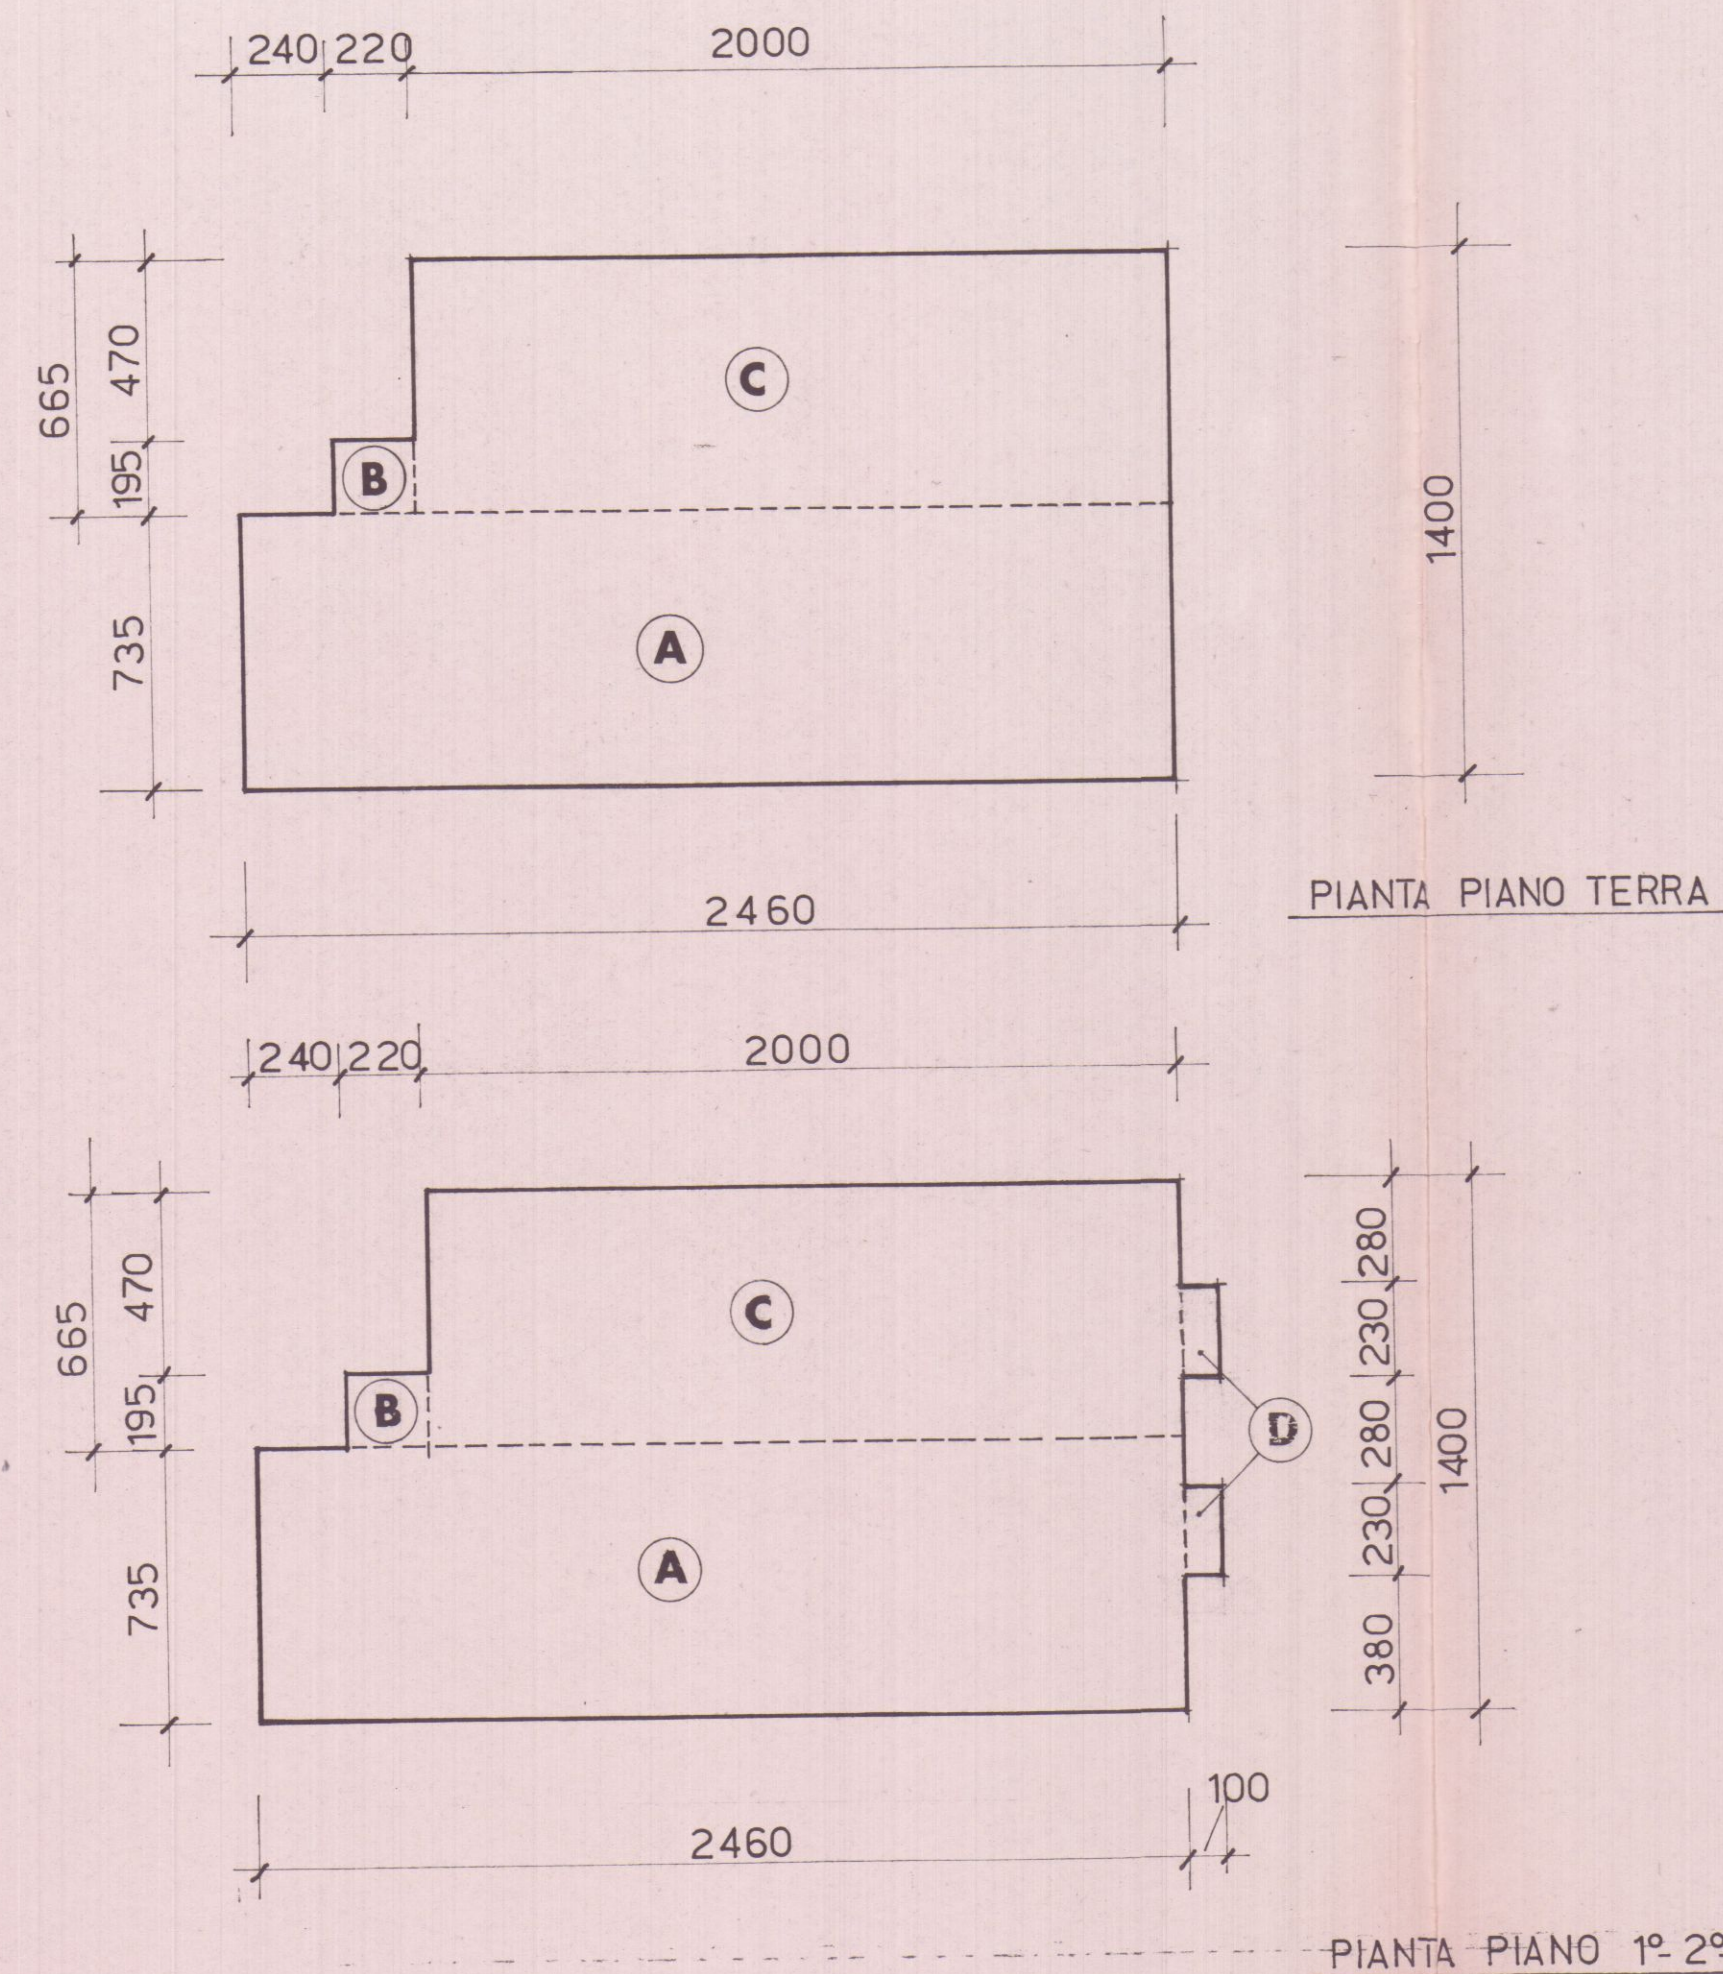

CALCOLO VOLUME

P.T. 1° 2° 3°

A m. $24.60 \times 7.35 =$ mq. 180.81

B " $2.20 \times 1.95 =$ " 4.29

C " $6.65 \times 20.00 =$ " 133.00
SUP. COP. mq. 318.10 $\times 12.00 =$ mc. 3817.20

D " $2 \times 2.30 \times 1.00 =$ " $4.60 \times 9.05 =$ " 41.63

SOTTOTETTO " $20.70 \times 9.50 =$ " $196.65 \times 0.35 =$ " 68.83

TOTALE mc. 3.927.66

EDIFICIO TIPO: **D**

21 MAR 1972
TAVOLA N. **1**

PROGETTO DI COSTRUZIONE DI UN FABBRICATO
USO ABITATIVO DI PROPRIETA' DELLA SOCIETA'
"PARADISO S.p.A." IN LOCALITA' M. DI CARRARA
VIA TIRO A VOLO COMUNE DI CARRARA.

COMPLESSO "G. GALILEI"

PLANIMETRIA

VARIANTE

Approvato dal Sindaco alle condizioni
della concessione edilizia originaria
n. del

CARRARA, II

IL DIRIGENTE 1° DIPARTIMENTO

(Arch. Claudio Varziani)

LOT TIZZAZIONE CONVENZIONATA

IL PROPRIETARIO: "PARADISO S.p.A."


IL PROGETTISTA: Dott. Ing. FAUSTO CERUTTI




DISEGNO: Scala 1:1000
1:500

VARIANTE
APPROVATO
CONTINUITA'
IL TECNICO


PARADISO S.p.A.
L'Amministratore Unico

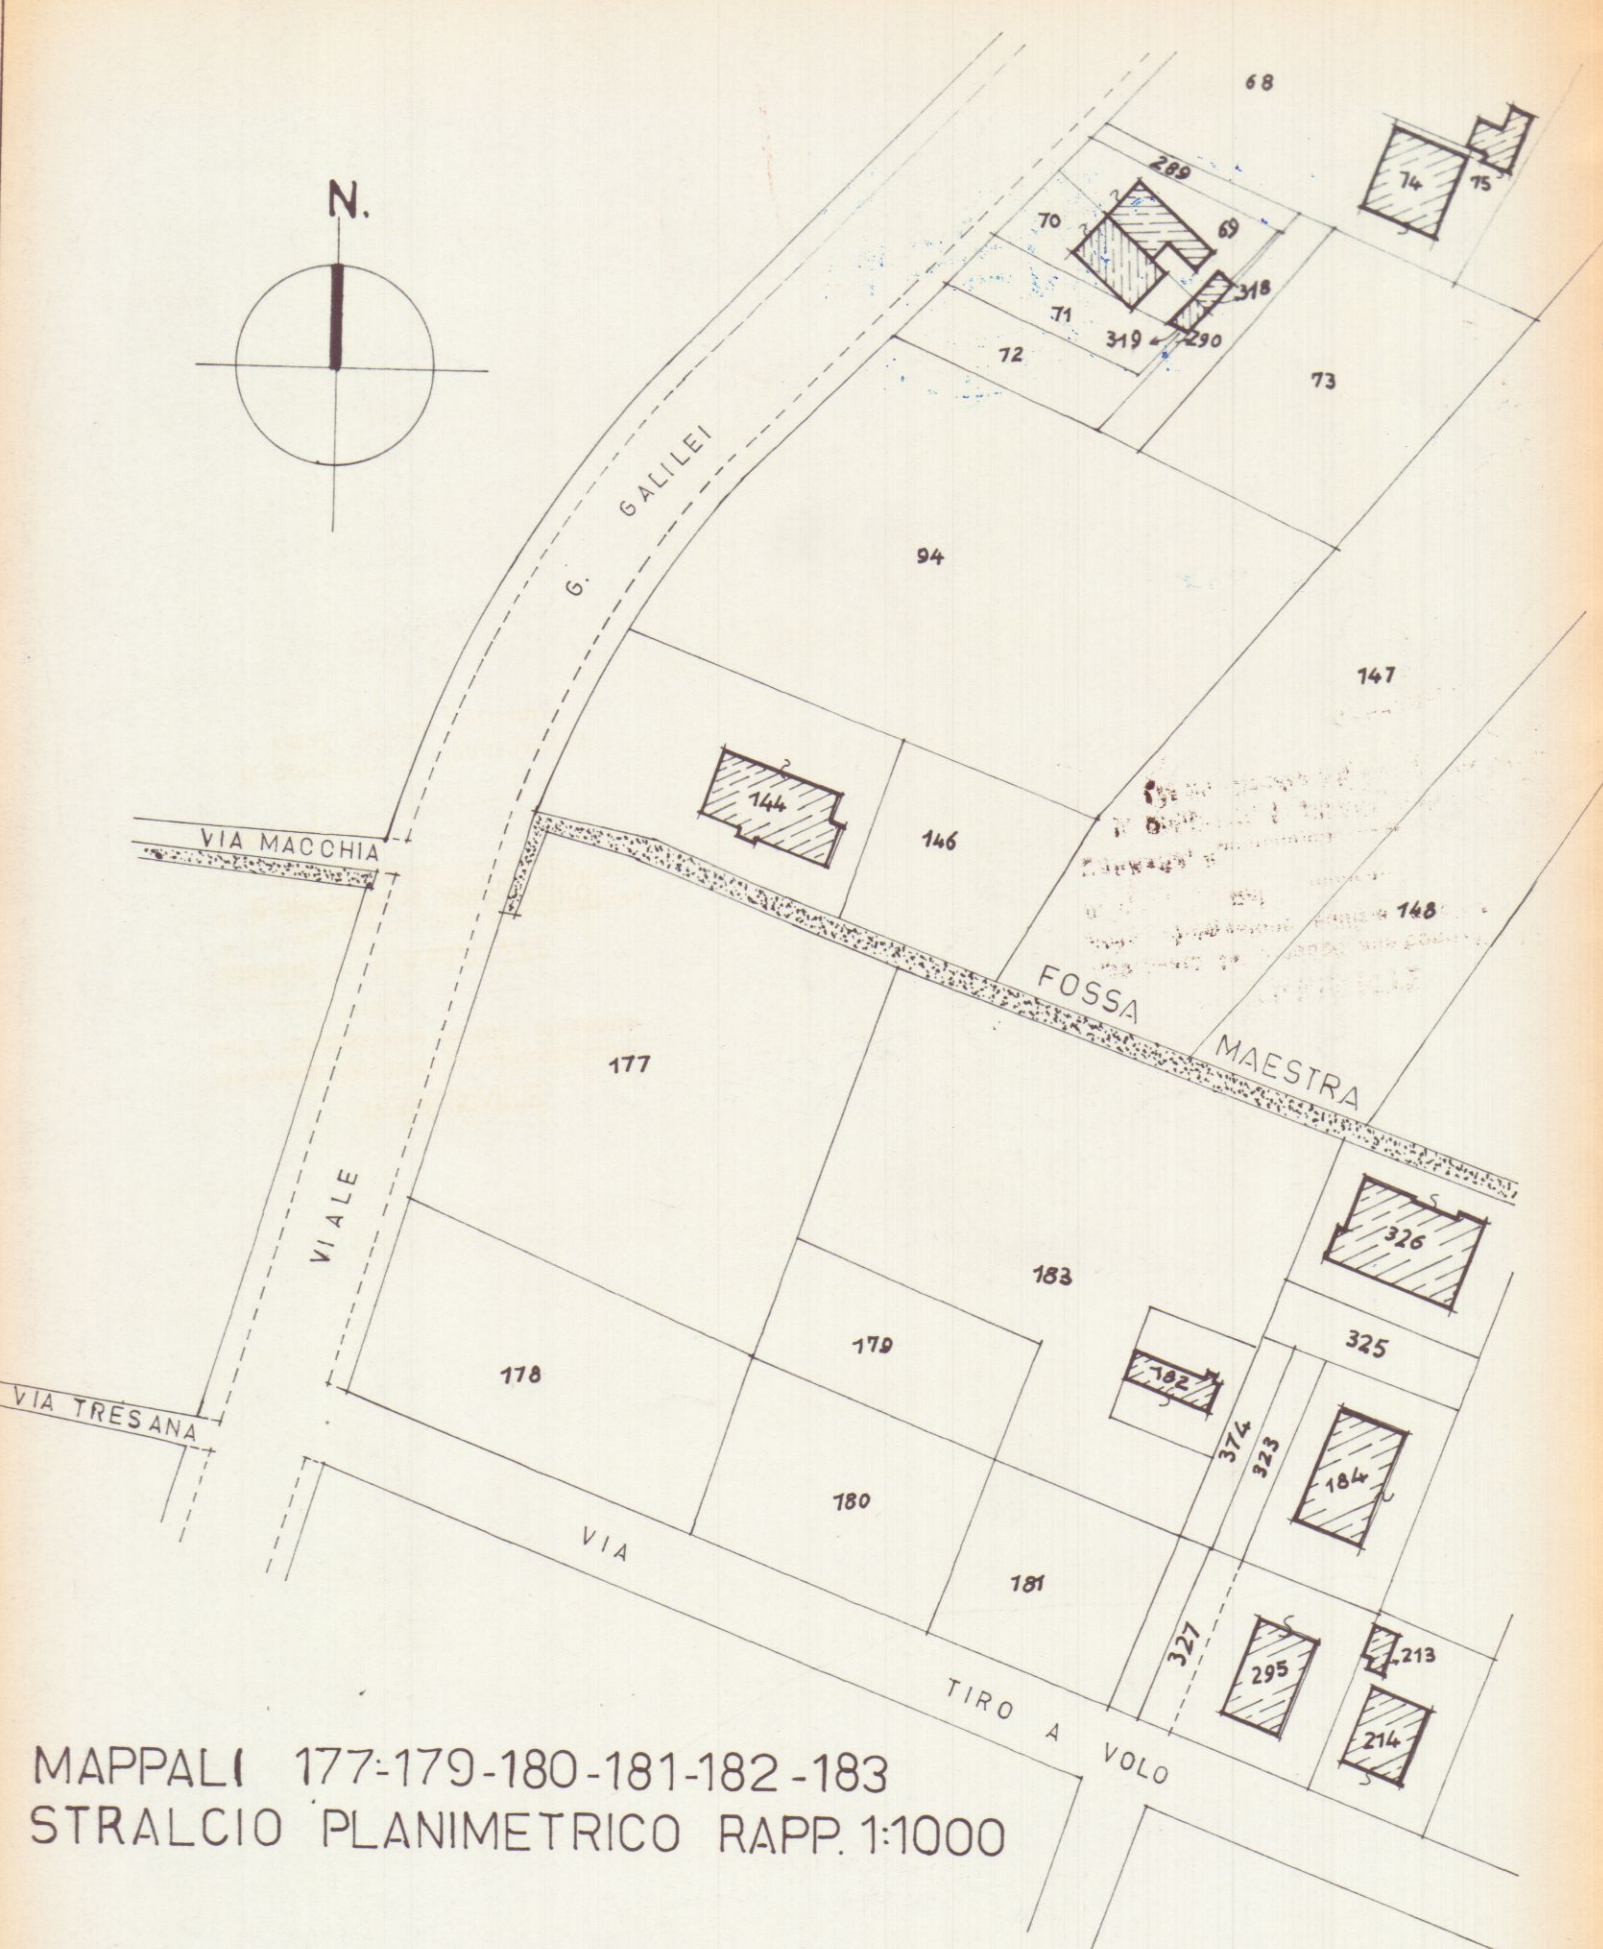


MAPPALI 177-179-180-181-182-183
STRALCIO PLANIMETRICO RAPP. 1:1000

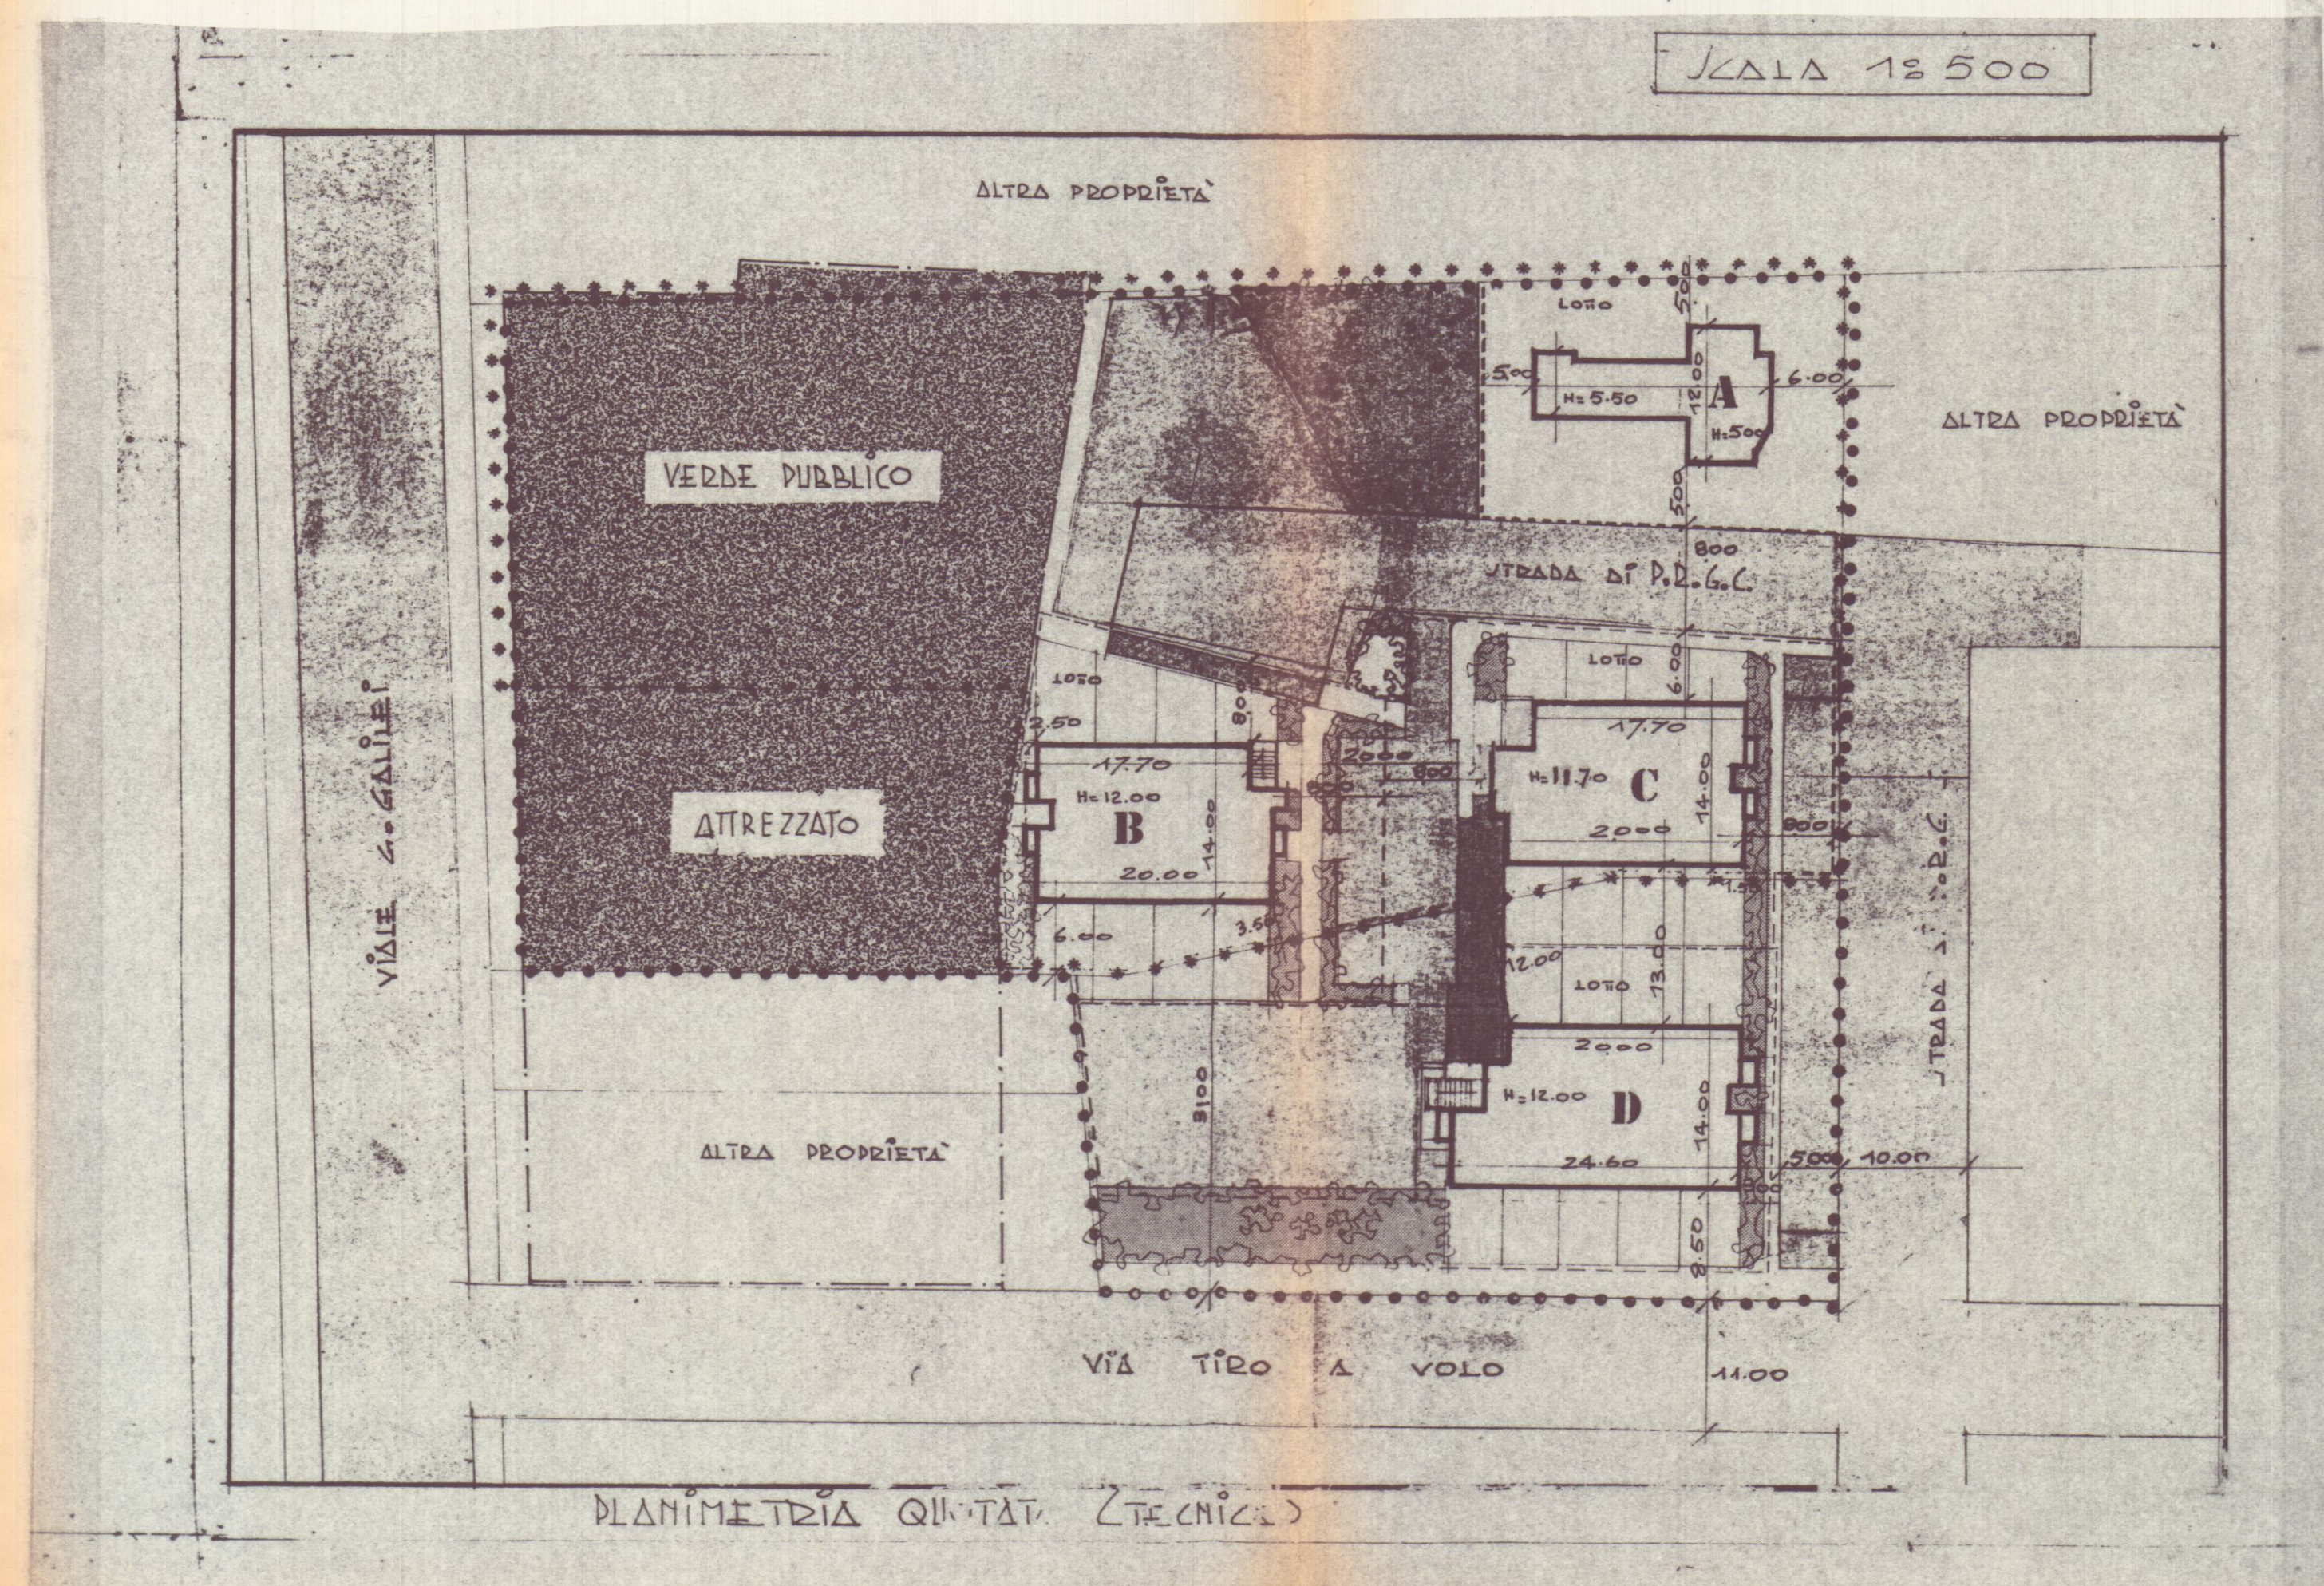


PLANIMETRIA QUANTITATIVA (TECNICA)

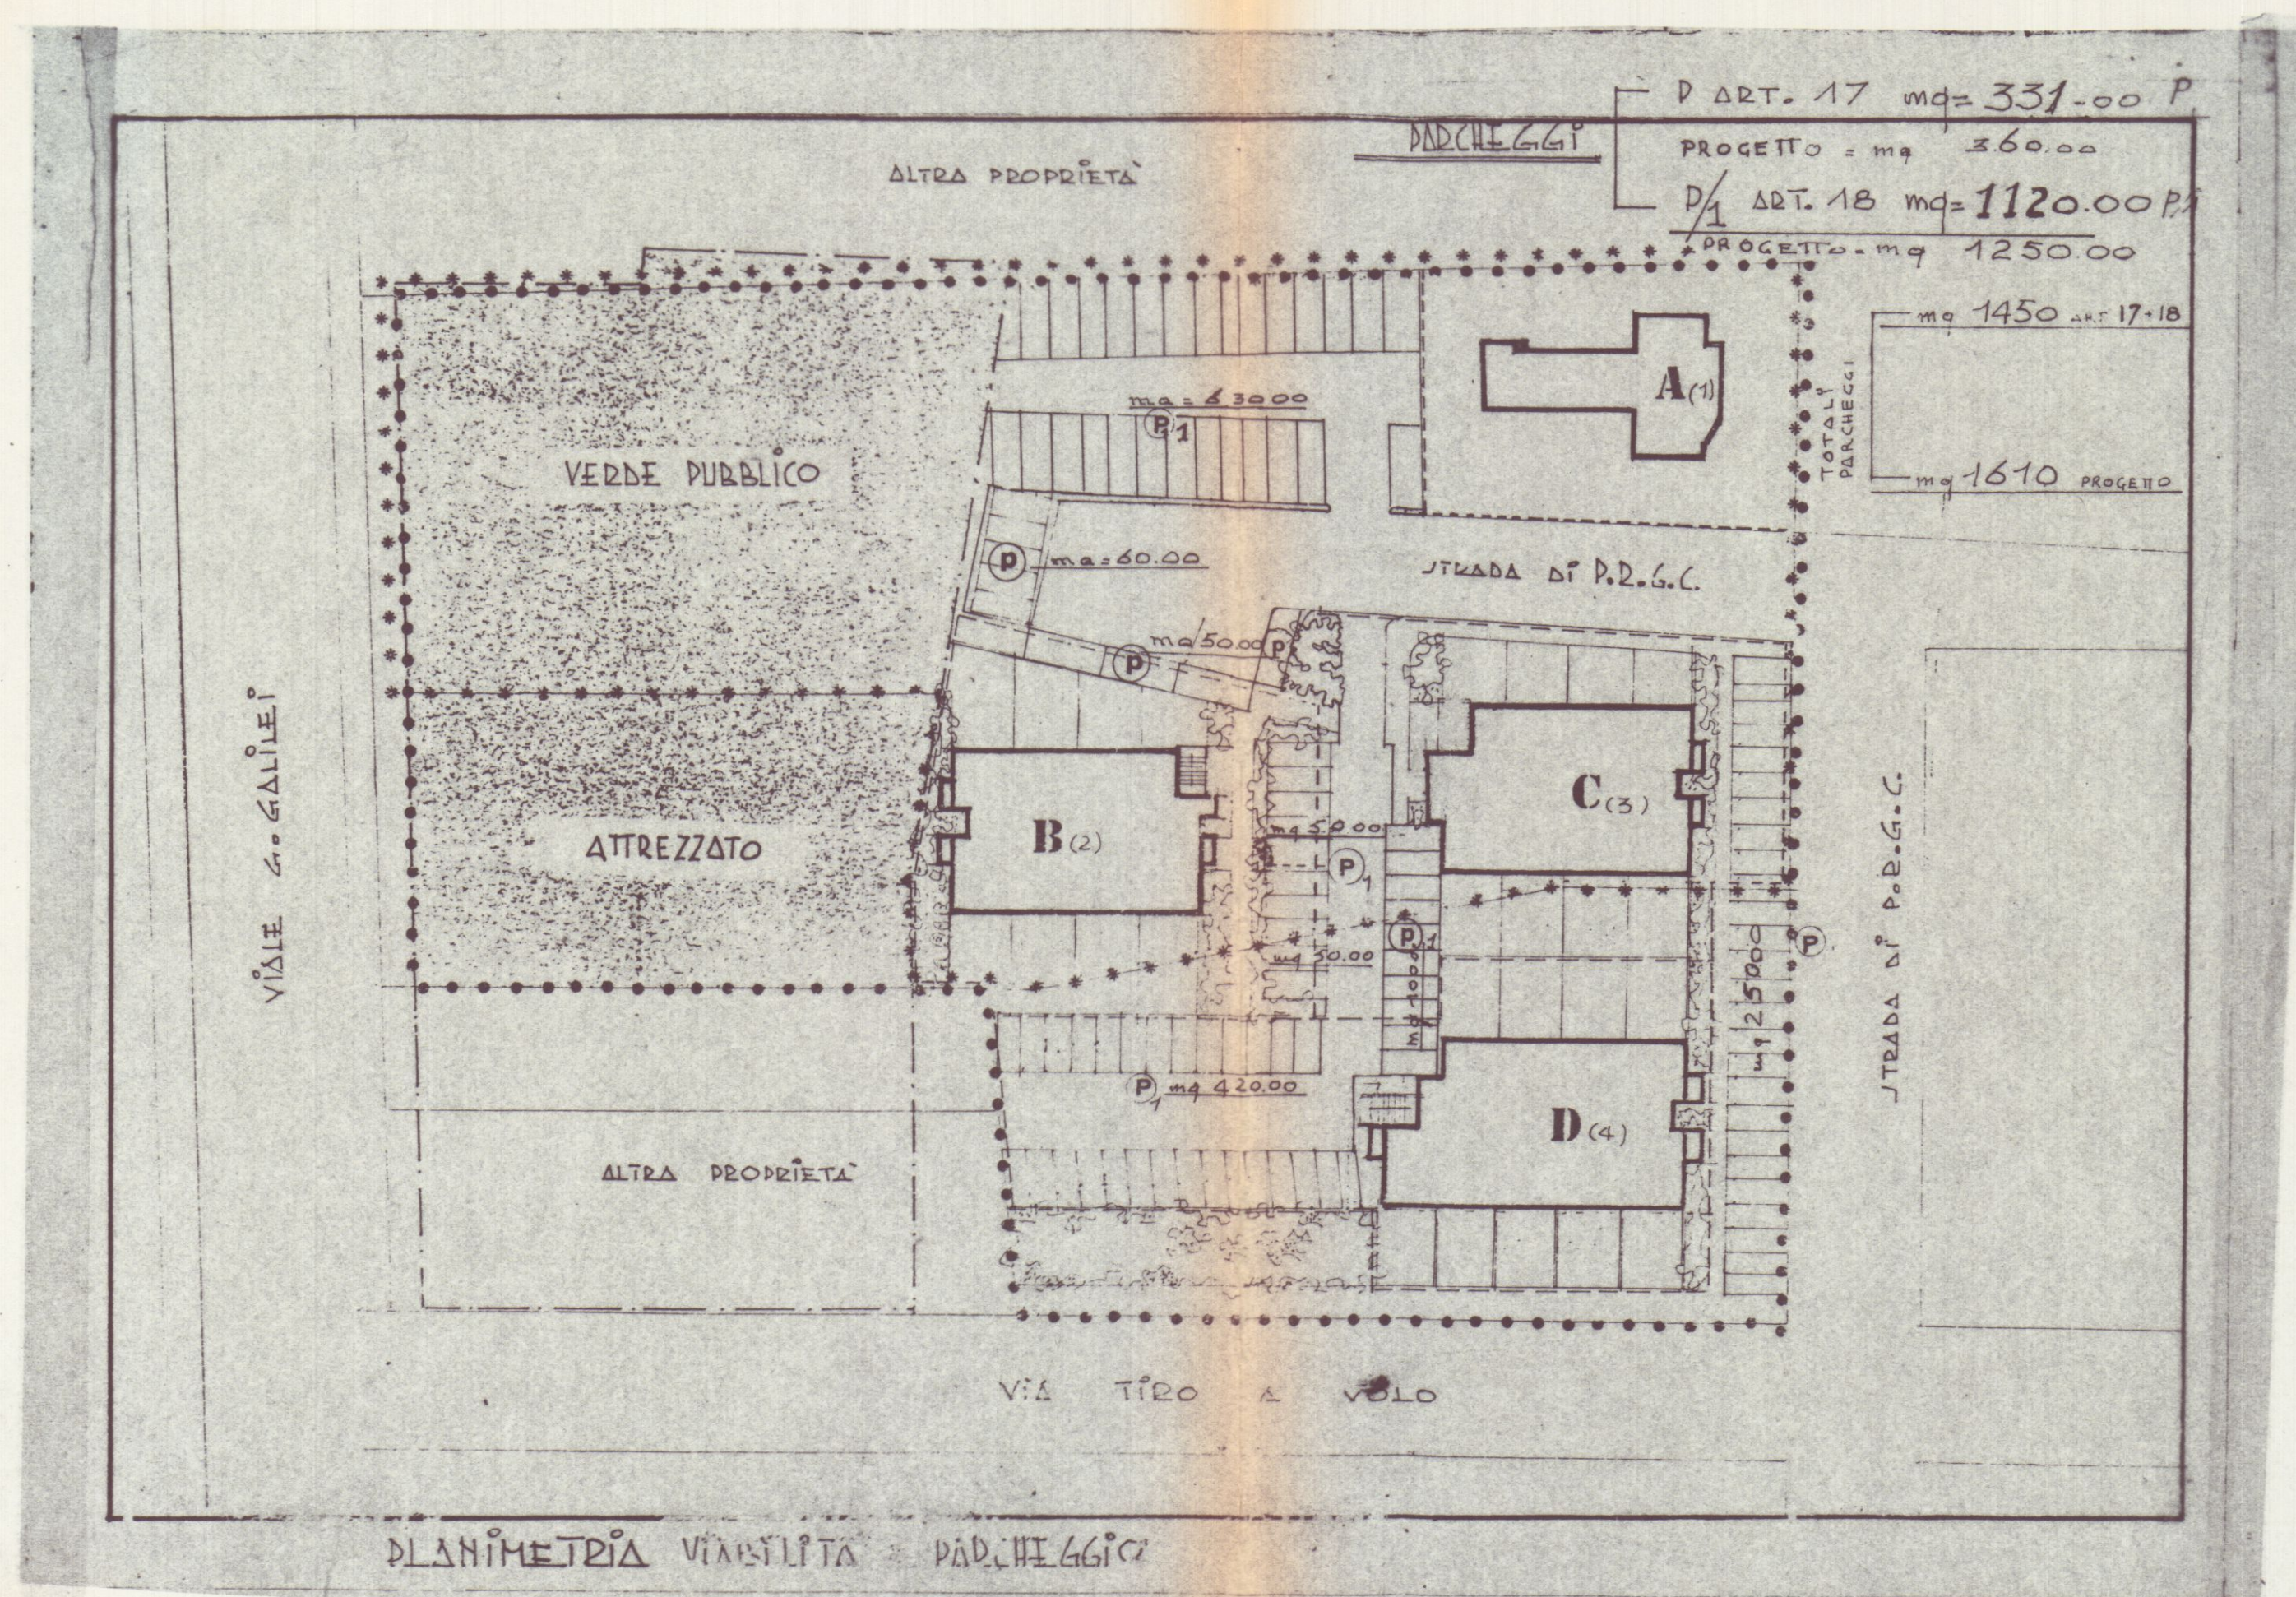

PLANIMETRIA VARIANTE PARCHEGGIO

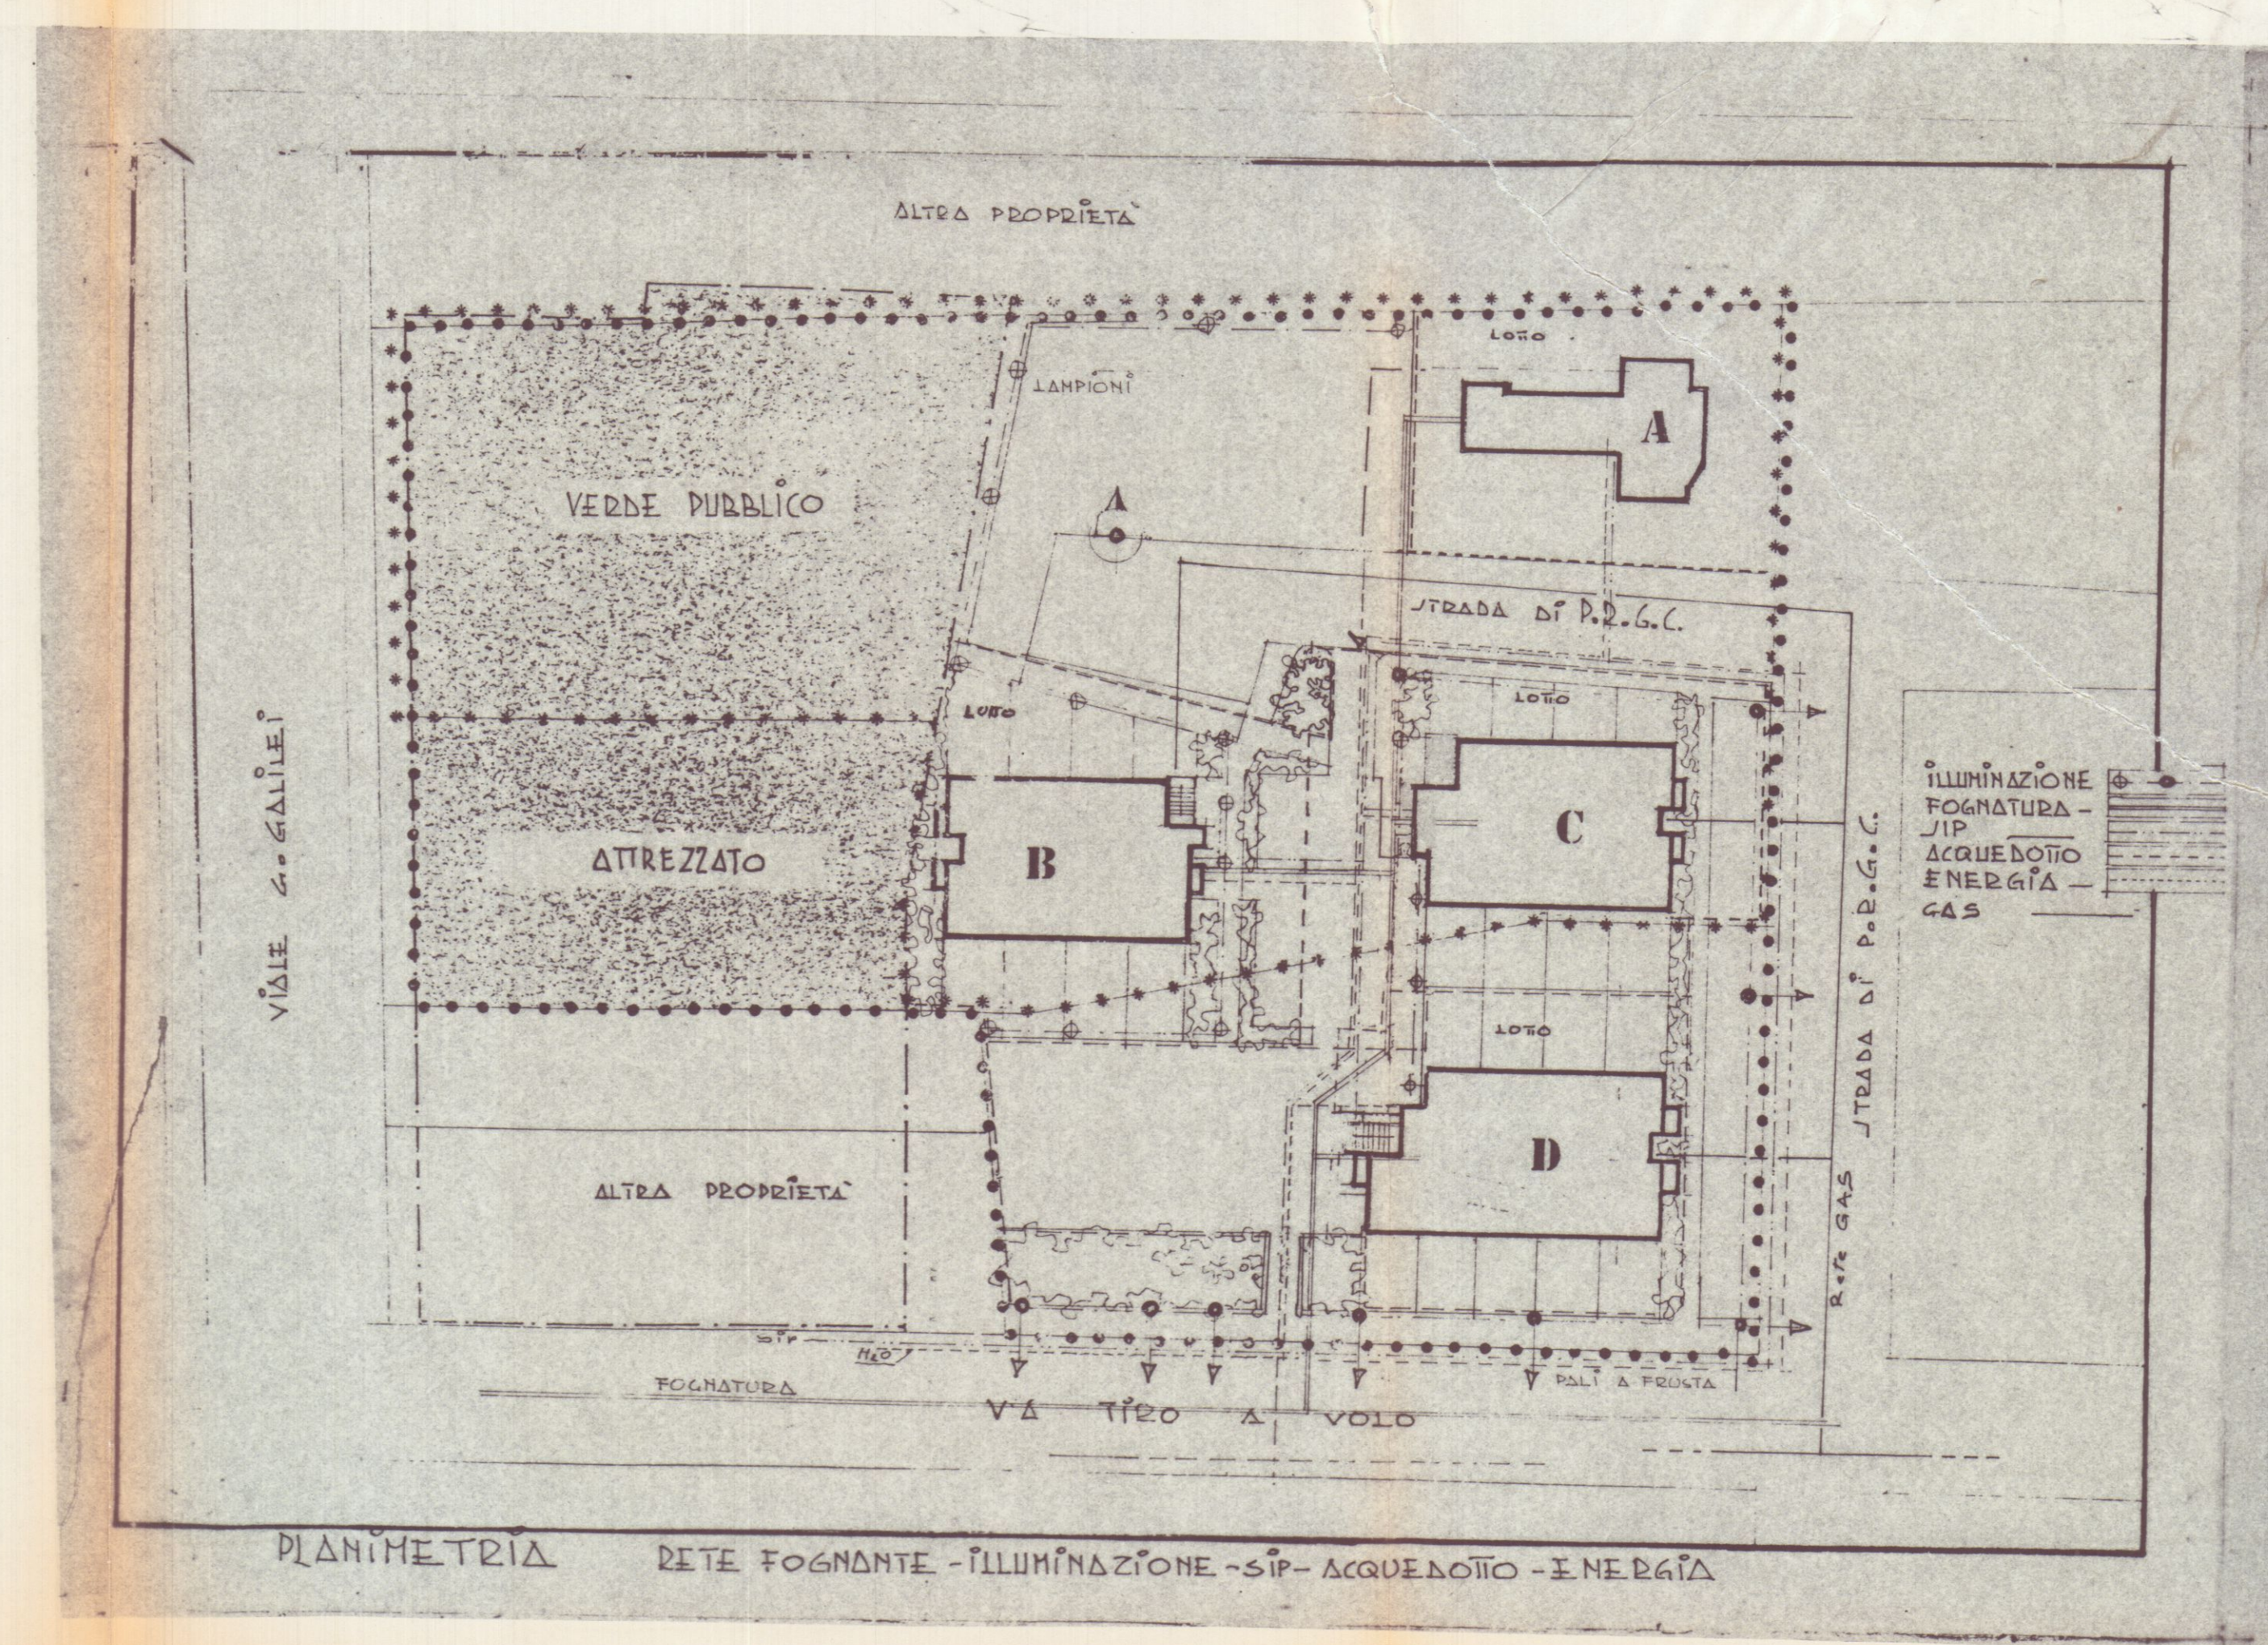

PLANIMETRIA RETE FOGNANTE - ILLUMINAZIONE - SIP - ACQUEDOTTO - ENERGIA

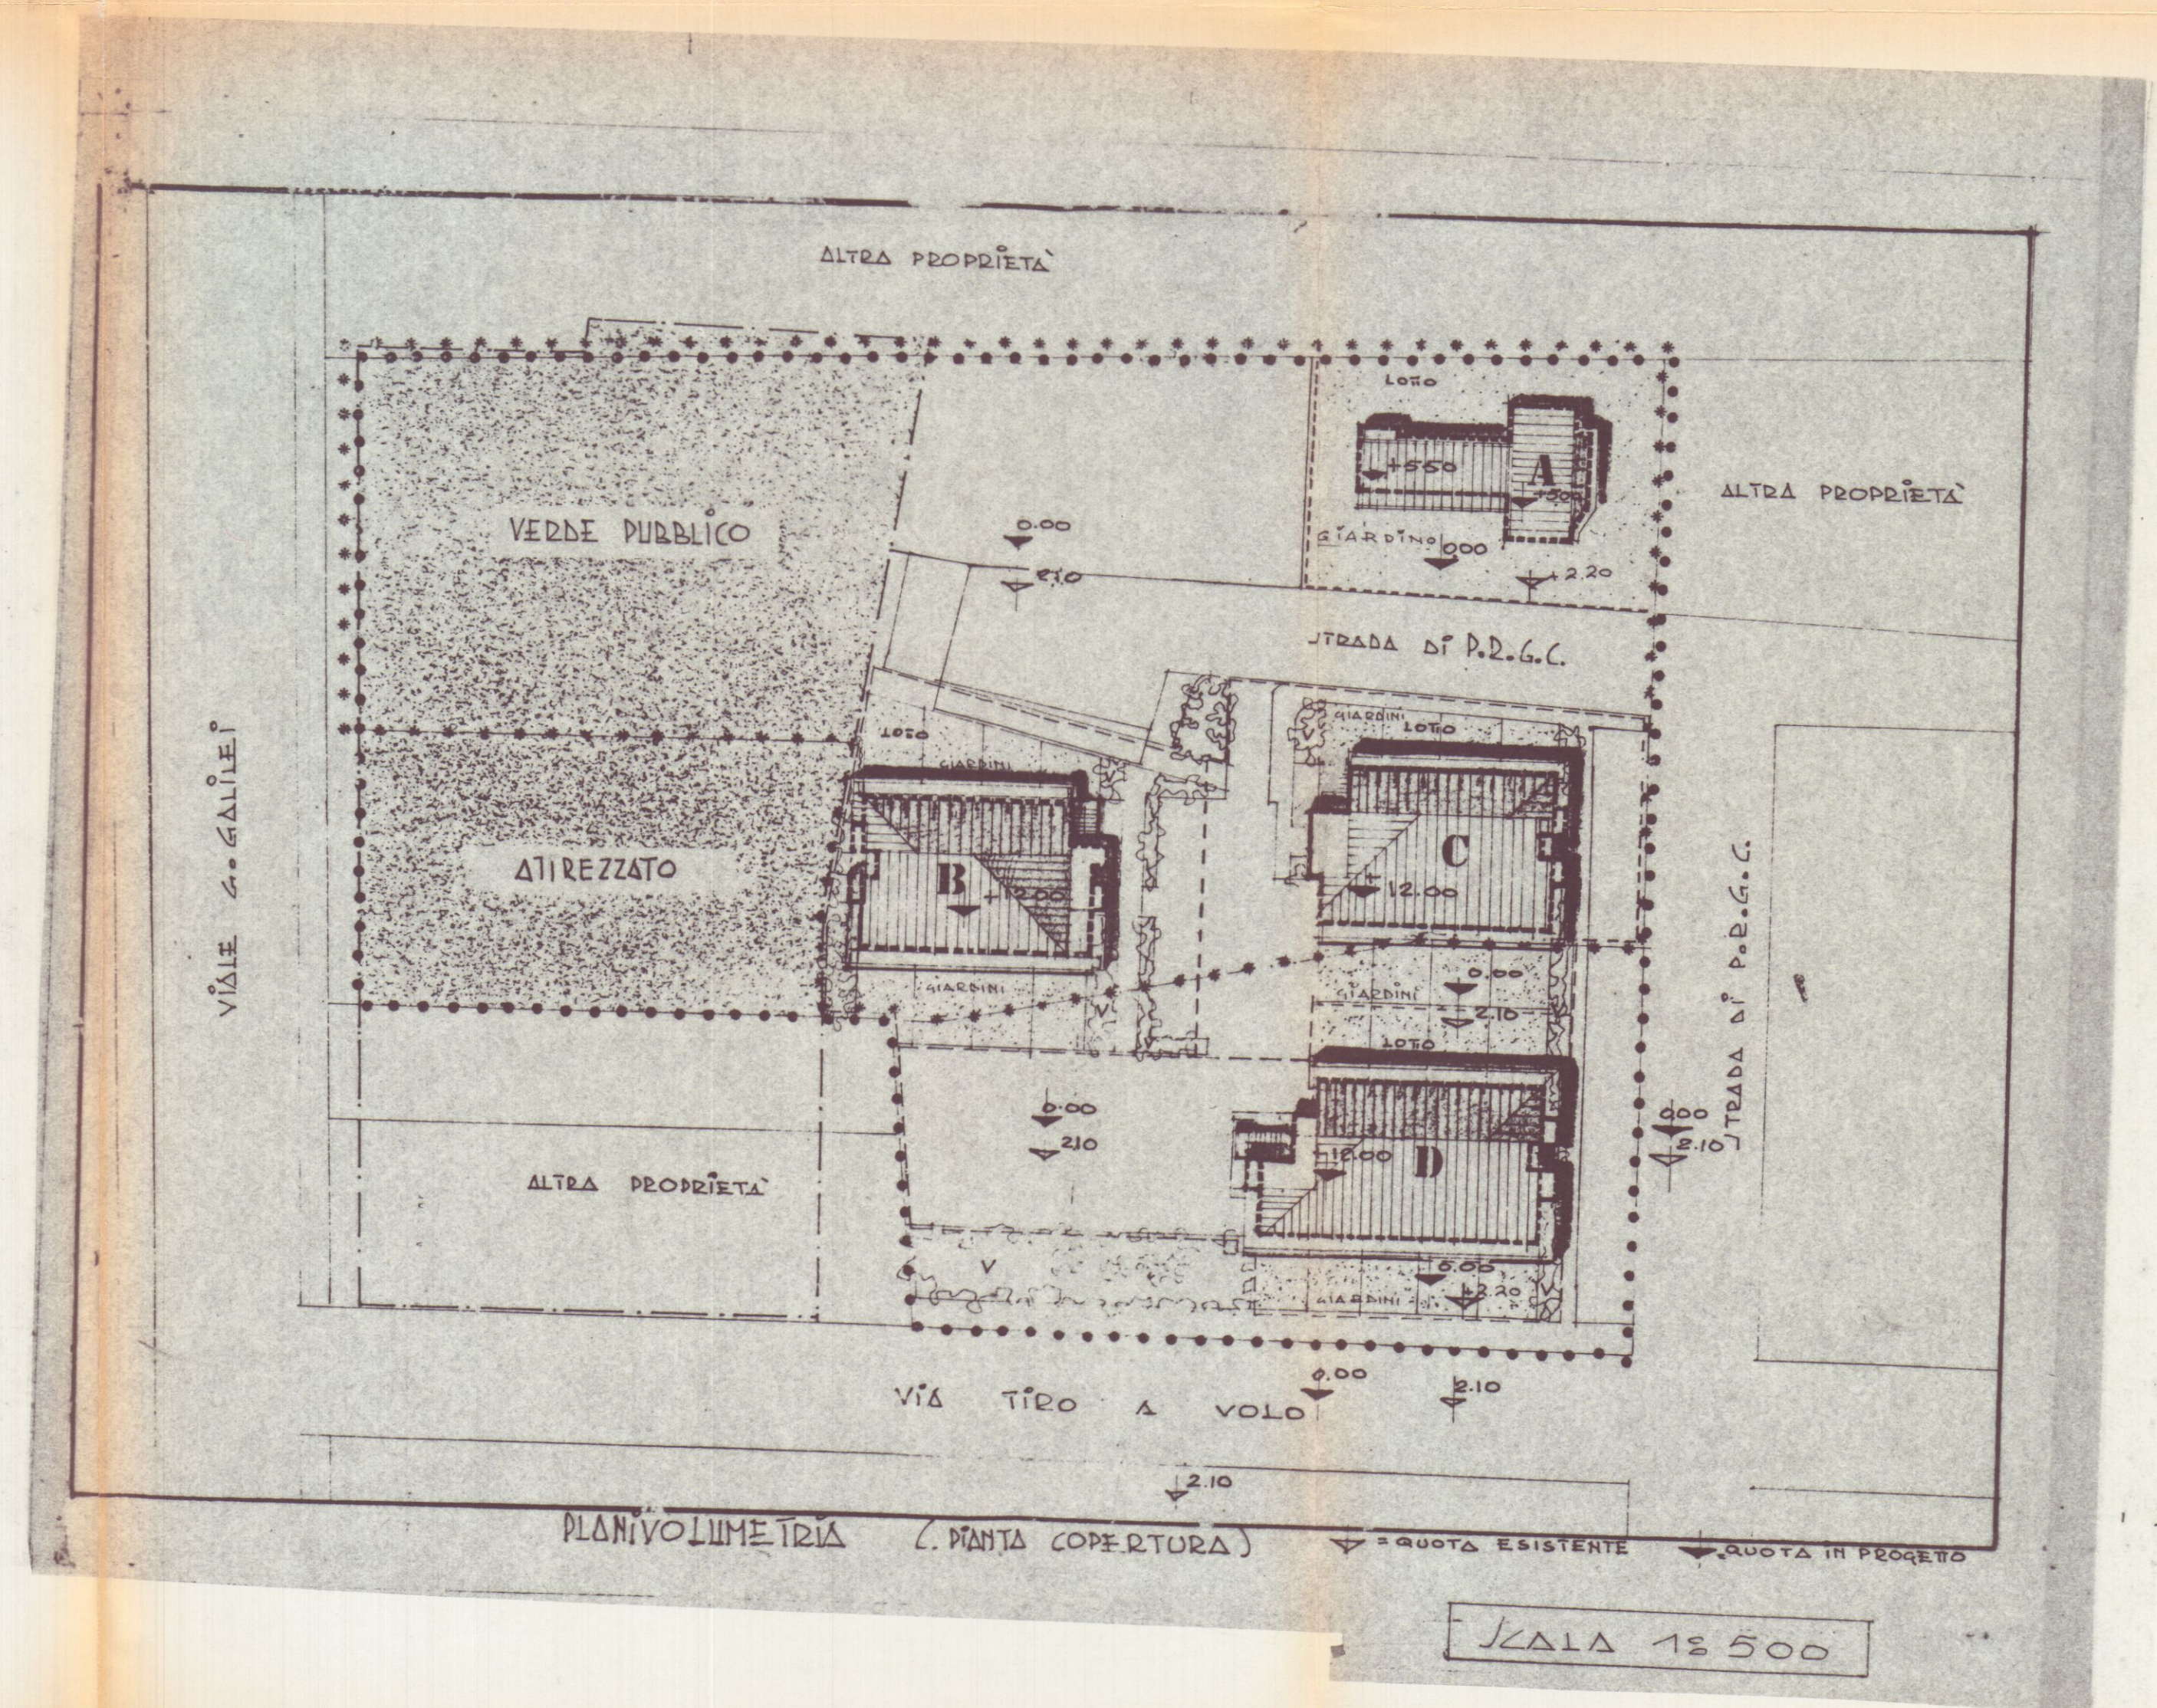

PLANIVOLUMETRIA (PANTA COPERTURA)

SCALA 1:500

21 MAR 1992

1

EDIFICIO TIPO: D

TAVOLA N.

PROGETTO DI COSTRUZIONE DI UN FABBRICATO
USO ABITATIVO DI PROPRIETA' DELLA SOCIETA'
"PARADISO S.p.A." IN LOCALITA' M. DI CARRARA
VIA TIRO A VOLO COMUNE DI CARRARA.

COMPLESSO "G. GALILEI"

APPROVATO
CONTRATTO
IL TERZO
VARIANTE

PLANIMETRIA
VARIANTE

Approvato dal Sindaco alle condizioni
della concessione edilizia originaria
n. _____ del _____
CARRARA, IL _____

IL DIRIGENTE 1° DIPARTIMENTO
(Arch. Claudio Varricchi)


LOTTIZZAZIONE CONVENZIONATA

IL PROPRIETARIO: "PARADISO S.p.A."





IL PROGETTISTA: Dott. Ing. FAUSTO CERUTTI



DISEGNO: Scala 1:1000
1:500

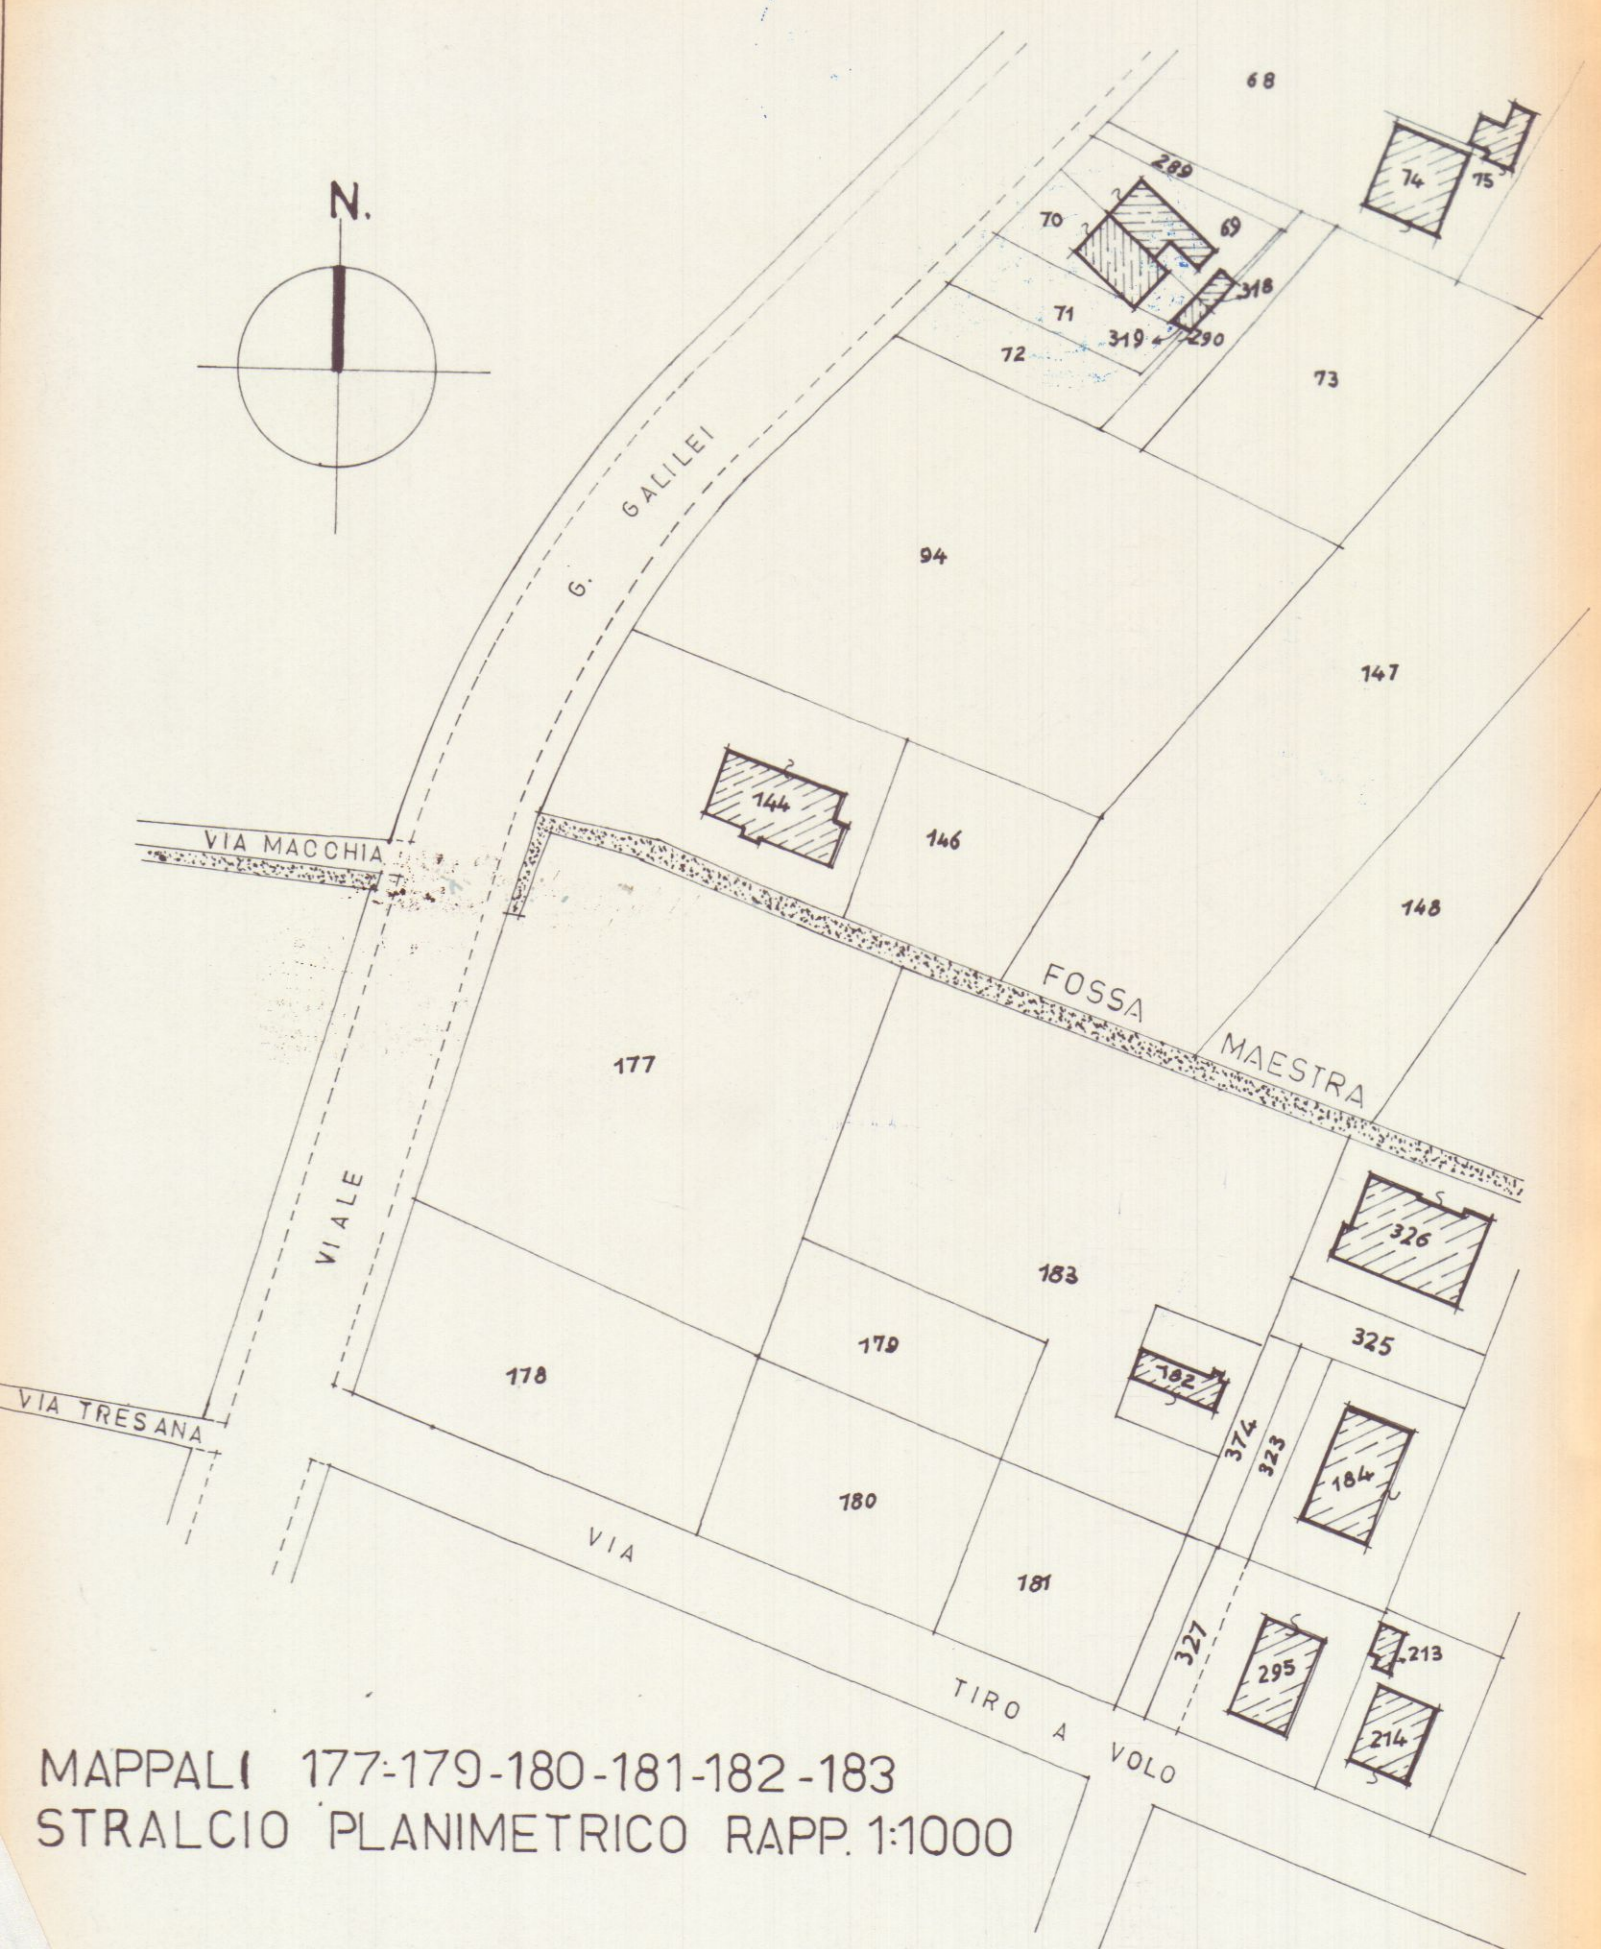

MAPPALI 177-179-180-181-182-183
STRALCIO PLANIMETRICO RAPP. 1:1000

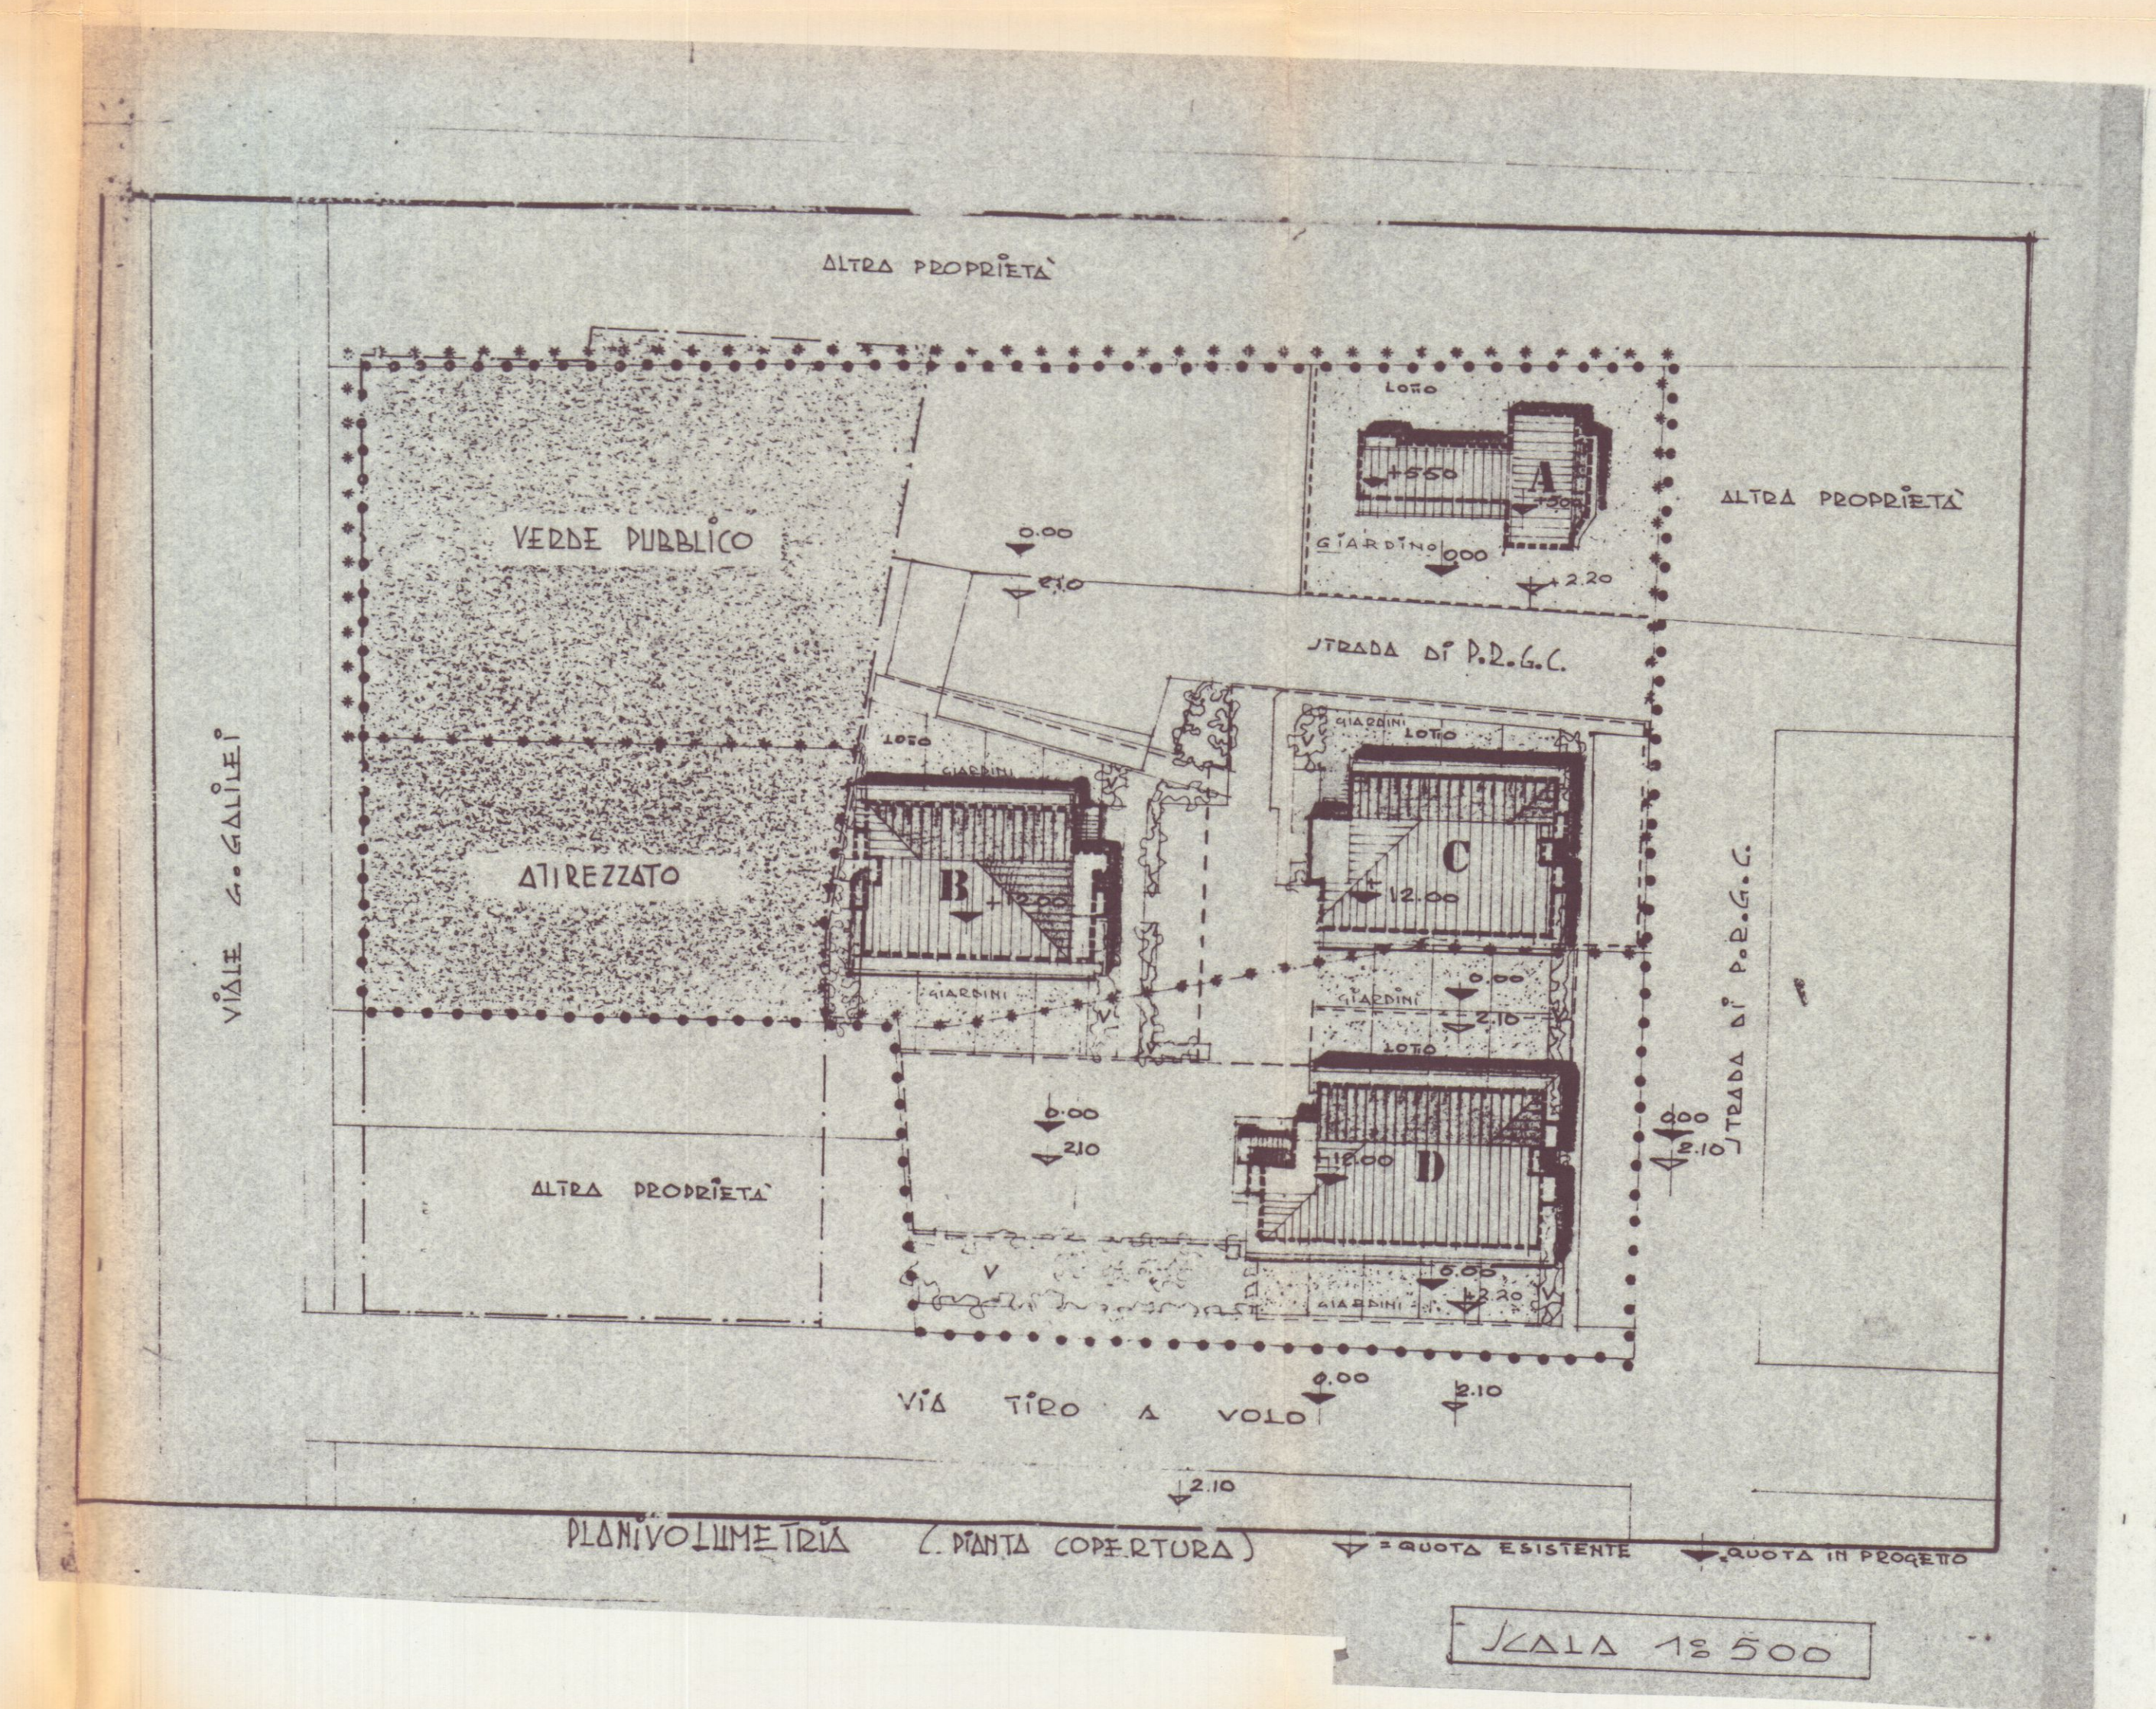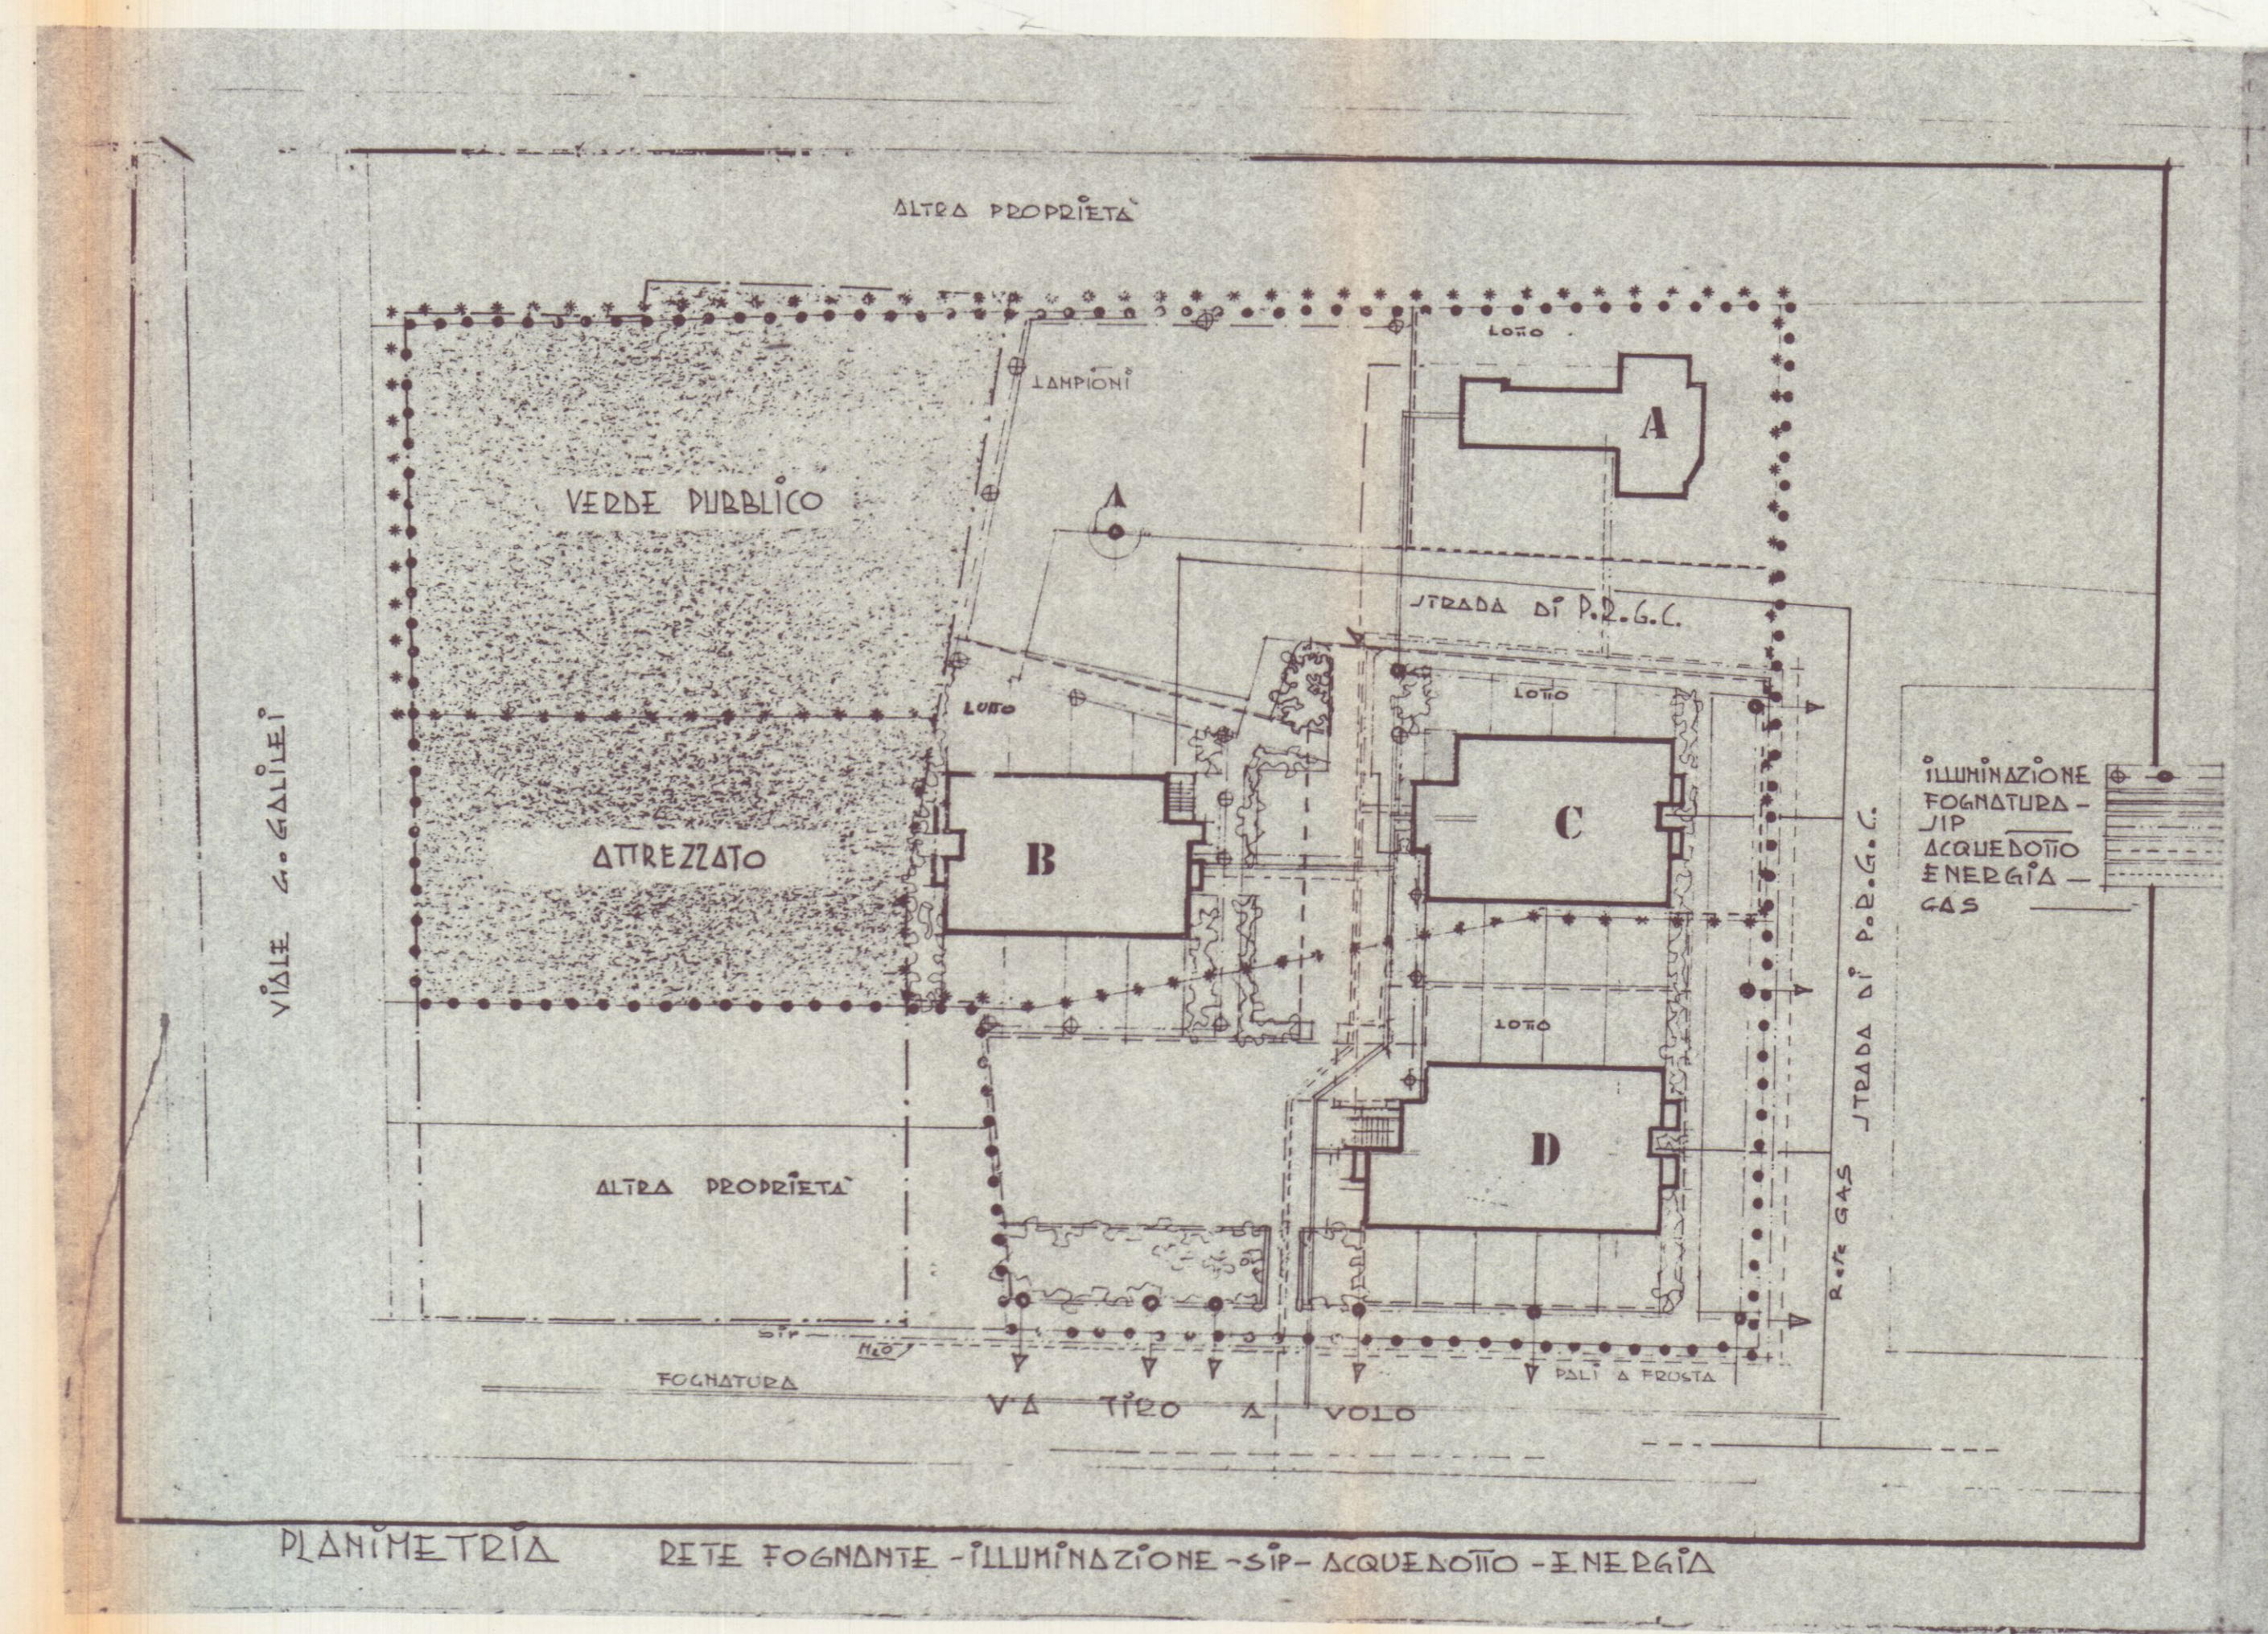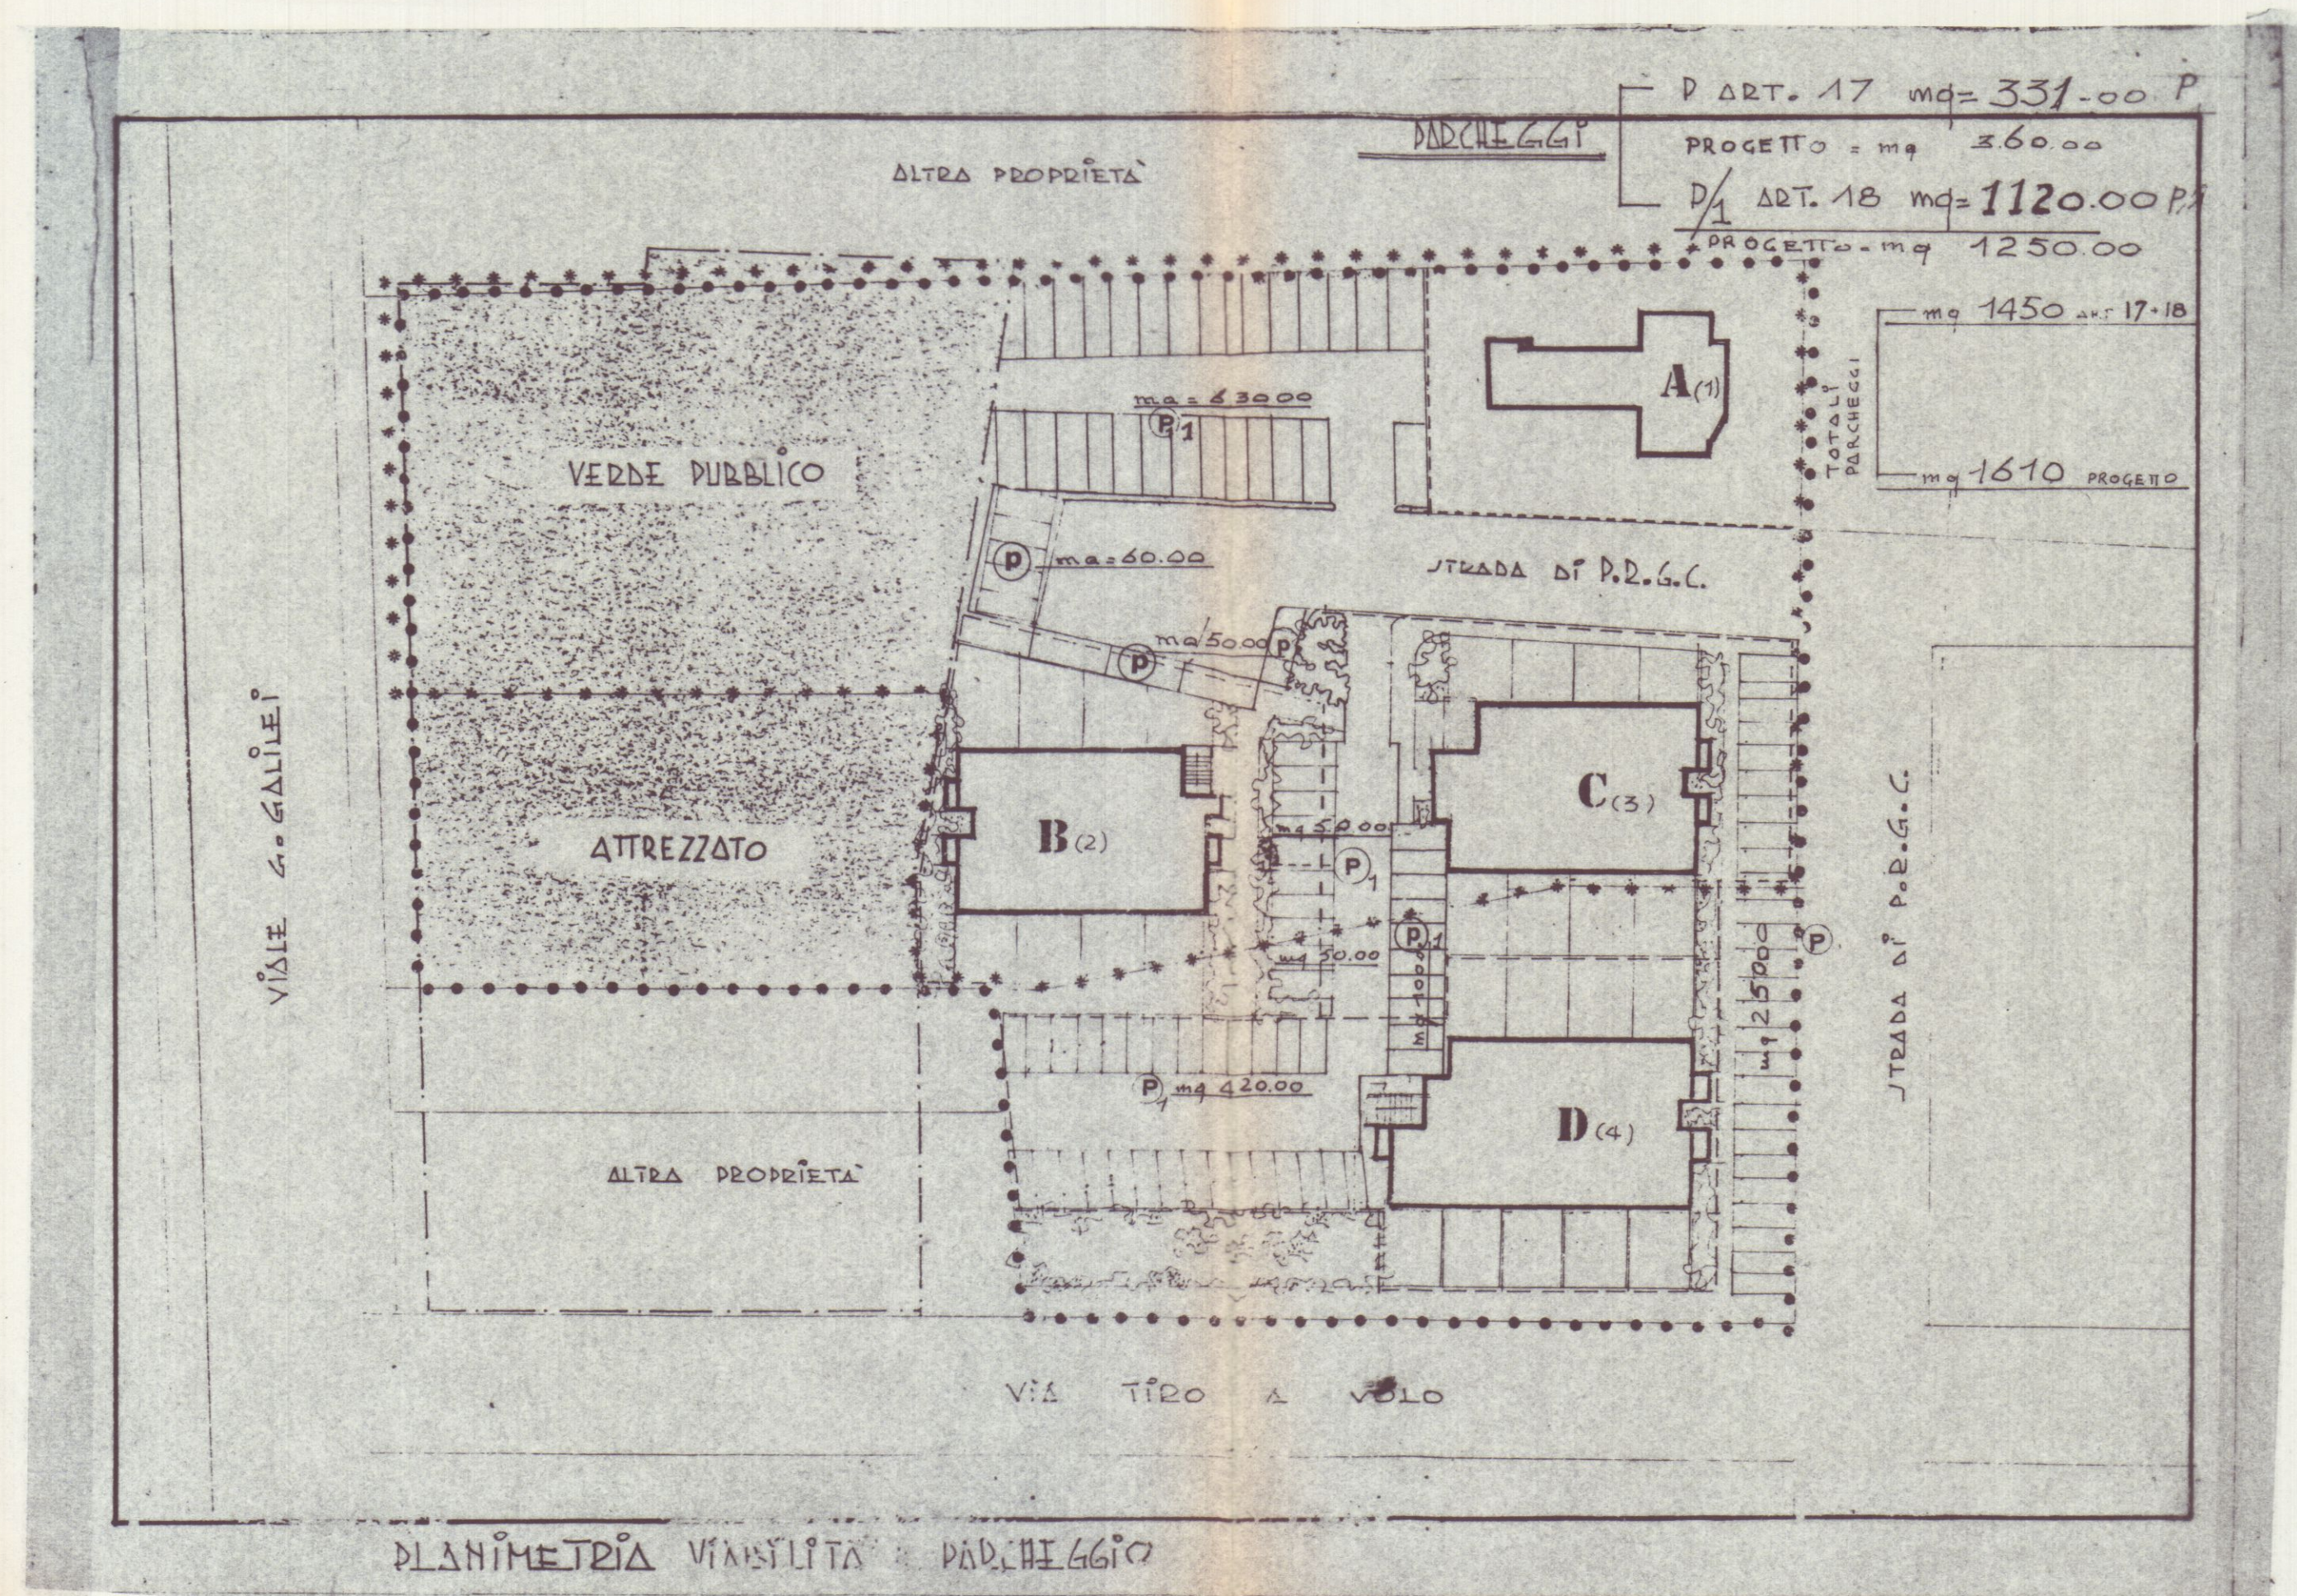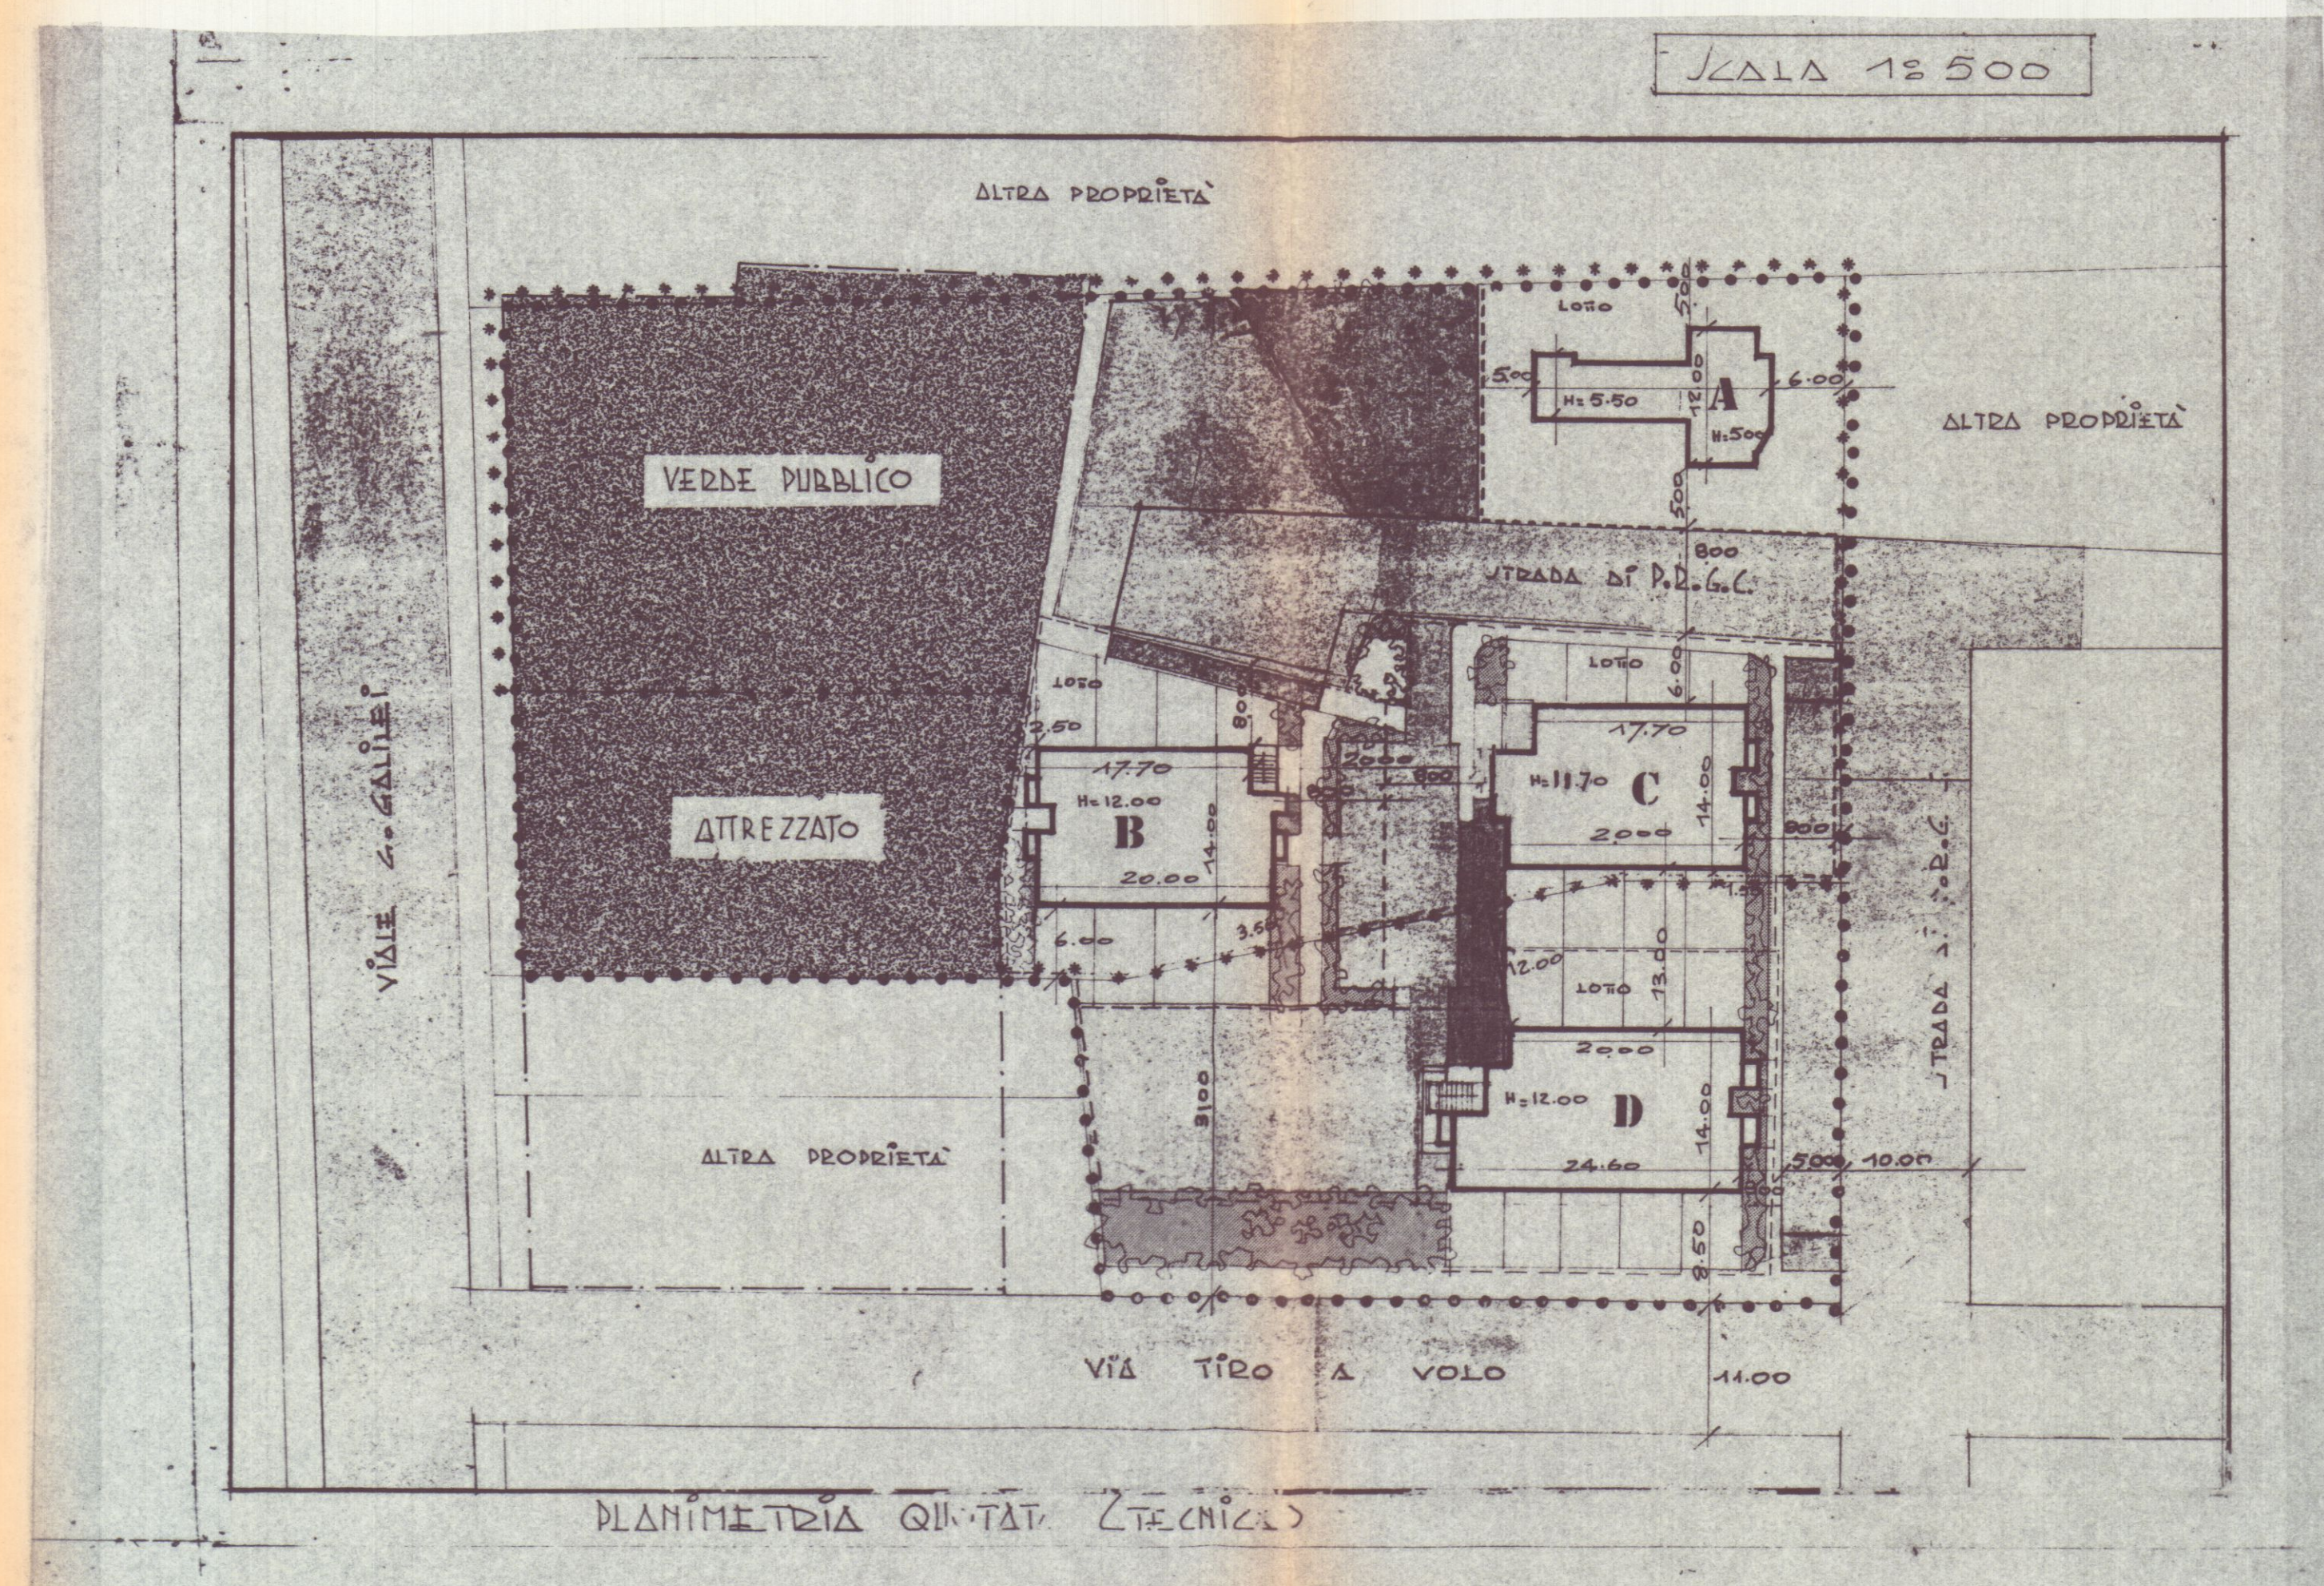

EDIFICIO TIPO: D

TAVOLA N. 1

PROGETTO DI COSTRUZIONE DI UN FABBRICATO
USO ABITATIVO DI PROPRIETA' DELLA SOCIETA'
"PARADISO S.p.A." IN LOCALITA' M. DI CARRARA
VIA TIRO A VOLO COMUNE DI CARRARA.

COMPLESSO "G. GALILEI"

PLANIMETRIA

LOTTIZZAZIONE CONVENZIONATA


IL PROPRIETARIO: "PARADISO S.p.A."

IL PROGETTISTA: Dott. Ing. FAUSTO CERUTTI





PARADISO S.p.A.
Presidente del Consiglio di Amministrazione



DISEGNO: Scala 1:1000
1:500

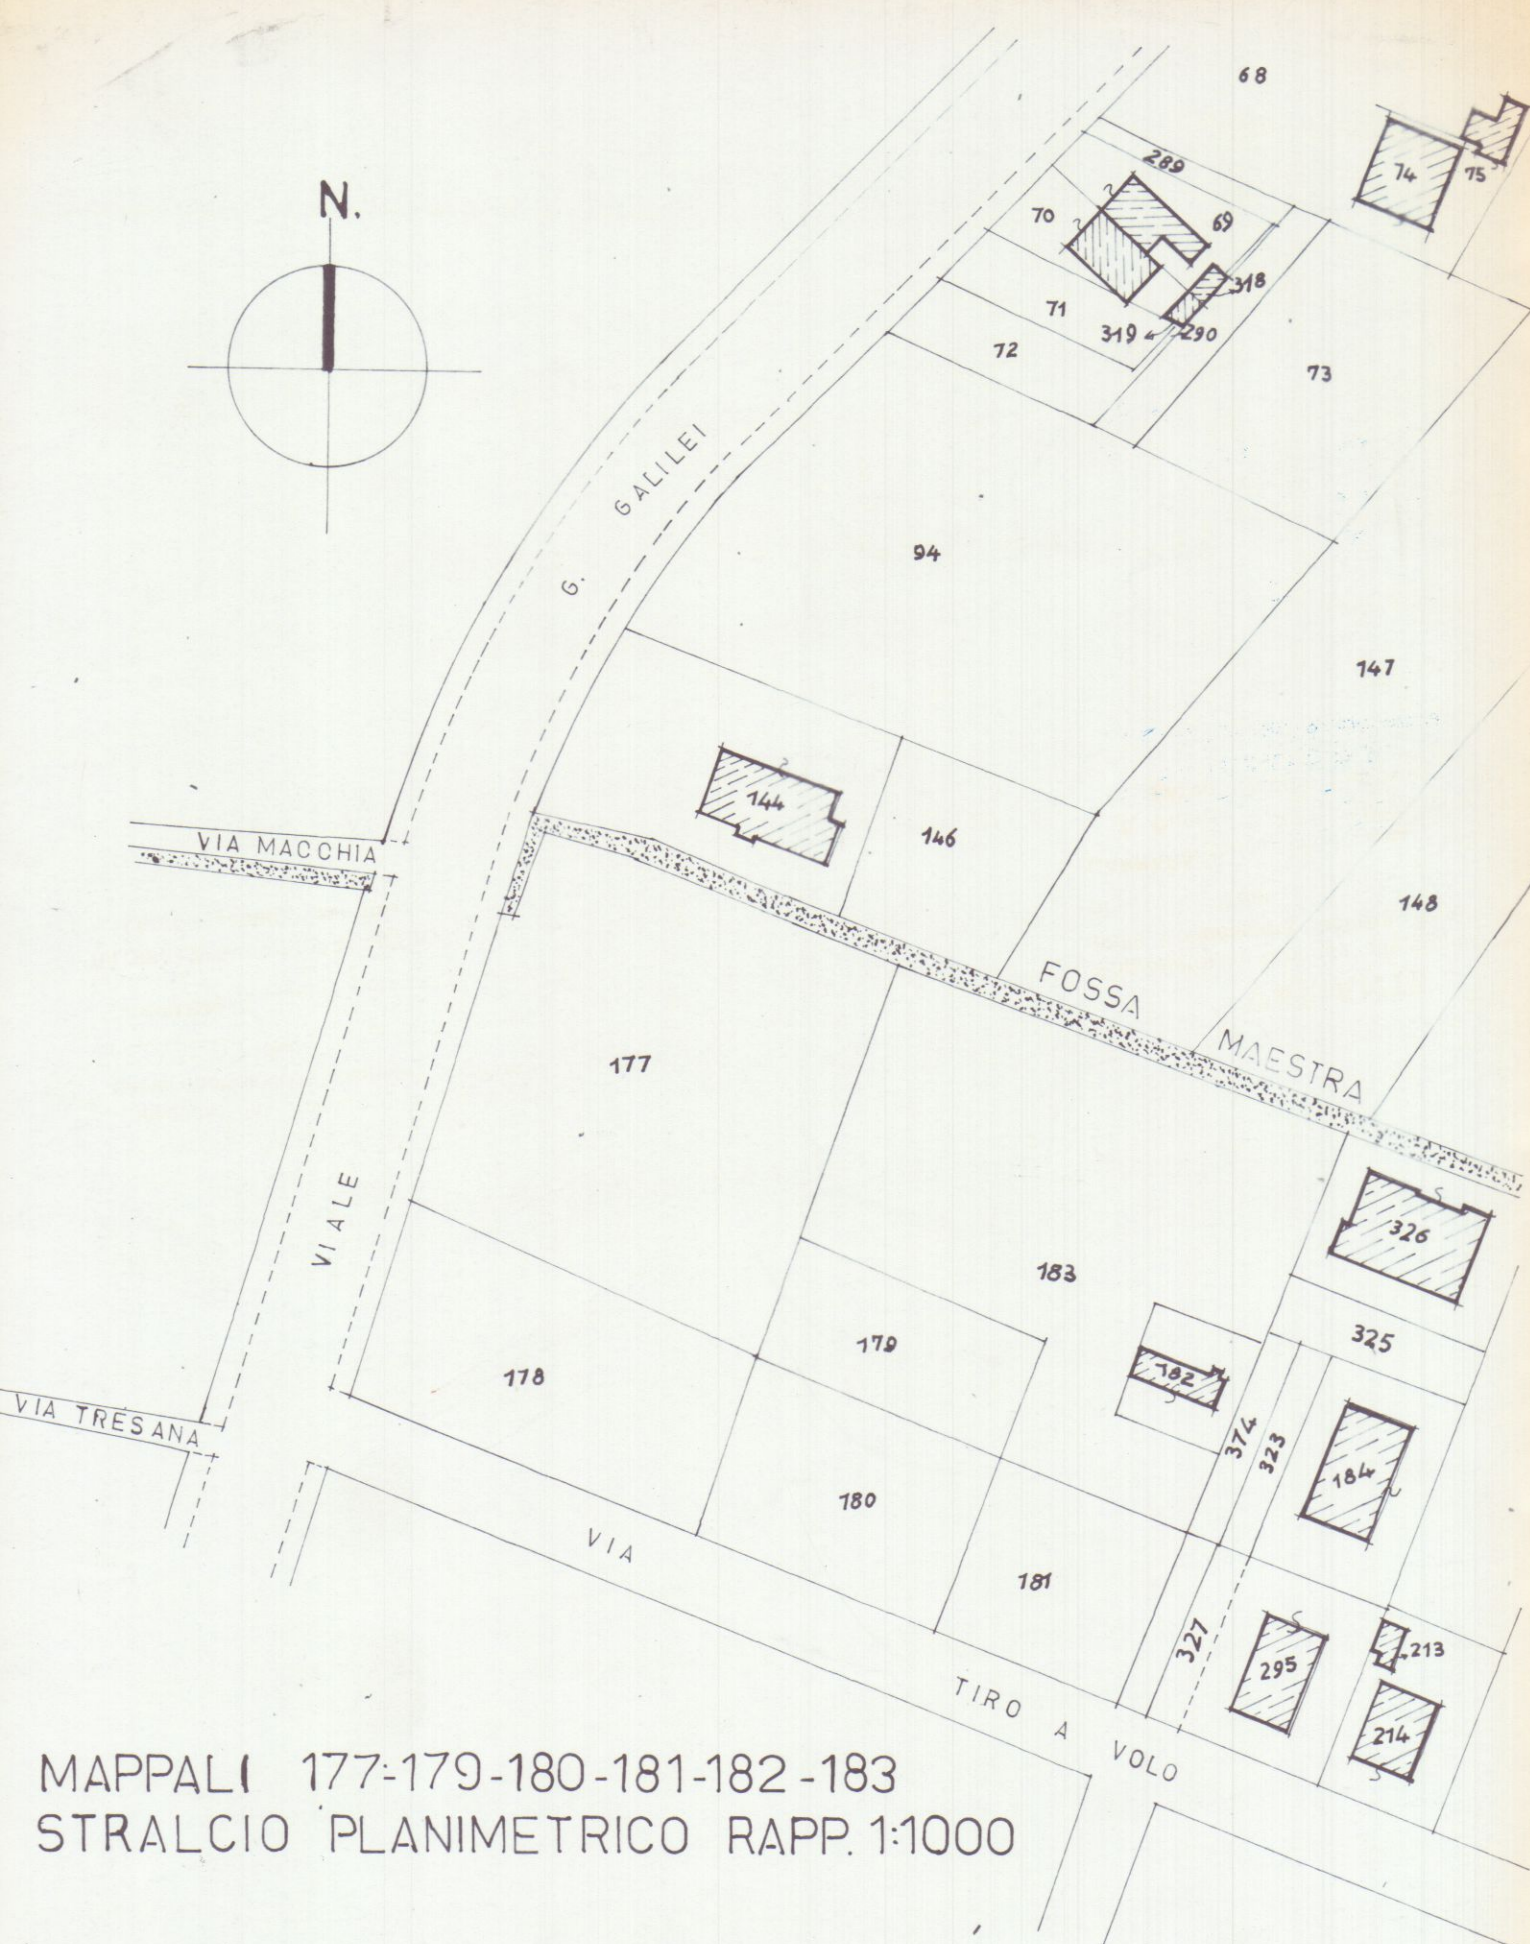

MAPPALI 177-179-180-181-182-183
STRALCIO PLANIMETRICO RAPP. 1:1000

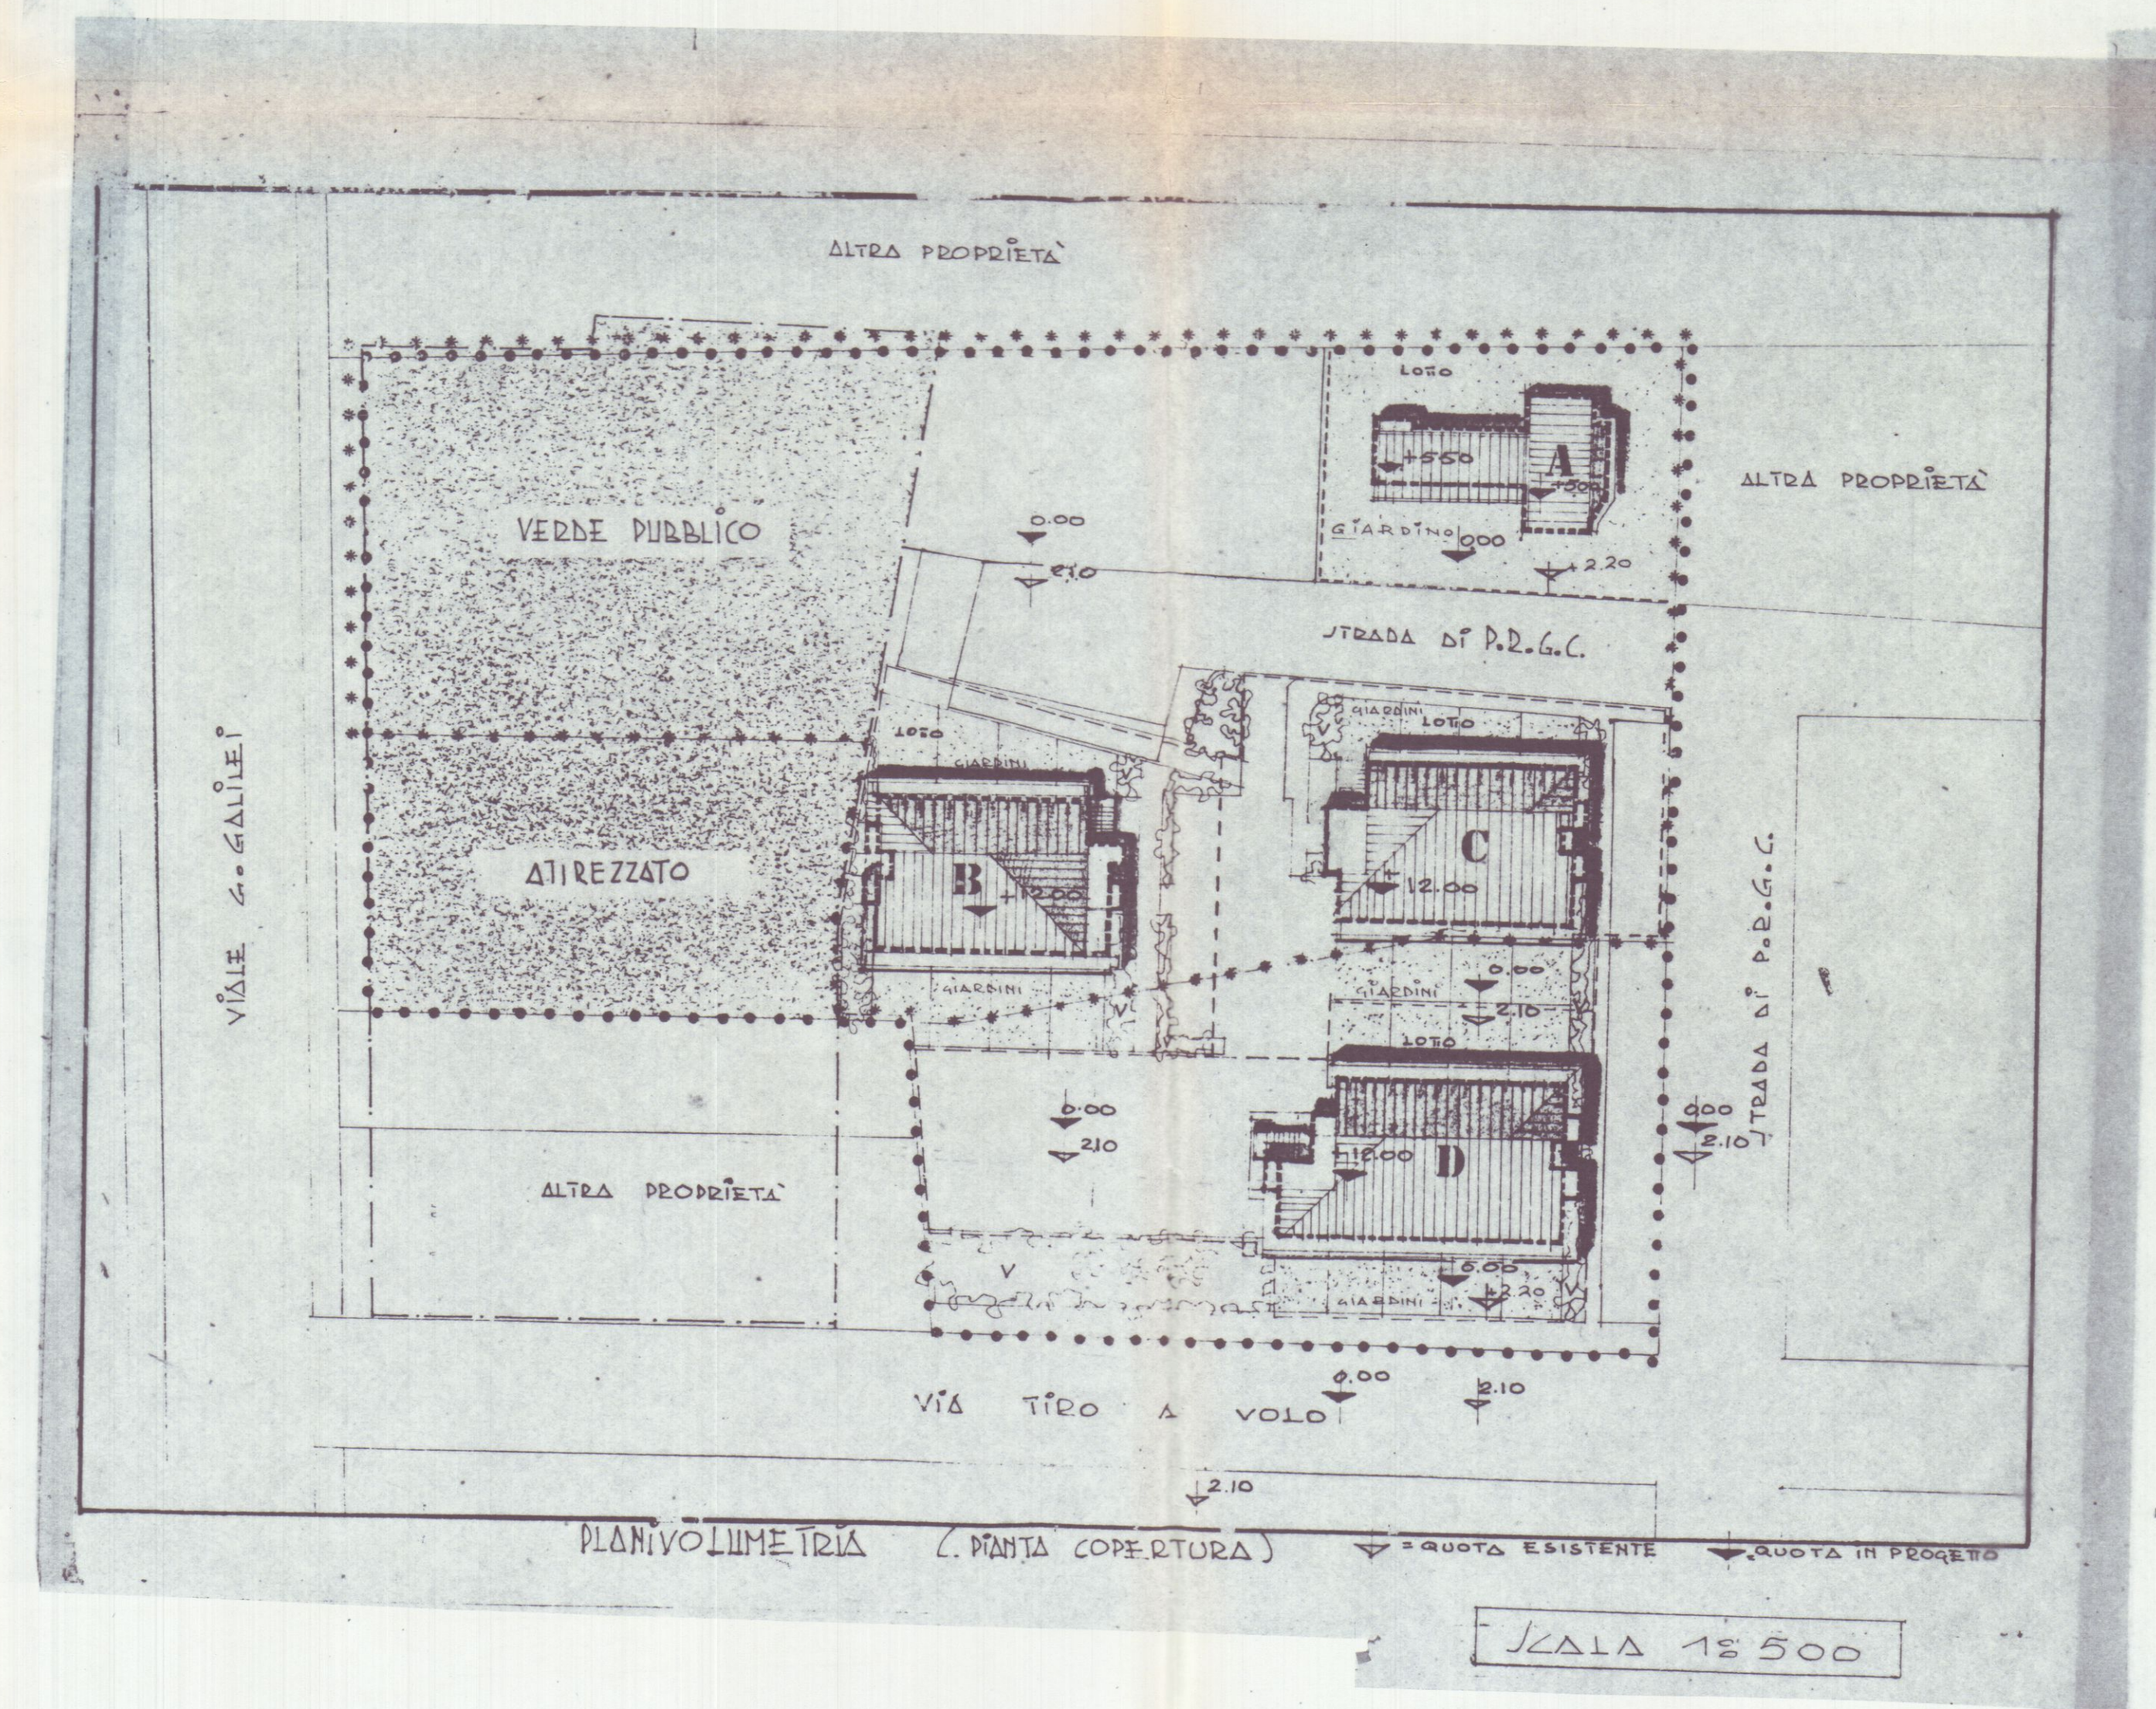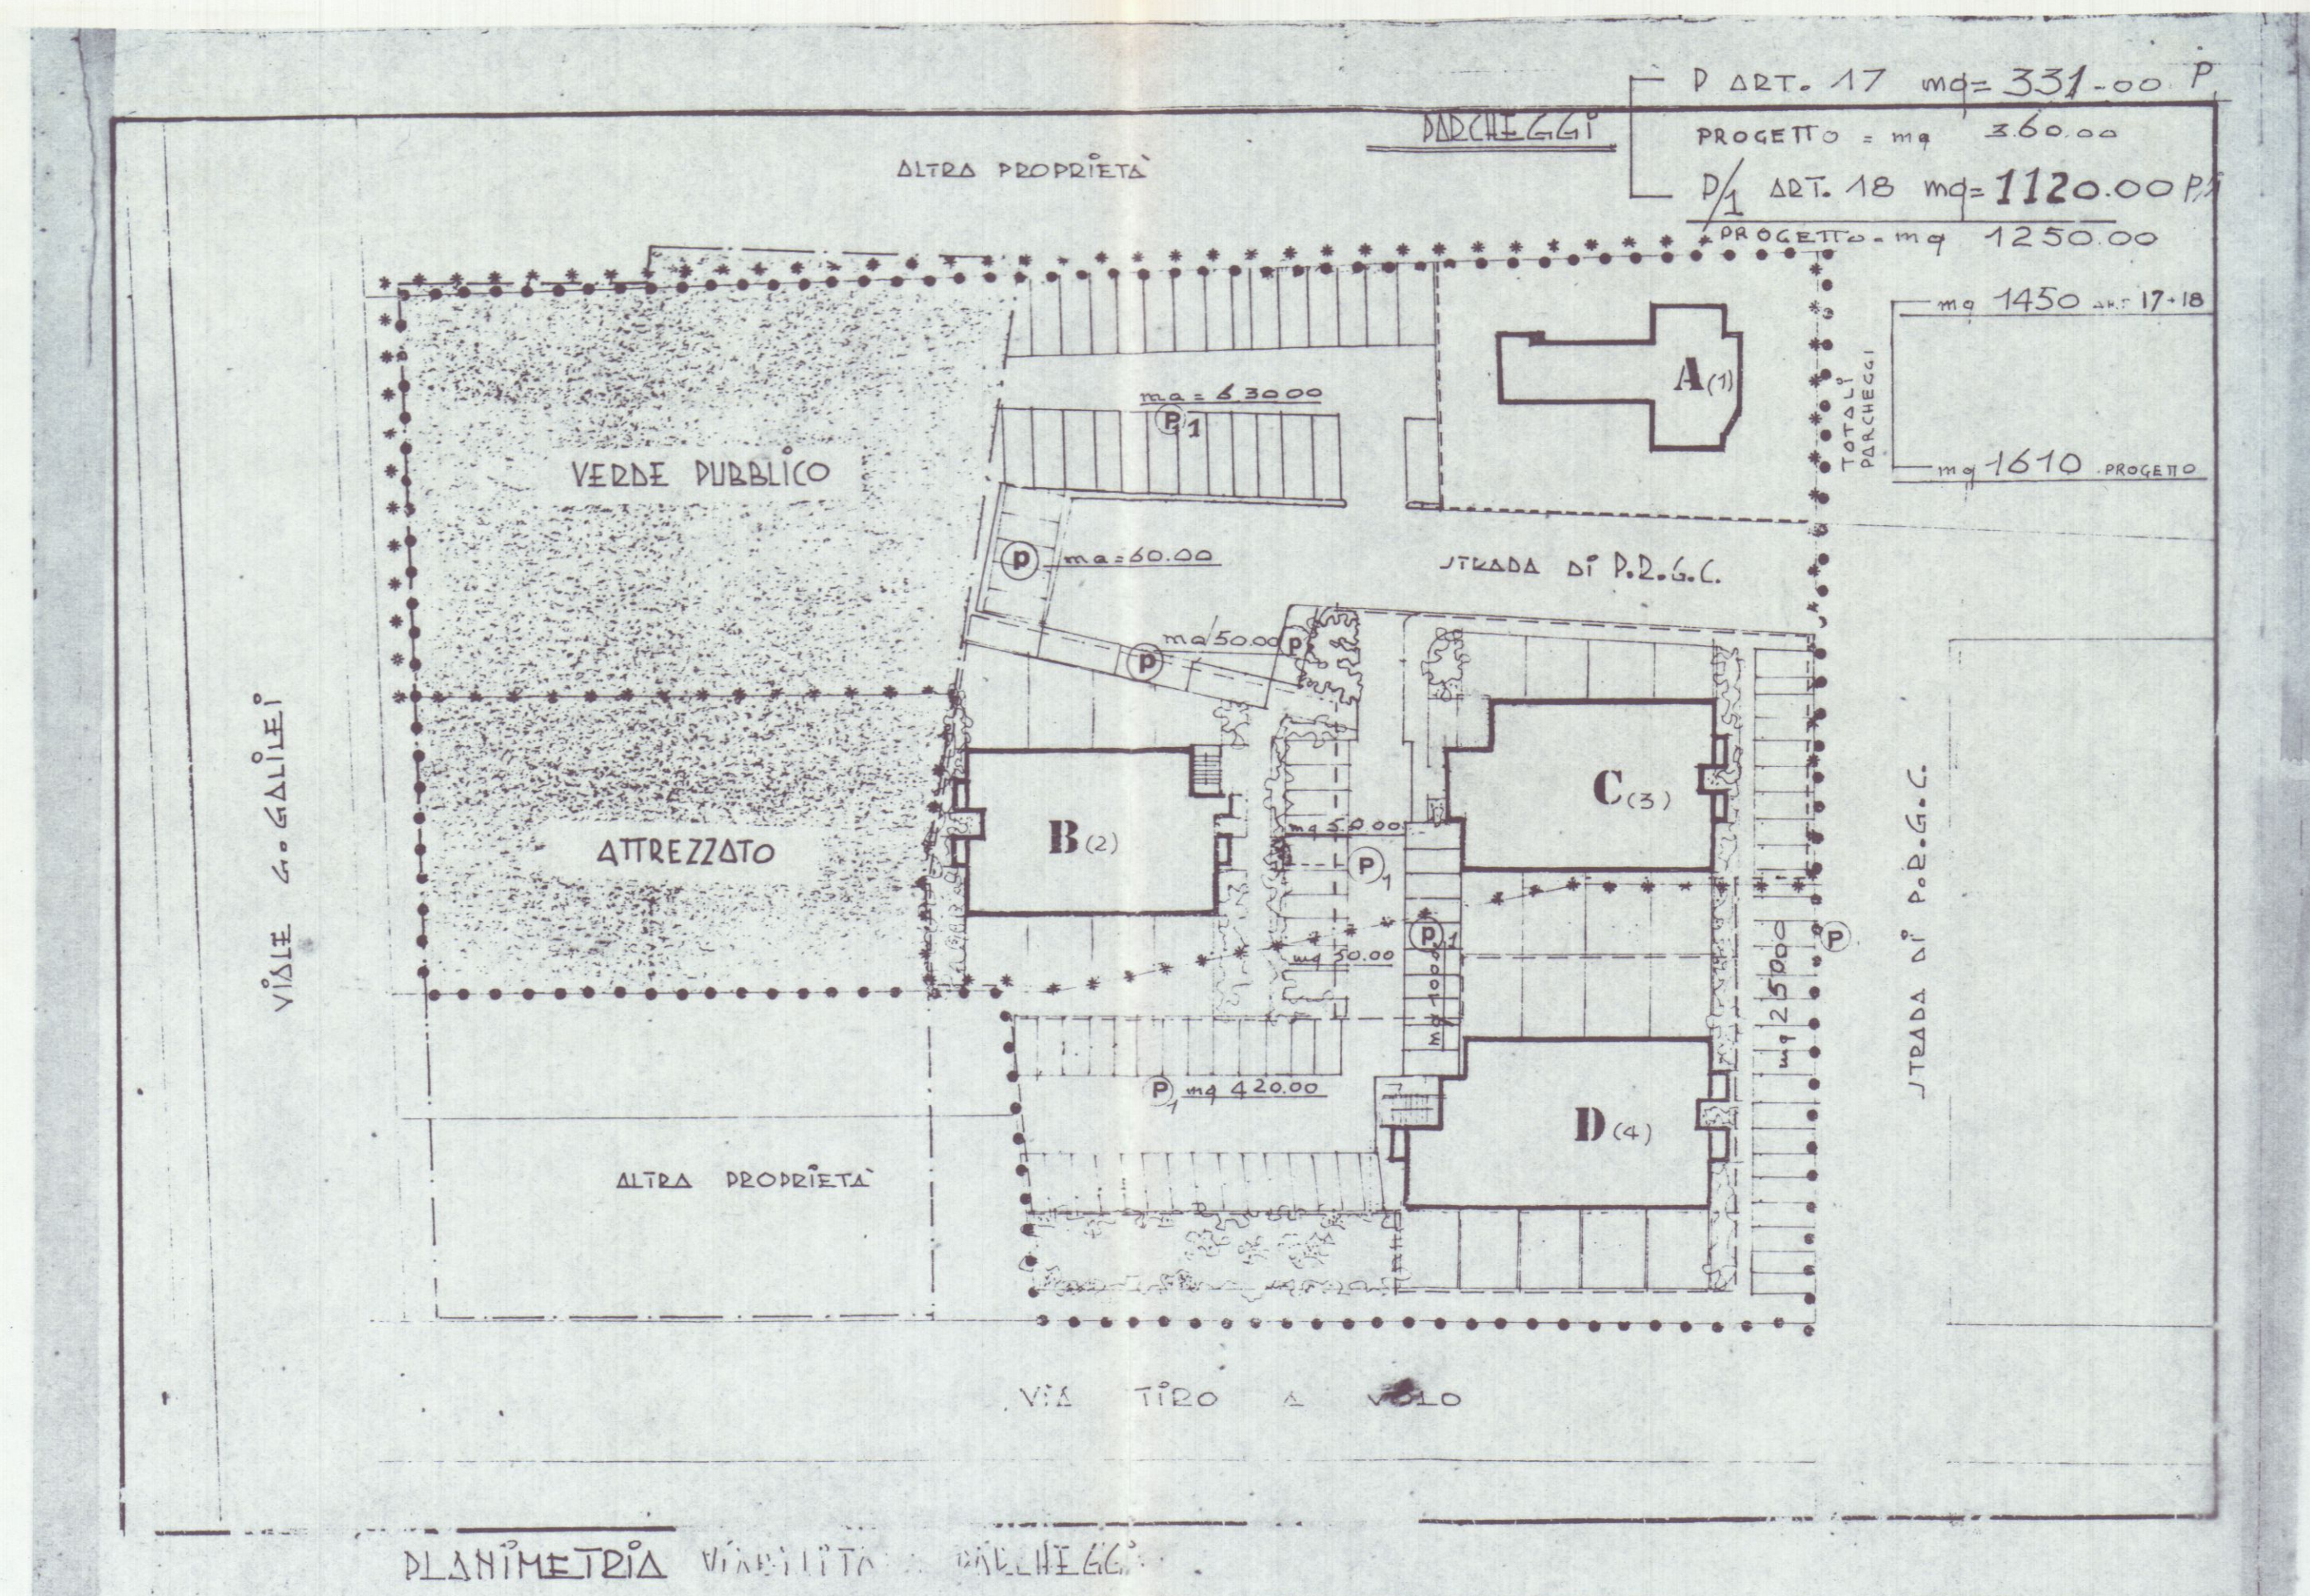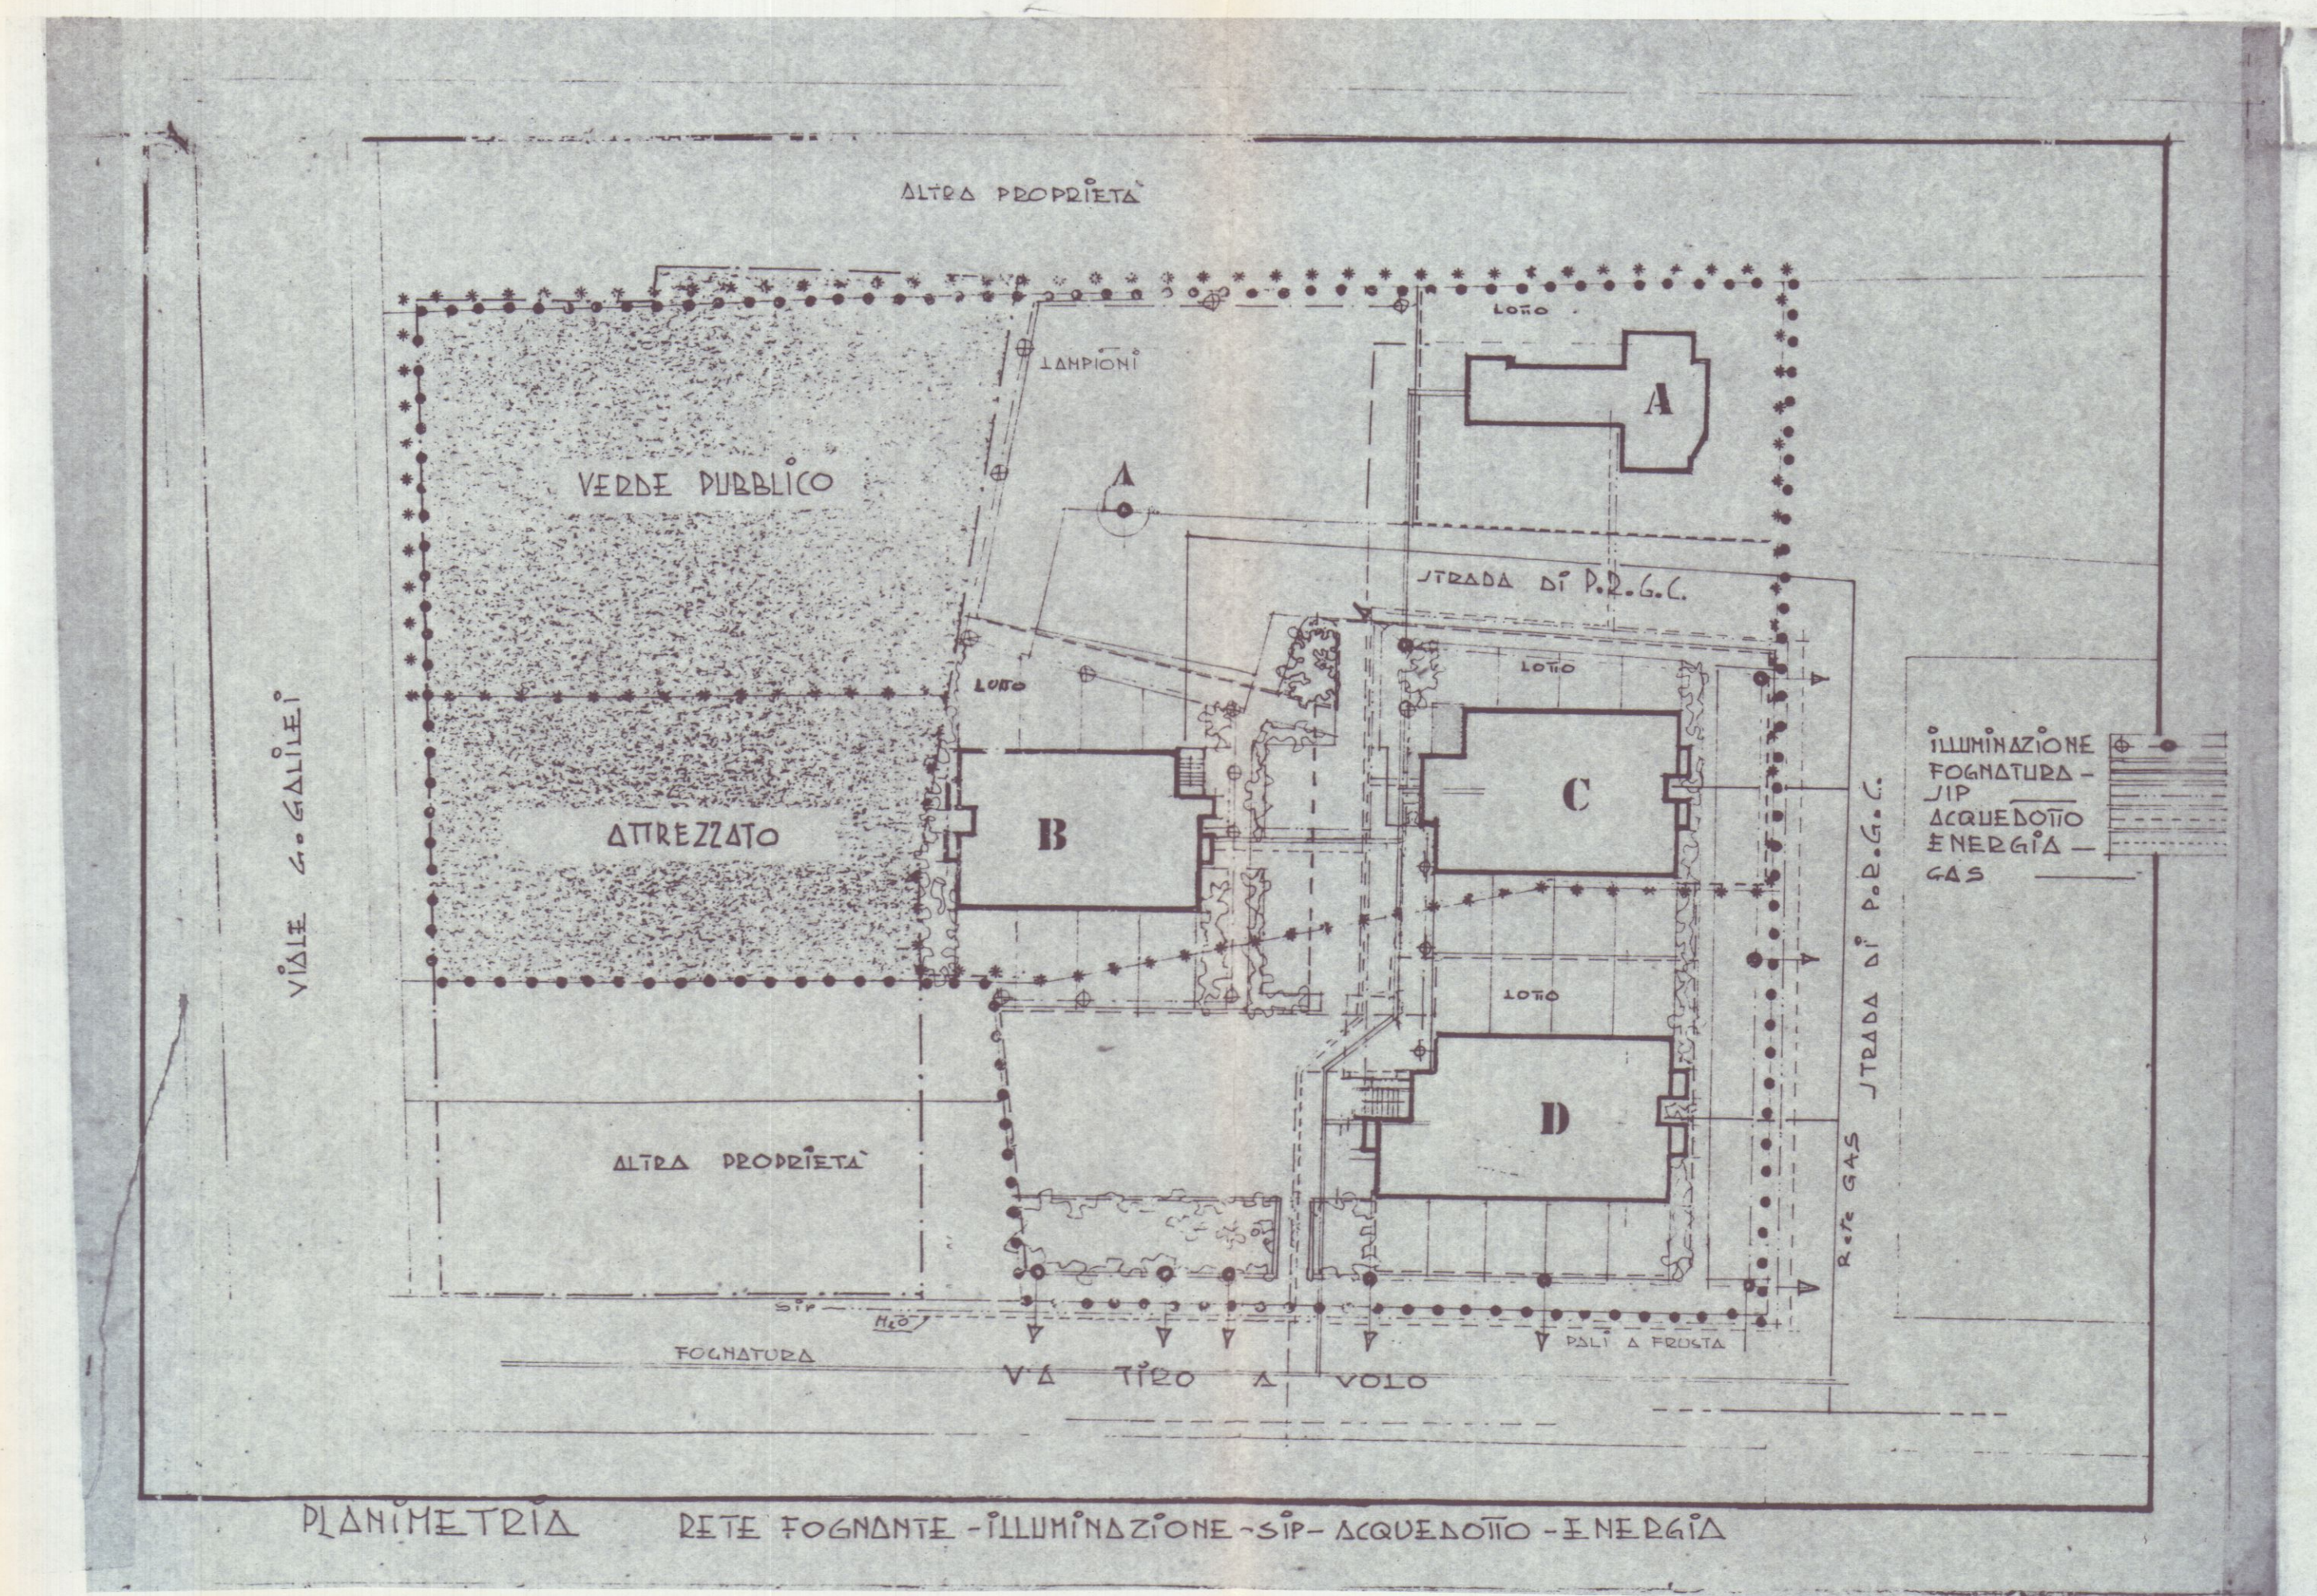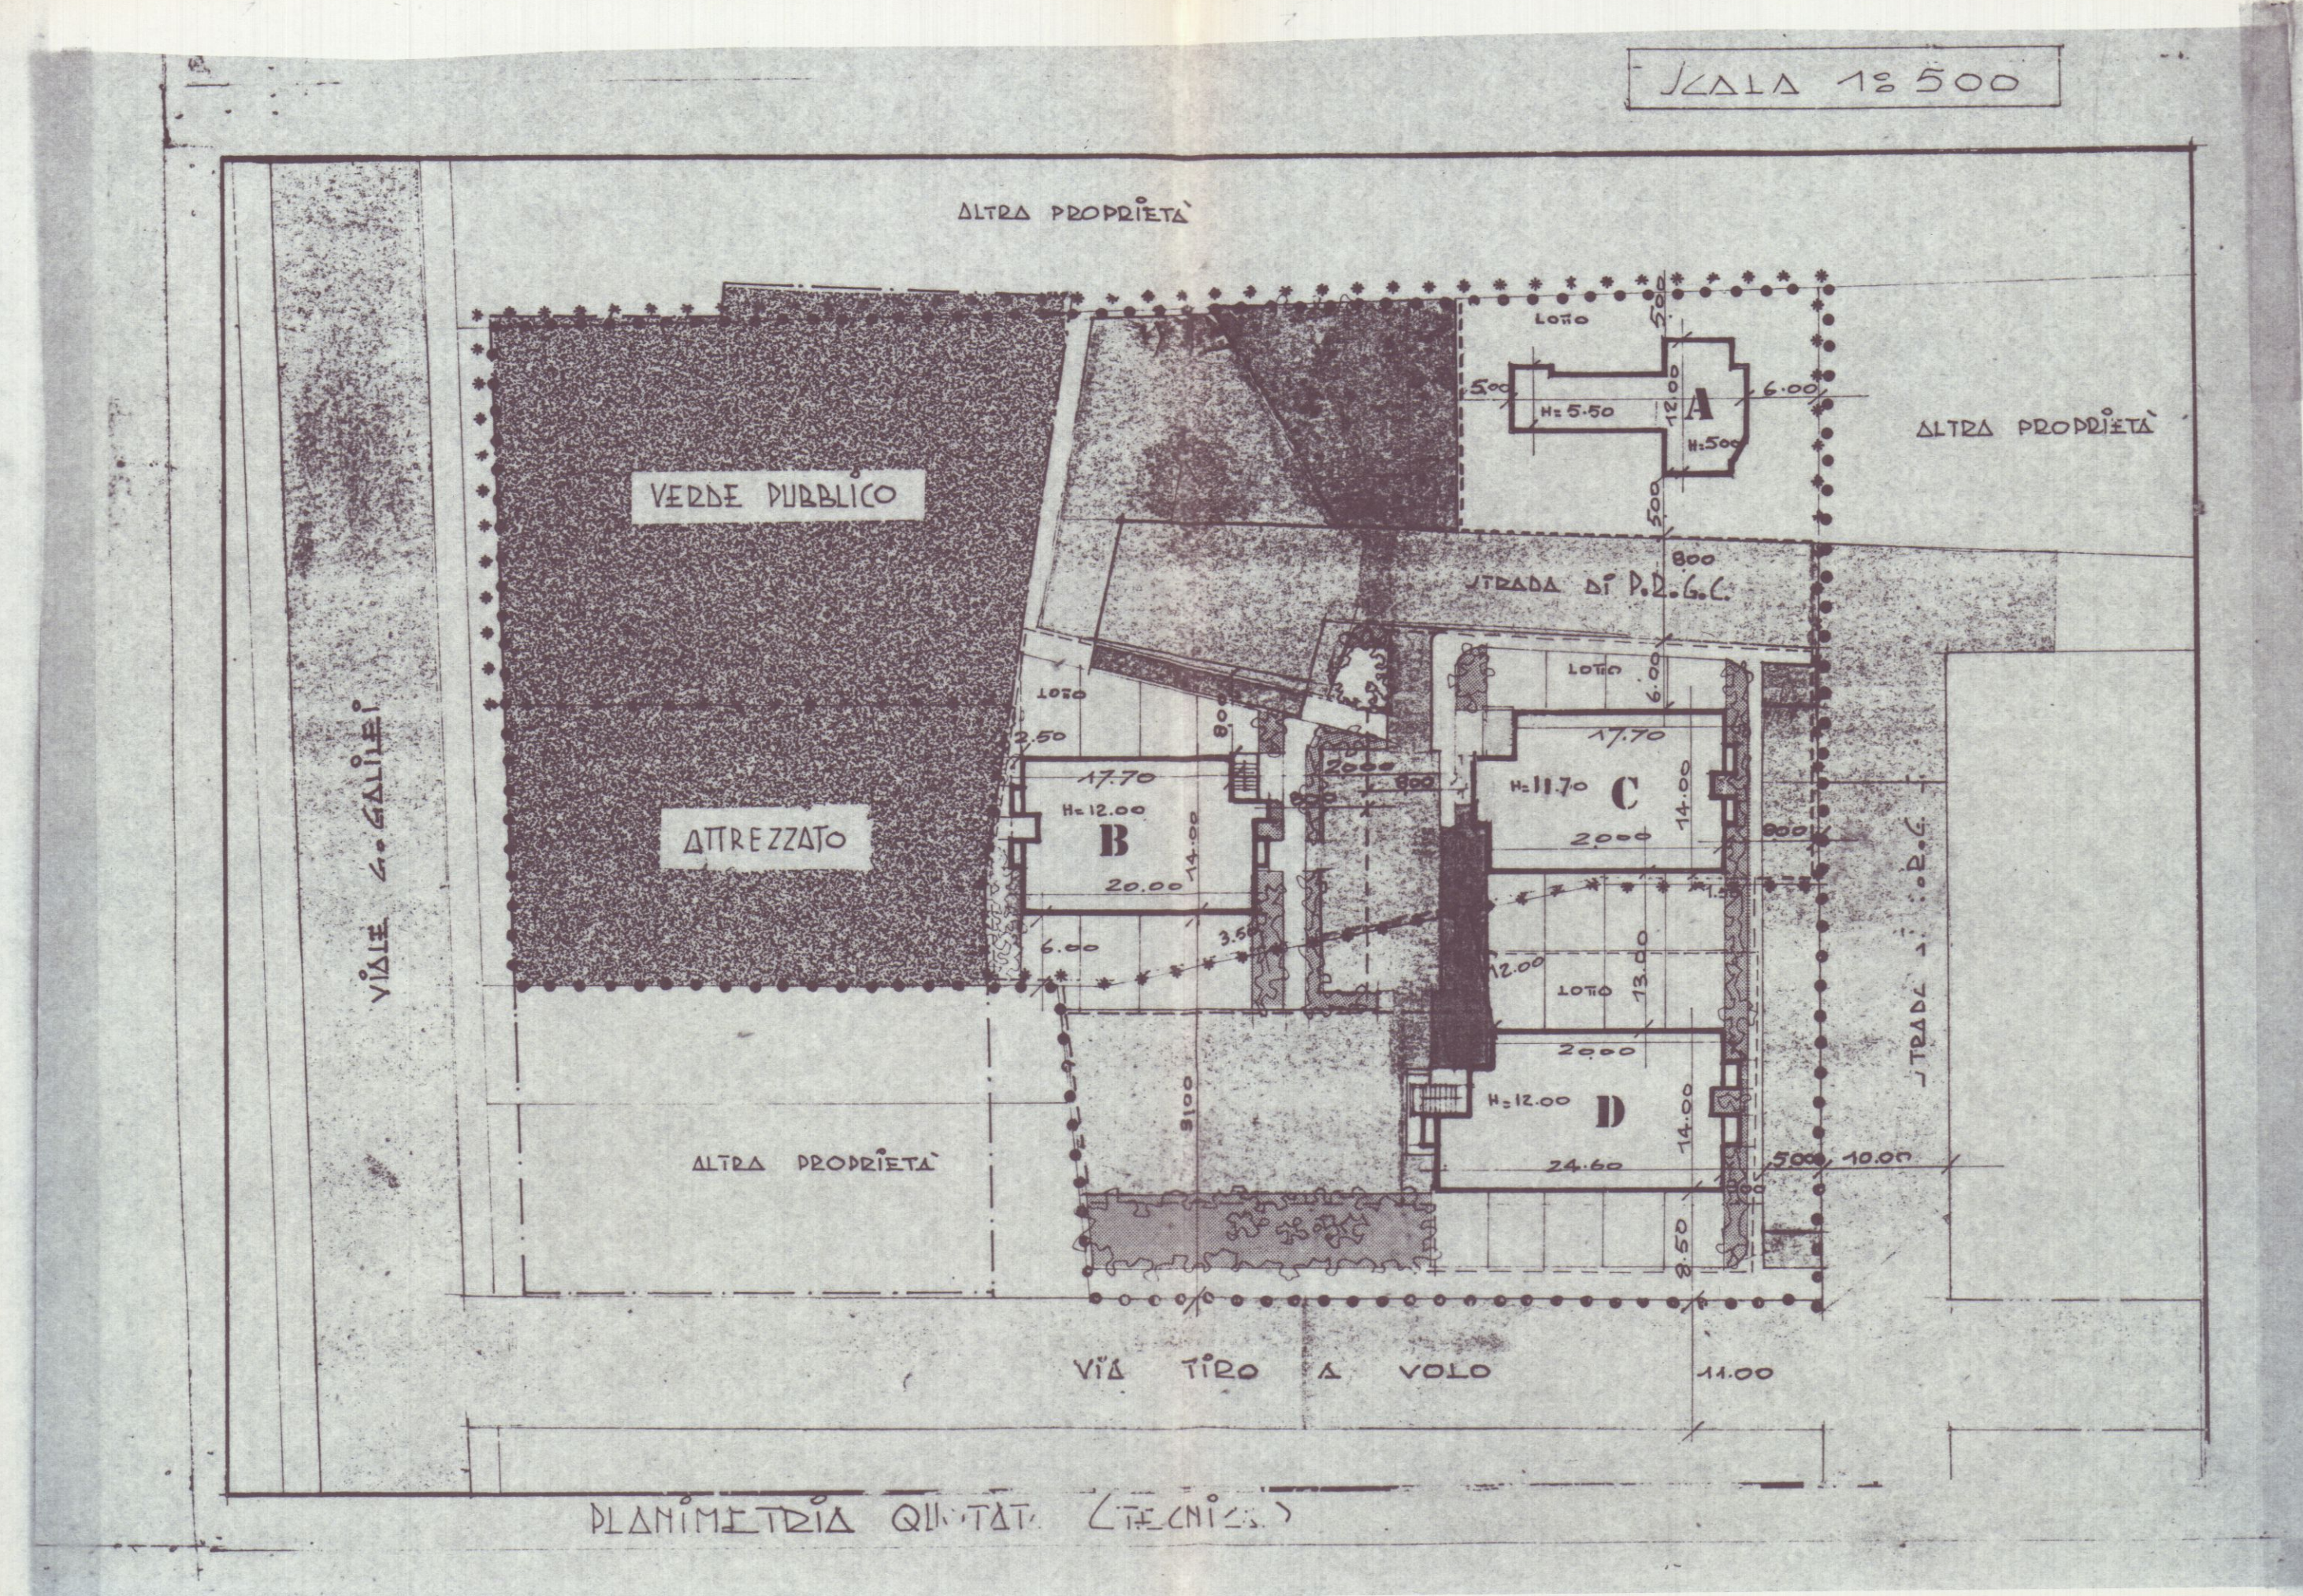

EDIFICIO TIPO: **D**

PROGETTO DI COSTRUZIONE DI UN FABBRICATO
USO ABITATIVO DI PROPRIETA' DELLA SOCIETA'
"PARADISO S.p.A." IN LOCALITA' M. DI CARRARA
VIA TIRO A VOLO COMUNE DI CARRARA.

COMPLESSO "G. GALILEI"

Pianta Piano Interrato - Terreno - Primo - Secondo

LOTTIZZAZIONE CONVENZIONATA


IL PROPRIETARIO: "PARADISO S.p.A."
IL PROGETTISTA: Dott. Ing. FAUSTO CERUTTI

DISEGNO: Scala 1:100


LEGENDA SERVIZI				
UBICAZIONE	A	B	C	D
1	DISIMPEGNO	DISIMPEGNO	DISIMPEGNO	DISIMPEGNO
2	W.C. LAVANDERIA	W.C. LAVANDERIA	W.C. LAVANDERIA	W.C. LAVANDERIA
3	STENDITOIO	STENDITOIO	STENDITOIO	STENDITOIO
4	CANTINA	CANTINA	CANTINA	CANTINA
5	STIRERIA		STIRERIA	

LEGENDA SUPERFICIE ALLOGGI				
UBICAZIONE	ALLOG. A	ALLOG. B	ALLOG. C	ALLOG. D
1 SOGGIORNO PRANZO CUCINA	mq. 41.81	mq. 52.73	mq. 29.46	mq. 35.64
2 DISIMPEGNO	" 1.75	"	"	" 1.50
3 W.C. BAGNO	" 4.37	" 4.37	" 3.80	" 6.94
4 CAMERA L2	" 14.06	" 14.00	" 14.00	" 14.06
TOTALI	mq. 61.99	mq. 71.10	mq. 46.96	mq. 58.14


LEGENDA SUPERFICIE ALLOGGI				
UBICAZIONE	ALLOG. A	ALLOG. B	ALLOG. C	ALLOG. D
1 SOGGIORNO PRANZO	mq. 16.20	mq. 28.69	mq. 25.61	mq. 24.41
2 CUCINA	" 4.93	" 7.15	" 11.07	" 7.20
3 DISIMPEGNO	" 6.46	" 1.95	" 2.97	" 1.44
4 W.C. BAGNO	" 3.40	" 5.91	" 4.85	" 5.12
5 W.C.	"	"	2.90	" 3.30
6 RIPOSTIGLIO	"	16.8	2.10	" 1.90
7 CAMERA L2	"	"	11.31	" 14.33
8 CAMERA L1	" 14.16	14.04	15.37	" 14.10
TOTALE	mq. 45.15	mq. 59.42	mq. 76.18	mq. 71.80

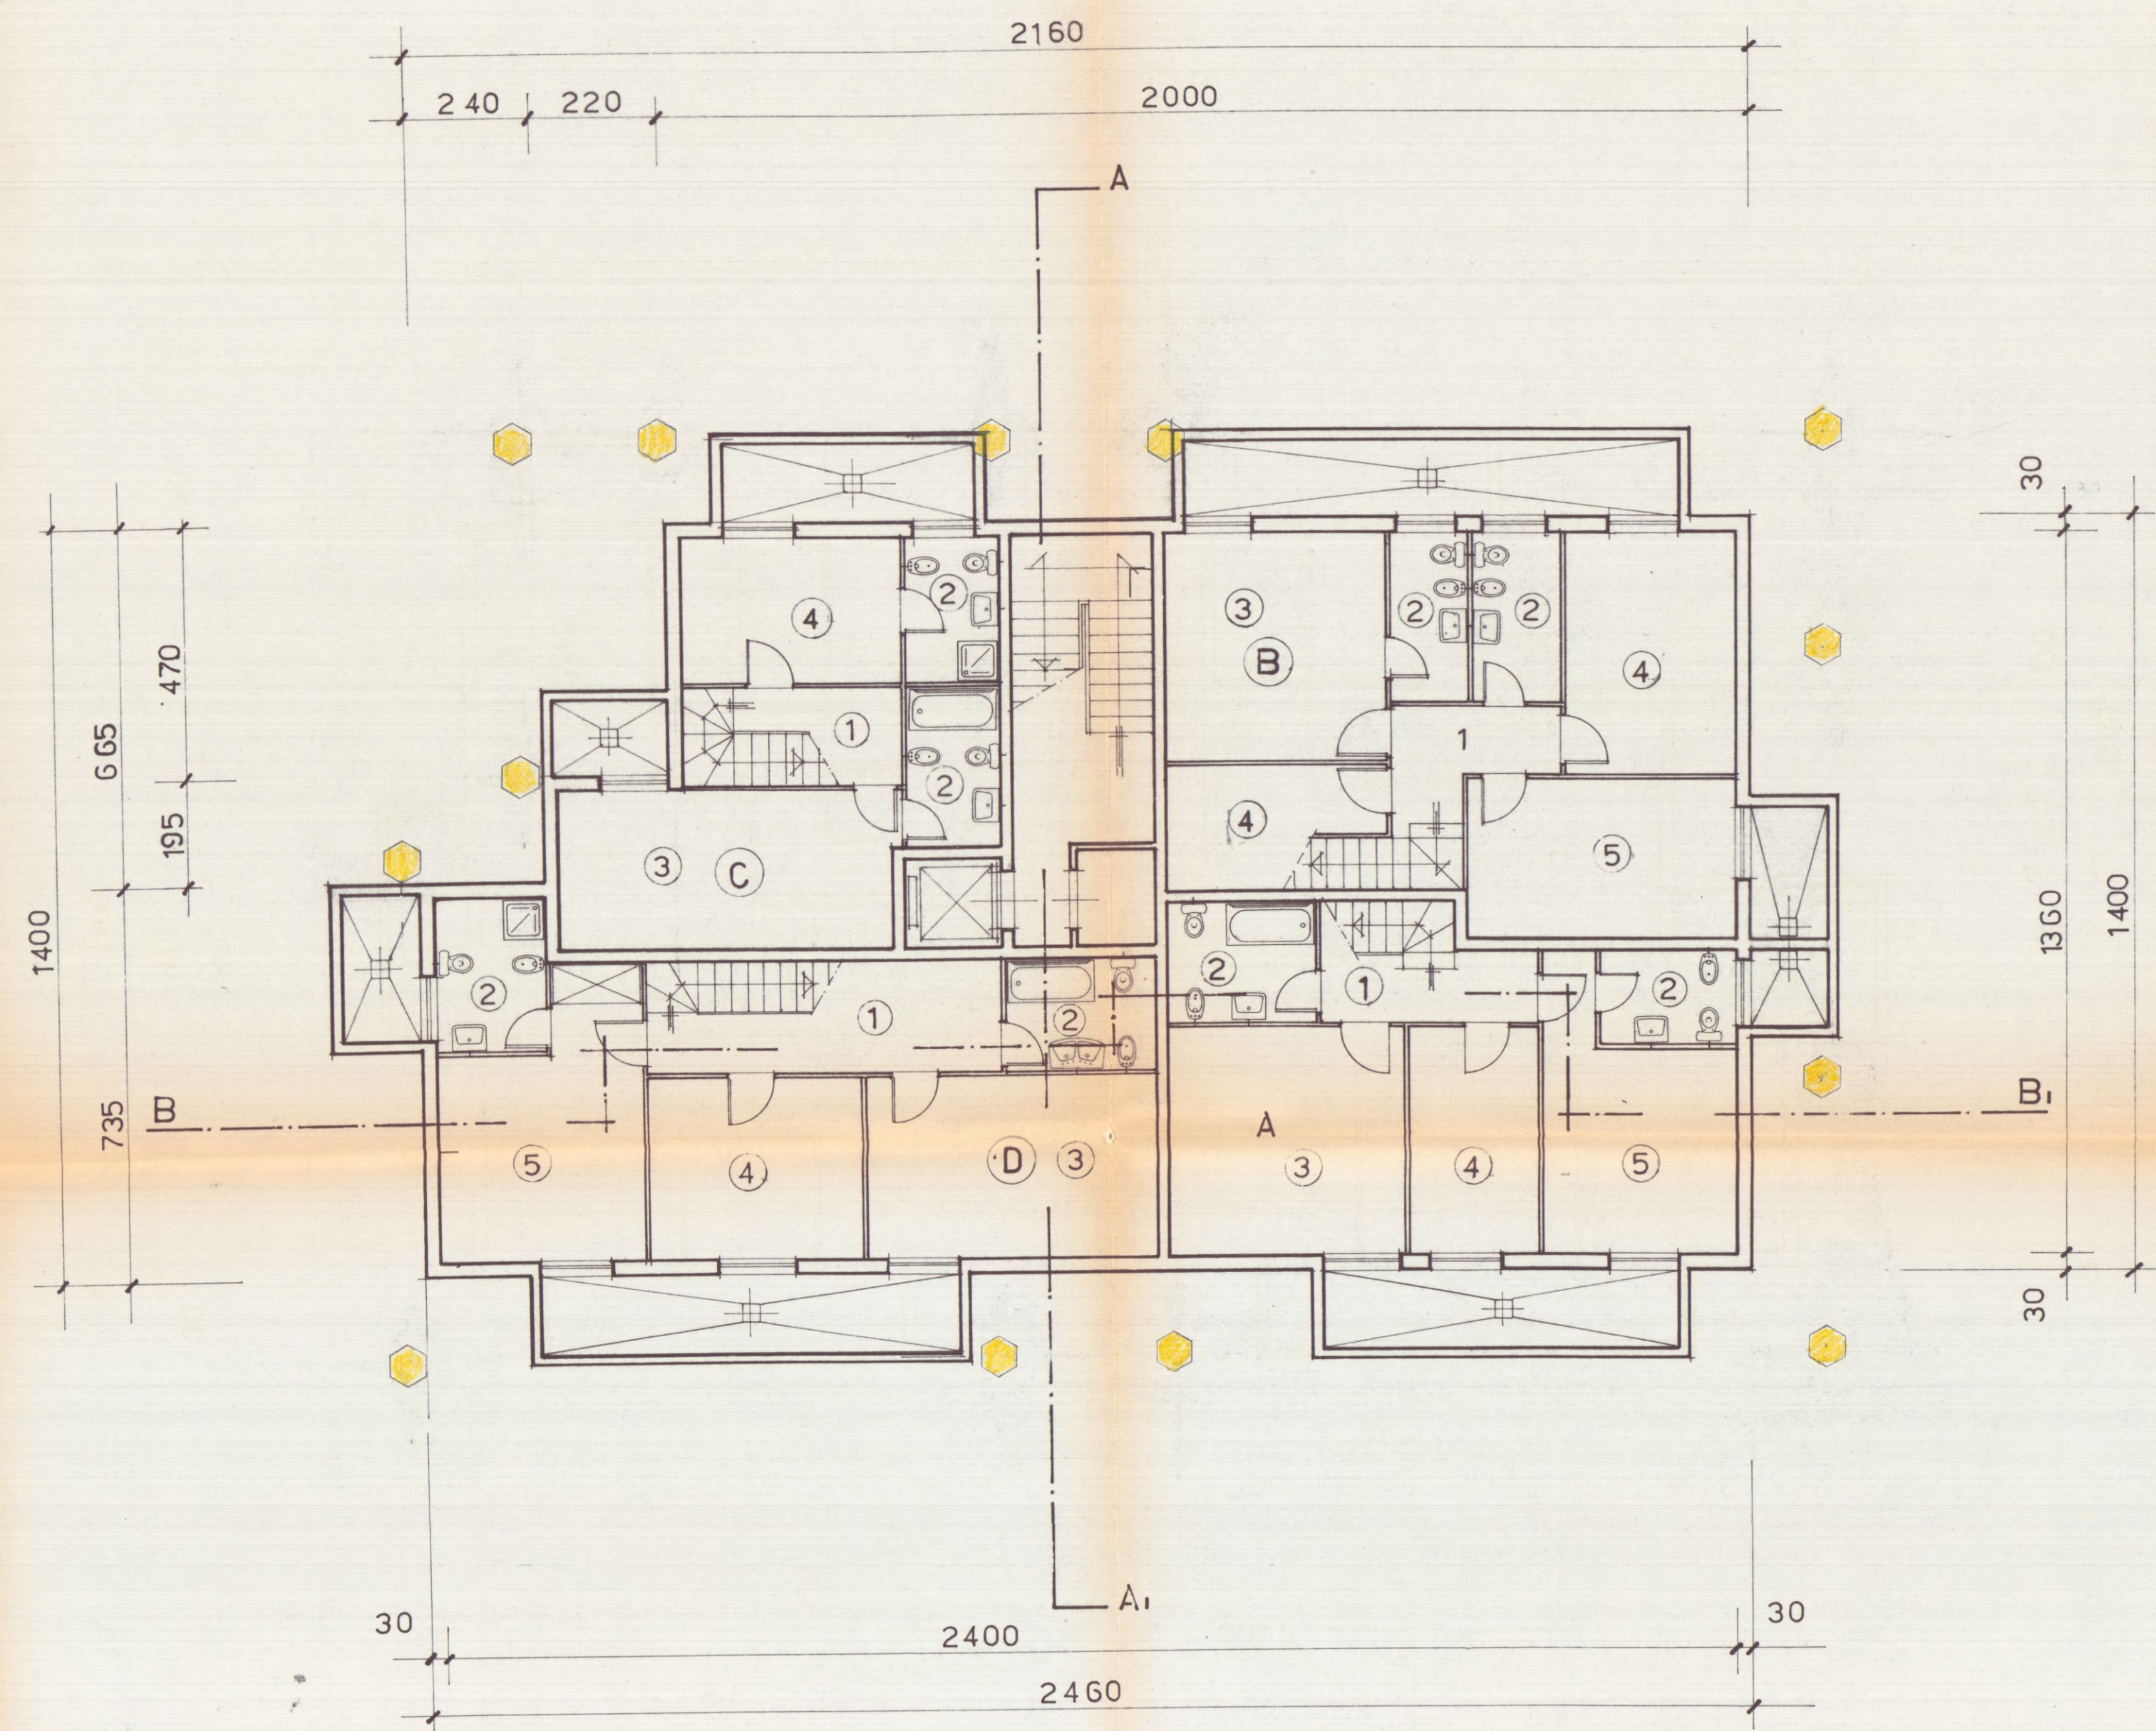

PIANTA PIANO INTERRATO

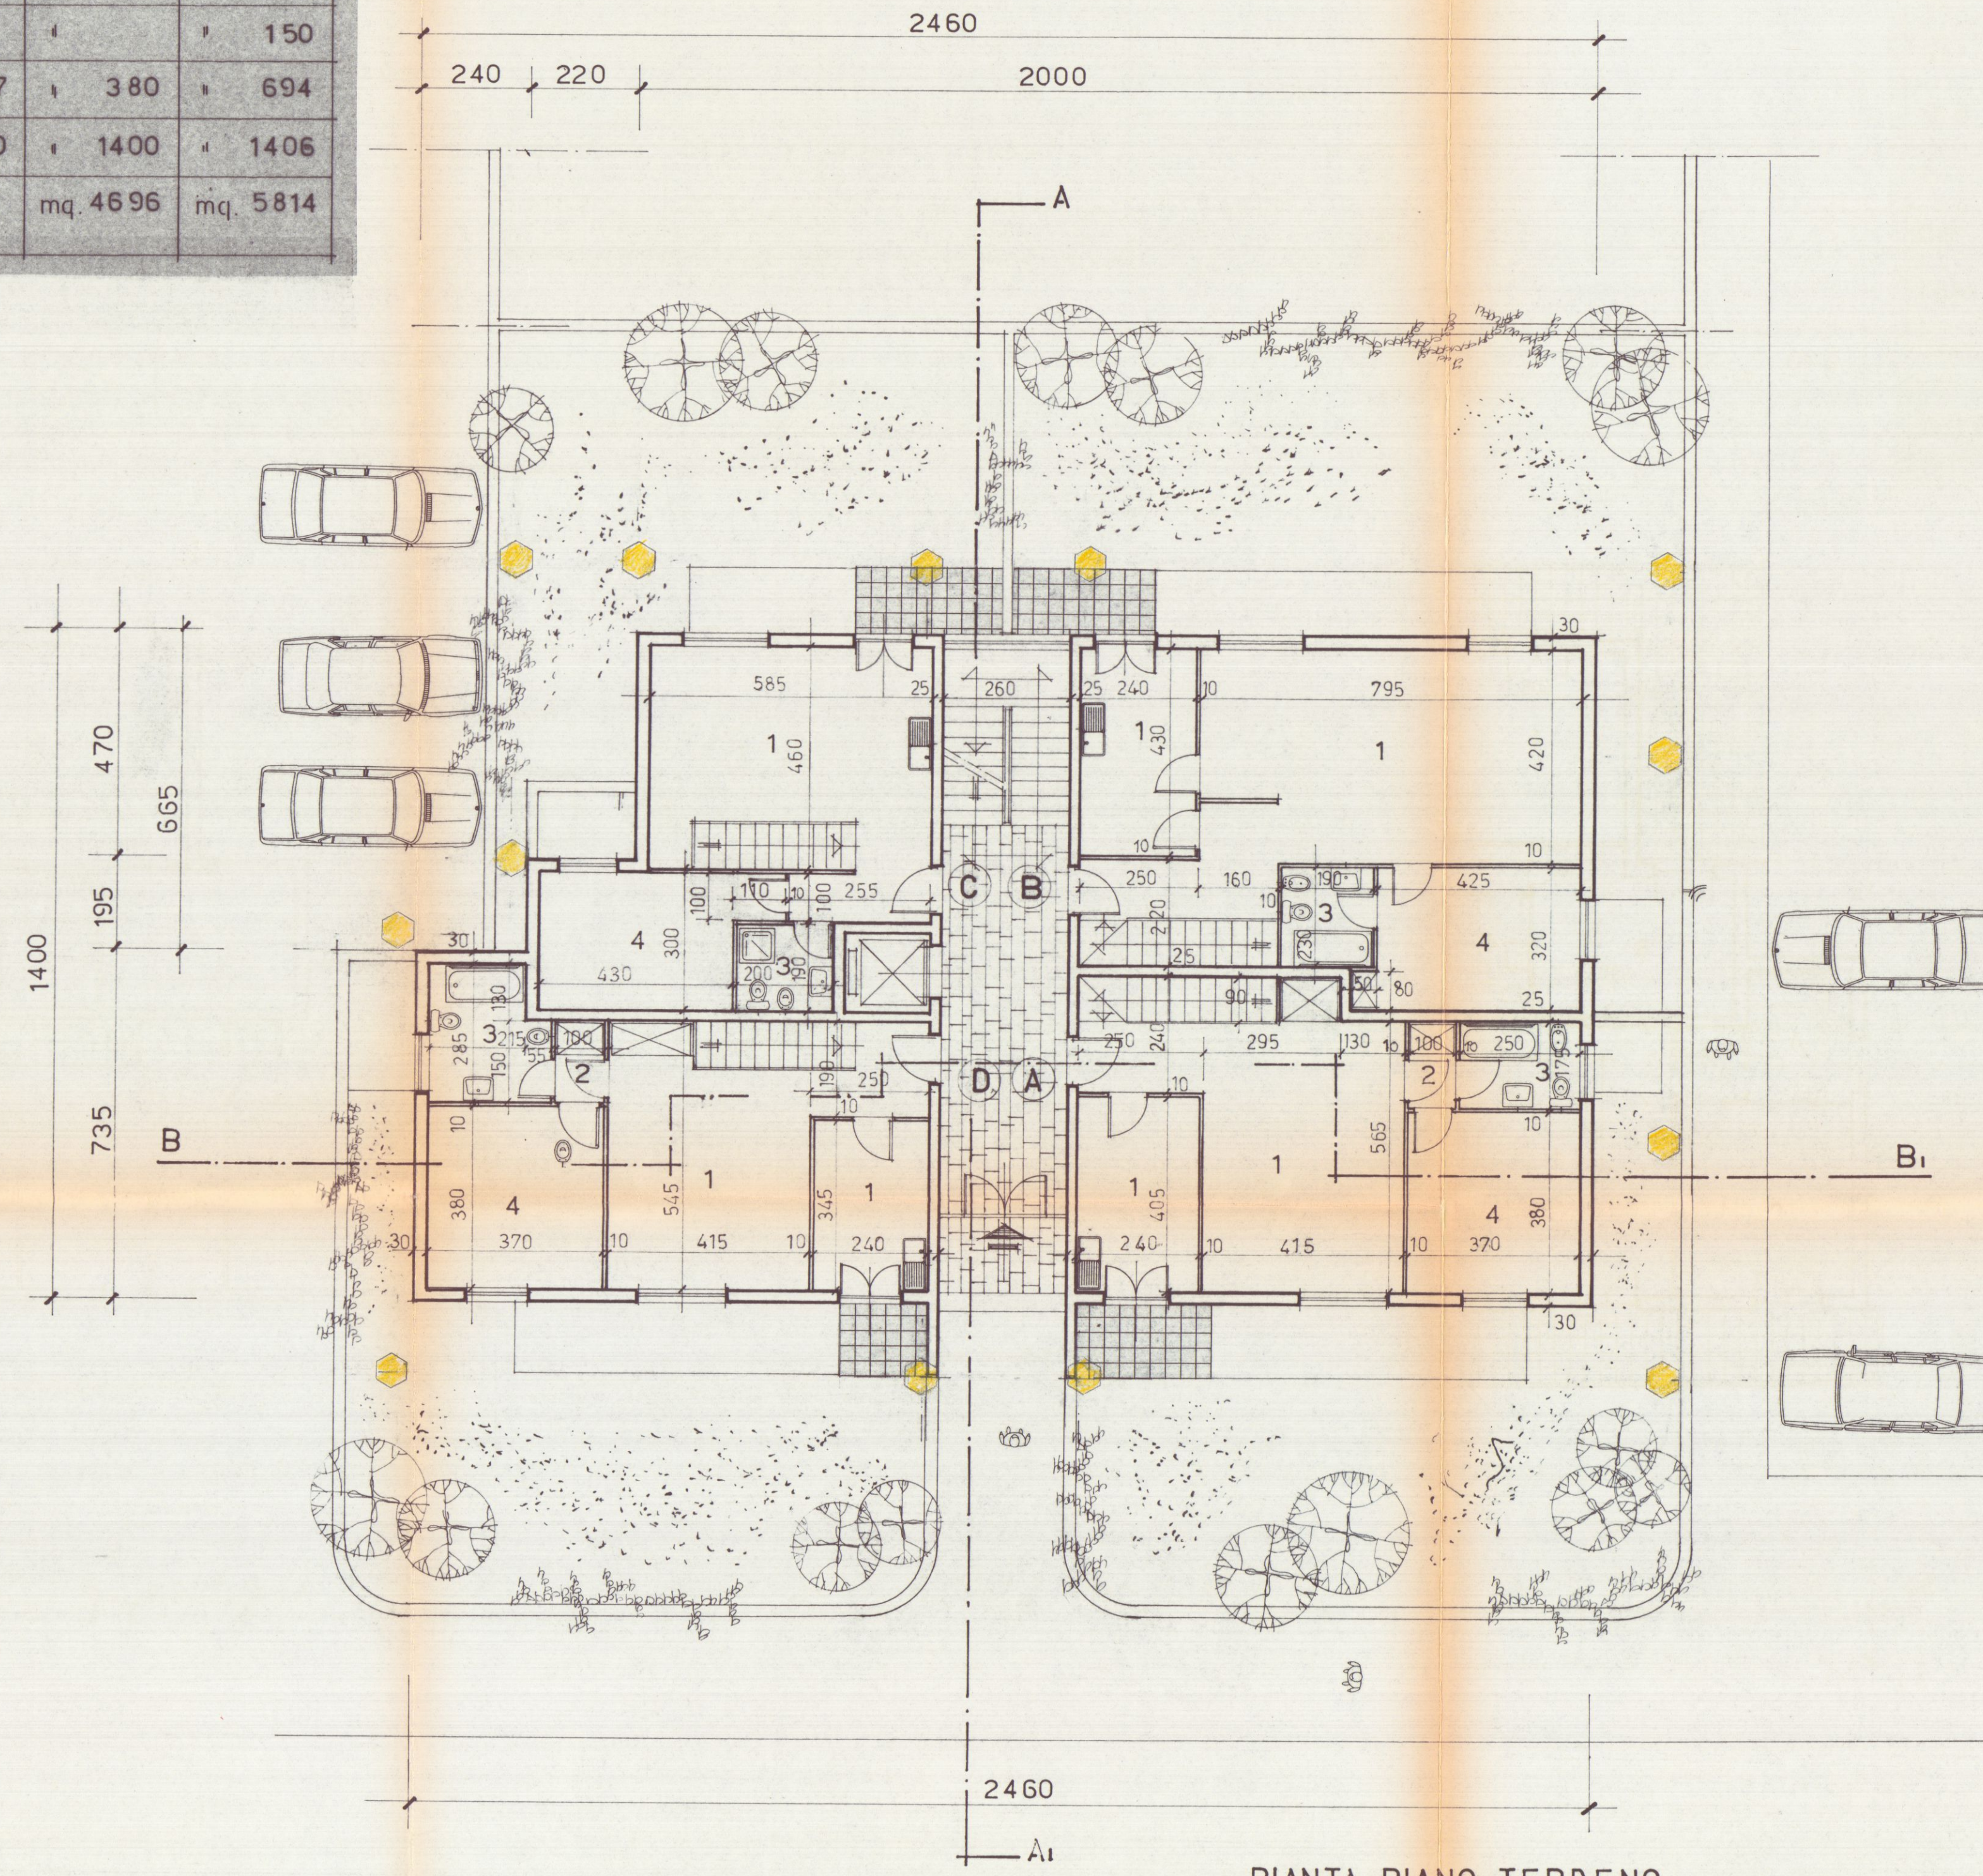

PIANTA PIANO TERRENO

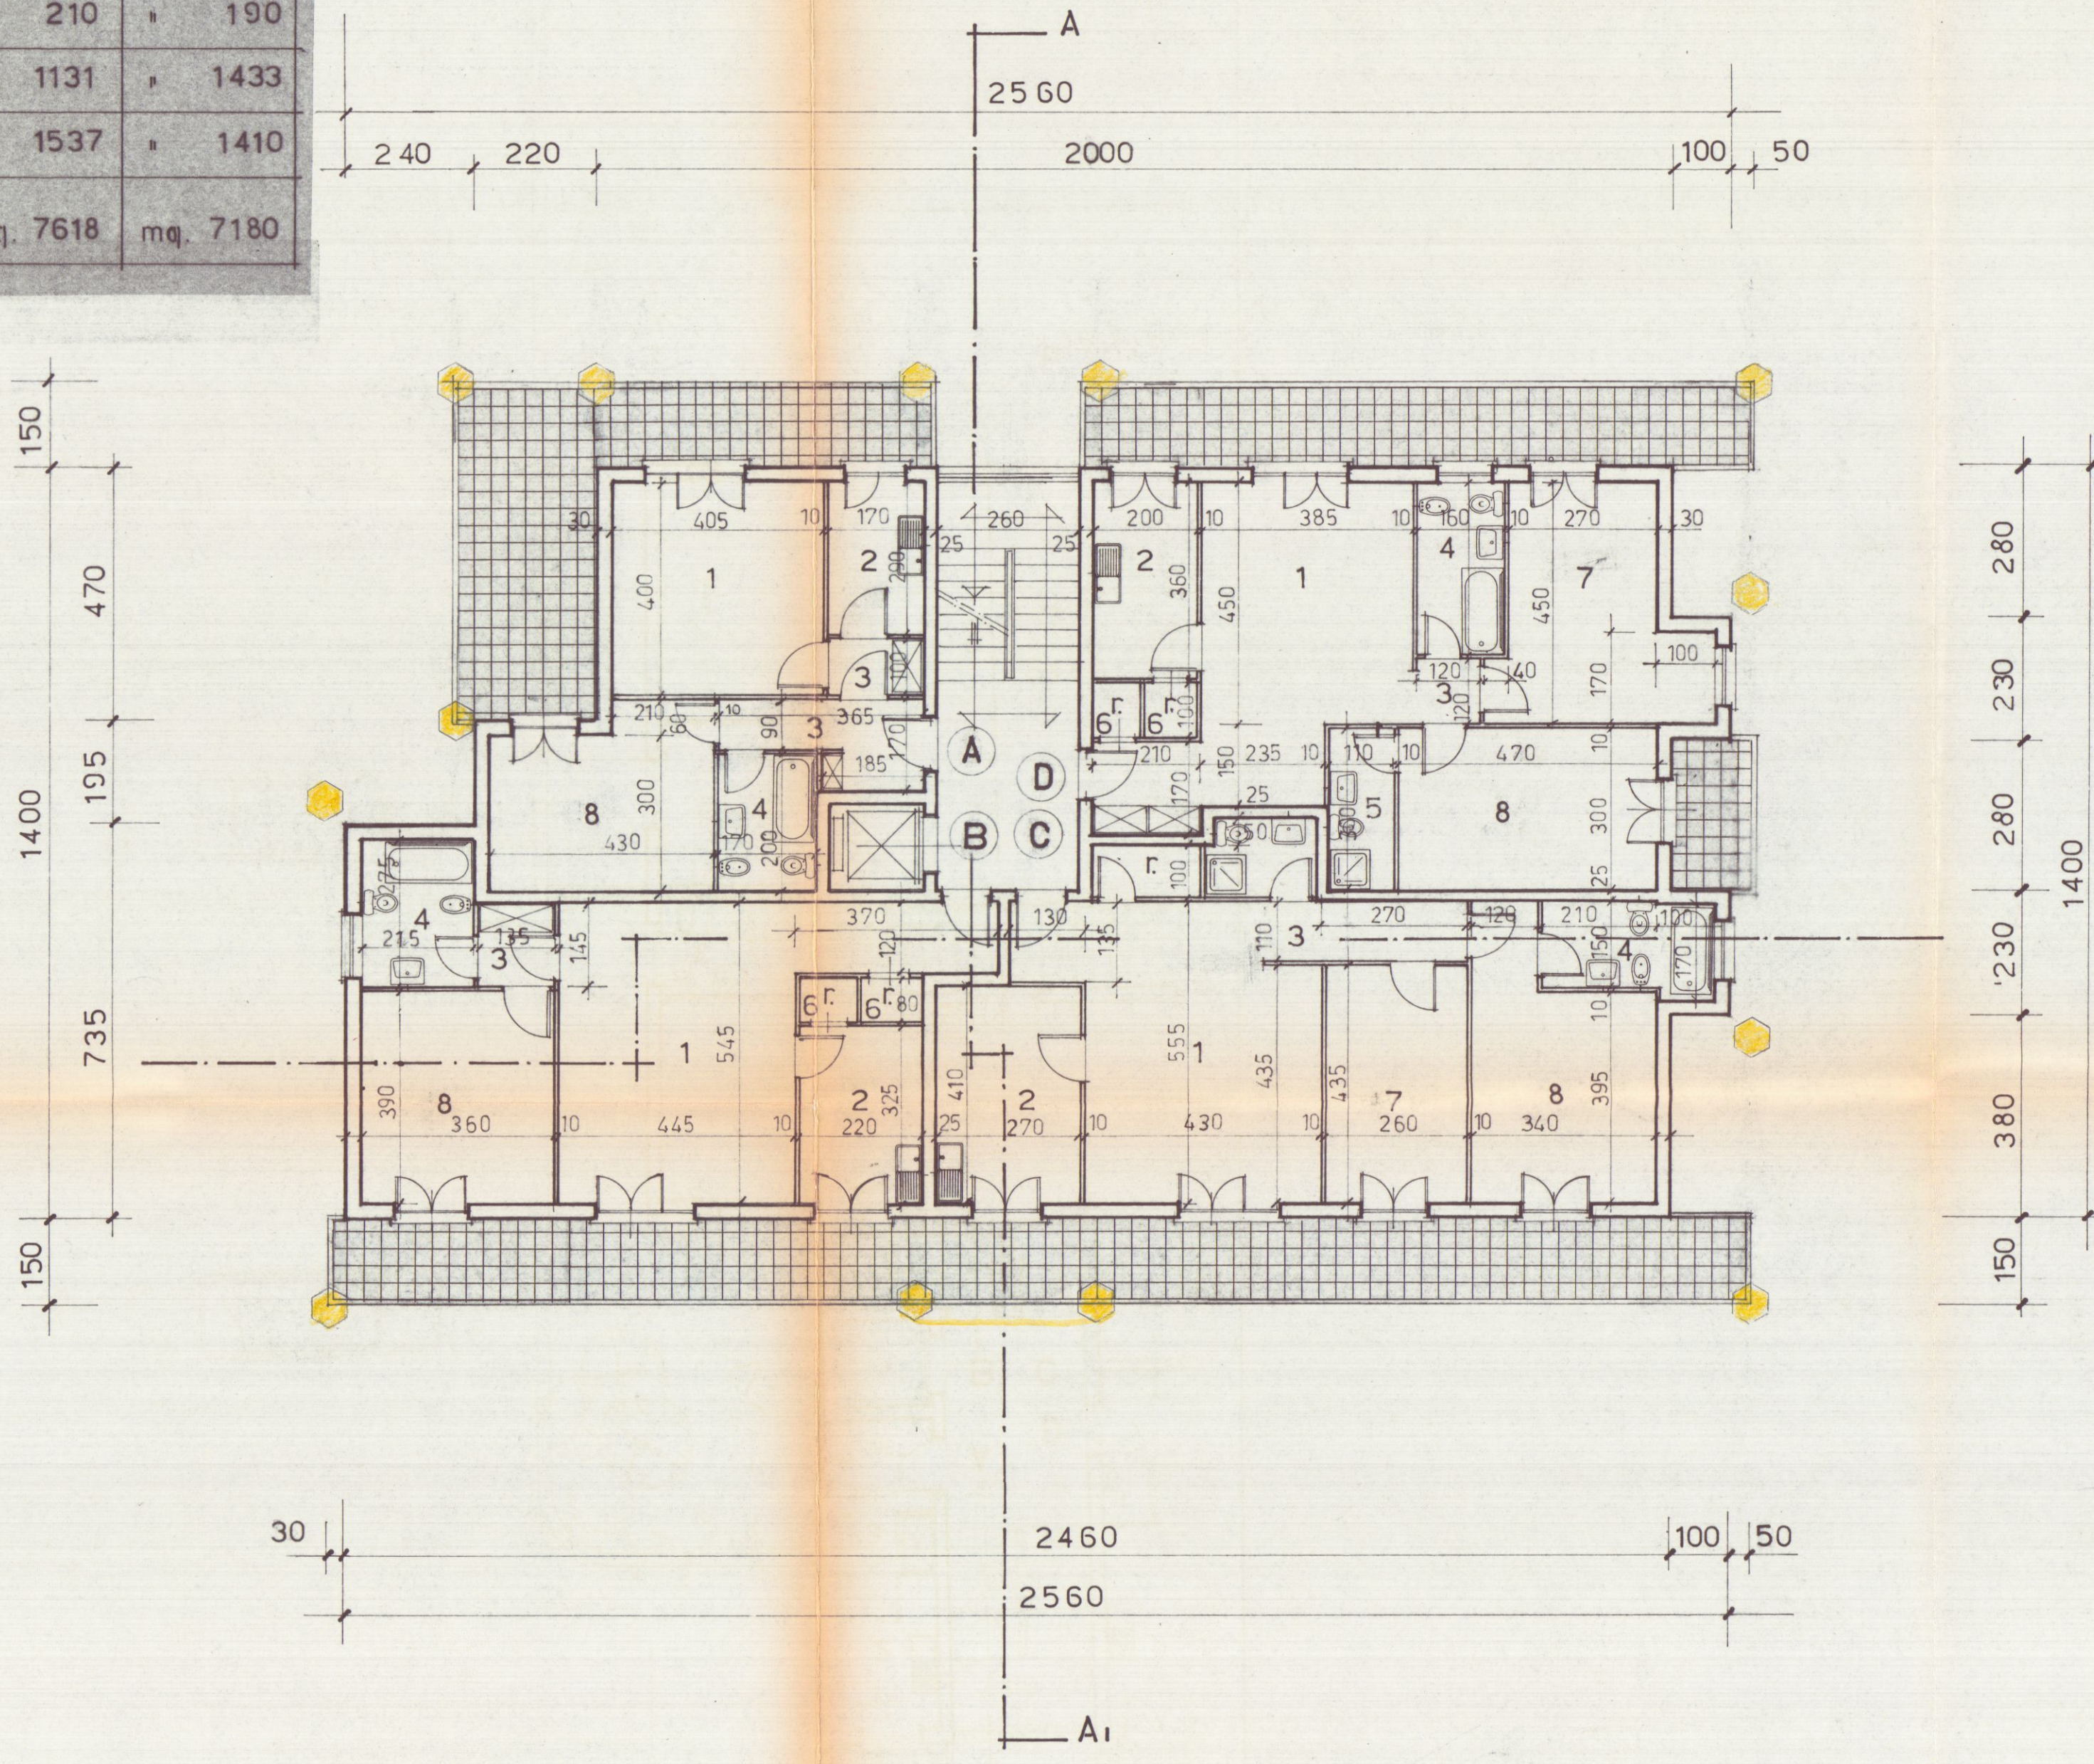

PIANTA PIANO PRIMO E SECONDO

EDIFICIO TIPO: D

TAVOLA N. 2

PROGETTO DI COSTRUZIONE DI UN FABBRICATO
USO ABITATIVO DI PROPRIETA' DELLA SOCIETA'
"PARADISO S.p.A." IN LOCALITA' M. DI CARRARA
VIA TIRO A VOLO COMUNE DI CARRARA.

COMPLESSO "G. GALILEI"

Pianta Piano Interrato - Terreno - Primo - Secondo


LOTTIZZAZIONE CONVENZIONATA

IL PROPRIETARIO: "PARADISO S.p.A."

IL PROGETTISTA: Dott. Ing. FAUSTO CERUTTI


DISEGNO: Scala 1:100

LEGENDA SERVIZI				
UBICAZIONE	A	B	C	D
1	DISIMPEGNO	DISIMPEGNO	DISIMPEGNO	DISIMPEGNO
2	WC LAVANDERIA	WC LAVANDERIA	WC LAVANDERIA	WC LAVANDERIA
3	STENDITOIO	STENDITOIO	STENDITOIO	STENDITOIO
4	CANTINA	CANTINA	CANTINA	CANTINA
5	STIRERIA		STIRERIA	

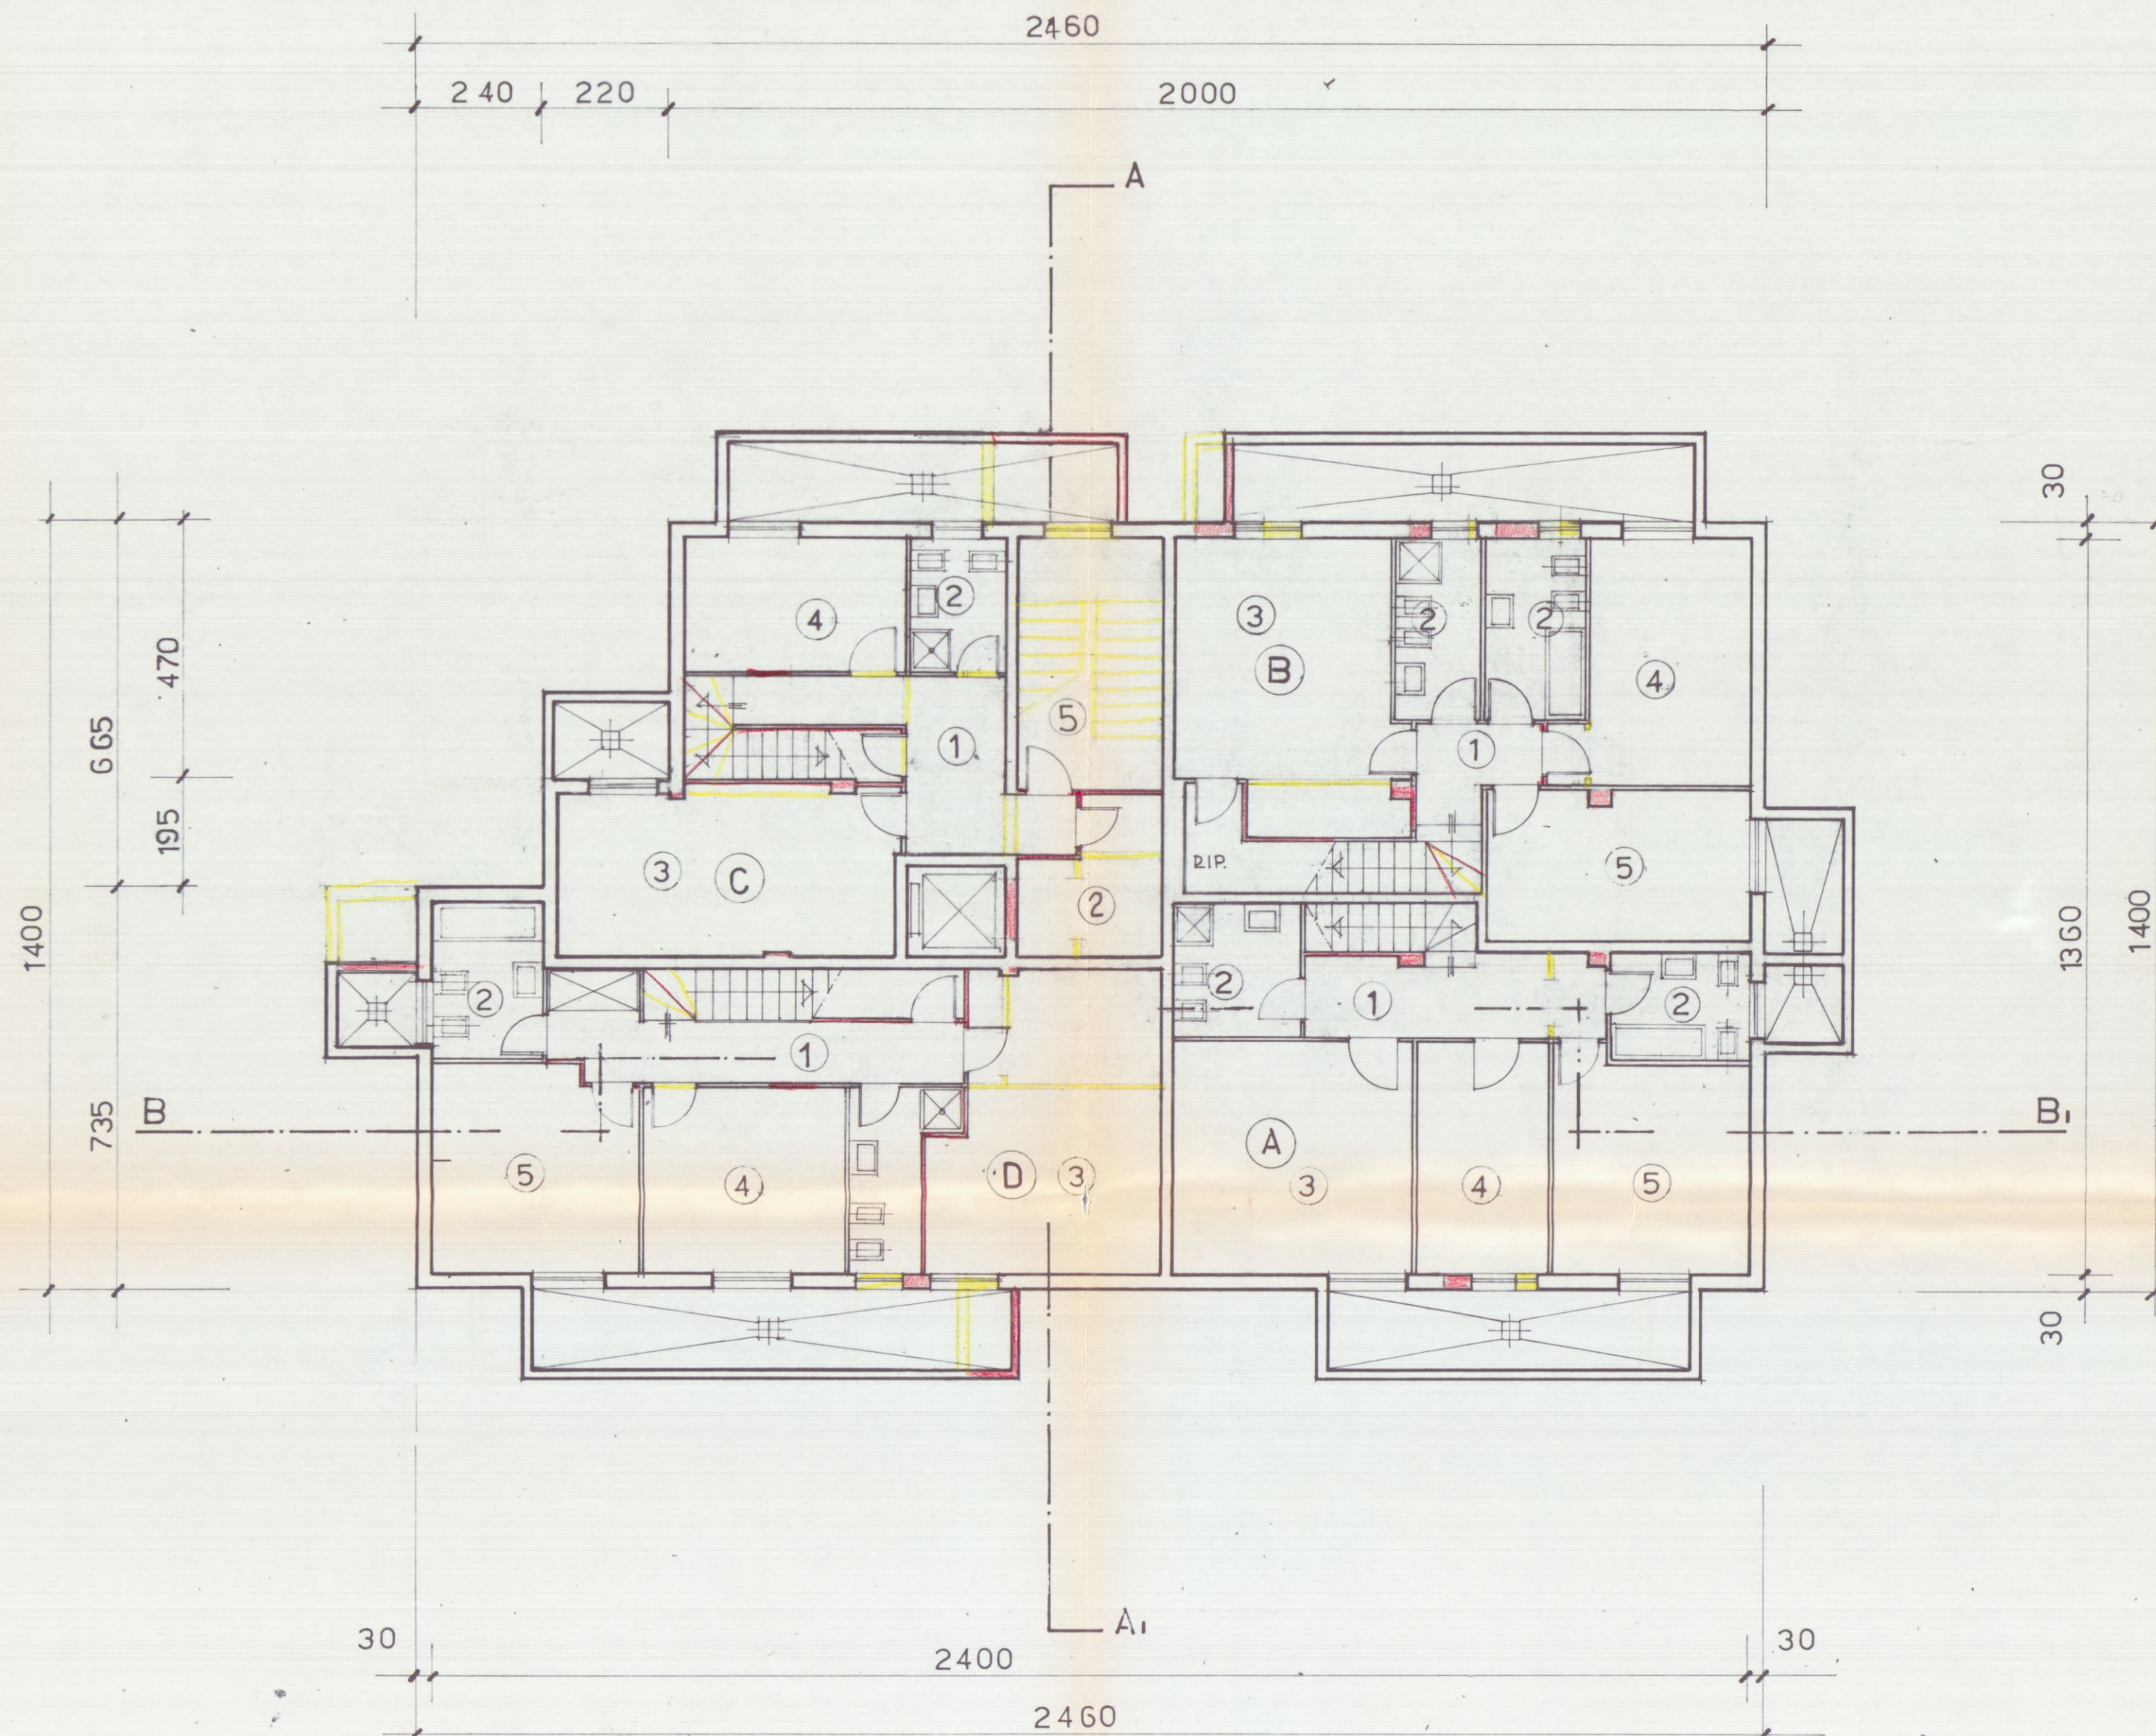


PIANTA PIANO INTERRATO

LEGENDA SUPERFICIE ALLOGGI				
UBICAZIONE	ALLOG. A	ALLOG. B	ALLOG. C	ALLOG. D
1 SOGGIORNO PRANZO	mq. 48.35	mq. 55.90	mq. 33.45	mq. 46.62
2 ANGOLO COTTURA	" 8.91	" 9.25	" 8.41	" 9.39
3 DISIMPEGNO	" 0.90	" 1.25	" 1.70	" 1.75
4 W.C. BAGNO	" 4.23	" 4.46	" 3.40	" 4.38
TOTALI	mq. 61.99	mq. 71.10	mq. 46.96	mq. 58.14

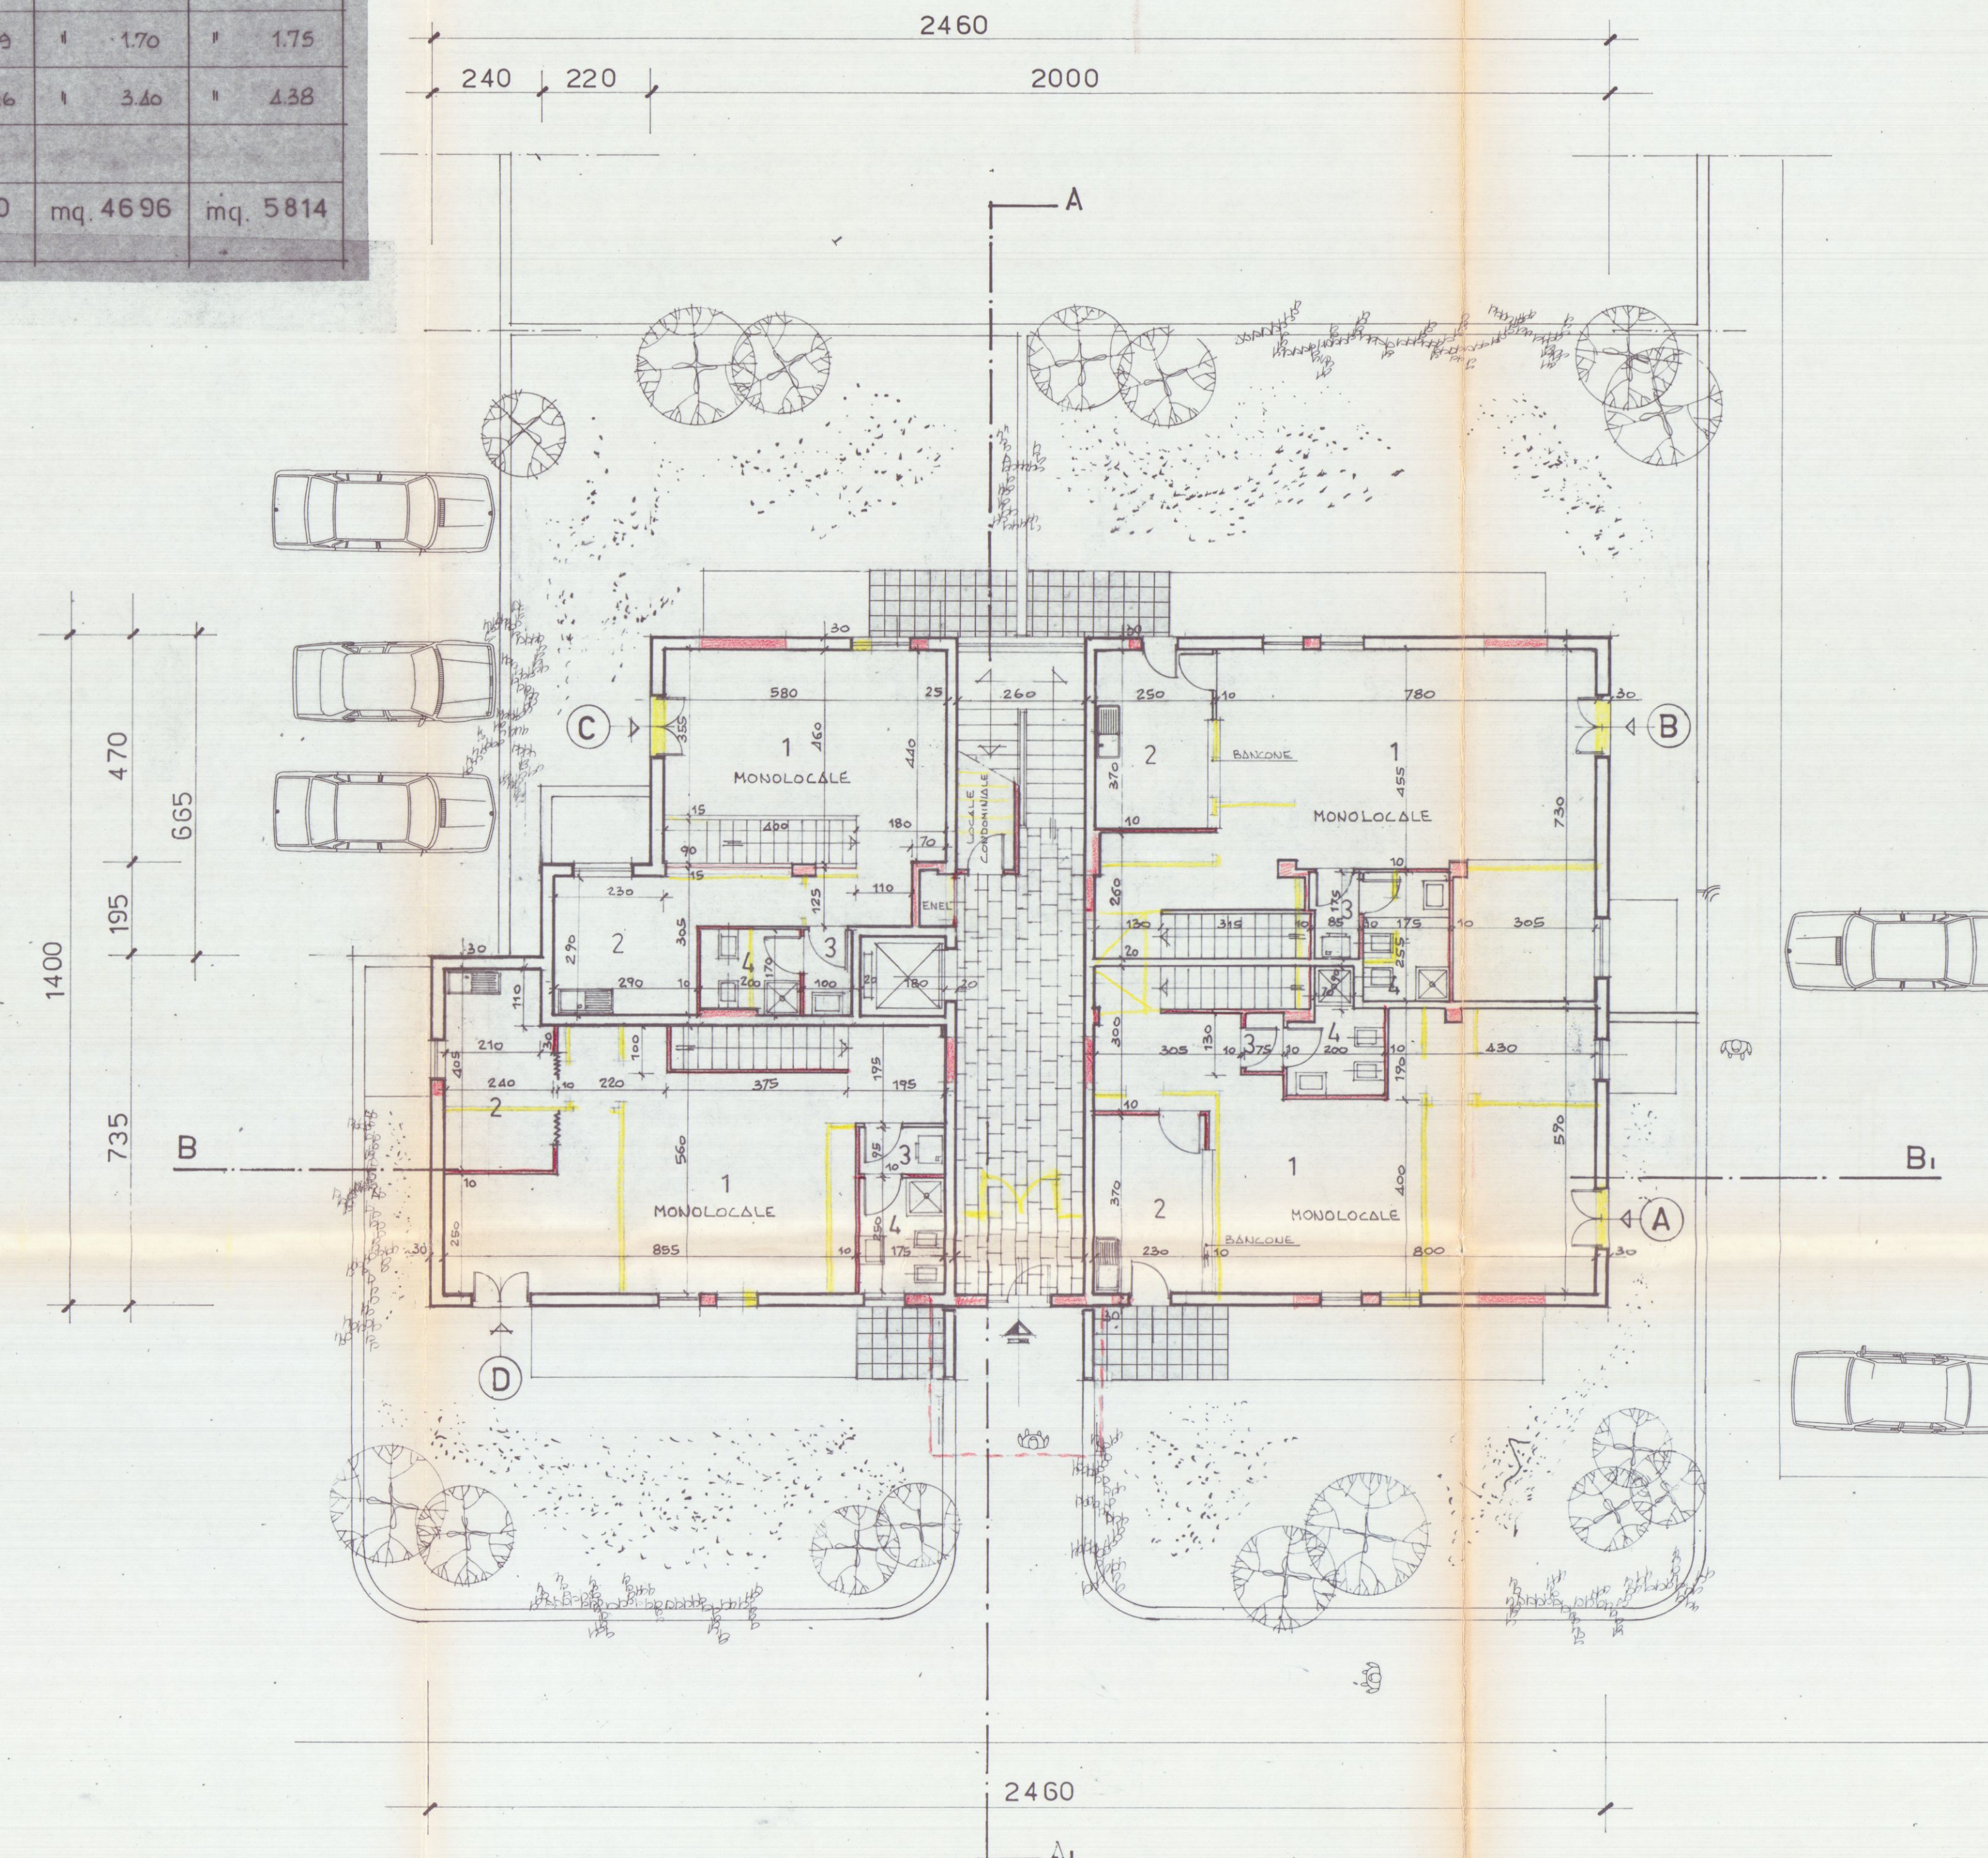

PIANTA PIANO TERRENO

LEGENDA SUPERFICIE ALLOGGI				
UBICAZIONE	ALLOG. A	ALLOG. B	ALLOG. C	ALLOG. D
1 SOGGIORNO PRANZO	mq. 22.24	mq. 29.08	mq. 23.96	mq. 24.90
2 CUCINA e ANGOLO COIT.	" 4.50	" 9.46	" 10.08	" 8.80
3 DISIMPEGNO	" 1.05	" 2.16	" 5.78	" 1.21
4 W.C. BAGNO	" 4.32	" 5.51	" 5.48	" 5.12
5 W.C.	—	—	3.72	—
6 RIPOSTIGLIO	—	—	1.20	—
7 CAMERA L2	—	—	11.88	14.13
8 CAMERA L1	" 14.09	14.04	14.19	14.57
TOTALE	mq. 46.20	mq. 60.65	mq. 76.29	mq. 72.41

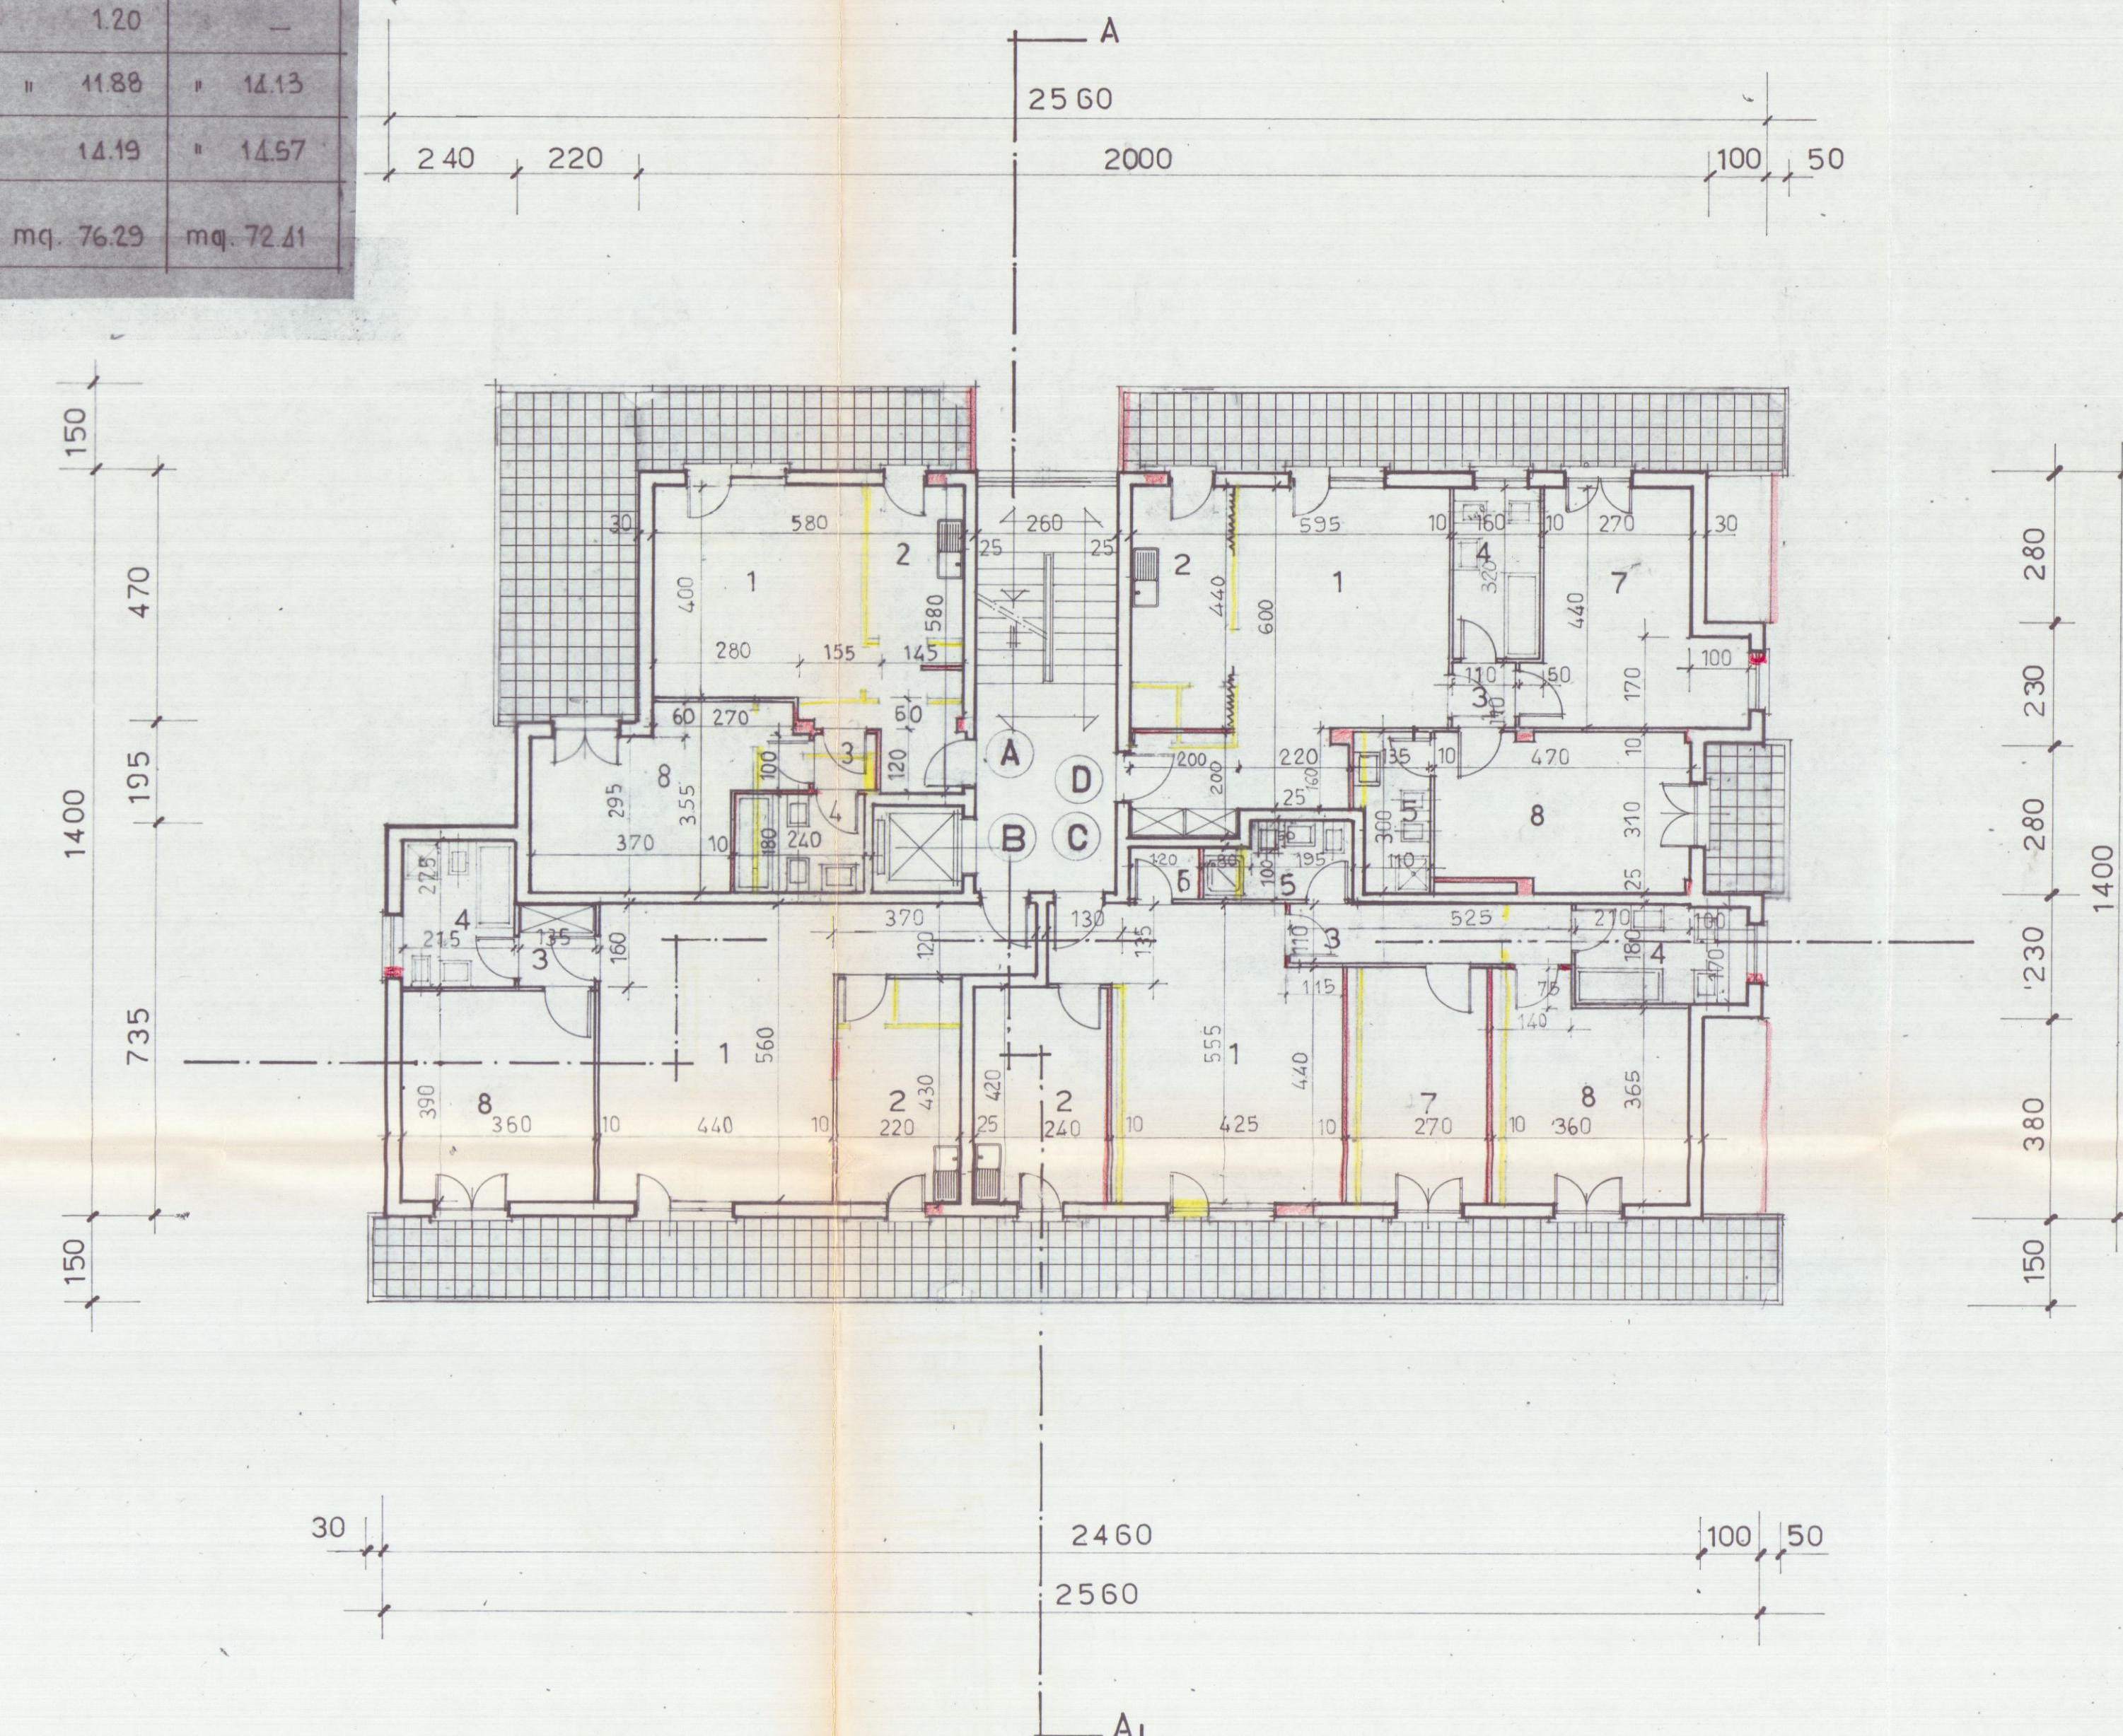

PIANTA PIANO PRIMO E SECONDO


PROGETTO DI COSTRUZIONE DI UN FABBRICATO
USO ABITATIVO DI PROPRIETA' DELLA SOCIETA'
"PARADISO S.p.A." IN LOCALITA' M. DI CARRARA
VIA TIRO A VOLO COMUNE DI CARRARA.

COMPLESSO "G. GALILEI"


Pianta Piano Terzo-Sottotetto - Copertura
VARIANTE
Approvato dal Sindaco alla condizione
della concessione edilizia originaria
n. _____ del _____
CARRARA, n. _____ DIPARTIMENTO
IL SOTTOSCRITTO (Ing. Fausto Cerutti)

LOTTIZZAZIONE CONVENZIONATA
IL PROPRIETARIO: "PARADISO S.p.A."
IL PROGETTISTA: Dott. Ing. FAUSTO CERUTTI


DISEGNO: Scala 1:100

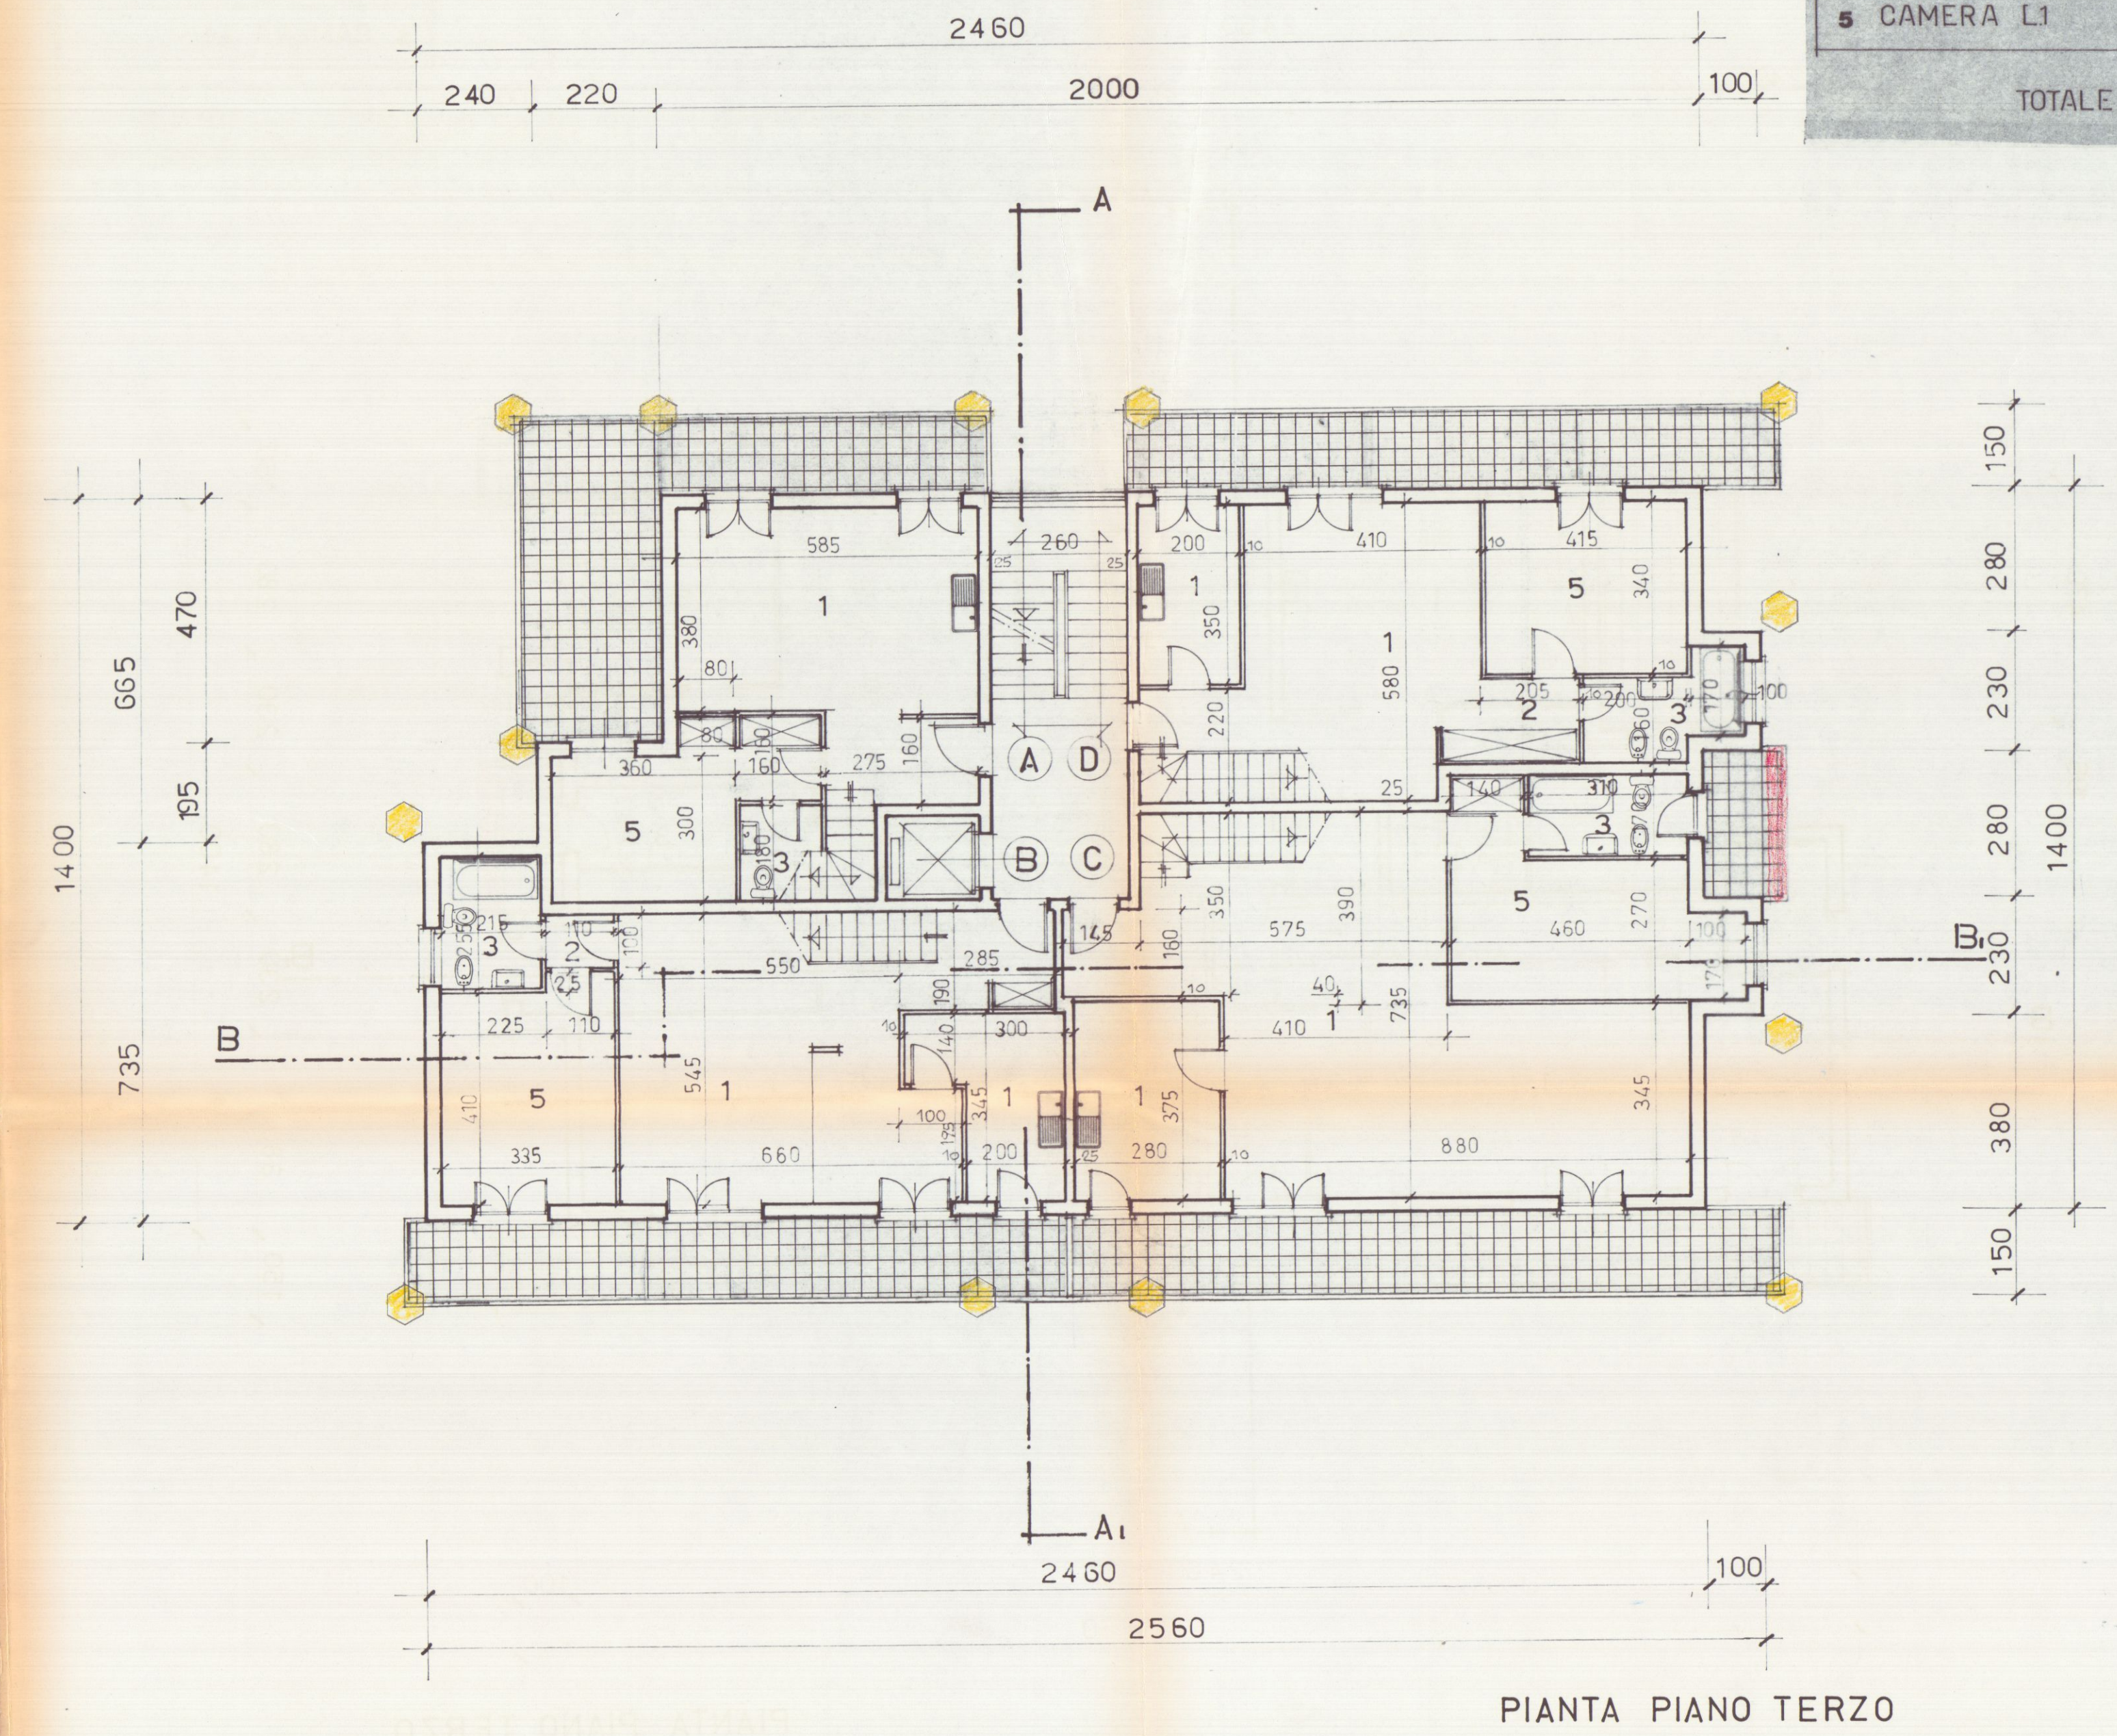

LEGENDA SUPERFICIE ALLOGGI				
UBICAZIONE	ALLOG. A	ALLOG. B	ALLOG. C	ALLOG. D
1 SOGGIORNO PRANZO CUCINA	mq. 2667 830	mq. 3733 1050	mq. 5444 1050	mq. 2790 700
2 DISIMPEGNO	100	348		
3 WC BAGNO	270	548	527	490
4 CAMERA L2				
5 CAMERA L1	1400	1400	1664	1411
TOTALE	mq. 4337	mq. 6611	mq. 8685	mq. 5739

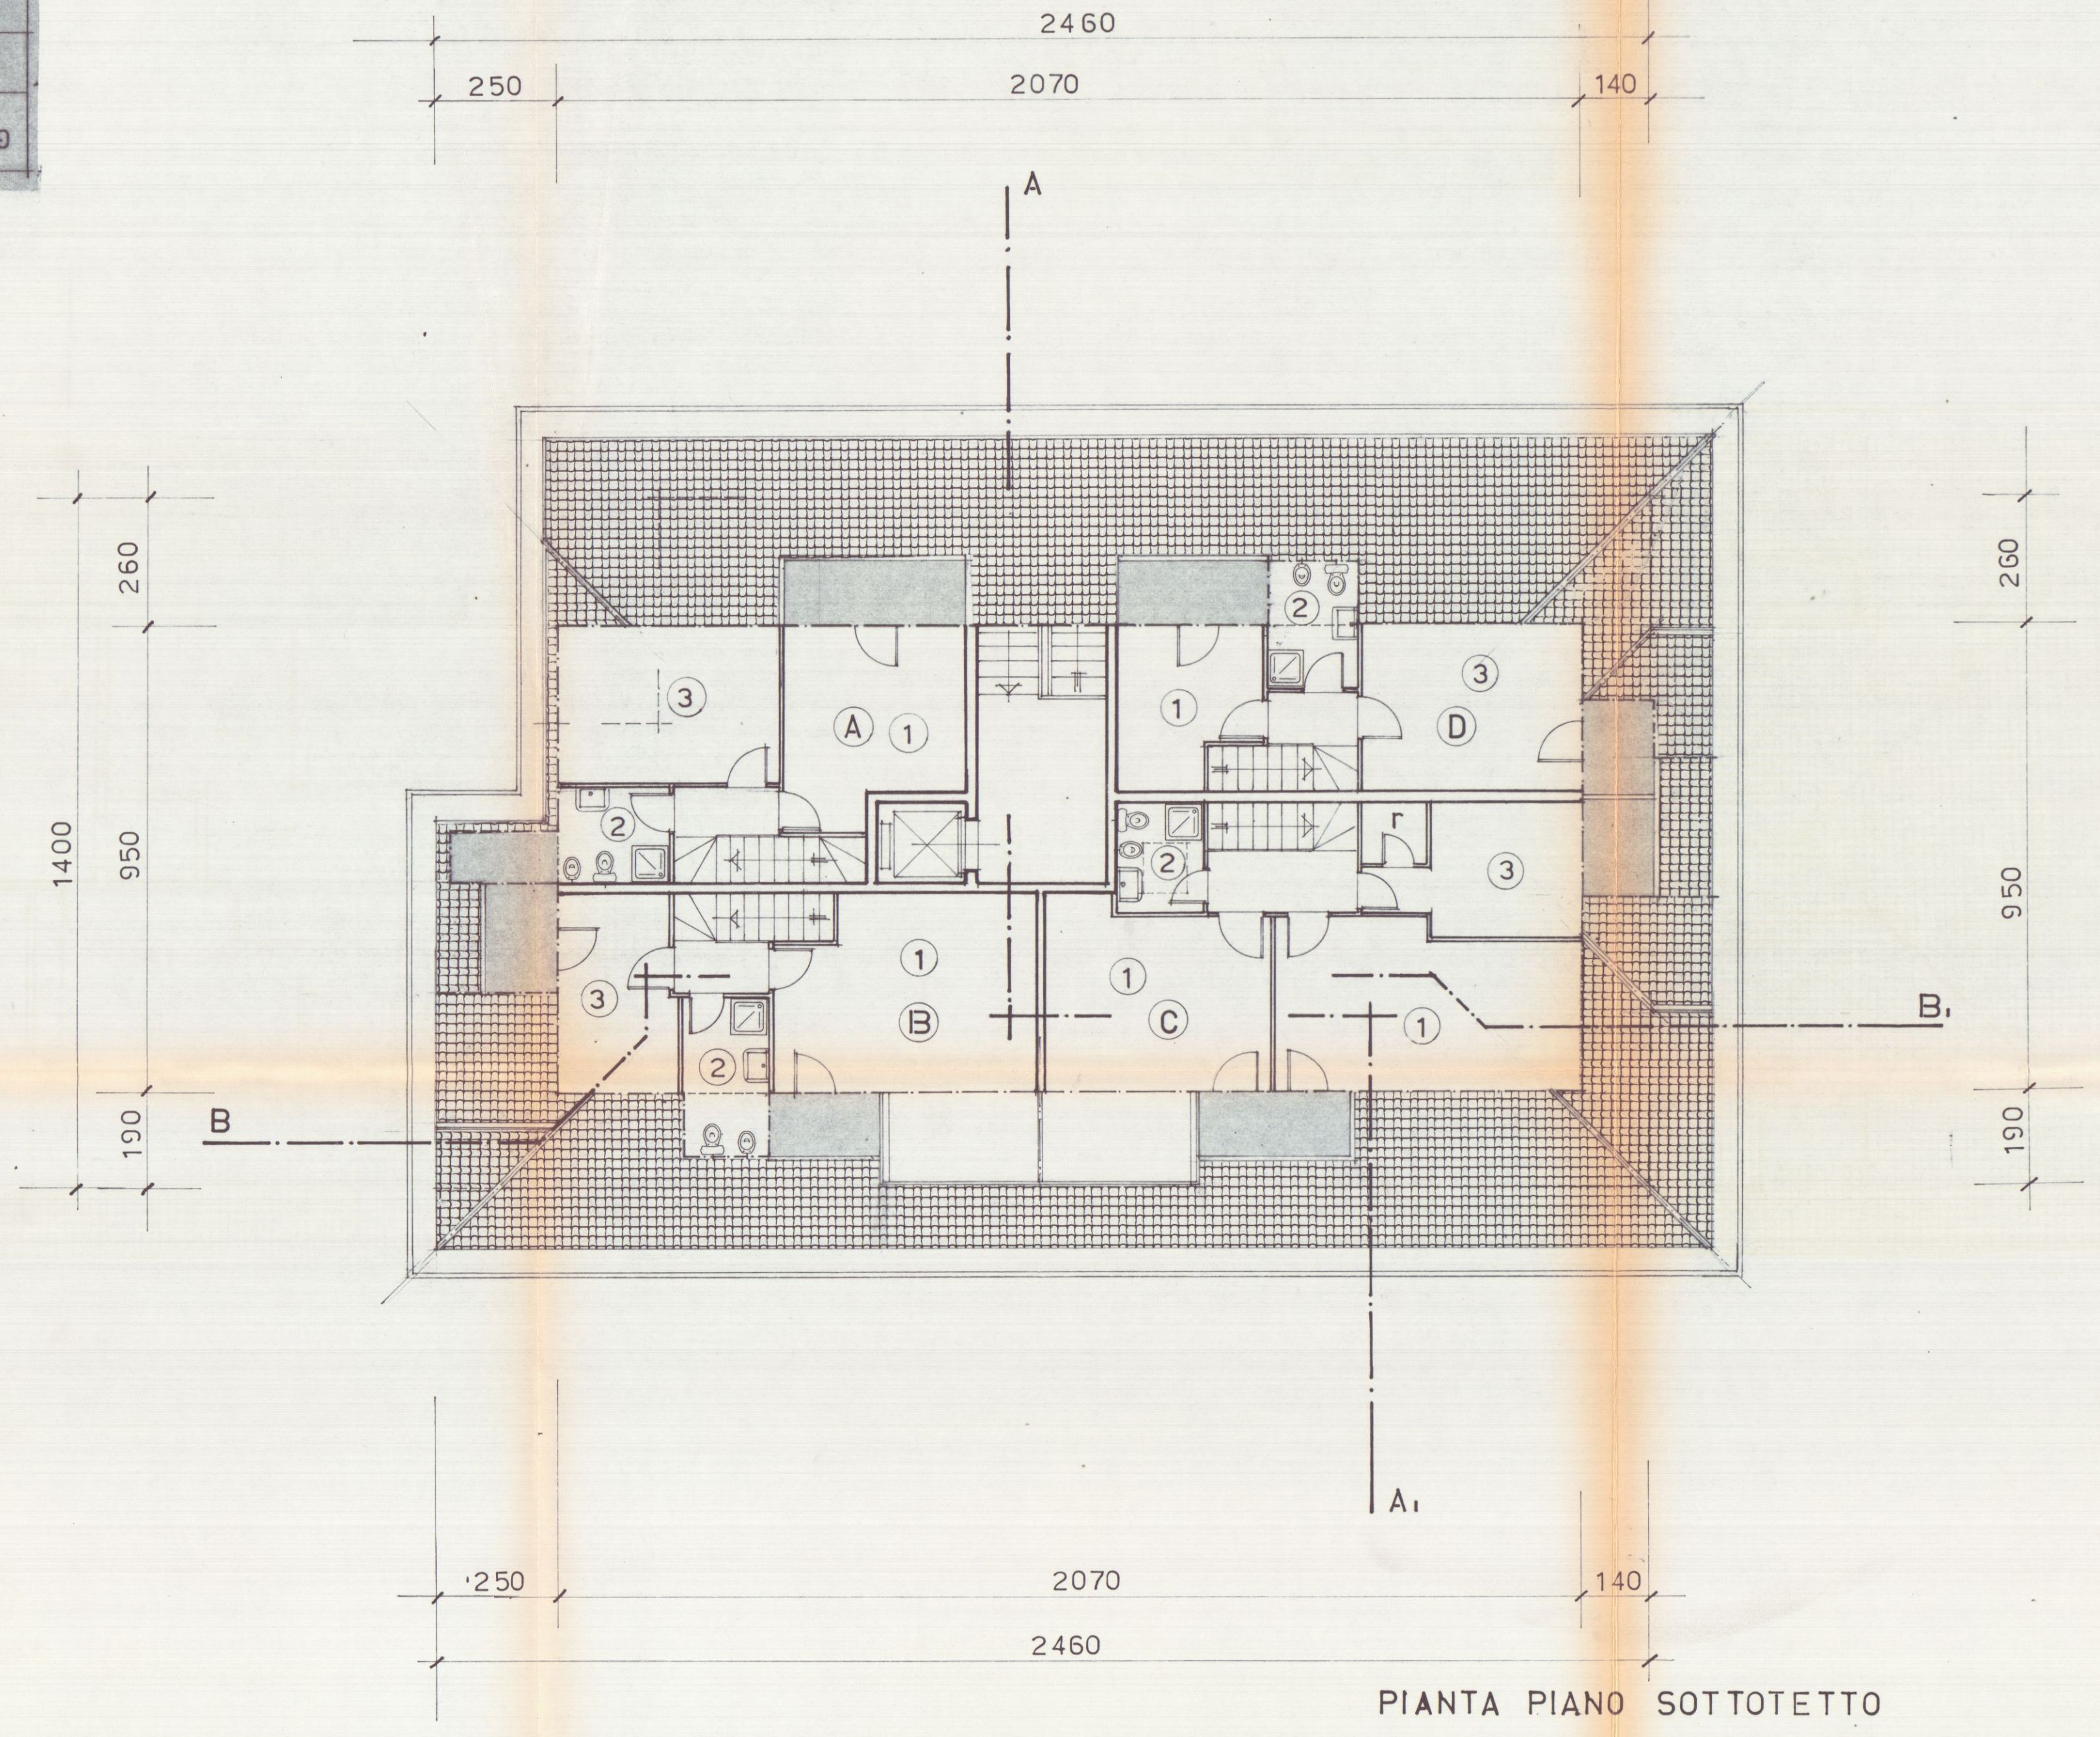

UBICAZIONE	A	B	C	D
1	STENDITOIO	STENDITOIO	STENDITOIO	STENDITOIO
2	WC LAVANDERIA	WC LAVANDERIA	WC LAVANDERIA	WC LAVANDERIA
3	STIRERIA	STIRERIA	STIRERIA	STIRERIA

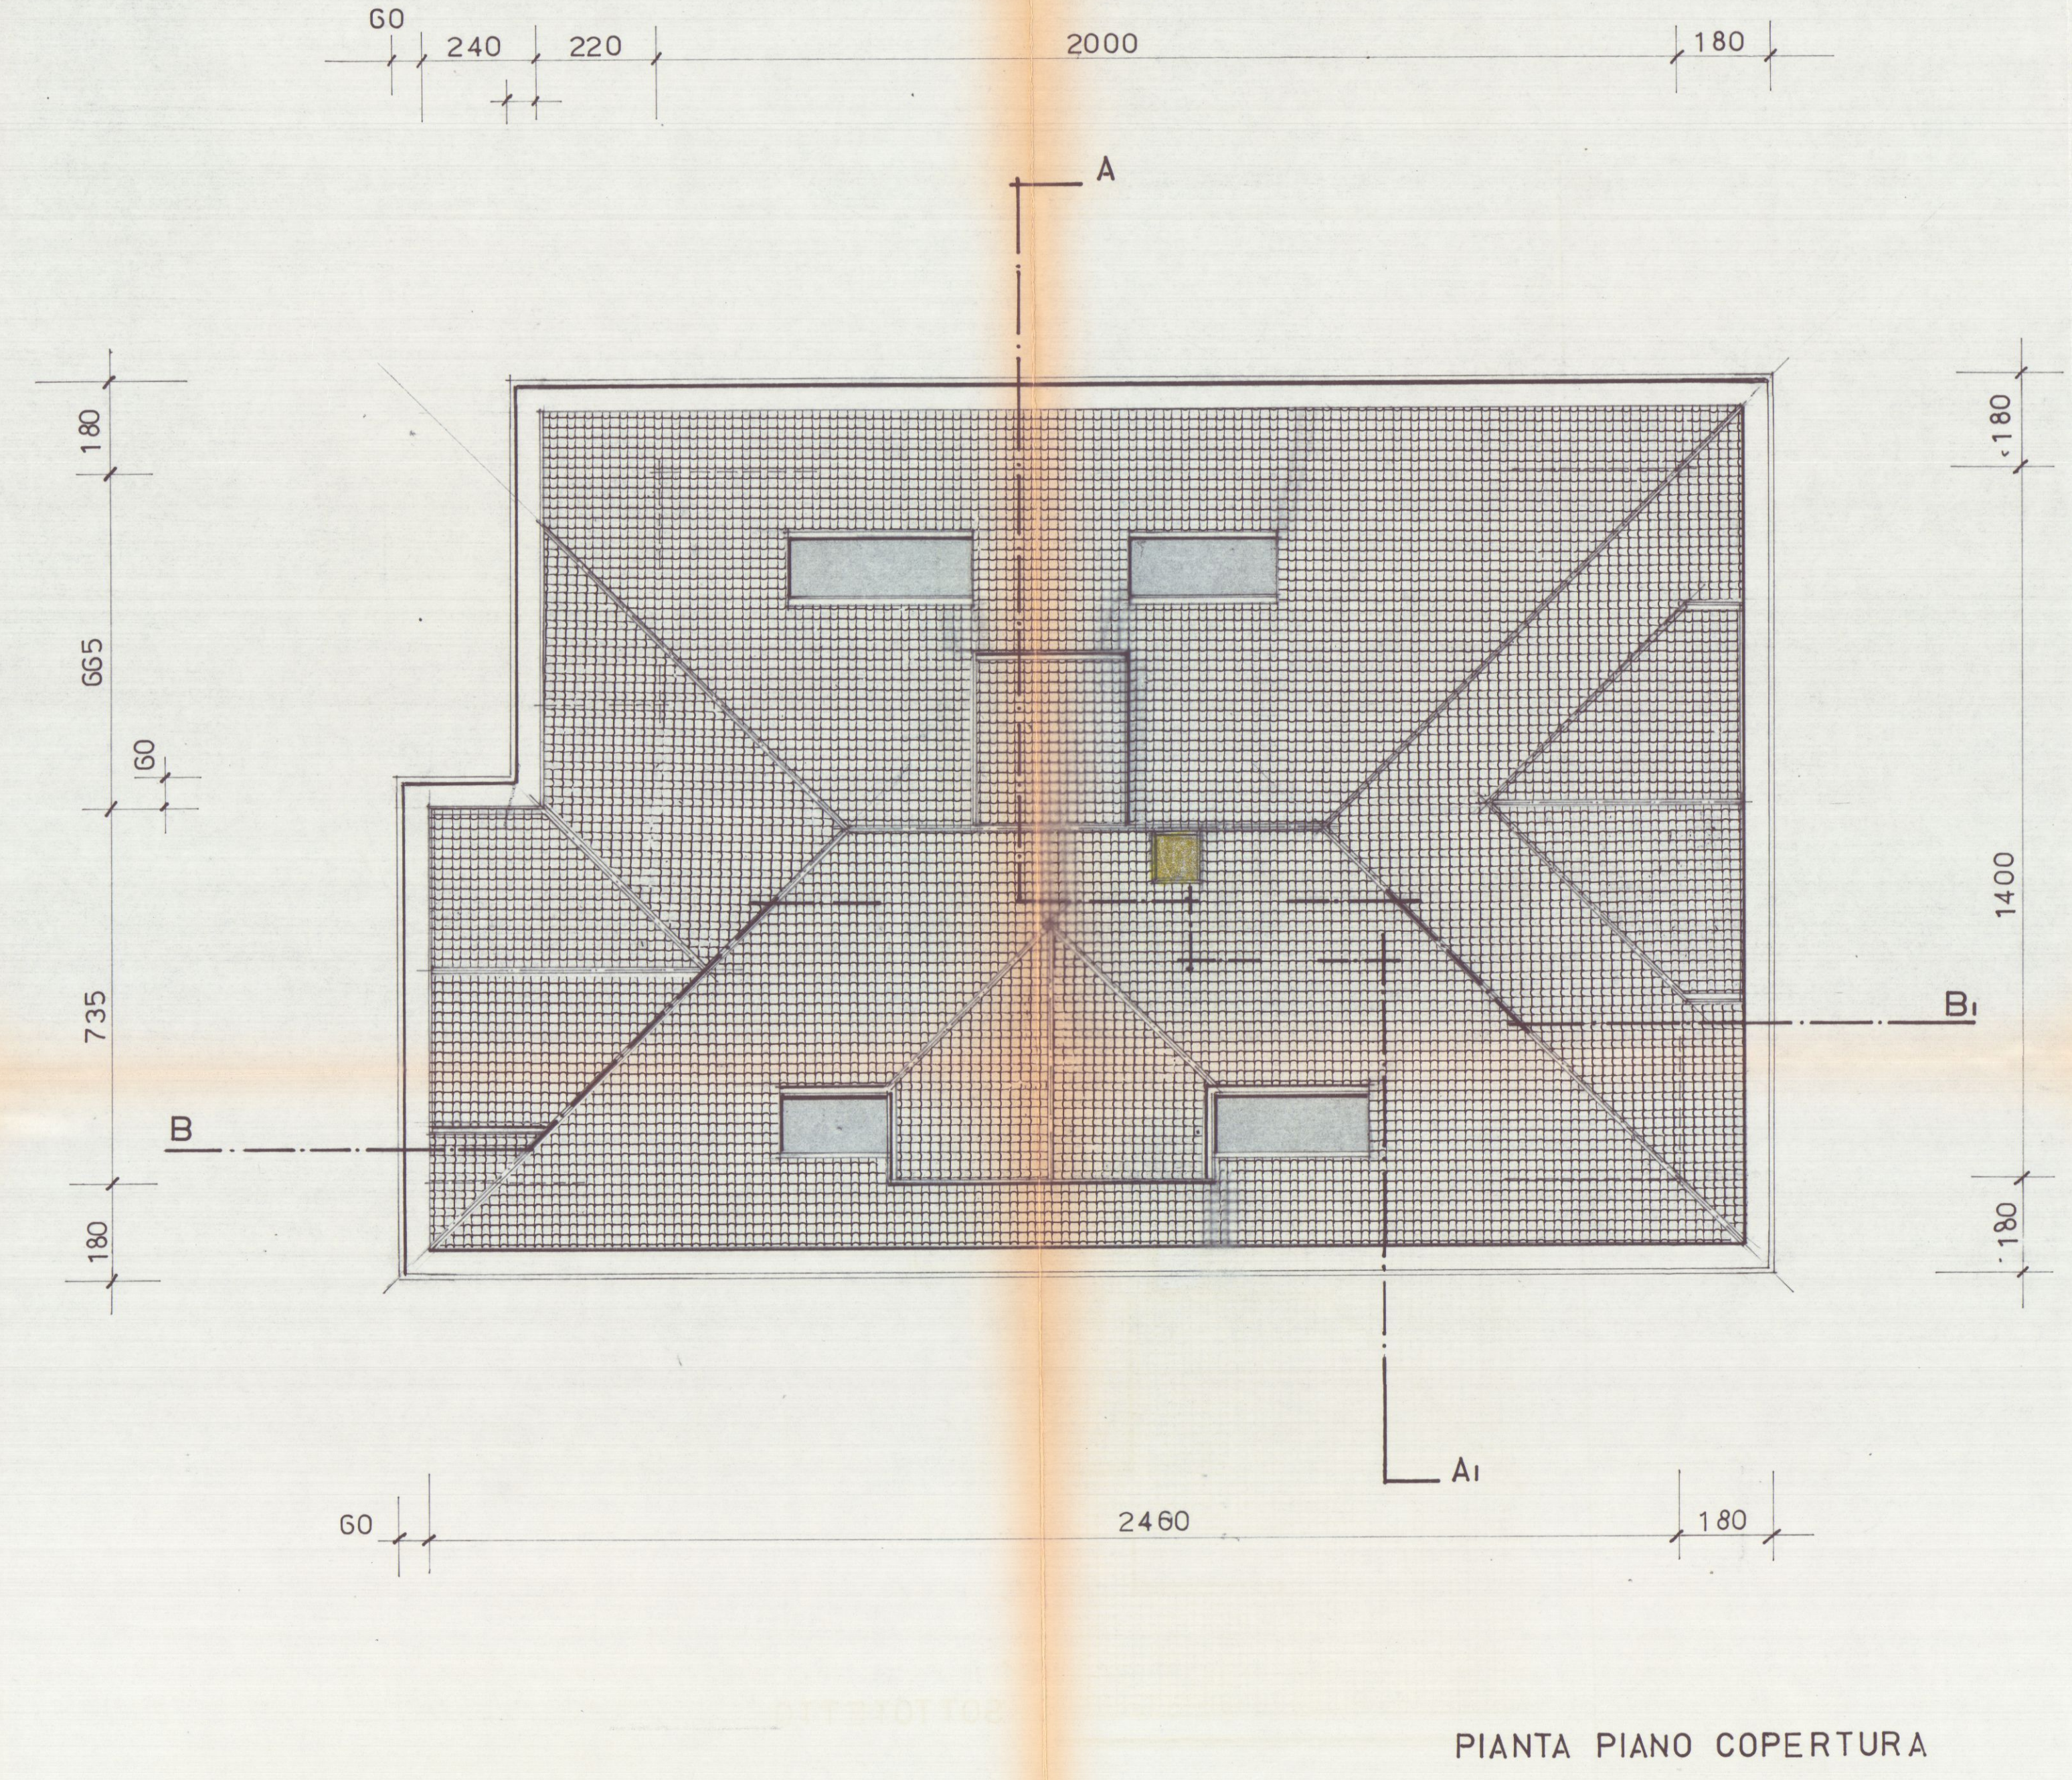

PROGETTO DI COSTRUZIONE DI UN FABBRICATO
USO ABITATIVO DI PROPRIETA' DELLA SOCIETA'
"PARADISO S.p.A." IN LOCALITA' M. DI CARRARA
VIA TIRO A VOLO COMUNE DI CARRARA.

COMPLESSO "G. GALILEI"

Pianta Piano Terzo-Sottotetto-Copertura


VARIANTE
approvato dal Sindaco alla condizione
della concessione edilizia originale
n. _____ del _____
CARRARA, IL _____
IL DIRIGENTE 1° DIPARTIMENTO
(Arch. Claudio Varrani)

APPROVATO
VARIANTE
IL 15/05/92

LOTTIZZAZIONE CONVENZIONATA


IL PROPRIETARIO: "PARADISO S.p.A."
IL PROGETTISTA: Dott. Ing. FAUSTO CERUTTI

DISEGNO : Scala 1:100

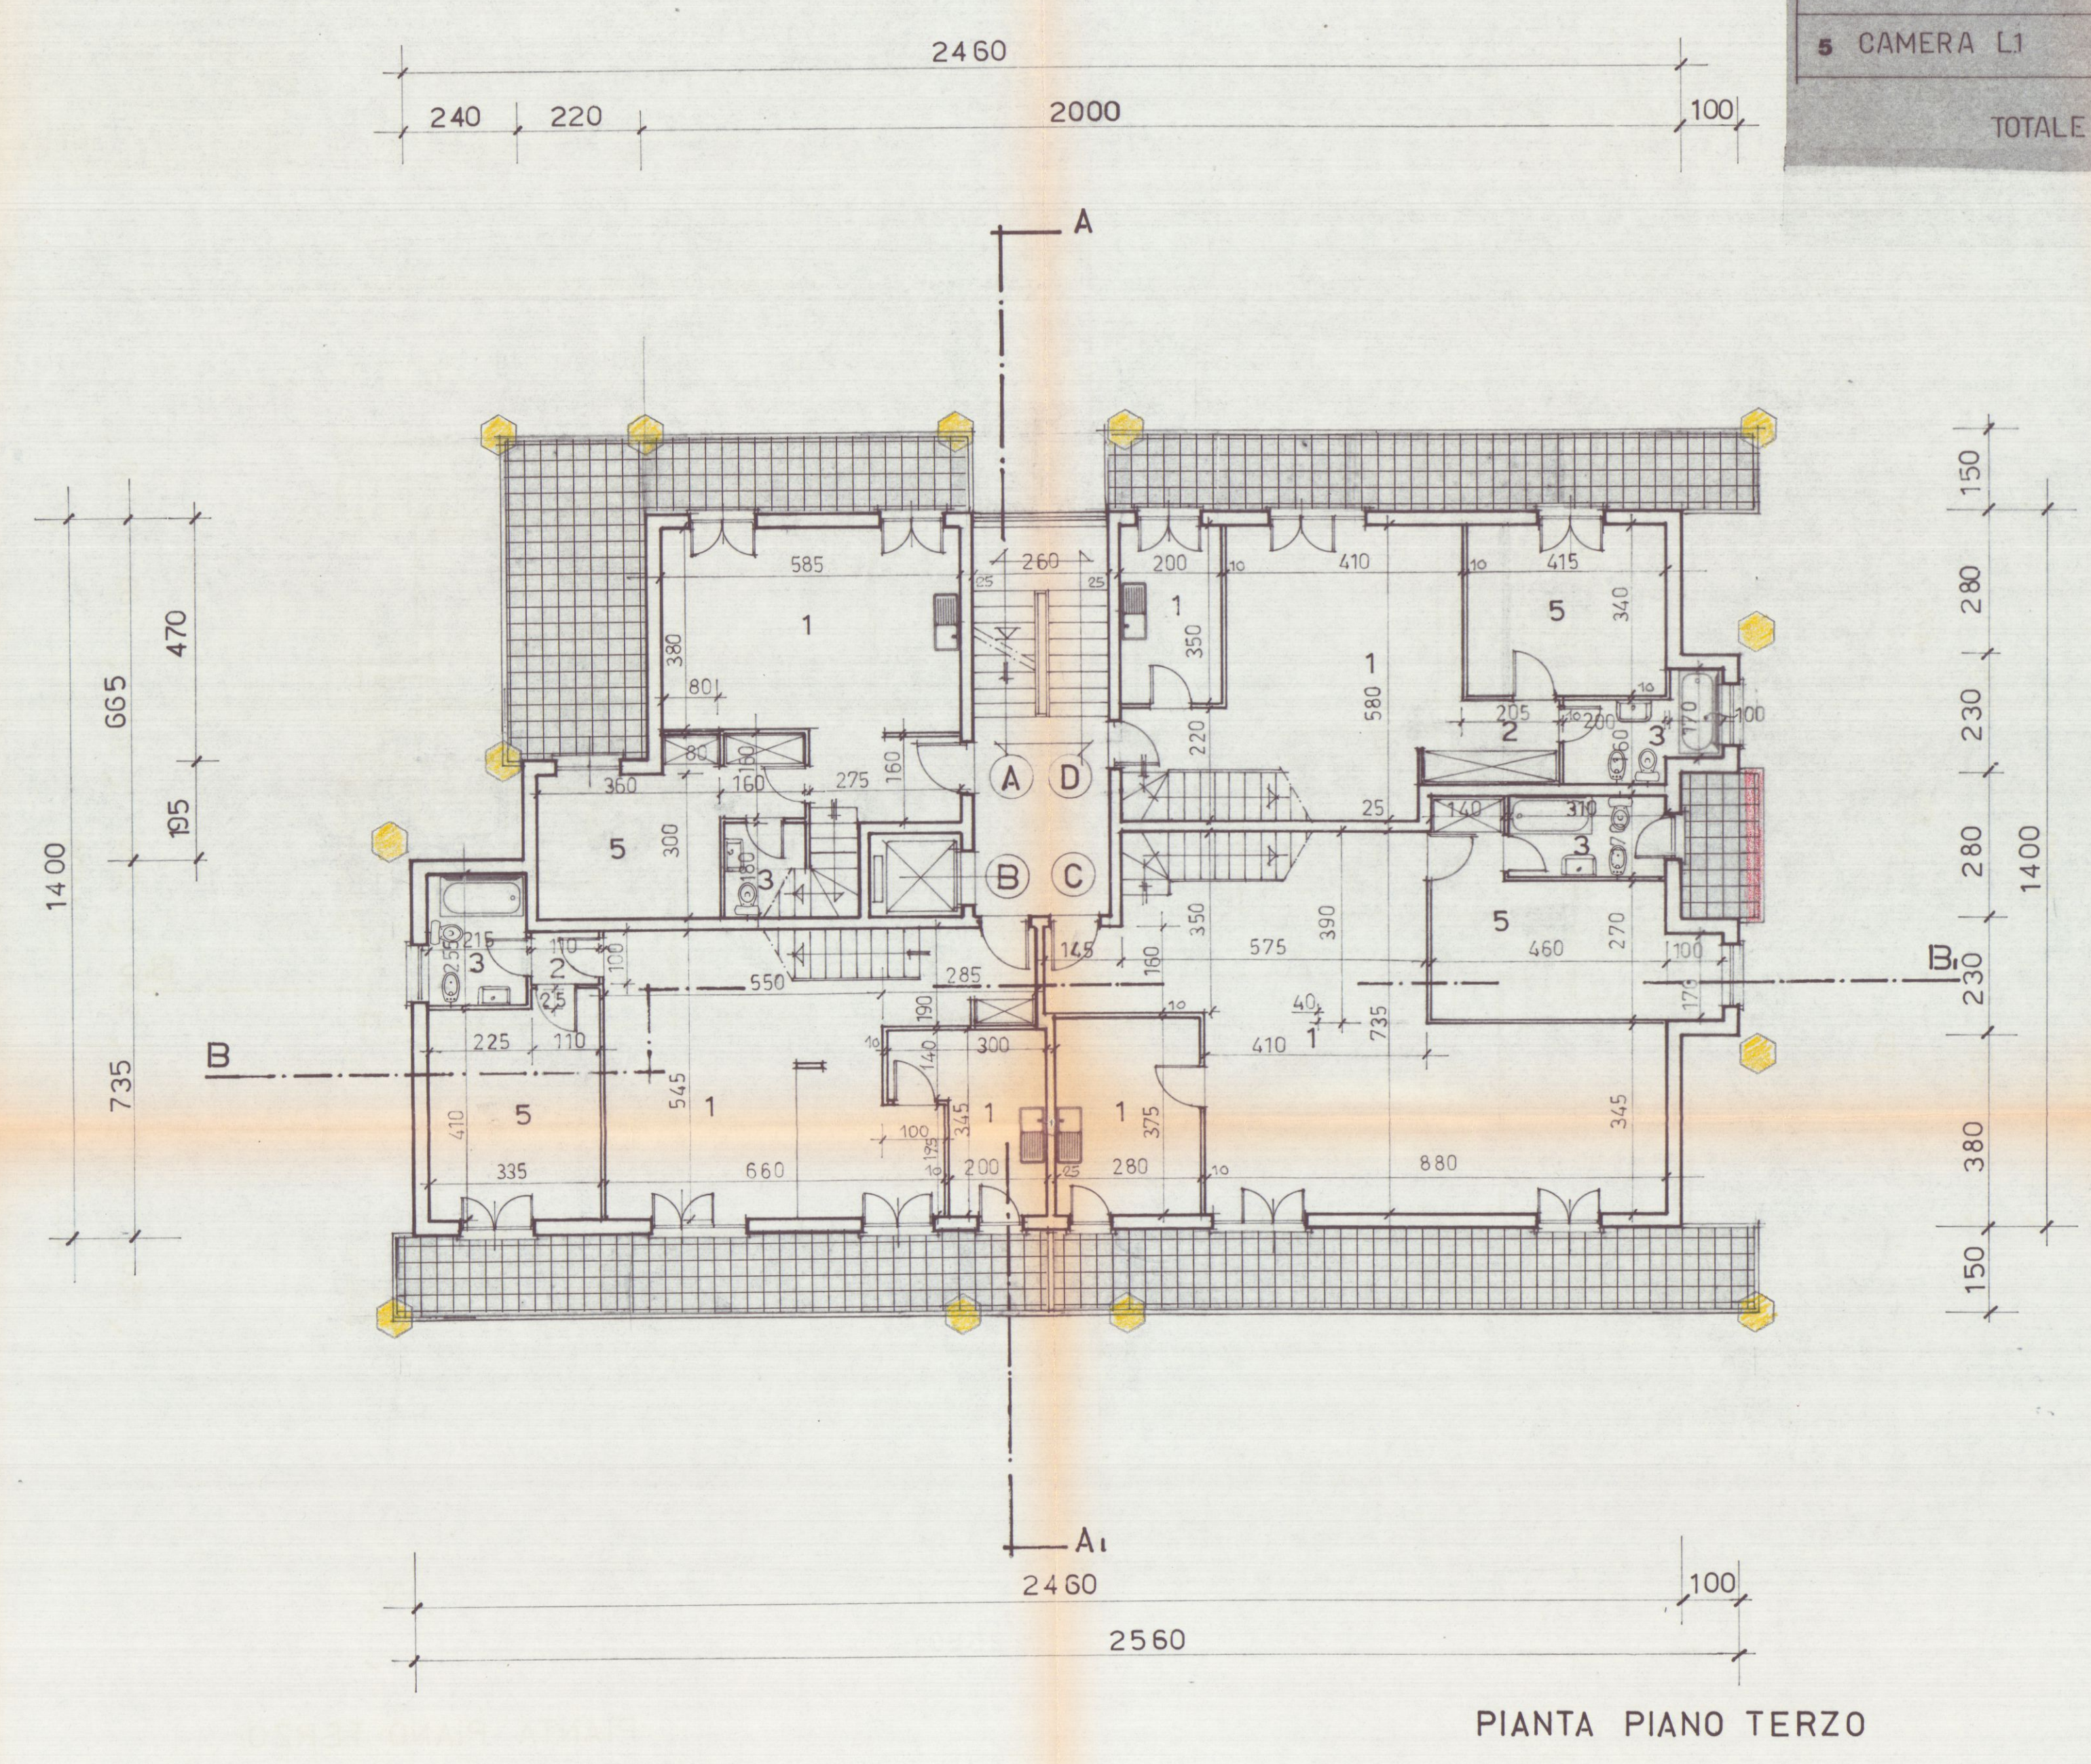


PIANTA PIANO TERZO

LEGENDA SUPERFICIE ALLOGGI				
UBICAZIONE	ALLOG. A	ALLOG. B	ALLOG. C	ALLOG. D
1 SOGGIORNO PRANZO CUCINA	mq. 2667	mq. 3733	mq. 5444	mq. 2790
2 DISIMPEGNO		100		348
3 WC BAGNO	270	548	927	490
4 CAMERA L2				
5 CAMERA L1	1400	1400	1664	1411
TOTALE	mq. 4337	mq. 6611	mq. 8685	mq. 5739

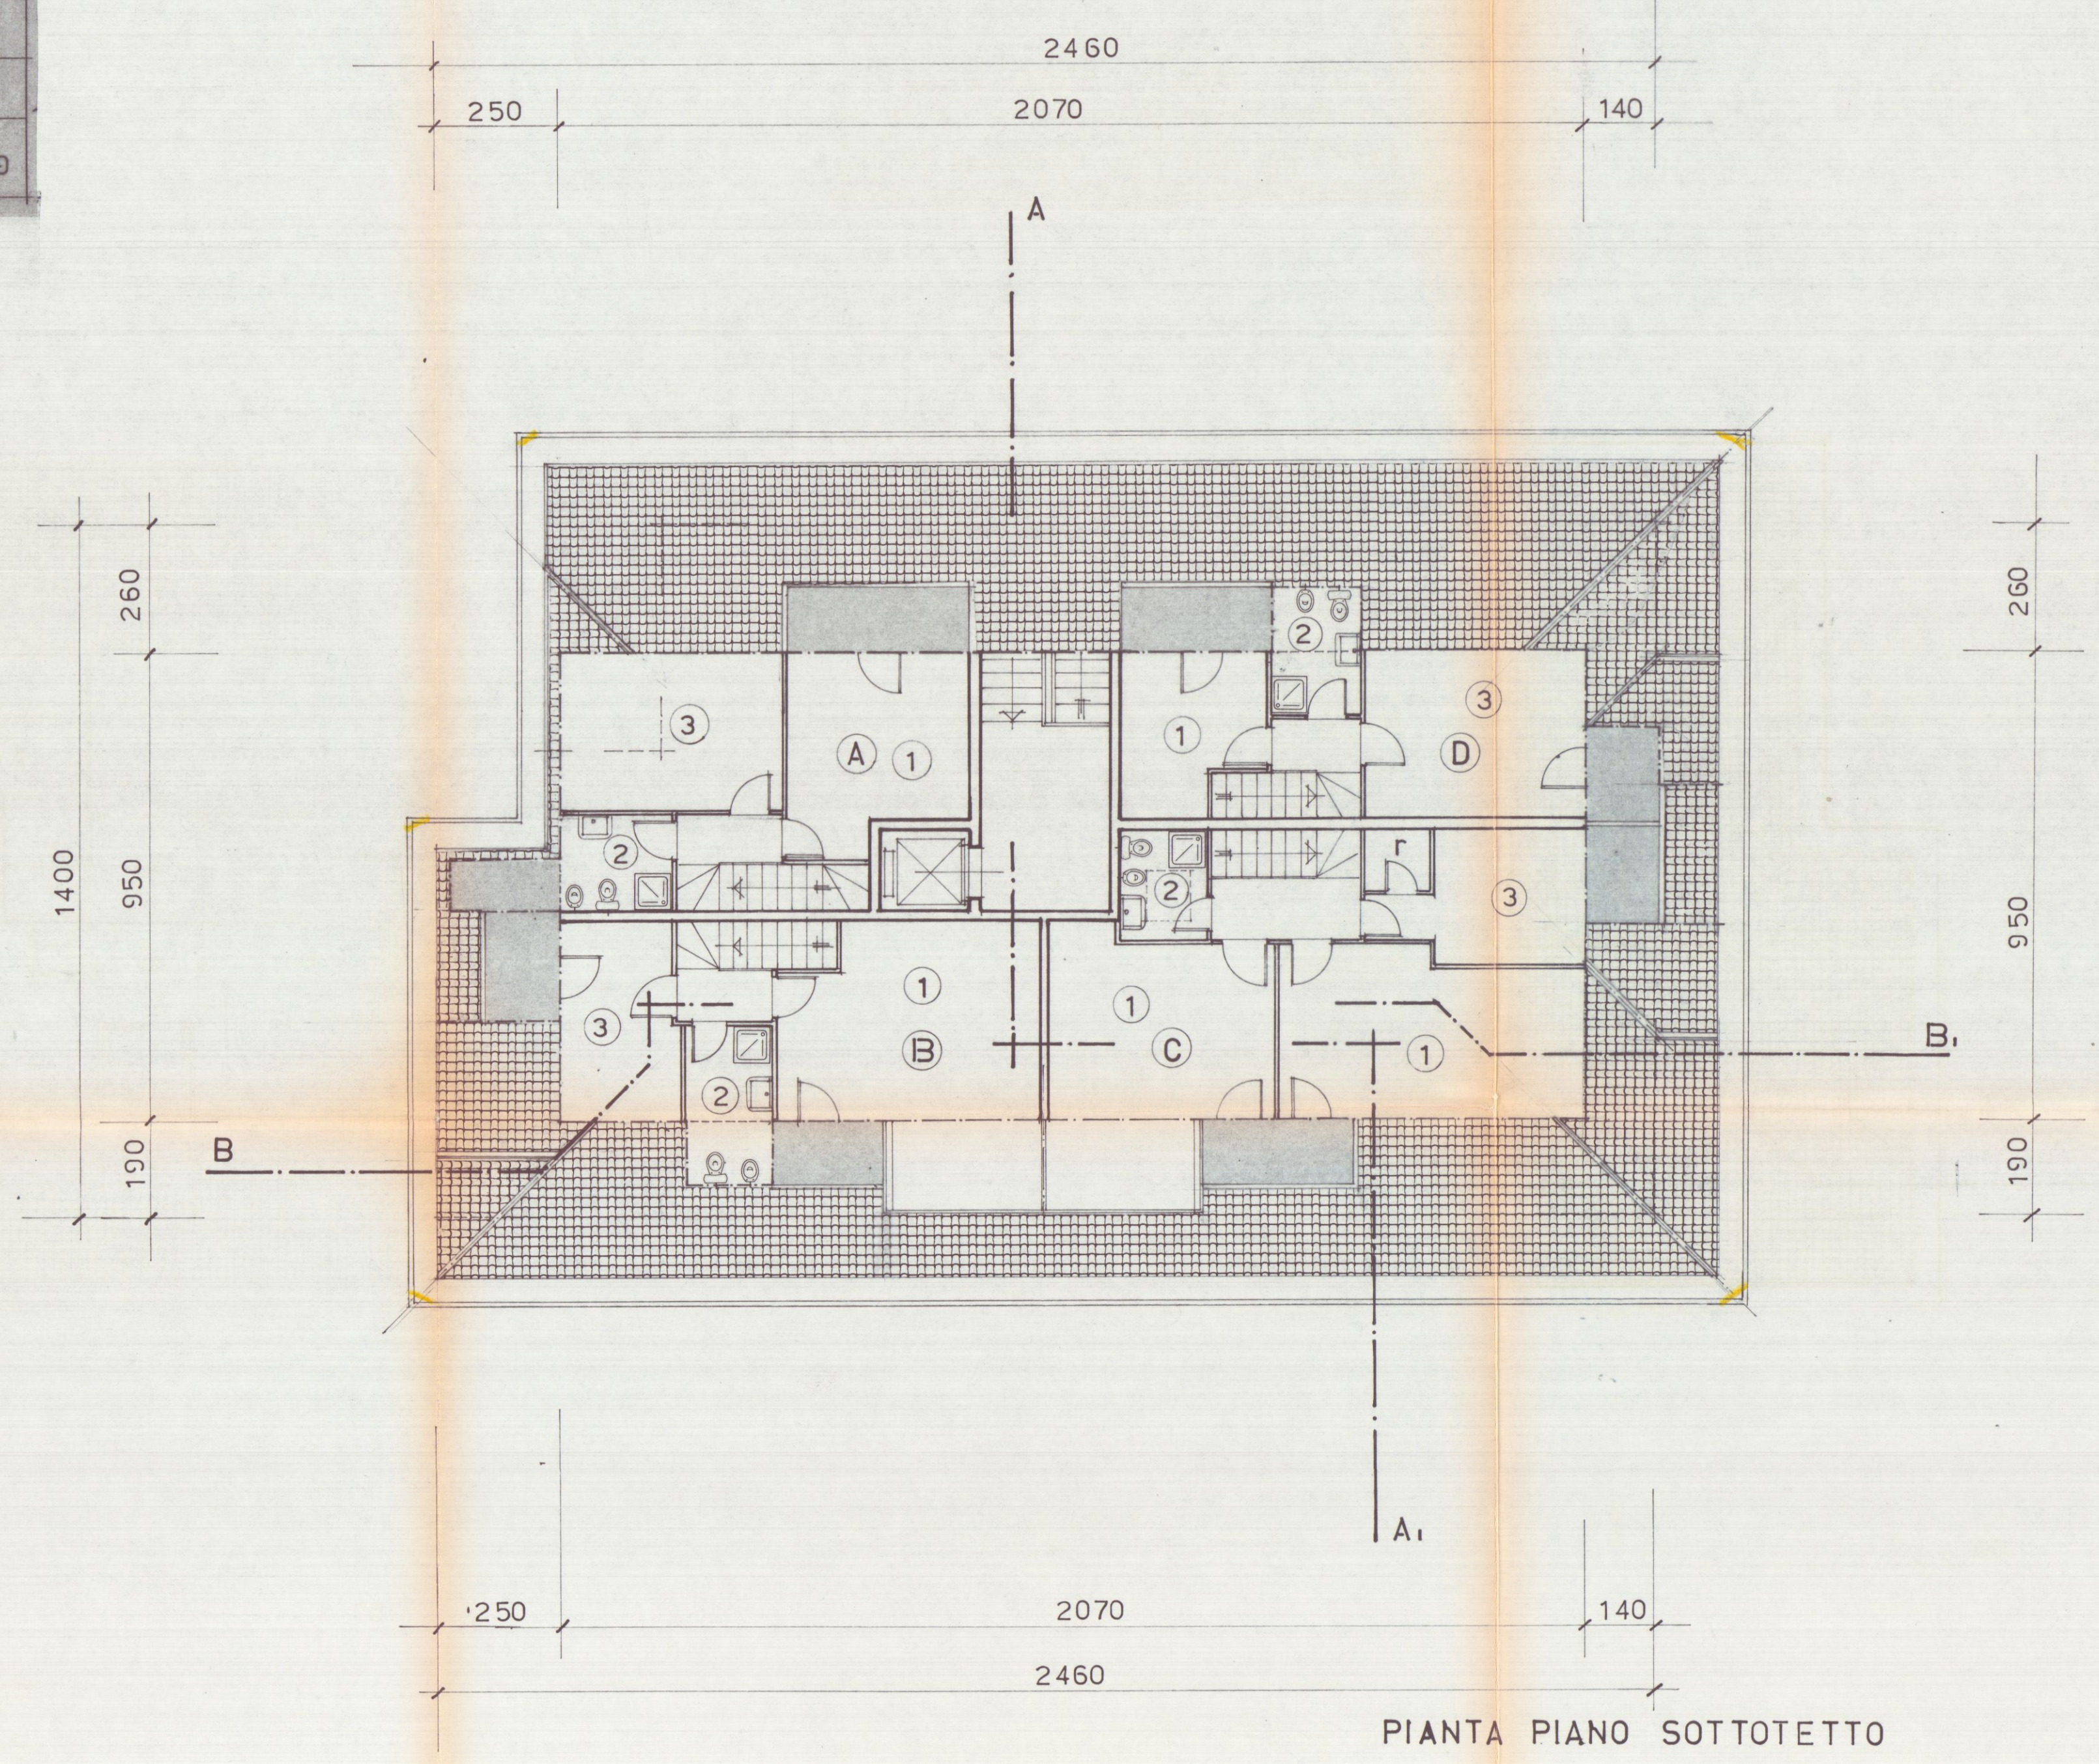

PIANTA PIANO SOTTOTETTO

LEGENDA				
UBICAZIONE	A	B	C	D
1	STENDITOIO	STENDITOIO	STENDITOIO	STENDITOIO
2	WC LAVANDERIA	WC LAVANDERIA	WC LAVANDERIA	WC LAVANDERIA
3	STIRERIA	STIRERIA	STIRERIA	STIRERIA

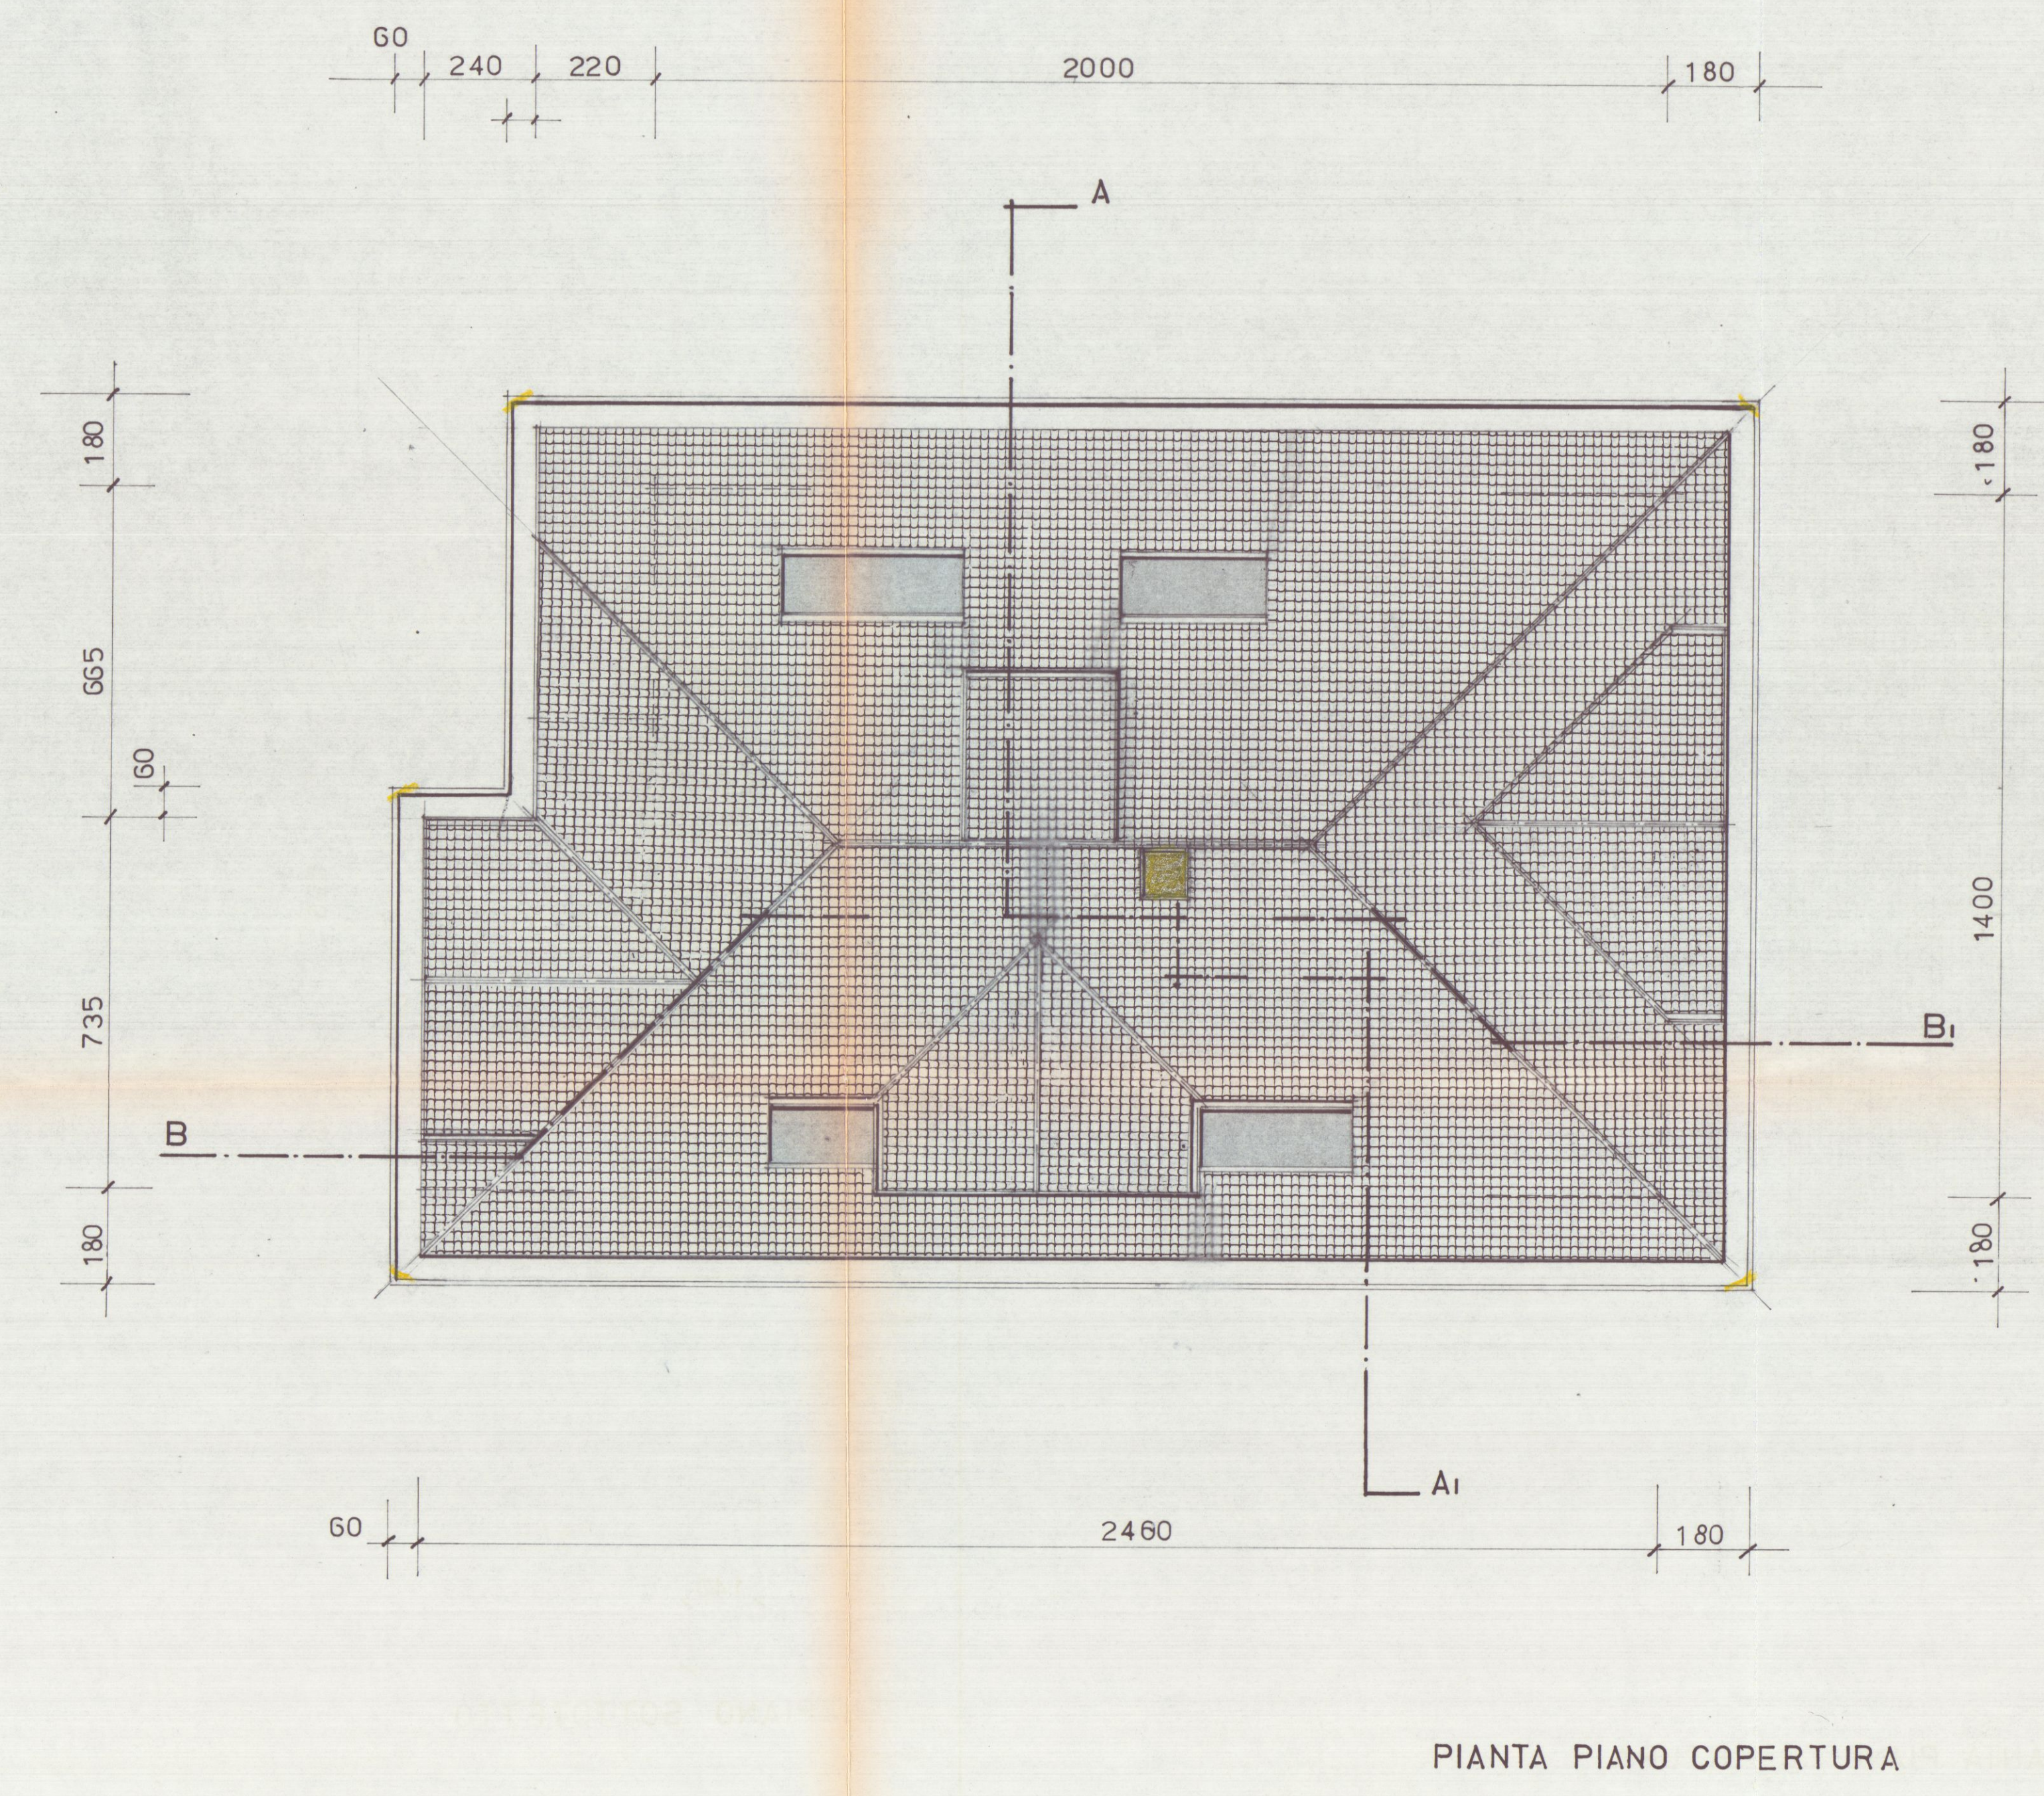

PIANTA PIANO COPERTURA

EDIFICIO TIPO: D

21 MAR 1992
TAVOLA N. **4**

PROGETTO DI COSTRUZIONE DI UN FABBRICATO
USO ABITATIVO DI PROPRIETA' DELLA SOCIETA'
"PARADISO S.p.A." IN LOCALITA' M. DI CARRARA
VIA TIRO A VOLO COMUNE DI CARRARA.

COMPLESSO "G. GALILEI"

Prospetto SUD OVEST - SUD EST


VARIANTE
Approvato dal Sindaco alle condizioni
della concessione edilizia originaria
n. _____ del _____
CARRARA, II _____
IL DIRIGENTE 1° DIPARTIMENTO
(Arch. Claudio Varriani)

LOTTIZZAZIONE CONVENZIONATA

IL PROPRIETARIO: "PARADISO S.p.A."

IL PROGETTISTA: Dott. Ing. FAUSTO CERUTTI

DISEGNO: Scala 1:100

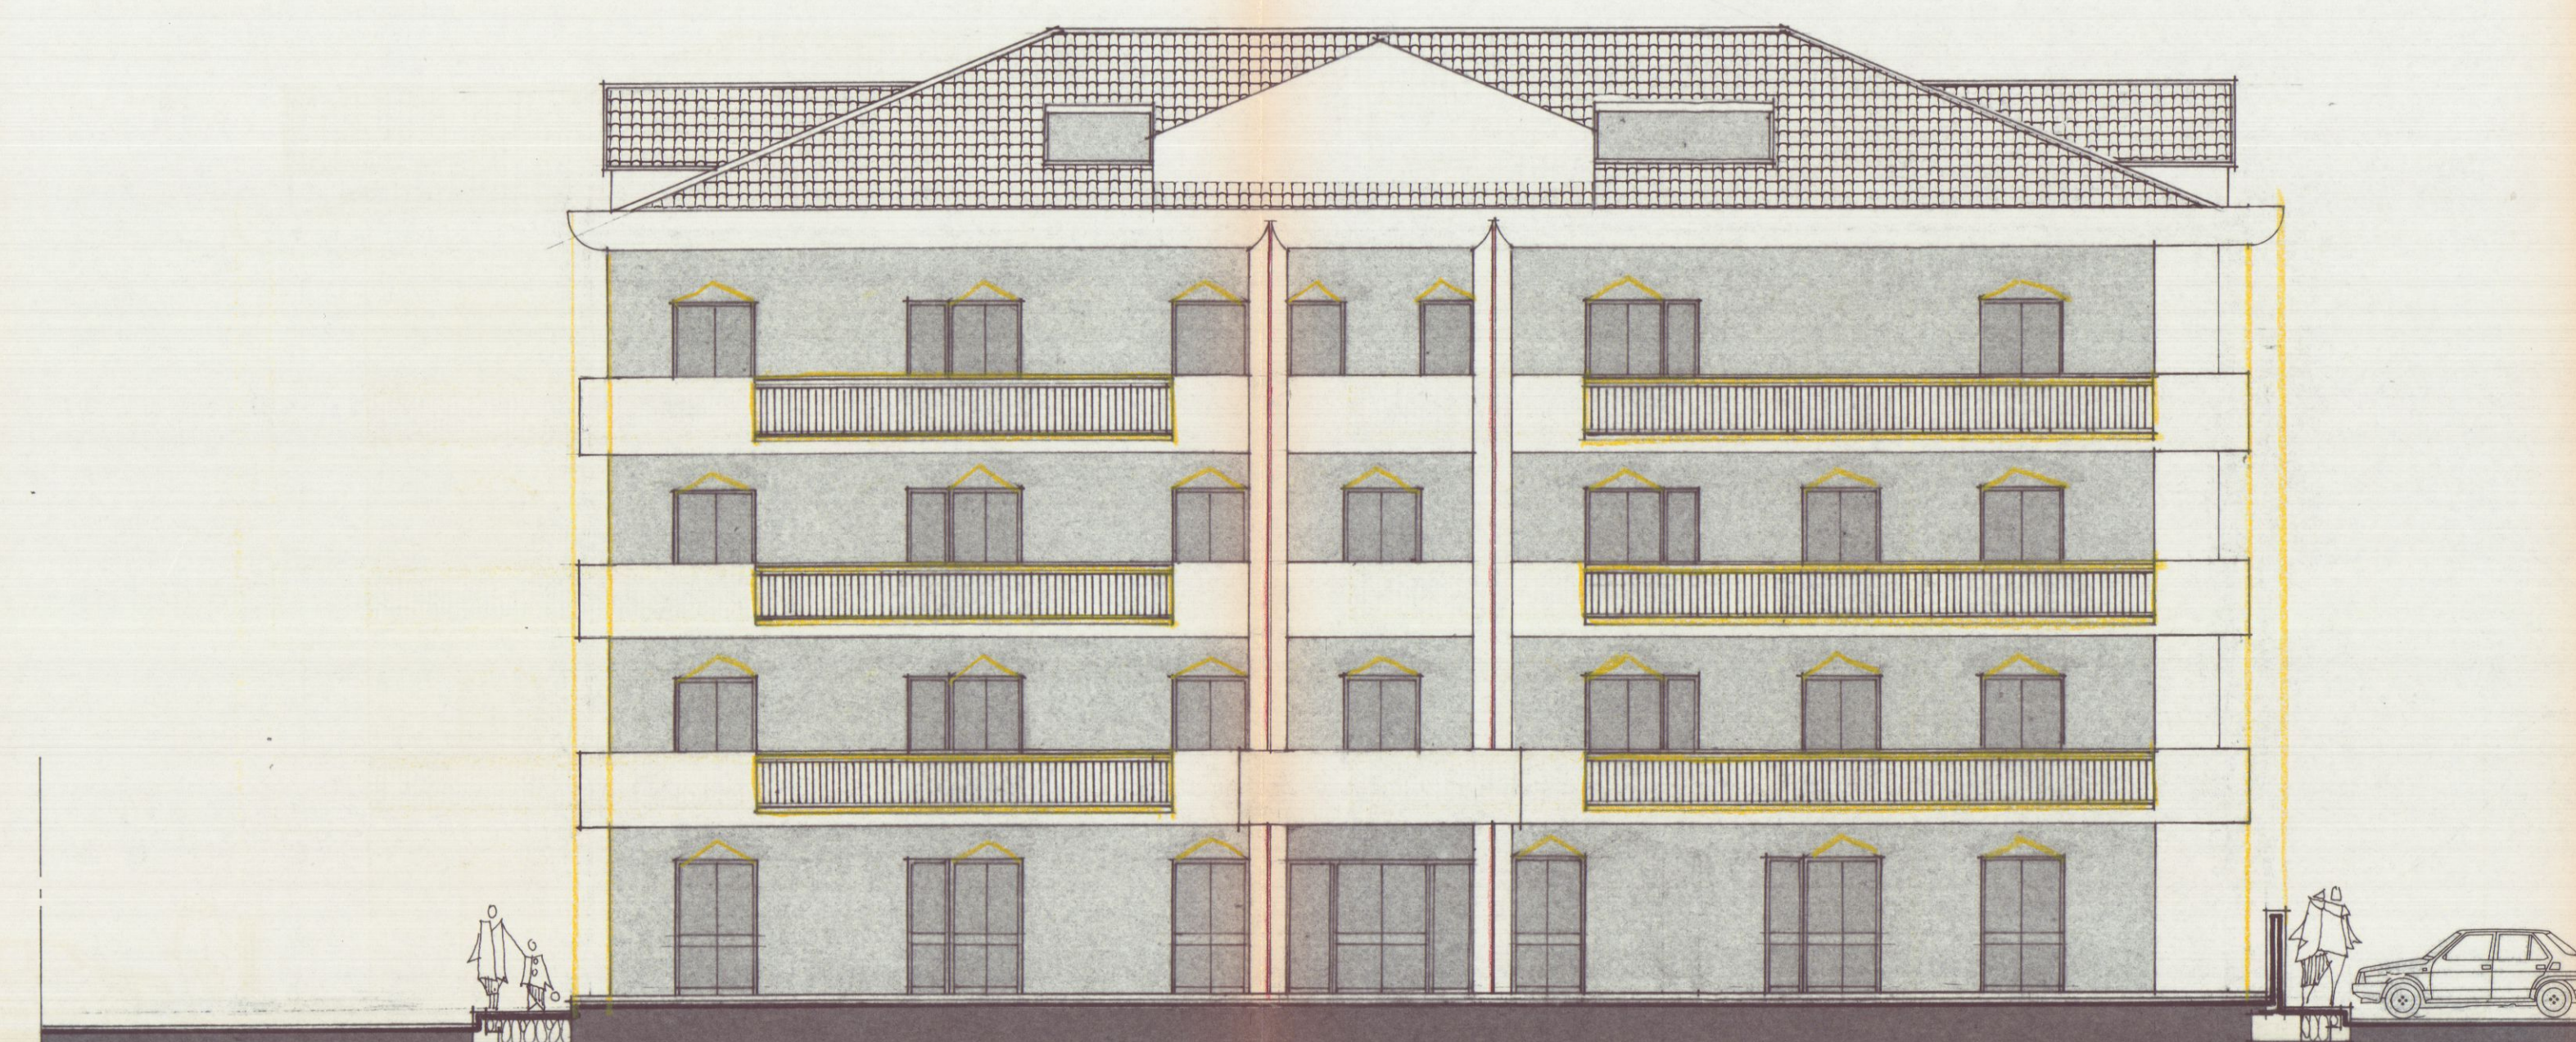

PROSPETTO SUD-OVEST



PROSPETTO SUD-EST

21 MAR 1992

TAVOLA N. **4**

EDIFICIO TIPO: **D**

PROGETTO DI COSTRUZIONE DI UN FABBRICATO
USO ABITATIVO DI PROPRIETA' DELLA SOCIETA'
"PARADISO S.p.A." IN LOCALITA' M. DI CARRARA
VIA TIRO A VOLO COMUNE DI CARRARA.

COMPLESSO "G. GALILEI"

Prospetto SUD OVEST - SUD EST

VARIANTE
Approvato dal Sindaco alle condizioni
della concessione edilizia originaria
n. _____ del _____
CARRARA, IL _____


IL DIRIGENTE 1° DIPARTIMENTO
(Arch. Claudio Varianti)

LOTTIZZAZIONE CONVENZIONATA


IL PROPRIETARIO: "PARADISO S.p.A."

IL PROGETTISTA: Dott. Ing. FAUSTO CERUTTI

DISEGNO: Scala 1:100

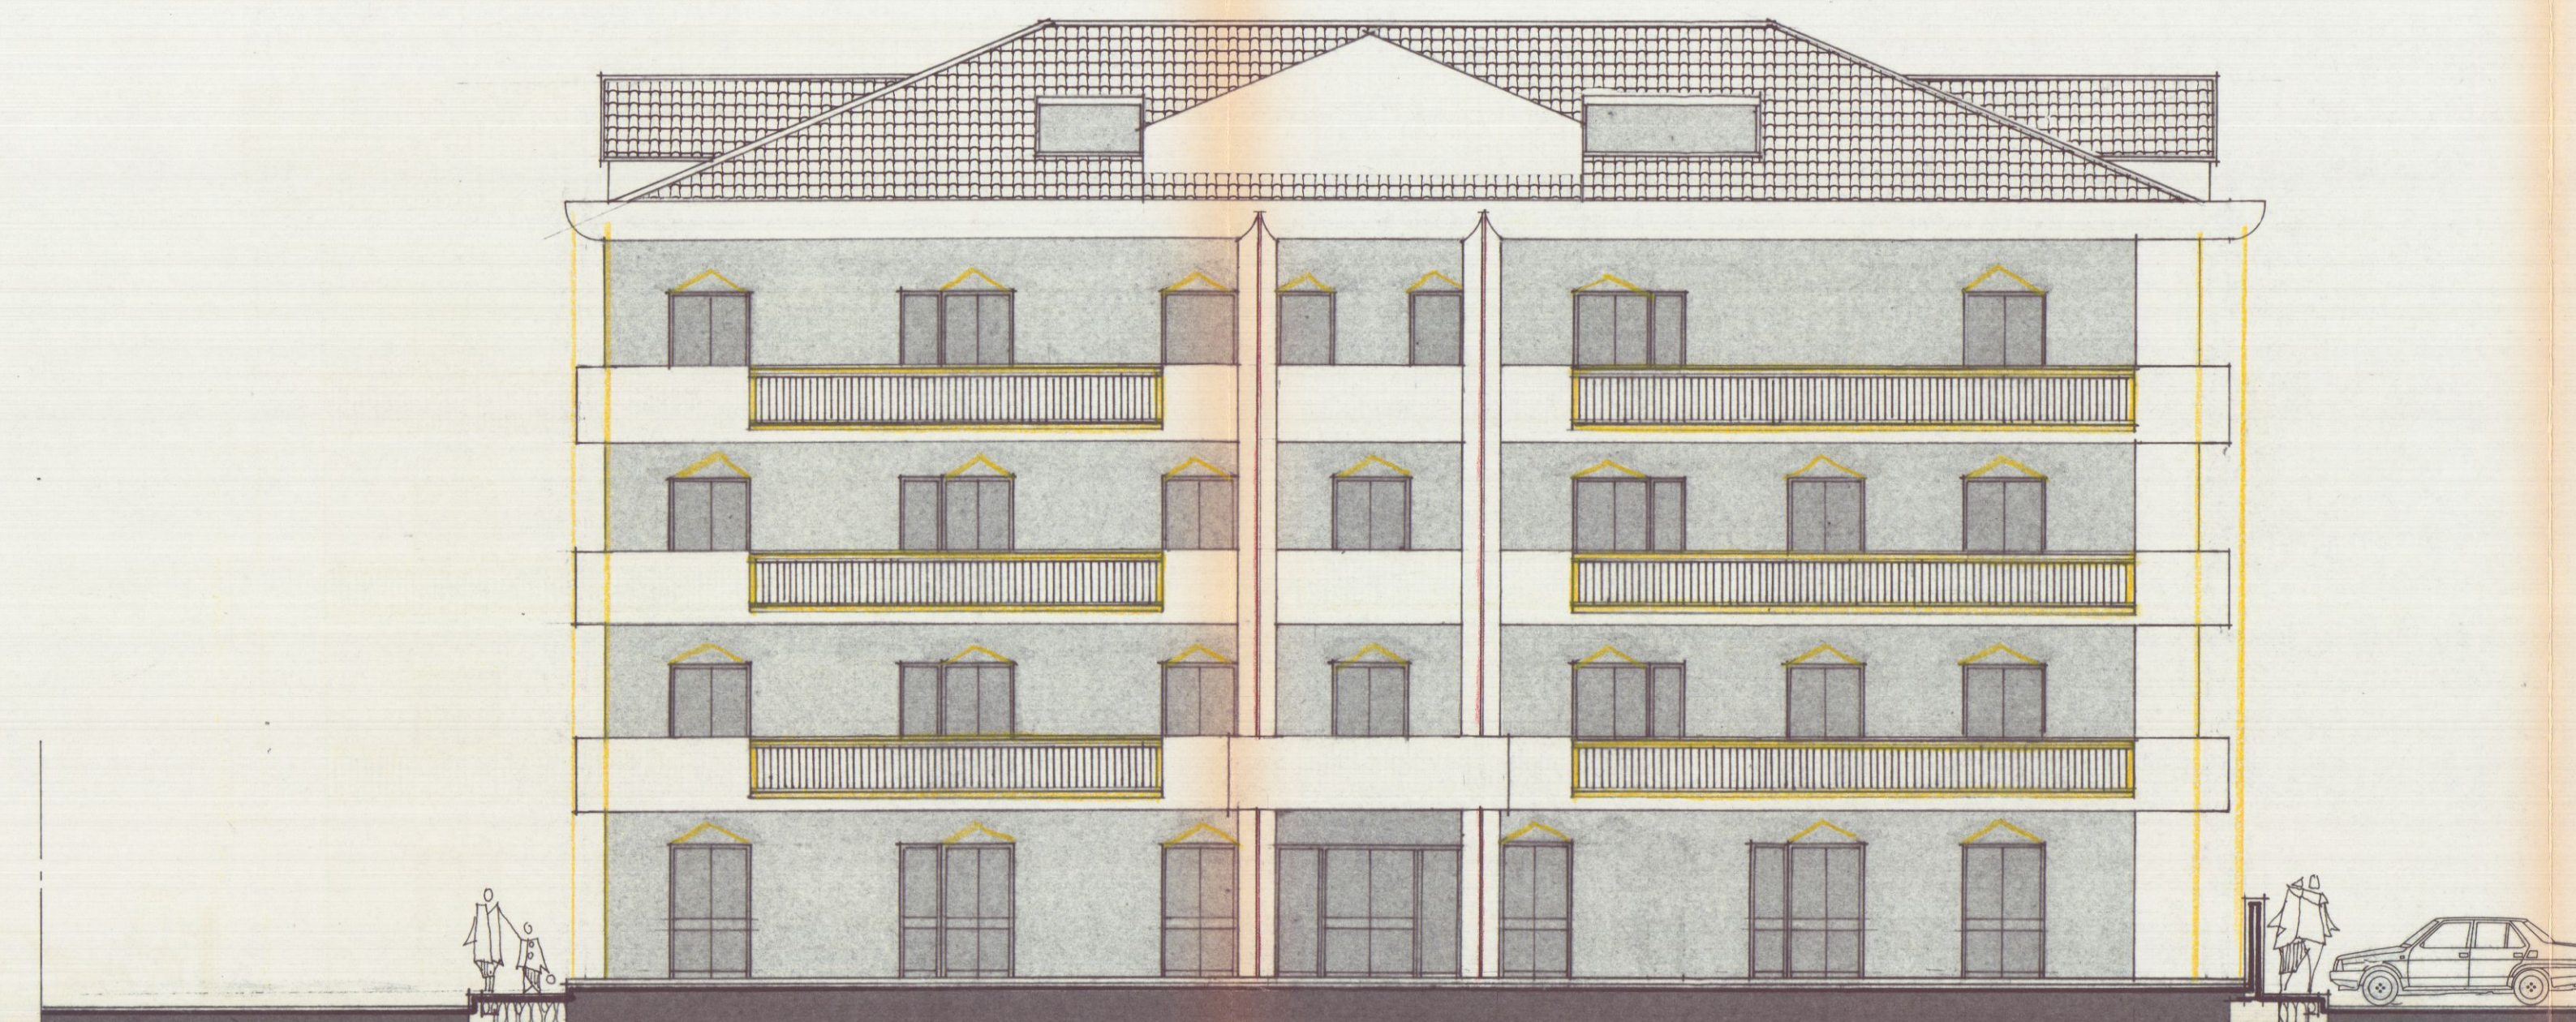

PROSPETTO SUD-OVEST

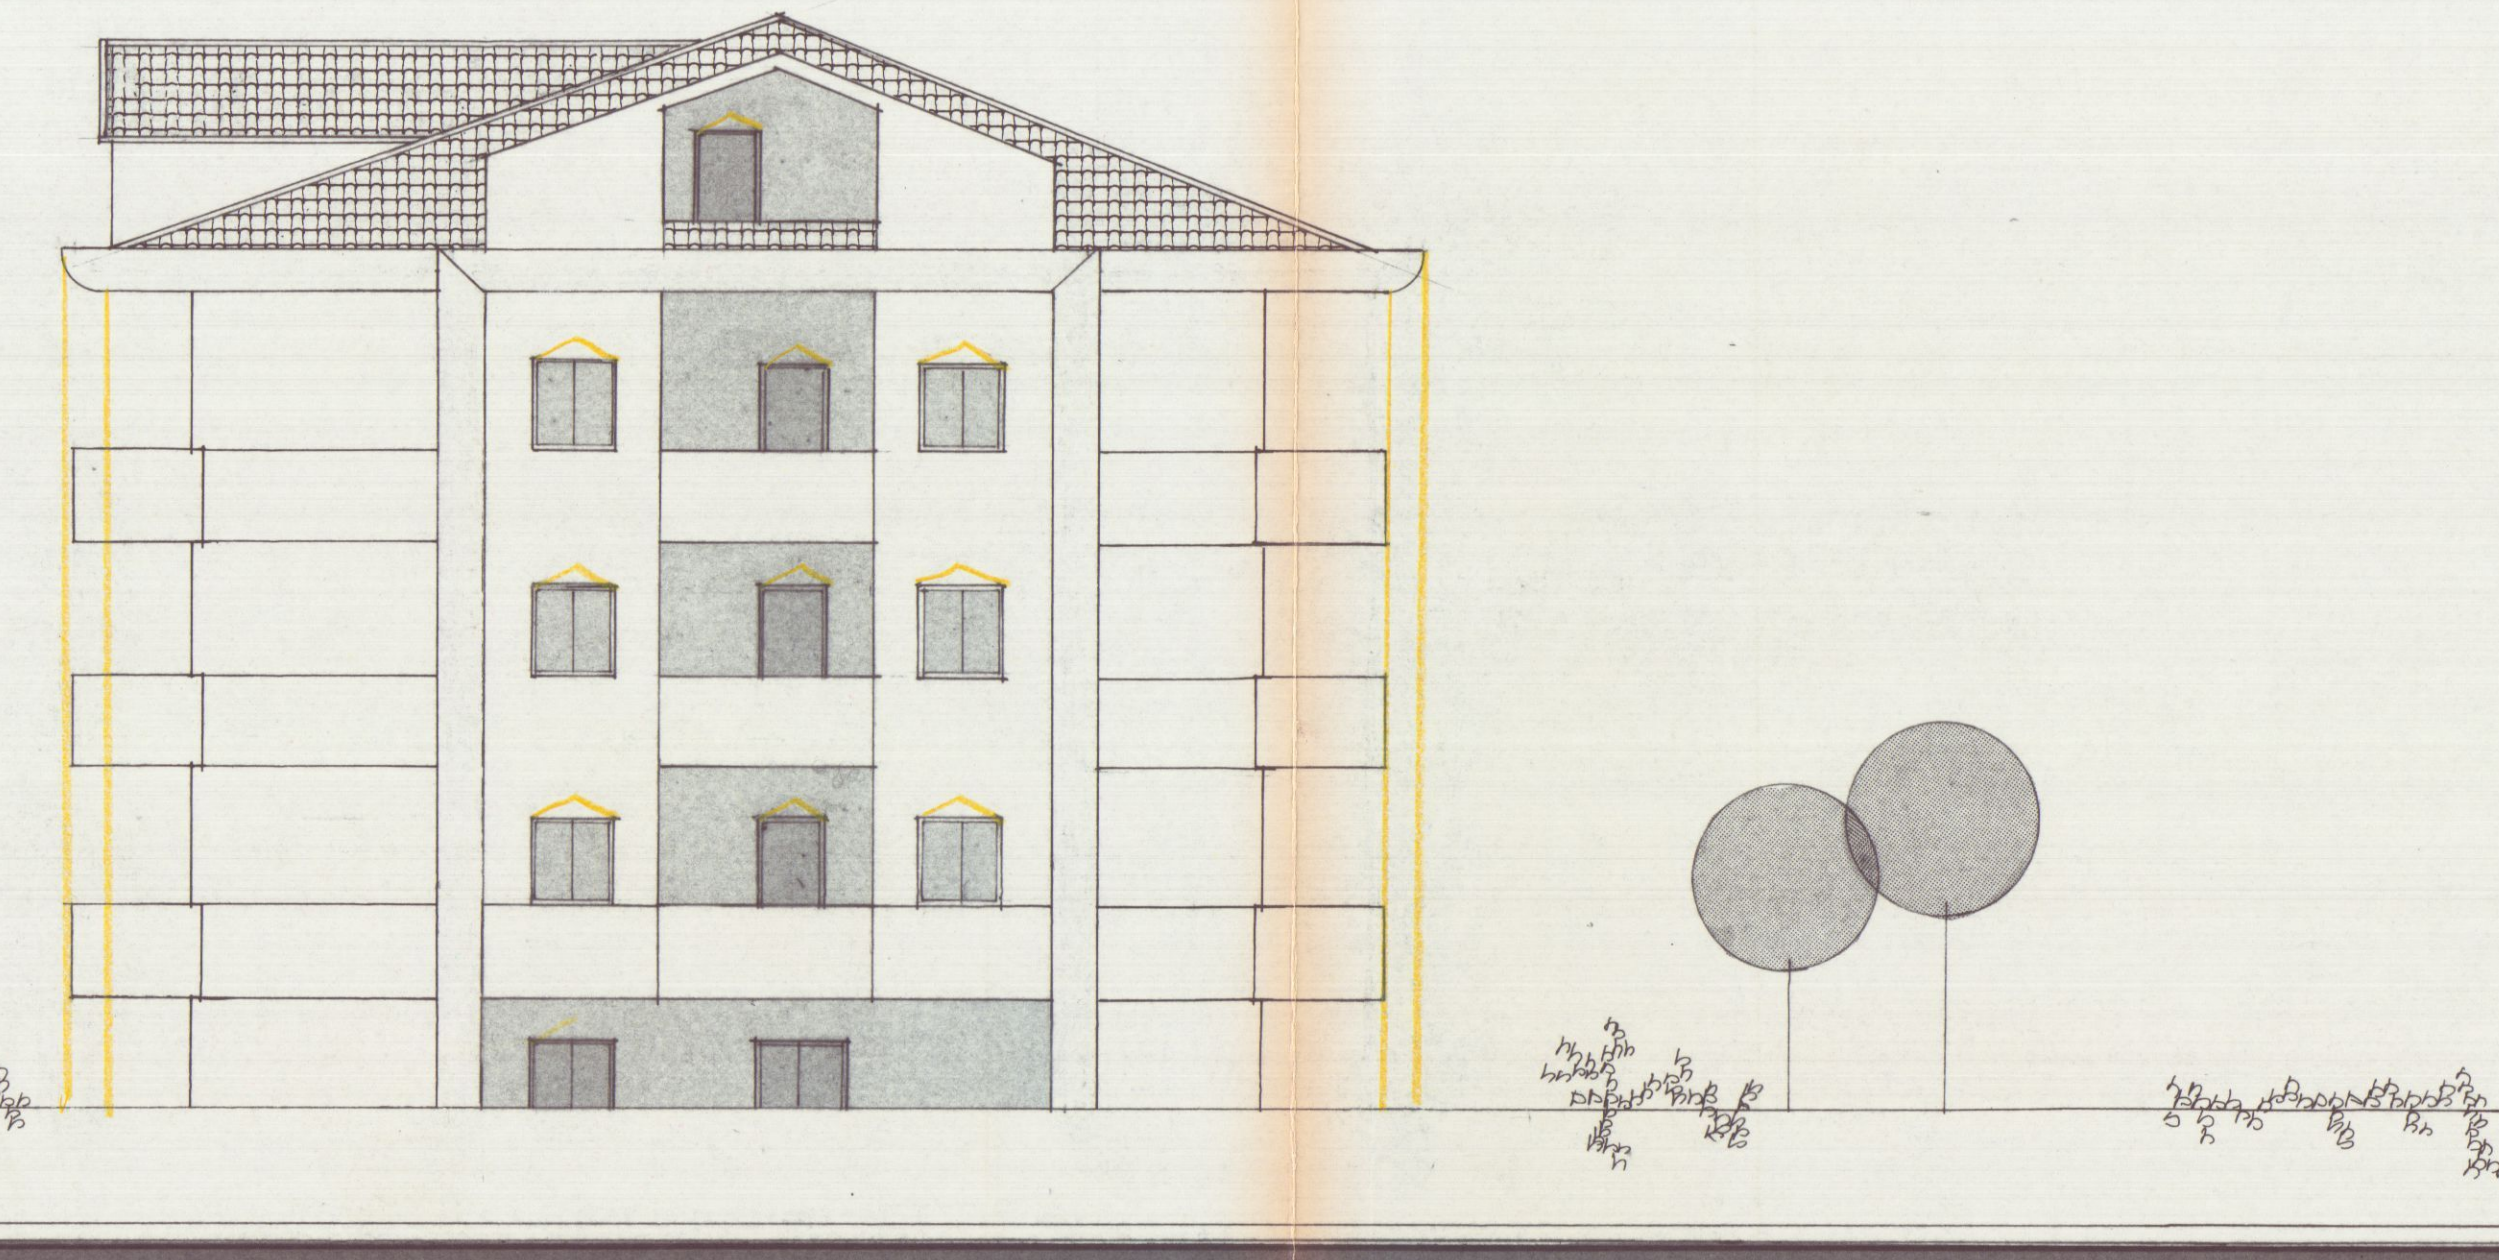

PROSPETTO SUD-EST

EDIFICIO TIPO: D

TAVOLA N. 5

PROGETTO DI COSTRUZIONE DI UN FABBRICATO
USO ABITATIVO DI PROPRIETA' DELLA SOCIETA'
"PARADISO S.p.A." IN LOCALITA' M. DI CARRARA
VIA TIRO A VOLO COMUNE DI CARRARA.

COMPLESSO "G. GALILEI"

Prospetto NORD EST - NORD OVEST

VARIANTE
Approvato dal Sindaco alle condizioni
della concessione edilizia originaria
n. _____ del _____
CARRARA, IL _____
IL DIRETTORE DI DIPARTIMENTO
(Arch. Claudio Carrara)

LOTTIZZAZIONE CONVENZIONATA


IL PROPRIETARIO: "PARADISO S.p.A."

IL PROGETTISTA: Dott. Ing. FAUSTO CERUTTI

DISEGNO: Scala 1:100



PROSPETTO NORD-EST

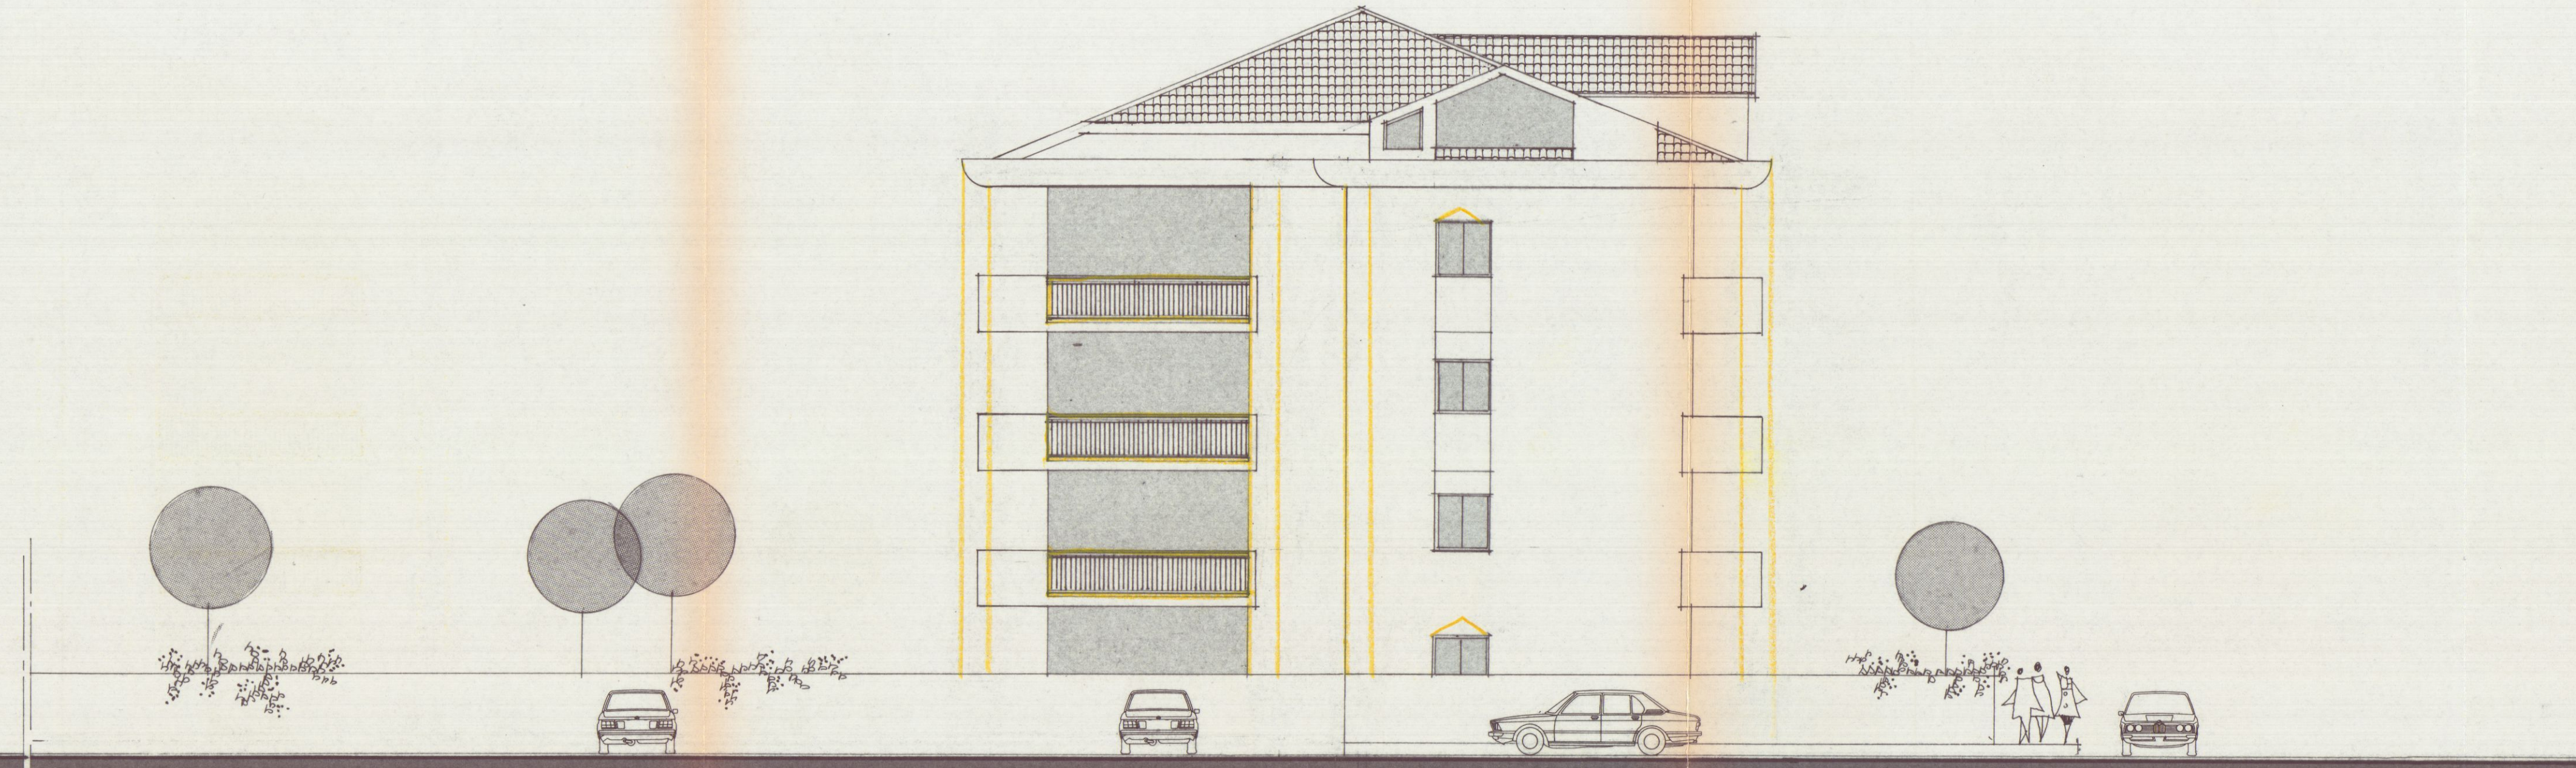

PROSPETTO NORD-OVEST

EDIFICIO TIPO: D

21 MAR 1992
TAVOLA N. **5**

PROGETTO DI COSTRUZIONE DI UN FABBRICATO
USO ABITATIVO DI PROPRIETA' DELLA SOCIETA'
"PARADISO S.p.A." IN LOCALITA' M. DI CARRARA
VIA TIRO A VOLO COMUNE DI CARRARA.

COMPLESSO "G. GALILEI"

Prospetto NORD EST - NORD OVEST

VARIANTE
Approvato dal Sindaco alle condizioni
della concessione edilizia originaria
n. _____ del _____
CARRARA, II _____
IL DIRIGENTE 1° DIPARTIMENTO
(Arch. Claudio Varriani)

LOTTIZZAZIONE CONVENZIONATA

IL PROPRIETARIO: "PARADISO S.p.A."

IL PROGETTISTA: Dott. Ing. FAUSTO CERUTTI



DISEGNO: Scala 1:100



PROSPETTO NORD-EST



PROSPETTO NORD-OVEST

EDIFICIO TIPO: D

21 MAR 1992
TAVOLA N. **6**

PROGETTO DI COSTRUZIONE DI UN FABBRICATO
USO ABITATIVO DI PROPRIETA' DELLA SOCIETA'
"PARADISO S.p.A." IN LOCALITA' M. DI CARRARA
VIA TIRO A VOLO COMUNE DI CARRARA.

COMPLESSO "G. GALILEI"

Sezione A:A-B:B

VARIANTE
Approvato dal Sindaco alle condizioni
della concessione edilizia originaria
n. _____ del _____
CARRARA, IL _____

Il Dirigente e progettista
(Arch. Claudio Verrini)


LOTTEZZAZIONE CONVENZIONATA

IL PROPRIETARIO: "PARADISO S.p.A."


IL PROGETTISTA: Dott. Ing. FAUSTO CERUTTI



DISEGNO: Scala 1:100

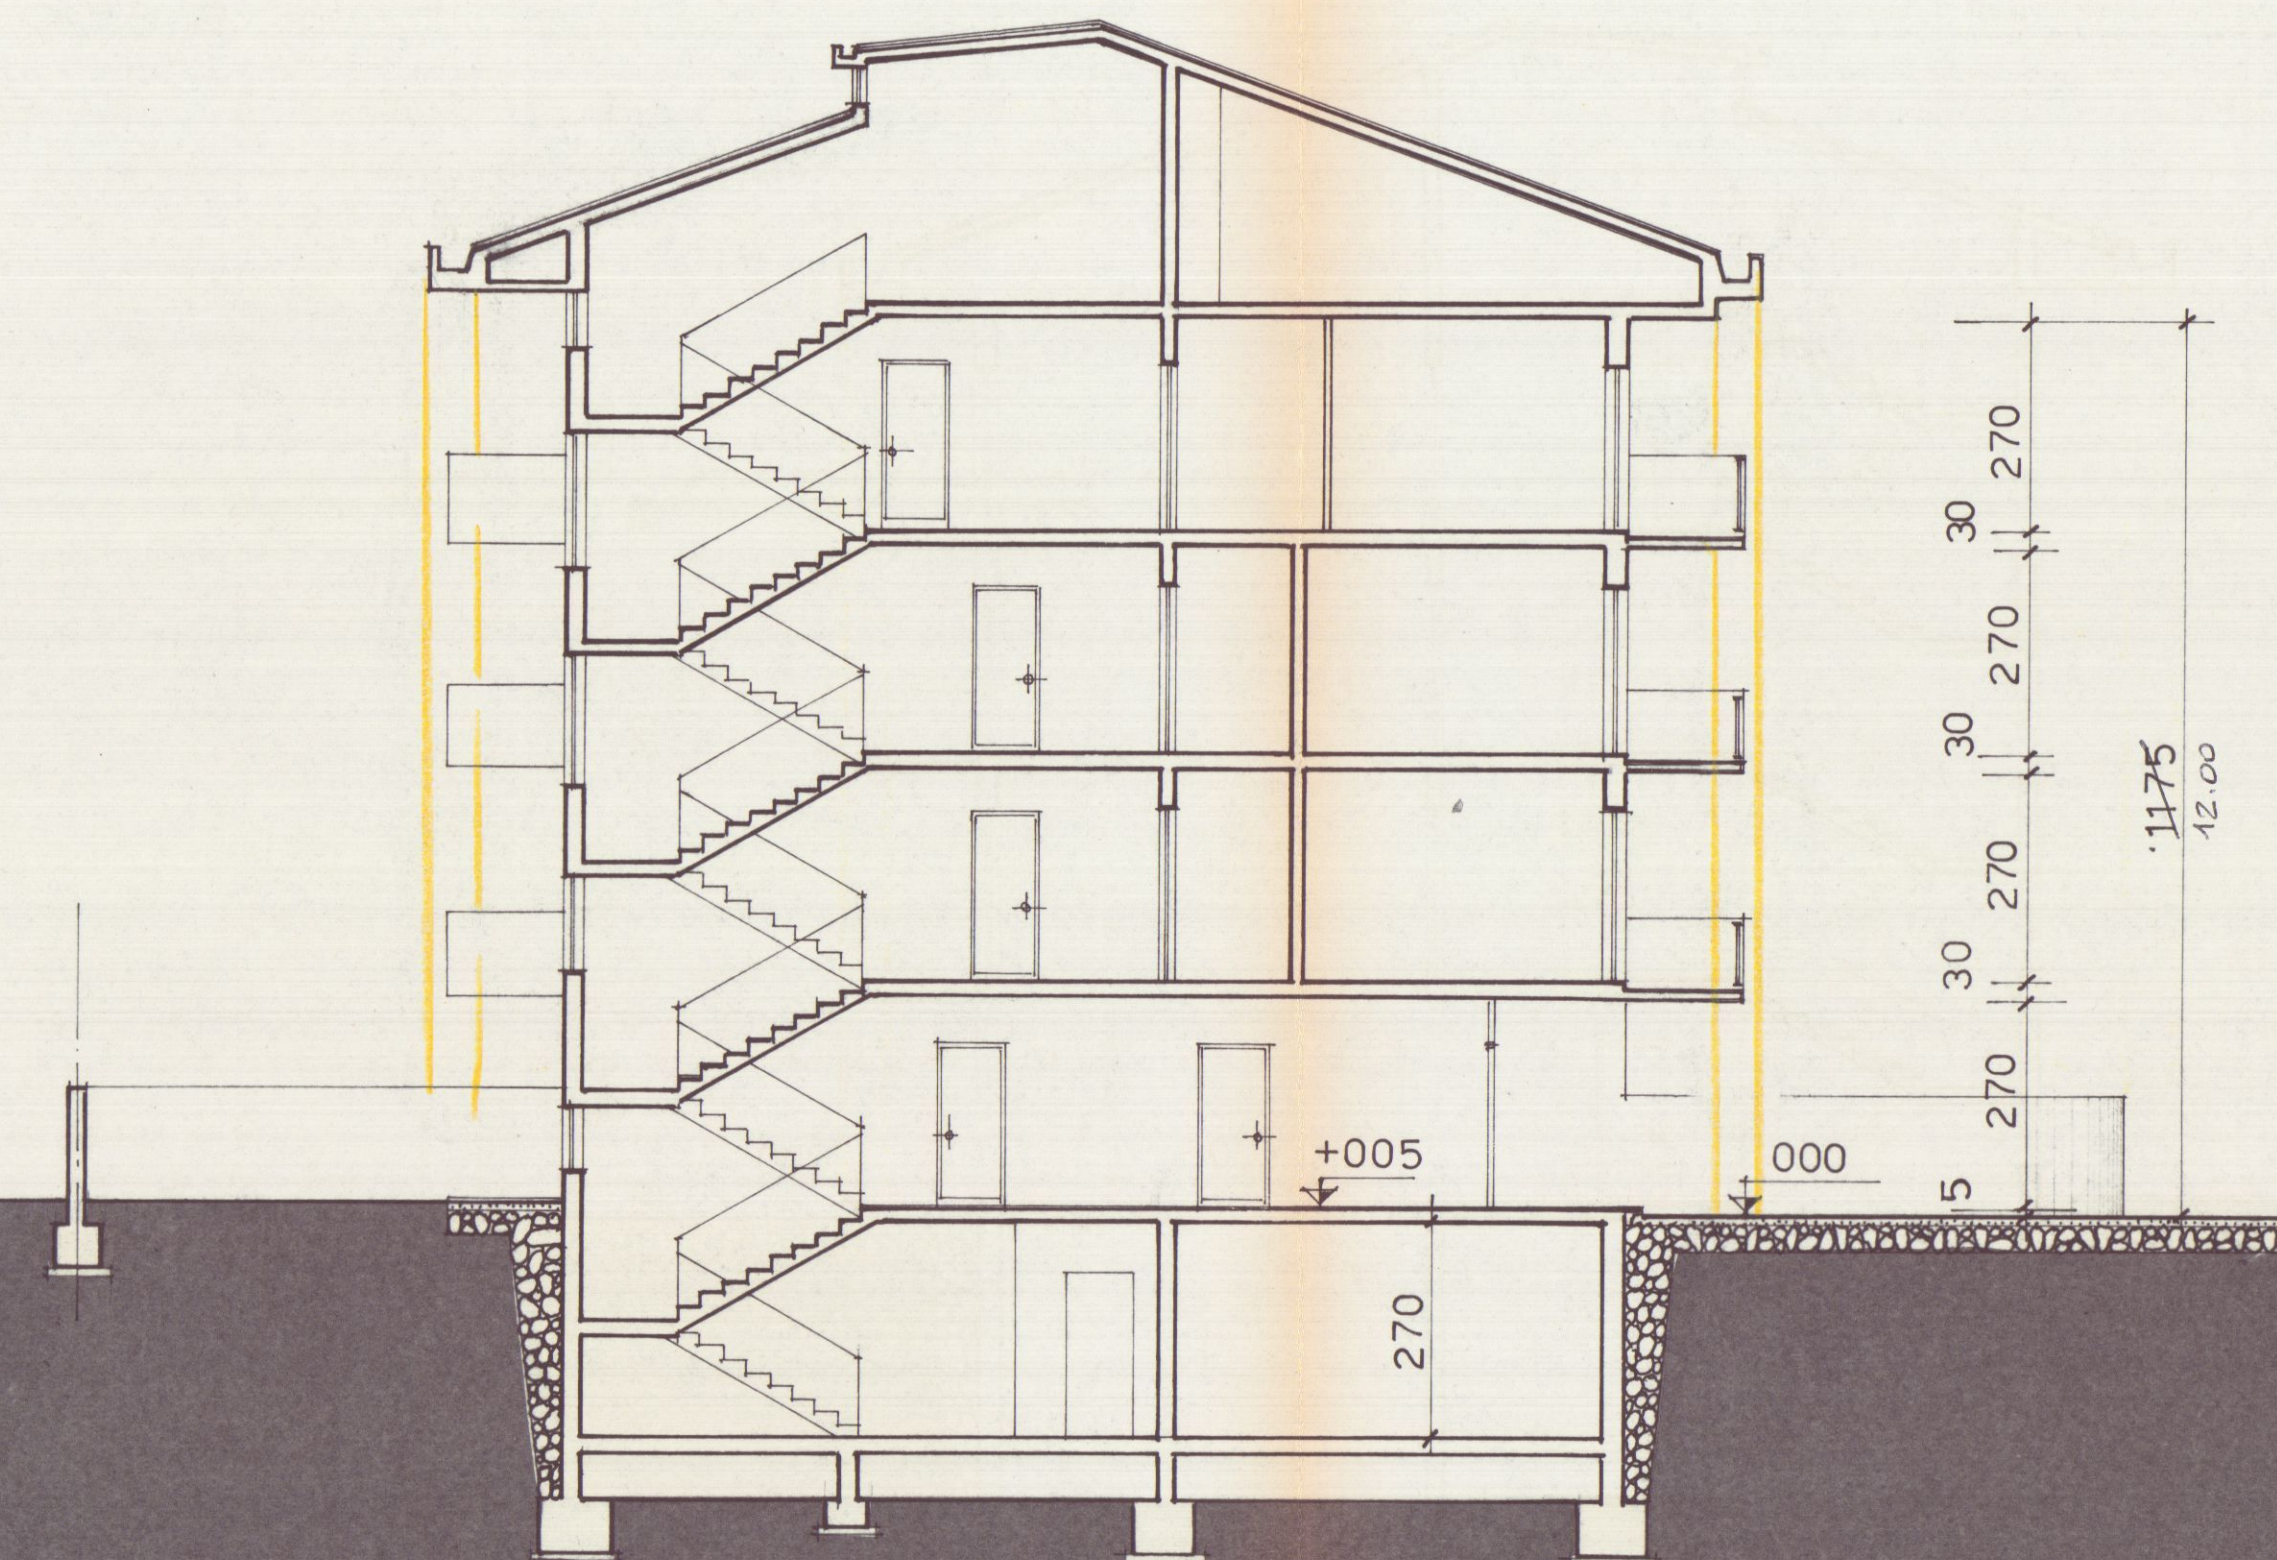

SEZIONE A:A

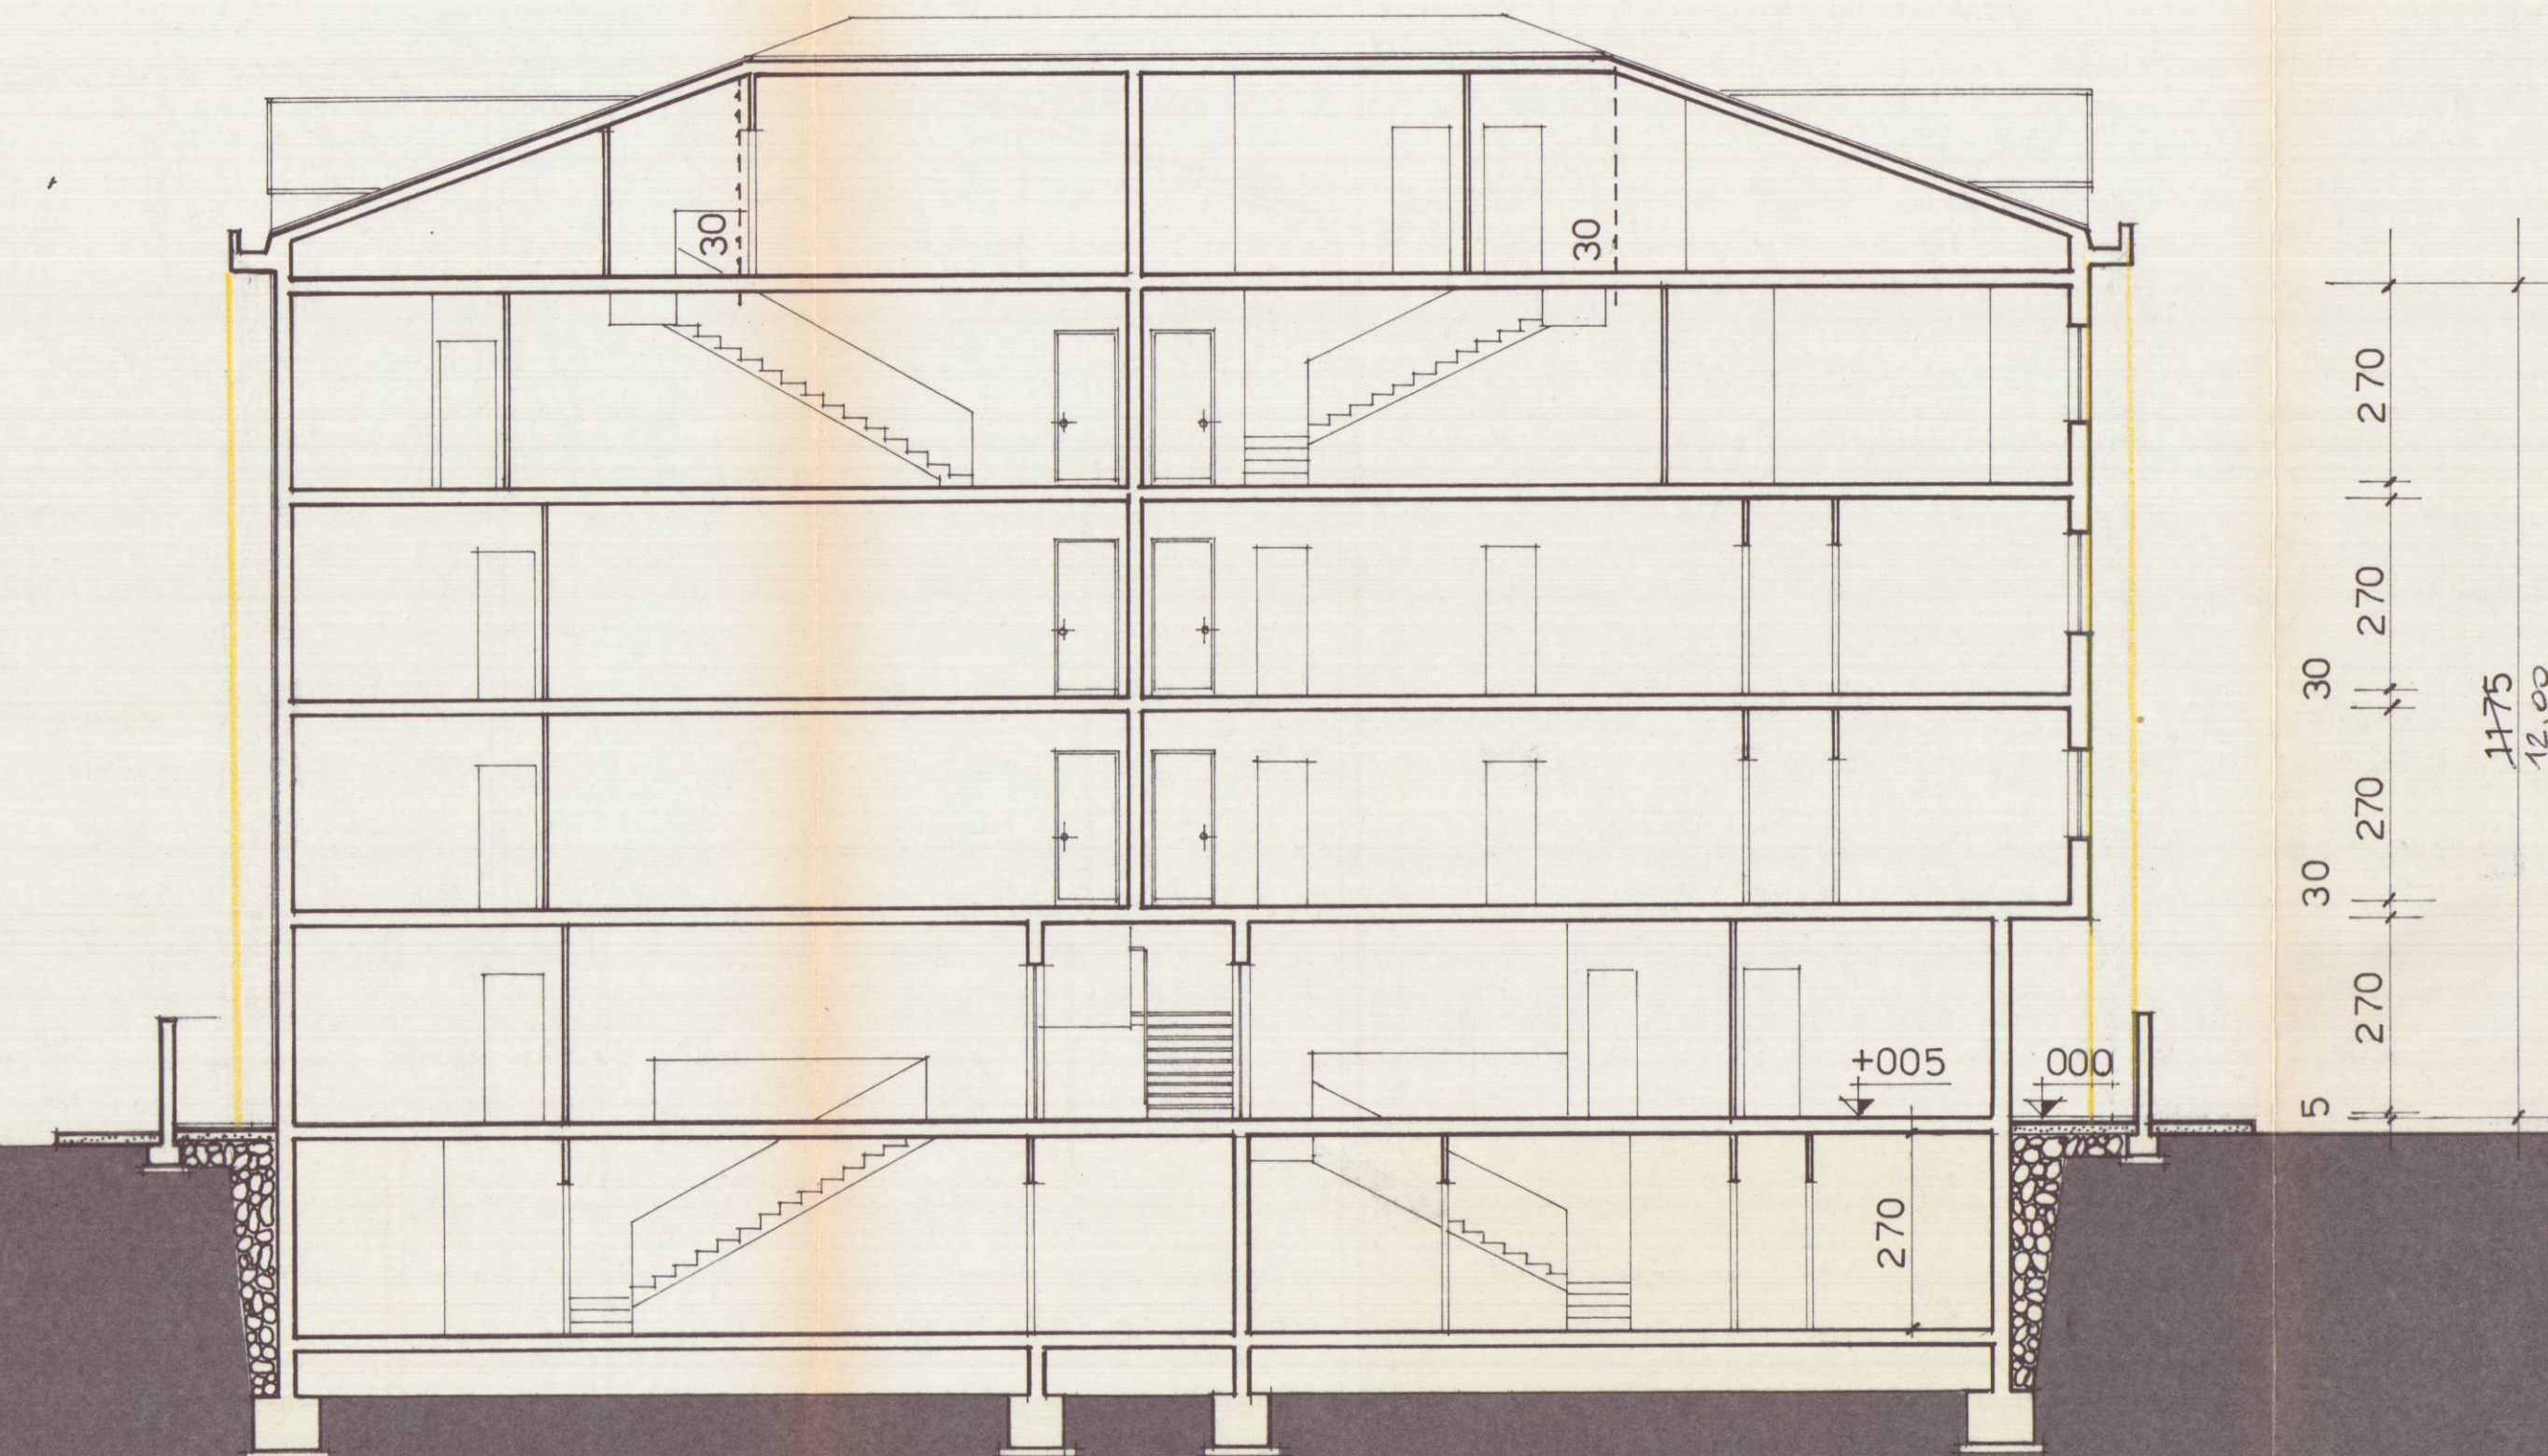

SEZIONE B:B

21 MAR 1992

6

EDIFICIO TIPO: **D**

TAVOLA N.

PROGETTO DI COSTRUZIONE DI UN FABBRICATO
USO ABITATIVO DI PROPRIETA' DELLA SOCIETA'
"PARADISO S.p.A." IN LOCALITA' M. DI CARRARA
VIA TIRO A VOLO COMUNE DI CARRARA.

COMPLESSO "G. GALILEI"

Sezione **A-A-B-B**
VARIANTE

Approvato dal Sindaco alle condizioni
della concessione edilizia originaria
n. del
CARRARA, il

IL DIRIGENTE 1° DIPARTIMENTO
(Arch. Claudio Varrani)

LOTTIZZAZIONE CONVENZIONATA
IL TECNICO


PARADISO S.p.A.
Amministratore Unico

IL PROPRIETARIO: "PARADISO S.p.A."


IL PROGETTISTA: Dott. Ing. FAUSTO CERUTTI



DISEGNO: Scala 1:100

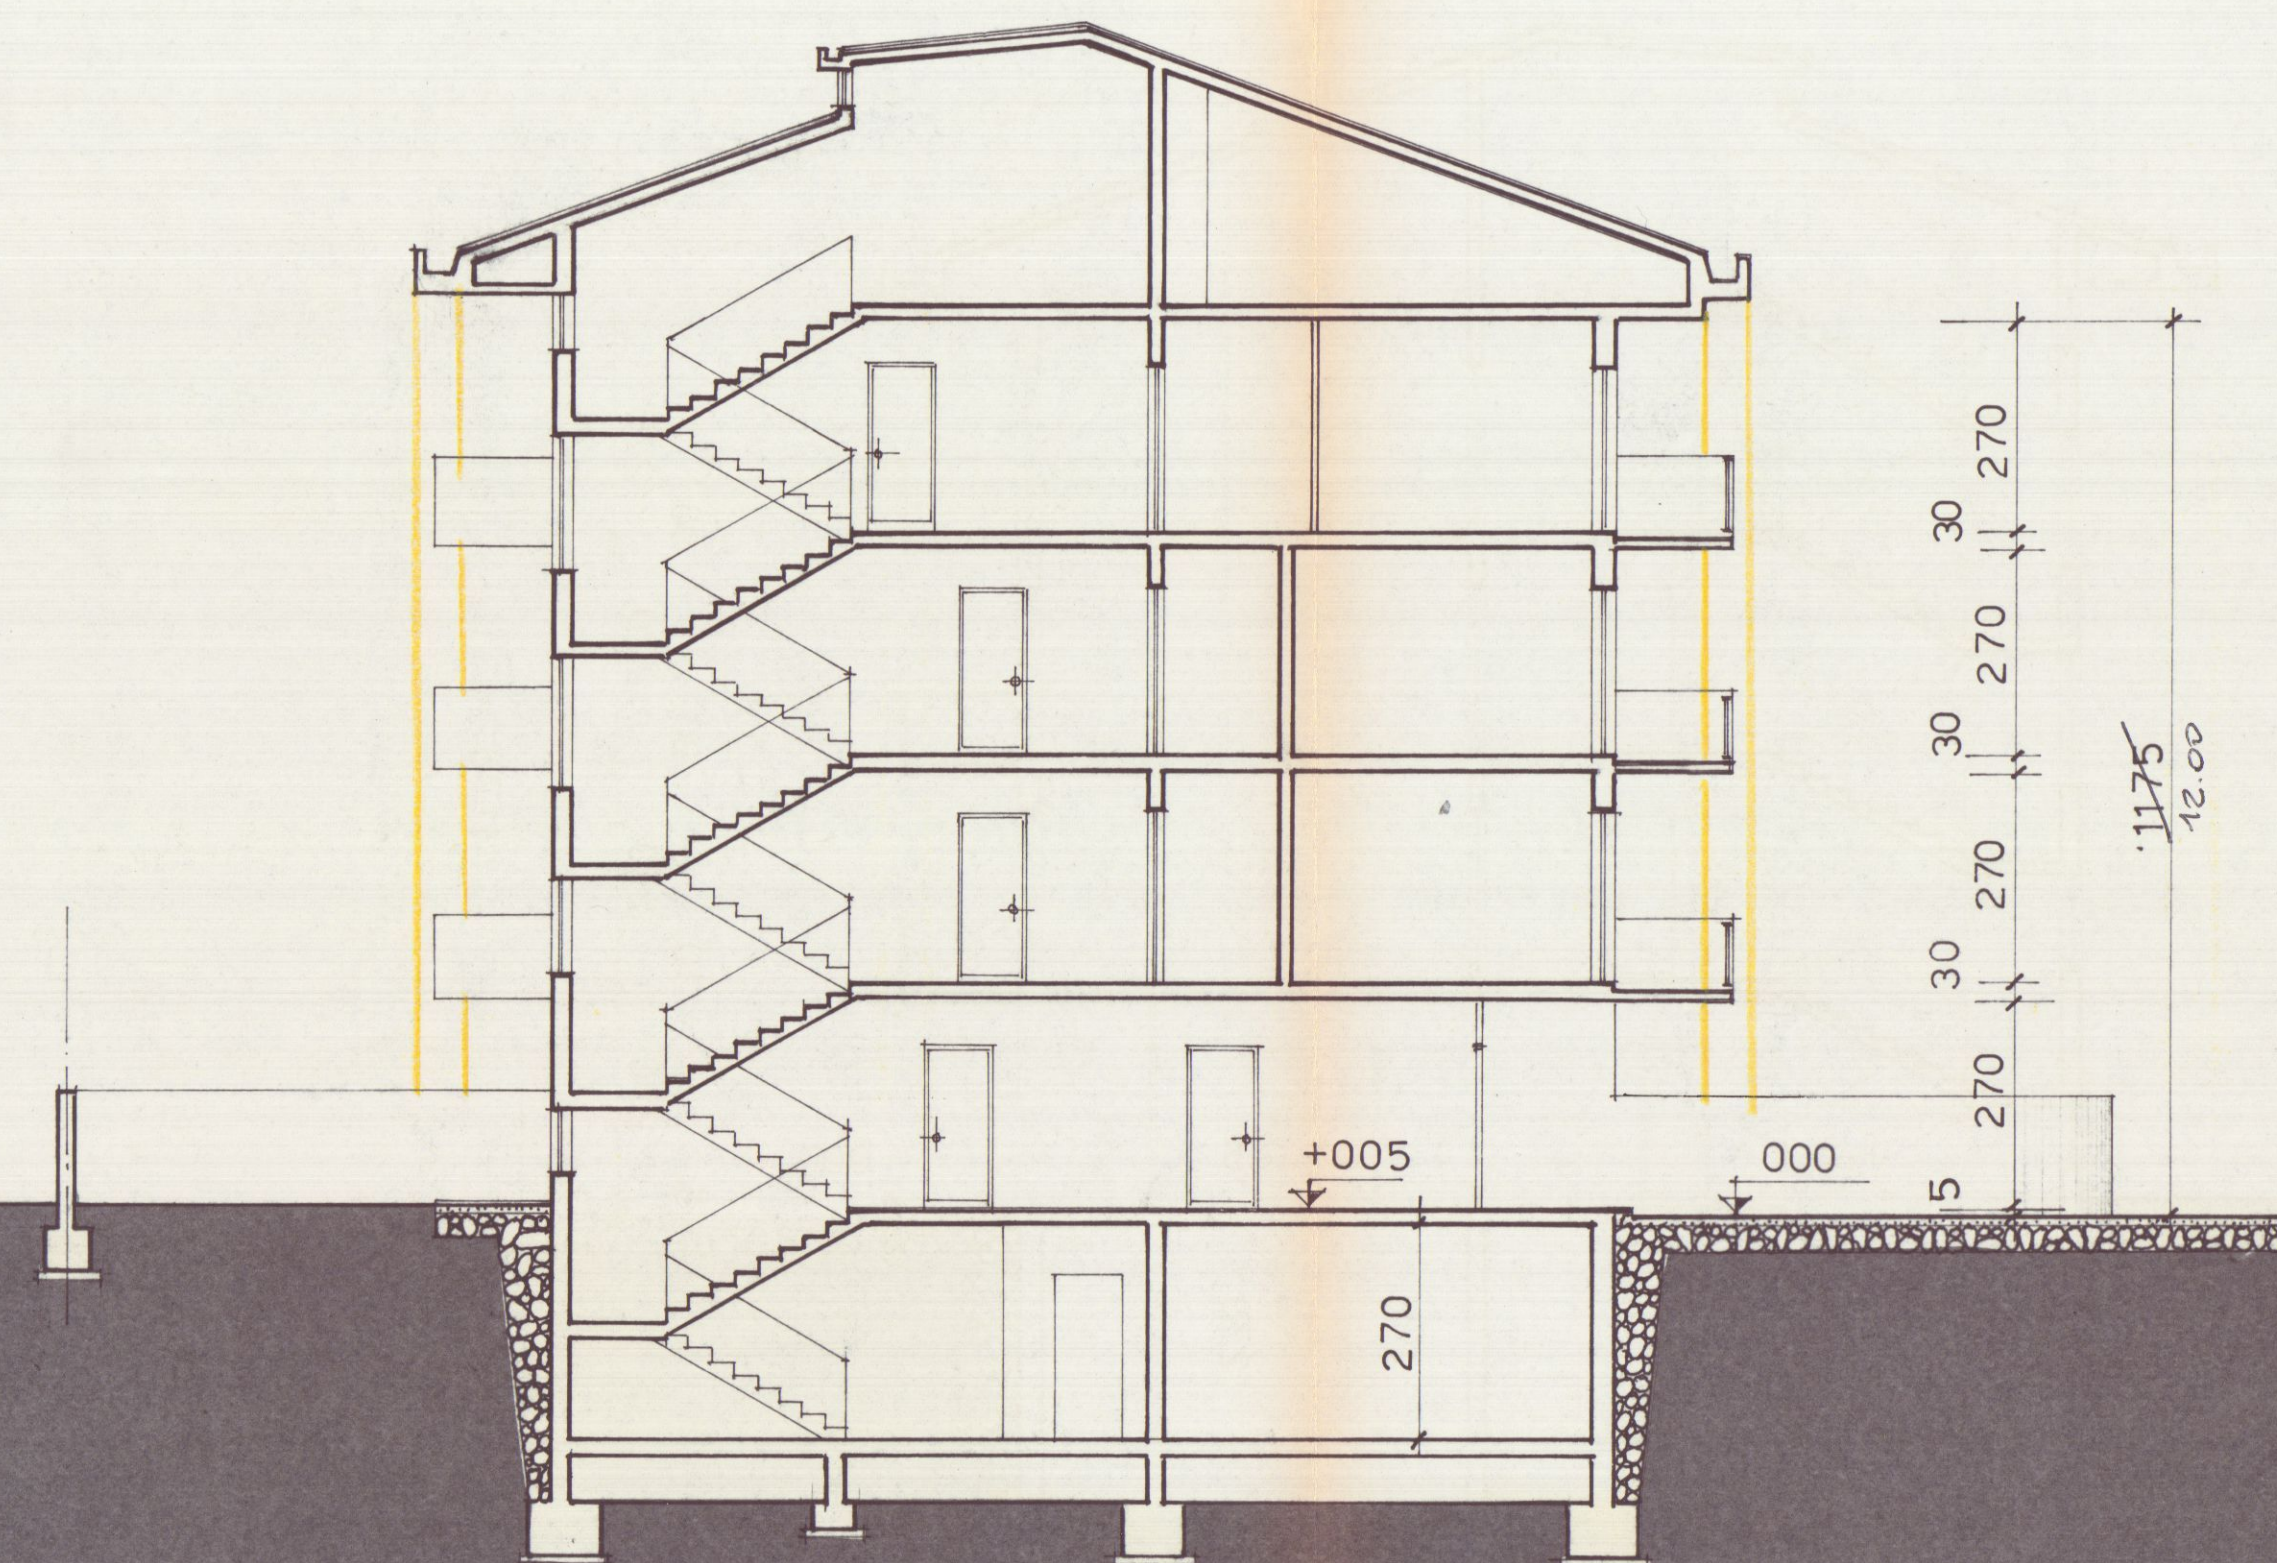

SEZIONE A:A

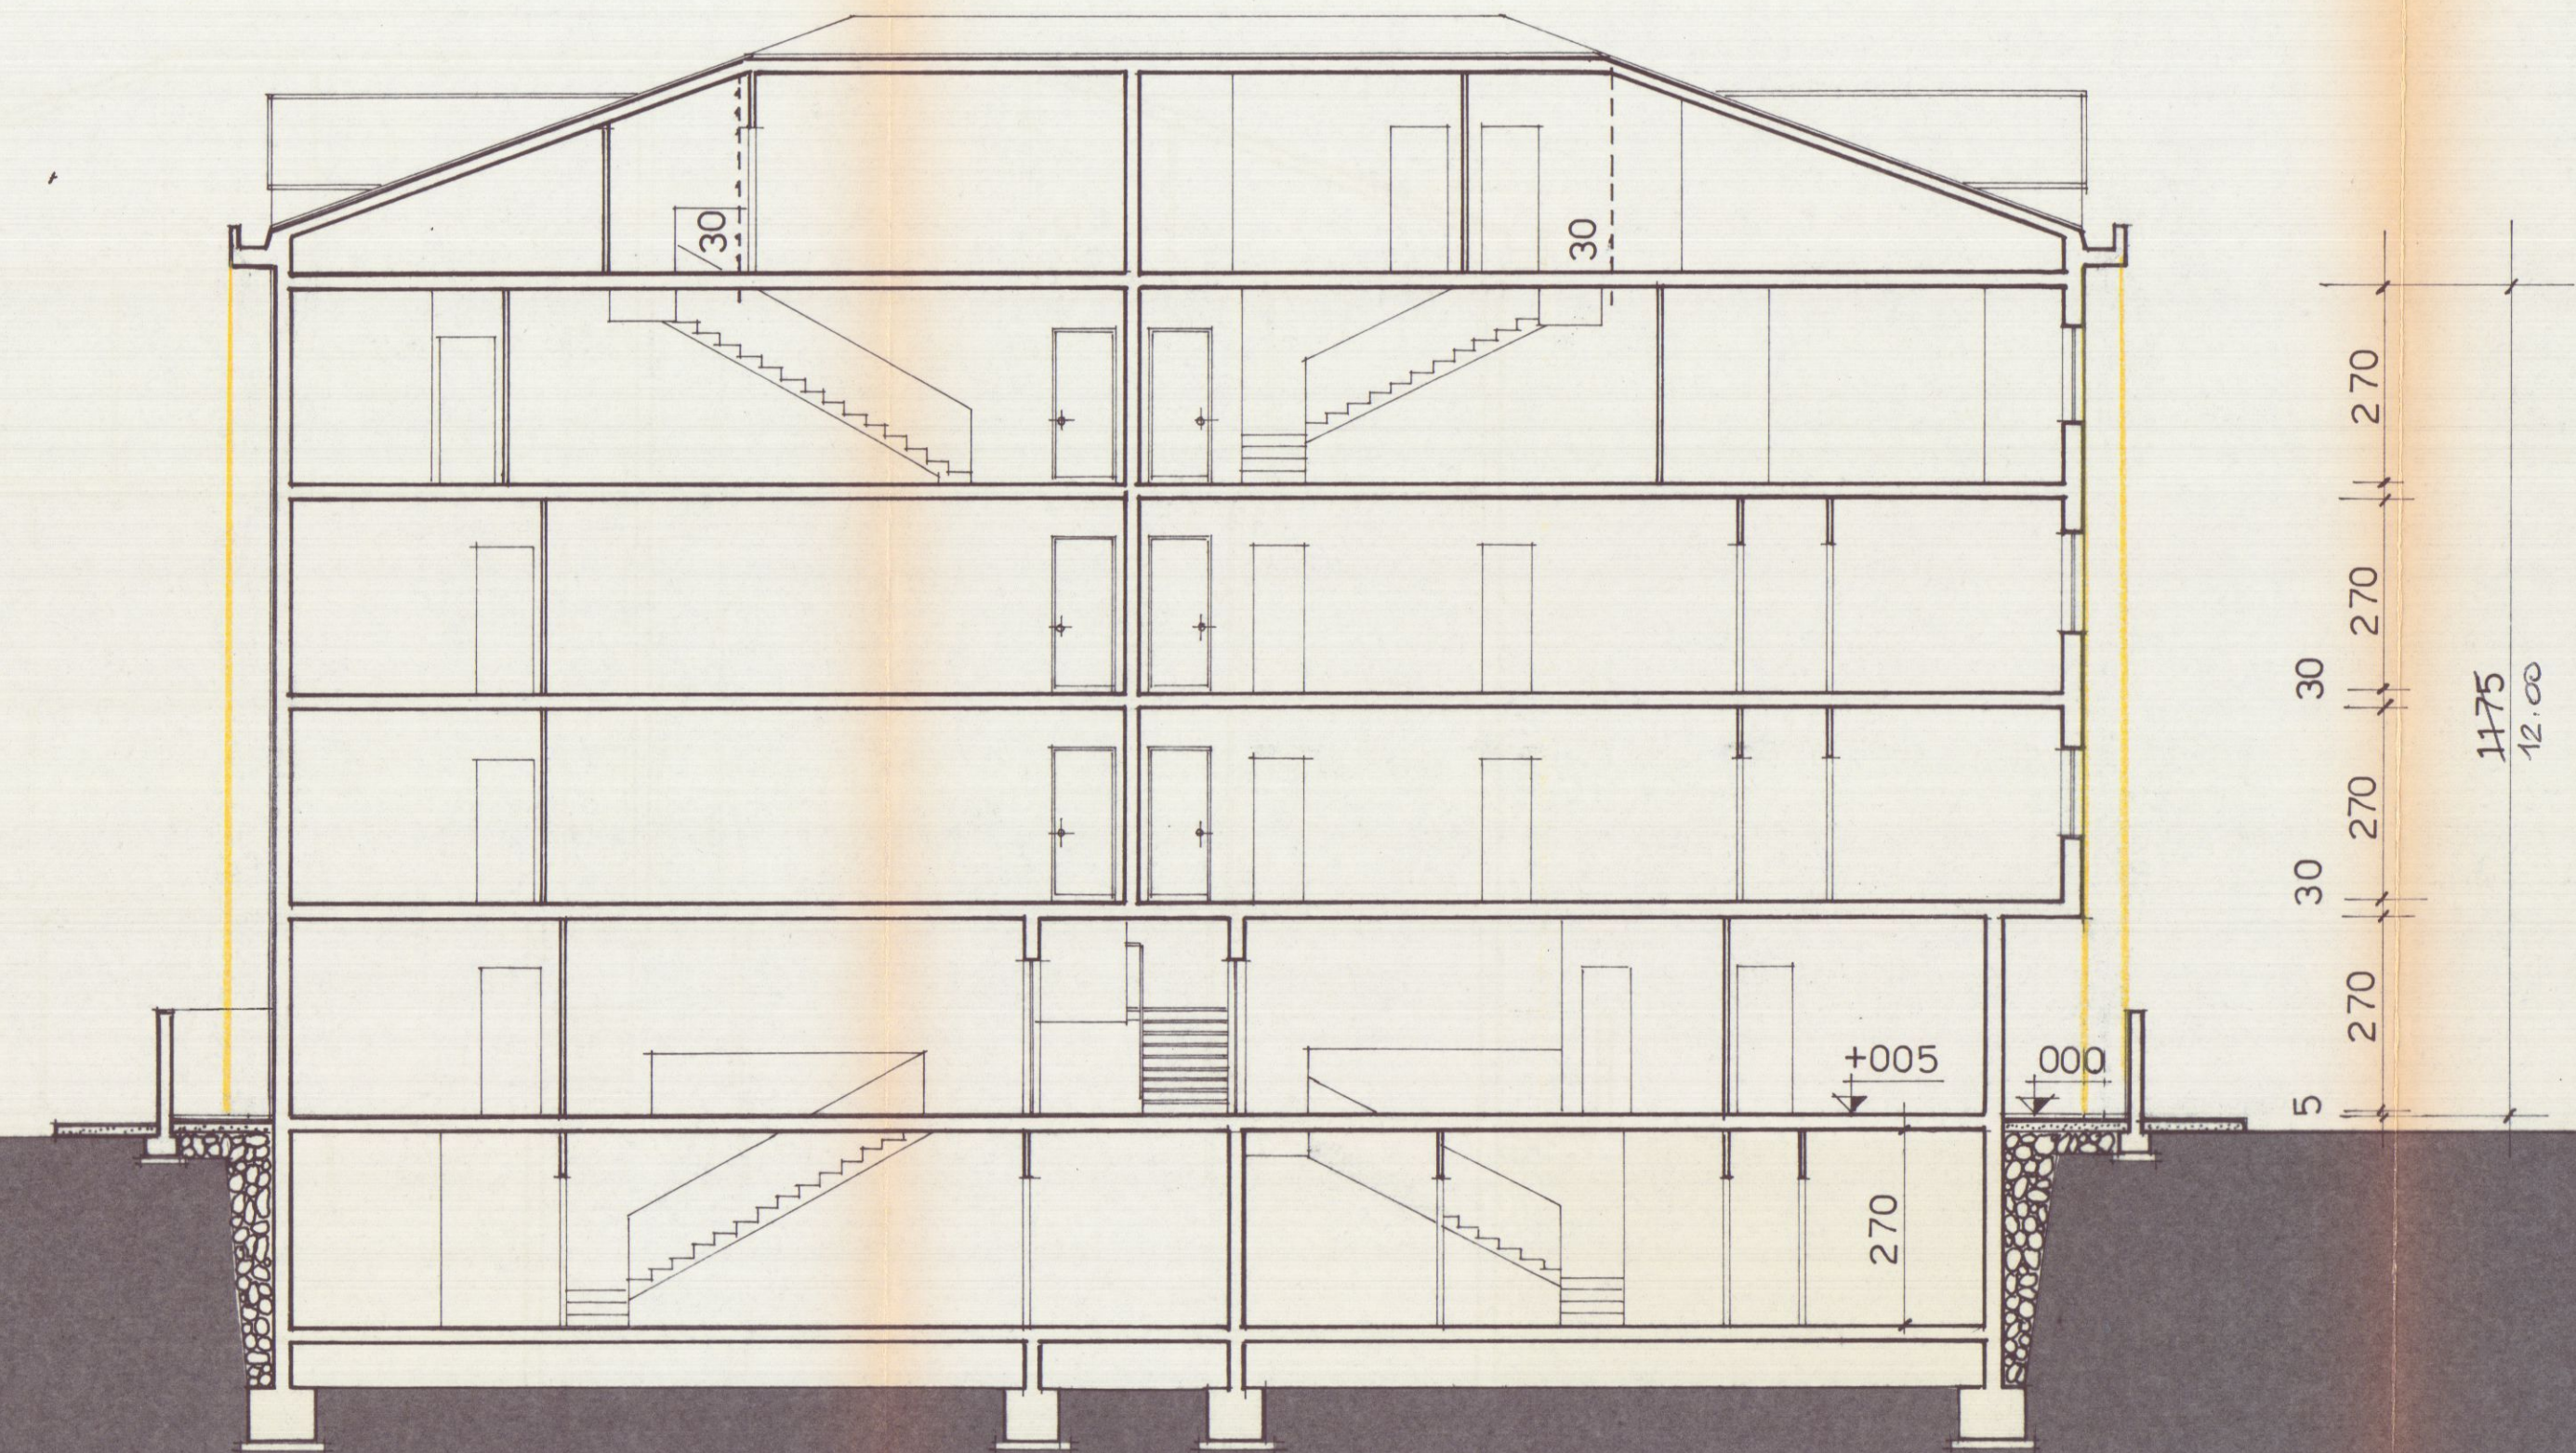

SEZIONE B:B

EDIFICIO TIPO: **D**

21 MAR 1992

TAVOLA N.

7

PROGETTO DI COSTRUZIONE DI UN FABBRICATO
USO ABITATIVO DI PROPRIETA' DELLA SOCIETA'
"PARADISO S.p.A." IN LOCALITA' M. DI CARRARA
VIA TIRO A VOLO COMUNE DI CARRARA.

COMPLESSO "G. GALILEI"

PARTICOLARE COSTRUTTIVO

VARIANTE

Approvato dal Sindaco alle condizioni
della concessione edilizia originaria
n. _____ del _____

CARRARA, II

IL DIRIGENTE 1° DIPARTIMENTO
(Arch. Claudio Varriani)


LOTTIZZAZIONE CONVENZIONATA

IL PROPRIETARIO: "PARADISO S.p.A."

IL PROGETTISTA: Dott. Ing. FAUSTO CERUTTI



DISEGNO : Scala 1:20

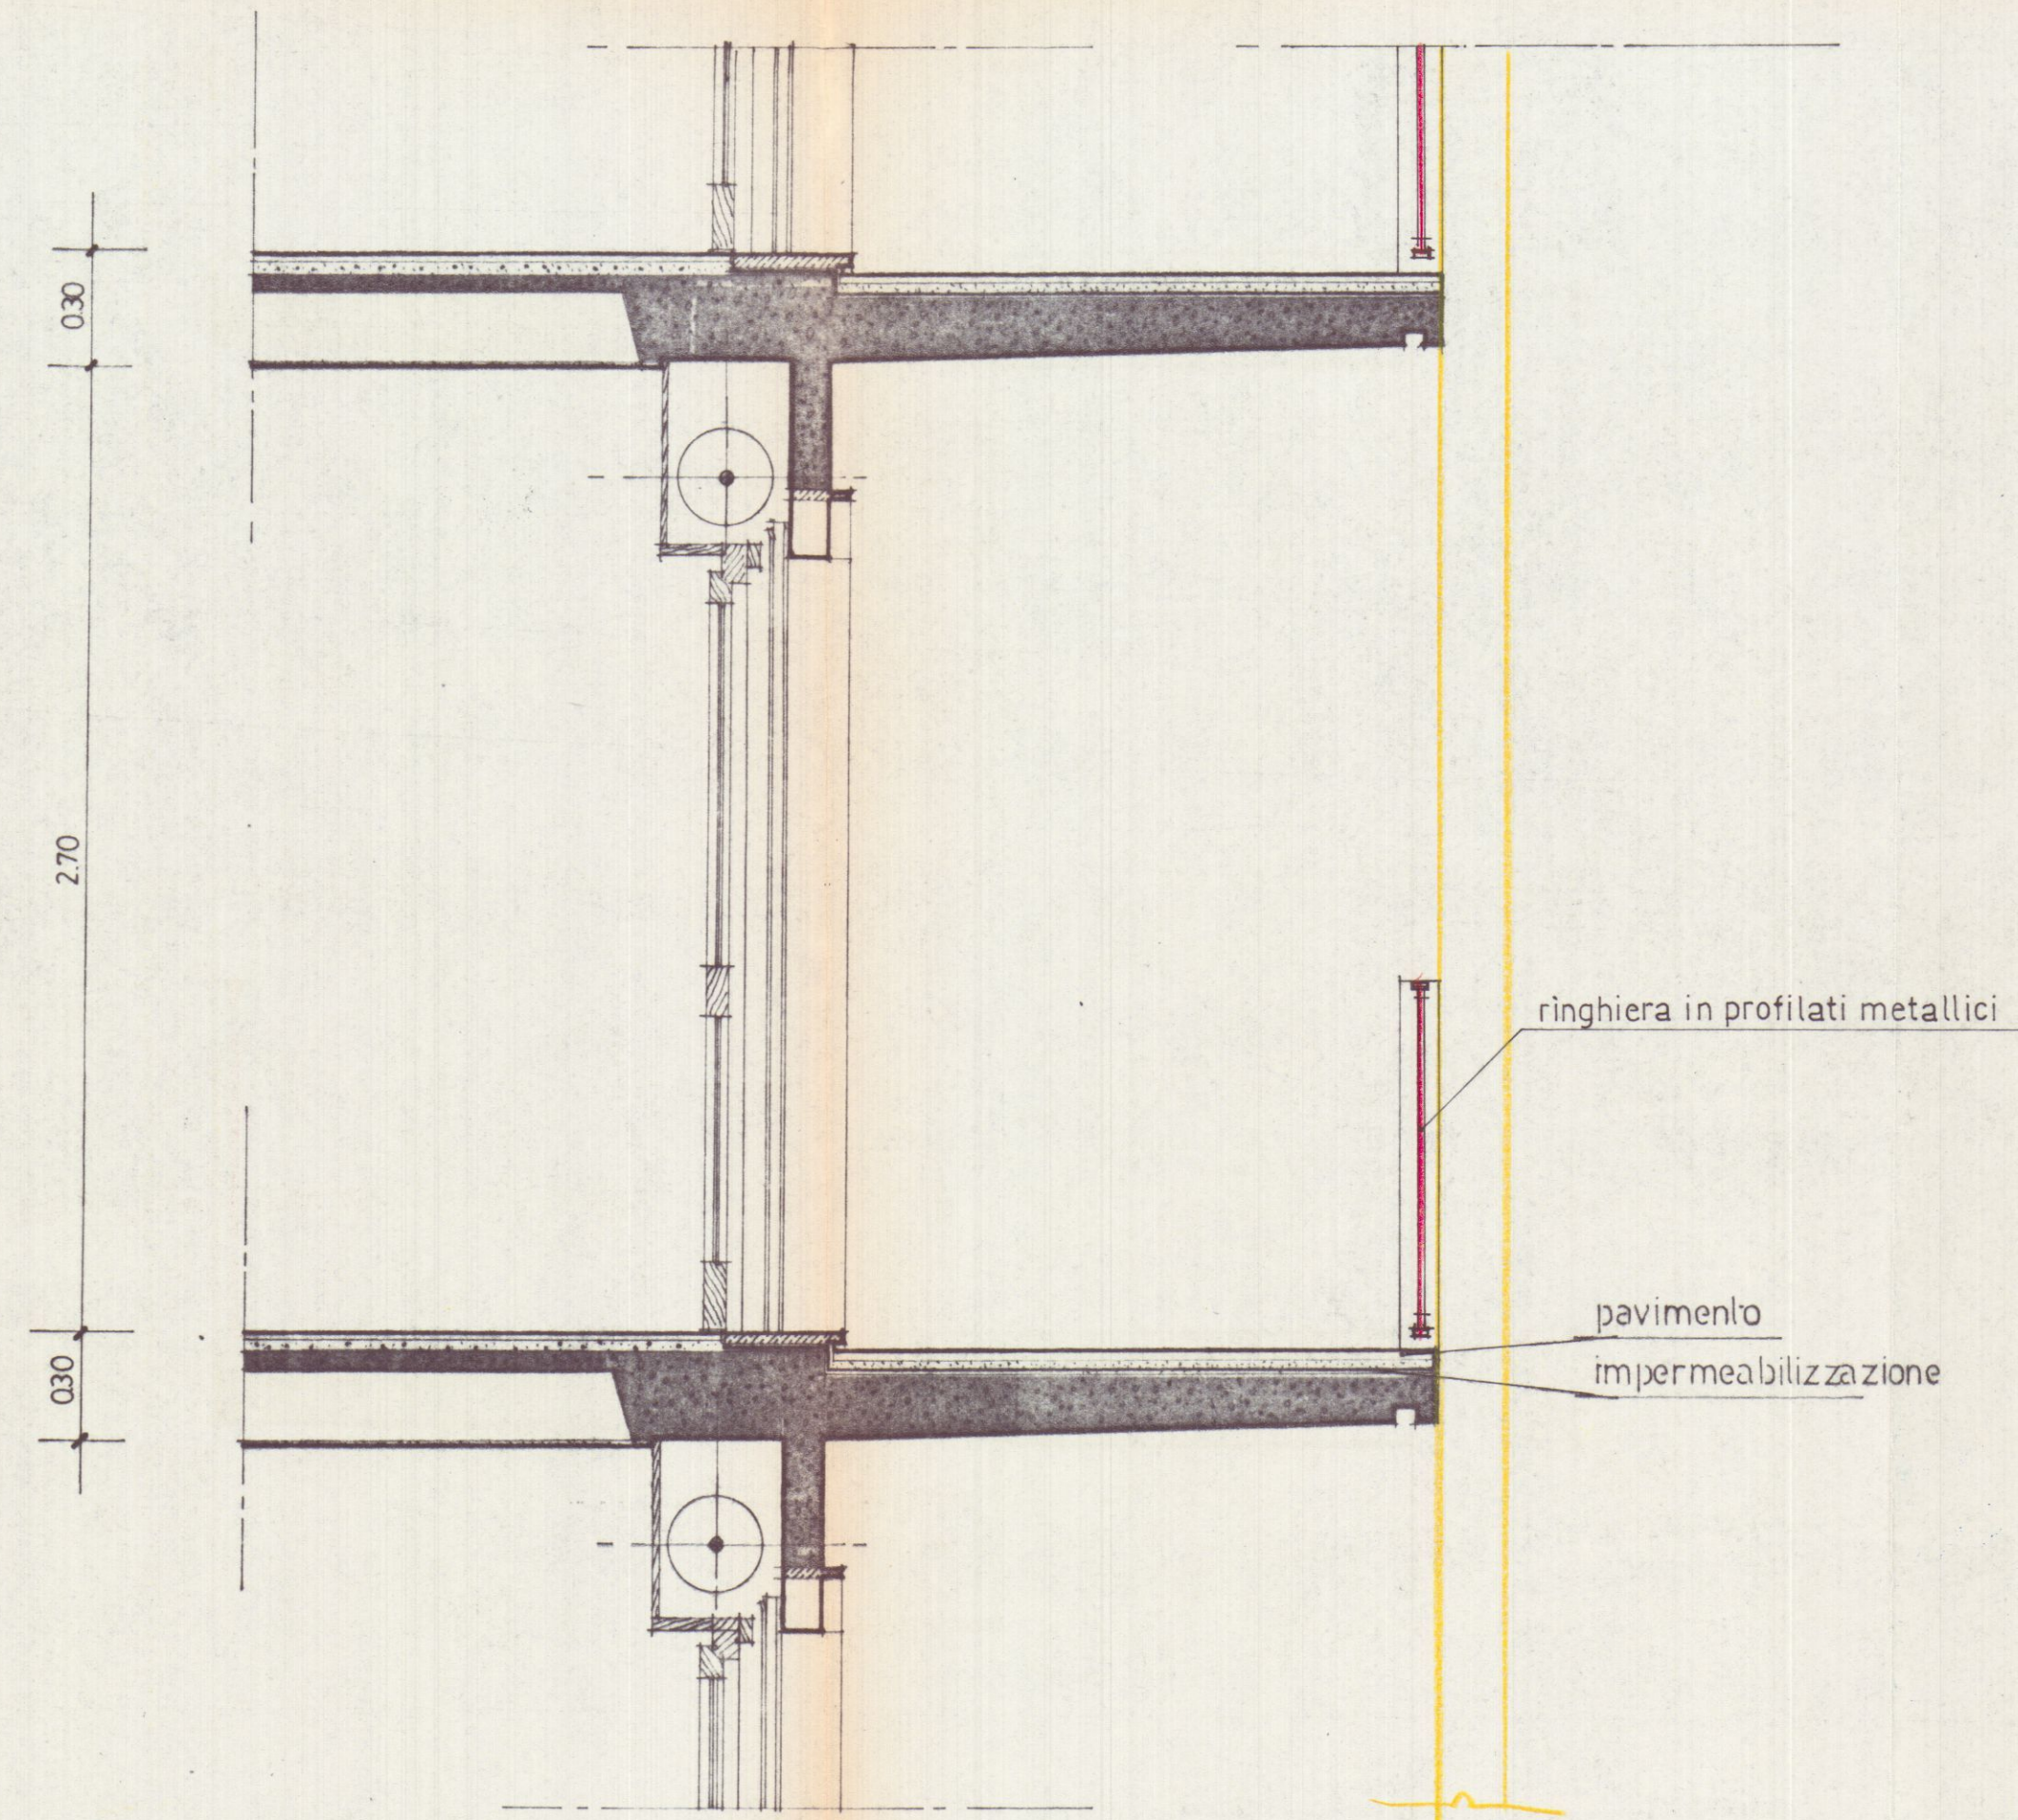

170

A particolare terrazzo

EDIFICIO TIPO: **D**

TAVOLA N. **7**

PROGETTO DI COSTRUZIONE DI UN FABBRICATO
USO ABITATIVO DI PROPRIETA' DELLA SOCIETA'
"PARADISO S.p.A." IN LOCALITA' M. DI CARRARA
VIA TIRO A VOLO COMUNE DI CARRARA.

COMPLESSO "G. GALILEI"

PARTICOLARE COSTRUTTIVO

VARIANTE
Approvato dal Sindaco alle condizioni
della concessione edilizia originaria
n. _____ del _____
CARRARA, 11


IL DIRIGENTE 1° DIPARTIMENTO
(Arch. Claudio Varriani)

LOTTIZZAZIONE CONVENZIONATA

IL PROPRIETARIO: "PARADISO S.p.A."

IL PROGETTISTA: Dott. Ing. FAUSTO CERUTTI

DISEGNO : Scala 1:20

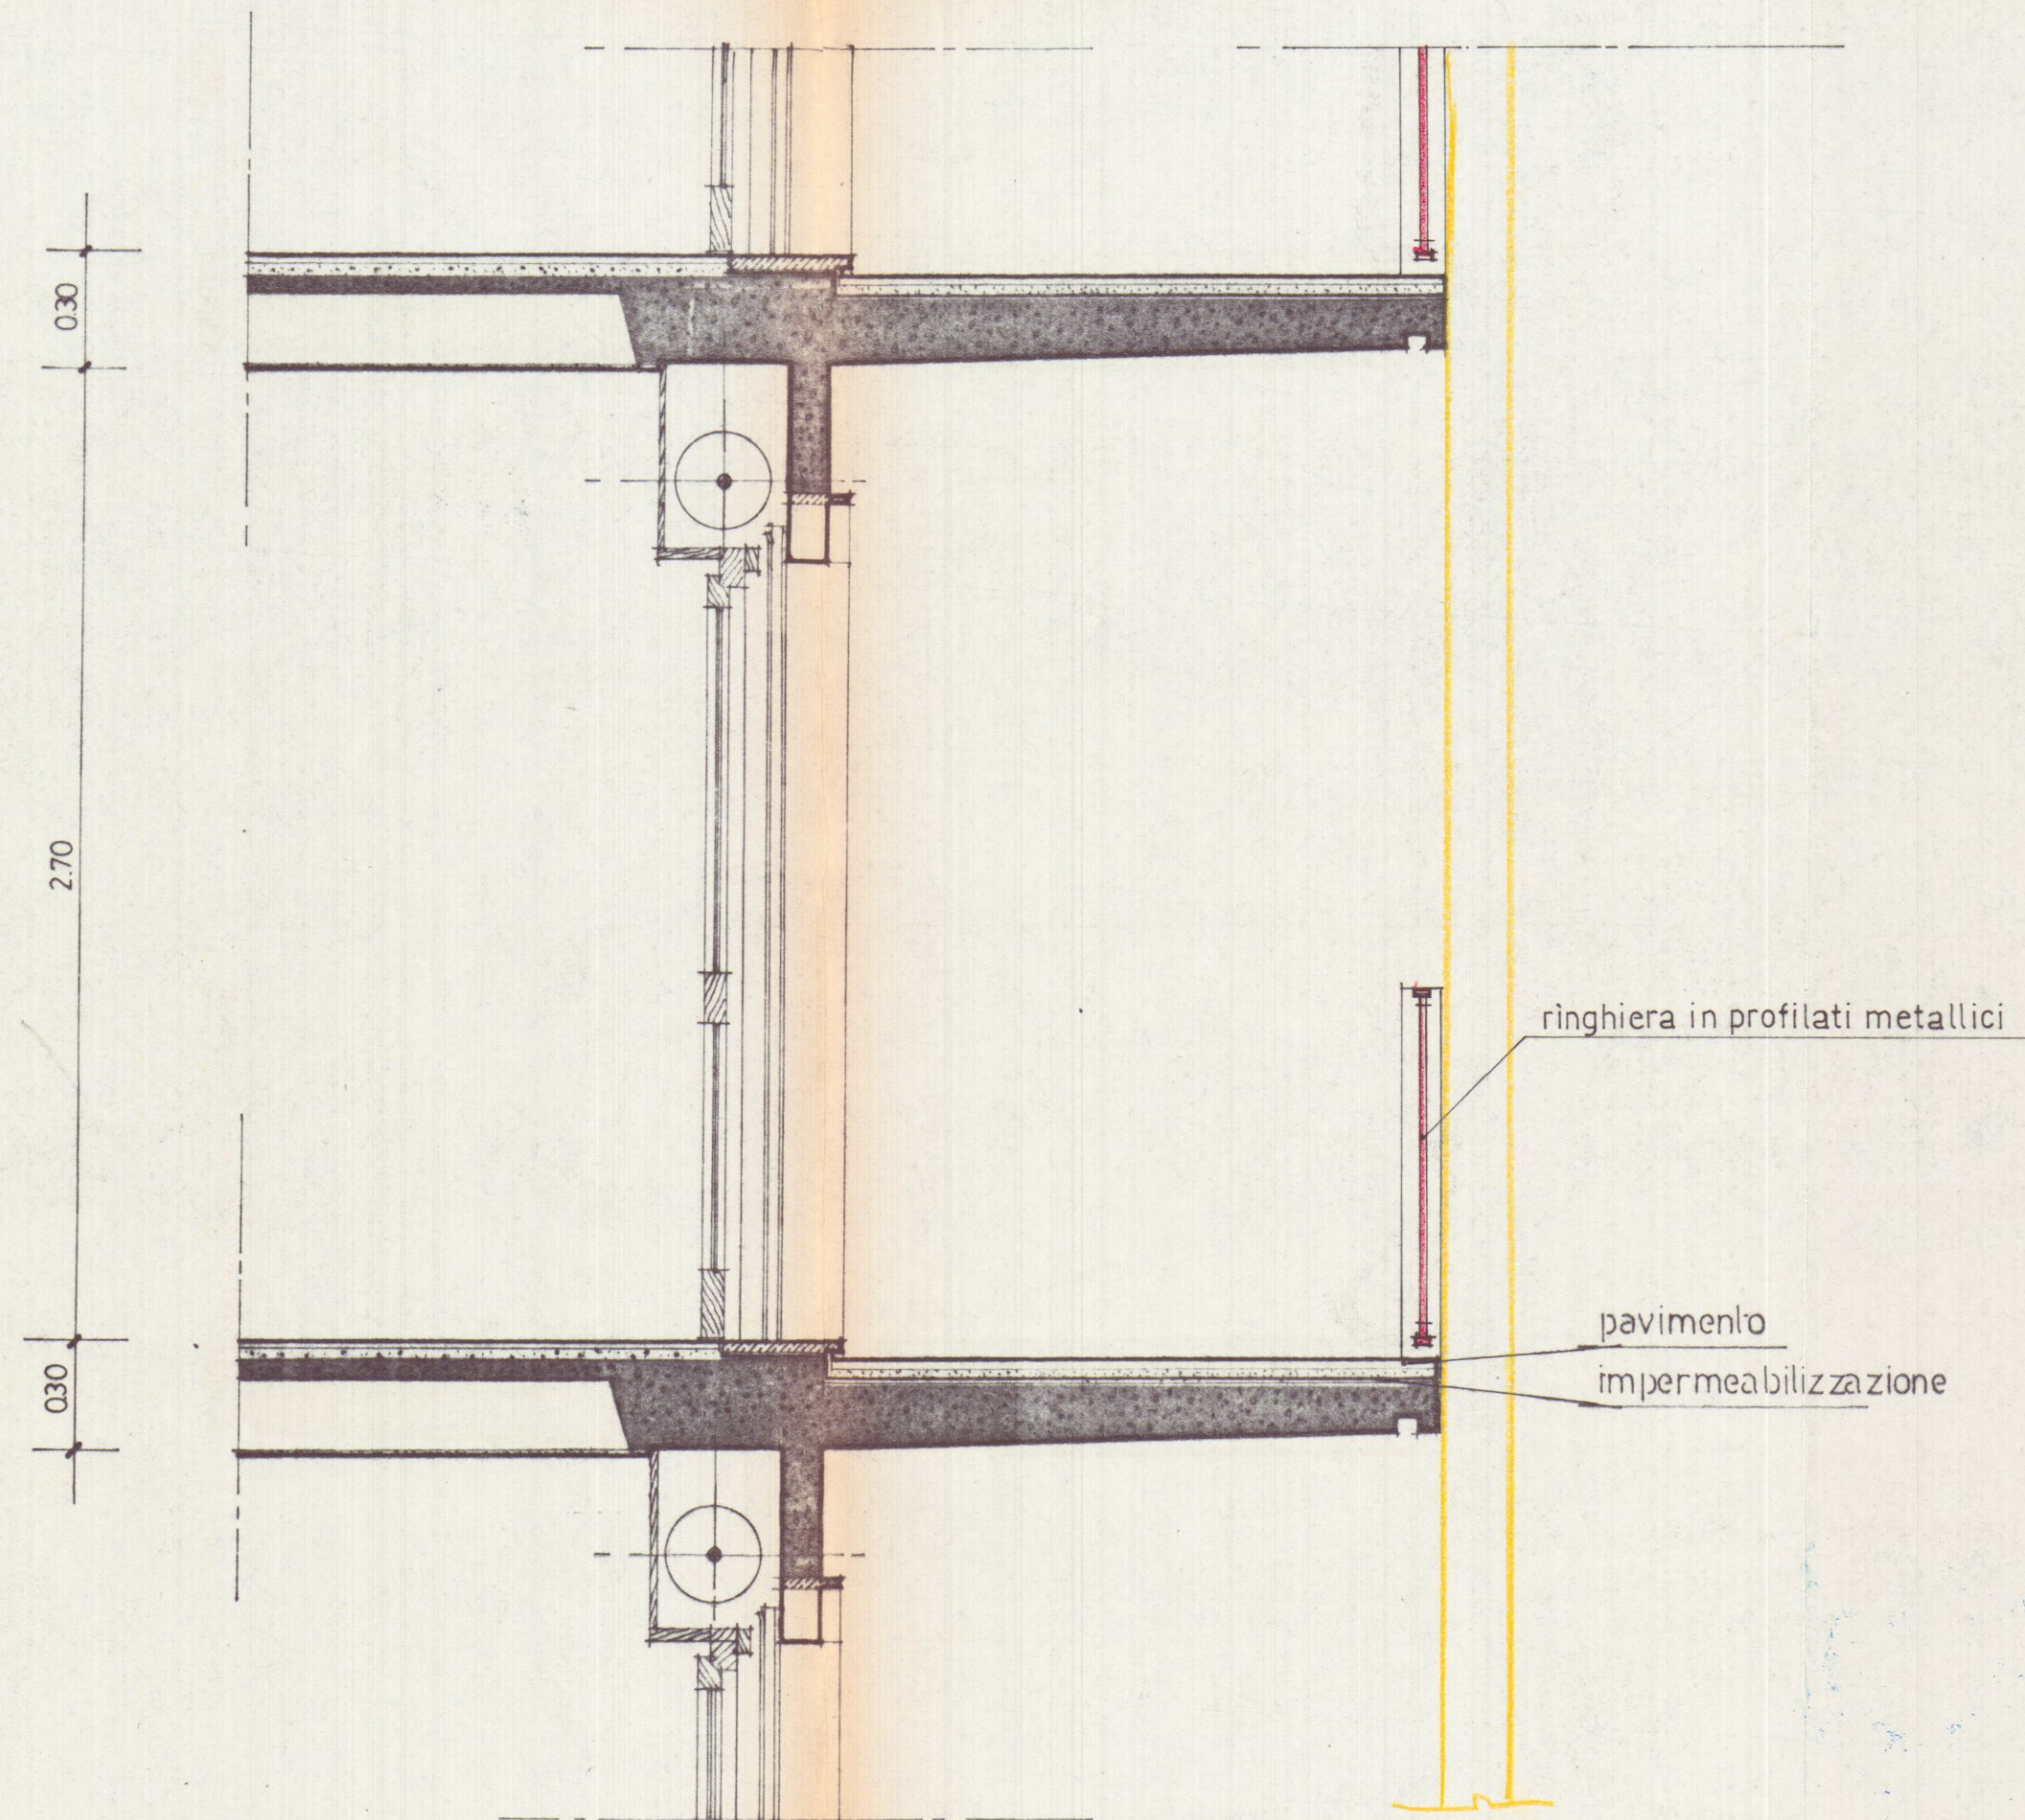

A particolare terrazzo

EDIFICIO TIPO: **D**

TAVOLA N. **8**

PROGETTO DI COSTRUZIONE DI UN FABBRICATO
USO ABITATIVO DI PROPRIETA' DELLA SOCIETA'
"PARADISO S.p.A." IN LOCALITA' M. DI CARRARA
VIA TIRO A VOLO COMUNE DI CARRARA.

COMPLESSO "G. GALILEI"

Schema Volume

VARIANTE

Approvato dal Sindaco alle condizioni
della concessione edilizia originaria
n. _____ del _____

CARRARA, li _____

IL DIRIGENTE 1° DIPARTIMENTO
(Arch. Claudio Vercellotti)



LOTTIZZAZIONE CONVENZIONATA

IL PROPRIETARIO: "PARADISO S.p.A."

IL PROGETTISTA: Dott. Ing. FAUSTO CERUTTI

DISEGNO: Scala 1:100

APPROVATO
CONTROLLATO
IL TECNICO
VARIANTE

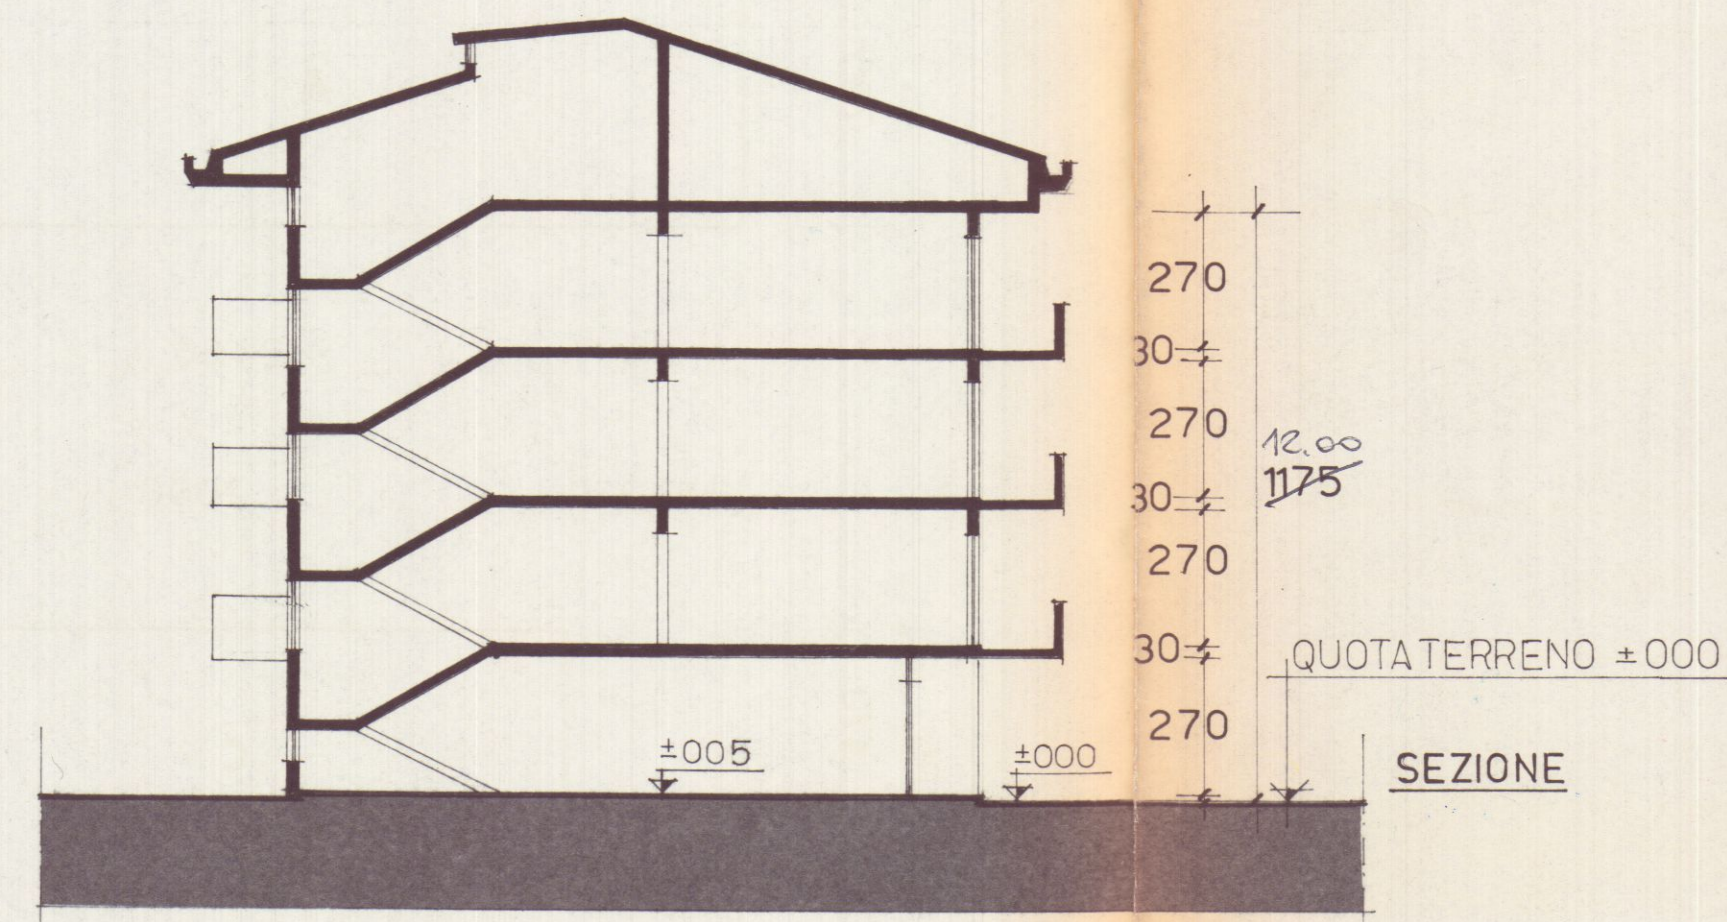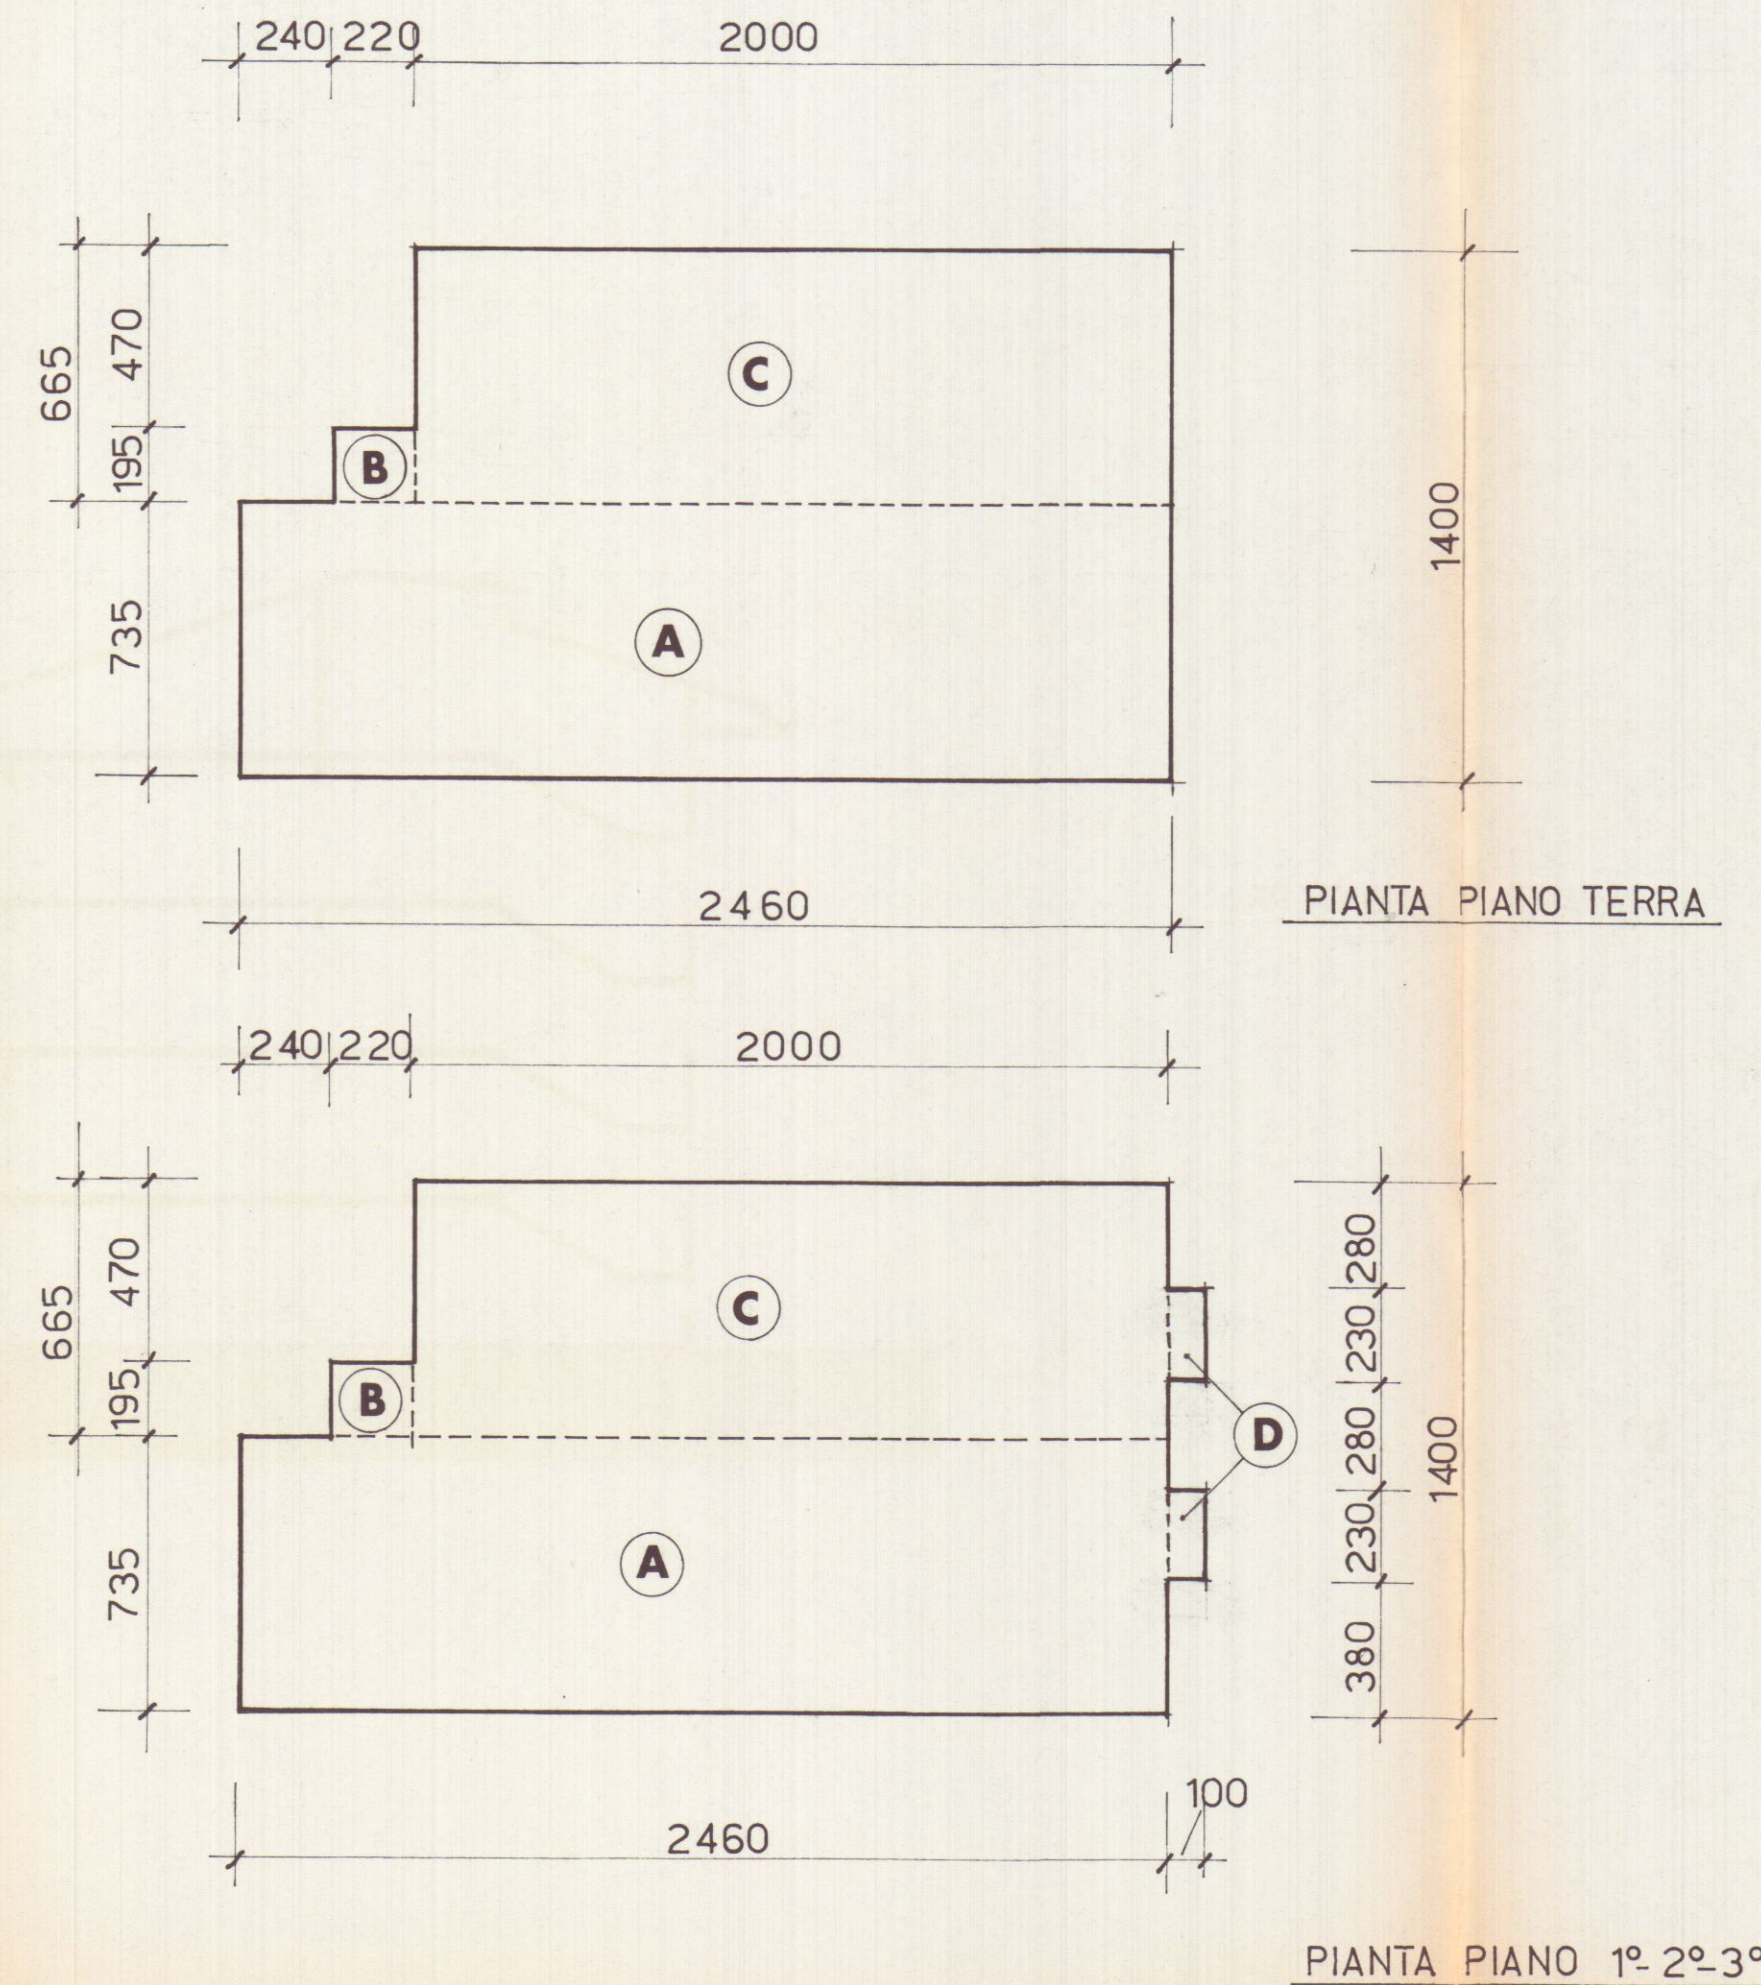

CALCOLO VOLUME

P.T.	1°	2°	3°	
(A)	m.	24.60 x 7.35 =	mq.	180.81
(B)	"	2.20 x 1.95 =	"	4.29
(C)	"	6.65 x 20.00 =	"	133.00
		SUP. COP.	mq.	318.10 x 11.75 = mc. 3737.68
(D)	"	2 x 2.30 x 1.00 =	"	4.60 x 9.05 = " 41.63
SOTTOTETTO	"	20.70 x 9.50 =	"	196.65 x 0.35 = " 68.83
				TOTALE mc. 3848.14

21 MAY 1992

TAVOLA N.

8

**PROGETTO DI COSTRUZIONE DI UN FABBRICATO
USO ABITATIVO DI PROPRIETA' DELLA SOCIETA'
"PARADISO S.p.A." IN LOCALITA' M. DI CARRARA
VIA TIRO A VOLO COMUNE DI CARRARA.**

COMPLESSO "G. GALILEI"

Schema Volume

VARIANTE
Approvato dal Sindaco alle condizioni
della concessione edilizia originaria
n. _____ del _____

CARRARA, li.



IL DIRIGENTE 1° DIPARTIMENTO
(Arch. Claudio Varriani)

LOT TIZZAZIONE CONVENZIONATA

IL PROPRIETARIO: "PARADISO S.p.A."

IL PROGETTISTA : Dott. Ing. FAUSTO CERUTTI

DISEGNO : Scala 1:100

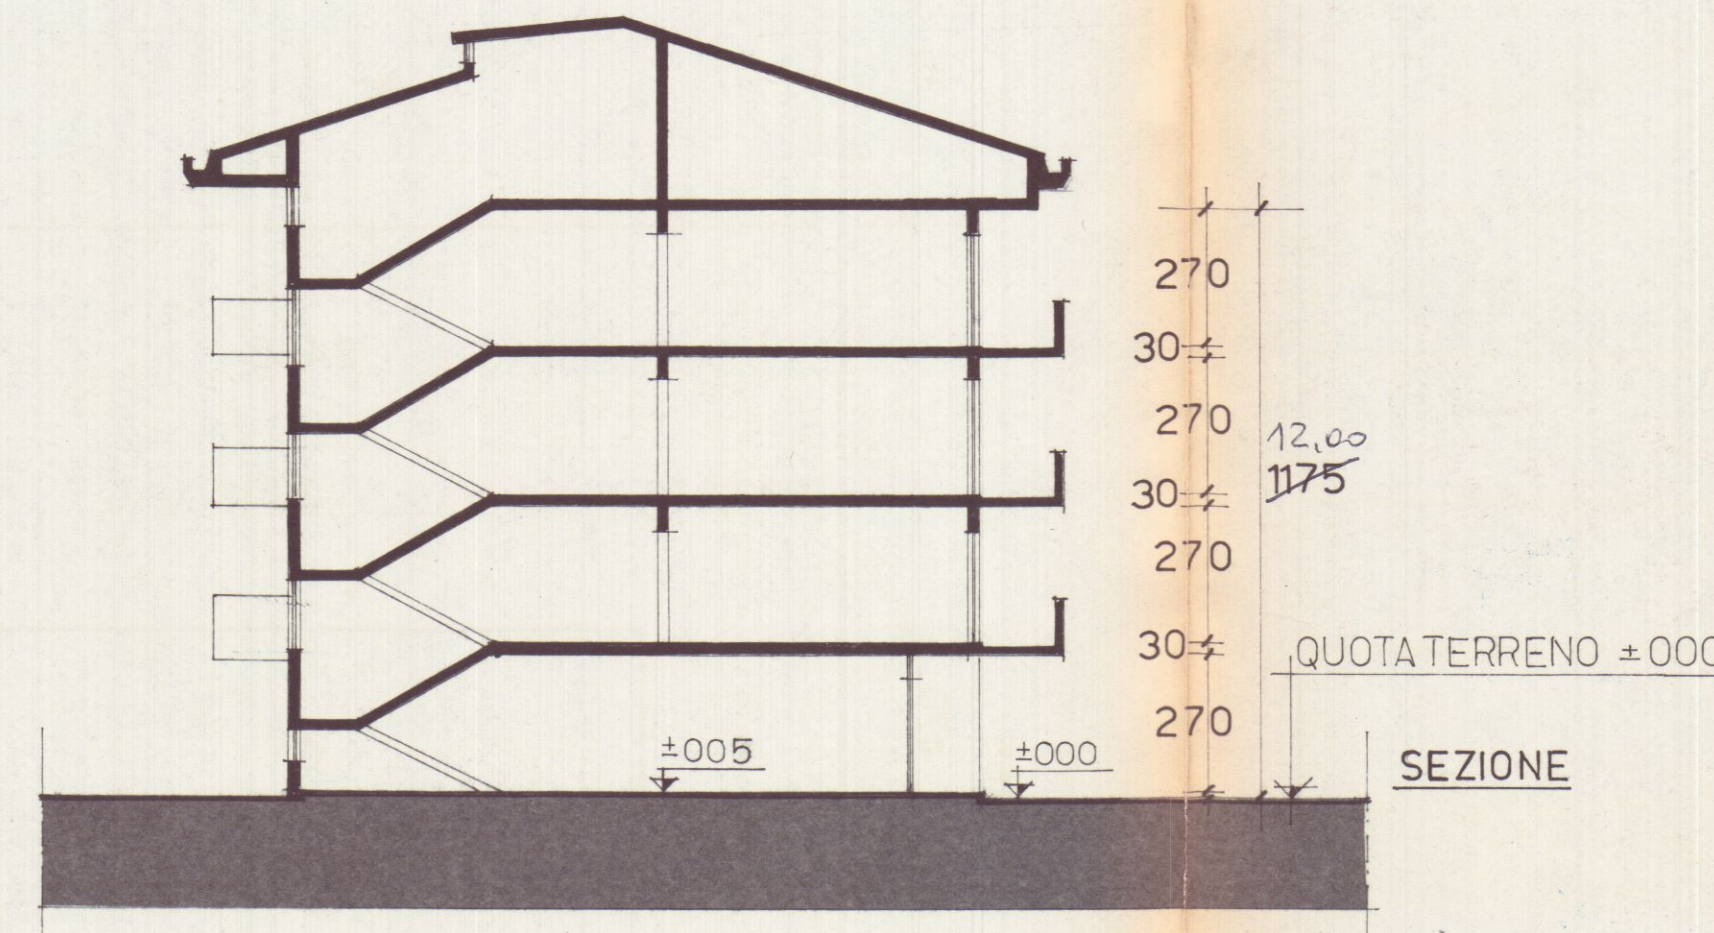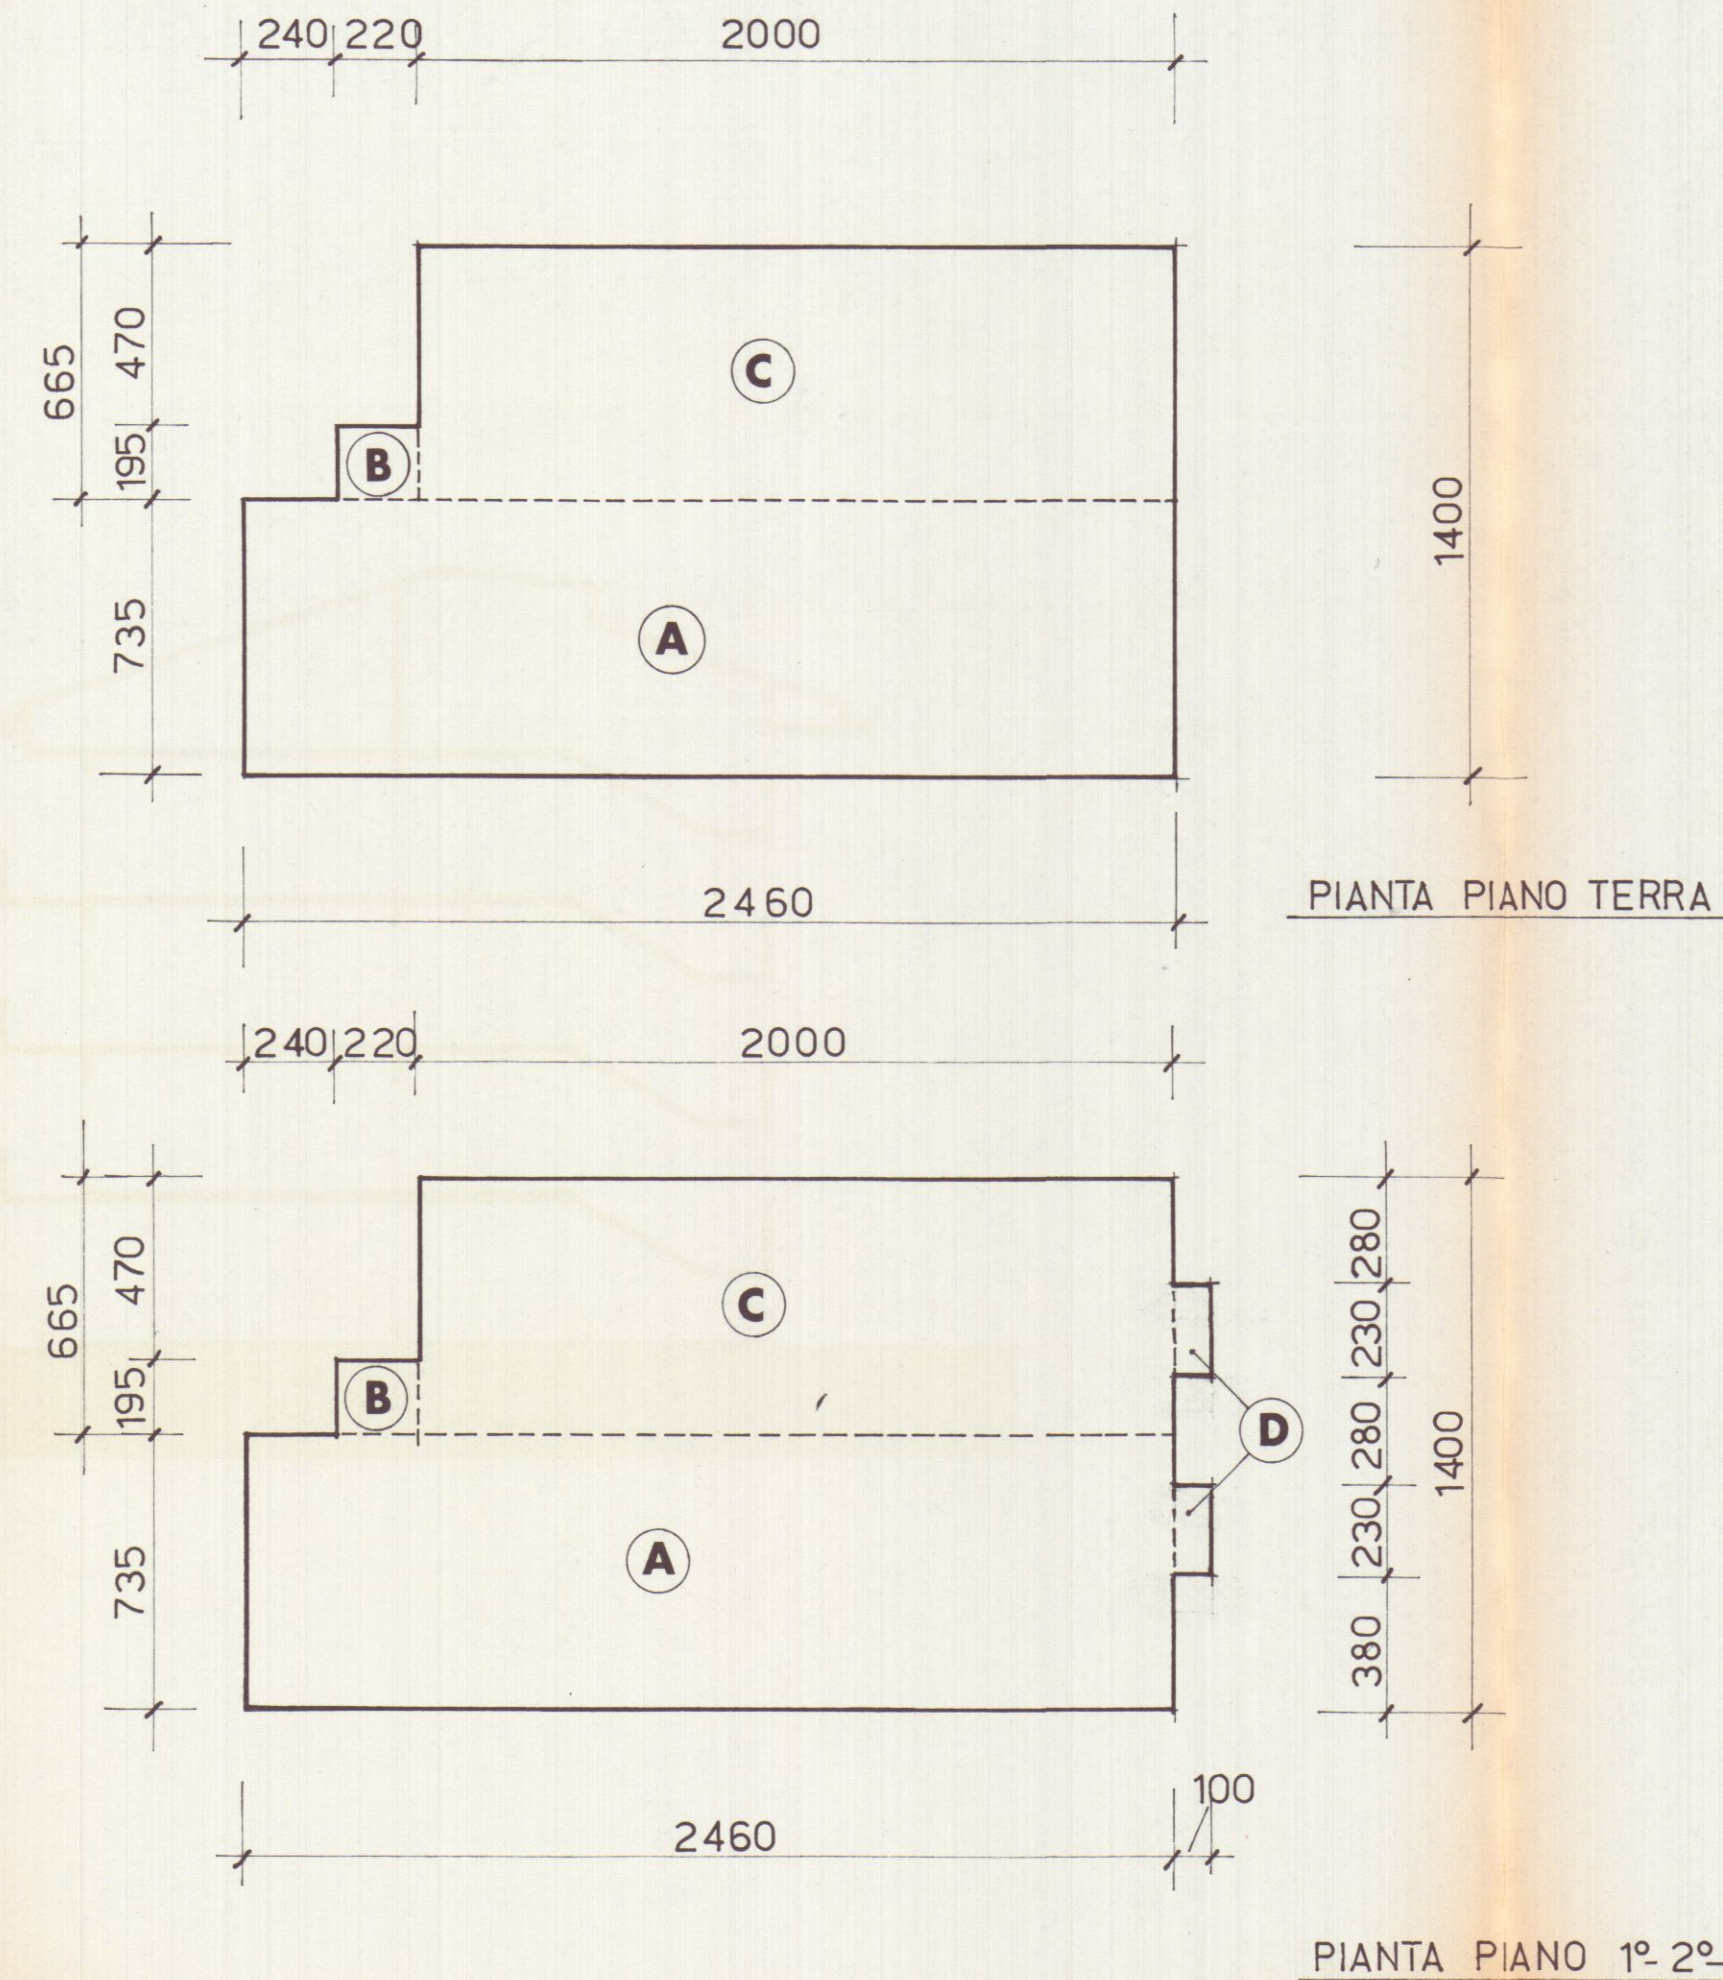

CALCOLO VOLUME

P.T. 1° 2° 3°

A m. $24.60 \times 7.35 =$ mq. 180.81

B " $2.20 \times 1.95 =$ " 4.29

C " $6.65 \times 20.00 =$ " 133.00

SUP. COP. mq. 318.10 $\times$ ^{12.00} ~~11.75~~ = mc. ^{3817,20} ~~3737,68~~

D " $2 \times 2.30 \times 1.00 =$ " $4.60 \times 9.05 =$ " 41.63

SOTTOTETTO " $20.70 \times 9.50 =$ " $196.65 \times 0.35 =$ " 68.83

TOTALE mc. ^{3927,60} 3848,14