

24 GEN. 1980

APPROVATO

CONTROLLATO
IL 27/1/80

31 MAR. 1980

TAV. 1



FEBB
1980

Geom. R. Martelli
STUDIO TECNICO

SCALA
1:2000 1:200

ESTREMI CATASTALI
F.69 mapp. 249

Proprietari
BALDONI FRANCESCO E BRUNO S.n.c.


PROGETTO DI CASE ABBINATE CON SEI
APPARTAMENTI IN LOCALITA' AVENZA
VIALE GALILEI - NUOVA STRADA DI P.R.G.

Planimetrie


~~A-B~~

Zona F

Rapp. di Copertura 1/4
h_{max} m. 7.50
dist. confini min. m. 5

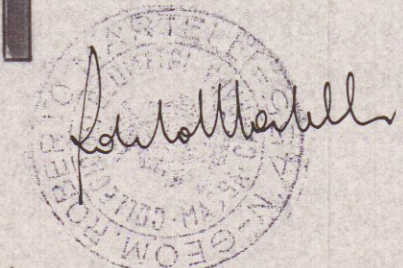


Nord

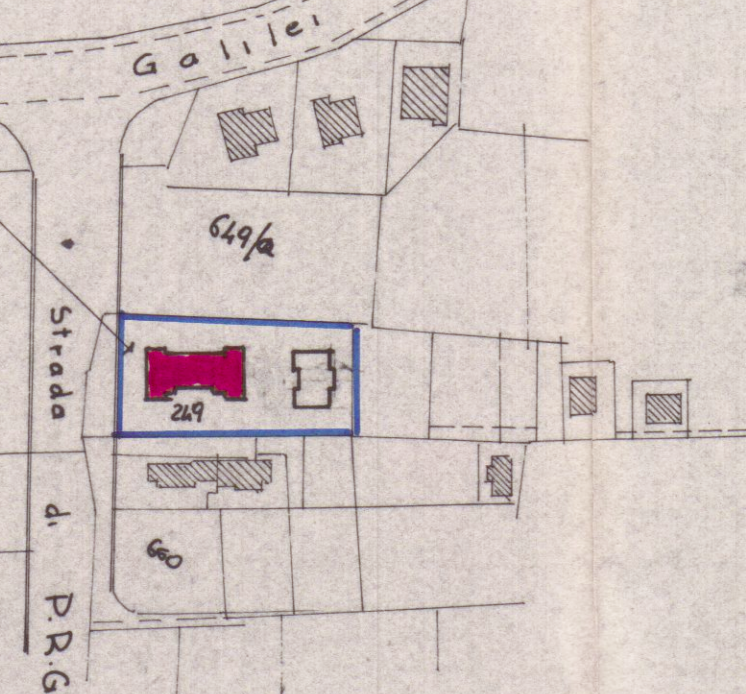

Stralcio Catastale
Scala 1:2000


Calcolo Superfici e Volumi

Fabbricato A

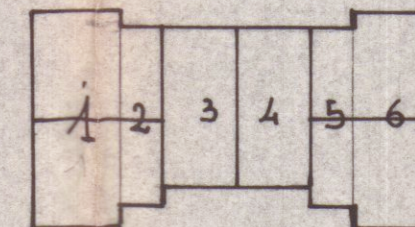

1 - 5.10 x 13.80	- mq	70.38	x	7.00	-	492.66
2 - 2.75 x 11.20	- mq	30.80	x	7.00	-	215.60
3 - 4.90 x 10.20	- mq	49.98	x	7.50	-	374.85
4 - 4.90 x 10.20	- mq	49.98	x	7.50	-	374.85
5 - 2.75 x 11.20	- mq	30.80	x	7.00	-	215.60
6 - 5.10 x 13.80	- mq	70.38	x	7.00	-	492.66
Tot. mq					302.32	Tot. Vol. mc 2166.22


~~Fabbricato B~~

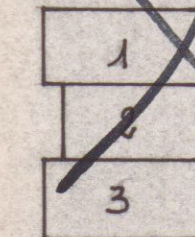

1 - 4.90 x 11.00	- mq	53.90	x	7.00	-	377.3
2 - 5.20 x 10.00	- mq	52.00	x	7.50	-	390.0
3 - 4.90 x 11.00	- mq	53.90	x	7.00	-	377.3
Tot. mq					159.80	Vol. mc 1144.6

Tot. Sup. coperta A+B = 302.32 + 159.80 = mq 462.12 Rapp. cop. 1/4

Tot. Vol. fuori terra A+B = 2166.22 + 1144.6 = mc 3310.82

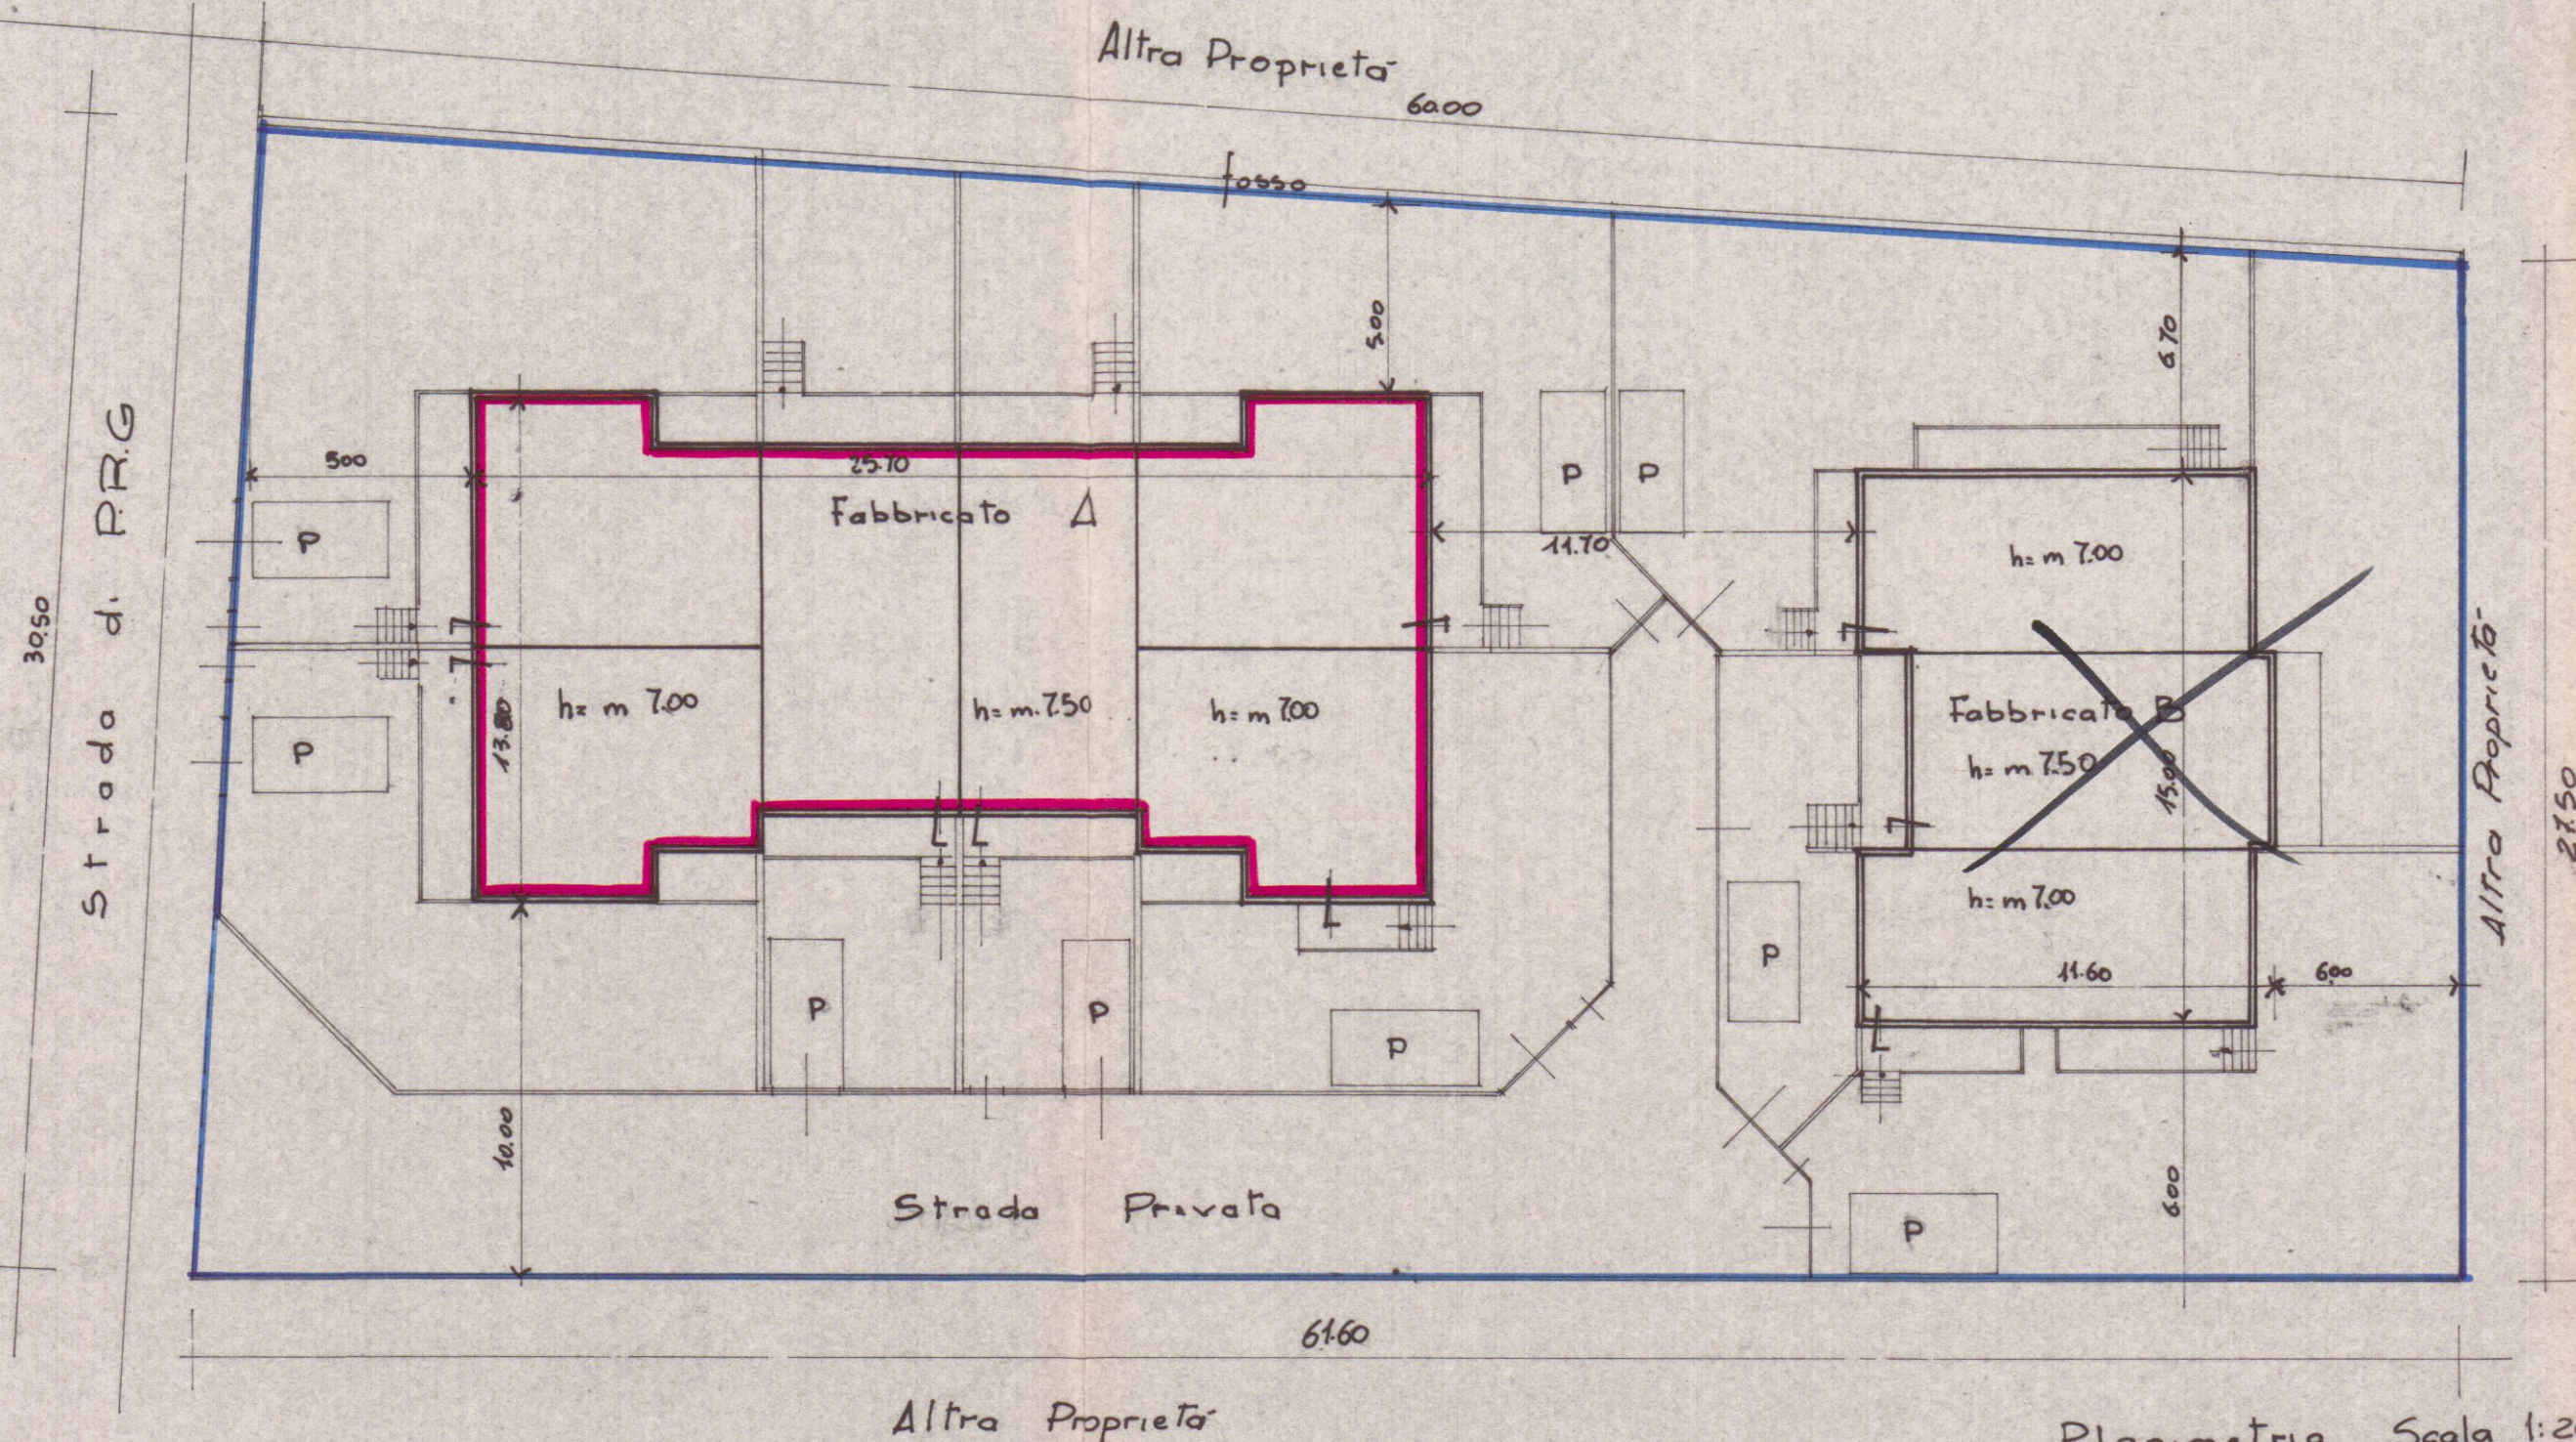

Planimetria Scala 1:200

CONTI CORRENTI POSTALI
RICEVUTA
di un versamento di Lire 11.000,00

eseguito da Martelli Roberto
residente in Monte Cassiano

A) C/C POSTALE 2-2-80
L'UFFICIALE POSTALE
Bollo a data 289 27 FEB 80

Cartellino del bollettario

data 27 FEB 80