


PLANIMETRIA TUBAZIONI IMPIANTO VRV PIANO TERRA scala 1:100

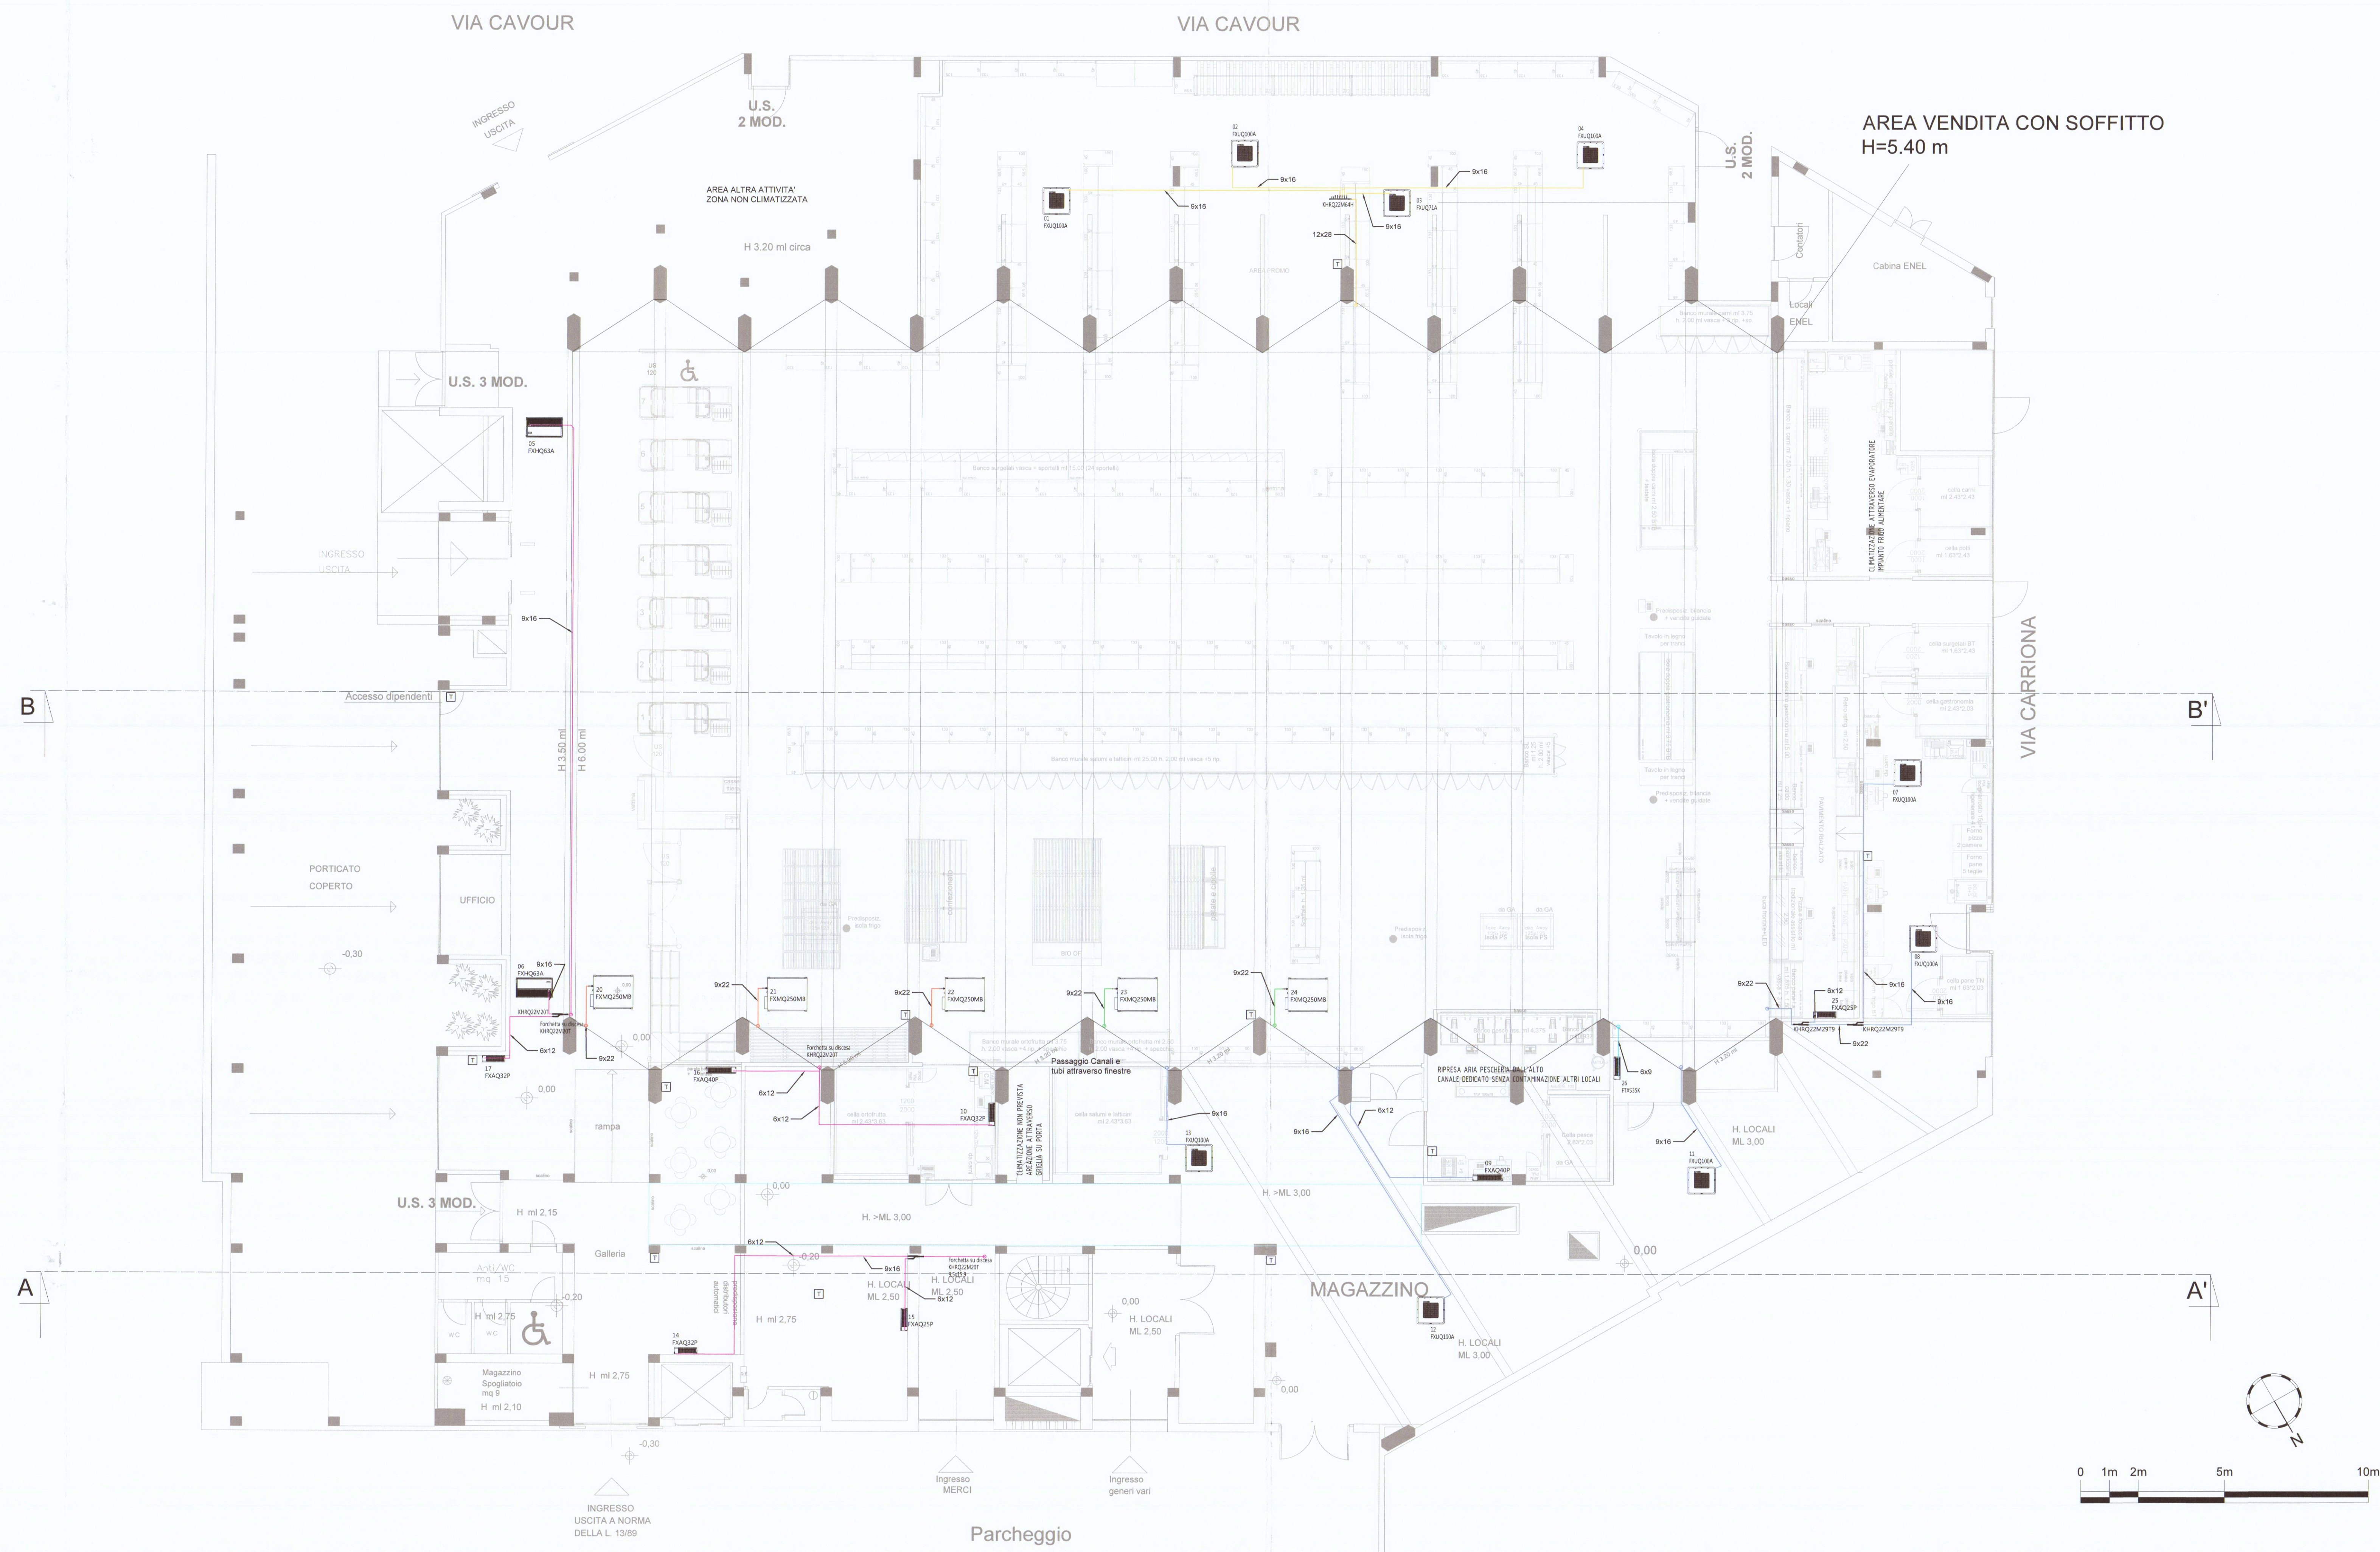

PLANIMETRIA TUBAZIONI IMPIANTO VRV PIANO INTERRATO scala 1:100

LEGENDA

[illegible]

SOCIETÀ DI CARRARA (MS)	
INDIRIZZO VIA CARRIONA, 15	
OGGETTO RISTRUTTURAZIONE TOTALE PUNTO VENDITA CONAD	
ELABORATO M002 TERMO MECCANICO: PLANIMETRIA IMPIANTO CANALIZZAZIONE - TUBAZIONI VRV		SCALA 1:100 ☐ Preliminare ☐ Esecutivo ☒ As built EMESSO PER: ☐ Commenti ☒ Validazione ☐ Costruzione	
		FORMATO A4 TIMBRO 	
PROPRIETÀ GLICINE SRL		COMMITTENTE ENERGY EFFICIENCY EPC s.r.l. Via Tiro, 14 00198 - ROMA P.iva/C.F. 12952910012	
	
		TEAM DI PROGETTO: Dott. Ing. Francesco Squarone - Abgac Dott. Ing. Alessandro Rizzarini - Abgac Dott. Ing. Alessandro Pavesi - Abgac Per. Ing. Maurizio Dabbene	
<table border="1"> <thead> <tr> <th>REVISIONE</th> <th>DATA</th> <th>REDAZIONE</th> <th>VERIFICA</th> <th>STATO</th> </tr> </thead> <tbody> <tr> <td>EMISSIONE</td> <td>26/07/2017</td> <td>05</td> <td>GP</td> <td>MD</td> </tr> <tr> <td>EMISSIONE</td> <td>07/07/2017</td> <td>04</td> <td>GP</td> <td>MD</td> </tr> <tr> <td>EMISSIONE</td> <td>22/06/2017</td> <td>03</td> <td>GP</td> <td>MD</td> </tr> <tr> <td>EMISSIONE</td> <td>24/05/2017</td> <td>02</td> <td>GP</td> <td>MD</td> </tr> <tr> <td>EMISSIONE</td> <td>31/03/2017</td> <td>01</td> <td>GP</td> <td>MD</td> </tr> <tr> <td>EMISSIONE</td> <td>11/05/2016</td> <td>00</td> <td>GP</td> <td>MD</td> </tr> <tr> <td>STATO</td> <td>DATA</td> <td>REV.</td> <td>PREPARATO</td> <td>VERIFICATO</td> </tr>
STATO DEL PROGETTO	

CARM00226071

Il presente documento è di proprietà esclusiva di FRES S.p.A. Tutti i diritti sono riservati. Questo documento o parte di esso non può essere riprodotta, salvo, trasmessa, diffusa o in altri modi, né in alcuna forma sia essa elettronica, meccanica, fotografica senza la preventiva autorizzazione della FRES S.p.A. Le informazioni contenute nel presente documento sono da intendersi valide esclusivamente all'oggetto del documento stesso. Altre informazioni possono da ritenersi non valide se non risultano dalla presente documentazione. La presente informazione sul presente documento non può essere "ship along" e pertanto l'acquirente dell'opera dovrà verificare in tempo quanto necessario per l'acquisto della merce. Il presente documento non fa parte dell'ordinazione e pertanto l'esecuzione delle opere potrà verificarsi la presenza prima dell'esecuzione della stessa.