




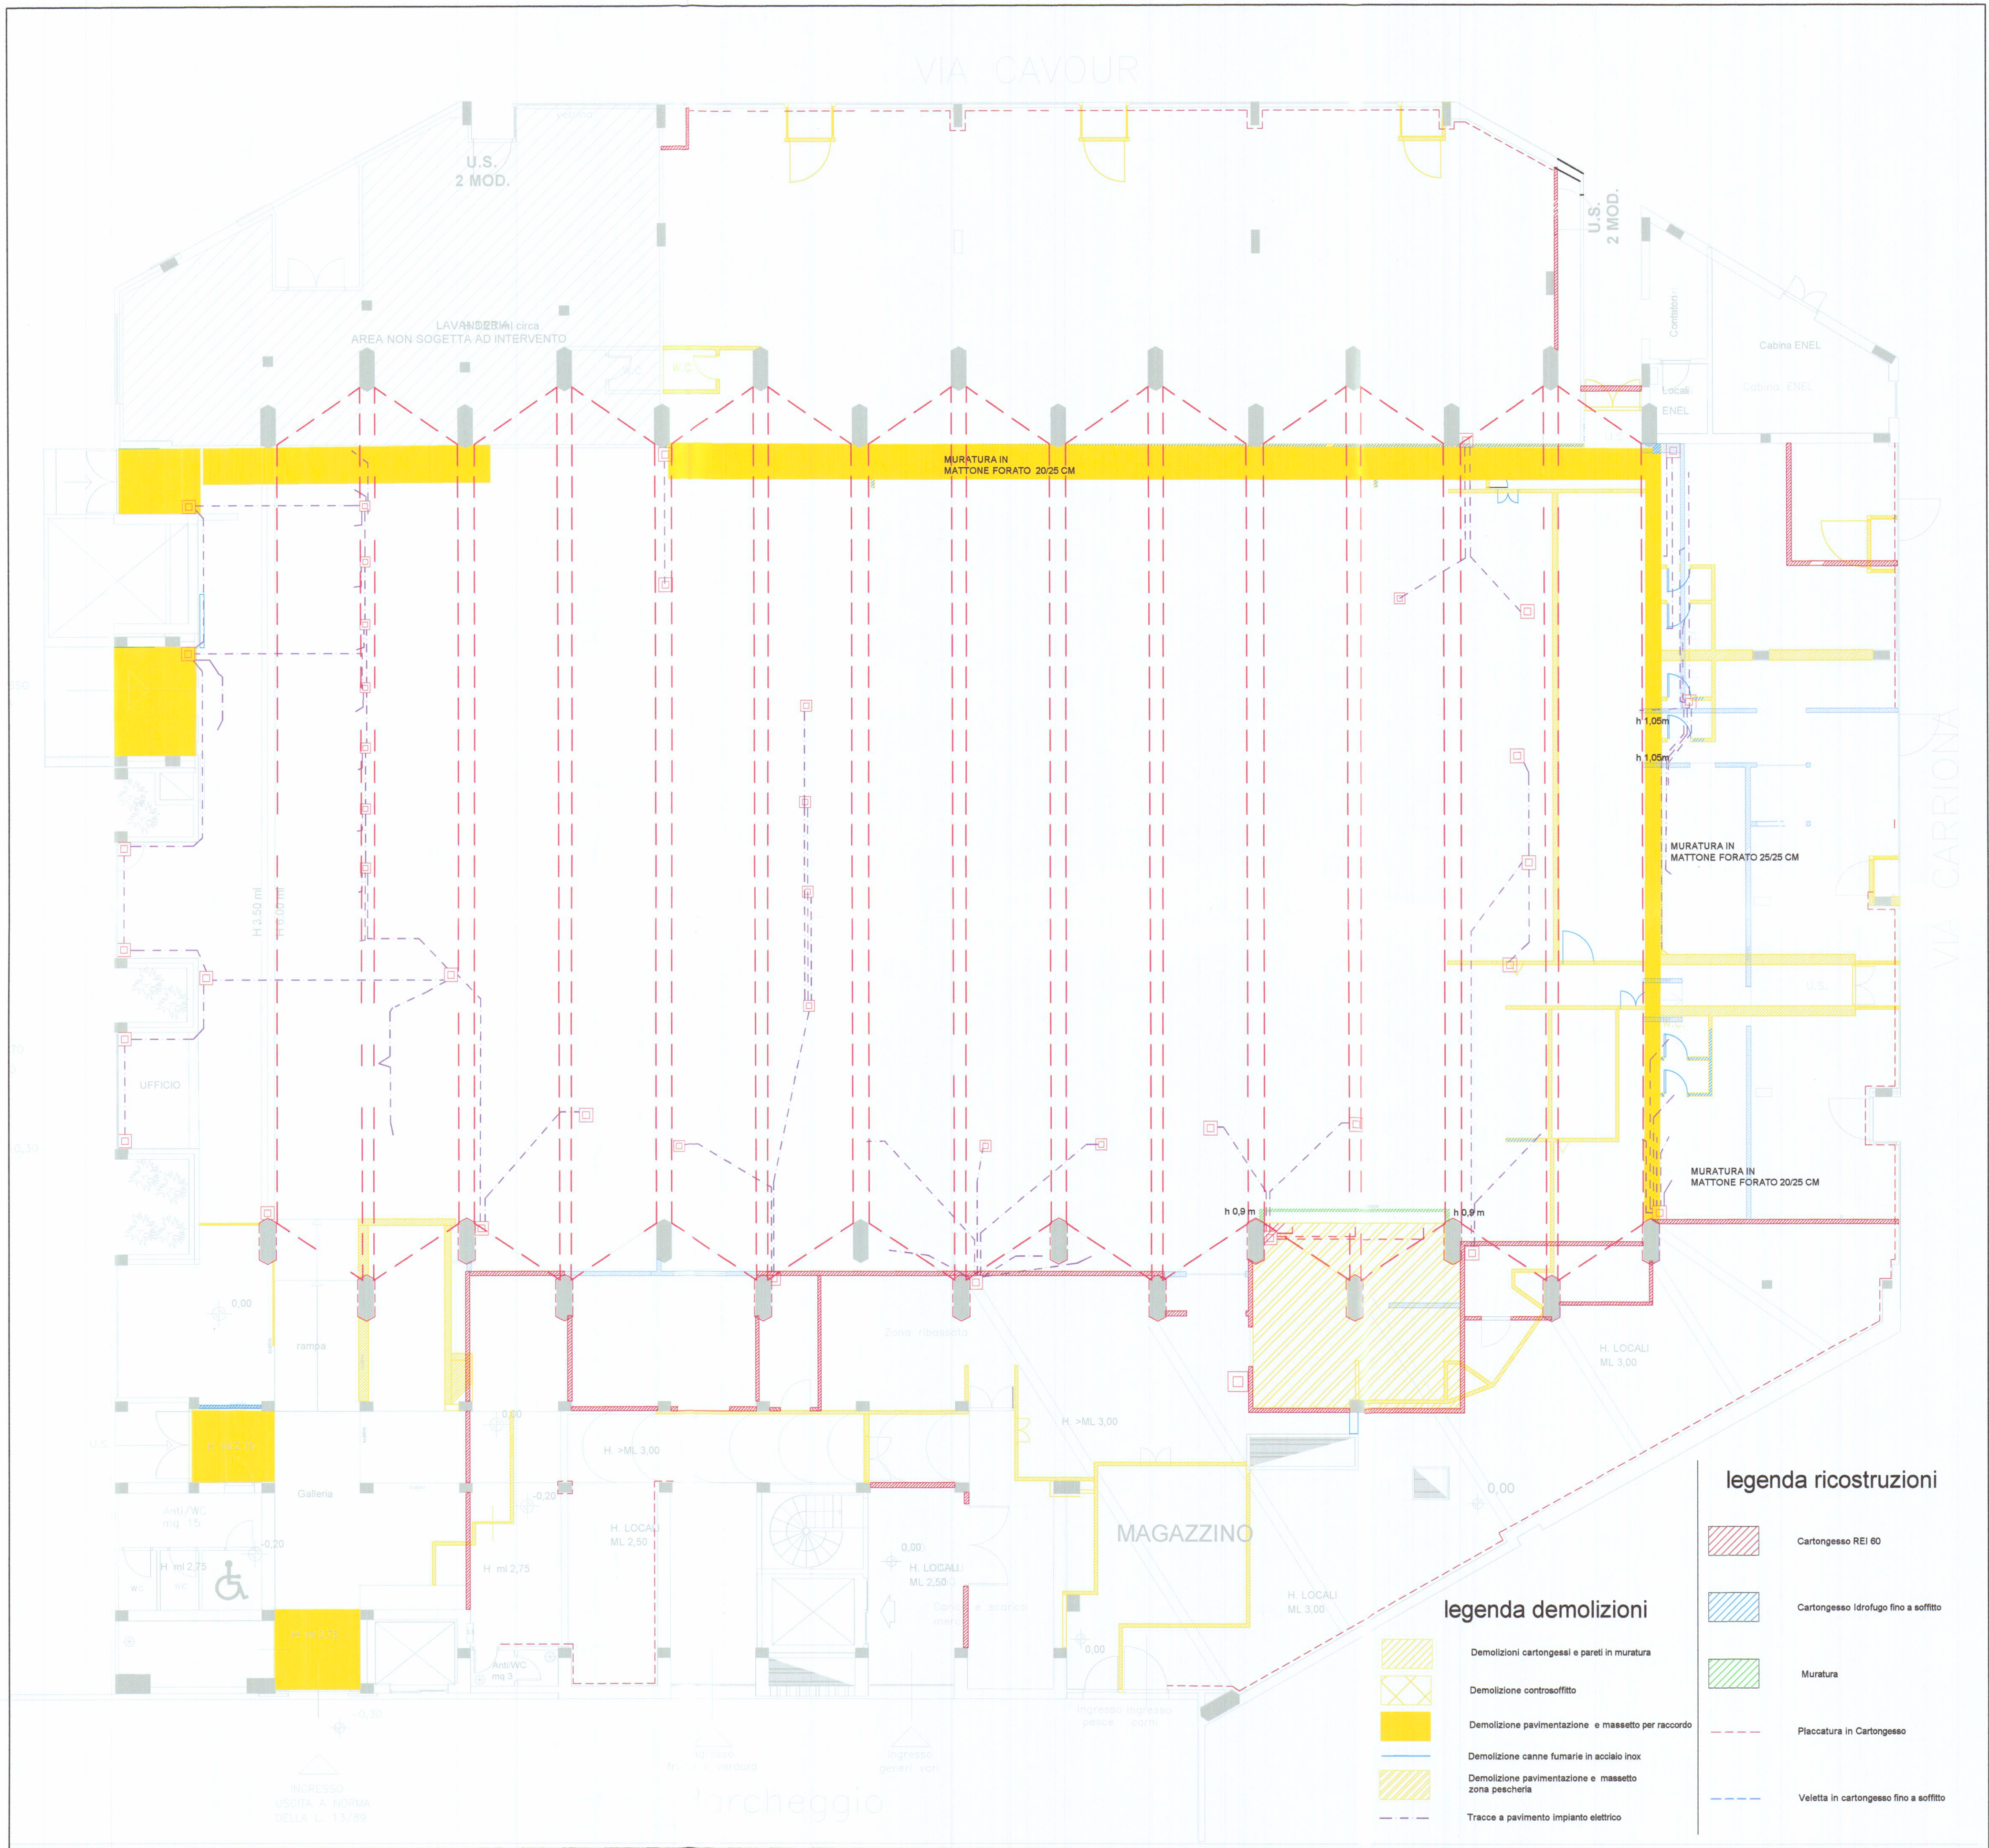

Piano interrato

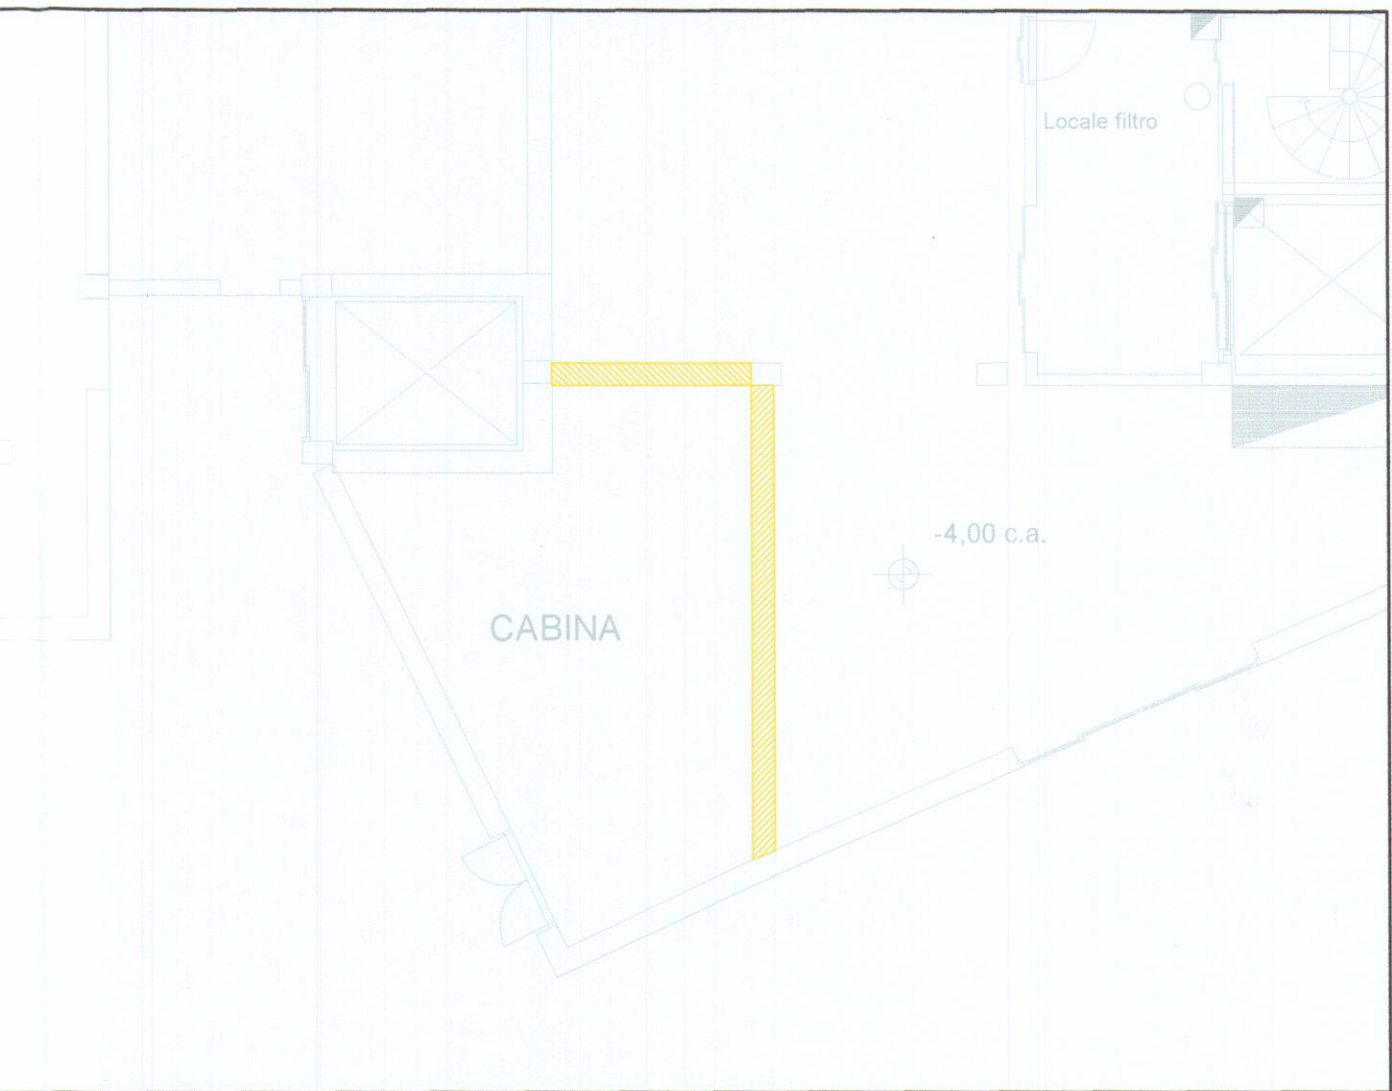

PLANIMETRIA SCALA 1:100 PIANO INTERRATO

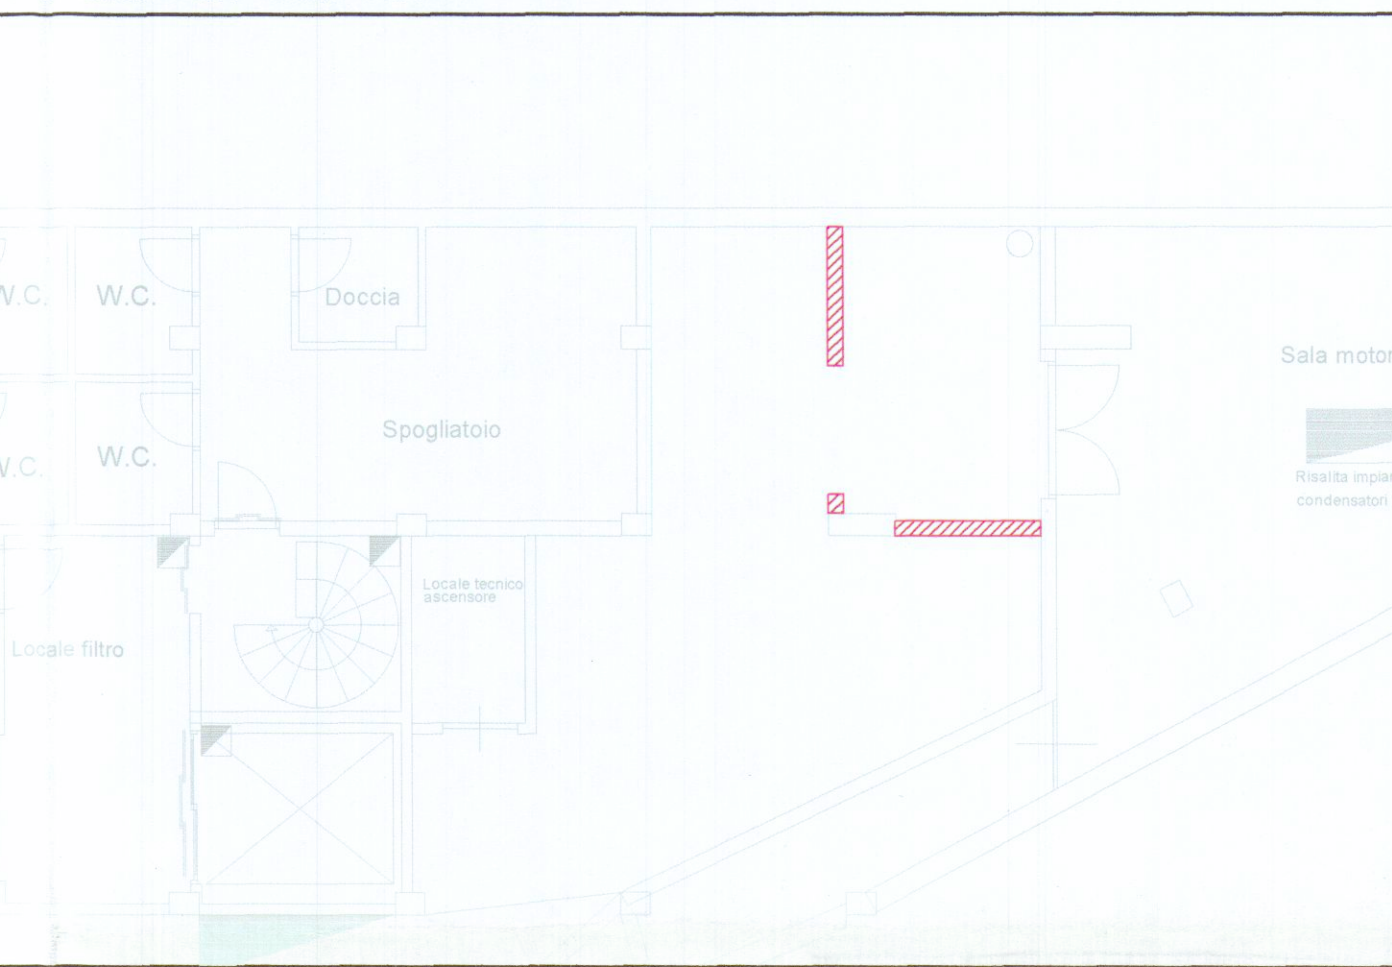

COMUNE DI
CARRARA (MS)

INDIRIZZO
VIA CARRIONA, 15

OGGETTO
RISTRUTTURAZIONE TOTALE PUNTO VENDITA CONAD

ARCH LIBERO BARDI

VIA RESISTENZA 95/A
AULLA

liberobardi@gmail.com cell 3393760333

SCALA
1:100

FORMATO
A1

ELABORATO
C001 - CIVILE: PLANIMETRIA GENERALE -
DEMOLIZIONI
NESSUNA ENTITA' DEMOLITA
HA FUNZIONE STRUTTURALE

☐ Preliminare
☐ Definitivo
☒ Esecutivo
☐ As built
EMESSO PER:
☐ Commenti
☒ Validazione
☐ Costruzione

PROPRIETA'

COMMITTENTE

STATO SOVRAPPONTO

1R

EMISSIONE	DATA	REV	PREPARATO	VERIFICATO
EMISSIONE	26/07/17	03	M.D.	S.T.
EMISSIONE	07/07/17	02	M.D.	S.T.
EMISSIONE	22/06/17	01	M.D.	S.T.
EMISSIONE	31/03/17	00	M.D.	S.T.
STATO	DATA	REV	PREPARATO	VERIFICATO

STATO DEL PROGETTO

CARC001280717

