

MARTELLI

Studio Tecnico Geom. Roberto Martelli

CODICE FISCALE MINT RNT 01114 00000

54036 Marina di Carrara - Via Parna. 13 - Telefono 0585 / 635575

DATA Agosto 84		PROPRIETA Fontana P. Mario Giovanni, Ermellina	UBICAZIONE Foglio 71 mapp. 135
TAVOLA 1	RIFERIMENTO 55	DESCRIZIONE CIVILE ABITAZIONE IN LOCALITA MARASO VIA CAFFOLA	
		planimetrie fabbricato A	

13 SET. 1984

SOSPESO




Scala 1:2000

INFORMATIVA DI PRG
 ZONA PAESISTICA "A"
 dai confini ml. 1000
 dai fabbricati ml. 2000
 h. max. ml. 750
 piani 2
 1/12 del lotto

lotto mq. ~~3890~~
 1/12 = mq. ~~324,64~~

FABBRICATO "A" mq. 324,64 mc. 2242,08
~~FABBRICATO "B" mq. 324,64 mc. 2242,08~~
~~TOTALE mq. 649,28 mc. 4484,16~~

SCHEMA VOLUMI

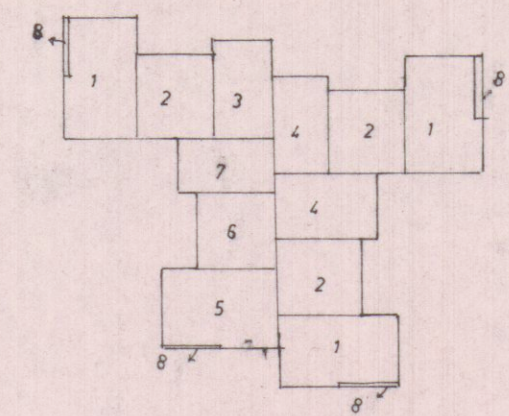

1	7,80 x 4,90 x 3 = mq.	114,66
2	5,20 x 4,90 x 3 = mq.	76,44
3	3,80 x 6,20 = "	23,56
4	3,60 x 6,20 x 2 = "	44,64
5	7,60 x 4,90 = "	37,24
6	5,00 x 4,90 = "	24,50
7	3,60 x 6,00 = "	21,60
8	0,50 x 0,00 x 4 = "	-8,00
TOTALE		mq. 324,64 x h. 6,70 = mc. 2242,08



Scala 1:500