



ESISTENTE

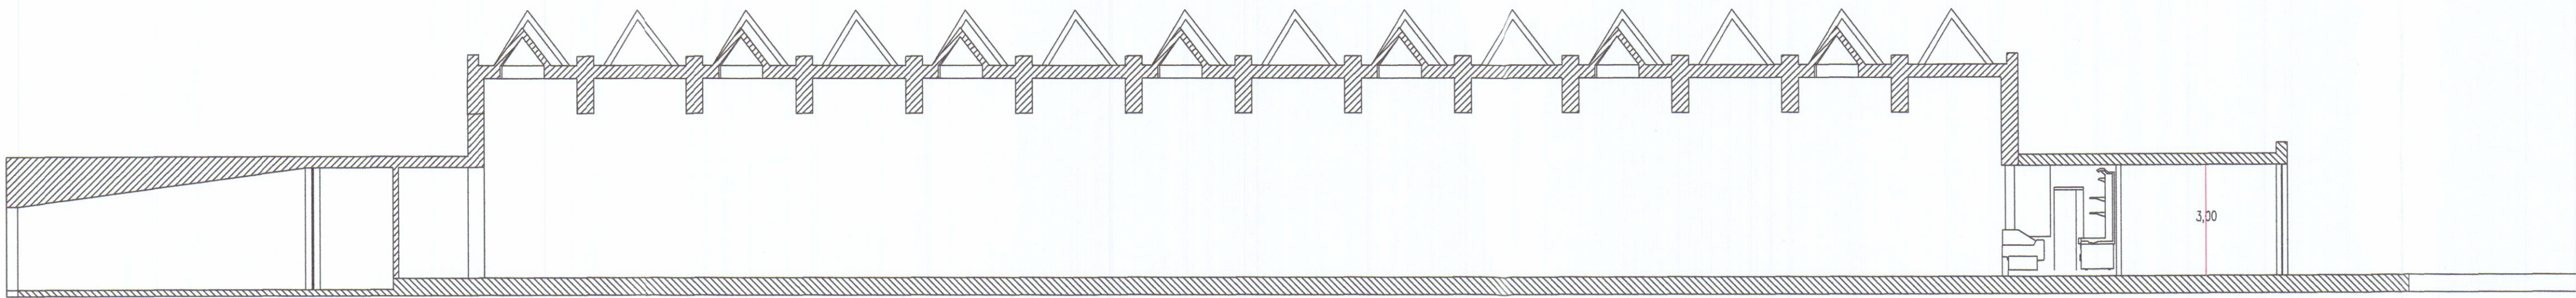


PROGETTO

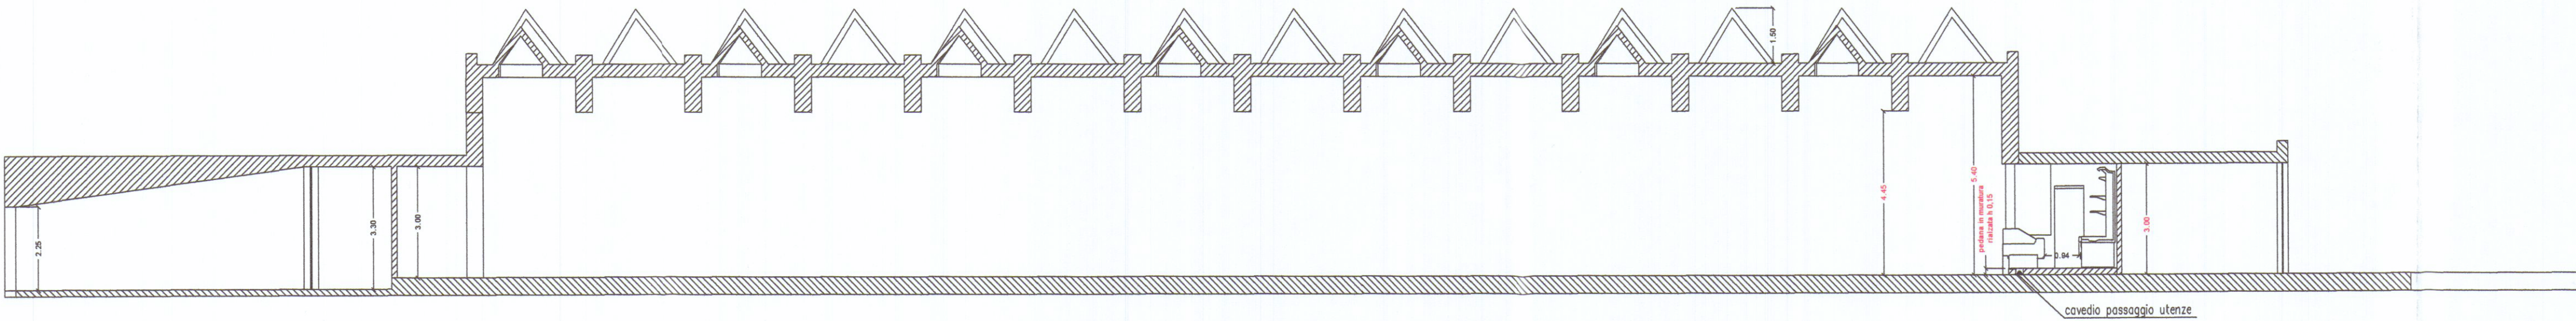

NUOVA COSTRUZIONE

RAFFRONTO

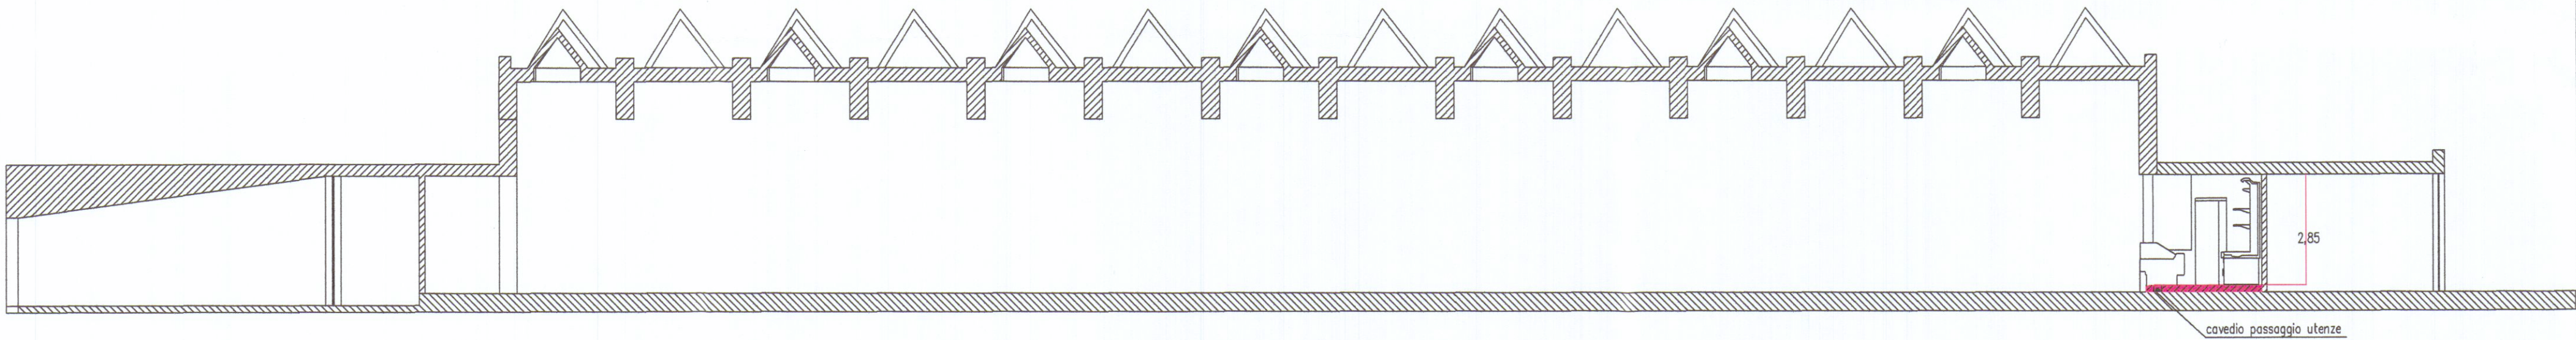

SEZIONE SU GASTRONOMIA

COMUNE DI CARRARA (MS)		ARCH LIBERO BARDI VIA RESISTENZA 95/A AULLA liberobardi@gmail.com cell 3393760333																																				
INDIRIZZO VIA CARRIONA, 15		SCALA 1:100	FORMATO A1																																			
OGGETTO RISTRUTTURAZIONE TOTALE PUNTO VENDITA CONAD		TIMBRO																																				
ELABORATO SEZIONE SU GASTRONOMIA		☐ Preliminare ☐ Definitivo ☒ Esecutivo ☐ As built EMESSO PER: ☐ Commenti ☒ Validazione ☐ Costruzione																																				
PROPRIETA'	COMMITTENTE																																					
8A																																						
<table><tr><td>EMISSIONE</td><td>26/07/17</td><td>03</td><td>M.D.</td><td>S.T.</td><td></td><td></td></tr><tr><td>EMISSIONE</td><td>07/07/17</td><td>02</td><td>M.D.</td><td>S.T.</td><td></td><td></td></tr><tr><td>EMISSIONE</td><td>22/06/17</td><td>01</td><td>M.D.</td><td>S.T.</td><td></td><td></td></tr><tr><td>EMISSIONE</td><td>31/03/17</td><td>00</td><td>M.D.</td><td>S.T.</td><td></td><td></td></tr><tr><td>STATO</td><td>DATA</td><td>REV.</td><td>PREPARATO</td><td>VERIFICATO</td><td></td><td></td></tr>
STATO DEL PROGETTO																																						
CARC001260717																																						
Architetto BARDI Libero																																						