

21. GEN 1981
PROGETTO di SOPRAELEVAZIONE
 di un FABBRICATO SITO A
MARINA di CARRARA
VIA GARIBALDI
 PROPR. **RAGAGLINI Filippo** ~~AMBROGI Ernesta~~
 TAV. N° 3


Soc. I.E.M.
~~AMBROGI Ernesta~~
 Aldegonda

DISEGNI SCALA 1:100


COMMISSIONE INTERCOMUNALE BENI AMBIENTALI n. 2
 riunione n. 14 del 27.4.1981
 parere favorevole a condizione
 Il Presidente

APPROVATO
 9 LUG. 1981
 CONTROLLATO
 IL SINDACO


Approvato dal Sindaco alle condizioni
 indicate nel permesso di costruire
 n. 940 del 9 LUG. 1981
 L'ING. CAPO

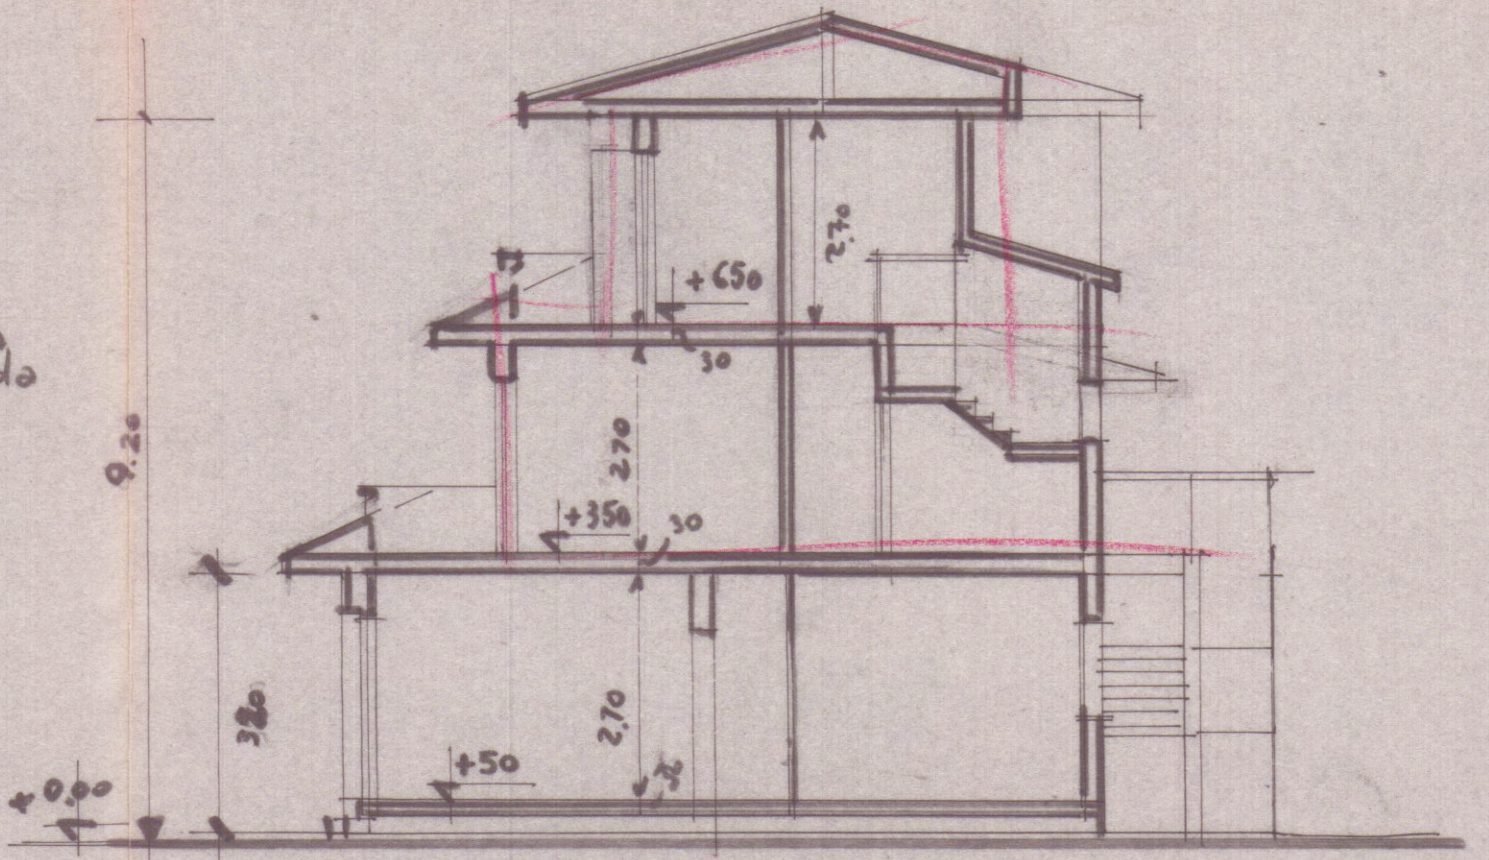


SEZIONE TRASVERSALE

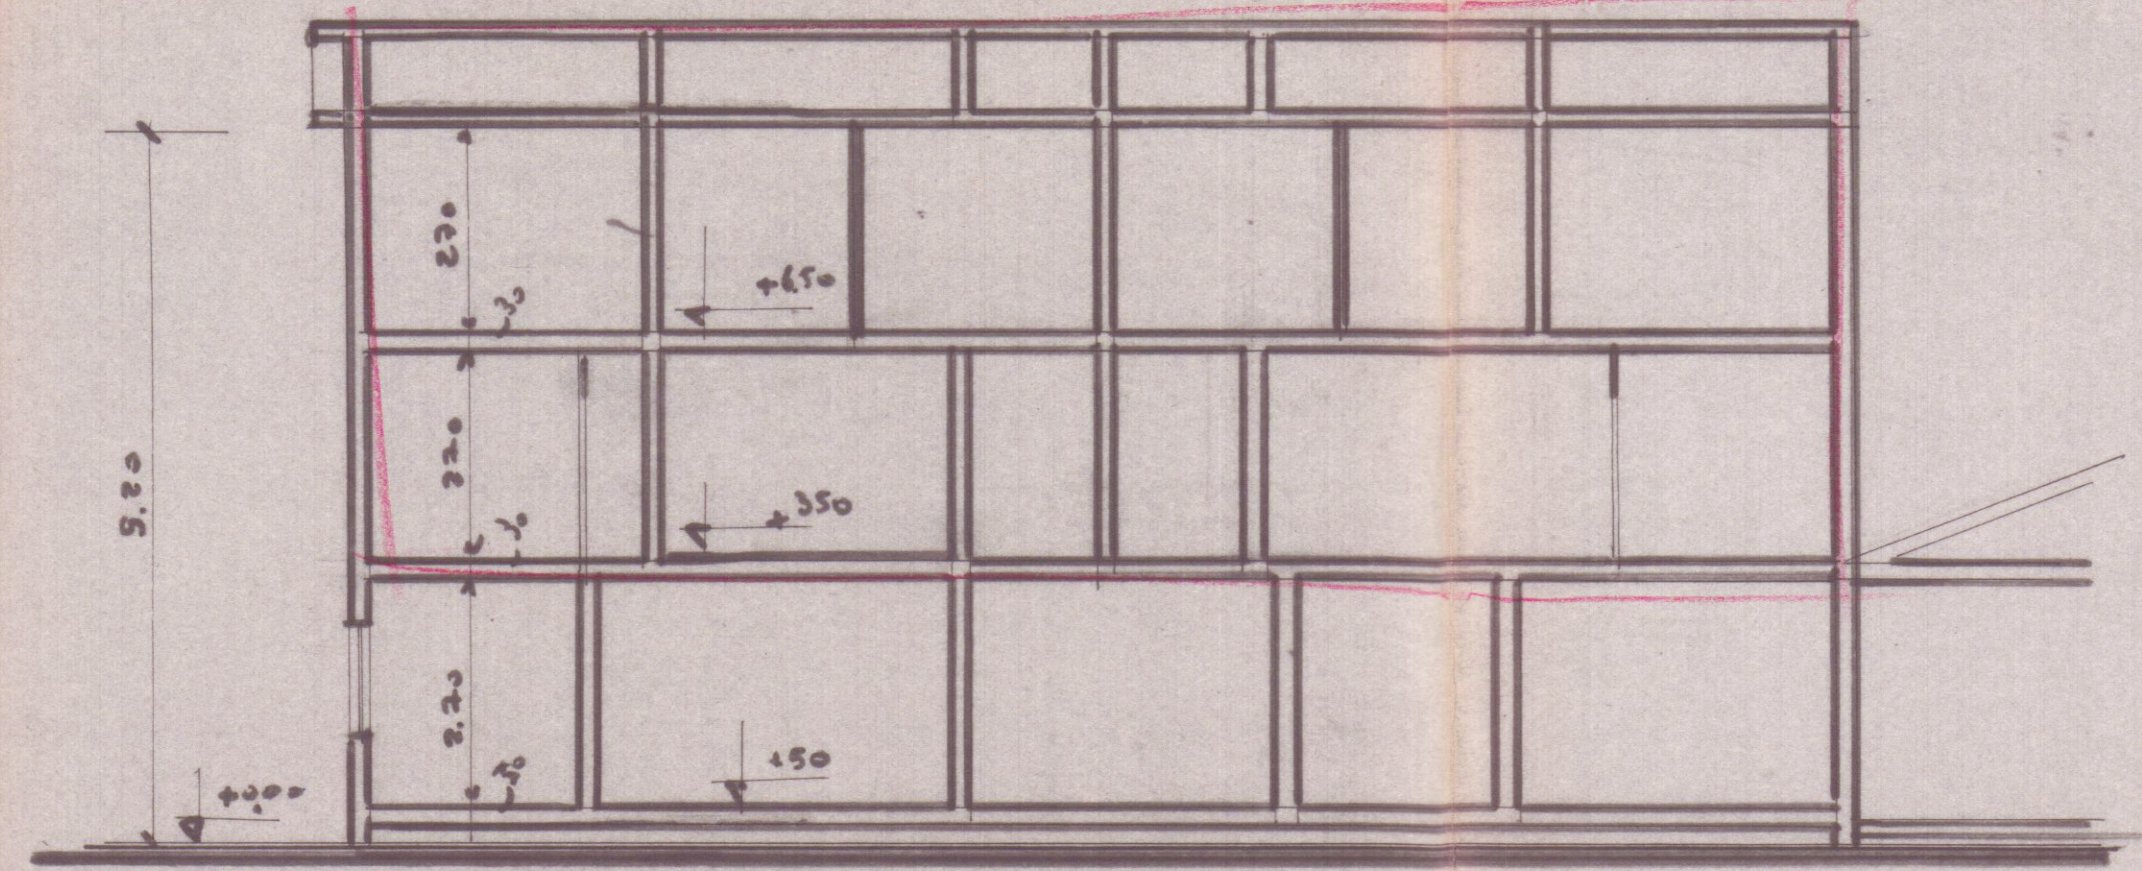


SEZIONE LONGITUDINALE

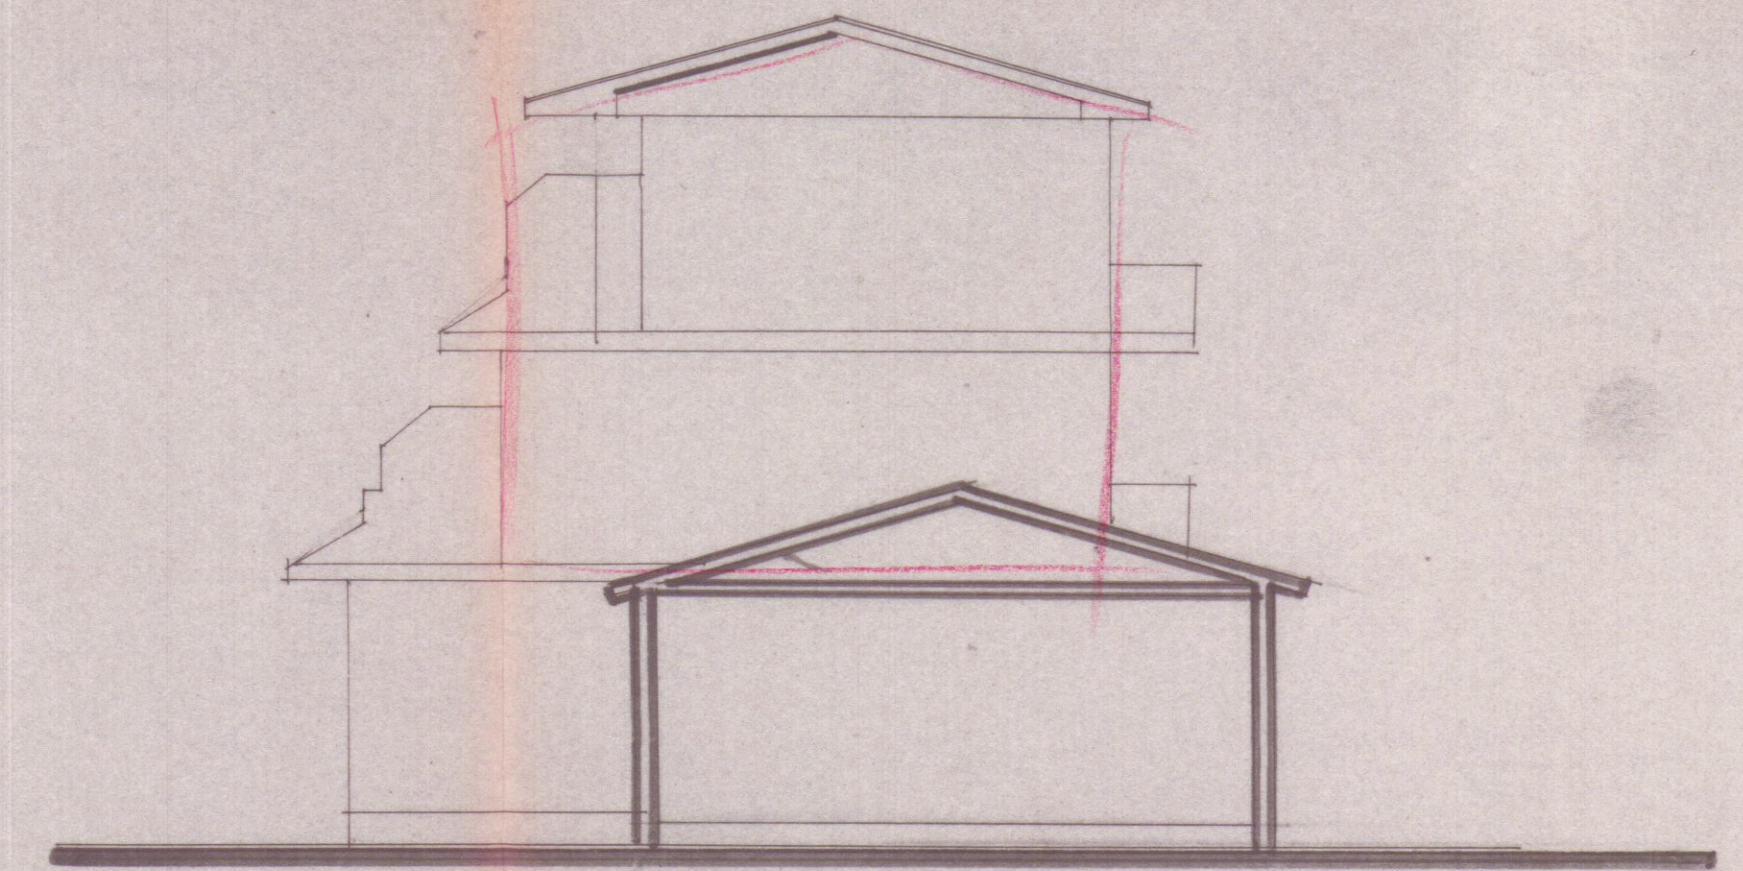


FIANCO EST

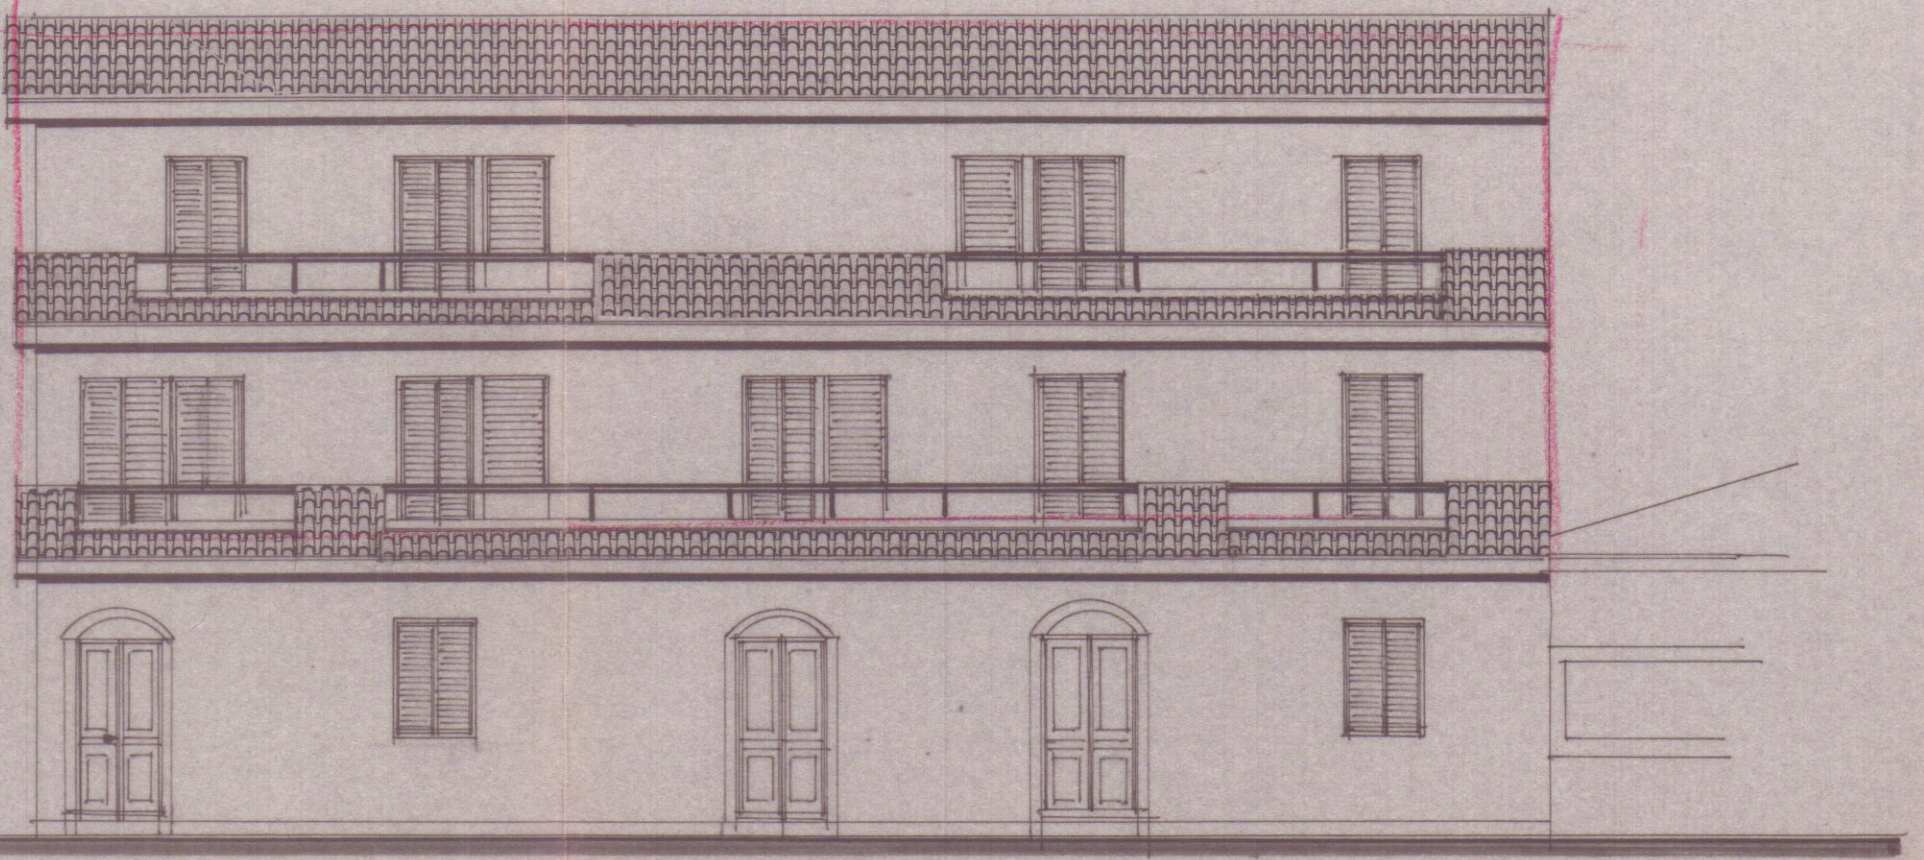

PROSPETTO SUD

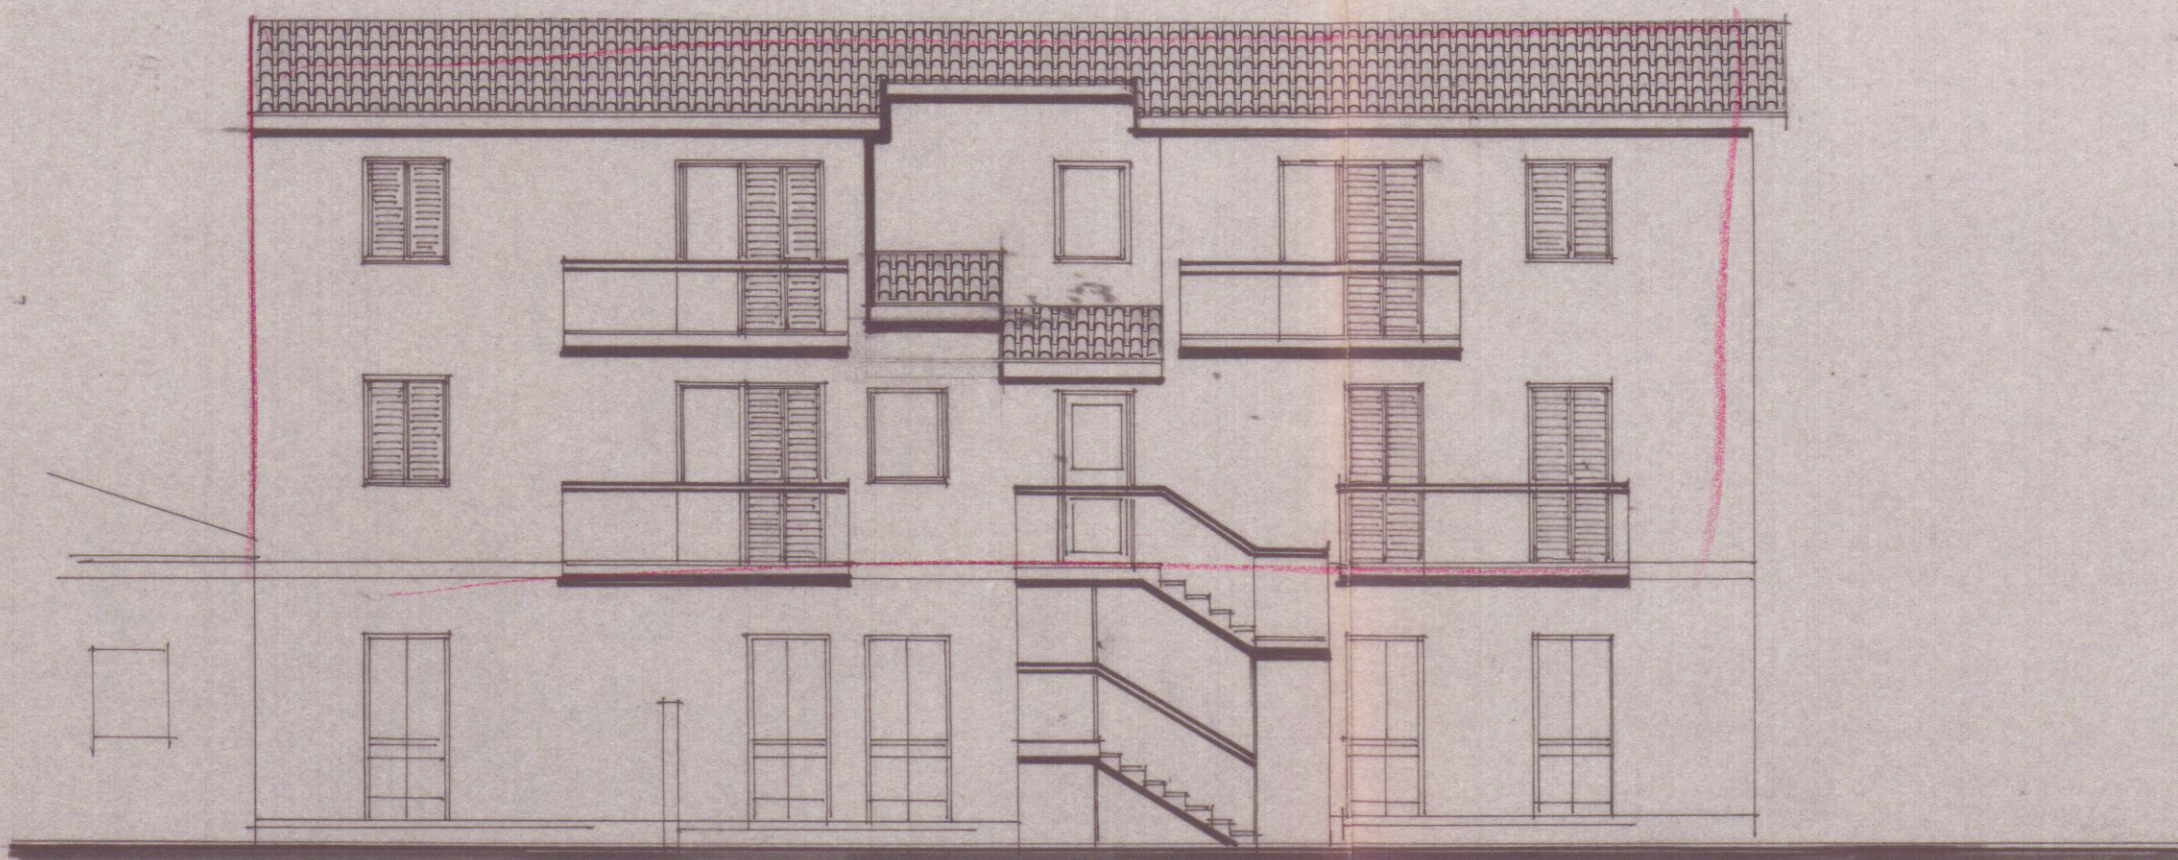

RETRO PROSPETTO NORD

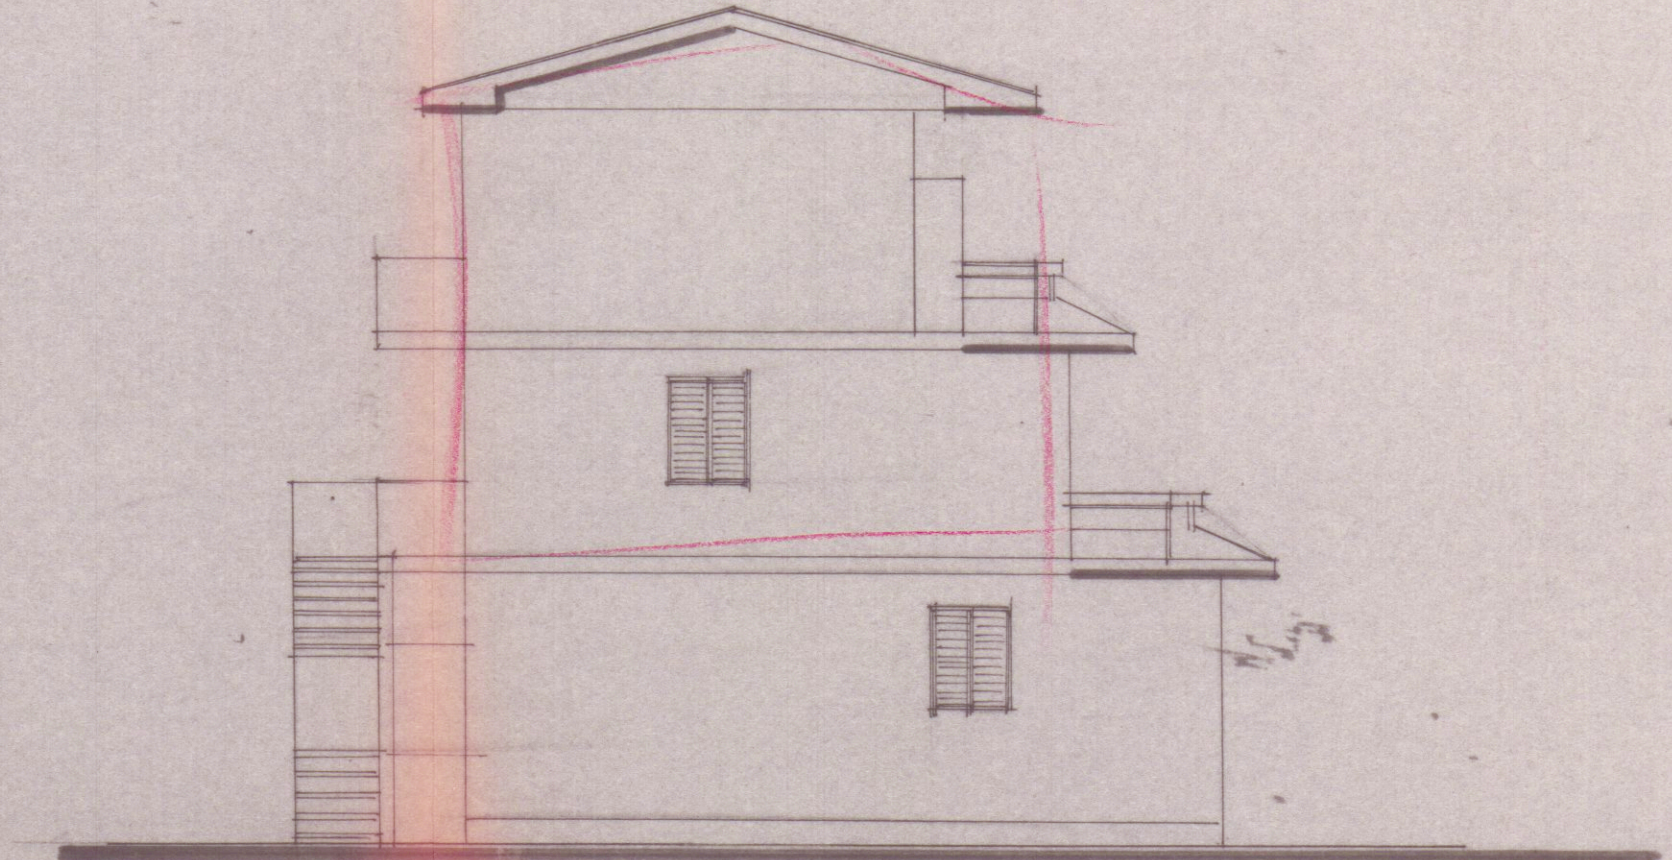

FIANCO OVEST