

22 OTT. 1971

1

2 SOLUZIONE

PROGETTO DI UN
FABBRICATO DA

EDIFICATO IN VIA DEGLI ORTI
AVENZA

PROPRIETÀ: ~~DELICIA ANGELA - DIUOMI ANNA - TACH ARRIANNA~~
~~CASTELLITI SERGIO e CLAUDIO~~

IL PROGETTISTA: Dott. Arch. Lucio Granai


Approvato dal Sindaco alle condizioni
Indicate nel permesso di costruzione
N° del 21 GEN 1972

L'ING. CAPO
infirmi

APPROVATO


21 GEN. 1972

CONTROLLATO

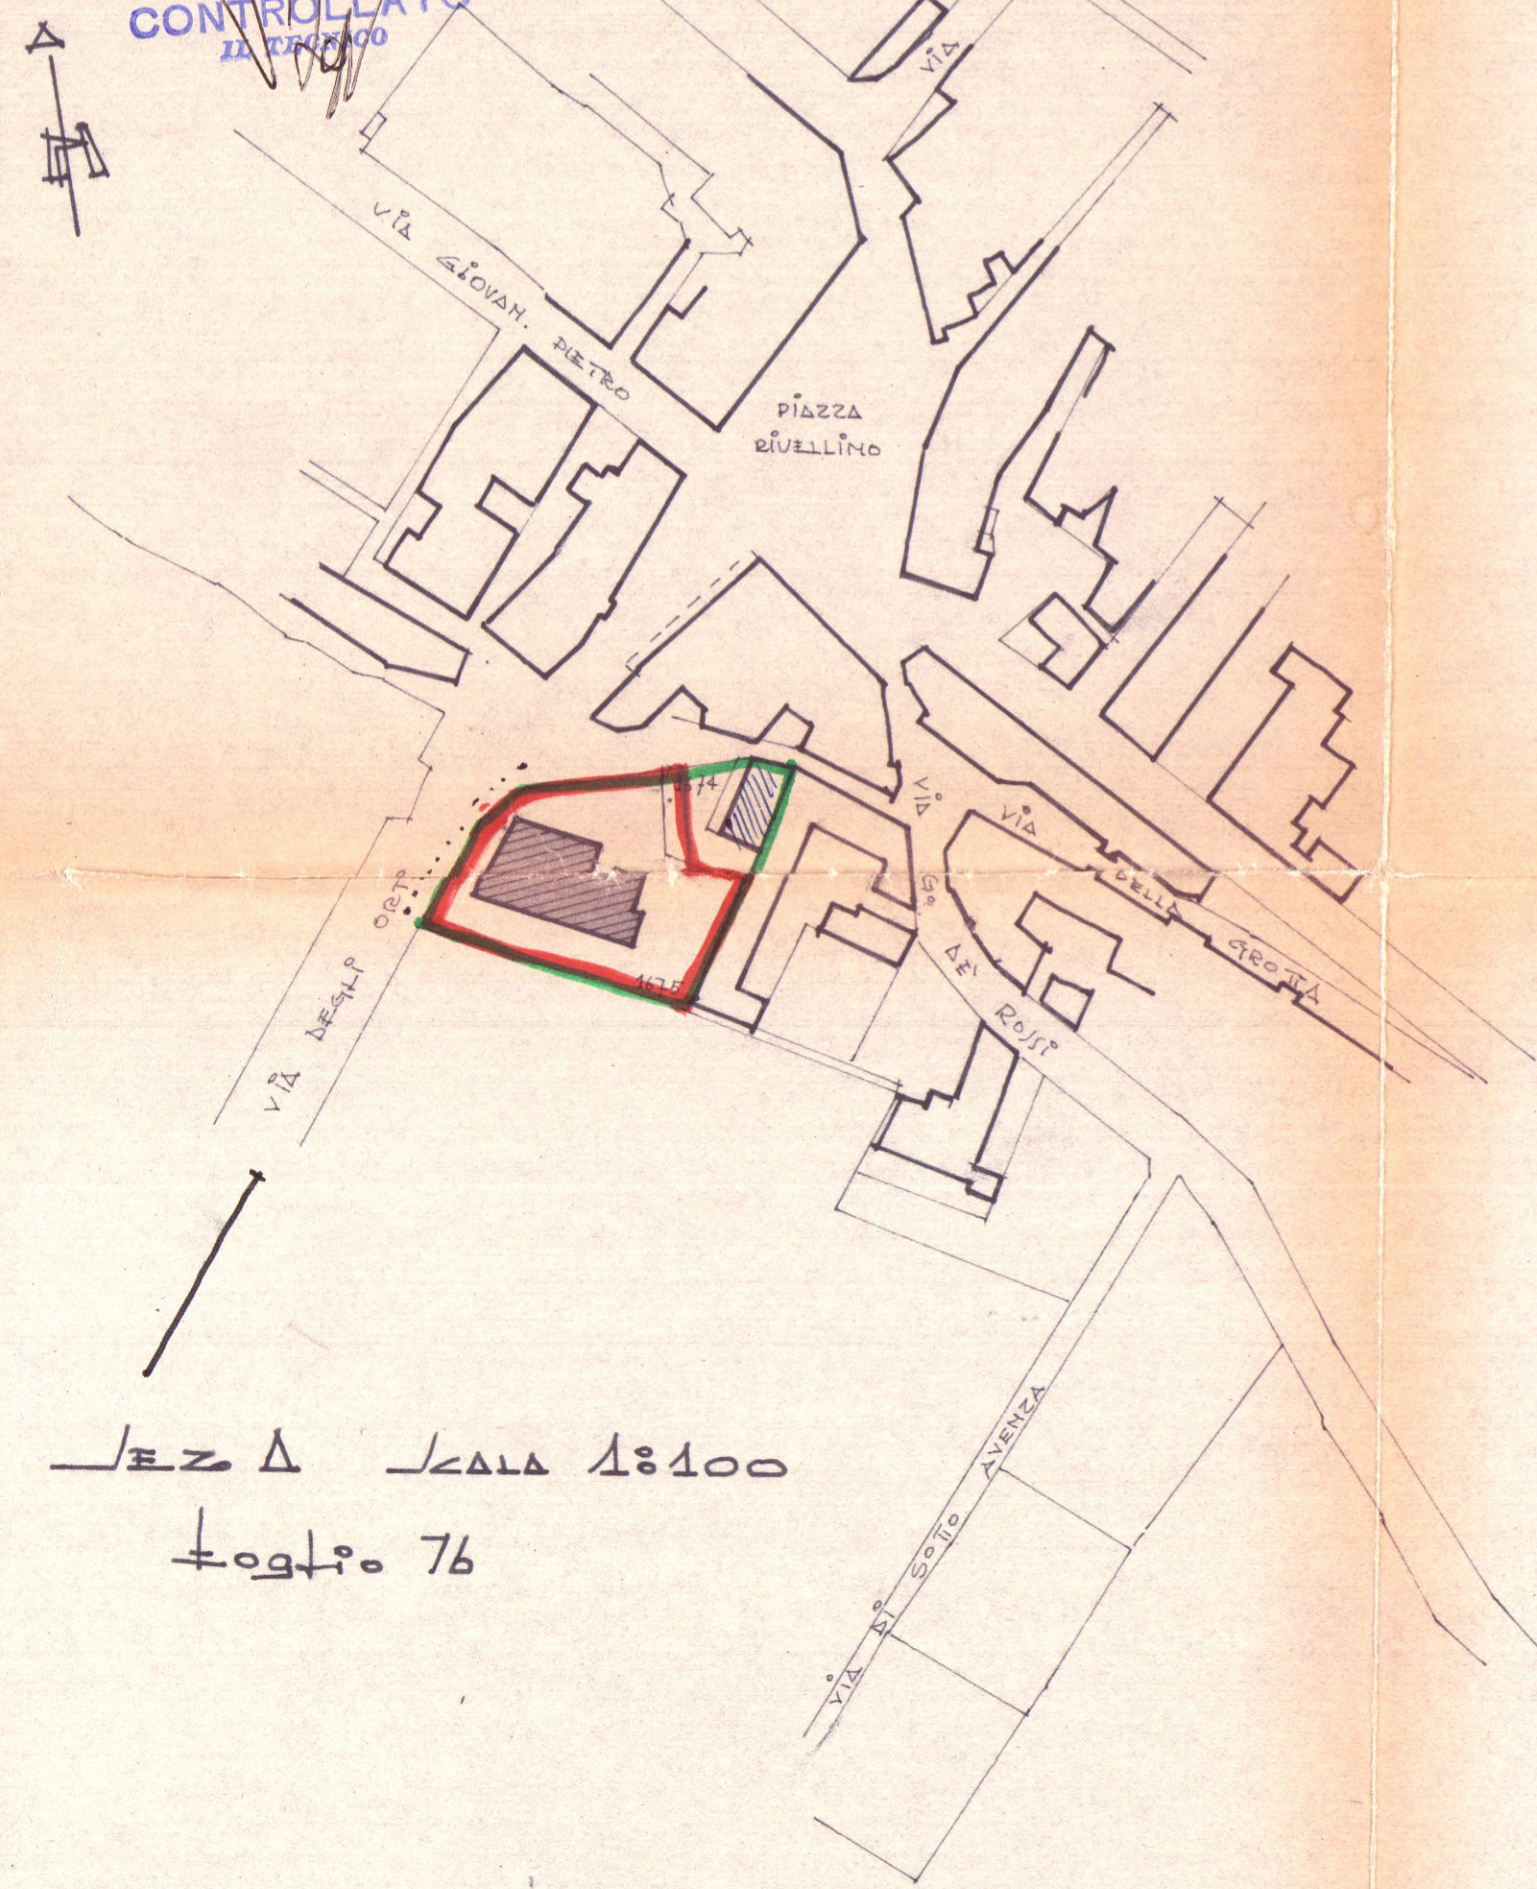


PEZZO A SCALA 1:100
Foglio 76


PARCHEGGIO CONDOMINIALE
PARCHEGGIO PUBBLICO

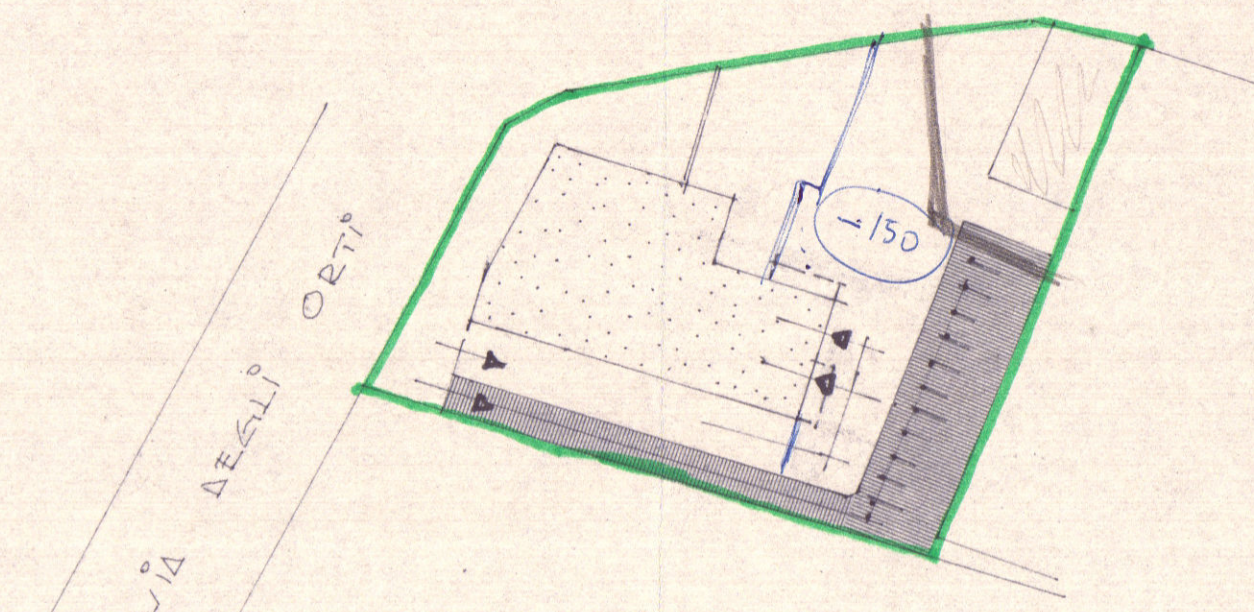

SCALA 1:100

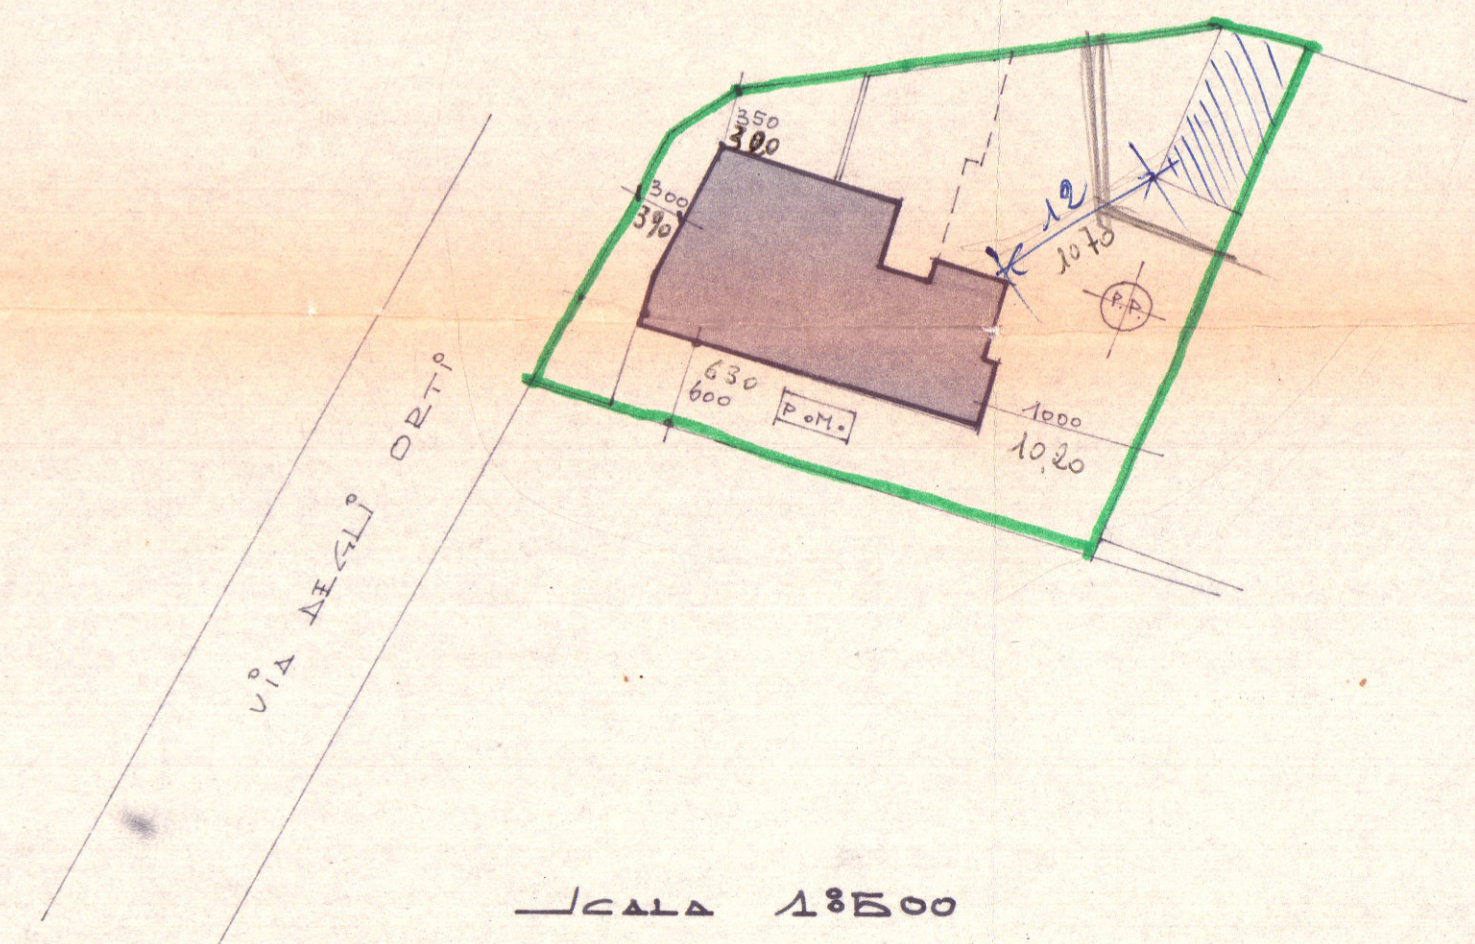

SCALA 1:500

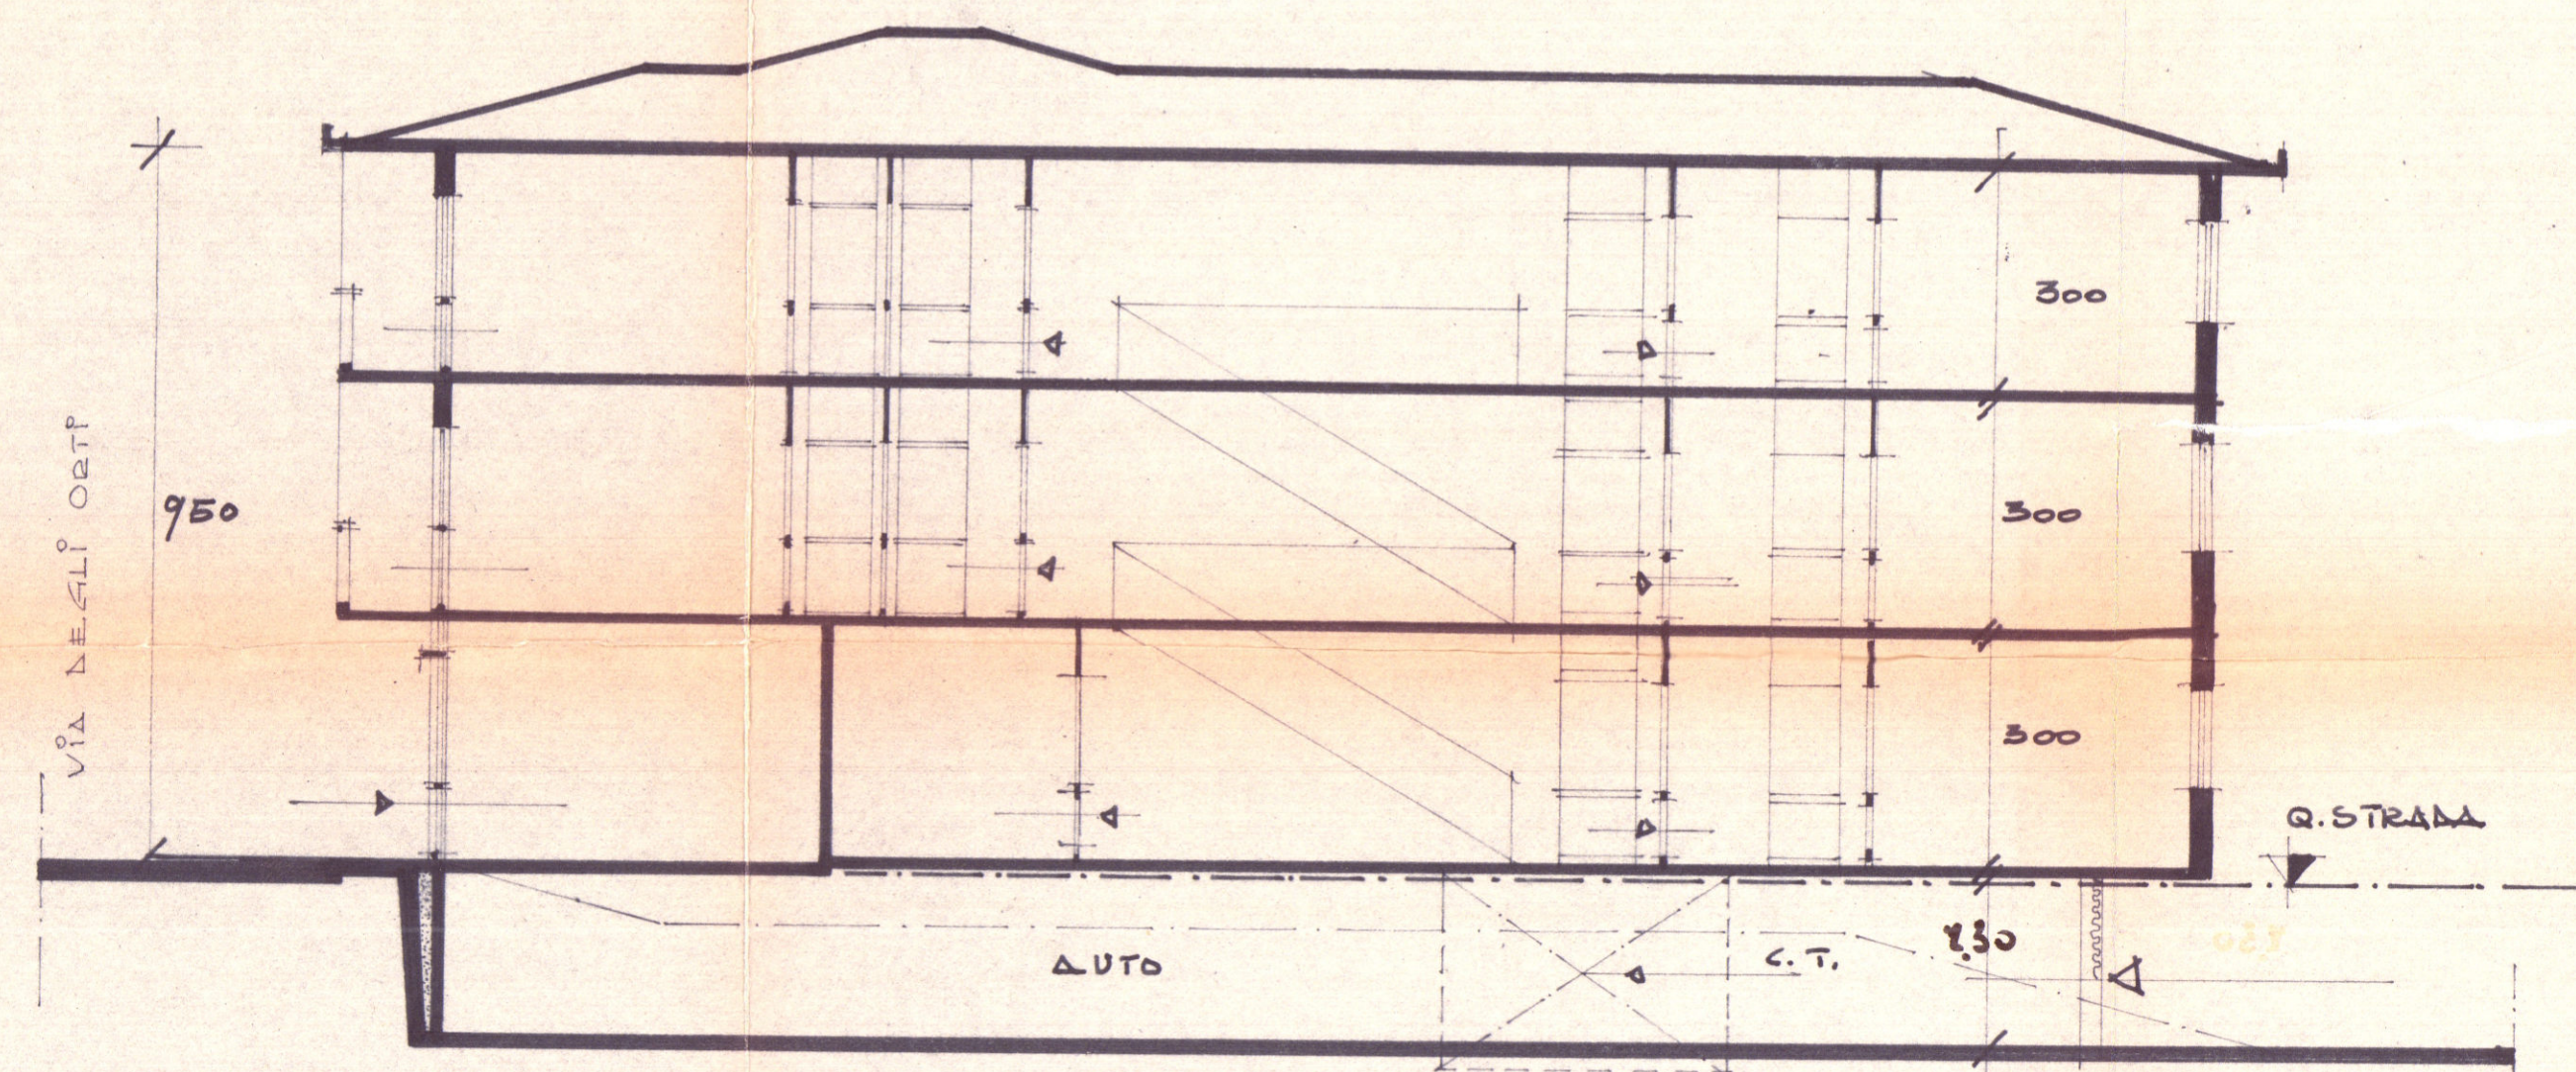

SEZIONE