

OK.

~~DOMANDA~~ MUTUO

310



COMUNE DI CARRARA

OGGETTO

SECCHIARI C.

comunicazione 5/ settembre
inizio 11/ settembre

310



AL SIG. SINDACO DEL COMUNE DI CARRARA
(UFF. URBANISTICA)

OGGETTO: DENUNCIA DI INIZIO LAVORI
(ai sensi e per gli effetti del D.L.193/95 art. 8)

Il sottoscritto Sig. Secchiari Carlo nato a Carrara (MS)
IL 07/05/51 (C.F. SCC CRL 51E07B832E) ed ivi residente
in Via GRAGNANA n°57,

DENUNCIA

11.09.95

Alla S.V. che dara' inizio, in data ~~odierna~~, ai lavori
di "MODIFICHE INTERNE", da eseguirsi all'unita immobiliare
di mia proprieta posta in Carrara Via GRAGNANA n°57
il tutto come da relazione di asseveramento ed elaborato
grafico, allegati alla presente, firmata da me medesimo
in quanto iscritto all'Albo degli Architetti della Prov.
di MASSA-CARRARA al n° 141, con studio in CARRARA
Via GRAGNANA N°57.-

CARRARA li 05.09.95

In fede
Secchiari Carlo

COMUNE DI CARRARA	103
6 AGO. 1995	e
Prot. n° 32968	

COMUNE DI CARRARA	
UFFICIO URBANISTICA	
Protocollo M.	6228
Date	07 SET. 1995

for Boni fu
18.9.95

RELAZIONE DI ASSEVERAMENTO

Redatta ai sensi e per gli effetti del D.L. 193/95 art. 8, al fine di asseverare le opere che il Sig. Secchiari Carlo nato a CARRARA il 07/05/51 ed ivi residente in Via GRAGNANA n°57 intende eseguire all'unita' immobiliare ad uso abitazione di mia proprieta', posta a CARRARA Via GRAGNANA n°57.

Il sottoscritto ARCH. CARLO SECCHIARI nato a CARRARA il 07/05/51 (c.f. SCCCL51E07B832E), iscritto all'Albo degli Architetti della Prov. di MASSA-CARRARA con il n° 141 e regolarmente abilitato alla progettazione, con studio a CARRARA Via GRAGNANA n°57 presa attenta visione delle opere che si intende eseguire all'unita' immobiliare sopra citata

DICHIARA ED ASSEVERA A NORMA DI LEGGE

- 1)-che l'unita' immobiliare e' censita al N.C.E.U. al fg. 31 mapp. 178 sub. 1/2
- 2)-che le opere consistono in: demolizione e rifacimento dei pavimenti in cotto, demolizione e rifacimento degli intonaci, formazione di parete in forati per realizzazione bagno, rifacimento pavimento in ceramica per bagno, posa in opera rivestimento h.m 2 per bagno e cucina, demolizione parziale del solaio in travetti in legno e mezzane per installazione di scaletta in legno di collegamento dei due piani, installazione dei sanitari per bagno che avra' esalazione a tetto garantita da estrattore elettrico, realizzazione ex novo di impianti idro/termo/sanitario, di riscaldamento ed elettrico a norma di legge, riparazione con sistemazione degli attuali serramenti interni/esterni, pulitura dei soffitti in legno e mezzane, tinteggiatura dei locali
- 3)-che le opere non contrastano con lo strumento urbanistico vigente, non comportano aumento delle superfici utili abitabili e/o del numero delle unita' immobiliari, non modificano l'originale destinazione d'uso, non recano pregiudizio alla statica dell'immobile, rispettano le norme igienico sanitarie e quelle contenute nel R.E.C. vigente
- 4)-che il fabbricato ricade in zona urbanistica "ESPANSIONE" di P.R.G.C.; non ricade in zona omogenea "A", o se del caso rispetta le caratteristiche costruttive originarie; non e' vincolato dalle leggi n°1089 e 1047 del 1939.

Si allega alla presente:

- A)- elaborato grafico con estratto di mappa catastale e piante con stato esistente e di progetto sovrapposto.
- B)- aereofotogrammetria della zona.


CARRARA li 05.09.93

il tecnico
ARCH. CARLO SECCHIARI





STATO ATTUALE E DI PROGETTO SOVRAPPOSTO
 DI UNA PARTE DI UN FABBRICATO DI PROPRIETÀ
 DEI SIG.^{RI} SECCHIARI CARLO E LIVIANA
 POSTO A CARRARA VIA GRAGNANA N° 57 LOC. LINARA

scala 1:100

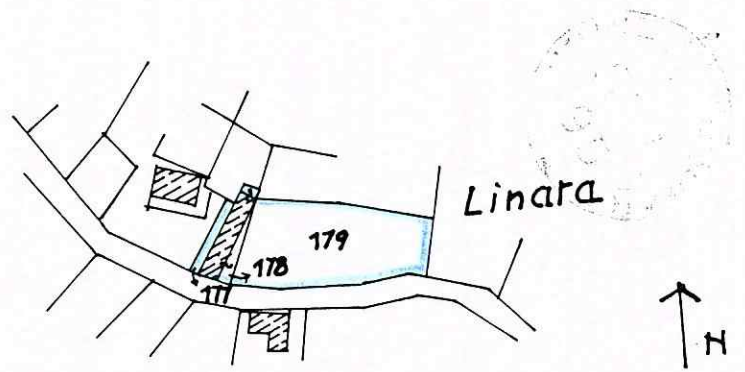


PIANTA PRIMO PIANO

STRALCIO DI MAPPA
 COMUNE DI CARRARA
 F.31 MAPP. 178
 scala 1:2000

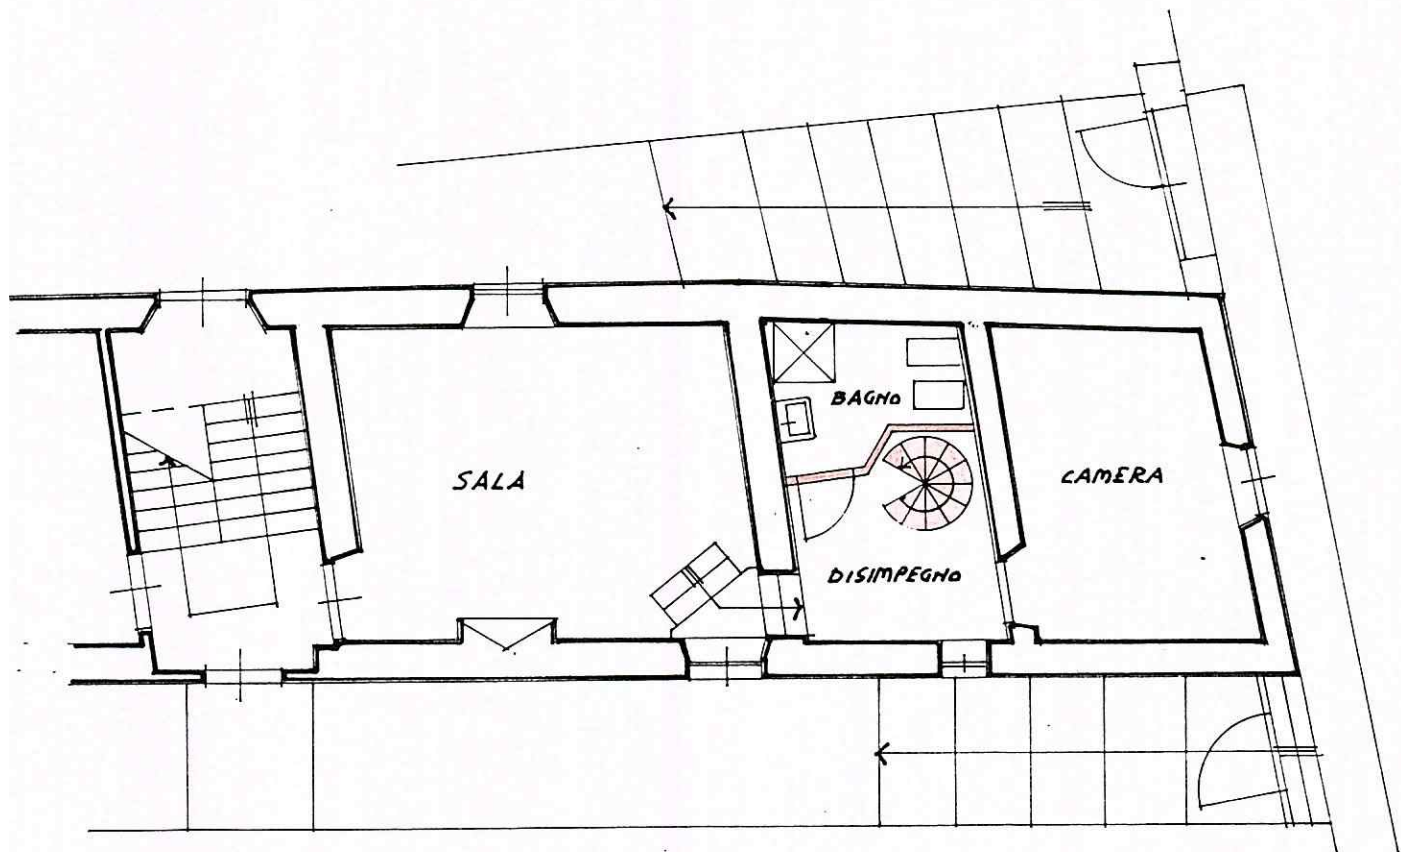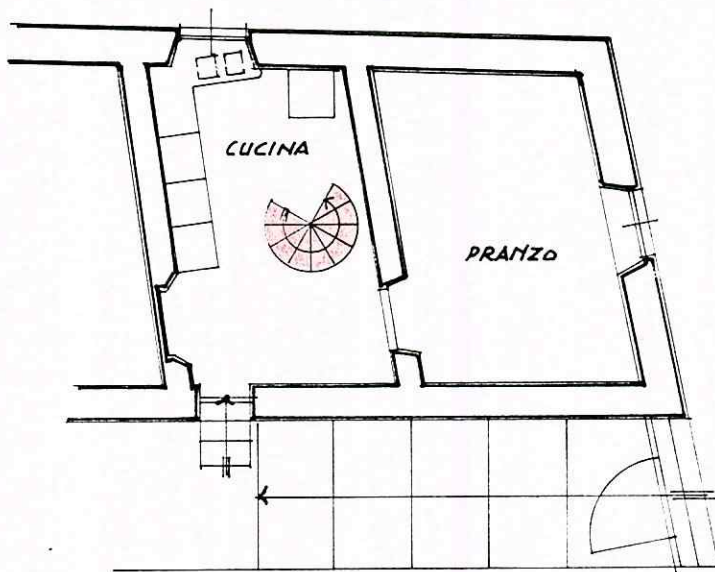

PIANTA SECONDO PIANO

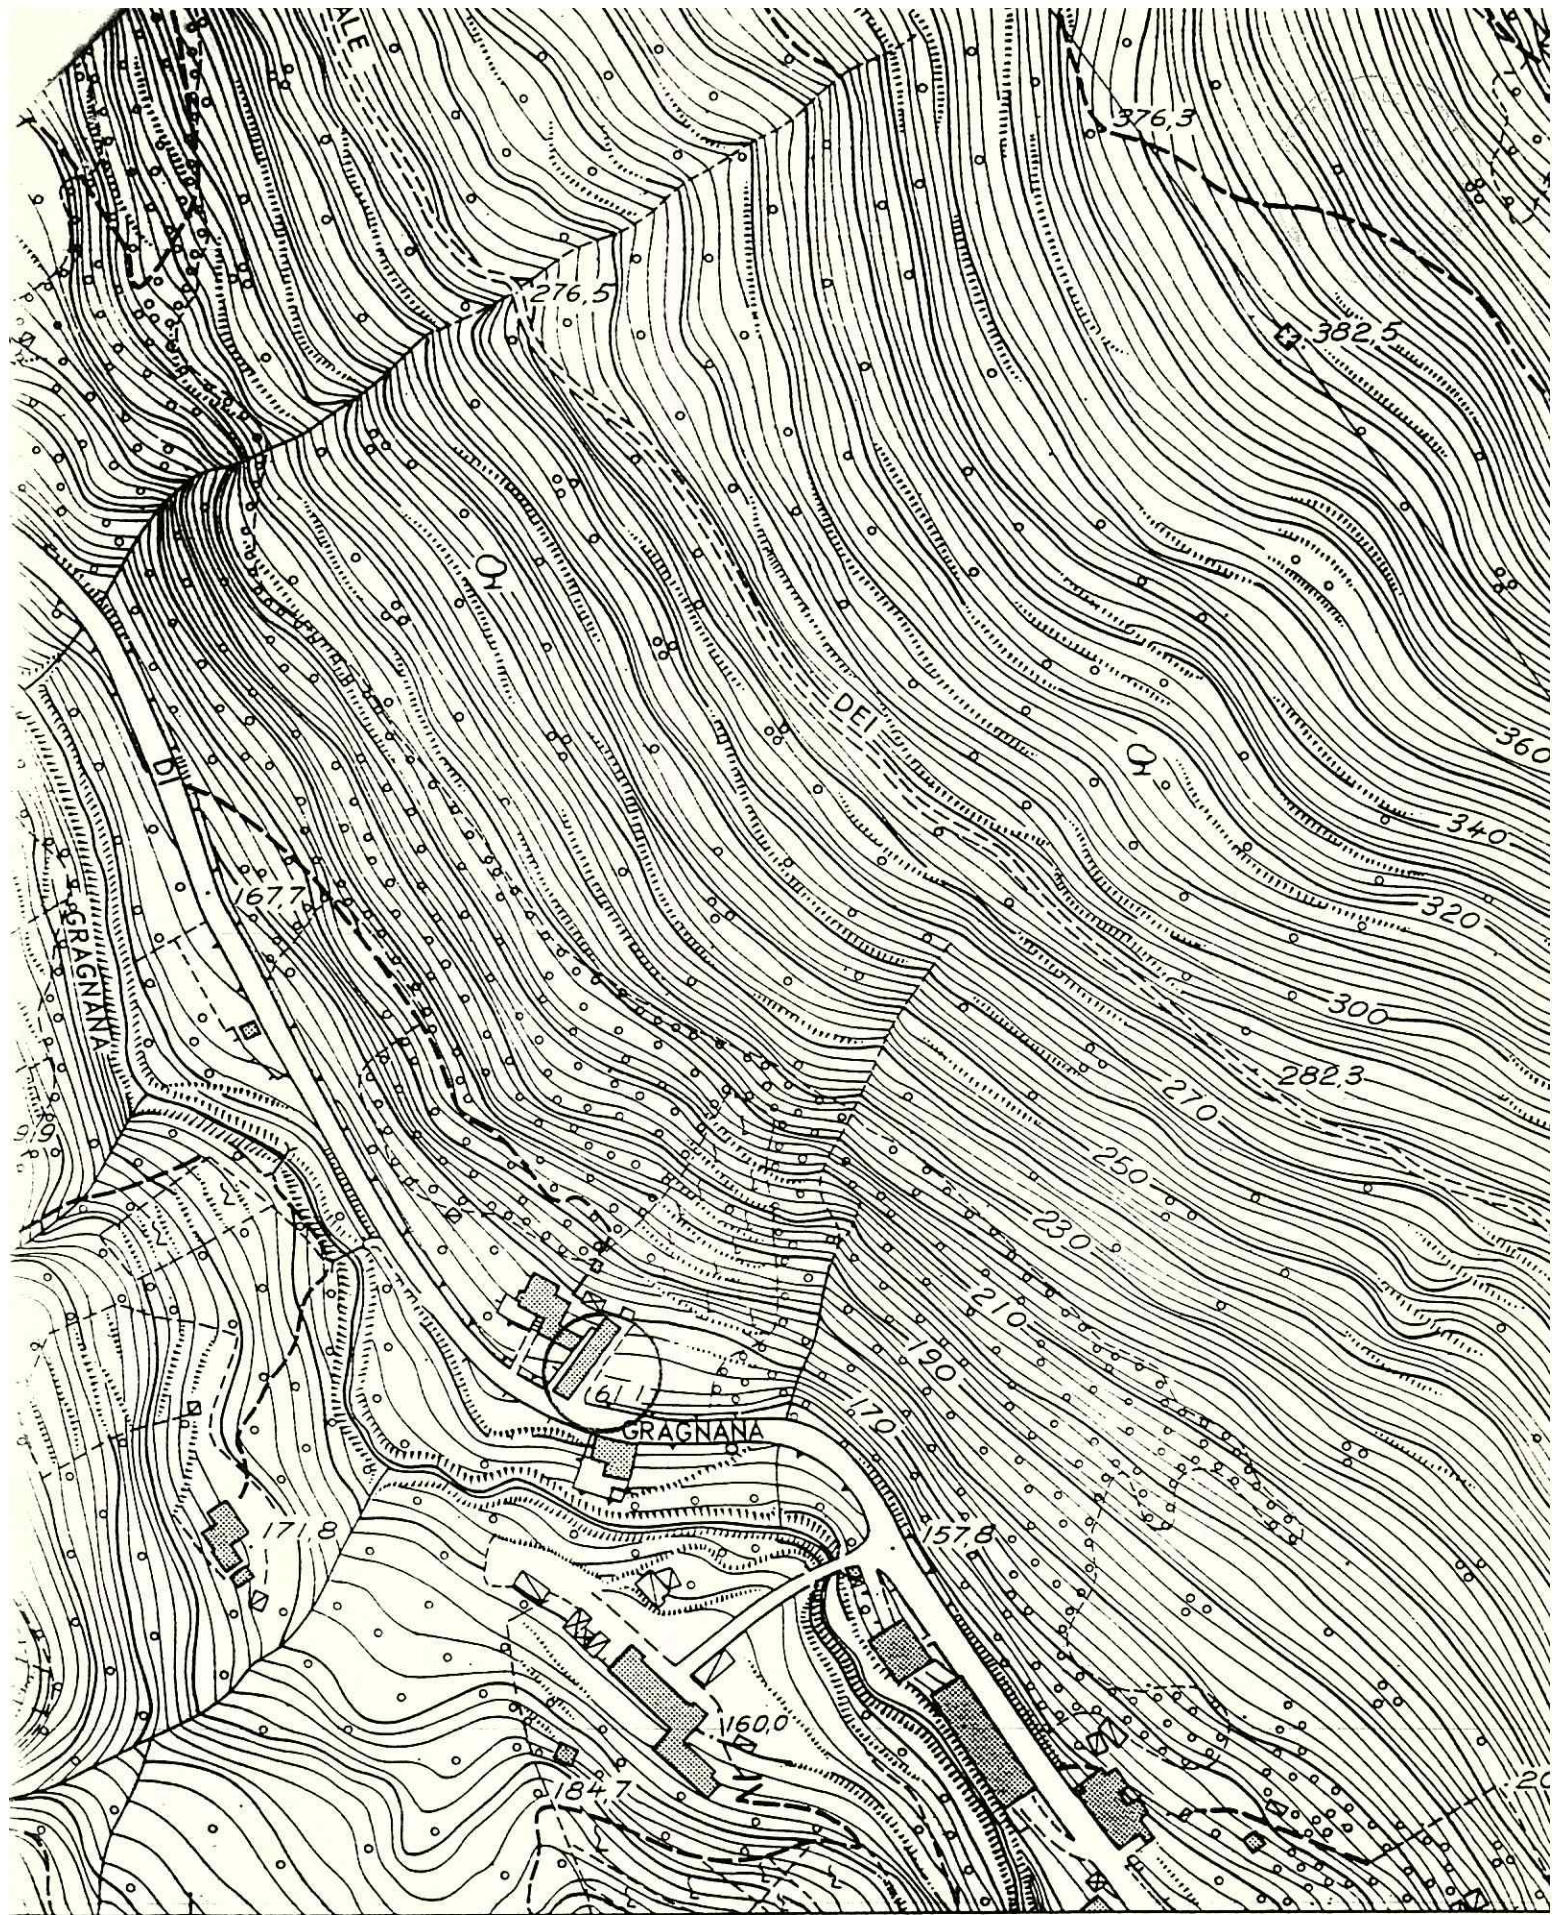

SCALA 1:2000 EQUIDISTANZA m 2

F. 14