



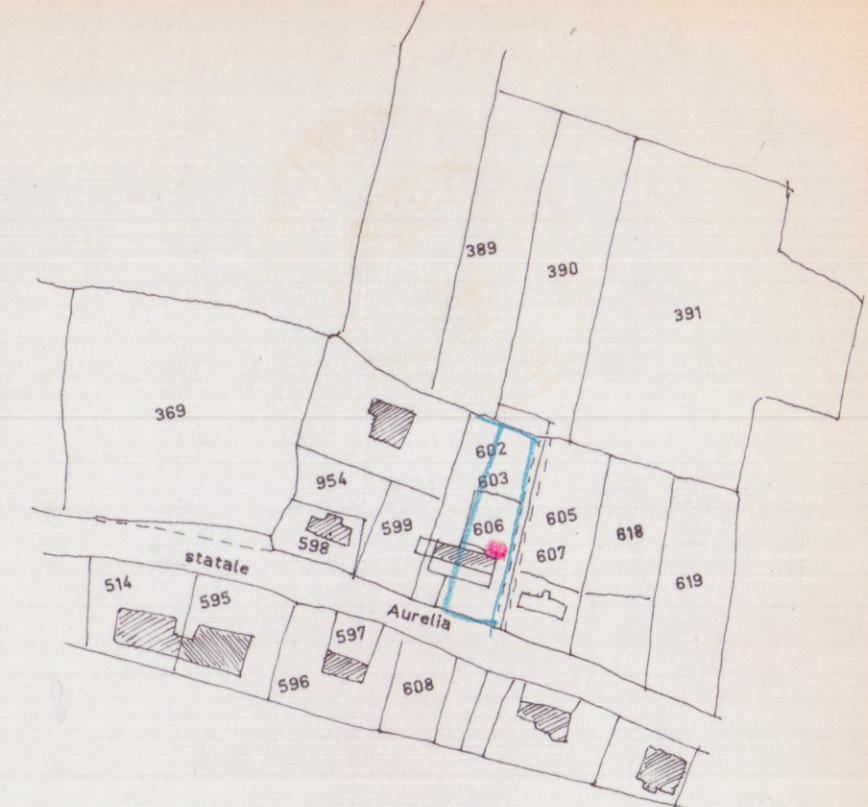

PROSPETTO OVEST in progetto

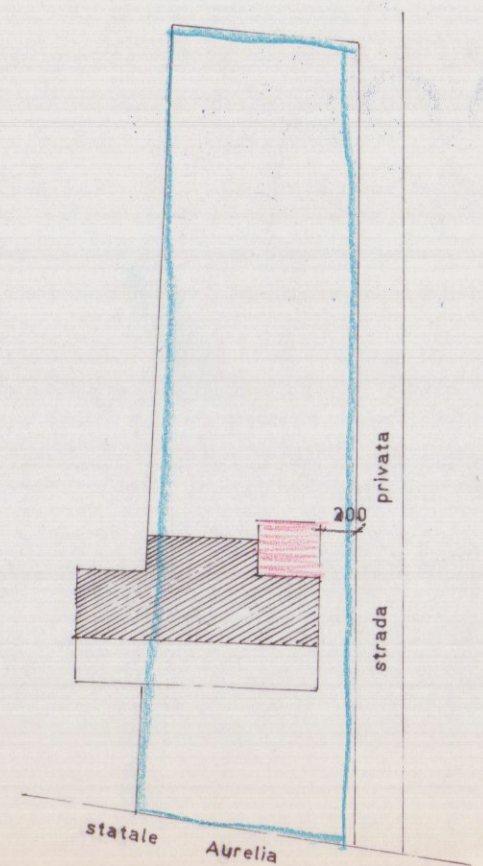


PROGETTO EST in progetto

SUP TOT = 106.42

Piano Terra
WC = 7
Camera = 12.8
Camera = 7.56
Camera = 13.6
Camera = 10.2
Scale = 8.96

Sup tot piano primo = 59.76


SUP TOT = 106.42

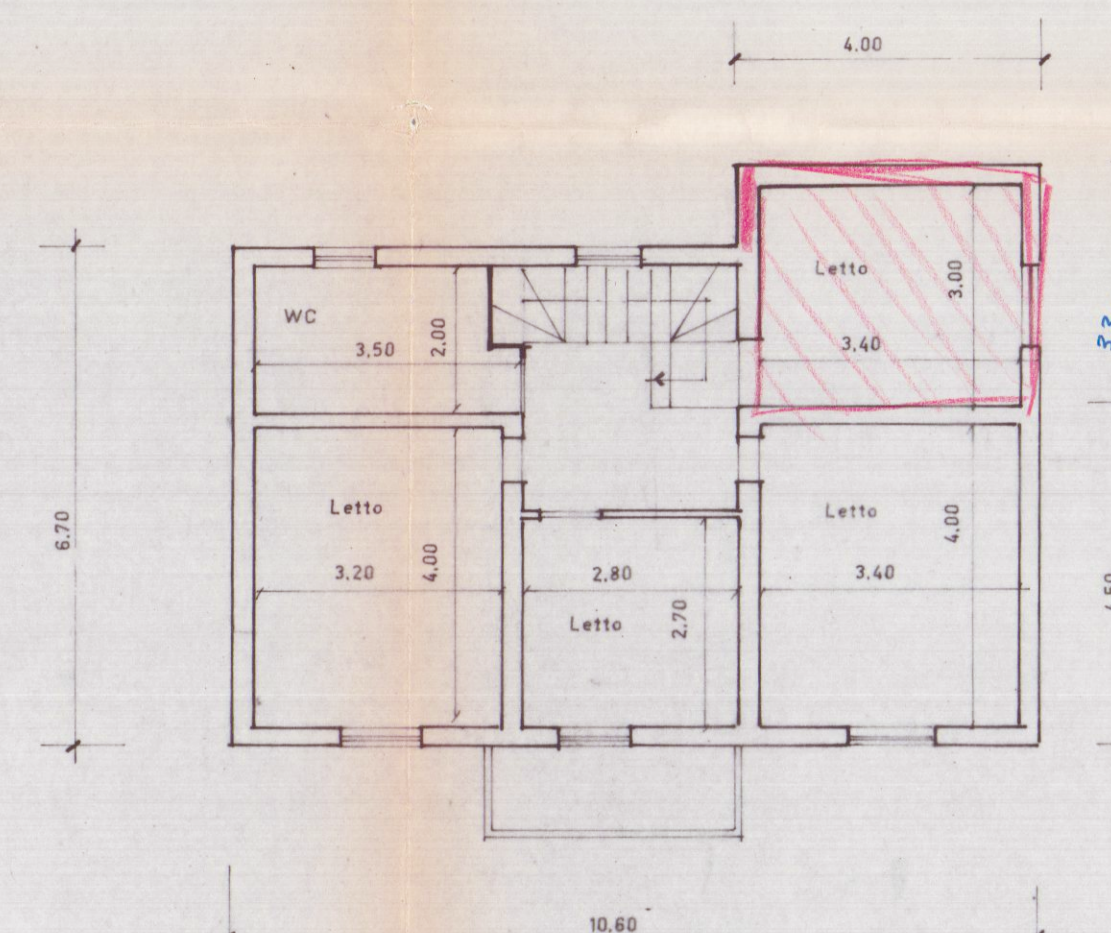

PIANO PRIMO in progetto

2 SOLUZIONE

PLANIM. scala 1:500 21 GEN. 1993

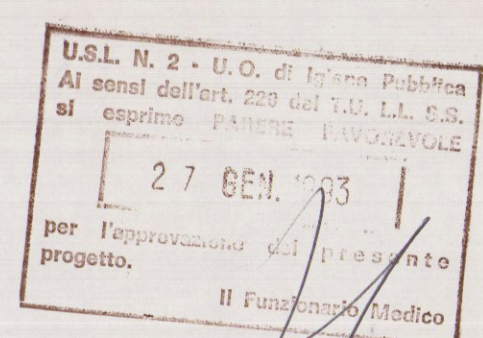

APPROVATO

COMUNE DI CARRARA
SETT. URBANISTICA

...8.....del. 15/03/93 Tav. n° 1/1

Il Dirigente 1° Dip.
Varriani Arch. Claudio

SCHEMI ESIST.

$$\begin{aligned} 1) \text{ ml } 10.60 \times 4.50 &= \text{mq } 47.70 \\ 2) \text{ ml } 2.20 \times 6.90 &= \text{mq } 15.18 \end{aligned}$$

SUP. COP. mq 62.88 x 6.30 = mc 396,14 Vol Esist.

SCHEMI PROGETTO

1) ml 10.60 x 4.50 = mq 47.70 x 6.30 = mc 300.51
 2) ml 2.50 x 6.90 = mq 15.18 x 6.30 = mc 95.63
 3) ml 3.20 x 4.00 = mq 12.80 x 5.50 = mc 70.40
 sommario mq 75.68 mc = 466.54

RIEPILOGO


mq	75.68
mq	62.88

mq 12.80 Sup. Cop. di Prog


m ~~468.54~~
mc ~~396.14~~

mc ~~70.40~~ Vol di Prog.

57.55

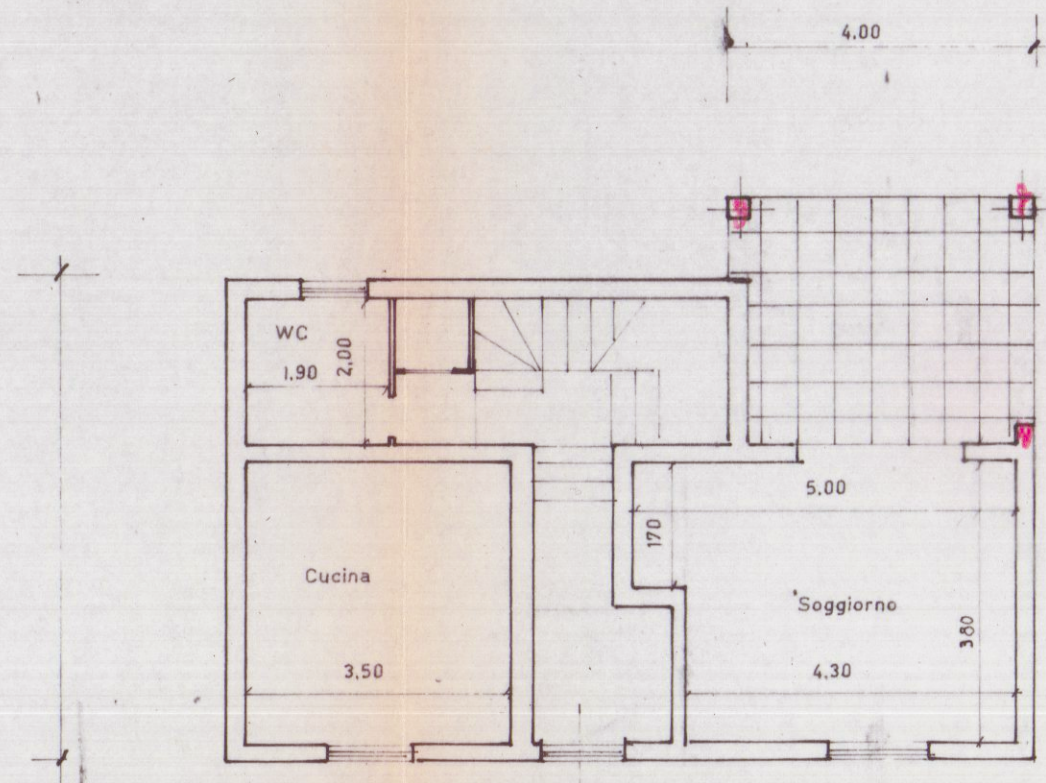

PIANO TERRA in progetto

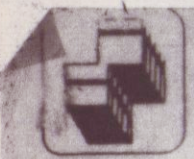

GIANFRANCHI e MARTELLI Associati
54036 Marina di Carrara - Via Venezia, 181s
Tel. (0585) 632667 - Fax (0585) 632667
P. IVA 00474950458

oggetto AMPLIAMENTO FABB. uso CIVILE ABITAZIONE

committente **Bosco Giuseppe Rossi Elba**

ubicazione/cat **Fossone** Basso Via Aurelia

dettaglio Piante Sezioni Prospetti

scala 1:100

data 29/10/92

TA V. live