

29 LUG 1989

VARIANTE DI PROSPETTI ED INTERNA  
AL FABBRICATO D. PROP. VIOLA ANTONIO  
LOCALITA' FOSSOLA Via Montebello  
SCALA 1:100

LICENZA ED. N° 6 del 1986


Viola Antonio  
**2<sup>a</sup> VARIANTE**




VARIANTE  
approvato dal Sindaco alle condizioni  
della concessione edilizia originaria  
n. 6 del 14.11.1986  
AUTORIZZAZIONE N. 5 GEN. 1990  
IL DIRIGENTE 1° DIPARTIMENTO  
(Arch. C. M. ...)




PROSPETTO EST

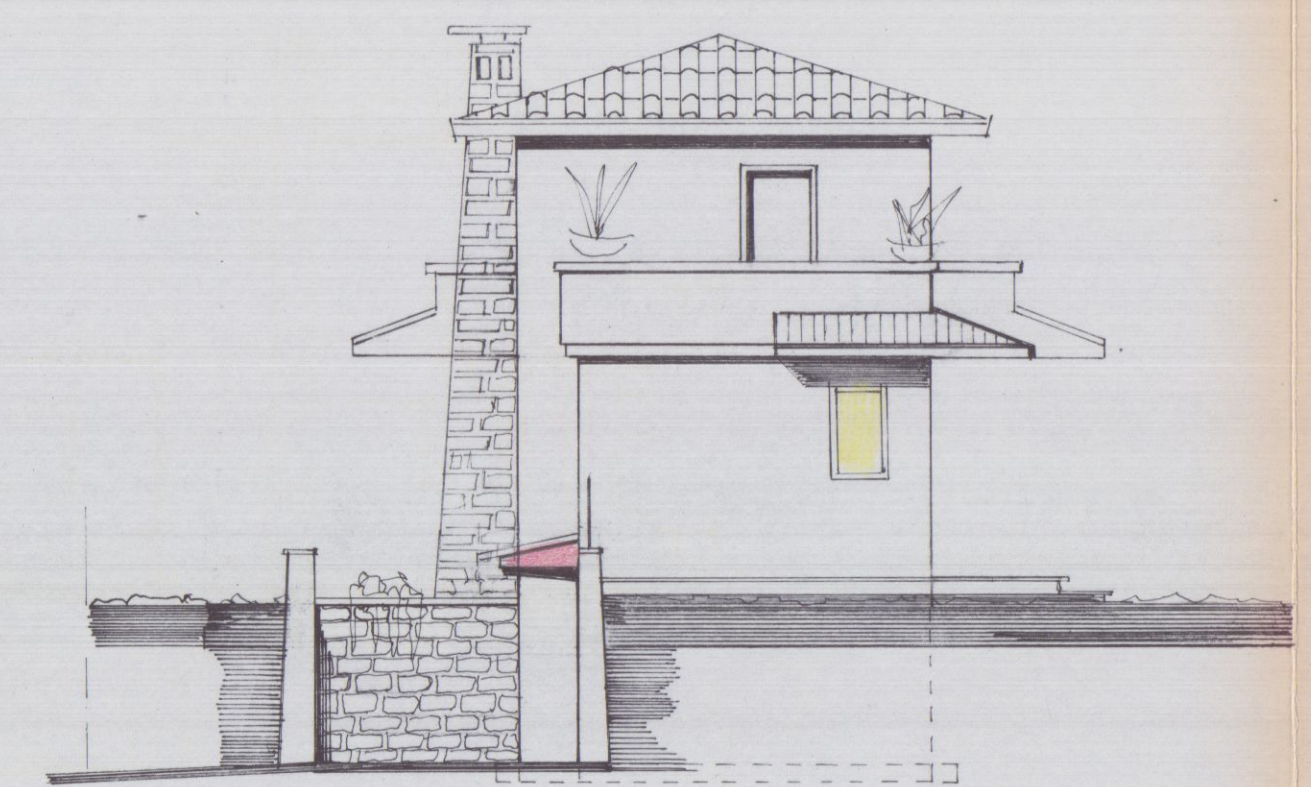


PROSPETTO NORD

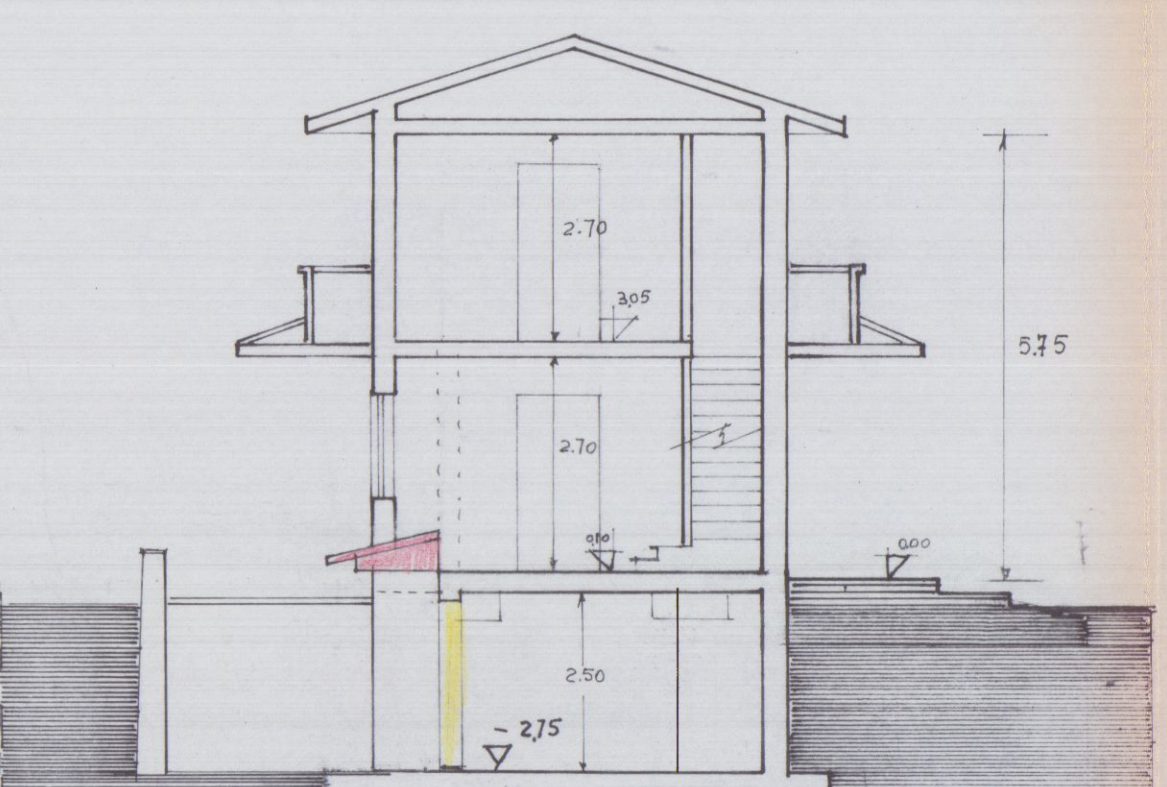


SEZIONE A-A

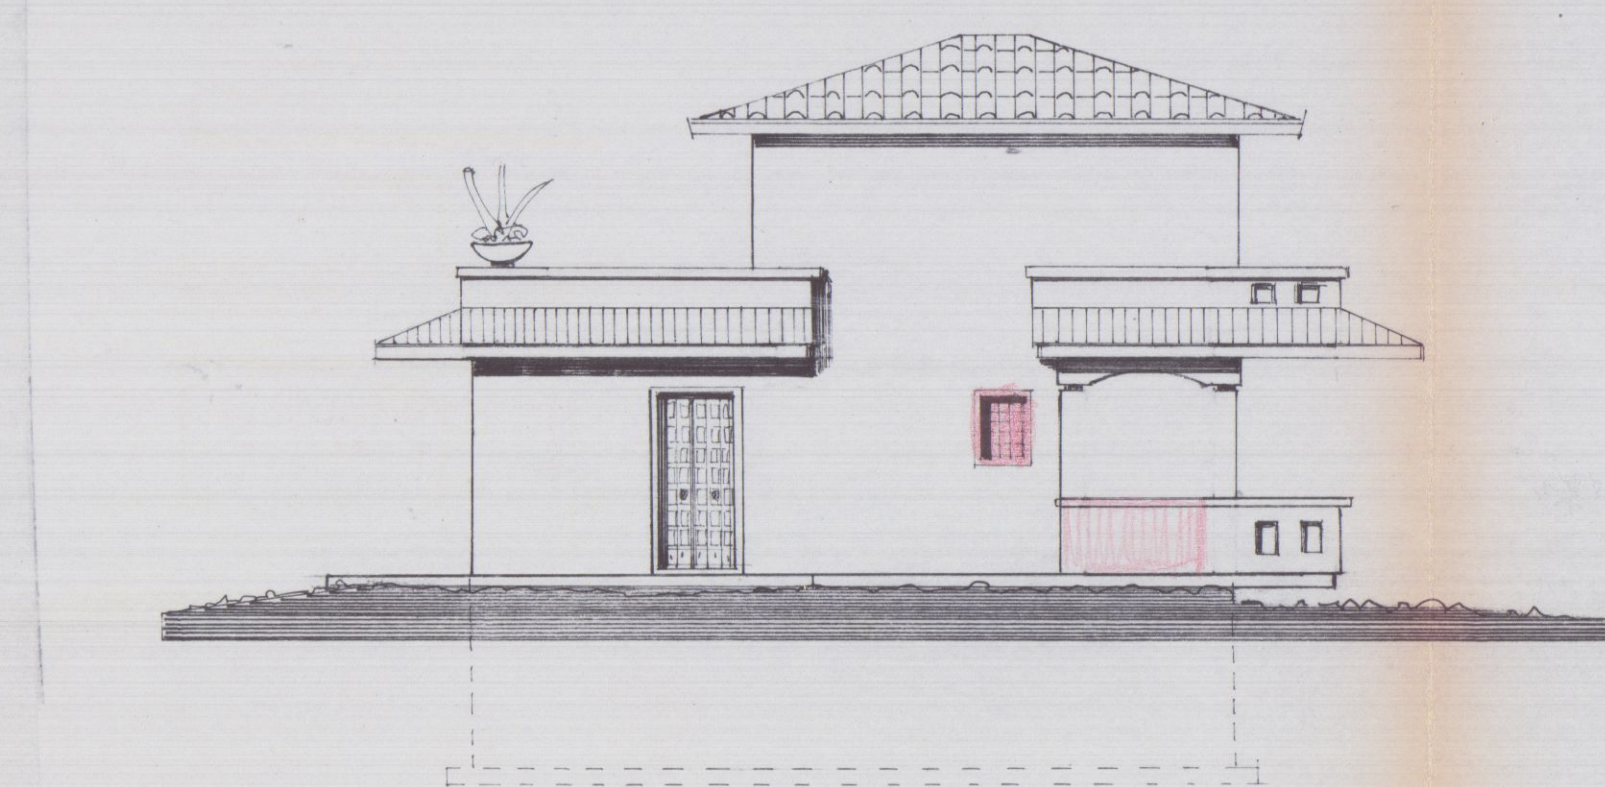


PROSPETTO OVEST

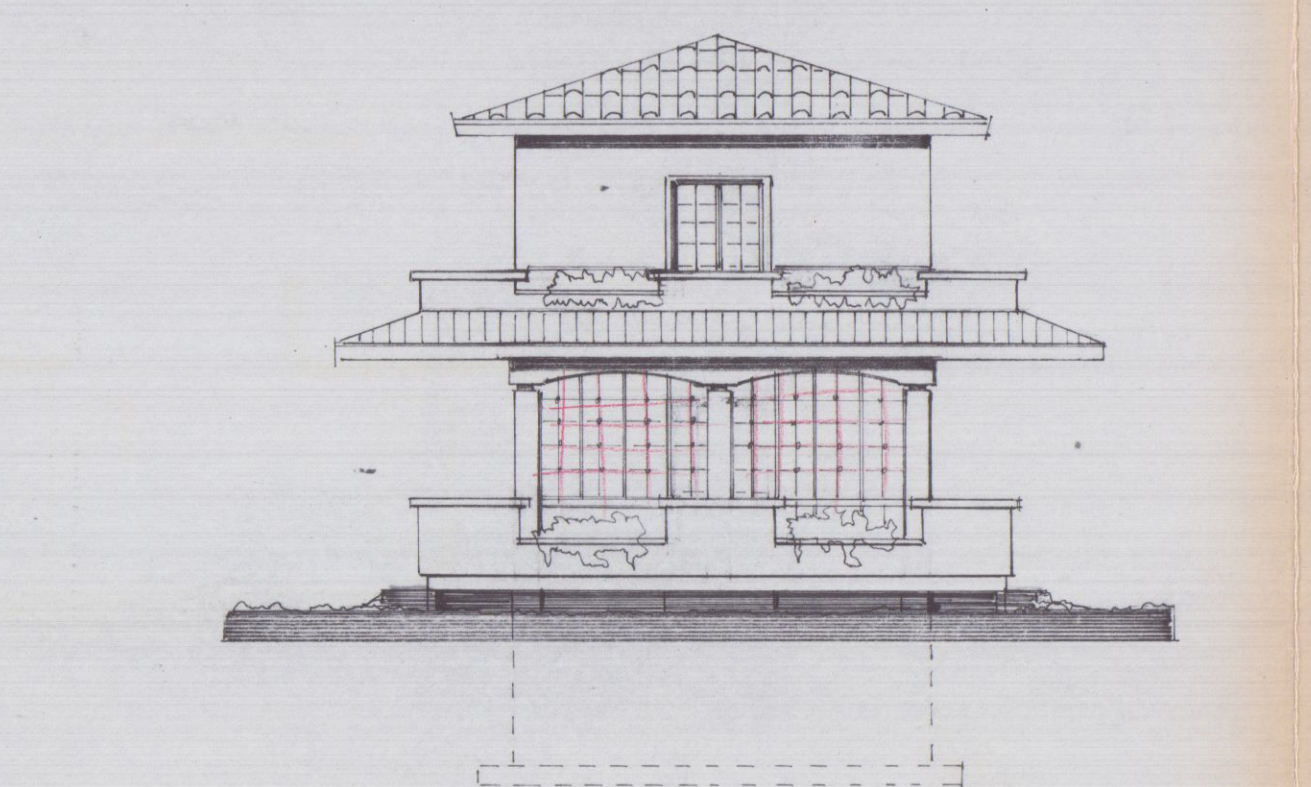


PROSPETTO SUD

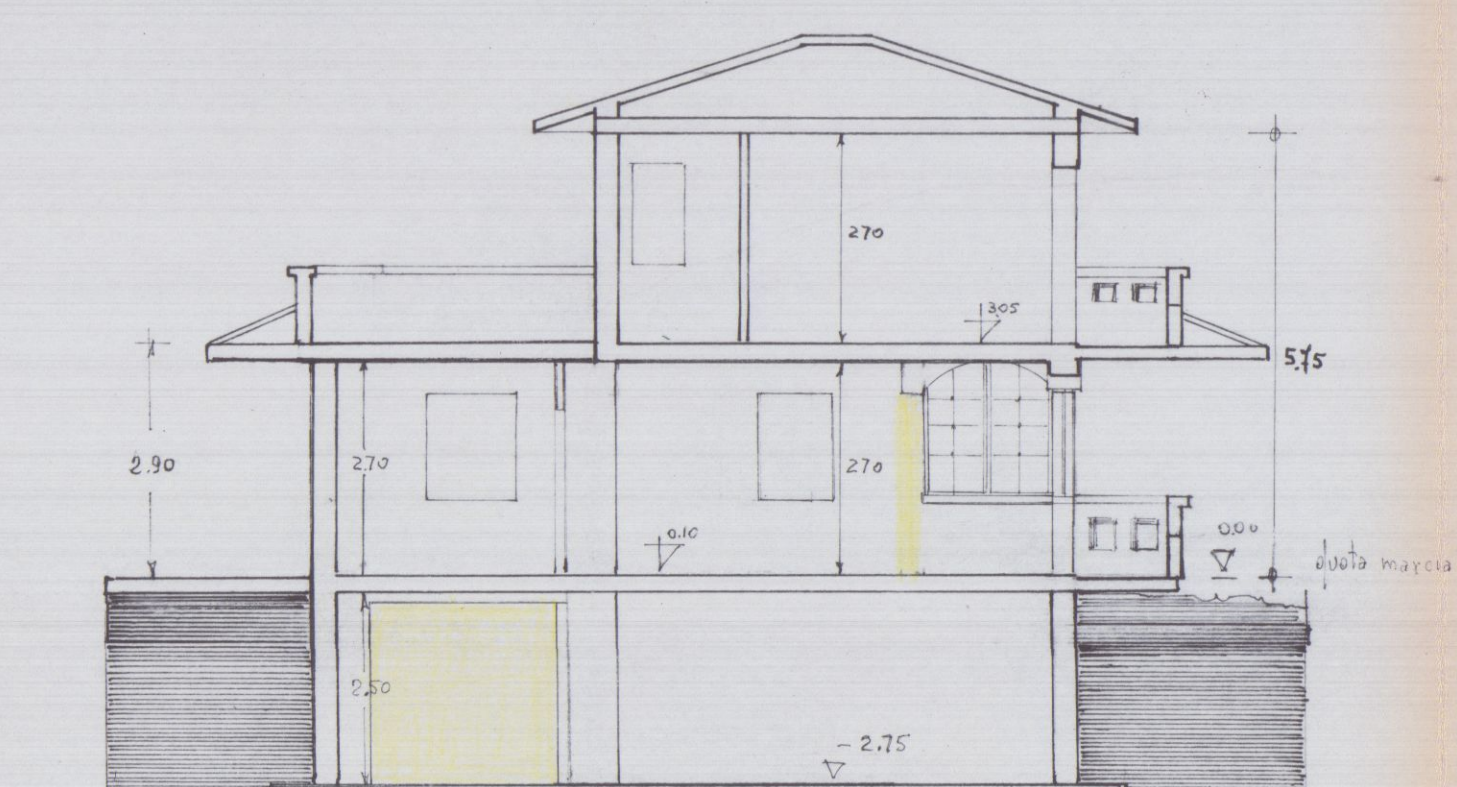


SEZIONE B-B

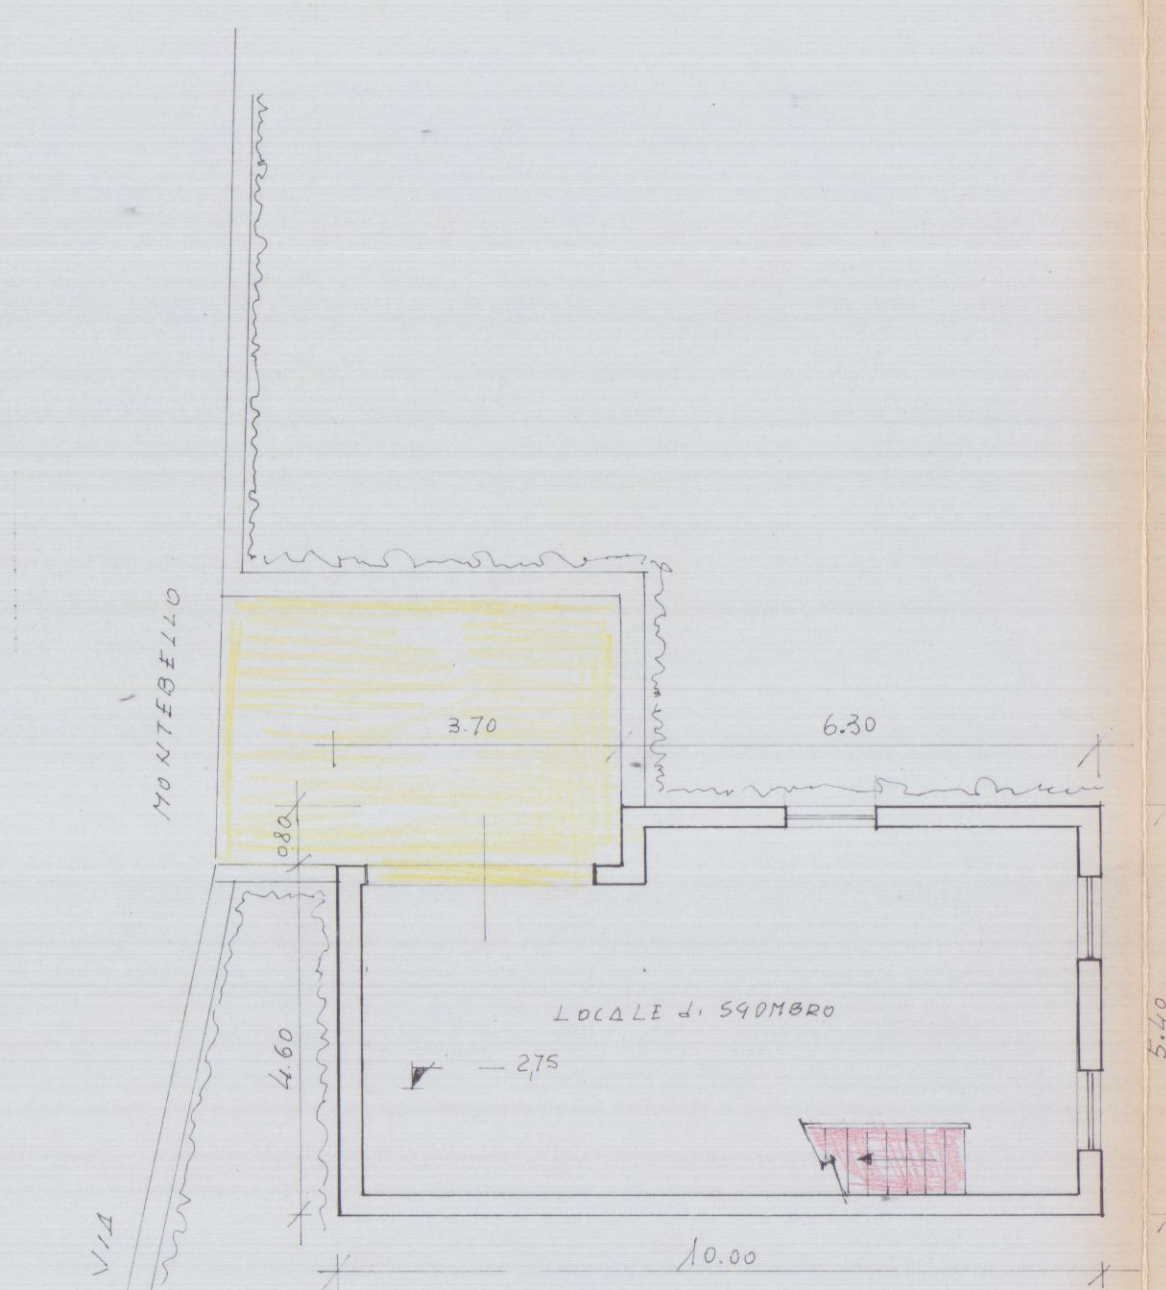


PIANO INTERRATO

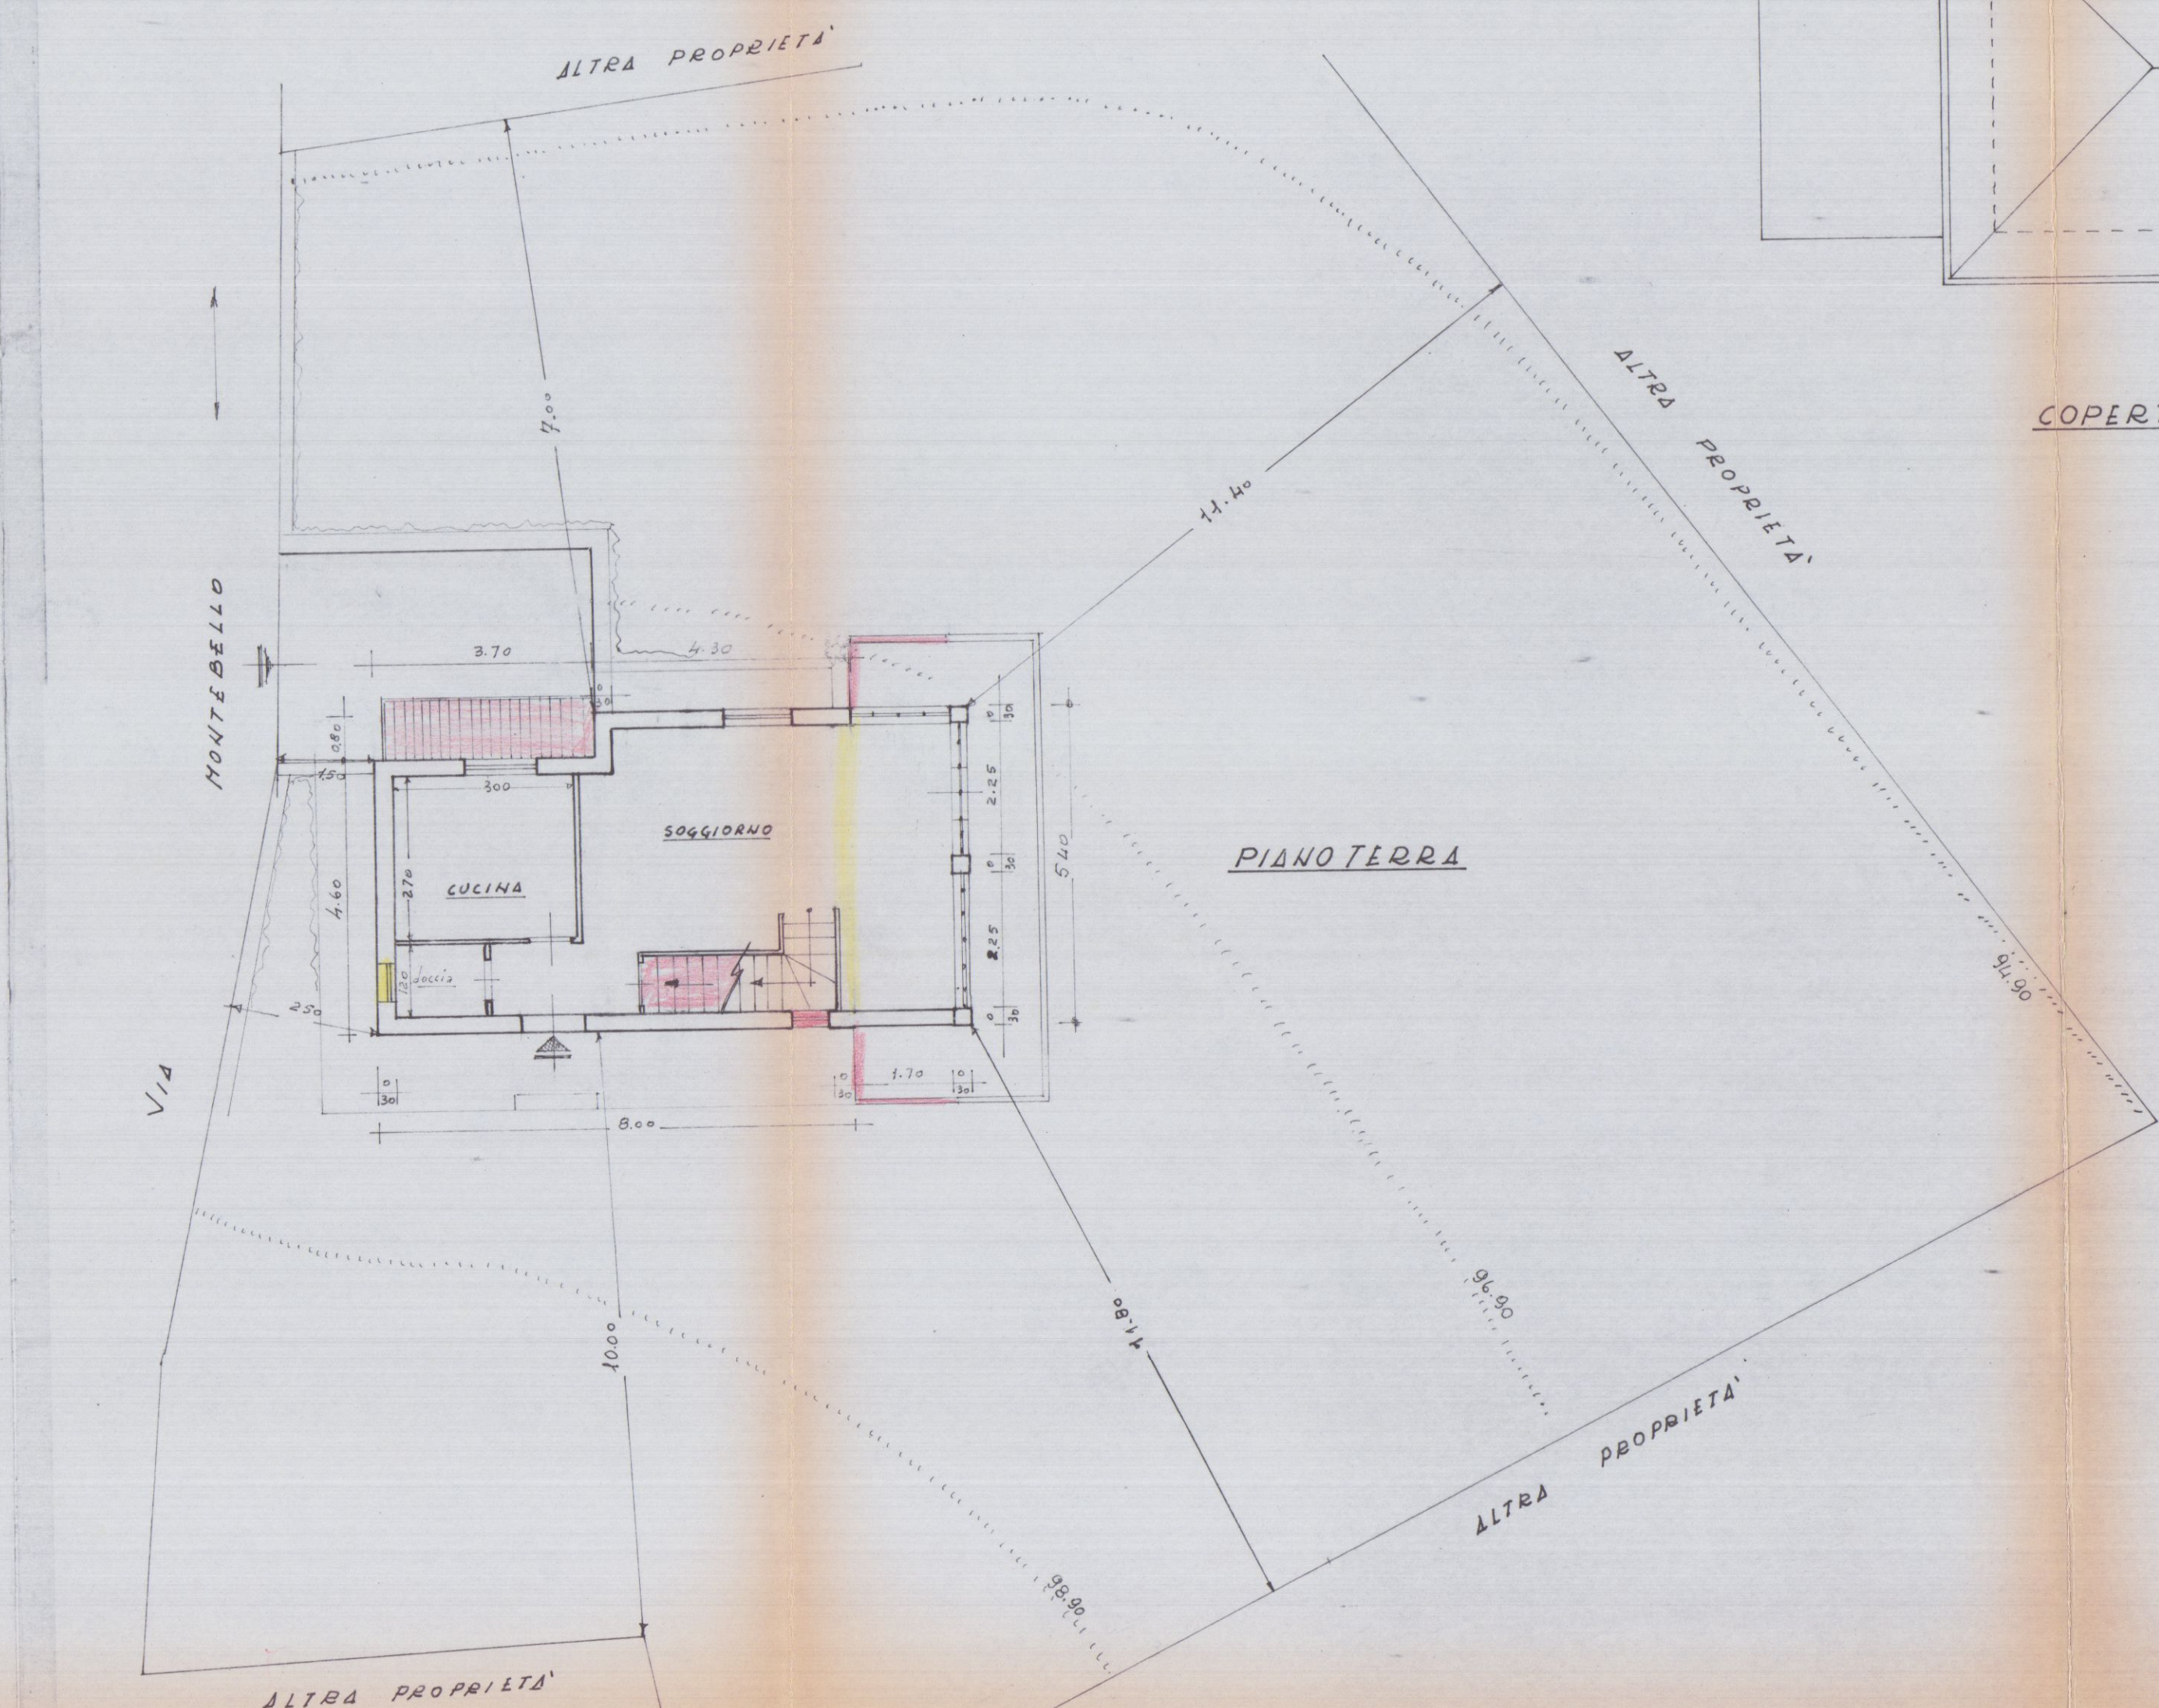

PIANO TERRA

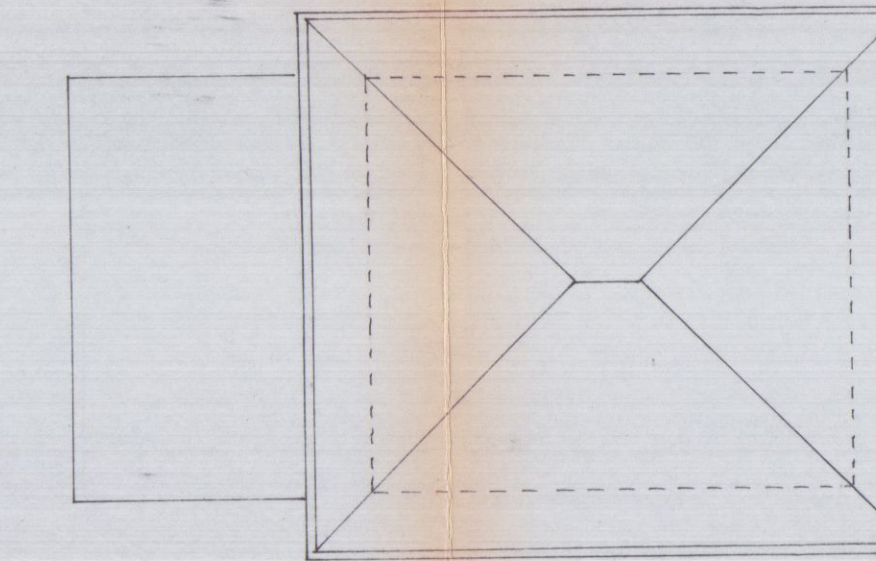


COPERTURA

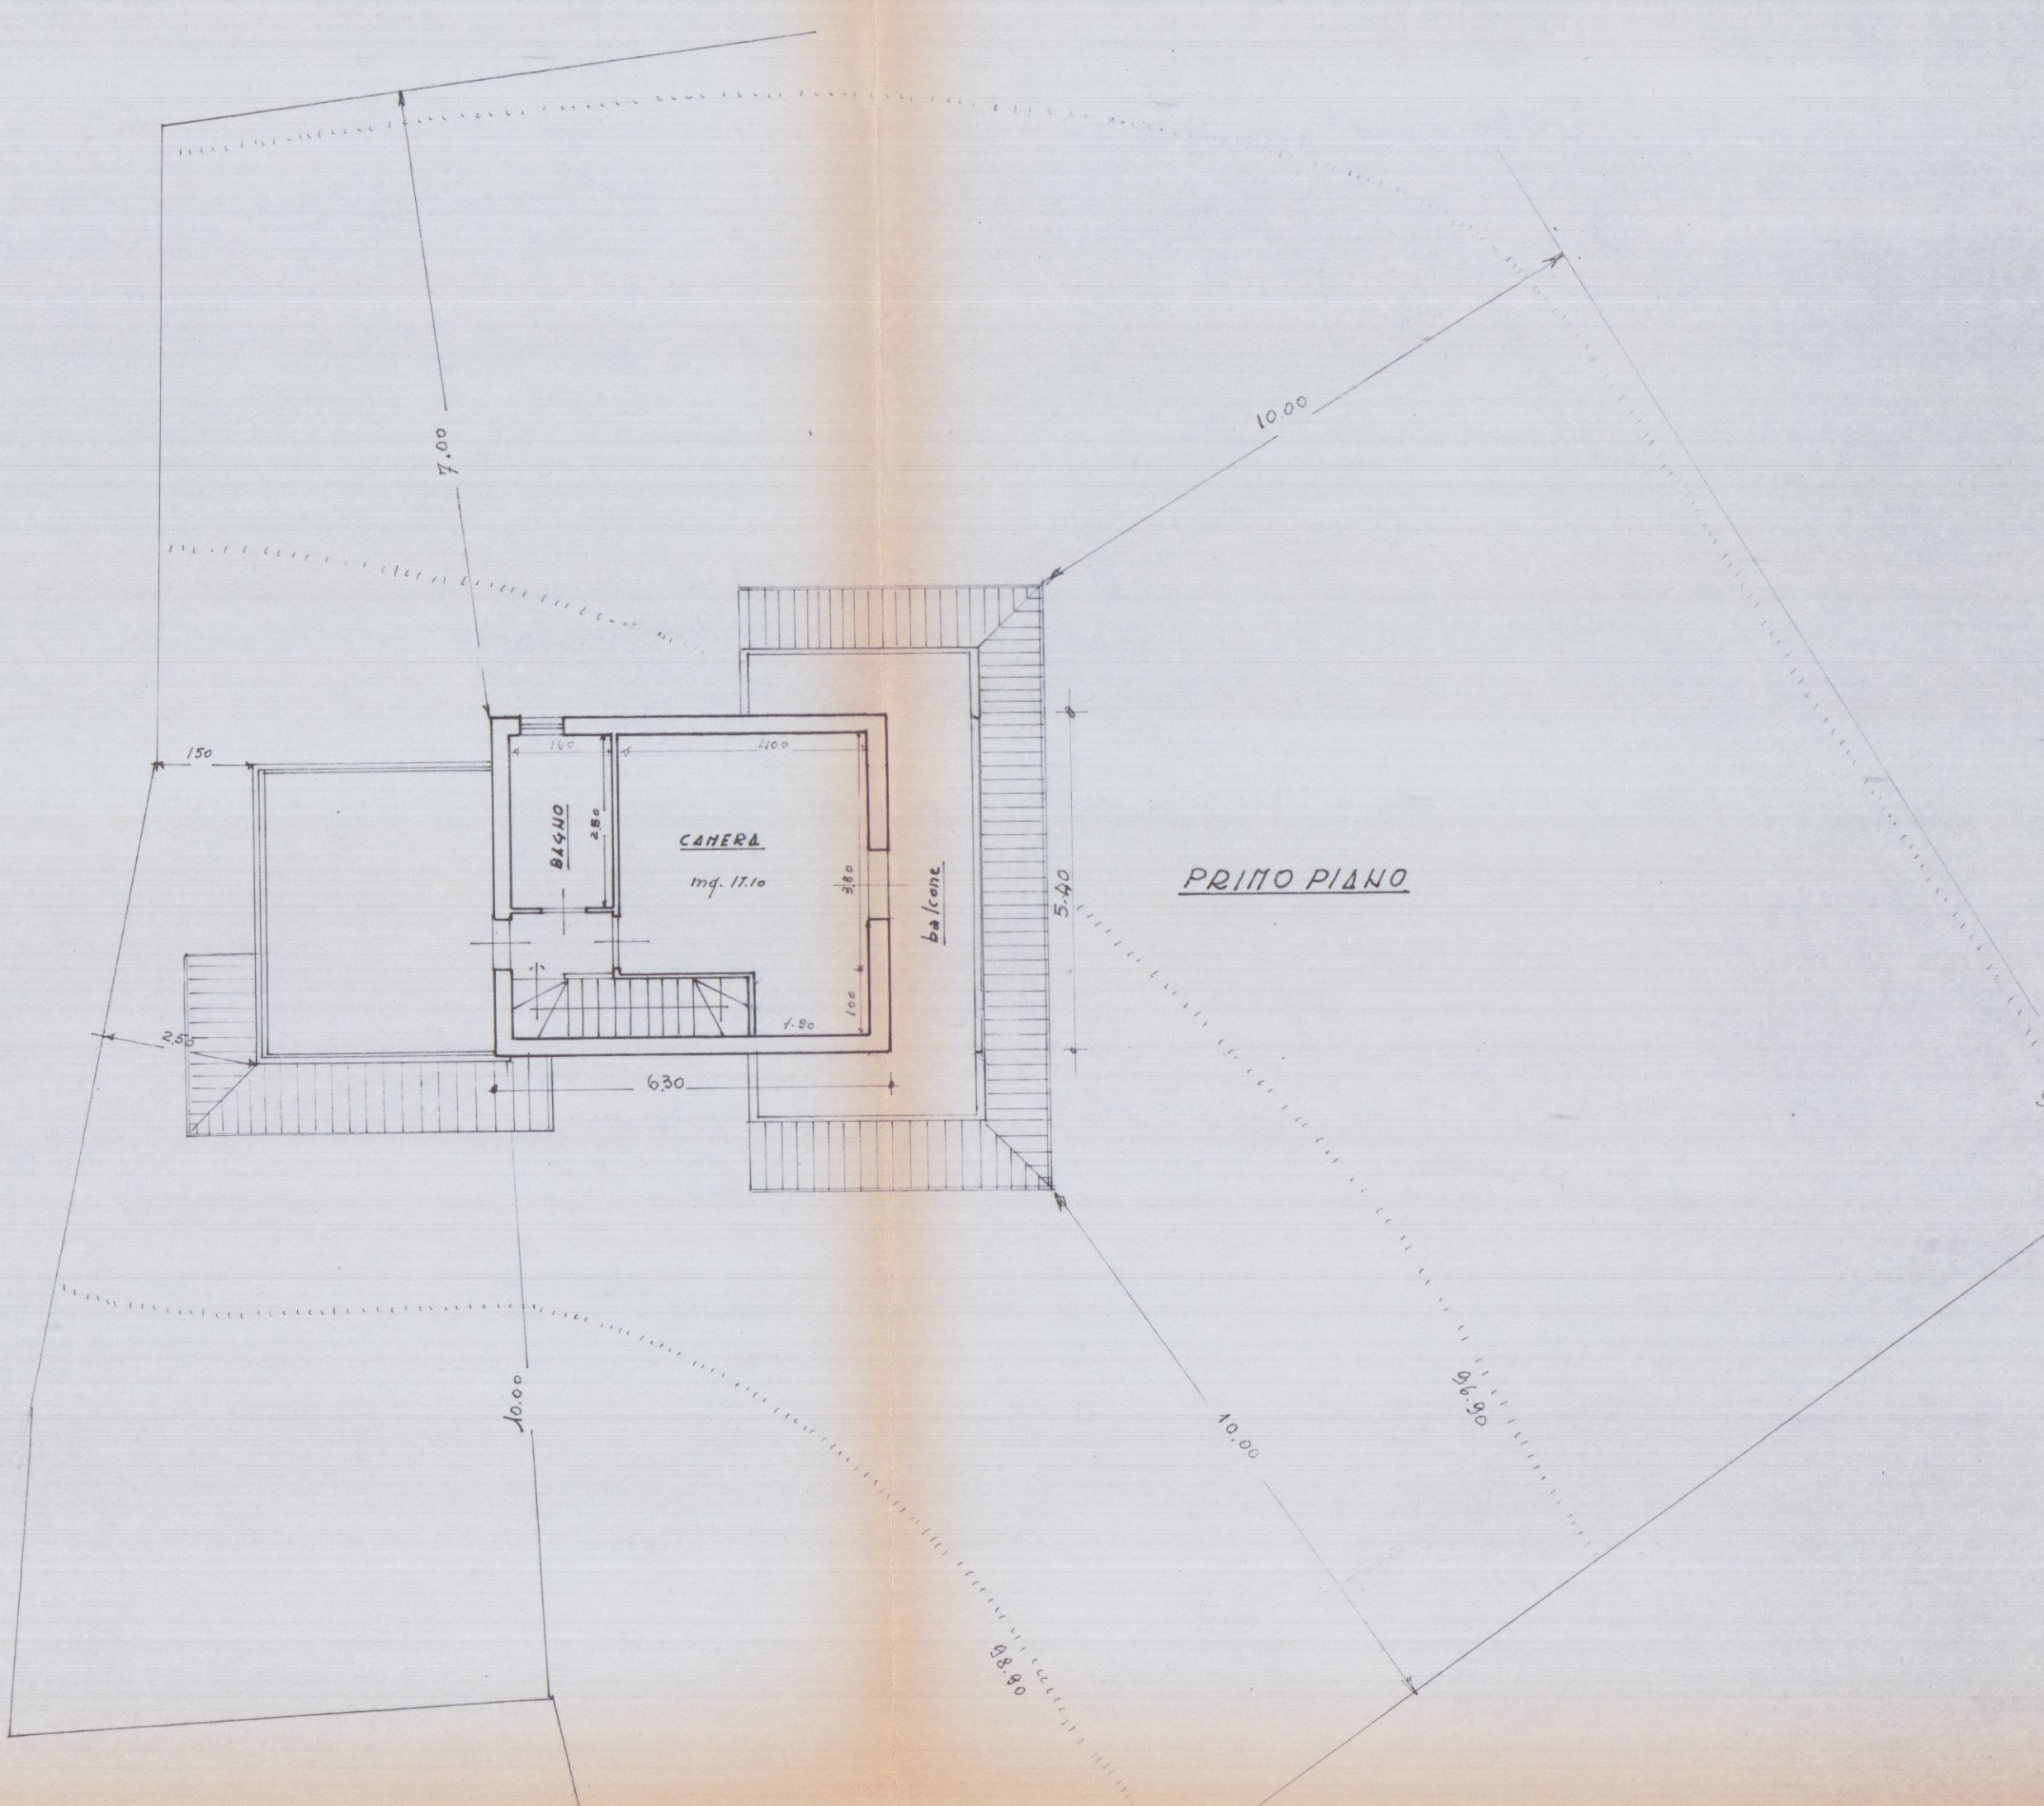

PRIMO PIANO

**APPROVATO**  
CONTRASTATO  
IL TECNICO

VARIANTE AI PROSPETTI - INTERNA -  
CON INSERIMENTO DI LOCALI INTERRATO ALLO  
AMPLIAMENTO DI PICCOLO FABBRICATO DI  
CIVILE ABITAZIONE DI PROPRIETA'  
VIA ~~171~~ LOCALITA' FOSSOLA  
VIA MONTEBELLO, 6 -

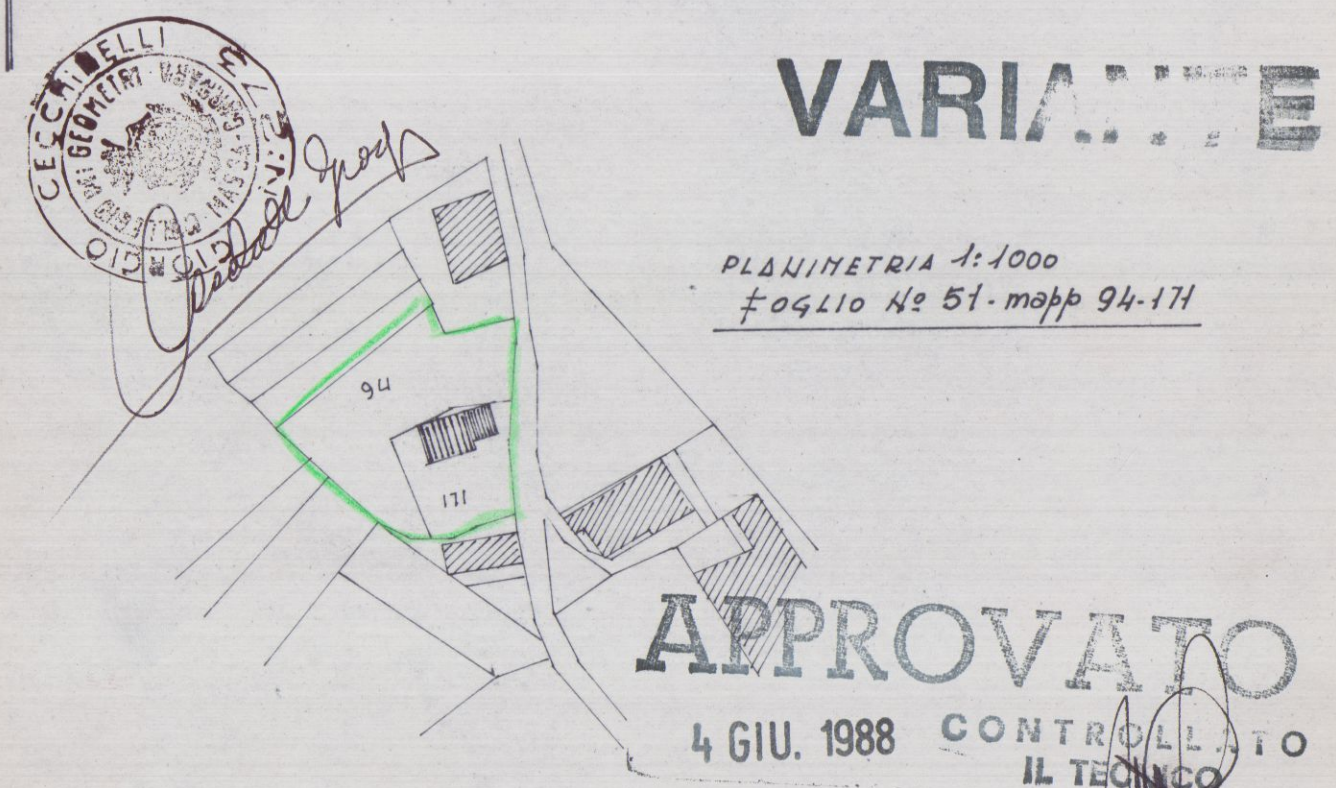


APPROVATO  
4 GIU. 1988 CONTROLLO IL TECNICO

affidato concessione n° 6 - 14/11/85


SCALA 1:500

VARIANTE  
Approvato dal Sindaco alle condizioni  
della concessione edilizia originaria  
n° 6 del 14/11/85  
BARRARA II 13 LUG 1988  
IL DIRIGENTE 1° DIPARTIMENTO  
(Arch. Claudio Varnanti)


1/2

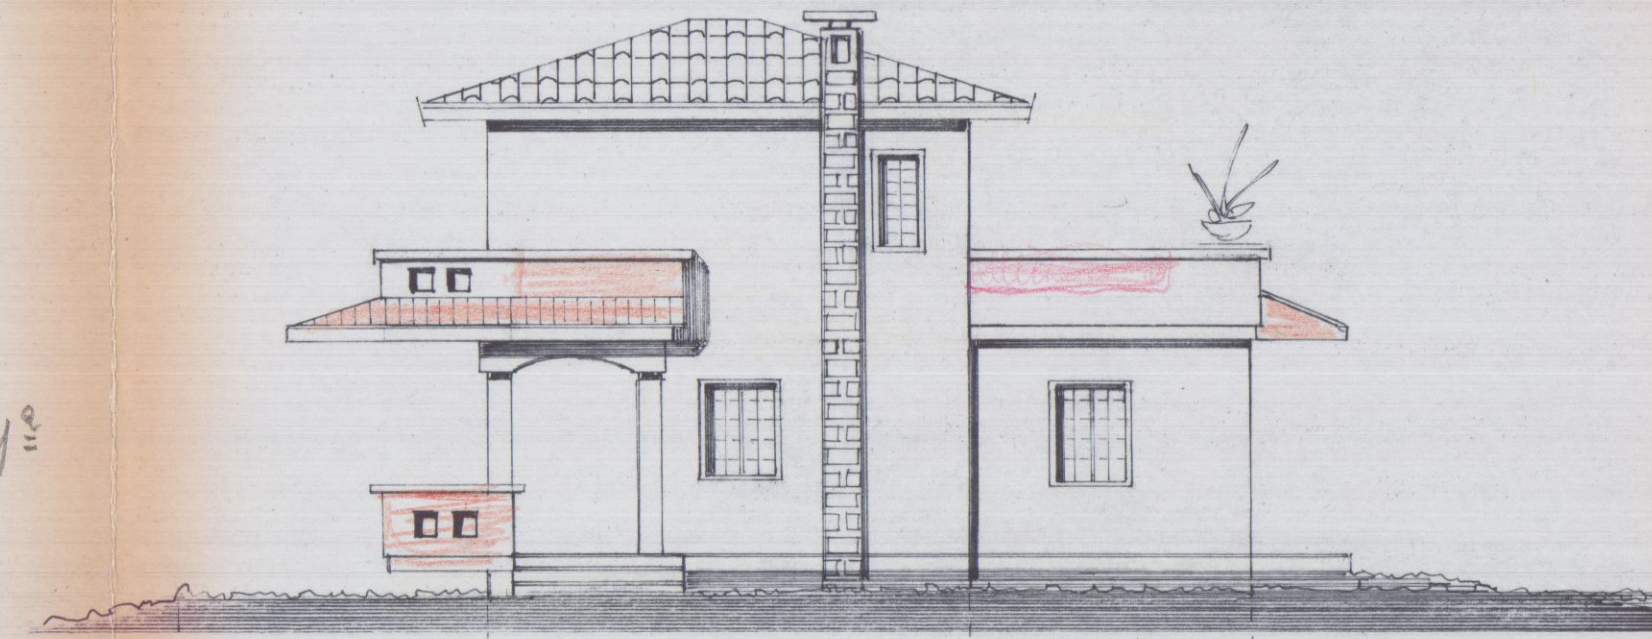


PROSPETTO EST

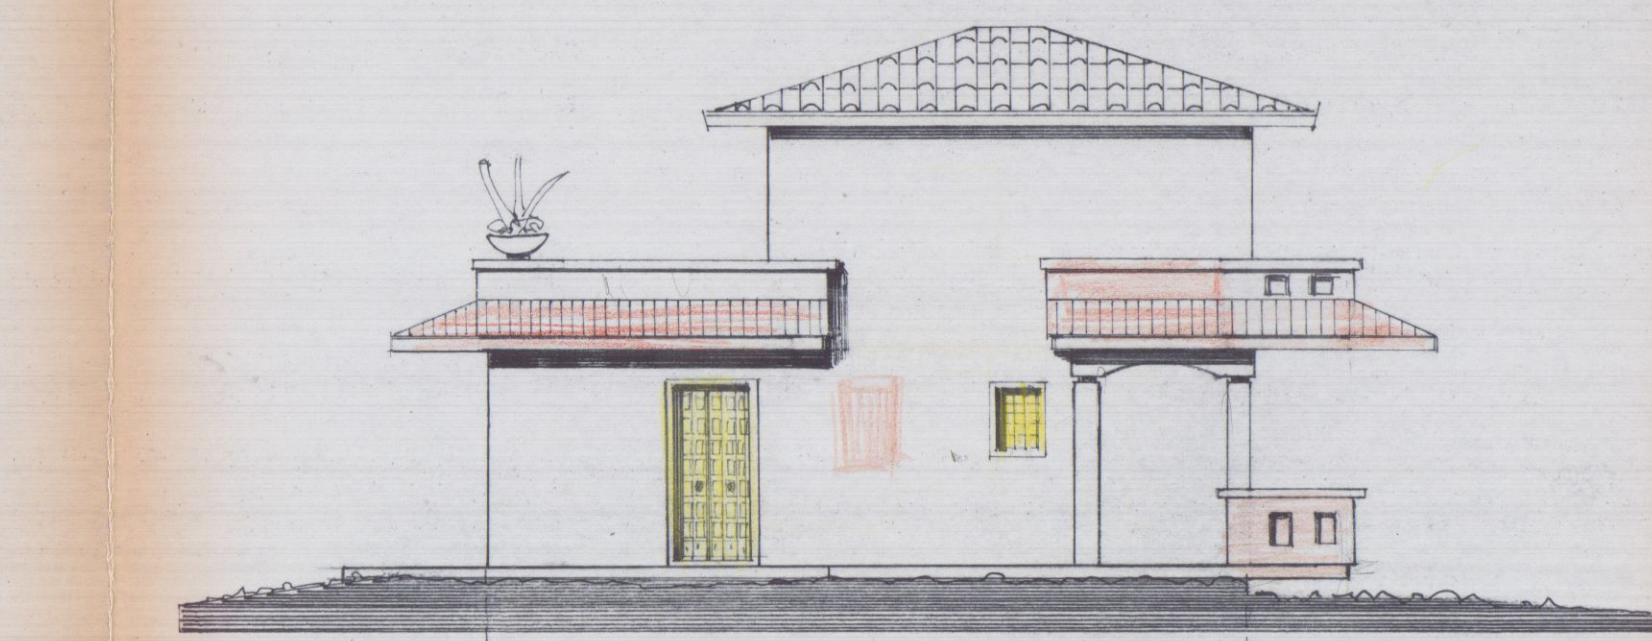


PROSPETTO OVEST

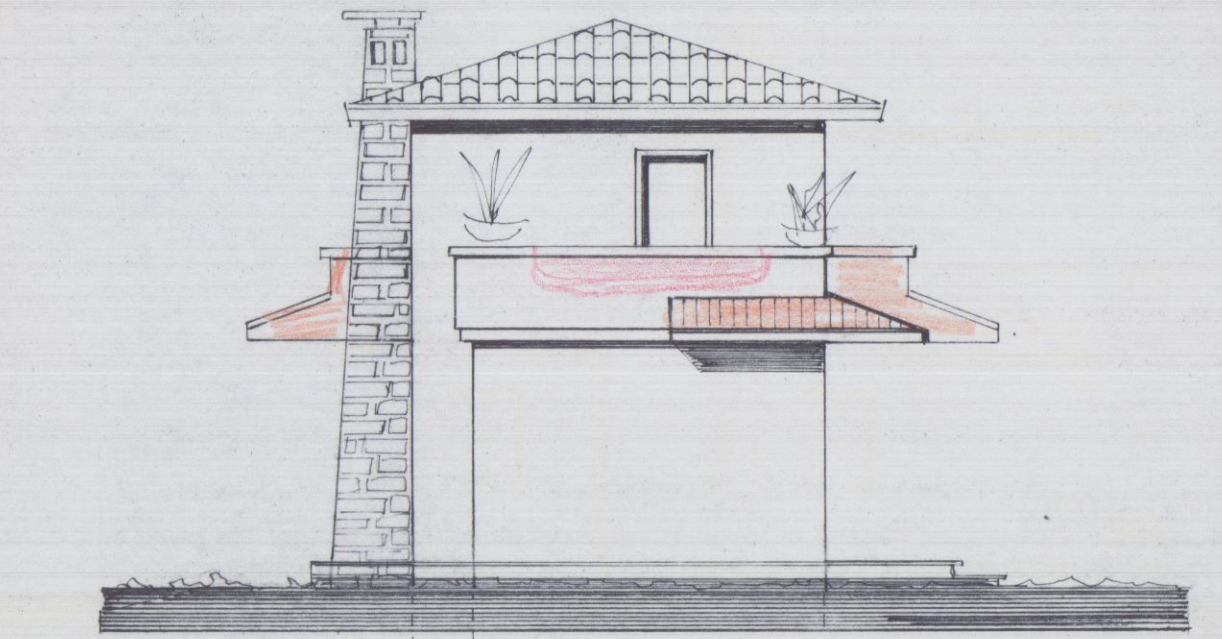


PROSPETTO NORD

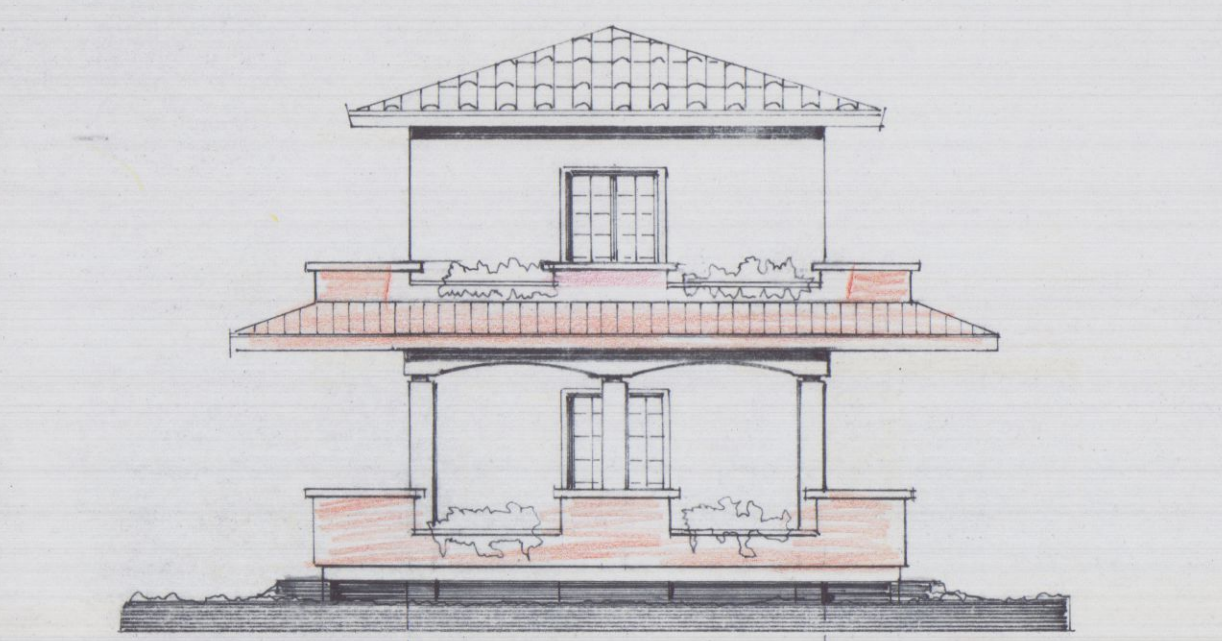

PROSPETTO SUD

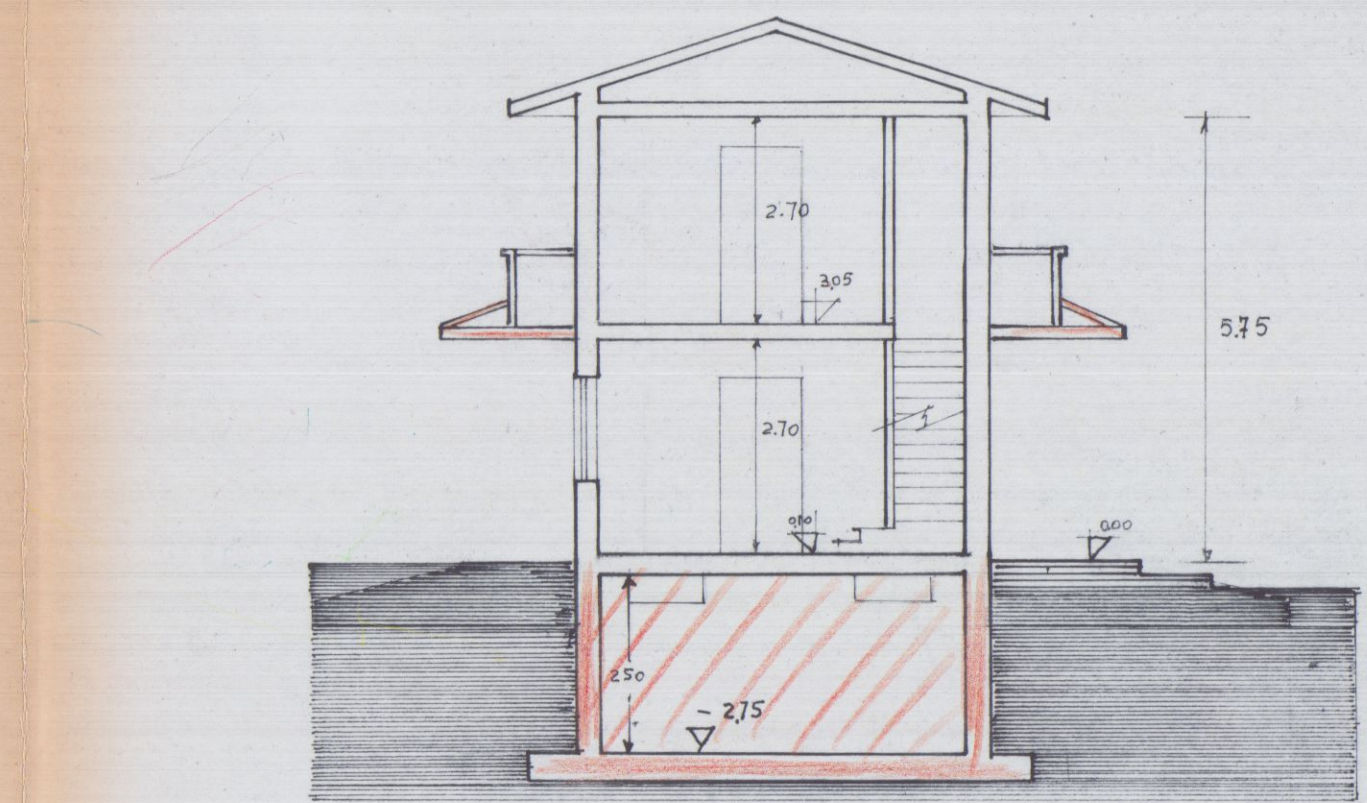

SEZIONE B-B

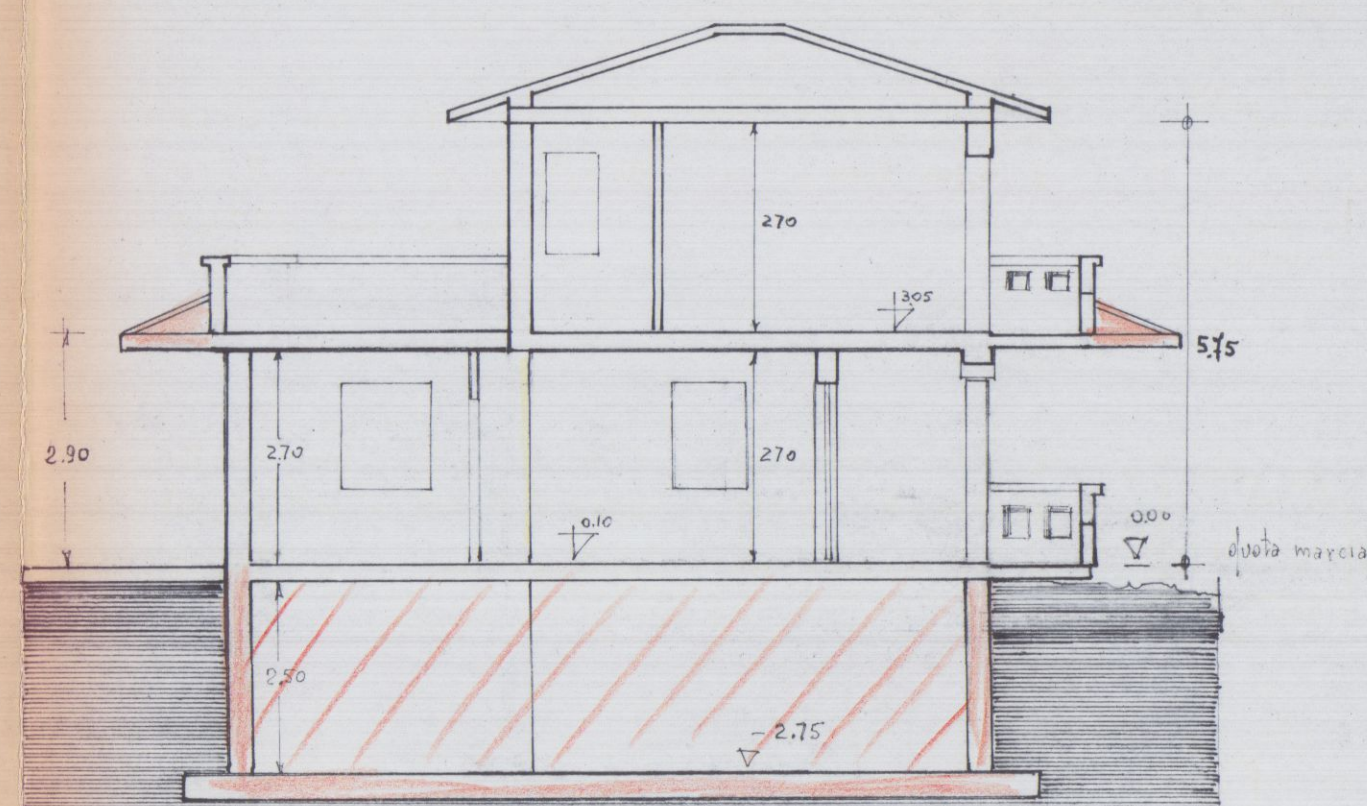

SEZIONE B-B

SCHEMA SUPERFICI UTILI TOTALI:

|            |                   |           |
|------------|-------------------|-----------|
| CUCINA:    | 3.00 x 2.70 = mq. | 8,10      |
| INGRESSO:  | 3.00 x 1.20 = mq. | 3,60      |
| SOGGIORNO: | 0.90 x 4.00 = mq. | 3,60      |
| SOGGIORNO: | 3.80 x 3.70 = mq. | 14,06     |
| DOCCIA:    | 1.20 x 1.60 = "   | 1,92      |
| CAMERA:    | 3.80 x 4.00 = "   | 15,20     |
| "          | 1.90 x 1.00 = "   | 1,90      |
| DISIMP.    | 1.60 x 0.90 = "   | 1,44      |
| BAGNO:     | 1.60 x 2.80 = "   | 4,48      |
| SOMMA      |                   | mq. 54,30 |

DA PROGETTO DI VARIANTE:  
LOCALE INTERRATO: mq. 42,16 (netti)

CALCOLO SUPERFICI \* VOLUMI

DA PROGETTO DI VARIANTE

|                   |                      |                   |
|-------------------|----------------------|-------------------|
| 1                 | 2                    | 3                 |
| 3.70 x 4.60 = mq. | 17,02 x h. 2,50 = m³ | 42,55             |
| 6.30 x 5.40 = mq. | 34,02 x h. 2,50 = m³ | 85,05             |
|                   |                      | sommato m³ 127,60 |



DA CONCESSIONE EDIL.

|                   |                      |       |
|-------------------|----------------------|-------|
| 1                 | 2                    | 3     |
| 3.70 x 4.60 = mq. | 17,02 x h. 2,90 = m³ | 49,50 |
| 4.00 x 5.40 = mq. | 21,60 x h. 3,05 = m³ | 65,88 |
| 2.00 x 5.40 = mq. | 10,80 x h. 3,05 = "  | 10,98 |


DA CONCESSIONE EDIL. APPROVATA 14/11/85

|                  |                     |
|------------------|---------------------|
| 1                | 2                   |
| 6.30 x 5.40 = "  | 34,02 x h. 2,70 = " |
| sommato m³ 91,85 |                     |
| m³ 218,21        |                     |

SUPERF. TERRENO: mq. 610  
SUPERF. COPERTA: mq. 51

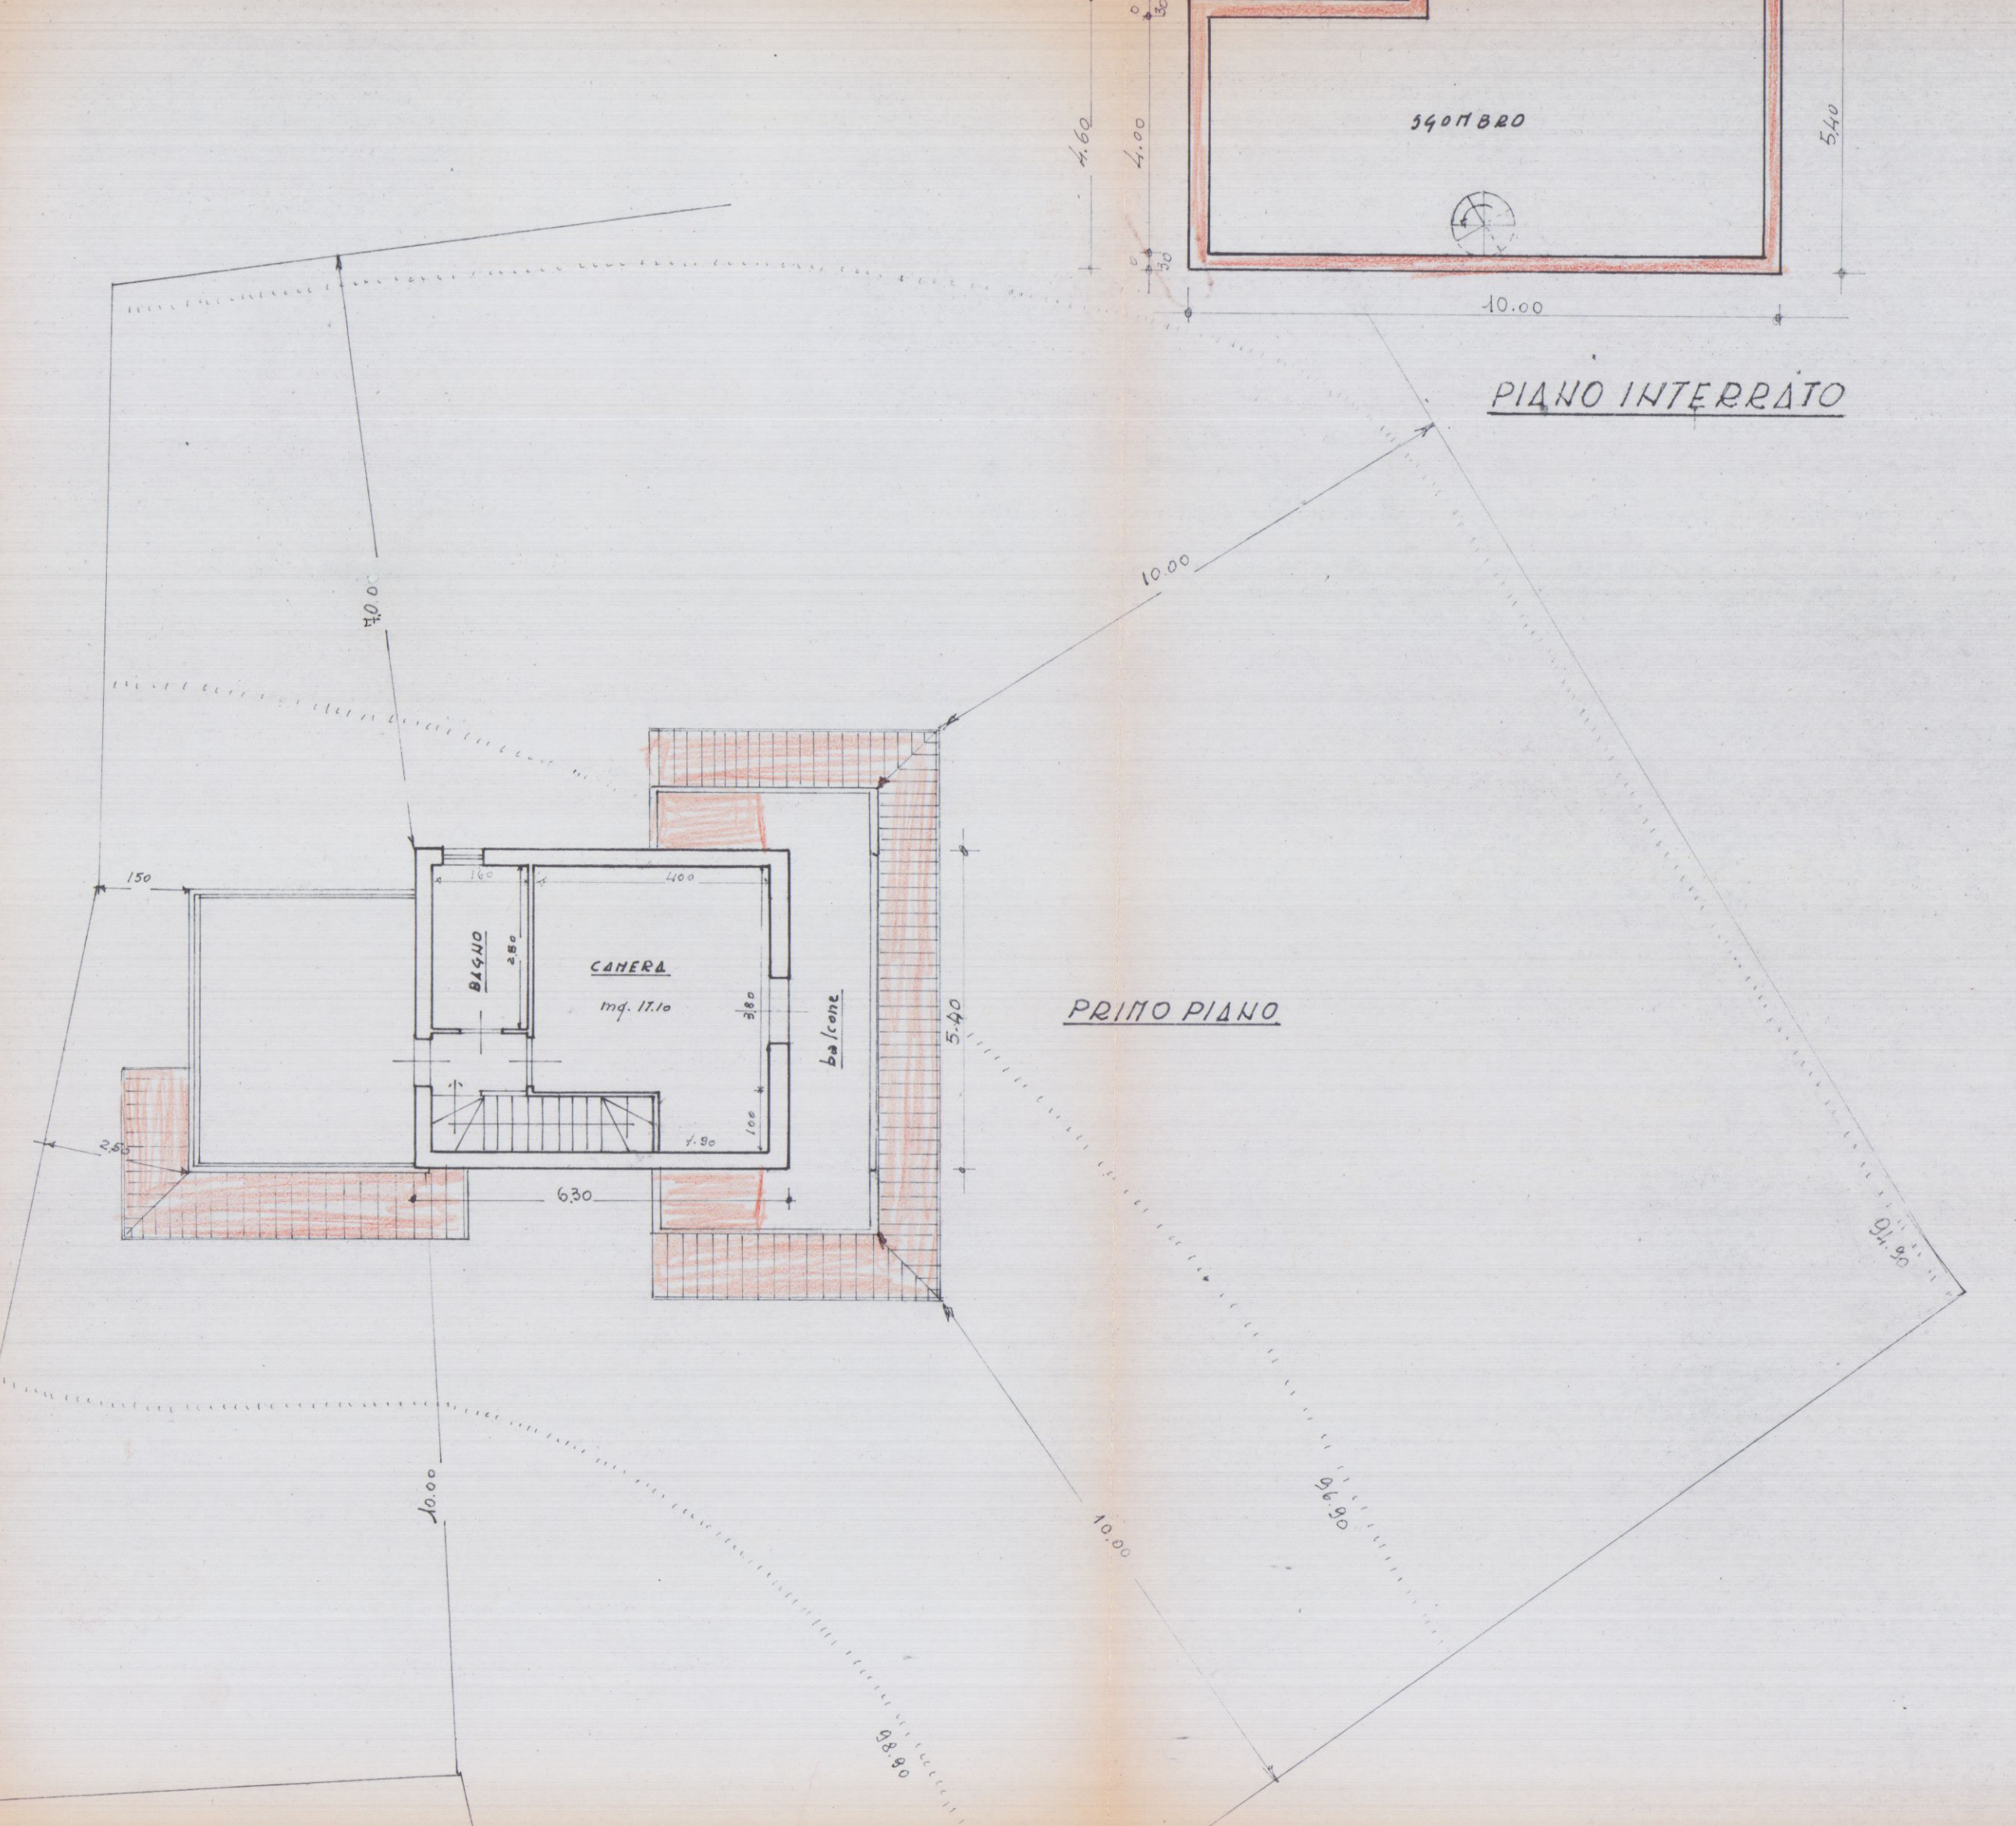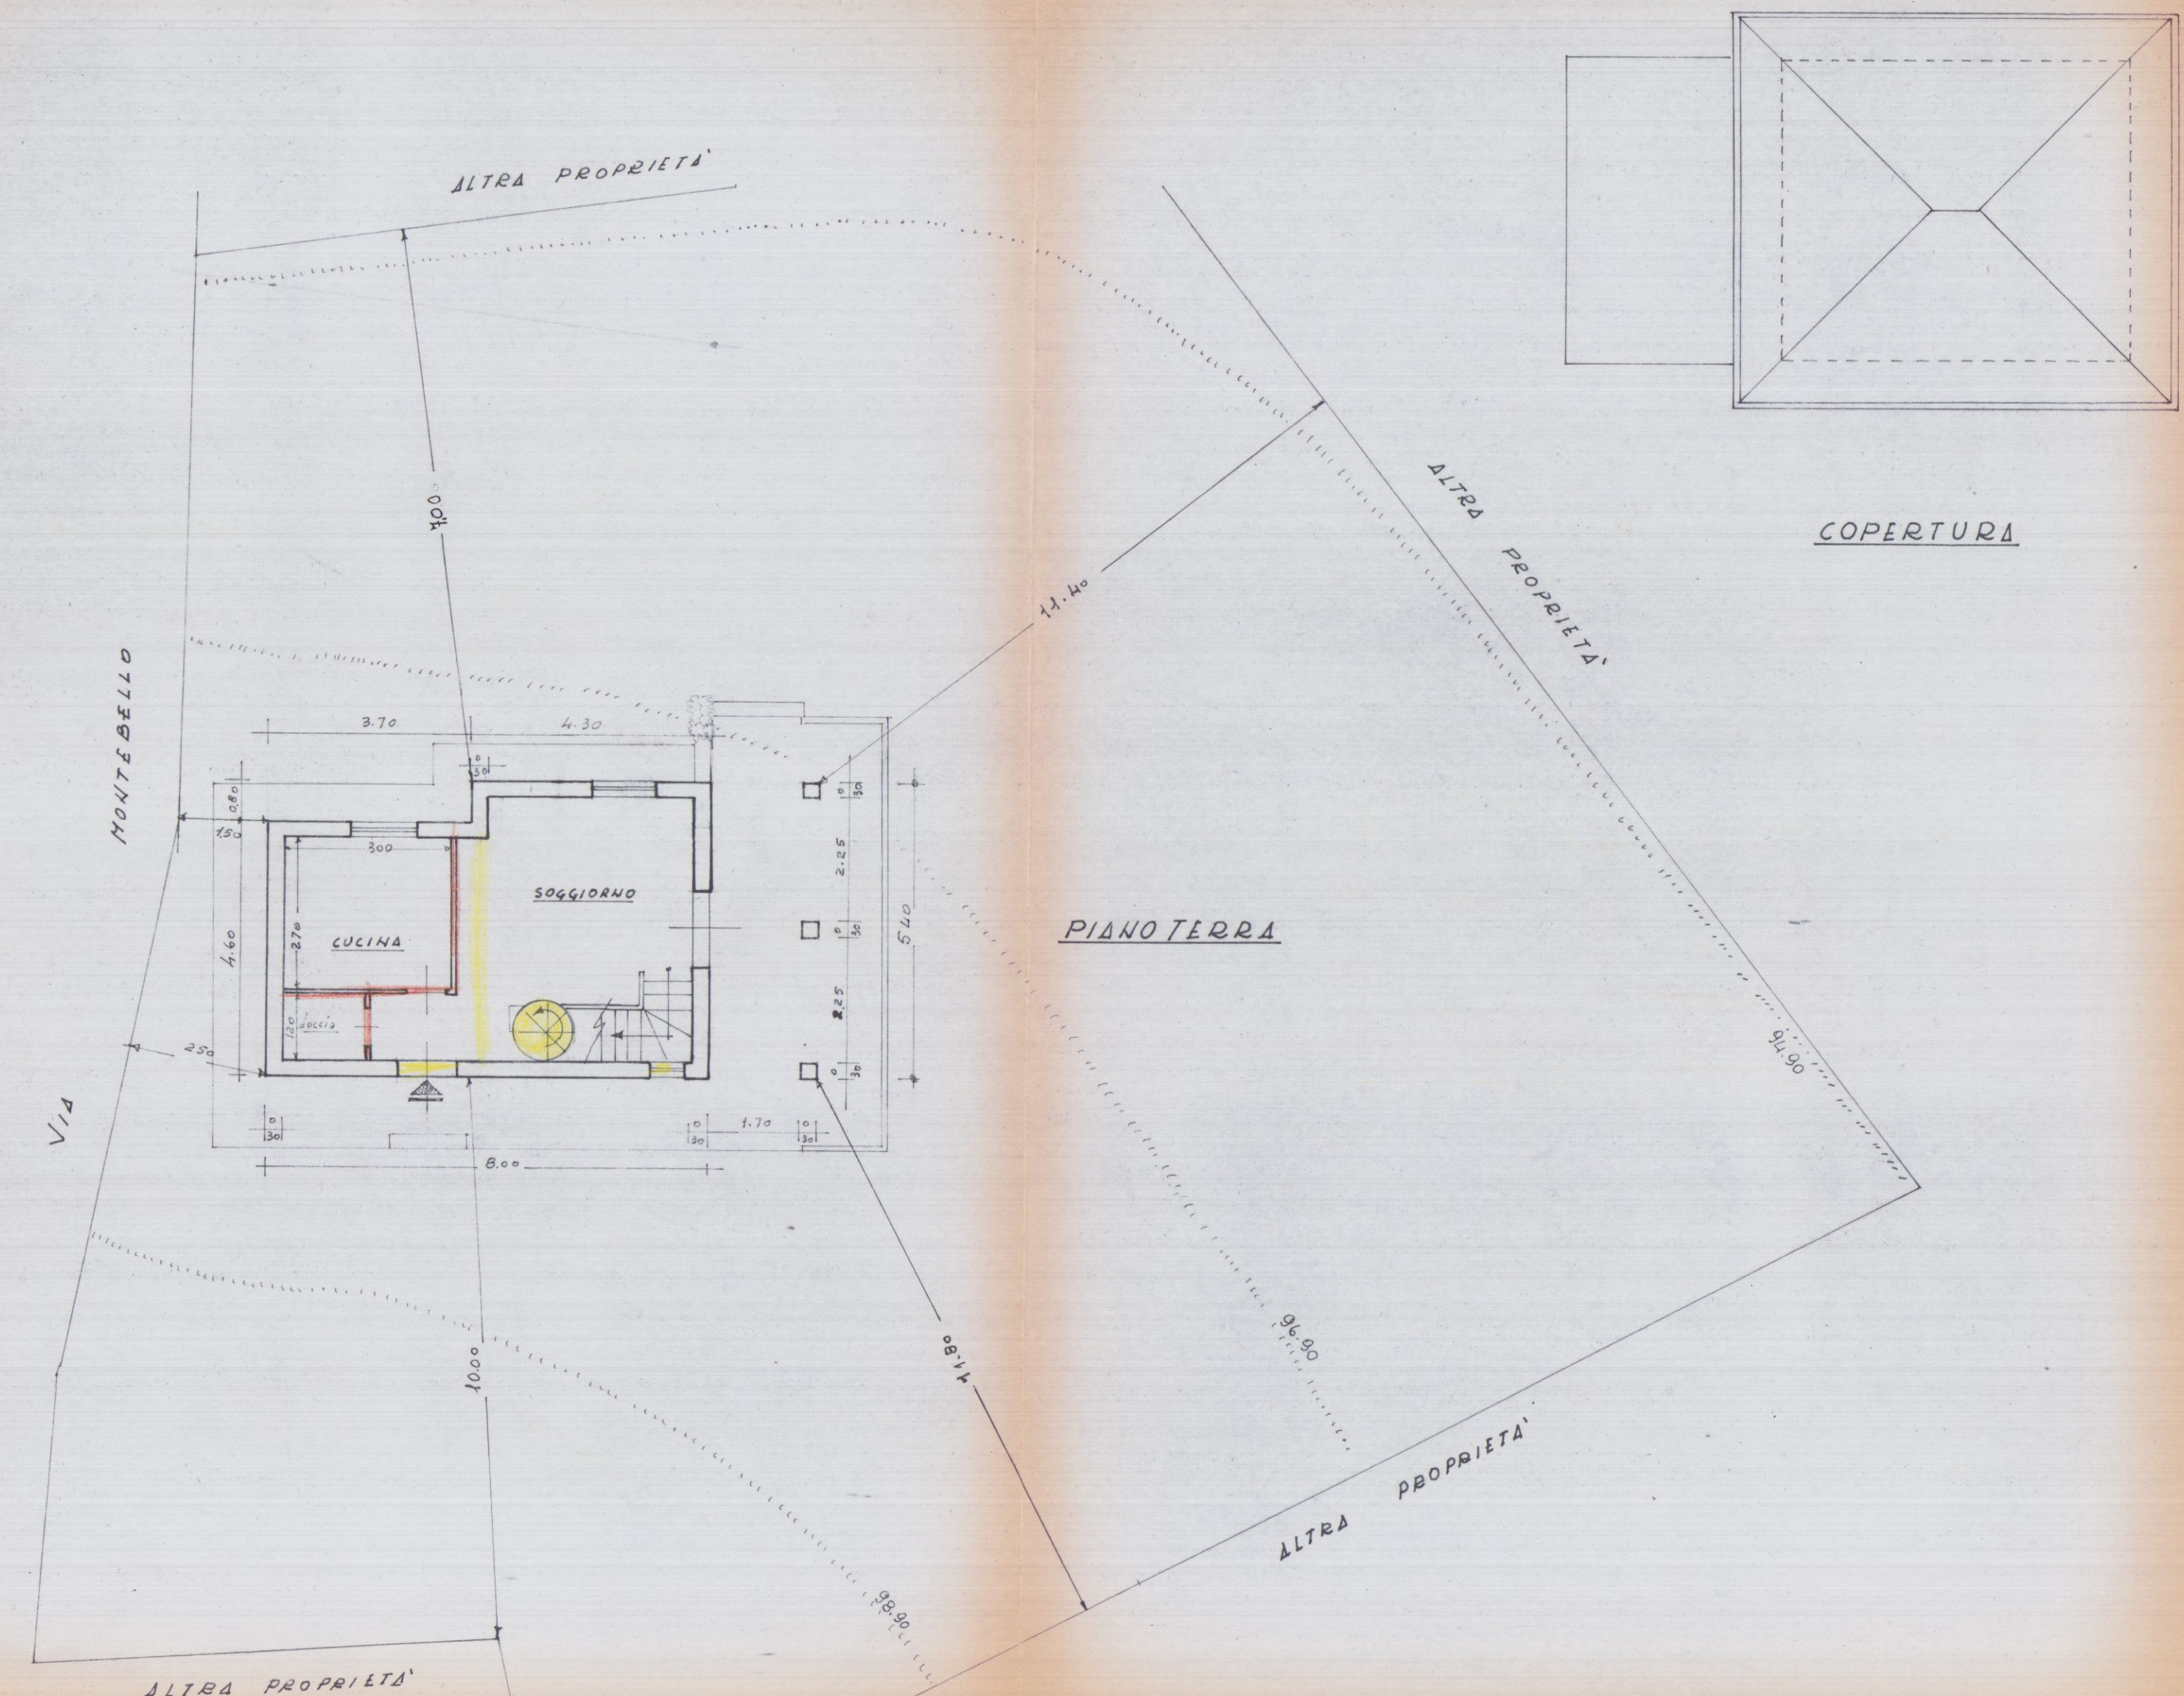

PIANO INTERRATO

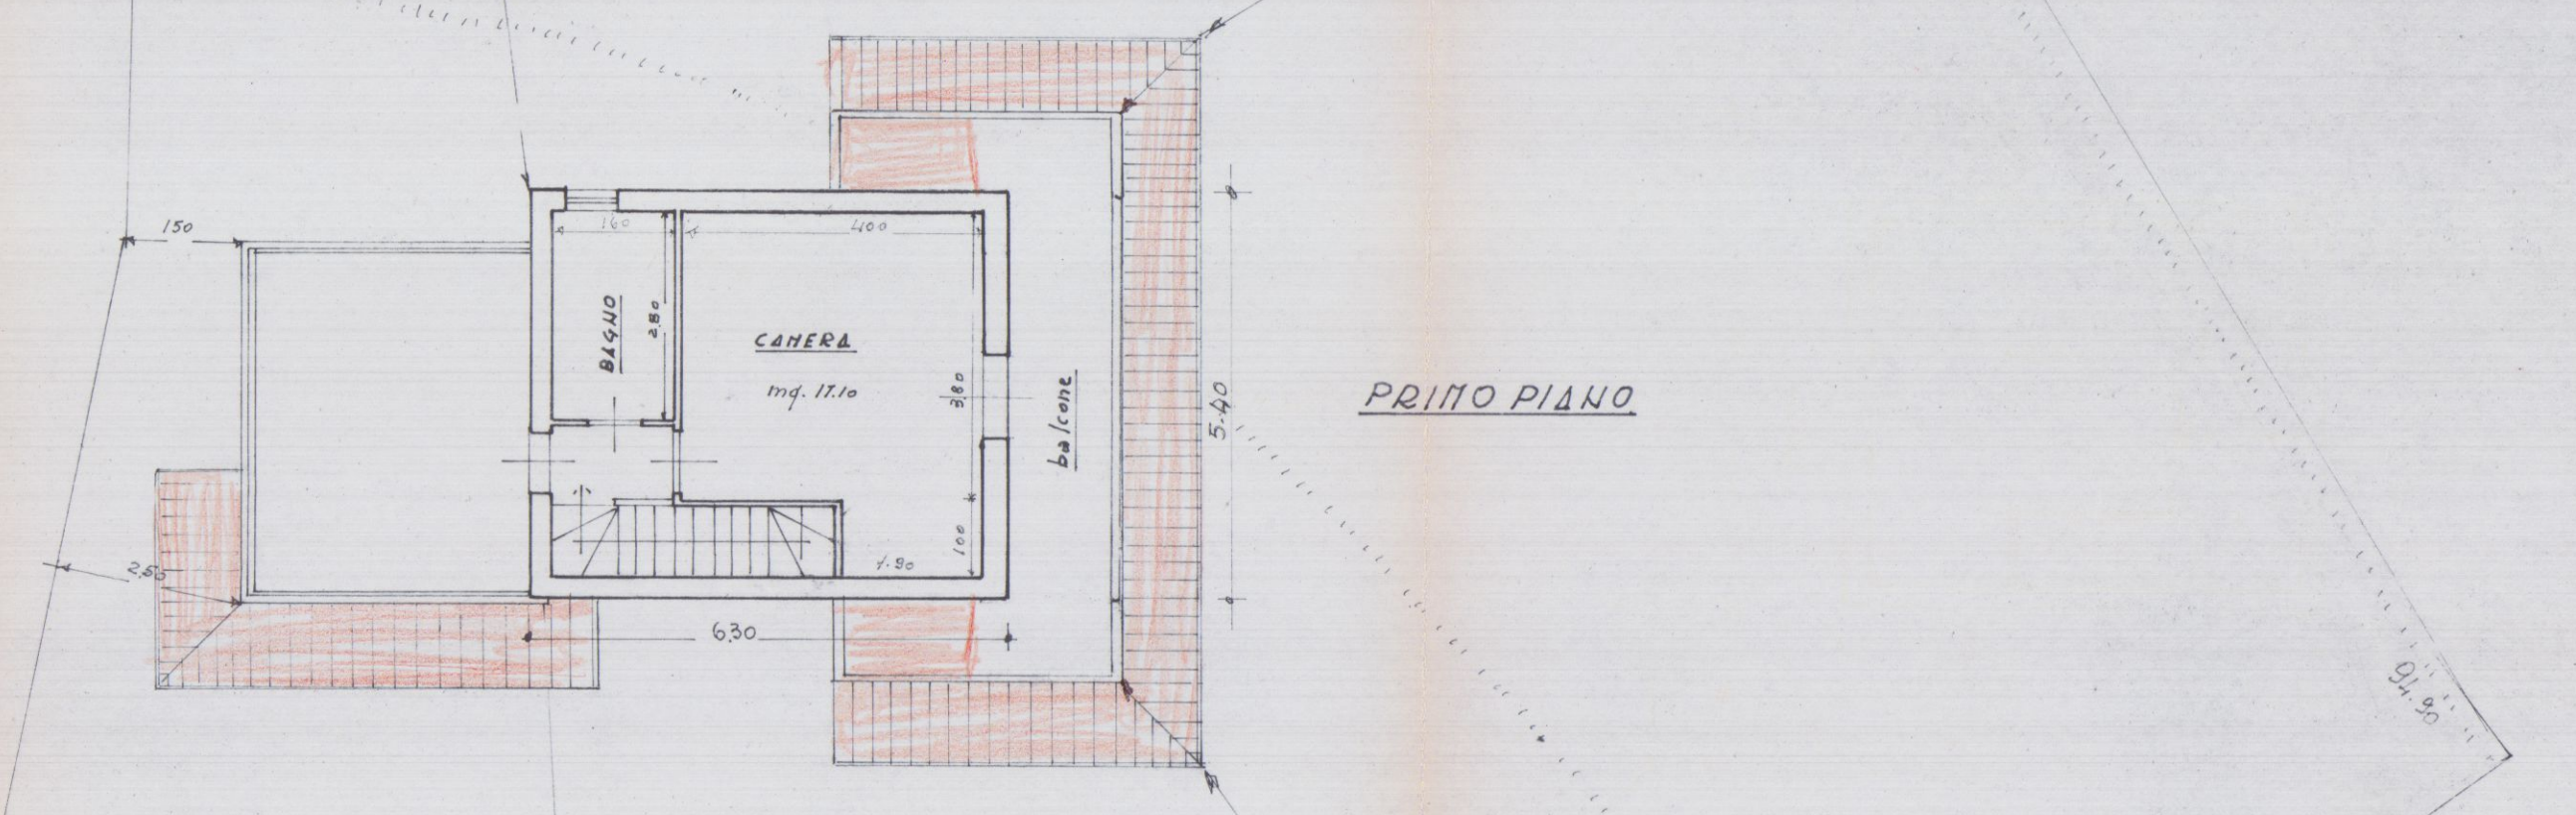

PRIMO PIANO


29 NOV. 1985  
17 GIU. 1986

# 2 SOLUZIONE ~~RESPINTO~~

AMPLIAMENTO DI PICCOLO FABBRICATO DI  
CIVILE ABITAZIONE DI PROPRIETA' VIOLA  
ELIO IN LOCALITA' FOSSOLA "DICORSI",  
VIA MONTEBELLO n° 6. —

SCALA 1:100

ESISTENTE: TAVOLA N° 1

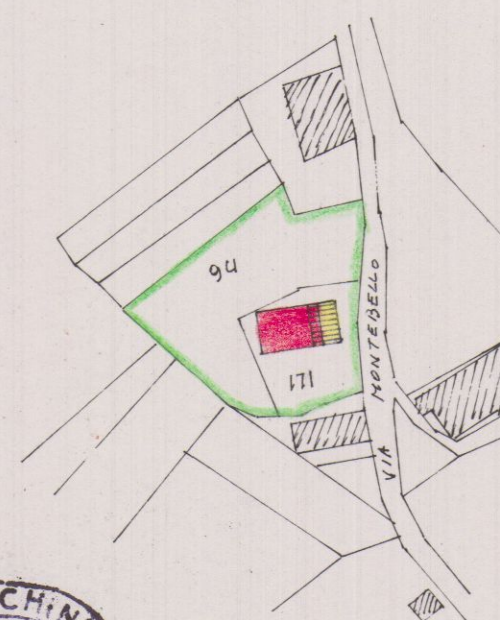


PLANIMETRIA 1:1000  
FOGLIO N° 51 - mapp. 94-171

**APPROVATO**  
CONTROLLATO  
14 NOV. 1986




Approvato dal Sindaco alle condizioni  
Indicate nella Concessione Edilizia  
N. 6 del 14 NOV. 1986


IL FUNZIONARIO DI PROGRAMMA  
Arch. Claudio Varranti

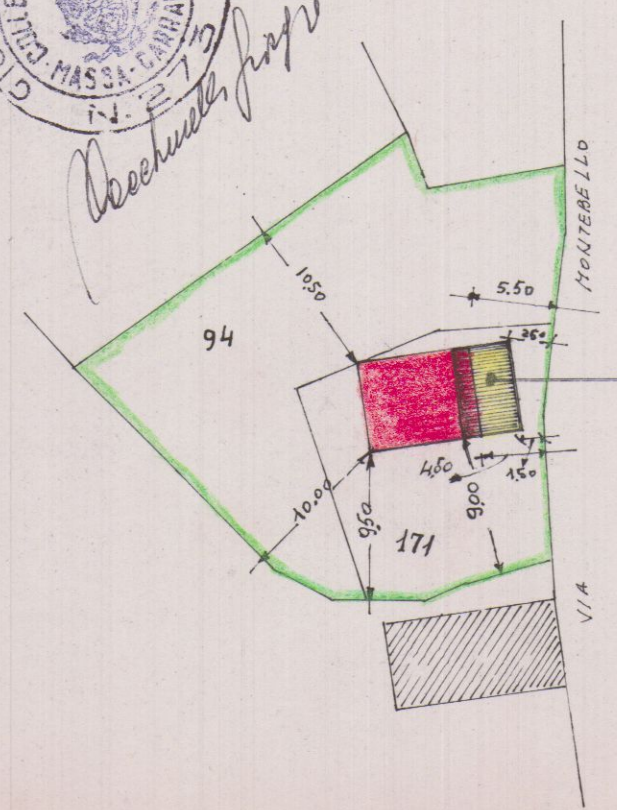


SCALA 1:500

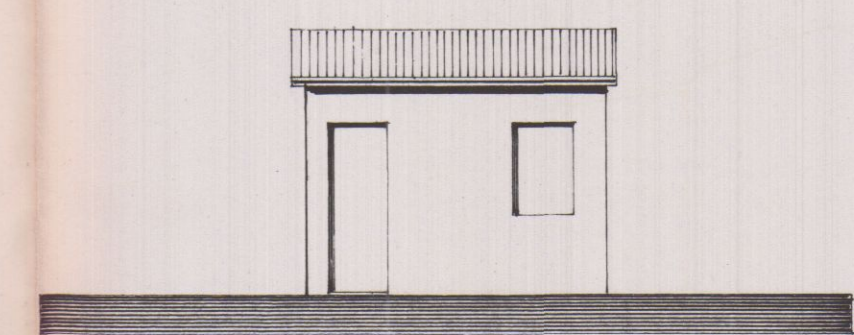


PROSPETTO OVEST

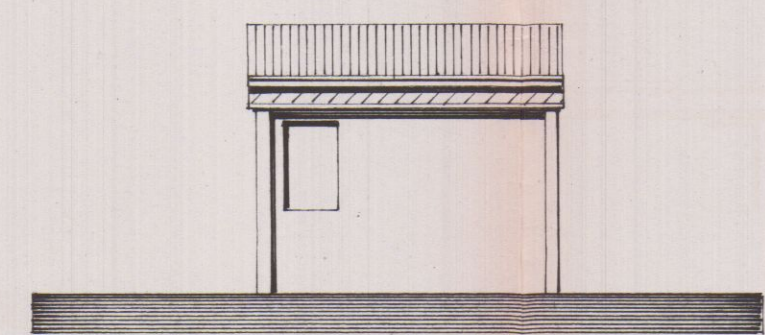


PROSPETTO EST

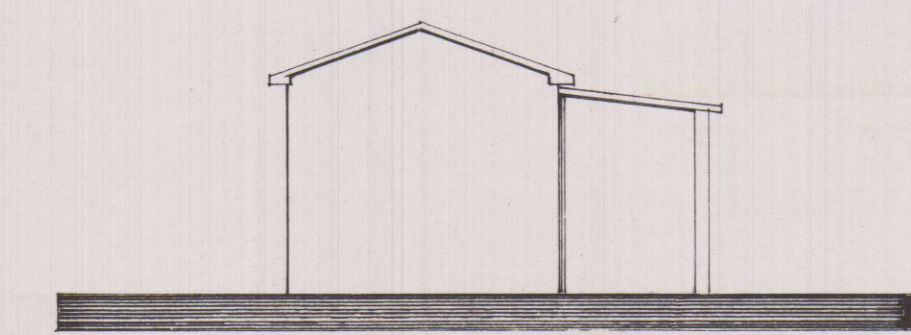


PROSPETTO SUD

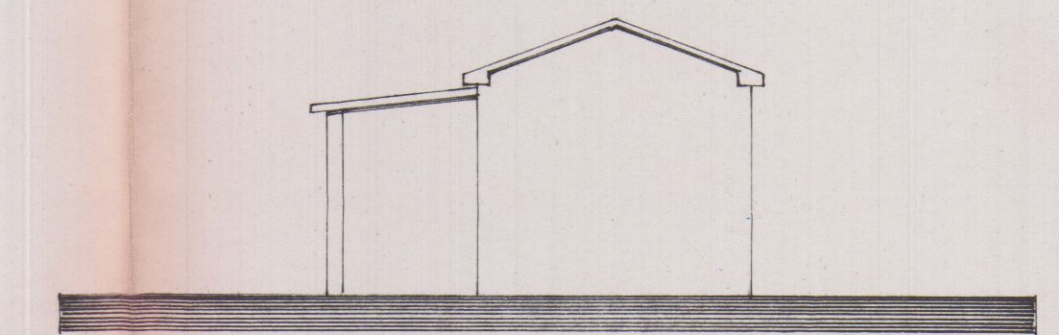


PROSPETTO NORD

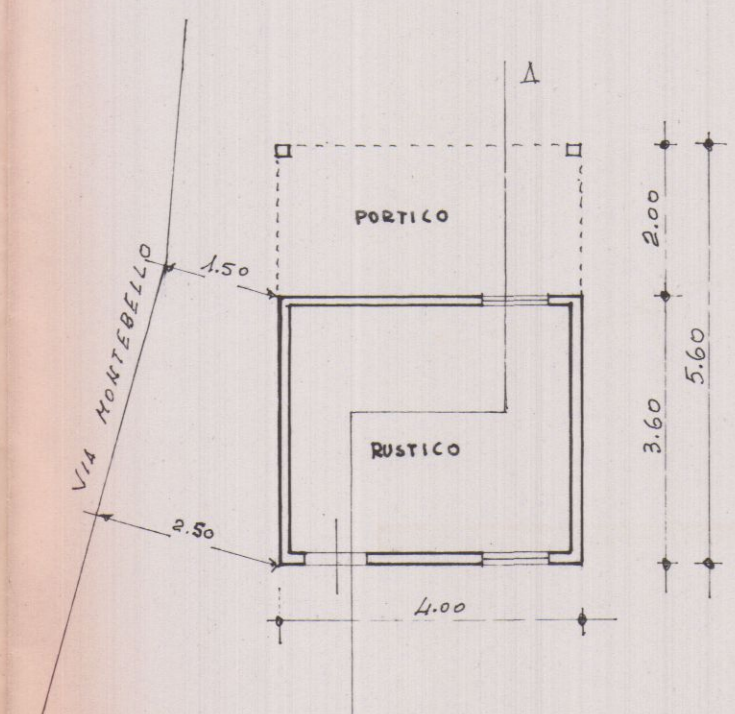

PIANTA


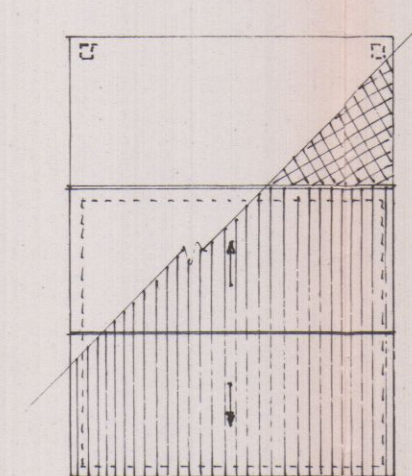


COPERTURA

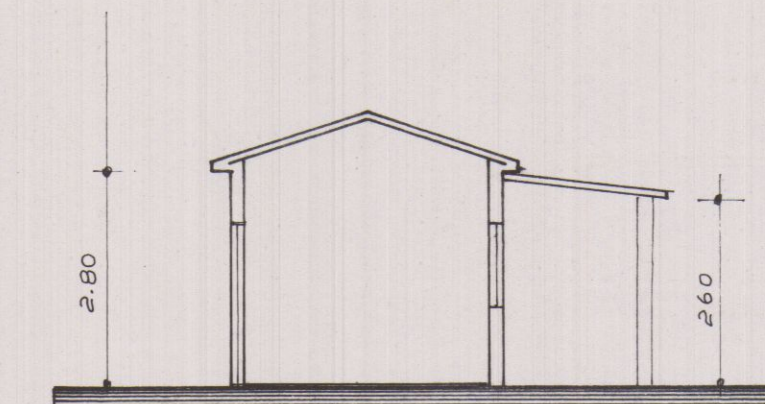


SEZIONE A-A


AMPLIAMENTO DI PICCOLO FABBRICATO DI  
CIVILE ABITAZIONE DI PROPRIETA'  
VIOLA ELIO LOCALITA' FOSSOLA  
VIA MONTEBELLO, 6

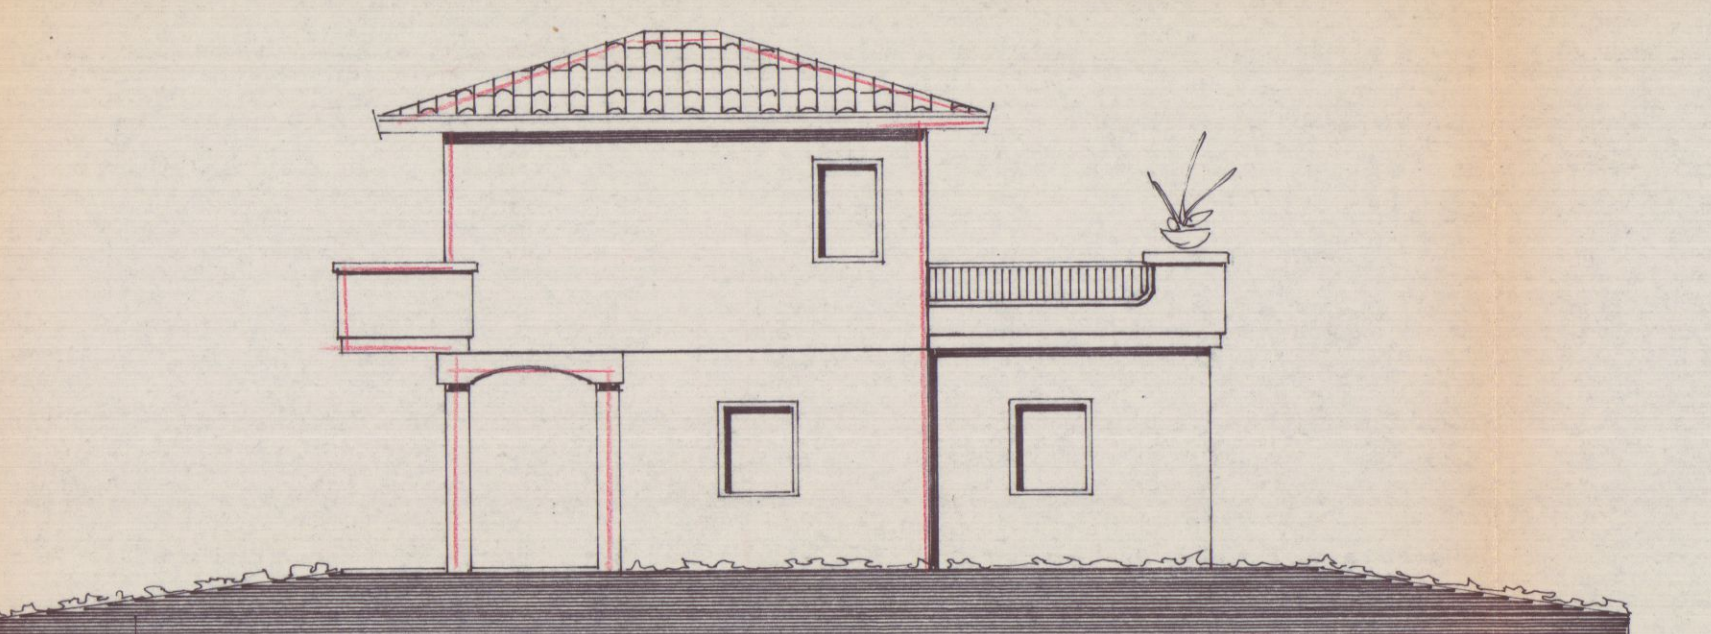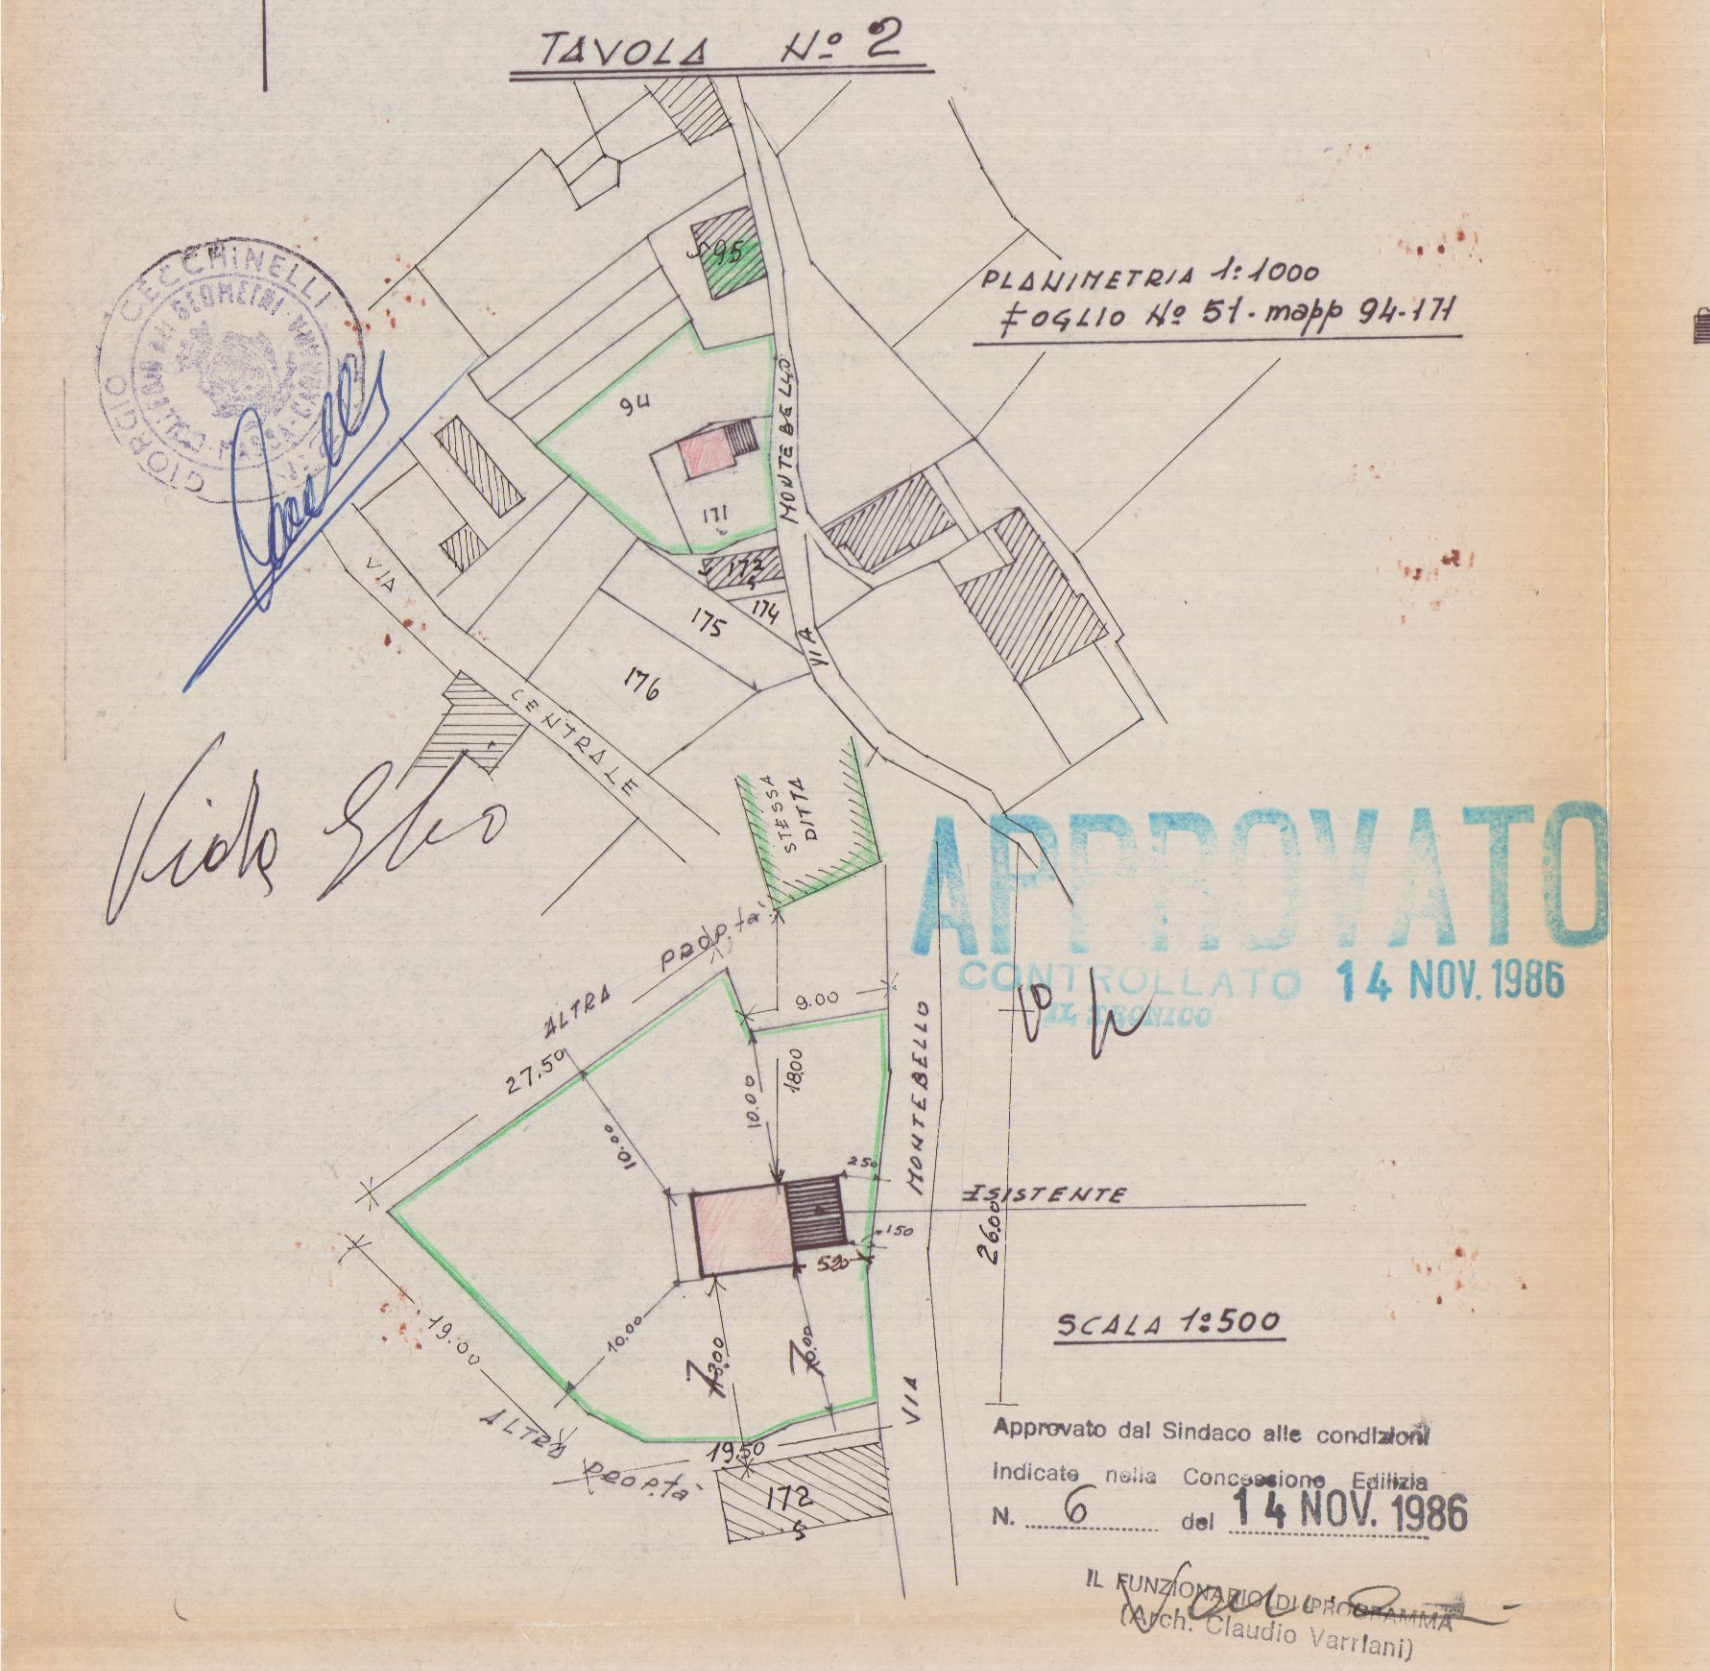


PROSPETTO EST

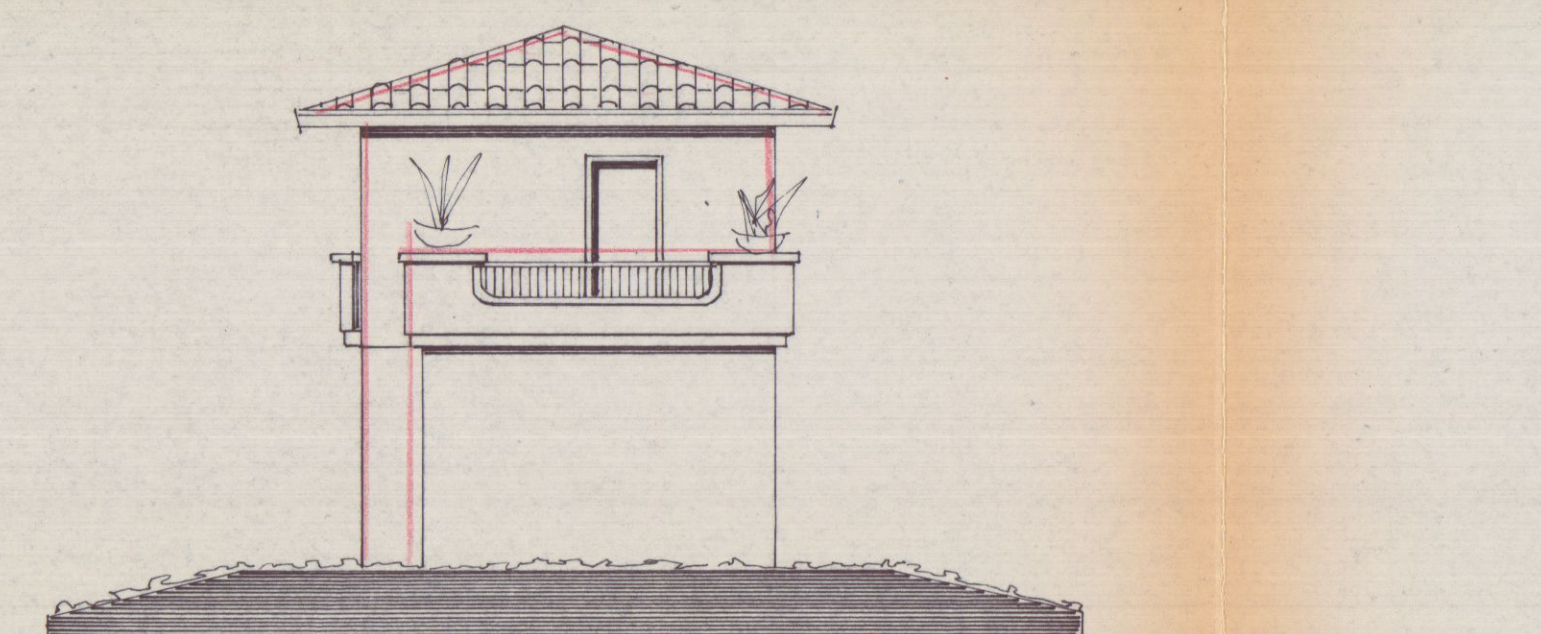


PROSPETTO NORD

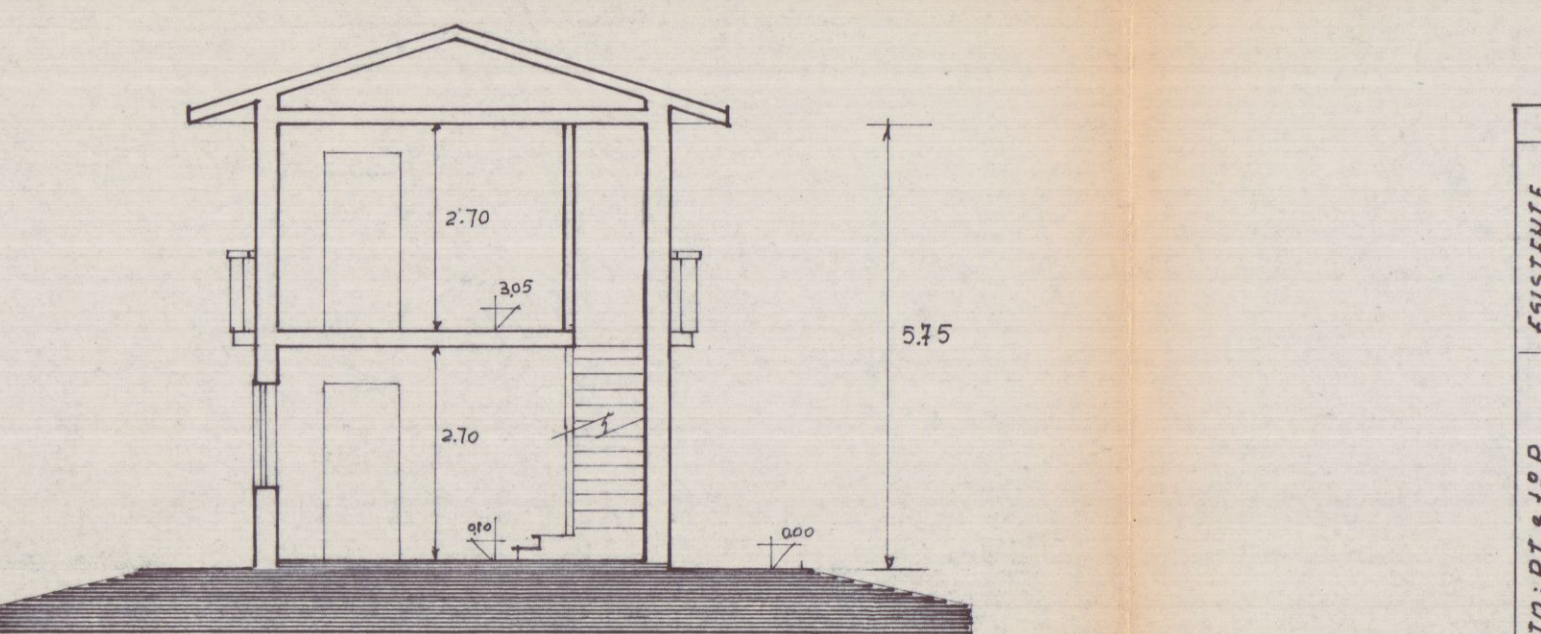


SEZIONE A-A

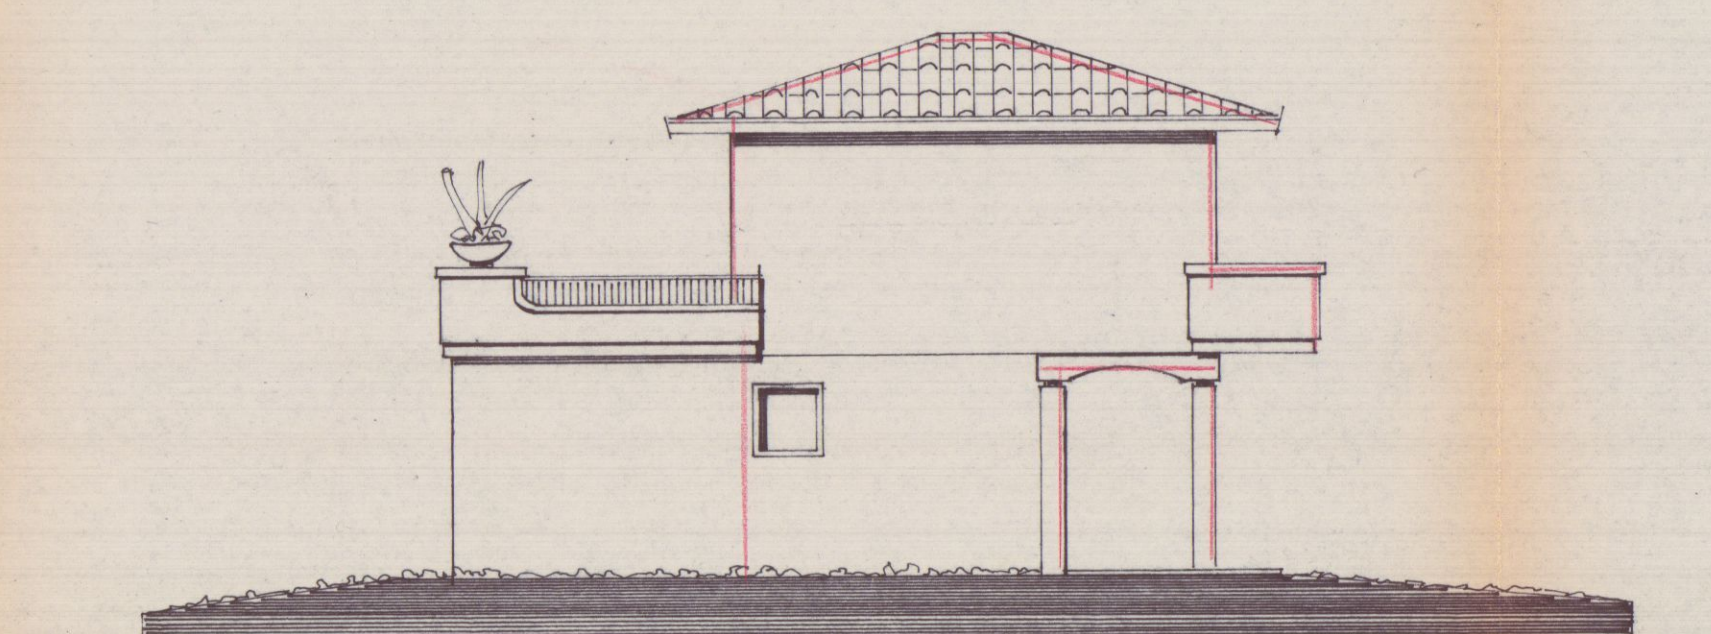

PROSPETTO OVEST

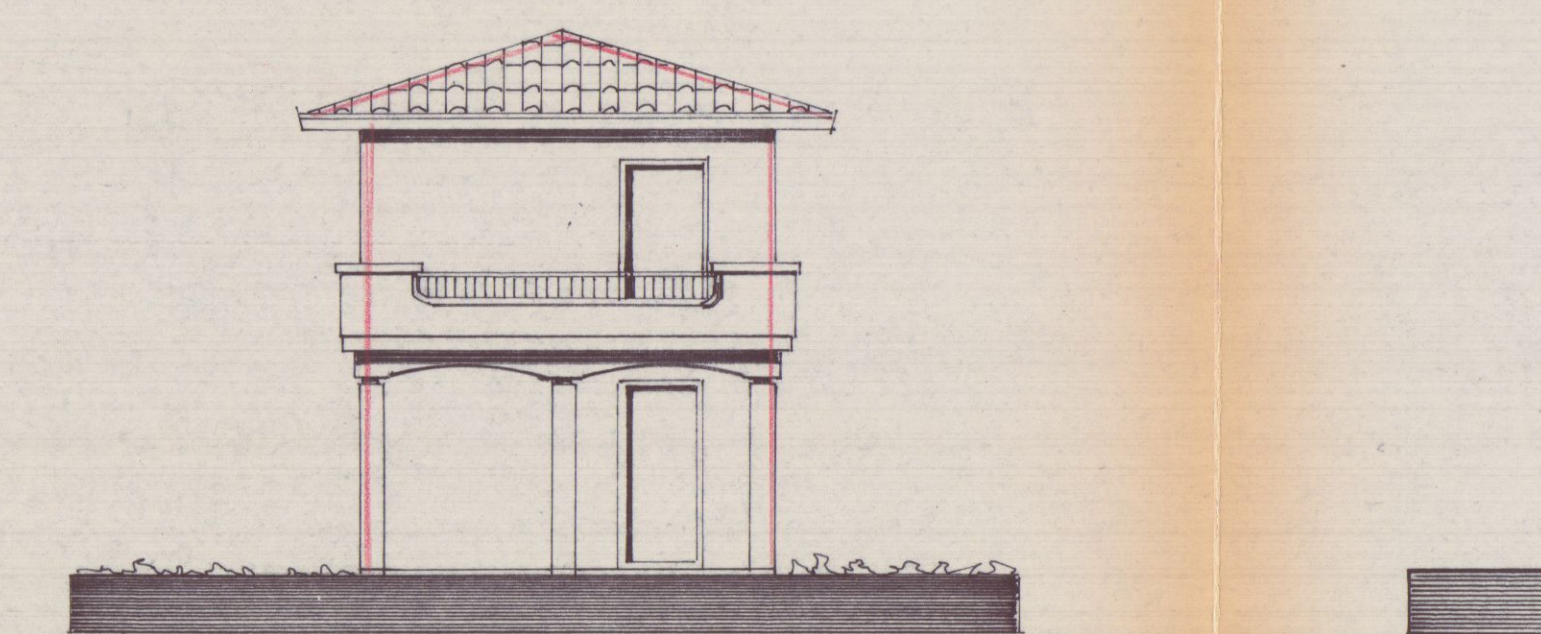

PROSPETTO SUD

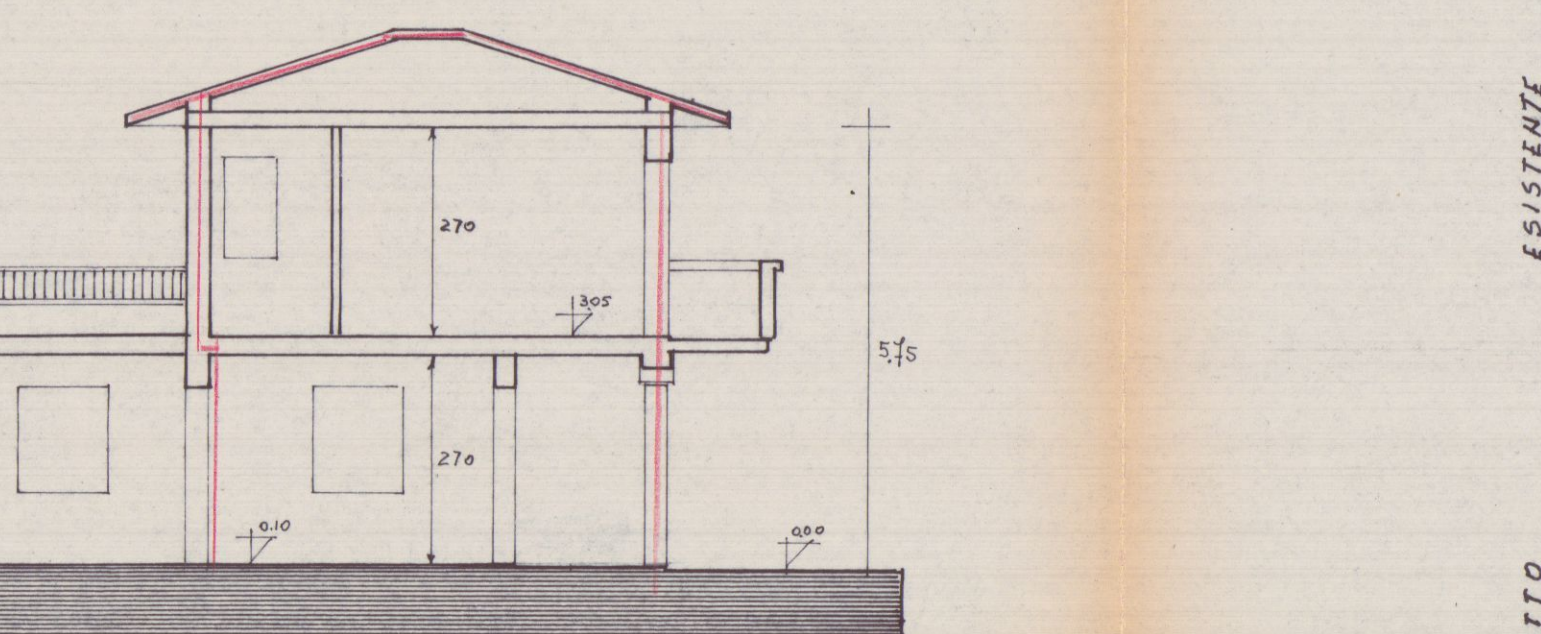

SEZIONE B-B

SCHEMA SUPERFICI UTILI TOTALI

|           |             |           |
|-----------|-------------|-----------|
| CUCINA    | 4.00 x 3.60 | mq. 14,40 |
| SOGGIORNO | 3.80 x 3.70 | mq. 14,06 |
| W.C.      | 3.70 x 0.90 | mq. 3,33  |
| CAMERA    | 3.80 x 4.00 | mq. 15,20 |
| "         | 1.90 x 1.00 | mq. 1,90  |
| DISIMP.   | 1.60 x 0.90 | mq. 1,44  |
| BAGNO     | 1.60 x 2.80 | mq. 4,48  |
| SOMMA     |             | mq. 54,81 |


SUPERF. TERRENO: mq. 610  
SUPERF. COPERTA: mq. 51

## CALCOLO SUPERFICI \* VOLUMI

ESISTENTE  
1 4.00 x 4.60 = mq. 18.40 x h. 2.70 = m³ 49,68

ESISTENTE  
1 4.00 x 5.40 = mq. 21.60 x h. 3.05 = m³ 65,88  
2 2.80 x 5.40 = " 10.80 x h. 3.05 = " 10,98

DA PROGETTO  
1 6.30 x 5.40 = " 34.02 x h. 2.70 = " 91,85  
SOMMA m³ 168,71

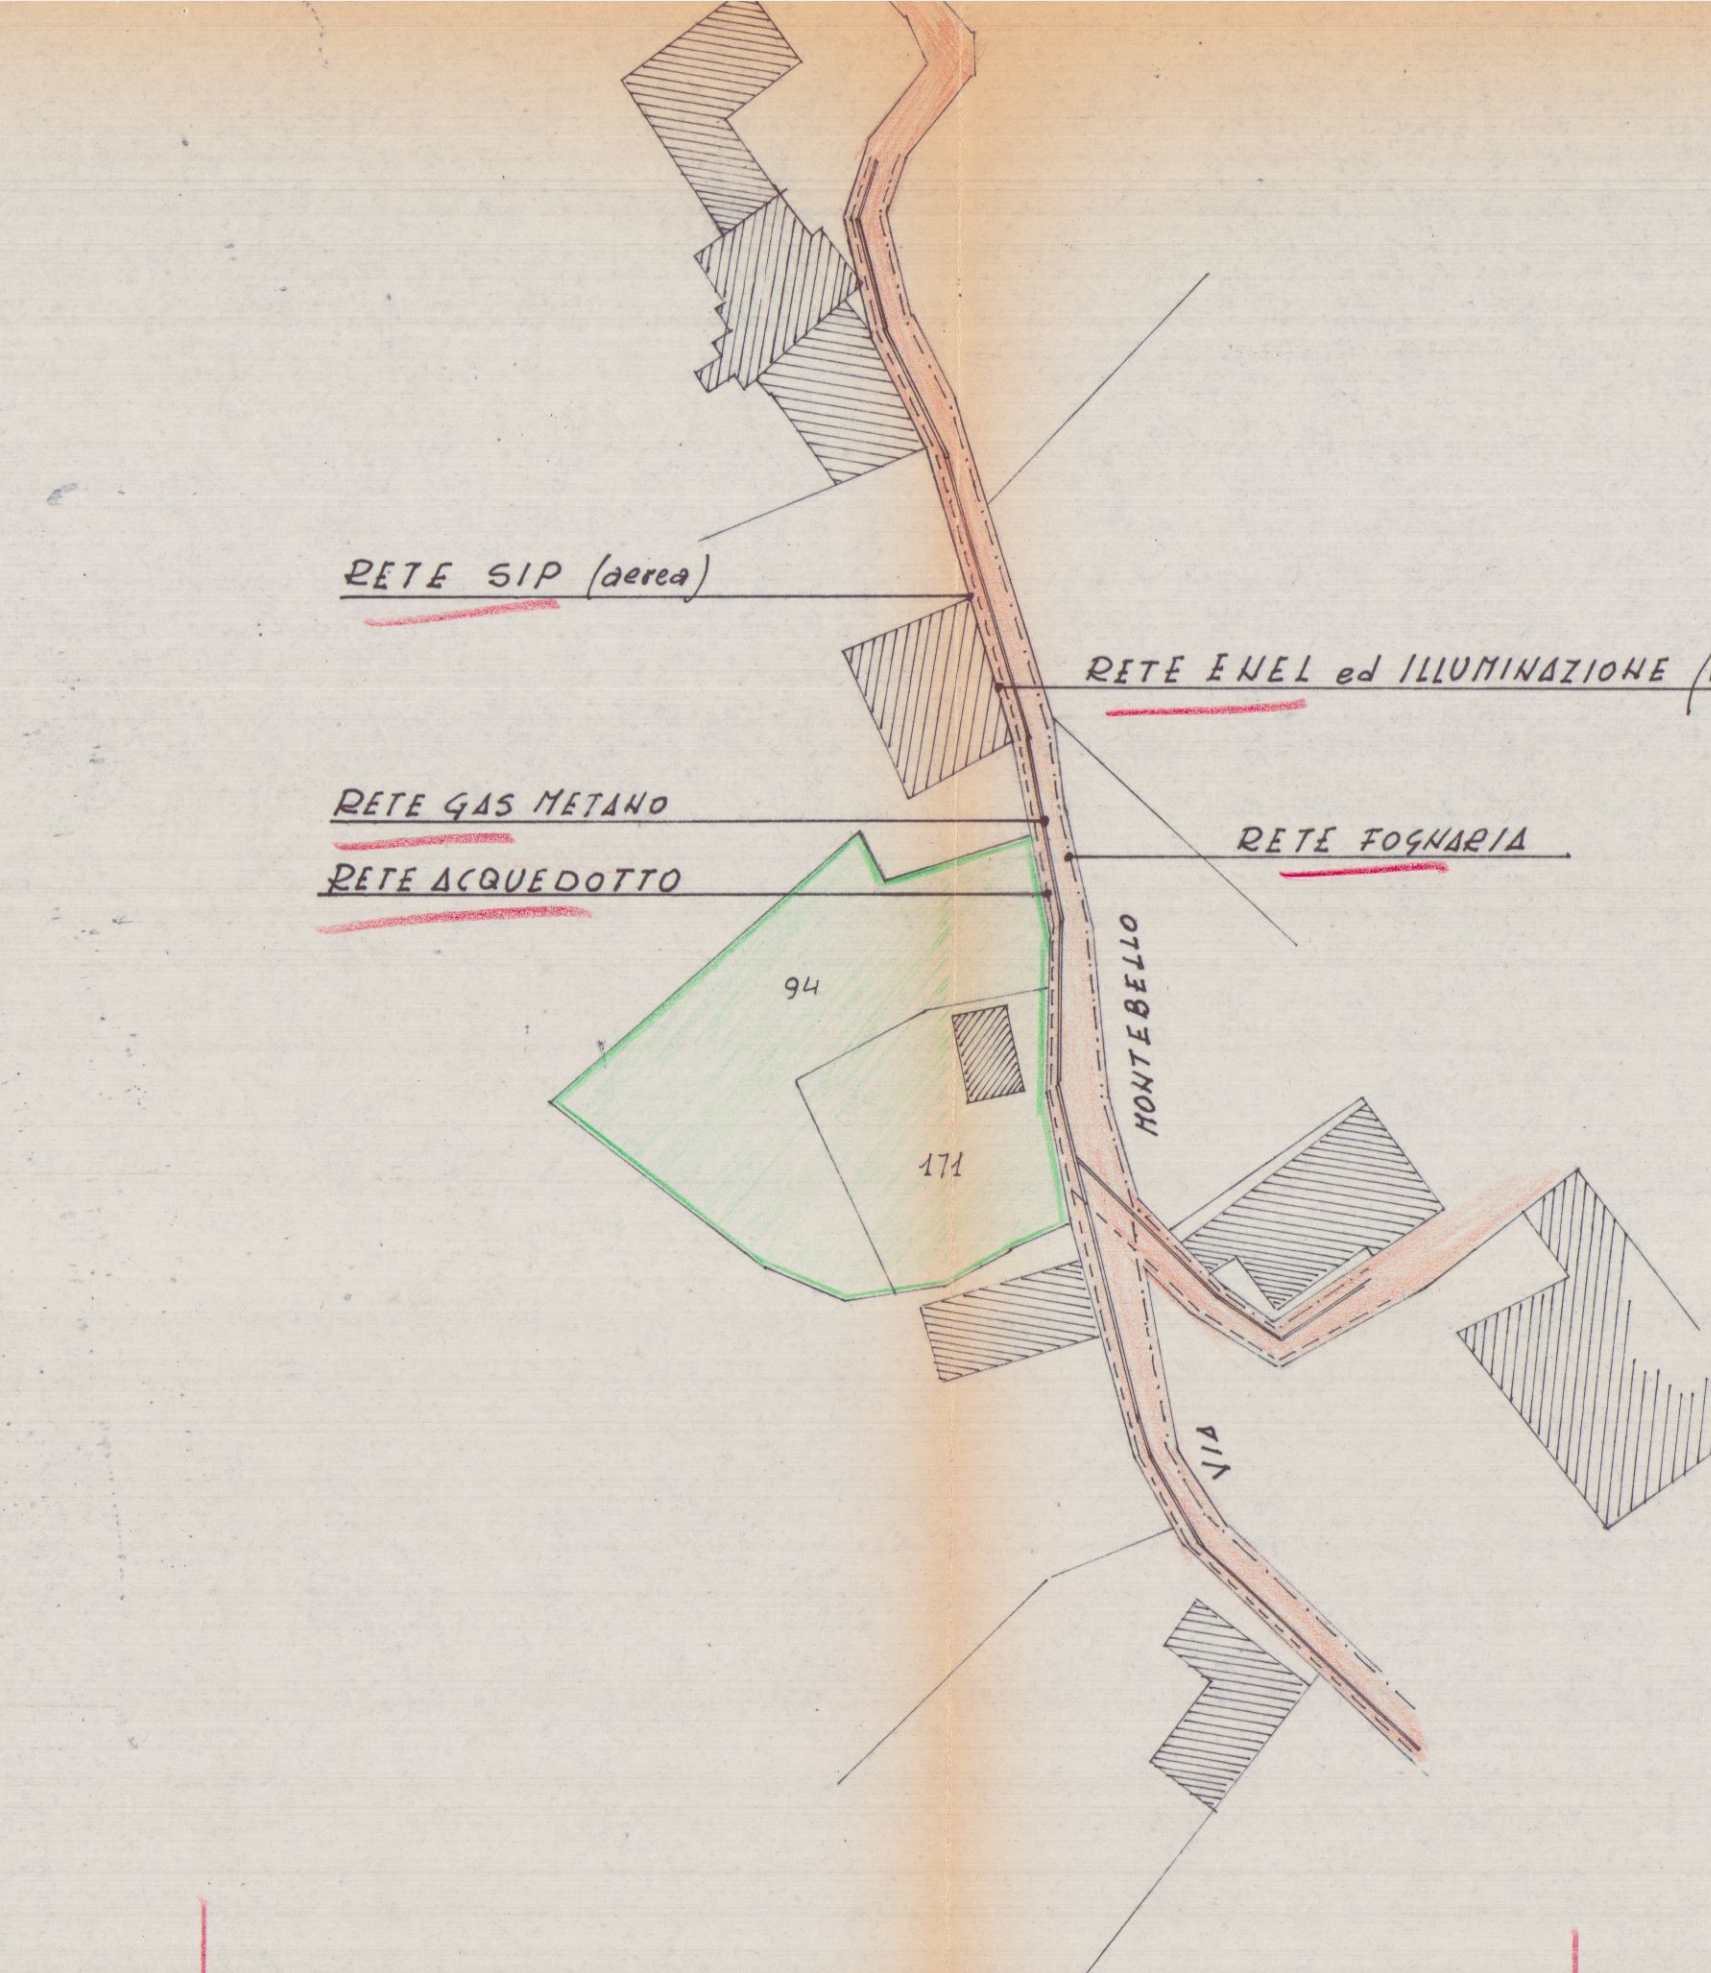

SITUAZIONE URBANIZZAZIONI PRIMARIE PRESENTI  
NELLA ZONA INTERESSATA (SCALA 1:500)

