



NUOVO CATASTO EDILIZIO URBANO

(R. DECRETO-LEGGE 13 APRILE 1939, N. 652)


Planimetria dell'immobile situato nel Comune di CARRARA

Via DEI MILLE N. 16

Ditta GIACOBBE CARLA n. a CREMONA il 2/8/1922 p. 4/6 VENTURINI MARISA n. a CARRARA il 17/3/1948 p. 1/6 VENTURINI GIANCARLO n. a

PISA il 9/11/1954 p. 1/6

Allegata alla dichiarazione presentata all'Ufficio Tecnico Erariale di MASSA-CARRARA

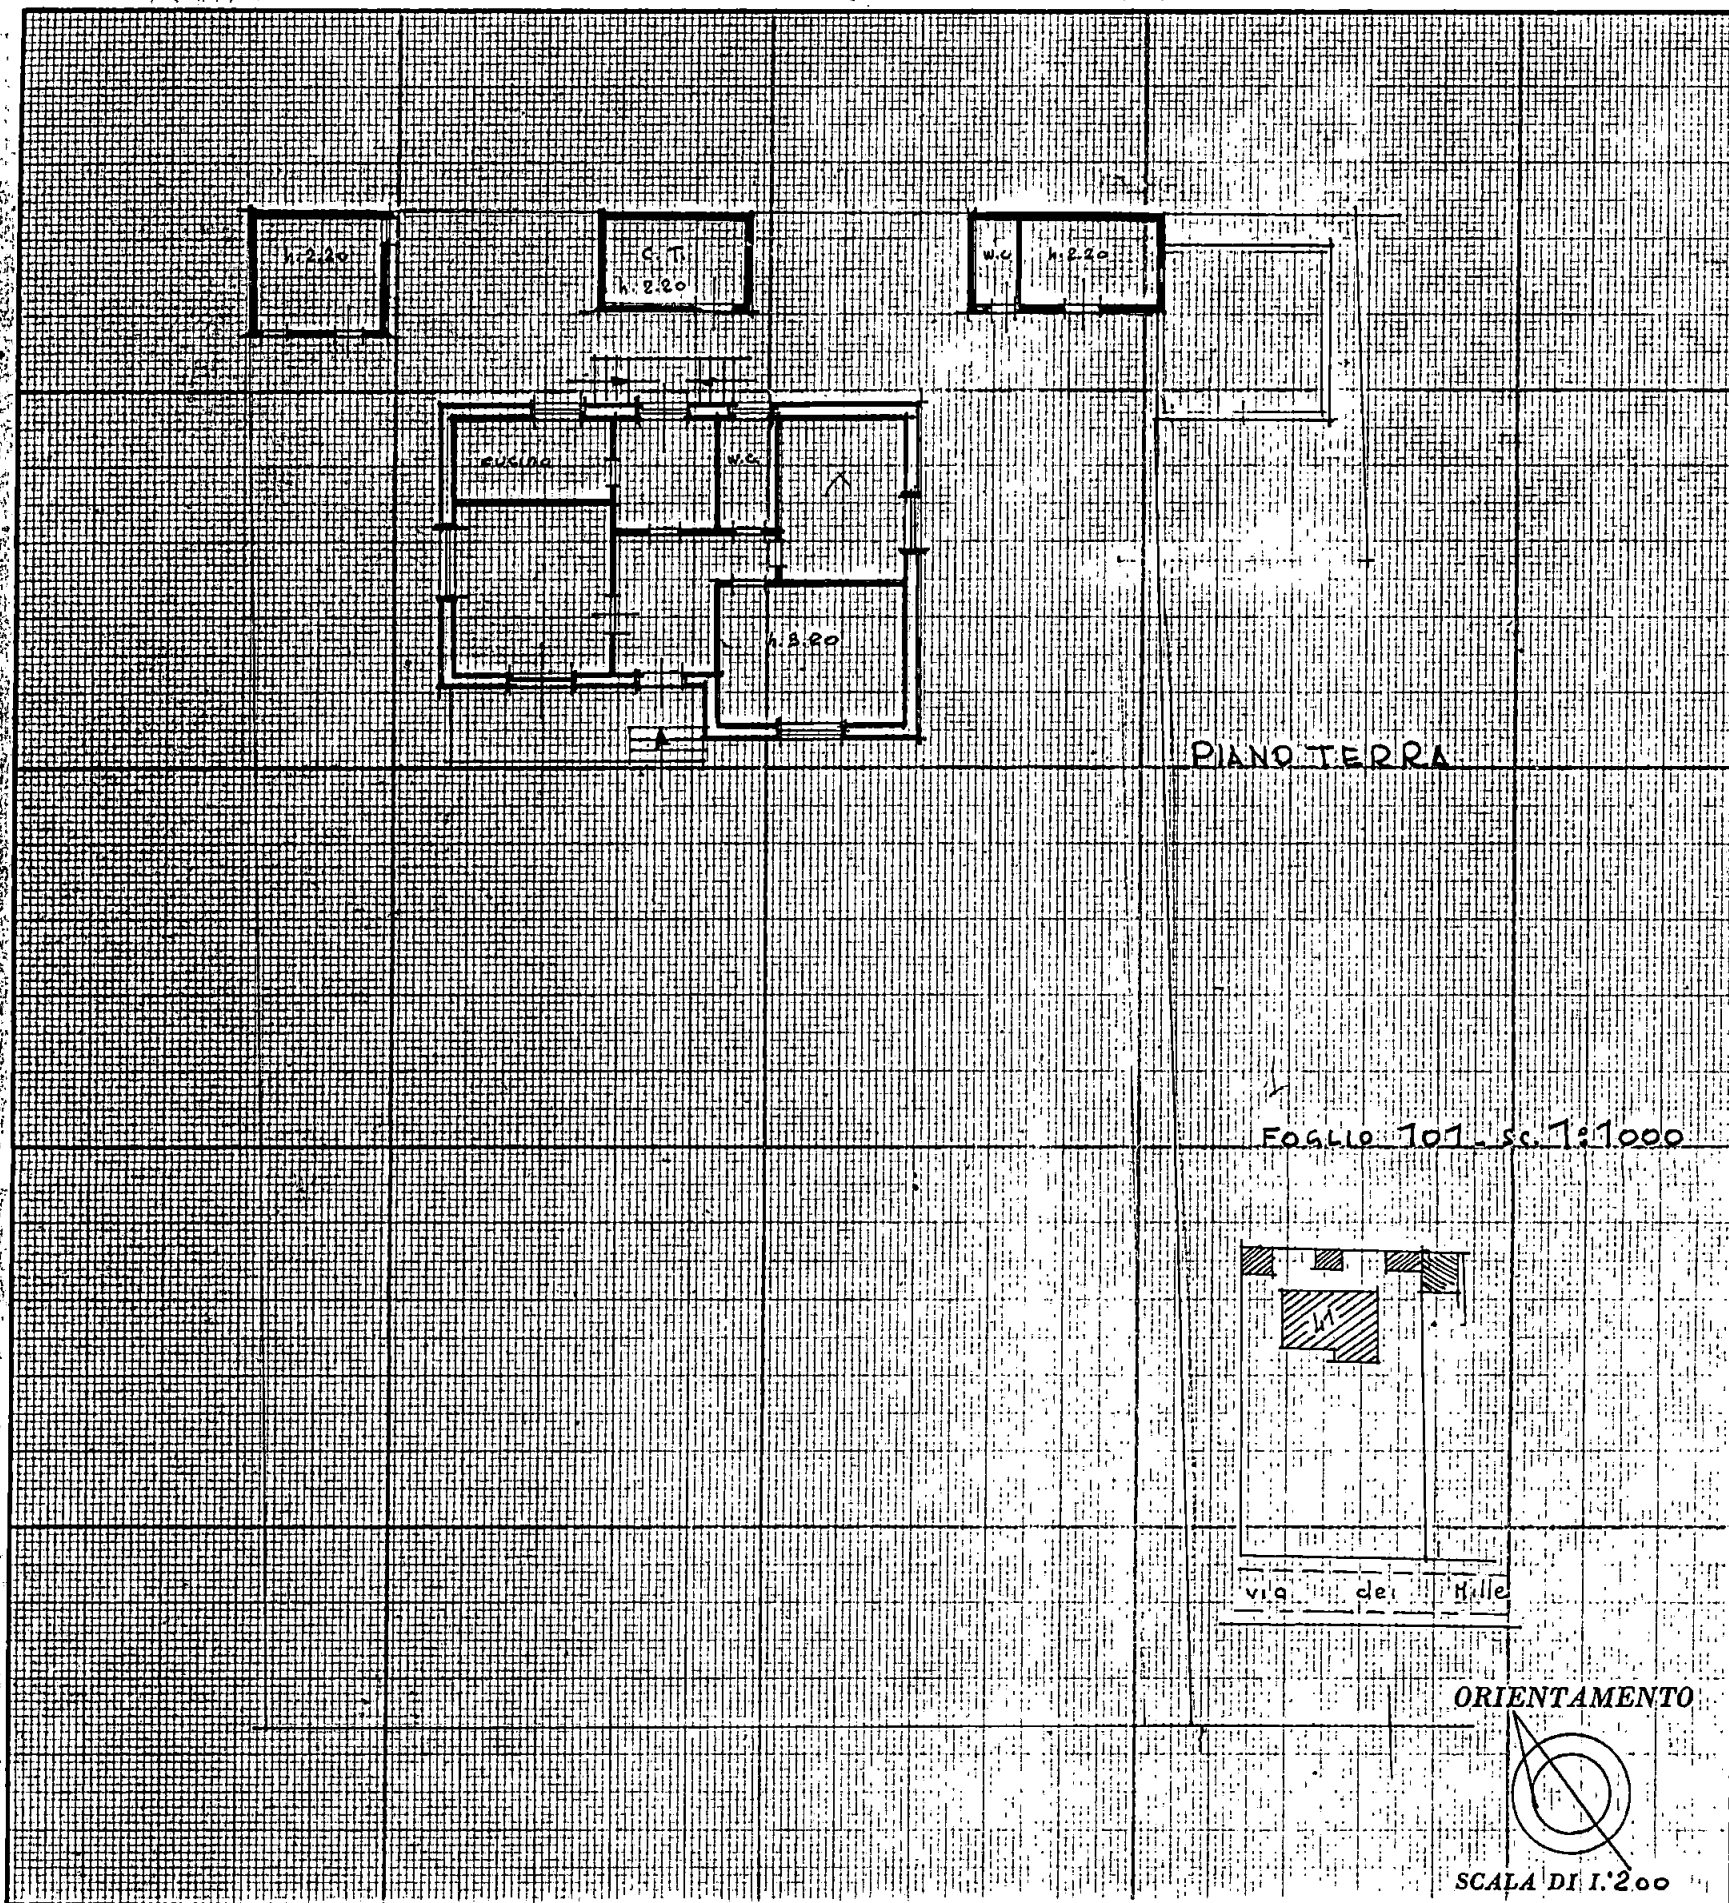

SPAZIO RISERVATO PER LE ANNOTAZIONI D'UFFICIO

DATA

14 MAR. 1986

PROT. N°

572

Pc 101 11 Feb 86

Compilata dal GEOM. GIUSEPPE

(Titolo, nome e cognome del tecnico)

GIAVERAUCHI


Iscritto all'Albo dei GEOMETRI

della Provincia di MASSA-CARRARA

DATA 3-2-1986

Firma:

ALTRA PROP.

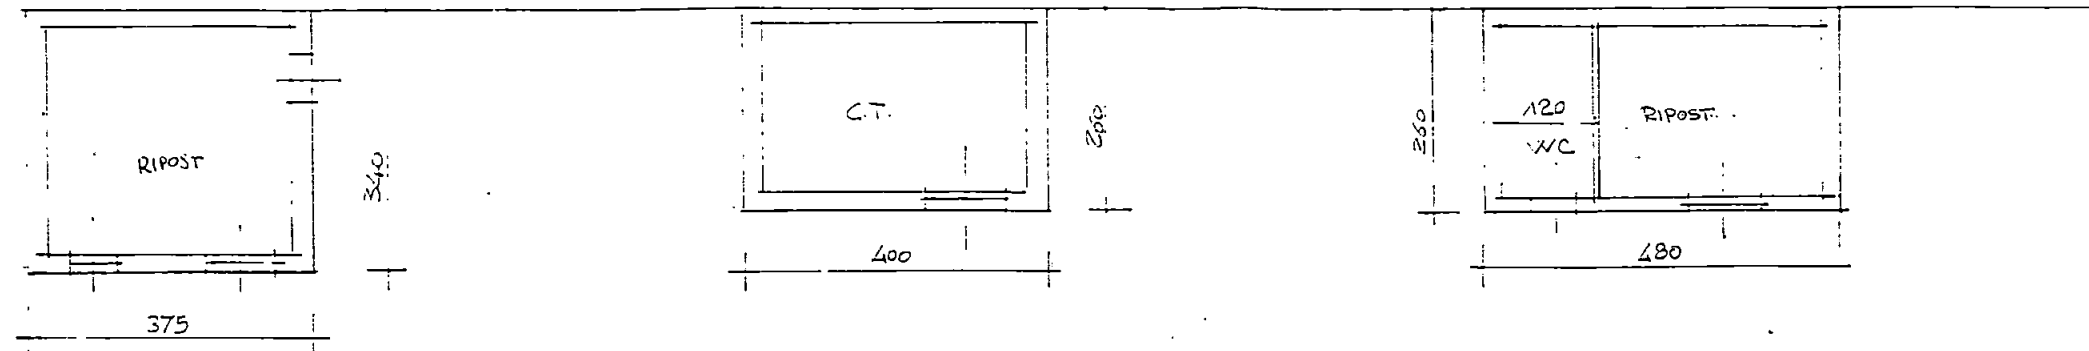


$$3.75 \times 3.40 = \text{mq} 12.75$$



$$4.00 \times 2.60 = \text{mq} 10.40$$

$$4.80 \times 2.60 = \text{mq} 12.48$$

$$\begin{aligned} \text{Tot mq} & 35.63 \times \\ & 2.20 \\ \text{mq} & 78.38 \end{aligned}$$

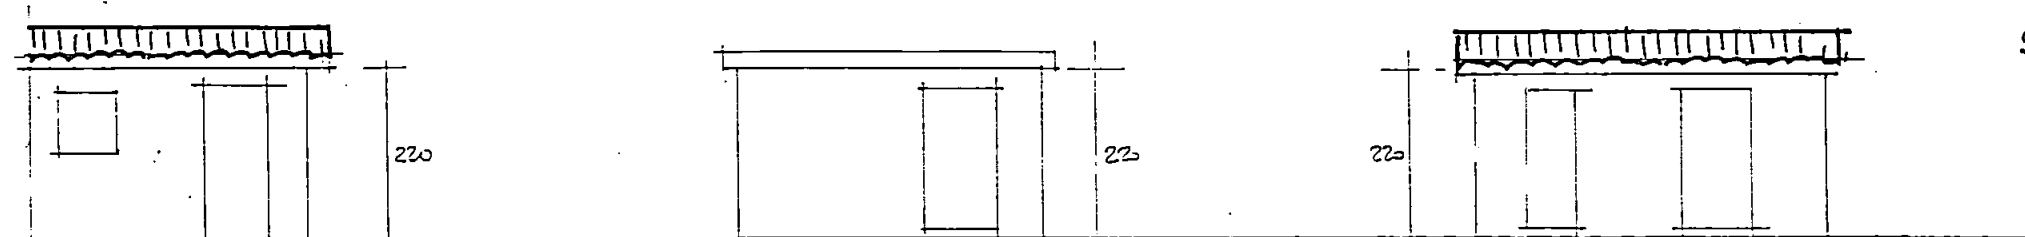


SCALA 1:100

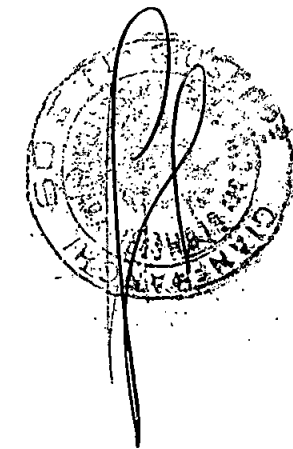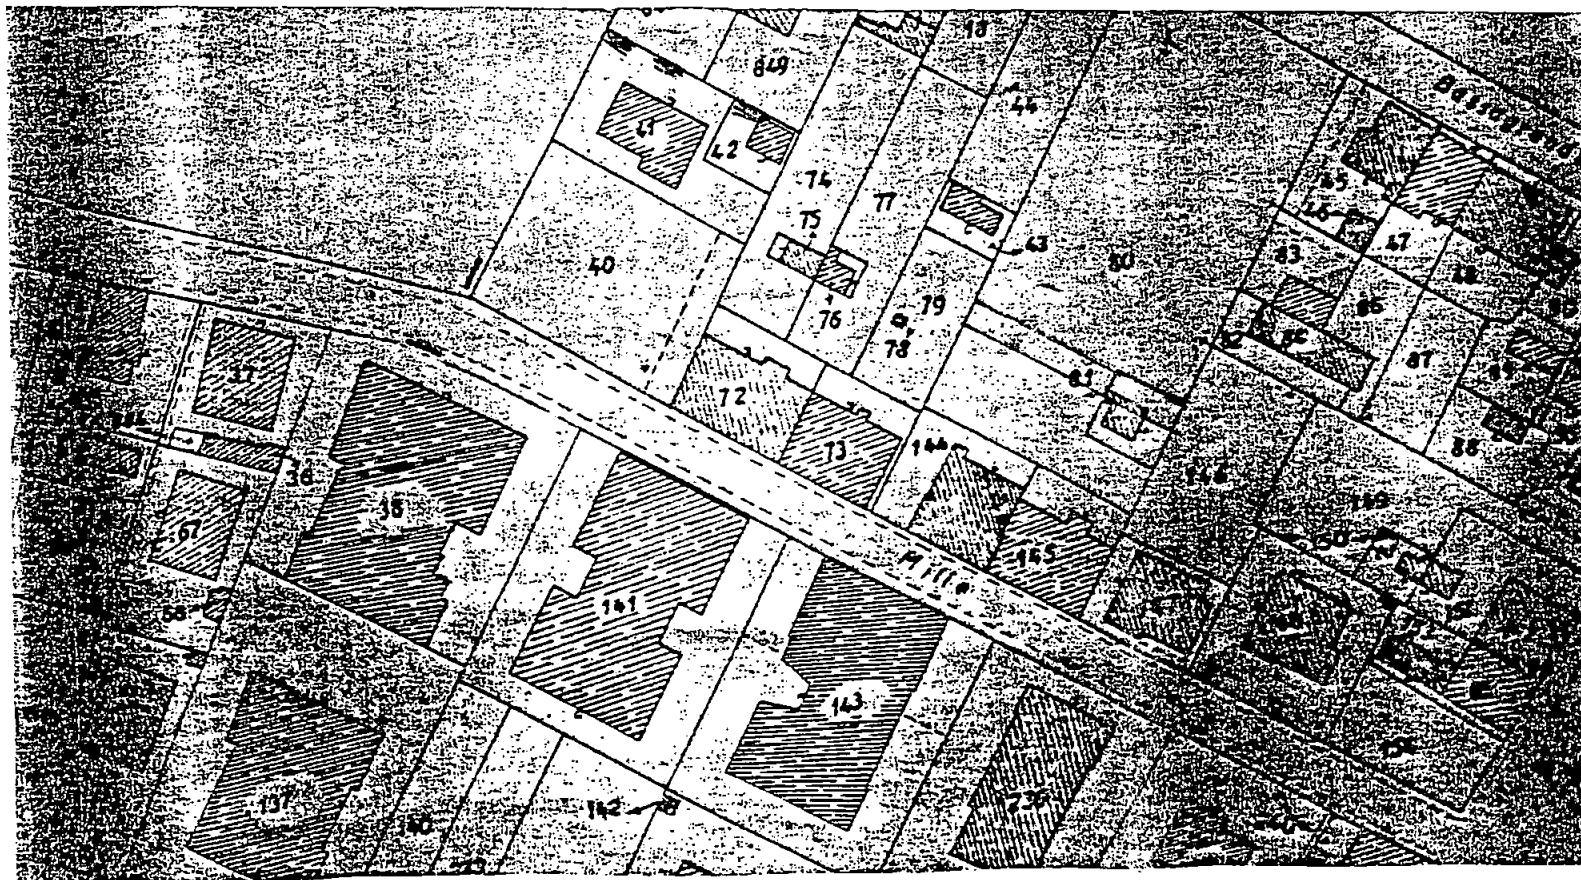

CONDONO EDILIZIO
GIACOBBE CARLA
VIA DEI MILLE MARINA DI GARRARA

ALTRA PROPRIETÀ

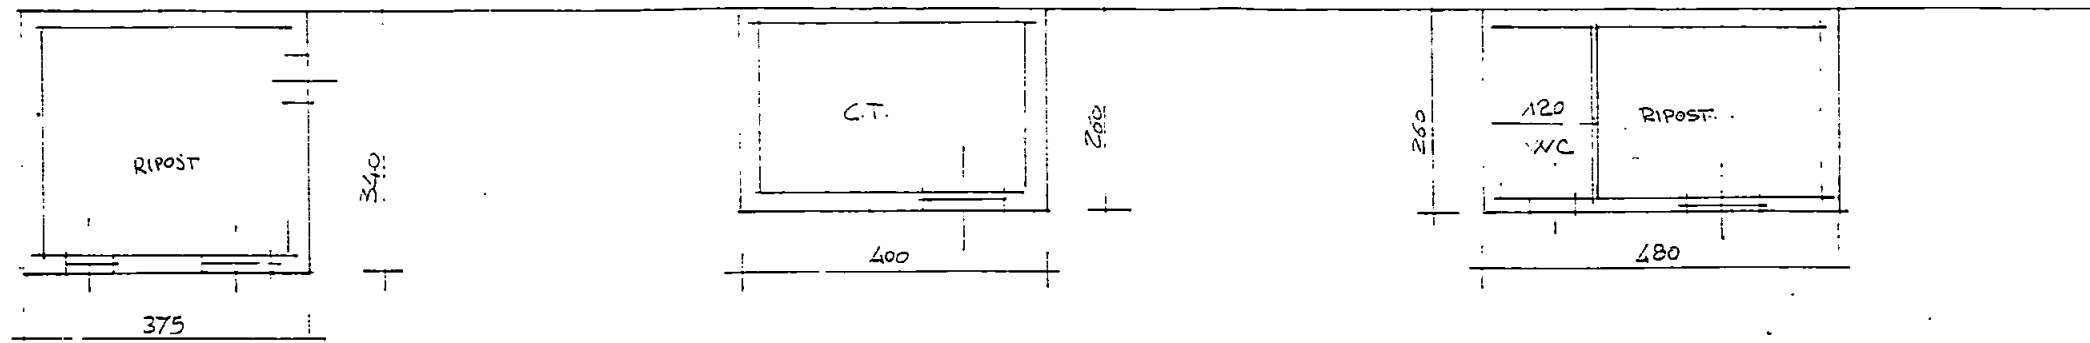


$$3.75 \times 3.40 = \text{mq} 12.75$$



$$4.00 \times 2.60 = \text{mq} 10.40$$

$$4.80 \times 2.60 = \text{mq} 12.48$$

$$\begin{array}{r} \text{Tot mq } 35.63 \times \\ 2.20 \\ \hline \text{wc } 78.38 \end{array}$$

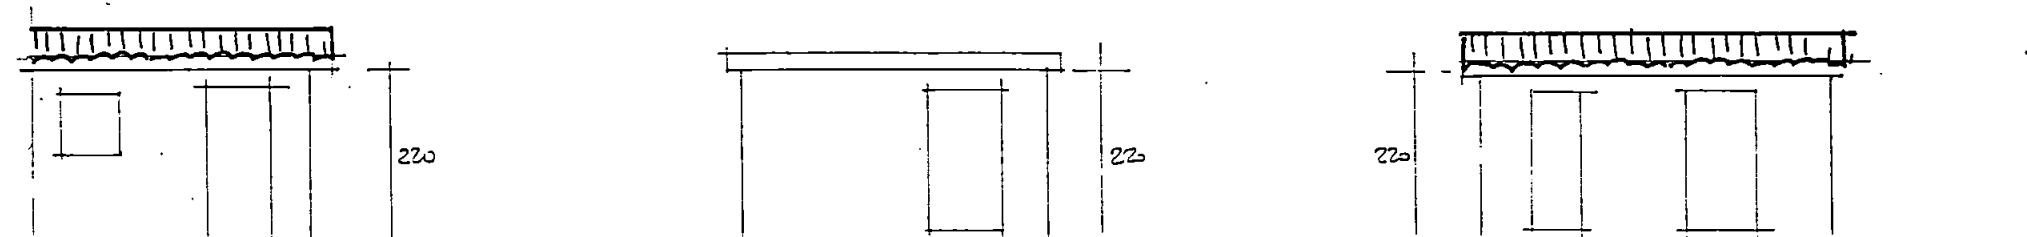


SCALA 1:100

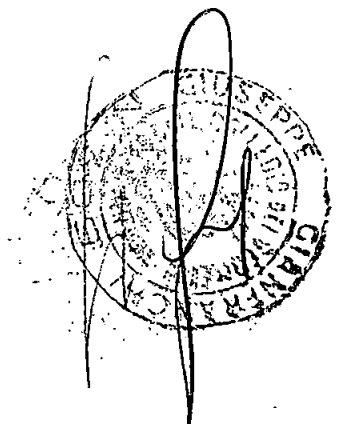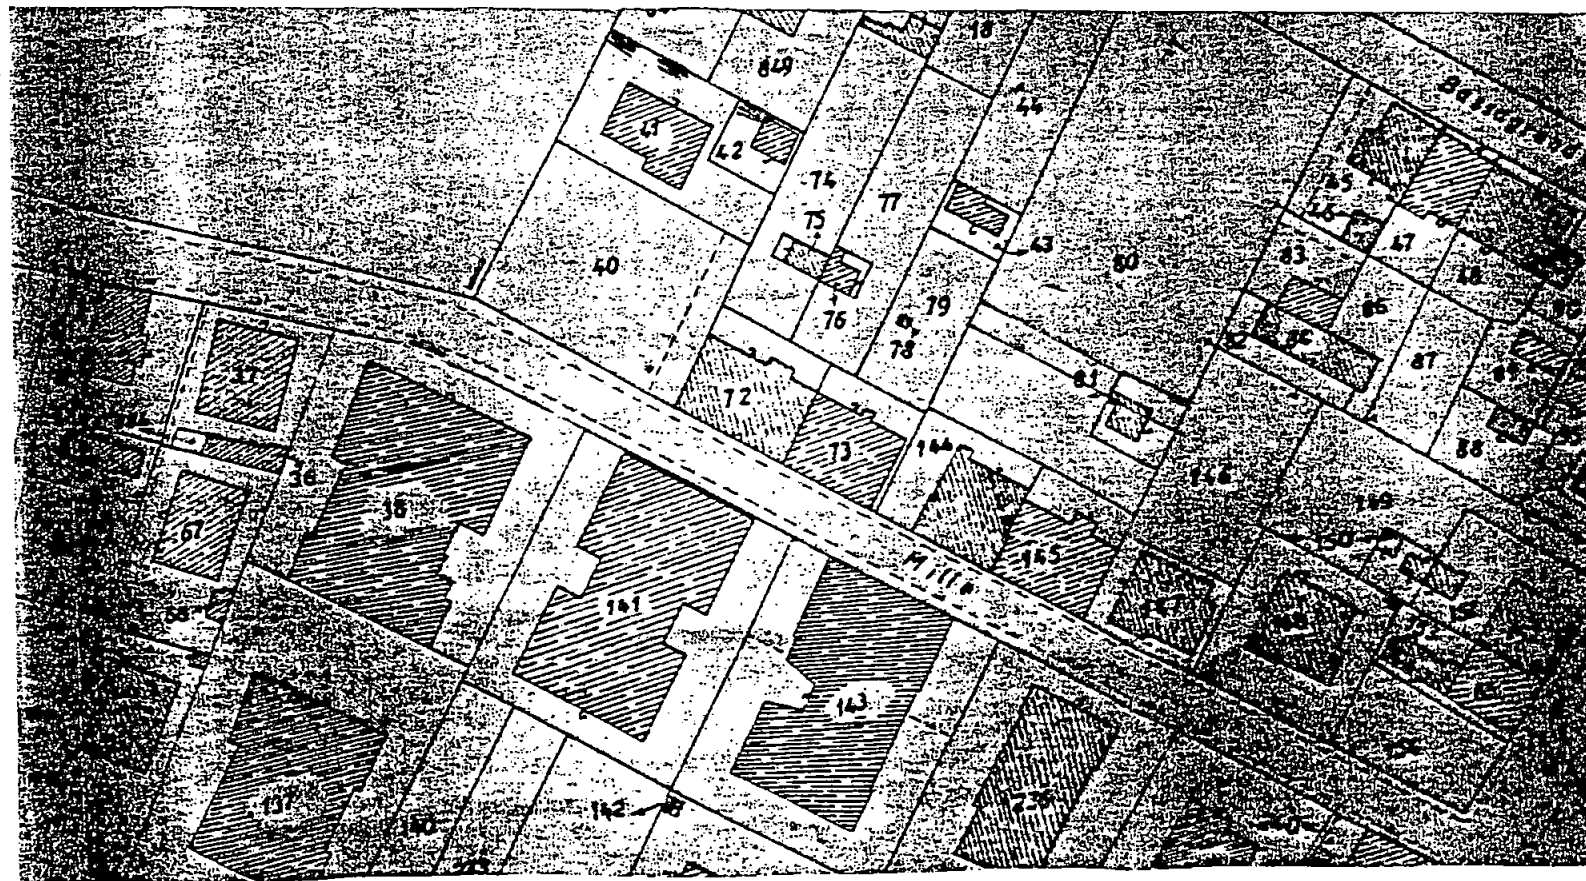

CONDONO EDILIZIO
GIACOBBE CARLA
VIA DEI MILLE MARINA DI GARRARA

ALTRA PROP.

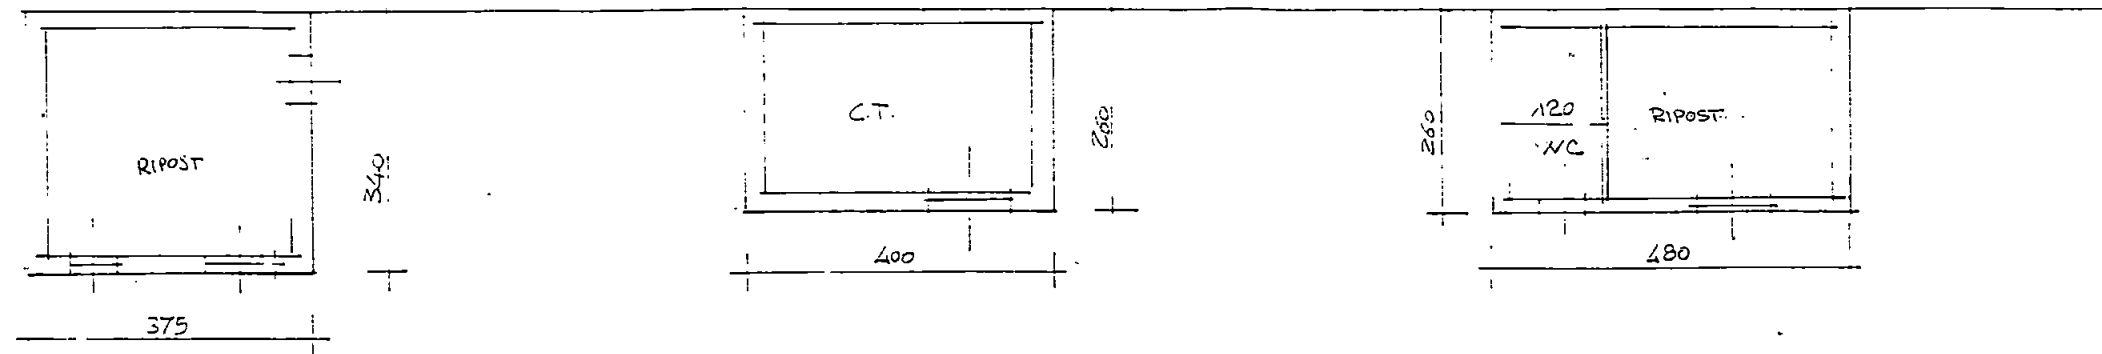


$$3.75 \times 3.40 = \text{mq} 12.75$$



$$4.00 \times 2.60 = \text{mq} 10.40$$

$$4.80 \times 2.60 = \text{mq} 12.48$$

$$\begin{array}{r} \text{Tot. mq} 35.63 \times \\ 220 \\ \text{mq} 78.38 \end{array}$$

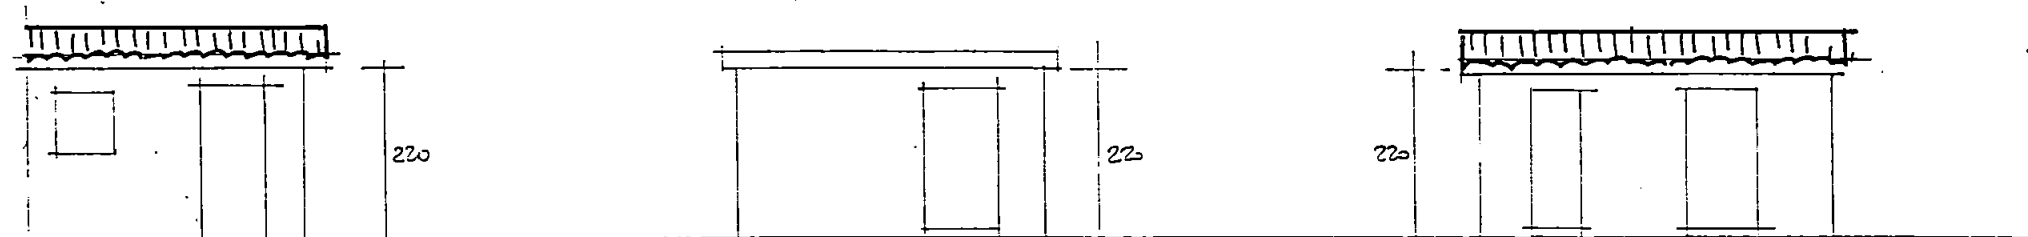


SCALA 1:100

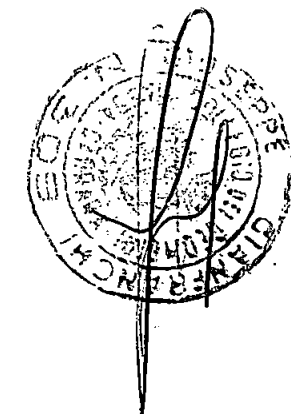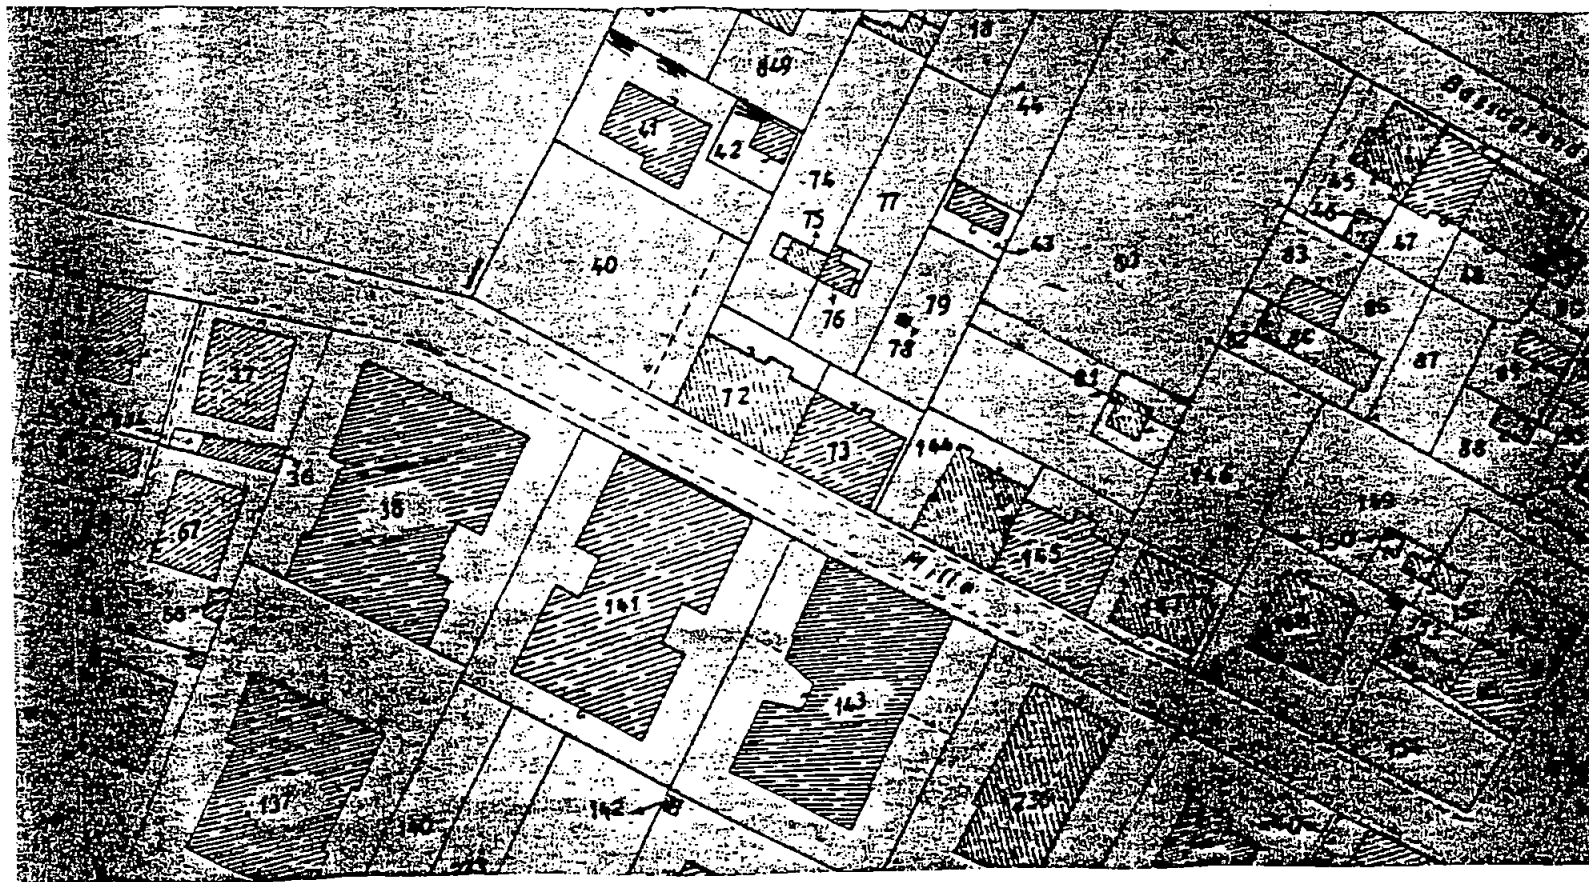

CONDONO EDILIZIO
GIACOBBE CARLA
VIA DEI MILLE MARINA DI GARRARA

ALTRA PROP.

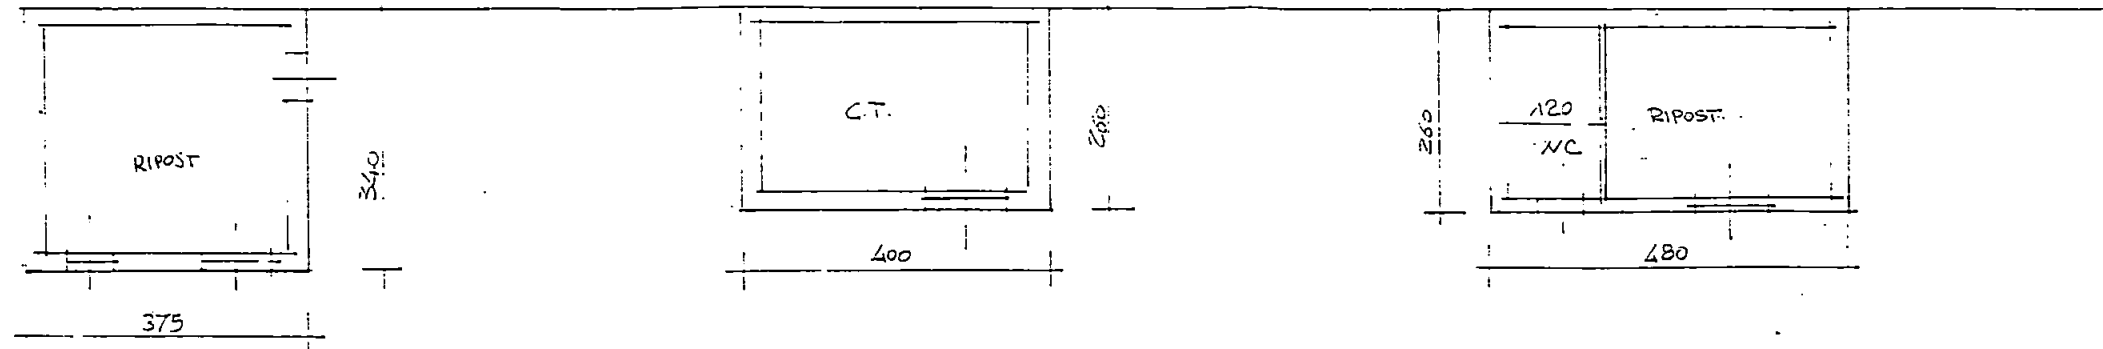


$$3.75 \times 3.40 = \text{mq} 12.75$$



$$4.00 \times 2.60 = \text{mq} 10.40$$

$$4.80 \times 2.60 = \text{mq} 12.48$$

$$\begin{aligned} \text{Tot. mq} & 35.63 \times \\ & 220 \\ \text{mq} & 78.38 \end{aligned}$$

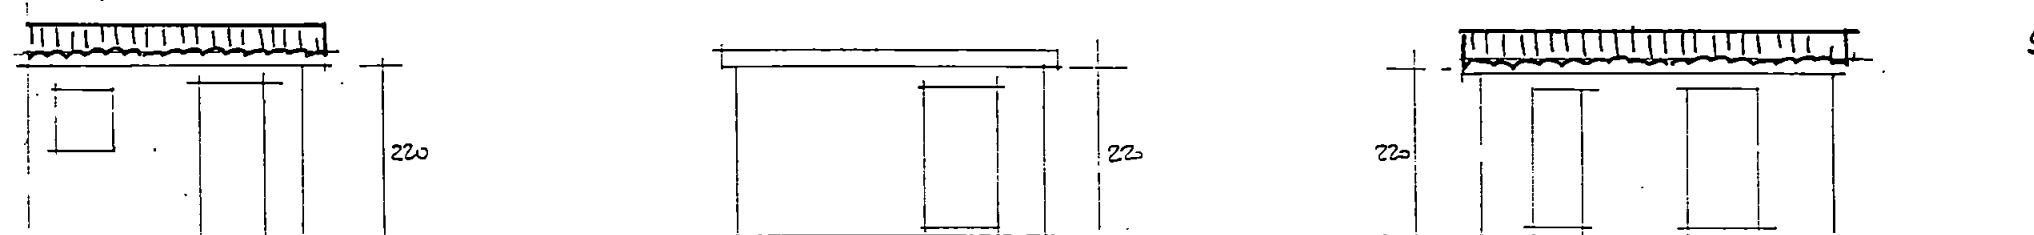

SCALA 1:100

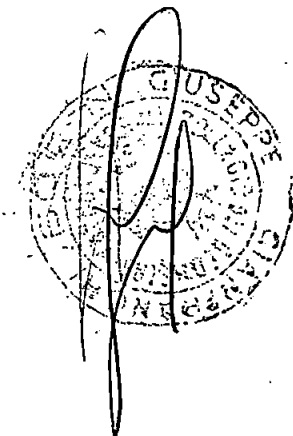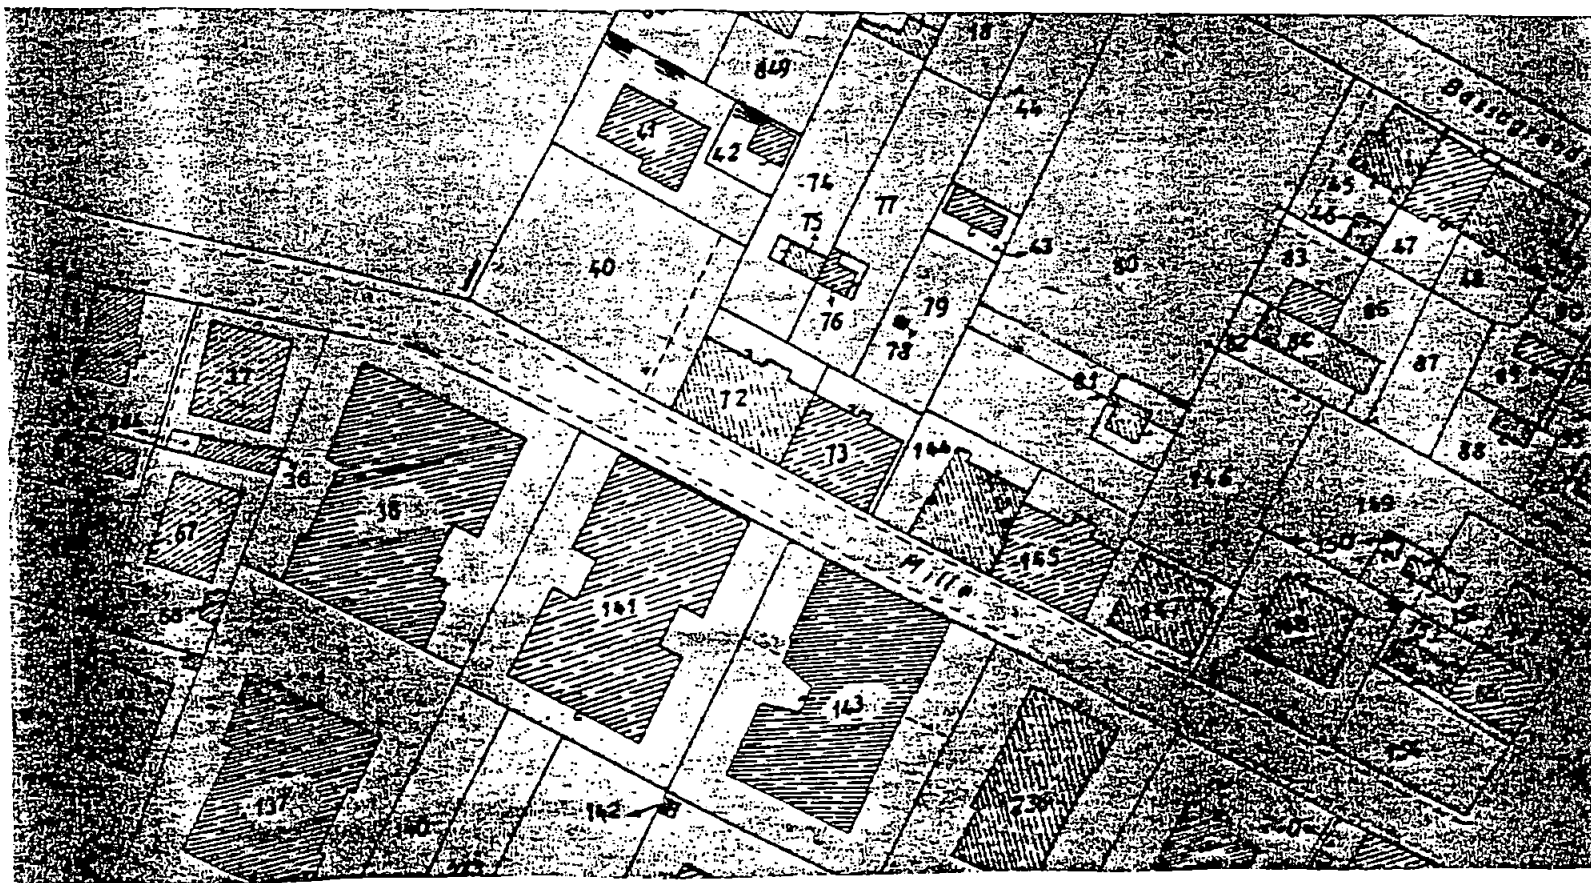


CONDONO EDILIZIO
GIACOBBE CARLA
VIA DEI MILLE MARINA DI GARRARA

COMUNE DI CARRARA

RIF. TIPO MAPPALE

N. 5363 DEL 10-2-86

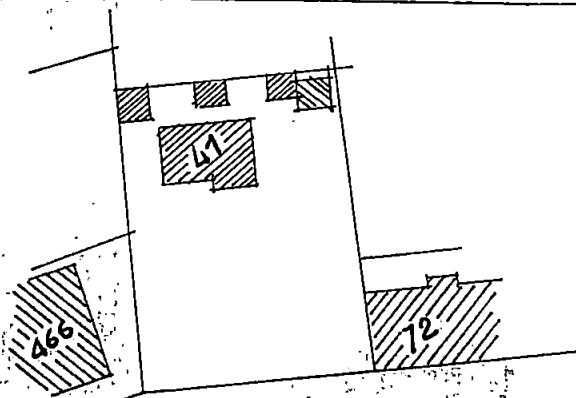

VIA DEI MILLE

FOGLIO 701 MAPPA 41

Sc. 1:500



VIA DEI MILLE

~~SUB 1 APPARTAMENTO P.TERRA FUS. SUB. 6~~

~~SUB 2 VANO CANTINA P.TERRA FUS. SUB. 6~~



SUB 3 LOCALE DEPOSITO

SUB 4 CORTE ESCLUSIVA AL SUB 6

SUB 5 CORTE ESCLUSIVA AL SUB 3

~~SUB 6 APPARTAMENTO P.TERRA~~

IL GEOMETRA:

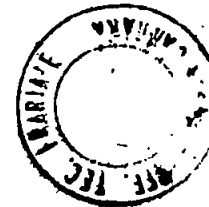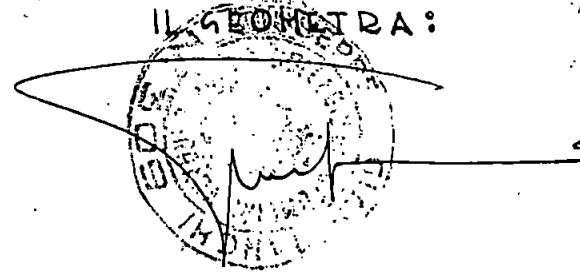

MAR. 1986