





FRONTE



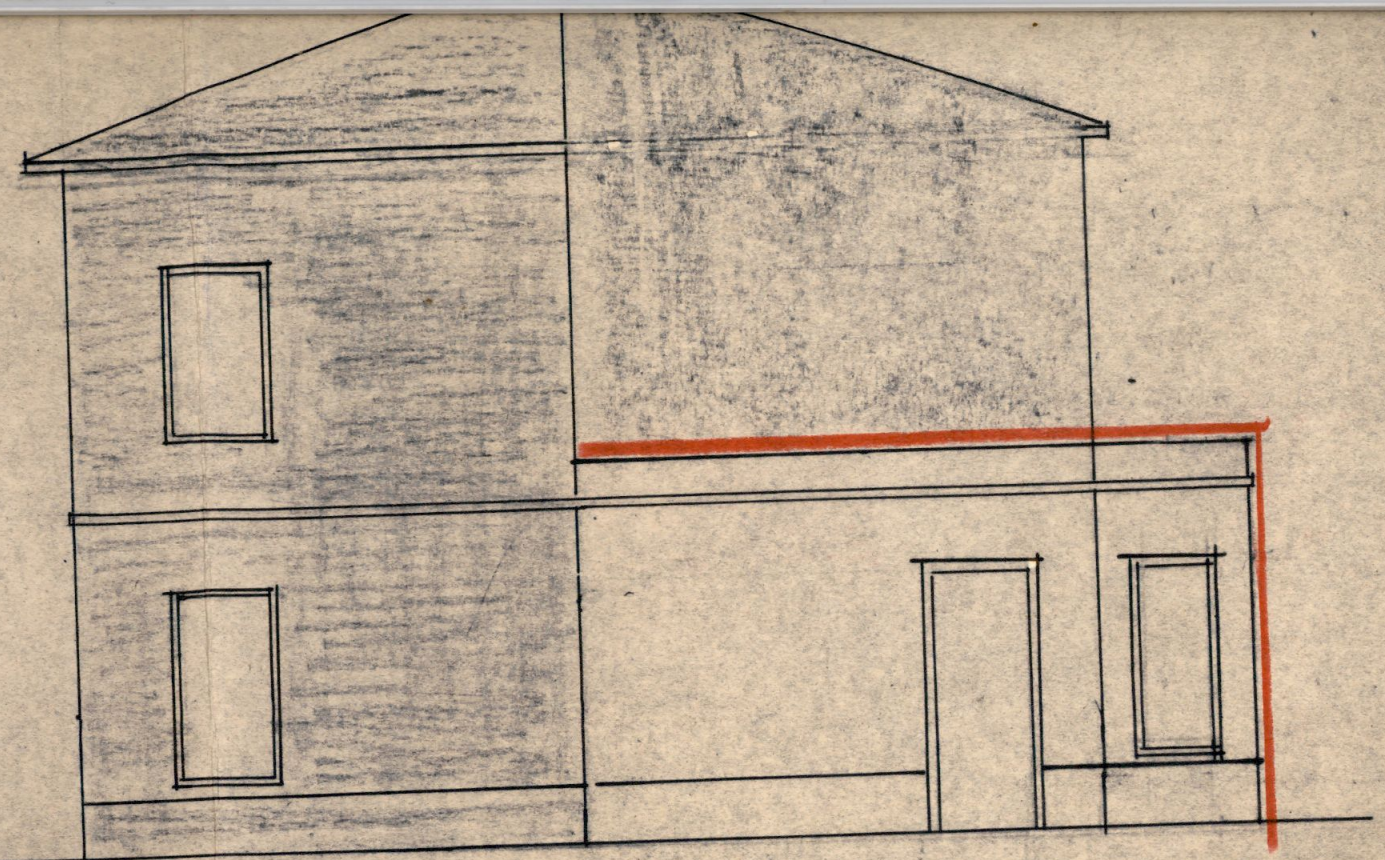


FIANCO

Approvato dal Sindaco alle condizioni
indicate nel permesso di costruzione
N. 19 del 20-1-1963
L'INGEGNERE CAPO

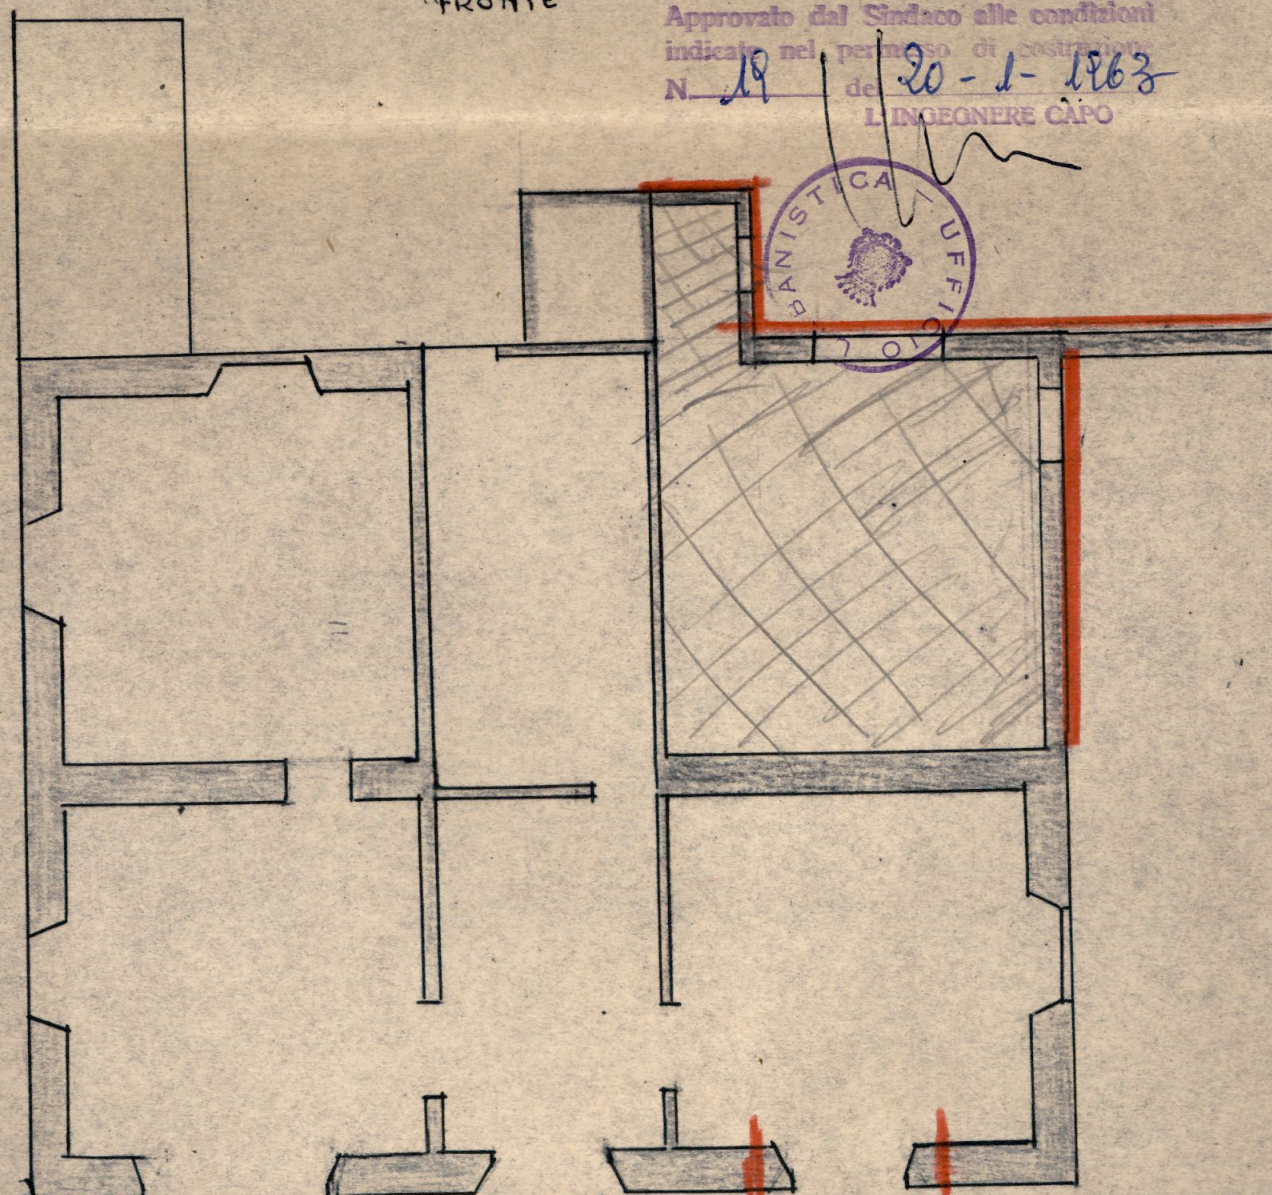

PIANTA
SCALA 1:100

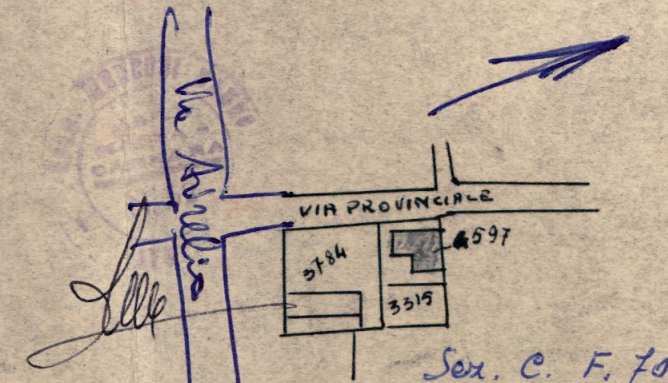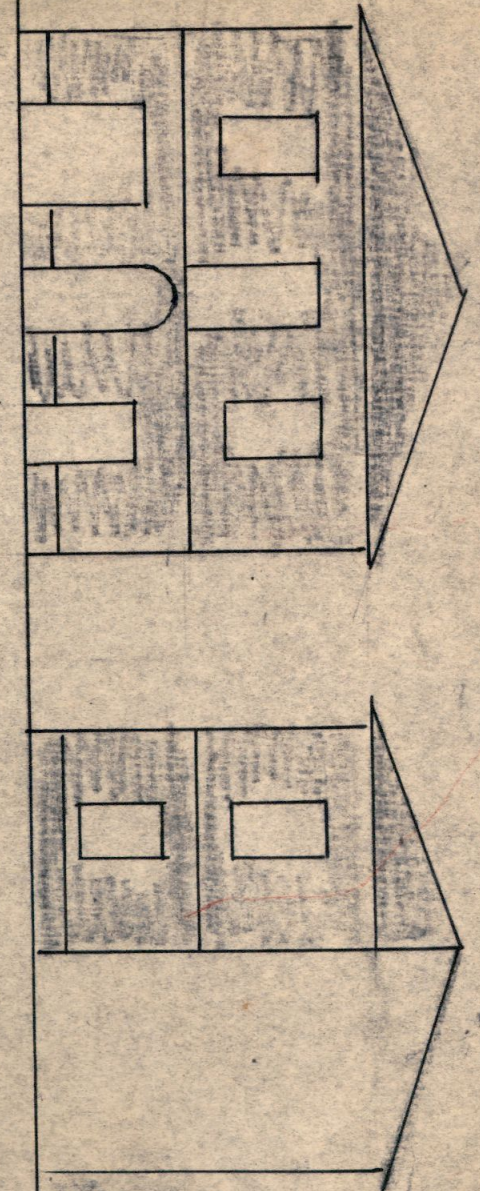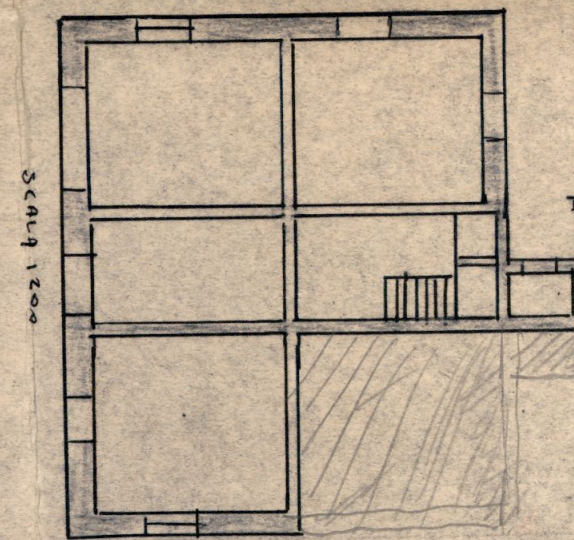

Luigi Anselmi
~~Ditta Peselli~~
~~Rina~~