4/7/58

CASE POPOLARI IN ~~OSTUNI~~ FRANCAVILLA F. - LOTTO ~~1°~~ 4° - PAL. B

SCALA 1:100
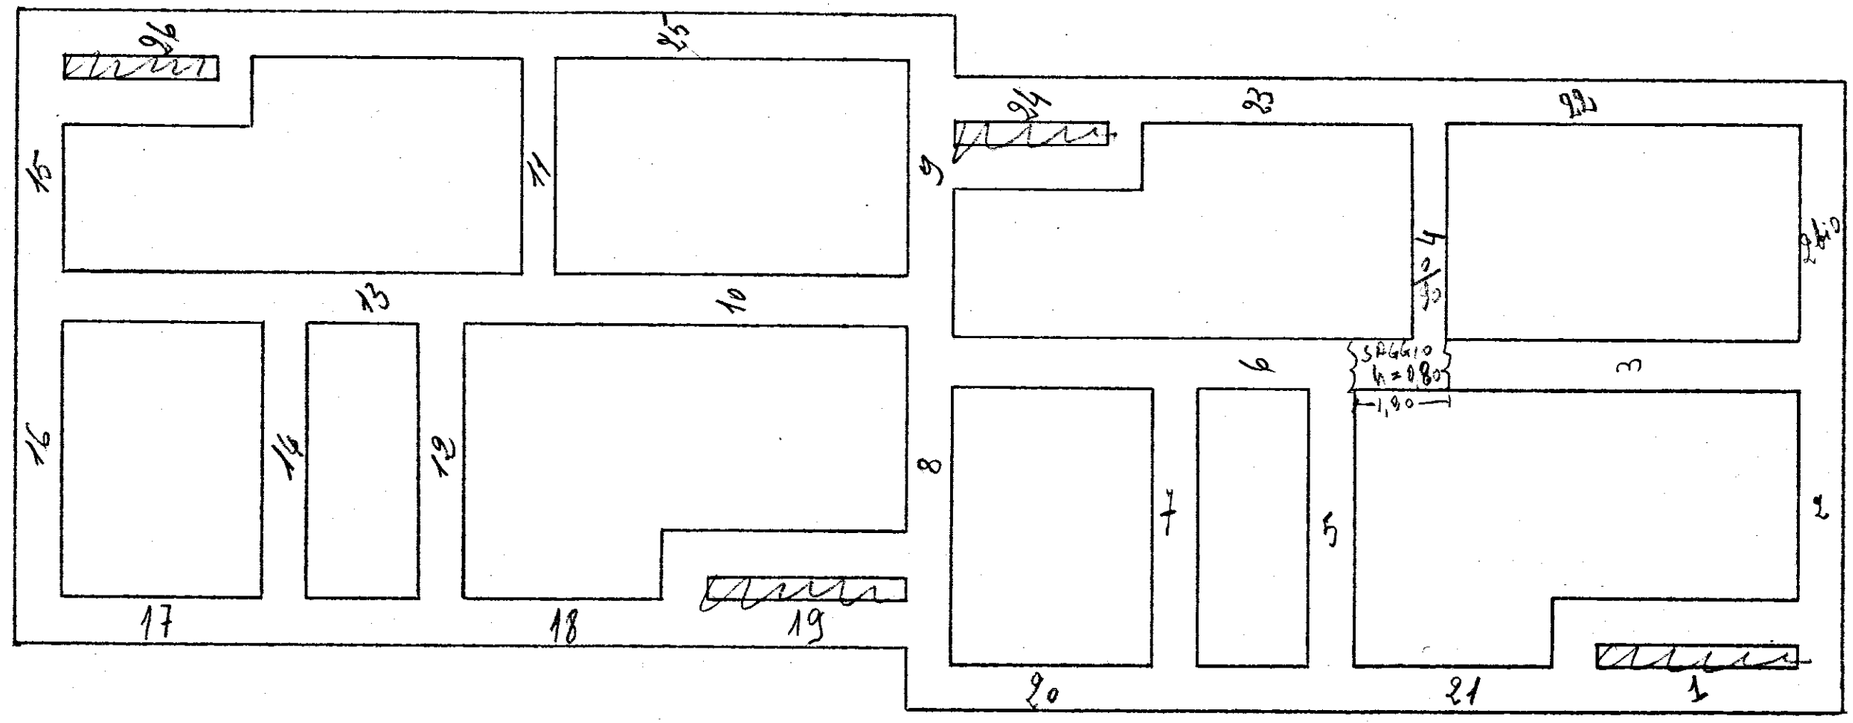
Pianta Fondazioni