Conegliano 22/5/1958

CASE POPOLARI IN ~~OSTUNI~~ FRANC. FONT. - LOTTO ~~1°~~ -3° PAL. A

SCALA 1:100

Pianta Fondazioni e sbancamento
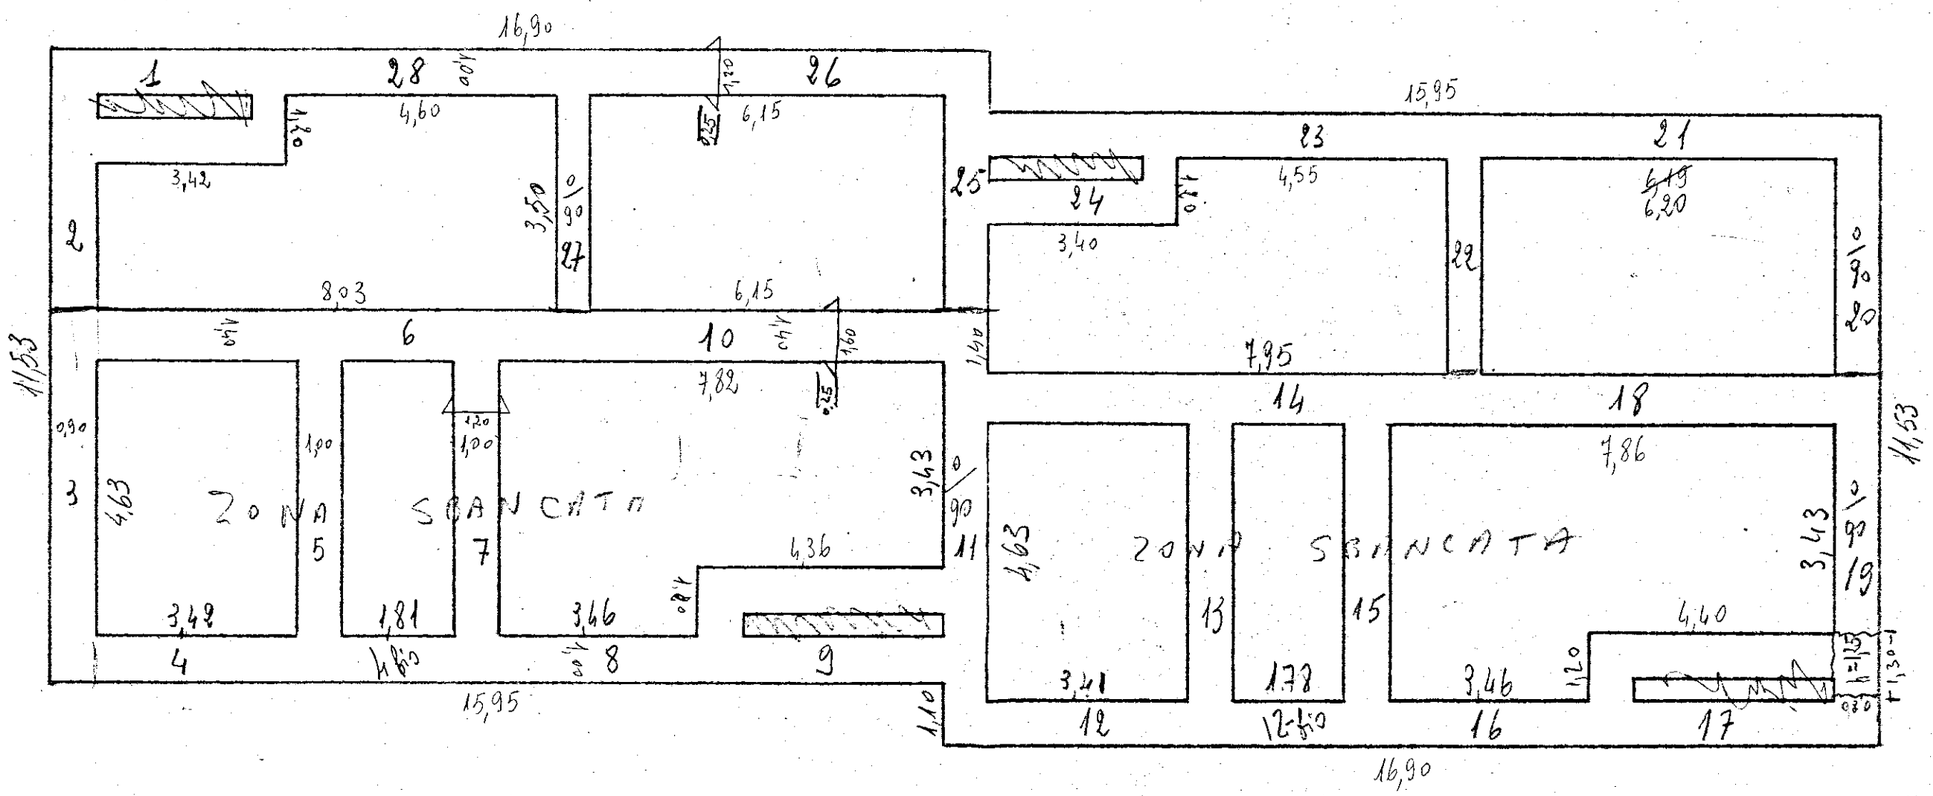
7-6-58