CEGLIE M.

11,70

CASE POPOLARI IN ~~BRINDISI~~ - LEGGE 640 - PALAZZINA ~~TIPO~~ A CON DUE SCALE

LOTTO 5°

SCALA 1:100
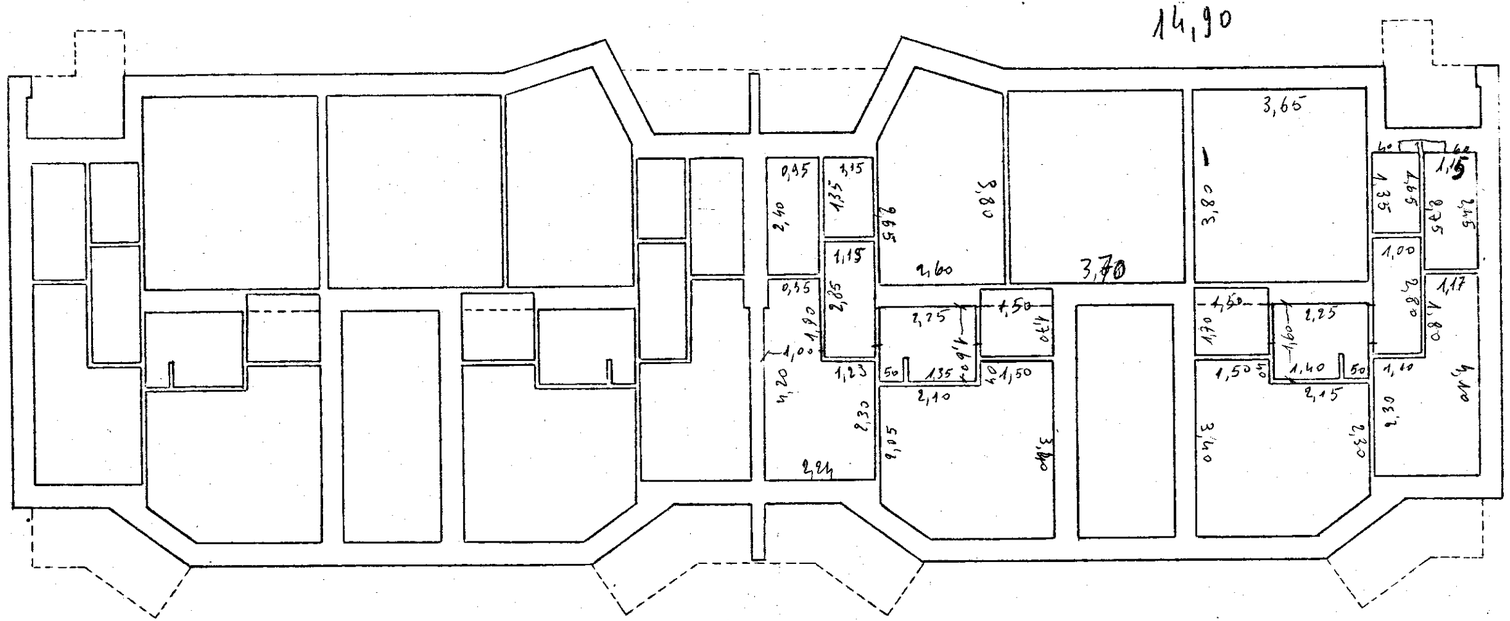
PIANTA PIANO PRIMO - SECONDO