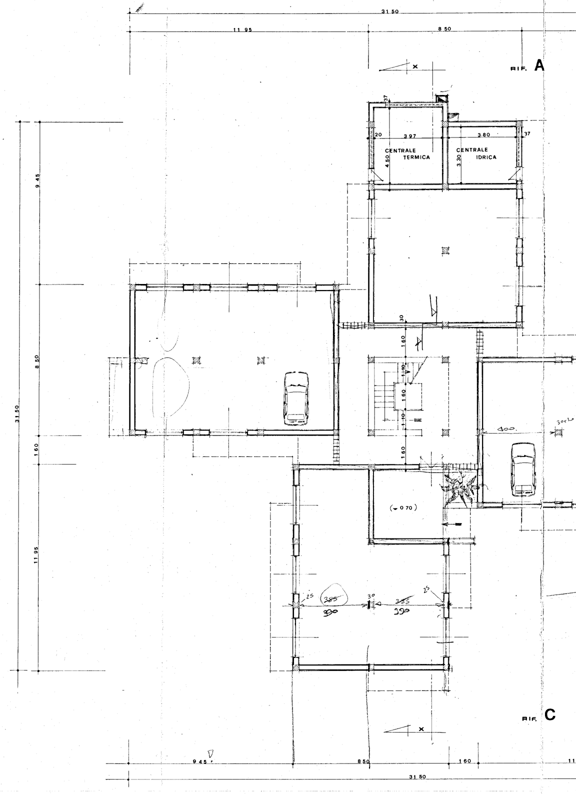
31 50
11 95
8 50
RIF. A
37
20
3 97
3 80
37
CENTRALE TERMICA
CENTRALE IDRICA
4 50
3 30
9 45
8 50
31 50
1 60
11 95
RIF. B
30
1 60
1 10
1 60
1 10
1 60
(− 0 70)
400
25
~~385~~
390
30
~~385~~
390
25
RIF. C
9 45
8 50
1 60
31 50

IL COORDINATORE
DEI SERVIZI TECNICI
(Dott. Arch. Pietro ORESTA)

IL PRESIDENTE
(Enrico ORTESE)

ISTITUTO AUTONOMO CASE POPOLARI - BR

LEGGE 5 AGOSTO 1978 N. 457	PROGRAMMA INTERVENTO 007/74/1

PROGETTO PER LA COSTRUZIONE DI ALLOGGI POPOLARI IN FASANO (BR)

FABBRICATO 25 - 26 ALLOGGI N. 31 (17 DA MQ. 45 E 14 DA MQ. 95)

FABBRICATO 25 ALLOGGI N. 17 DA MQ. 45

31

PIANTE

UFFICIO PROGETTAZIONE
I. A. C. P. BRINDISI

SCALA 1 : 100

DATA

AGGIORNAMENTI

TAV. 2

1) Rolifica quote
2) ~~Edi~~fimi
3) Scala –

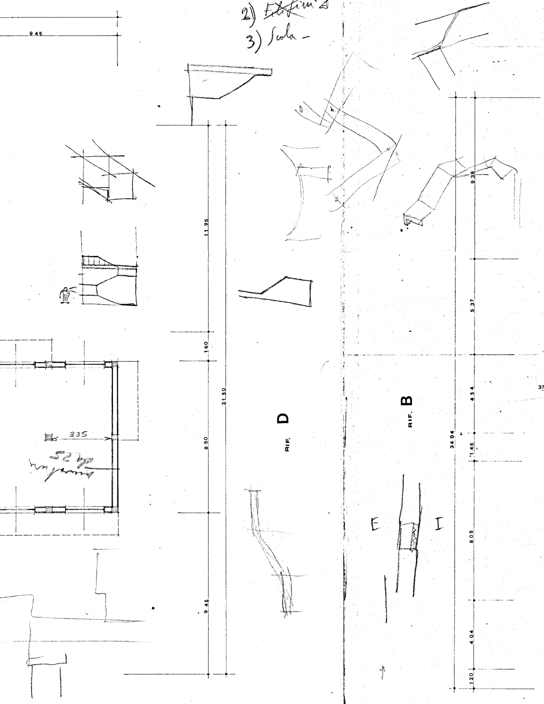
9 45
11 95
5 37
1 60
31 50
8 50
9 45
4 04
9 38
4 54
1 46
34 04
8 05
1 20
335
RIF. D
RIF. B
E
I

PIANTA PIANO RIALZATO

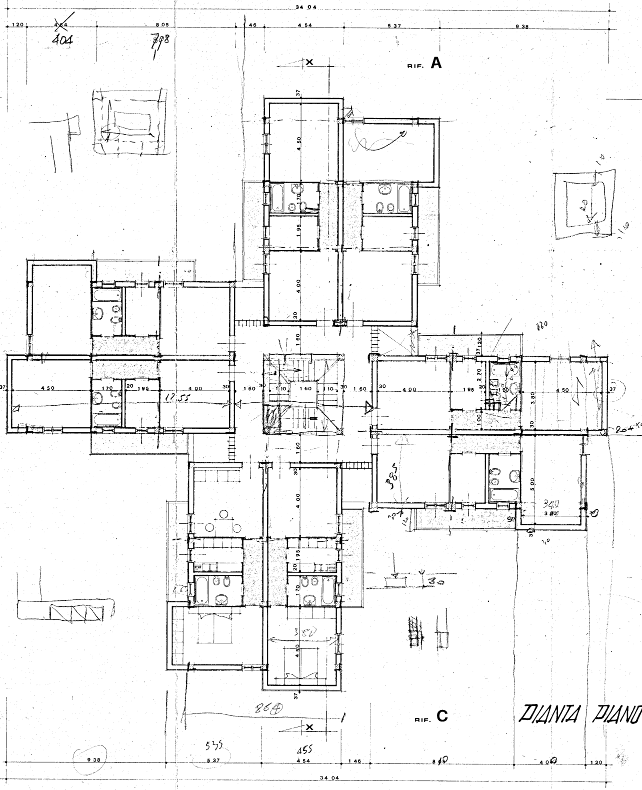
34 04
1 20
4 54
404
8 05
798
46
4 54
5 37
9 38
RIF. A
4 50
1 70
1 95
4 00
37
12.55
1 60
2 70
3 80
5 00
340
3 80
385
350
864
RIF. C
535
455
9 38
5 37
4 54
1 46
8 60
4 00
1 20
34 04

PIANTA PIANO

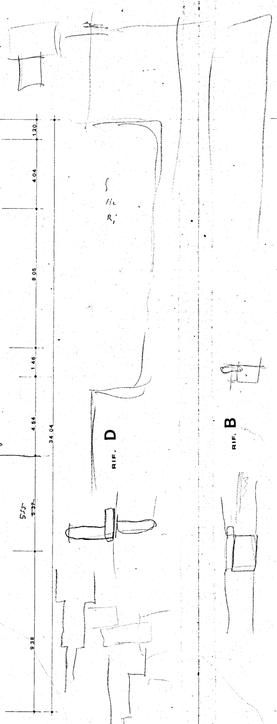
1 20
4 04
8 05
1 46
4 54
34 04
5 37
9 38
1 20
RIF. D
RIF. B
5.37
535

PRIMO

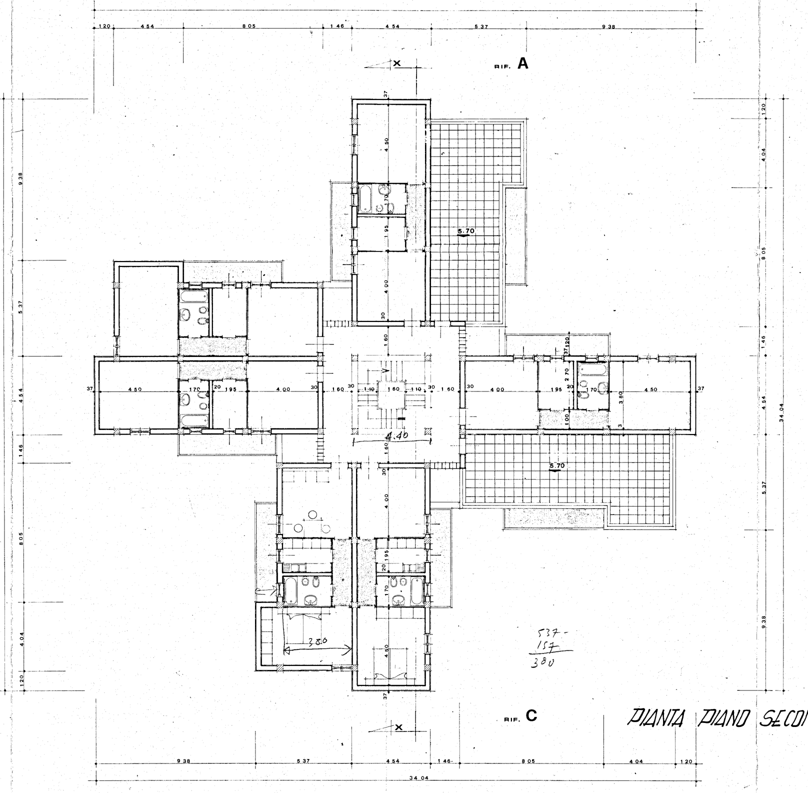
1 20
4 54
8 05
1 46
4 54
5 37
9 38
RIF. A
X
37
4 50
1 70
1 95
4 00
30
5.70
9 38
5 37
4 54
1 46
8 05
4 04
1 20
RIF. B
RIF. D
RIF. D
34 04
37
4 50
1 70
20
1 95
4 00
30
1 60
30
1 10
1 60
1 10
30
1 60
30
4 00
1 95
20
1 70
4 50
37
37
1 20
2 70
3 80
1 00
3
1 60
1 60
4.40
5.70
4 00
1 95
1 70
4 50
37
380
537-
157
380
RIF. C
X
9 38
5 37
4 54
1 46-
8 05
4 04
1 20
34 04

PIANTA PIANO SECONDO

PIANTA PIANO TERZO

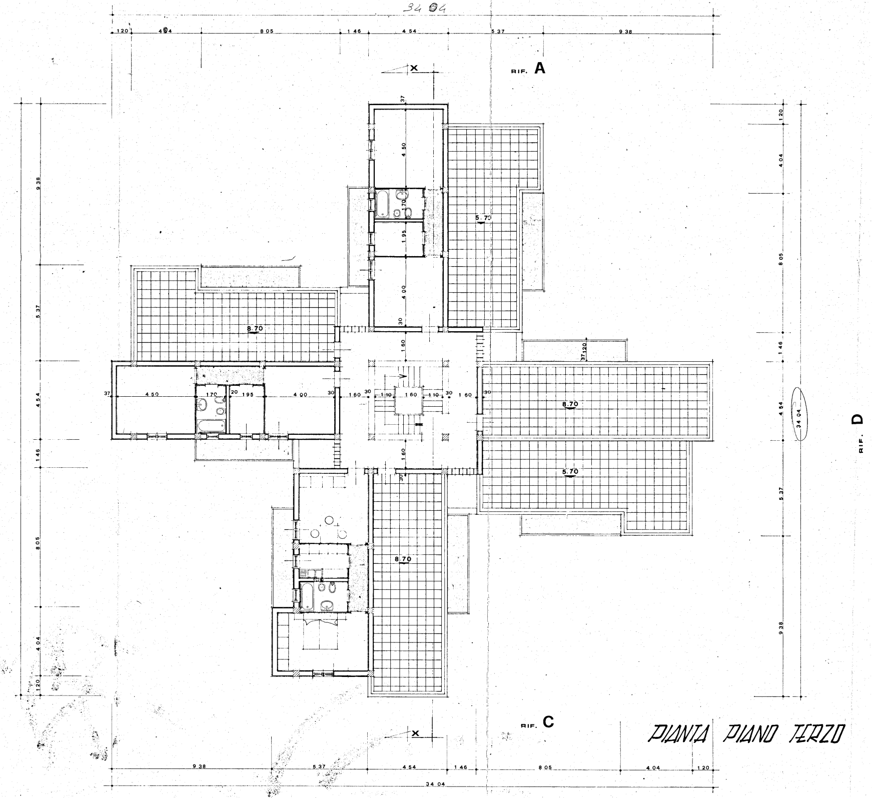

34 04
1 20
4 04
8 05
1 46
4 54
5 37
9 38
RIF. A
RIF. B
RIF. C
RIF. D
X
37
4 50
1 70
1 95
4 00
30
1 60
1 10
20
5.70
8.70
37
1 20
34 04

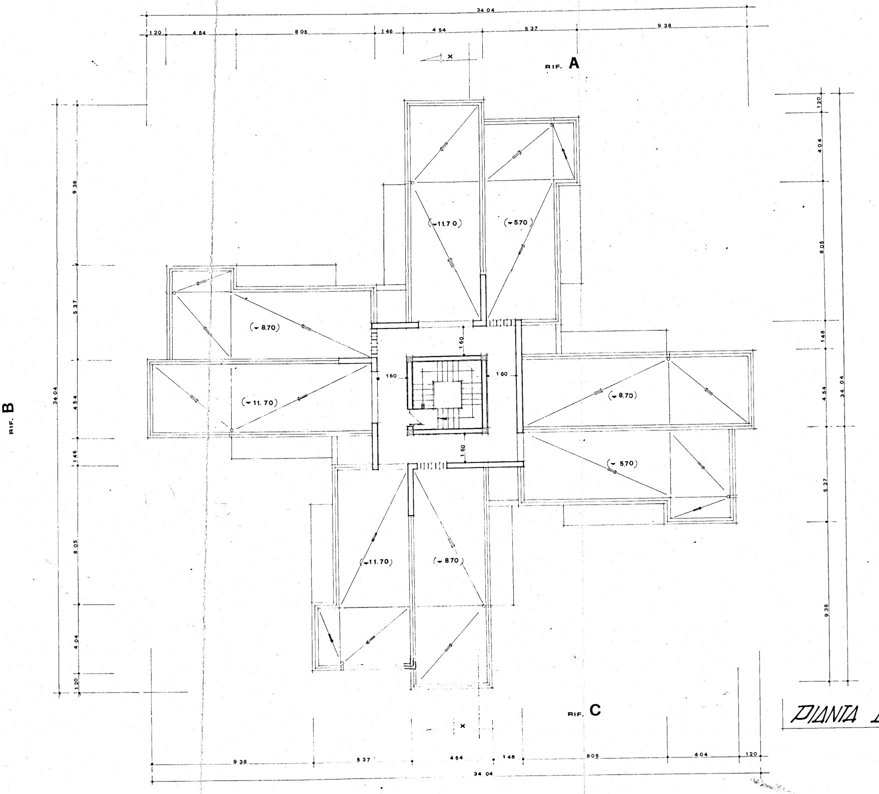
34 04
1 20
4 54
8 05
1 46
4 54
5 37
9 38
x
RIF. A
RIF. B
RIF. C
RIF. D
(11.70)
(5.70)
(8.70)
(11.70)
(8.70)
(5.70)
(11.70)
(8.70)
1 60
1 60
1 60
1 60
9 38
5 37
4 54
1 46
8 05
4 04
1 20
34 04
1 20
4 04
8 05
1 46
4 54
5 37
9 38
34 04
9 38
5 37
4 54
1 46
8 05
4 04
1 20
34 04

PIANTA DI COPERTURA