Mod. 51 modif. ISTRUZIONE XIV (Catasto terreni) 2° ORIGINALE

UFFICIO TECNICO ERARIALE di MS

ESTRATTO DI MAPPA

Comune di CARRARA Sez. Cens.

Prot. (Mod. 8) N. 23049 Riscosse L. 2600

Si rilascia ~~autentica~~ il presente estratto autorizzandone l'uso per la redazione di tipo di frazionamento o tipo mappale.

data

IL DIRIGENTE

La validità dell'estratto decade dopo SEI mesi dalla data del rilascio (autenticazione) o della convalida, ma può essere rinnovata in qualsiasi momento, sempreché non siano intervenute variazioni grafiche o censuarie.

Prezzo di vendita L. 100

CONFERMA DI VALIDITÀ

Prot. (Mod. 8) N. Riscosse L.

Si convalida il presente estratto.

data

IL DIRIGENTE

PARTICELLE RICHIESTE

Sezione	Foglio	Numero Princ.	Numero Sub.	Qualità	Classe	Simboli di deduzione	Tariffa Reddito dominicale	Tariffa Reddito agrario	Superficie ha	Superficie a	Superficie ca	Reddito Dominicale lire	Reddito Dominicale c	Reddito Agrario lire	Reddito Agrario c	
	69	268		SIA	3						9 30					* TIPO DI FRAZ.
											~~9 60~~					n° 727/80
	"	323		"	2					10	89					
	"	324		"	2					10	50					

APPROVAZIONE FRAZIONAMENTO

ESTREMI DELL'APPROVAZIONE
DATI DA RIPORTARE NEL DOCUMENTO TRASLATIVO

TIPO N. 876 ANNO 1980

Si autorizza l'uso del presente tipo **riconosciuto conforme alle norme vigenti** restituito per decorrenza del termine di legge (*) entro SEI mesi dalla data sottoindicata.

La proroga della validità oltre tale scadenza deve essere richiesta all'Ufficio, limitatamente alle particelle derivate nel frattempo non variate.

L'INCARICATO

IL DIRIGENTE

data

Prot. (Mod. 8) N. 35853 Riscosse L. 2600

(*) In questo caso è data facoltà di richiedere entro i sei mesi l'esame del tipo senza ulteriore spesa; per detto esame l'Ufficio non è però soggetto a rispetto di termini.

Il tipo, sottoposto ad esame a richiesta oltre i termini, è riconosciuto conforme alle norme vigenti.

L'INCARICATO

IL DIRIGENTE

data

Prot. (Mod. 8) N.

Tributi versati con Prot. N.

CONFERMA DI VALIDITA'

Si riconosce la conformità alle norme vigenti

Si restituisce per decorrenza del termine di legge e pertanto si proroga per SEI mesi dalla data sottoindicata la validità dell'intero tipo / per le sole particelle derivate

L'INCARICATO

IL DIRIGENTE

data

Prot. (Mod. 8) N. Riscosse L.

VERIFICA DEL TIPO IN CAMPAGNA

IL TECNICO ERARIALE

IL DIRIGENTE

data

Marca 5100 su l'originale

[redacted]

marca giotto applicata sul 1° Originale

Riservato agli Uffici

Allegato a:

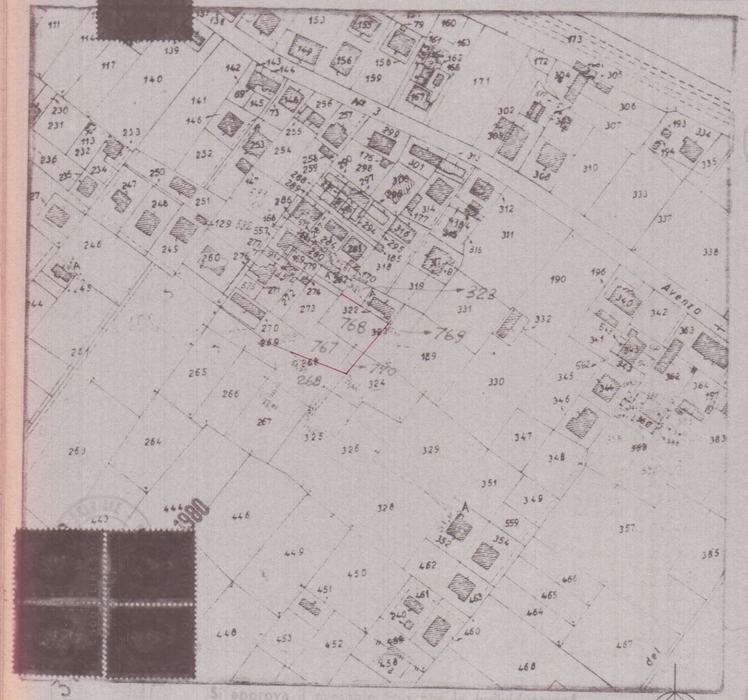

[redacted]

Si approva il presente tipo per la individuazione topografica delle particelle originate dal frazionamento ed ai fini della conservazione del Catasto

FOGLIO N. 69 SCALA 1:2000 orientamento

Dichiaro di aver redatto il presente tipo in base ai rilievi sul luogo

Descrizione dei punti di appoggio e delle nuove linee dividenti:

vedi foglio allegato

(se necessario seguitare negli spazi liberi o in fogli allegati)

IL PERITO geometra PINO ELIO iscritto al N. 388
(cognome e nome in chiaro)

dell'Albo dei geometri della Provincia di MASSA CARRARA

Data 3 novembre 1980 Firma Elio Pino

Firma delle parti o loro delegati

PINO ELIO GEOMETRA MASSA

[redacted]

FOGLIO ALLEGATO A TIPO FRAZ. N. 23049

INGRANDIMENTO SCALA 1:1000

FOGLIO N 69 MAPP. 268-323-324

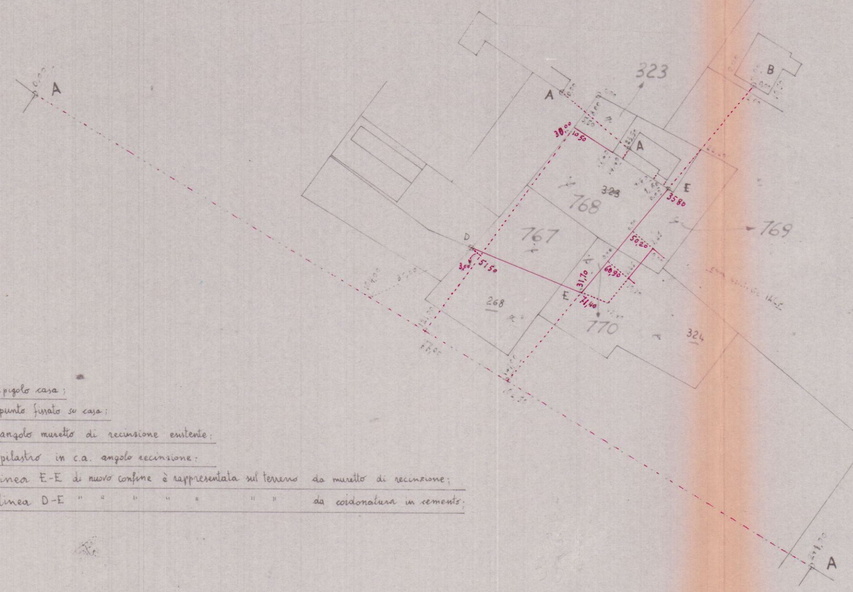

A spigolo casa;
B punto fissato su casa;
E angolo muretto di recinzione esistente;
D pilastro in c.a. angolo recinzione;
La linea D-E " " " " " " da cordonatura in cemento.