- 7 MAR. 1983

tav.

# C

**progetto fabbricato in via piave di propr.:**

B

s.r.l. **CO. E. CI.** ~~e~~

sig.ra ~~**LINA TENERANI**~~

prospetti | scala: 1: 100

MARCA DA BOLLO LIRE 50

[redacted] CARDO GEMIGNANI
CARRARA

[redacted]

Dott. Ing. GIUSEPPE FRUZZETTI

SOSPESO

Vedere altre Copie

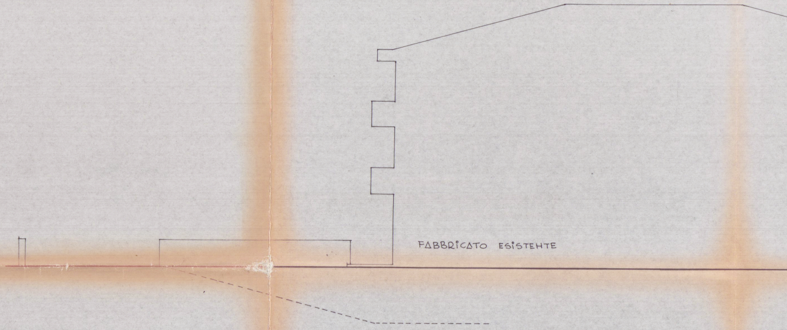
FABBRICATO ESISTENTE

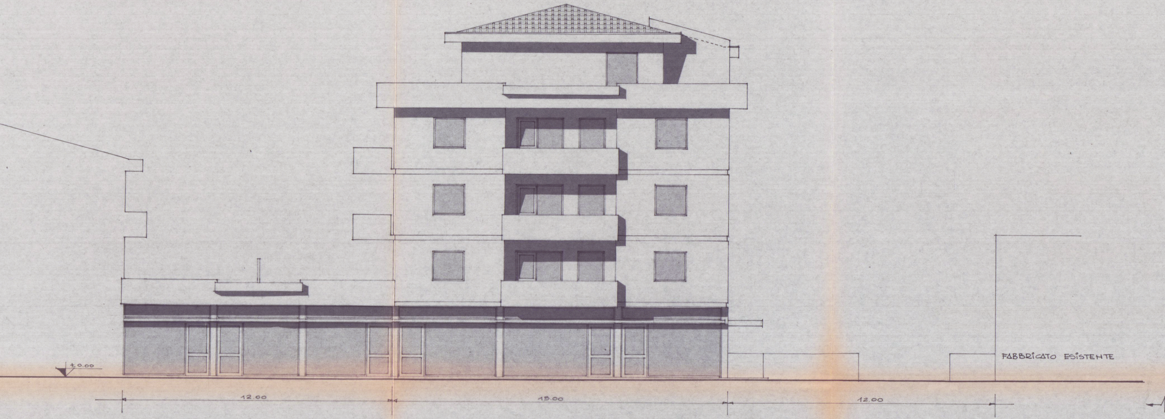
±0.00
12.00
15.00
12.00
FABBRICATO ESISTENTE

PROSPETTO NORD

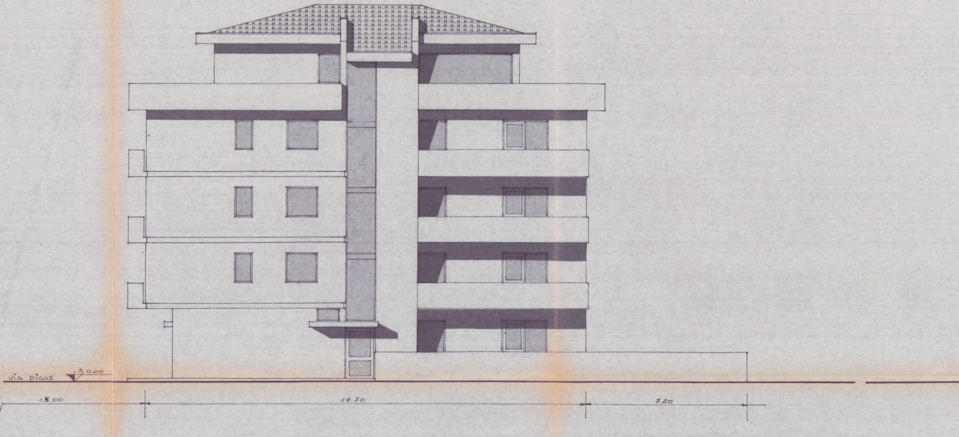
VIA PIAVE
± 0.00
15.00
19.70
7.20

PROSPETTO OVEST

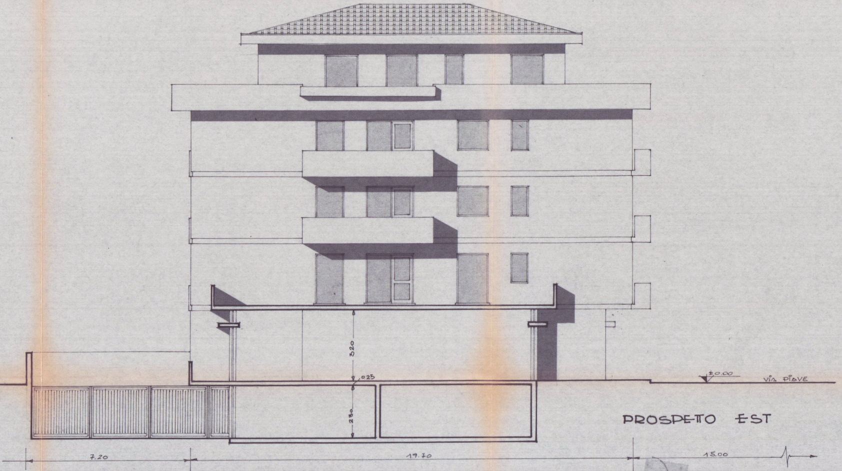
320
0.25
230
±0.00
VIA PIAVE
7.20
19.70
15.00

PROSPETTO EST

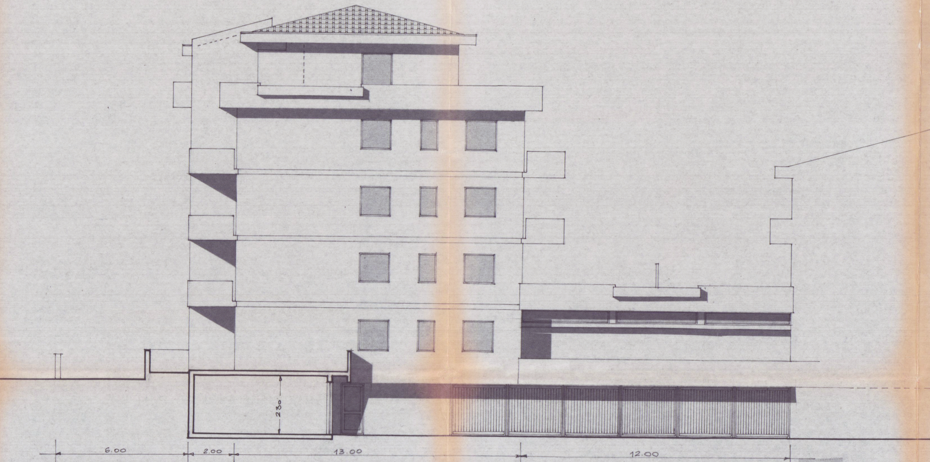
230
6.00
2.00
13.00
12.00

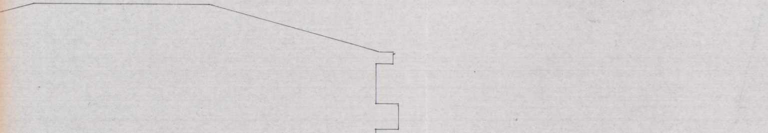
FABBRICATO ESISTENTE
±0.00

PROSPETTO SUD