13 GIU. 1967

1

Lottizzazione ex Cripps -
Cooperative Riunite - Lotti
n° 8-9-10-11-12-

	Superf. Lotti	Superf. Coperta	volumetria
8	539.00	170.00	1.405.000
9	736.00	170.00	1.405.000
10	670.00	170.00	1.405.000
11	976.00	245.70	1.572.480
12	604.00	170.00	1.405.000
~~Tot.~~	~~3.625~~	~~Tot. 925.70~~	~~Tot. 7.192.480~~

PROGETTO DI LOTTIZZAZIONE

B

SOSPESO

PROGETTISTA: DOTT. ARCH. FRANCESCO FORTE

I. Mestia

A.C.P.

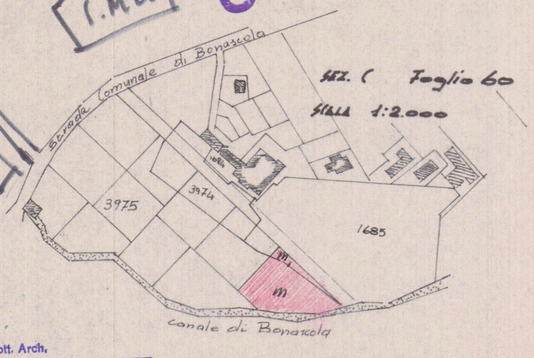

Dott. Arch.
FRANCESCO FORTE
FIRENZE
Francesco Forte

NORD

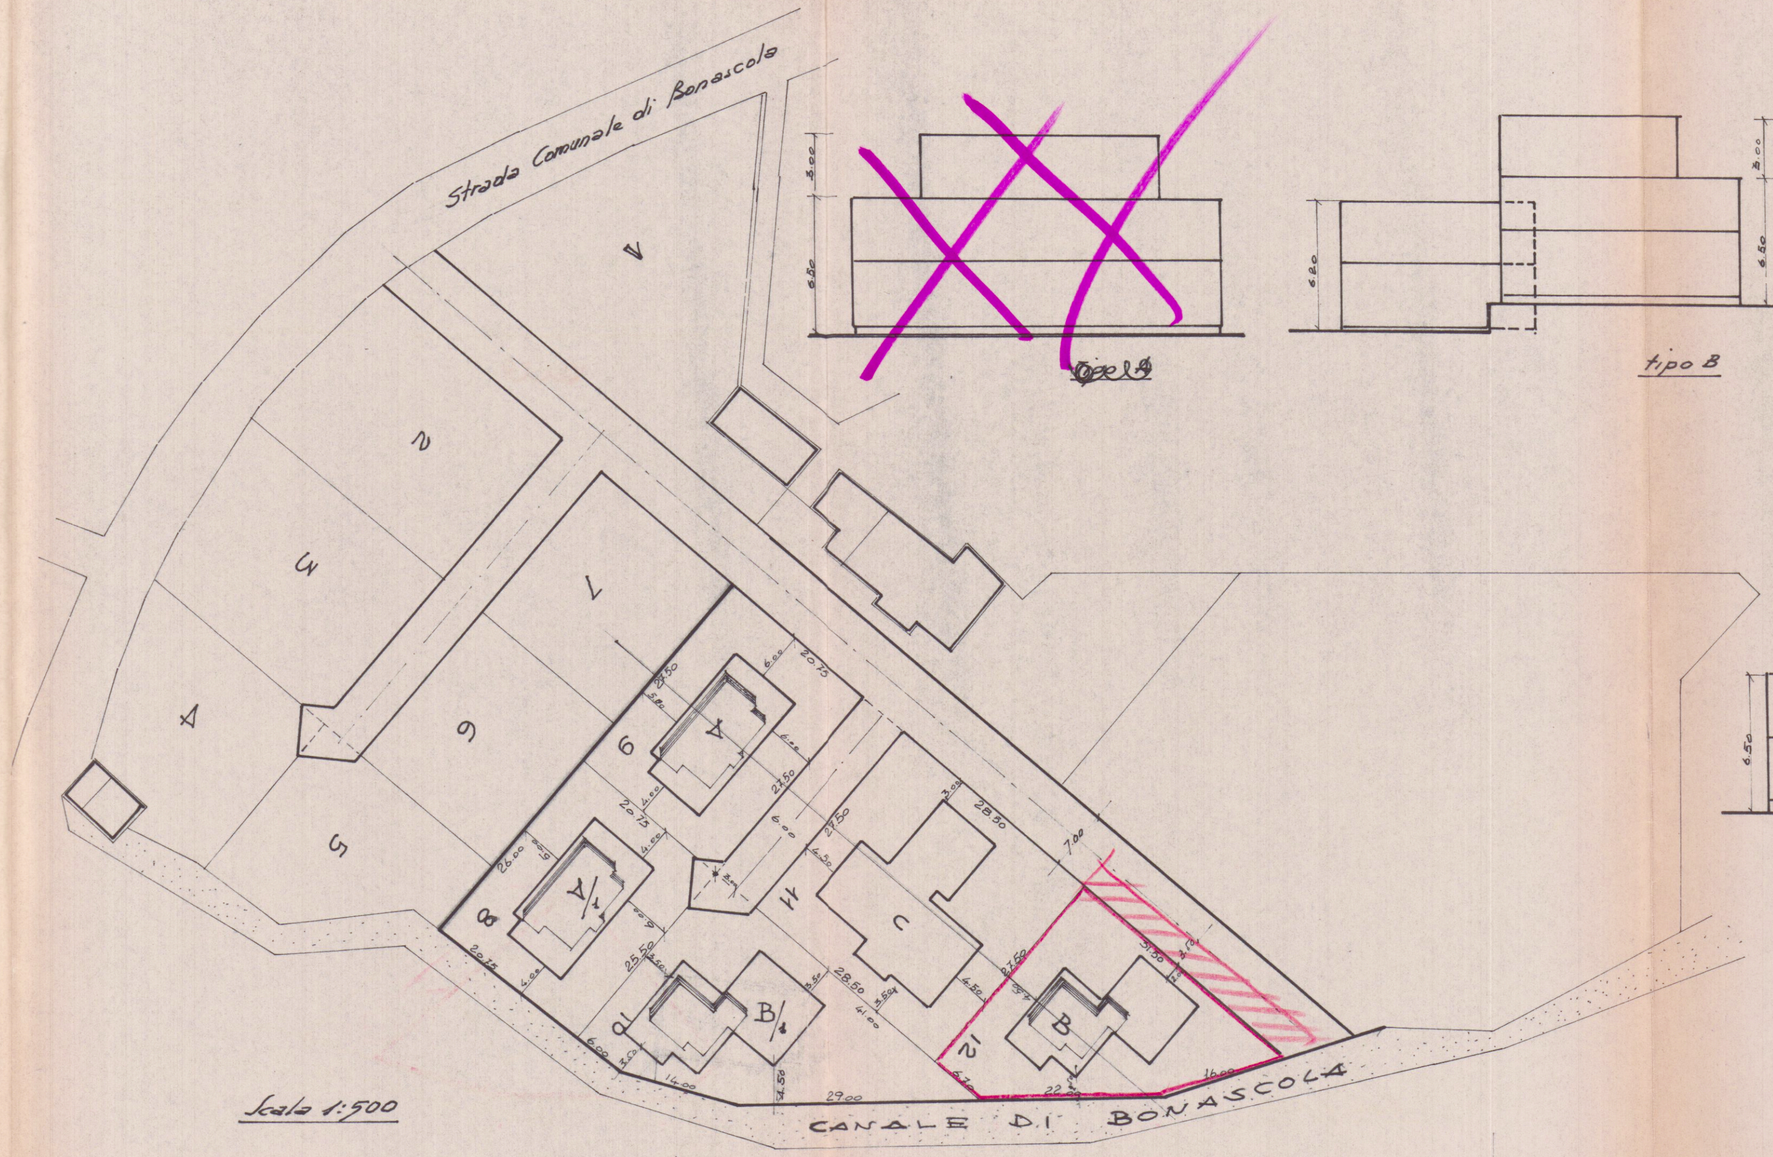

Scala 1:500

~~tipo A~~
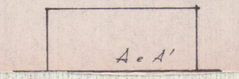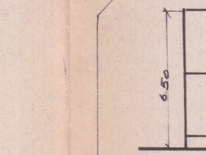
tipo B