23 4 MAR. 1992

PROGETT AZIONE sas

di dott. arch. M.E. Mureu & C.
via Gino Menconi, 4 bis 54031 Avenza Carrara tel. 0585-53137

RISTRUTTURAZIONE E RISANAMENTO RISTORANTE "LA REPUBBLICA" PROPRIETARIA : MENCONI PAOLA DESIGNAZIONE OPERA	DATA
PIANTE - PROSPETTI - SEZIONI STATO ATTUALE E DI PROGETTO OGGETTO	N° DIS. 1

DISEGNATORE	ARCH. COLL.	ARCH. TITOL.	RIFERIMENTO

1 APR. 1992

APPROVATO

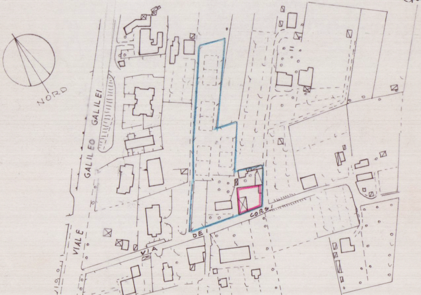
NORD
VIALE GALILEO GALILEI
VIA DEI CORSI

Approvato dal Sindaco alle condizioni
Indicate nella Concessione Edilizia
N. 178 del 12 GIU. 1992
IL DIRIGENTE 1° DIPARTIMENTO
(Arch. Claudio Varriani)

ARCH.
MAURO ELVEZIO
MUREU
N. 104

STRALCIO PLANIMETRICO
COMUNE DI CARRARA
SCALA 1:2000

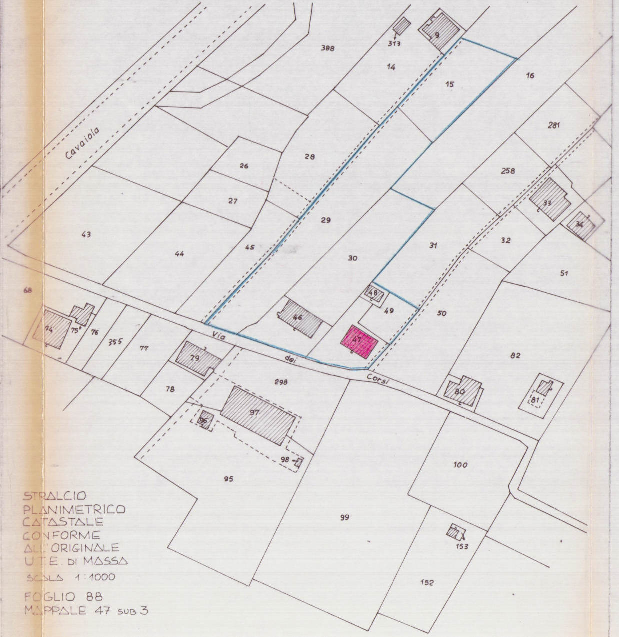
Cavaiola
388
313
9
14
15
16
281
28
26
258
27
29
33
34
43
45
44
30
31
32
51
68
48
49
50
46
47
74
75
76
355
77
Via dei Corsi
79
298
82
78
80
81
97
96
98
100
95
99
153
152

STRALCIO
PLANIMETRICO
CATASTALE
CONFORME
ALL'ORIGINALE
U.T.E. DI MASSA
SCALA 1:1000

FOGLIO 88
MAPPALE 47 SUB 3

PLANIMETRIA
SCALA 1:500
DISTANZE CONFINI

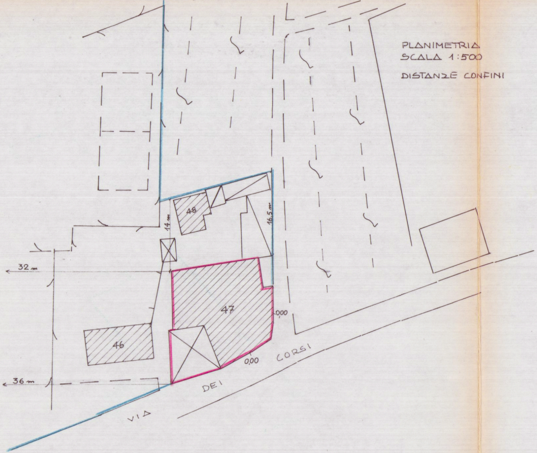
48
14 m
16,5 m
32 m
47
0,00
46
0,00
CORSI
36 m
DEI
VIA

SUPERFICIE COPERTA INVARIATA

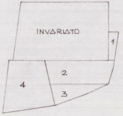
INVARIATO
1
2
4
3

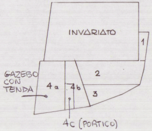
INVARIATO
1
2
GAZEBO CON TENDA
4a
4b
3
4c (PORTICO)

VOLUMETRIA ESISTENTE

		SUP.	H. MEDIA	VOL.
1	1,7 × 5.45	= 9.18	× 2,2	= 20,196
2	12 × 4,5	= 54,00	× 2,75	= 148.5
3	11 × 4,5 : 2	= 24.75	× 2,3	= 56,925
4	8,5 × 9,4	= 79,9	× 3,5	= 279,65

TOTALE VOLUME ESISTENTE 505,271 m³

VOLUMETRIA DI PROGETTO

		SUP.	H. MEDIA	VOL.
1	1,7 × 5,45	= 9,18	× (2.2 + 0,3)	= 22,95
2	12 × 4.5	= 54,00	× (2,75 + 1,1)	= 207.9
3	11 × 4,5 : 2	= 24,75	× (2,3 + 1,1)	= 84,15
~~4a~~	~~4.5 × 9,9~~	~~= 44,5~~	~~× 3,5~~	~~= 155,75~~
4b	(3 + 4,85) × 9 : 2	= (35,4 −11,8)	× 3	= ~~106,2~~ 70,50
4c	1,7 × 7,0	= 11,9	× 3/3	= 11,9

TOTALE VOLUME DI PROGETTO [illegible] 597,40 m³

PIANTA SCALA 1:100

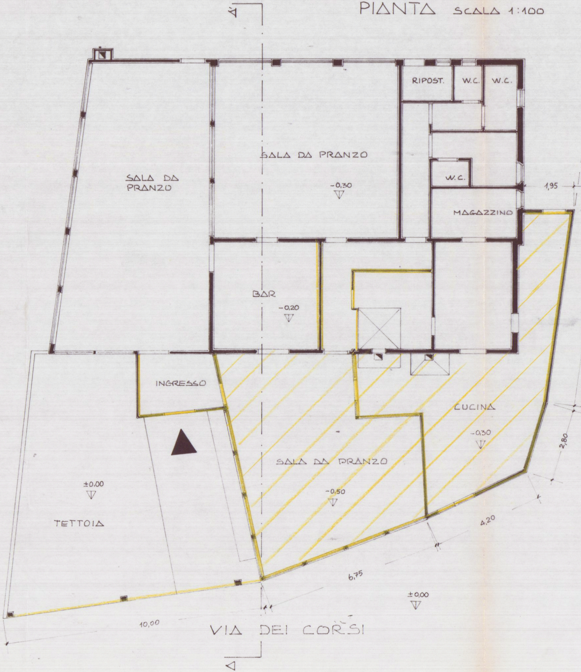
A
RIPOST.
W.C.
W.C.
SALA DA PRANZO
SALA DA PRANZO
-0,30
W.C.
1,95
MAGAZZINO
BAR
-0,20
INGRESSO
CUCINA
-0,30
2,80
±0.00
SALA DA PRANZO
-0,50
TETTOIA
4,20
6,75
±0,00
10,00
VIA DEI CORSI
A

STATO DI FATTO

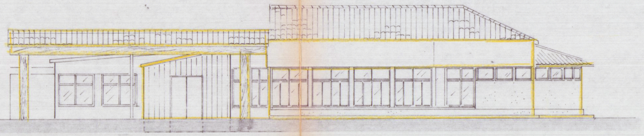

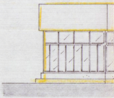

PROSPETTO LATO MARE

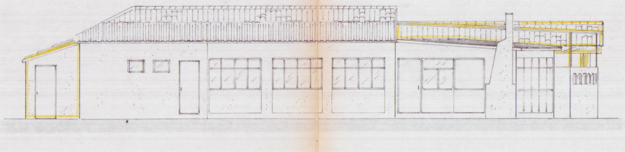

PROSPETTO LATO MONTI

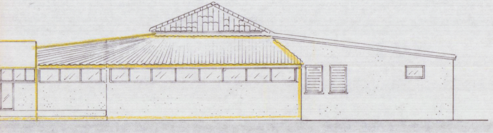

PROSPETTO LATO MASSA

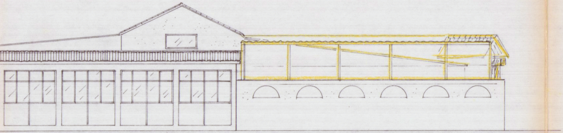

PROSPETTO LATO SARZANA

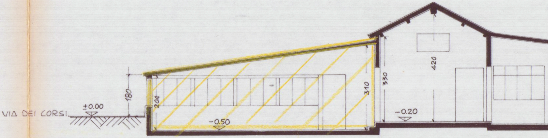
VIA DEI CORSI
±0.00
180
204
-0.50
310
330
420
-0.20

SEZIONE AA

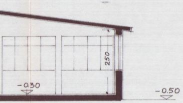

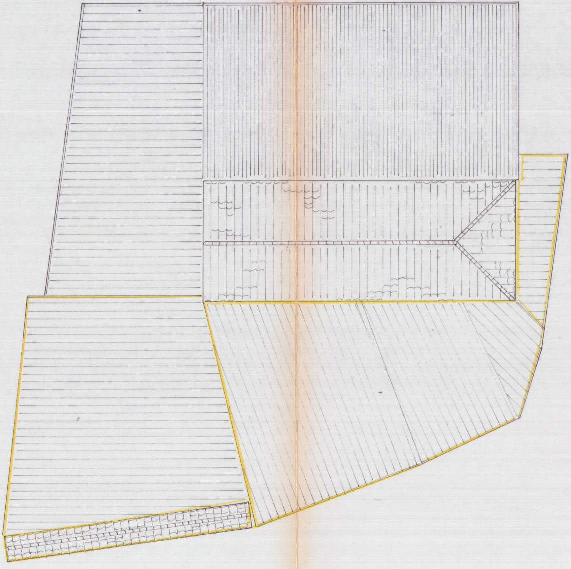

PIANTA DELLA COPERTURA

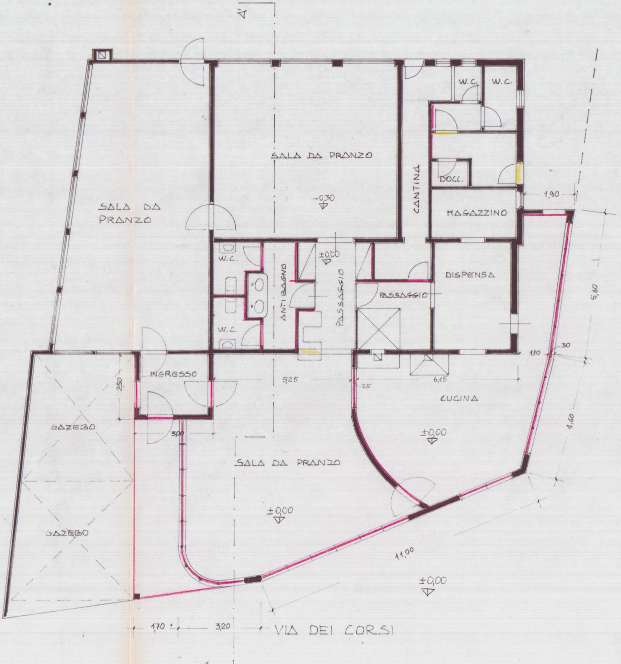
A'
W.C.
W.C.
SALA DA PRANZO
CANTINA
DOCC.
SALA DA PRANZO
-0,30
MAGAZZINO
1,90
W.C.
ANTIBAGNO
±0,00
PASSAGGIO
PASSAGGIO
DISPENSA
5,60
W.C.
1,10
30
INGRESSO
2,50
5,25
25
6,15
CUCINA
GAZEBO
3,00
±0,00
4,60
SALA DA PRANZO
±0,00
GAZEBO
11,00
±0,00
1,70
3,20
VIA DEI CORSI
A

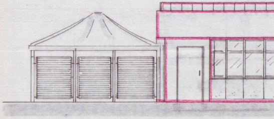

PRO

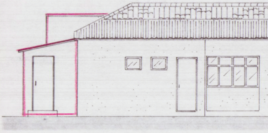

PRO

PROGETTO

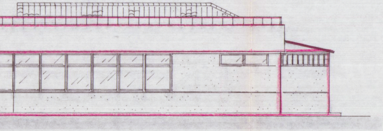

SPETTO LATO MARE

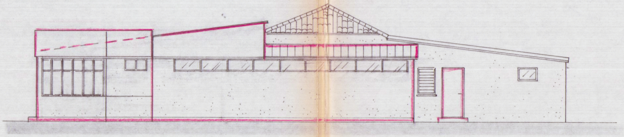

PROSPETTO LATO MASSA

VIA DEI

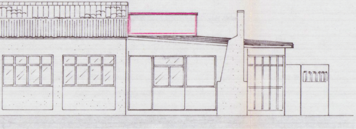

OSPETTO LATO MONTI

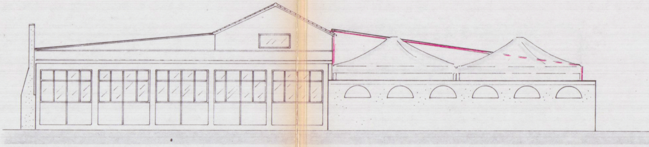

PROSPETTO LATO SARZANA

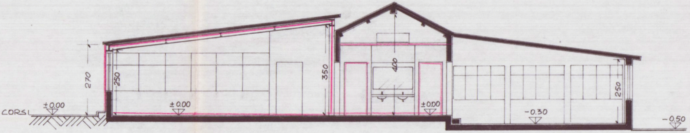
CORSI
±0.00
270
250
±0.00
350
400
±0.00
250
-0.30
-0.50

SEZIONE AA'

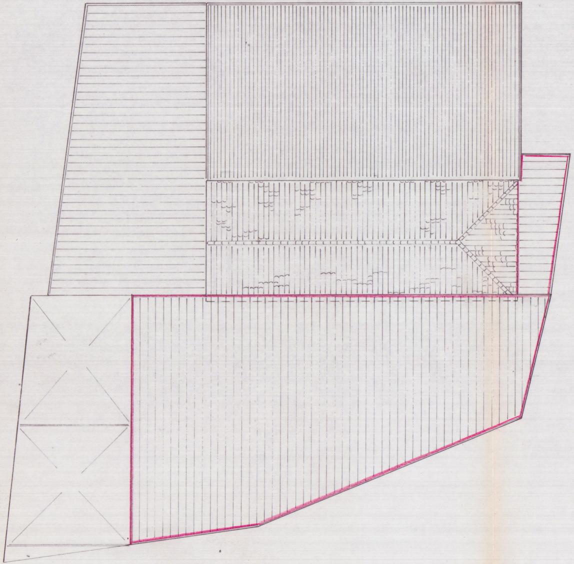

PIANTA DELLA COPERTURA