18 MAR. 1991

1

PIANTE E P.

RISTRUTTURAZIONE DI UN TETTO E MODIFICHE INTERNE AL FABBRICATO SITO IN FOSSONE "LOC. BAUDONE" VIA AURELIA N° 118" DI PROPRIETÀ DEI SIGNORI BEDINI BRUNO E BAUDONI SILVANA.

SCALA 1/100

2 SOLUZIONE

LA PLANIMETRIA È CONFORME ALL'ORIGINALE

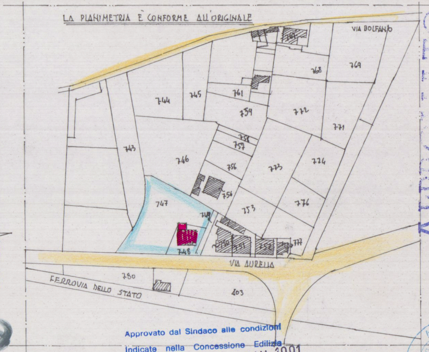

VIA BOLFANO
761
768
769
744
745
761
754
772
771
743
746
758
757
756
773
774
747
755
753
776
749
748
750
751
752
777
VIA AURELIA
780
FERROVIA DELLO STATO
403

APPROVATO

CONTROLLATO
IL TECNICO

Approvato dal Sindaco alle condizioni indicate nella Concessione Edilizia N. 213 del 24 GIU. 1991

IL DIRIGENTE 1° DIPARTIMENTO
(Arch. Claudio Varriani)

PLANIMETRIA 1/2000 _ F. 67
MAPP. 748 _ 747

ZONA AGRICOLA
DAI CONFINI m. 10.00
DAI FABB. m. 20.00
ALTEZZA m. 7.00
RAP. DI COP. m 0.03

AMBROSINI

G. Ambrosini

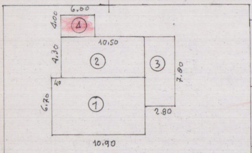

6.00
4.00
④
4.30
10.50
②
③
7.80
40
6.70
①
2.80
10.90

ESISTENTE	①	10.90 X 6.70 = mq.	73.03	X 4.10 = mc.	299.00
	②	10.50 X 4.30 = mq.	45.15	X 4.10 = mc.	185.00
	③	7.80 X 2.80 = mq.	21.84	X 4.10 = mc.	89.50
		mq.	140.00	mc.	573.50
POSTO MACCHINA	④	4.00 X 6.00 = mq.	24.00		
SOTTO TETTO		mq.	140	X 0,60 = mc.	84.00
	⑤	~~10.90 X 6.70 = mq.~~	~~73.03~~	~~X 1.80 = mc.~~	~~131.40~~
	⑥	~~13.30 X 4.30 = mq.~~	~~57.19~~	~~X 1.80 = mc.~~	~~102.90~~
		mq.	130.19	mc.	234.30

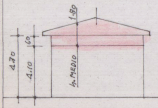

1.80
60
4.70
4.10
h. MEDIO

TERRENO mq. 2500 ~

ESISTENTE	mq. 140.00	mc. 573.50
PROGETTO	mq. 130.19	mc. 234.30
	mq. 270.19	mc. 607,80

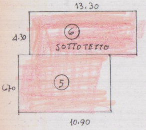

13.30
4.30
⑥
SOTTOTETTO
6.70
⑤
10.90

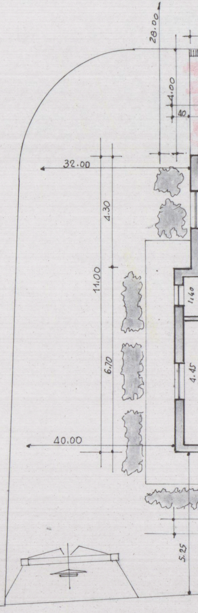

28.00
4.00
40
32.00
4.30
11.00
1.40
6.70
4.45
40.00
5.25

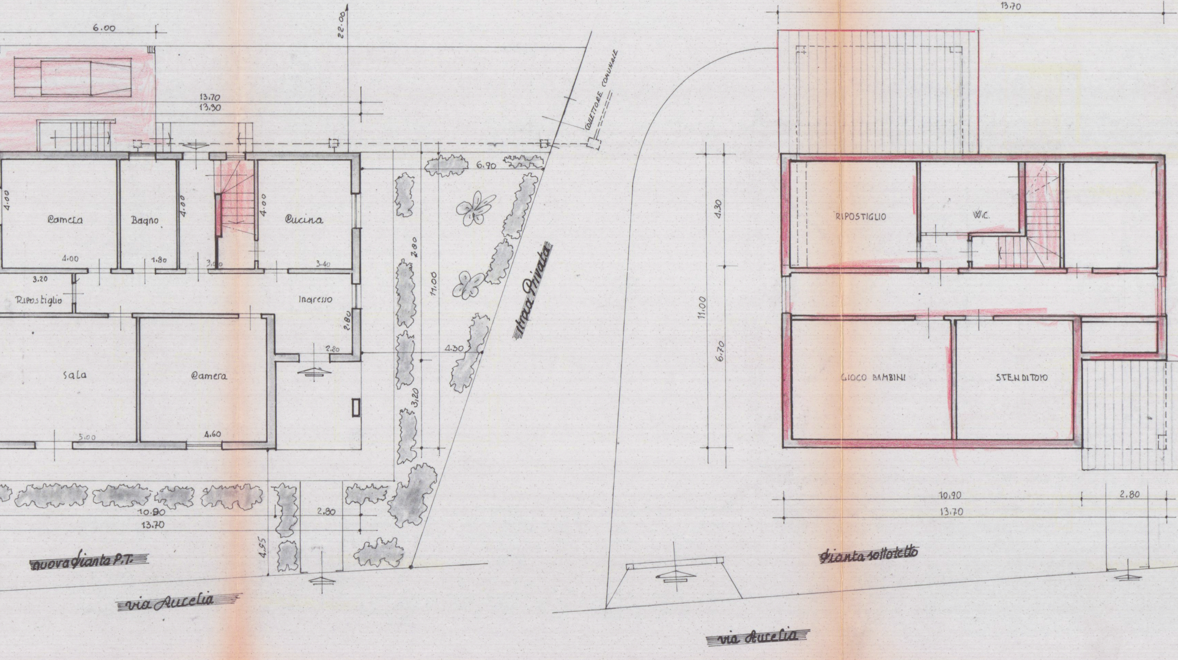
6.00
22.00
13.70
13.30
COLLETTORE COMUNALE
Camera
Bagno
Cucina
4.00
4.00
4.00
4.00
1.80
3.00
3.40
3.20
Ripostiglio
Ingresso
2.80
2.80
Sala
Camera
5.00
4.60
6.90
2.80
11.00
4.30
3.20
Via Privata
10.90
13.70
2.80
4.55
nuova Pianta P.T.
via Aurelia
13.70
4.30
11.00
6.70
RIPOSTIGLIO
W.C.
GIOCO BAMBINI
STENDITOIO
10.90
2.80
13.70
Pianta sottotetto
via Aurelia

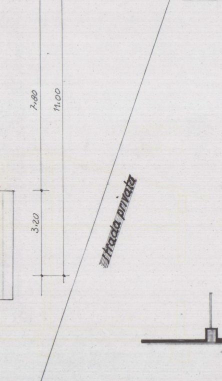
7.80
11,00
3.20
Strada privata

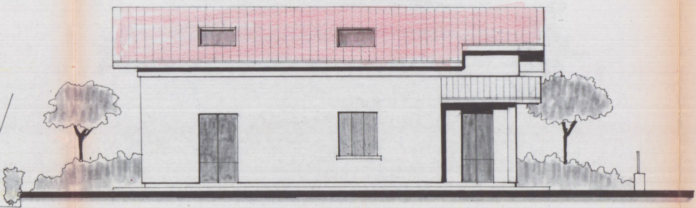

Prospetto

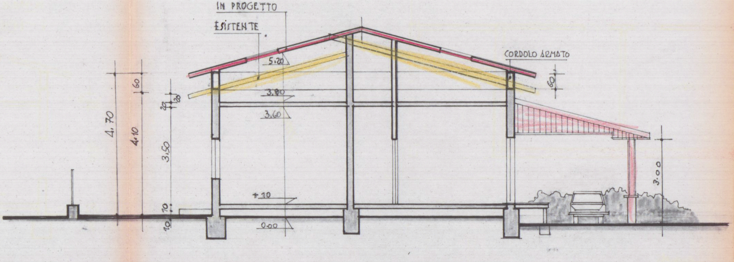
IN PROGETTO
ESISTENTE
5.20
3.80
3.60
CORDOLO ARMATO
60
4.70
4.10
60
20
20
3.50
3.00
+10
10
10
0.00

SEZIONE AA

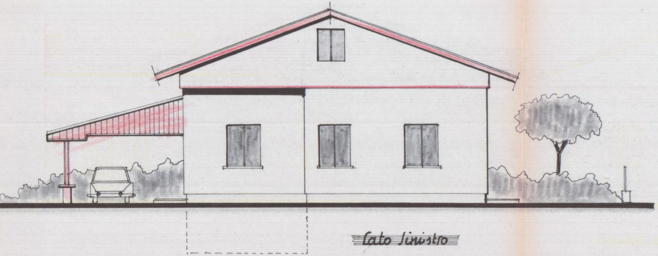

Lato Sinistro

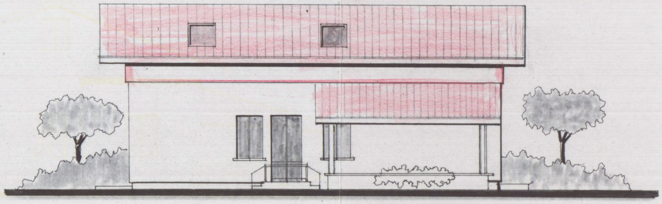

Retro

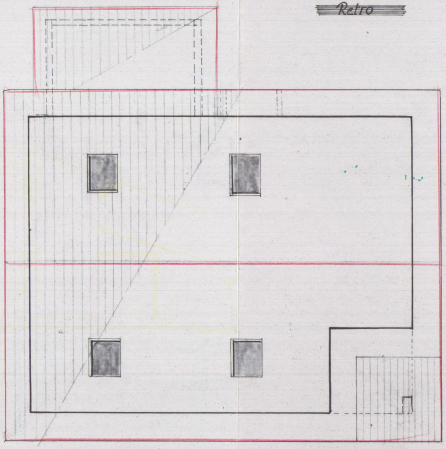

Copertura

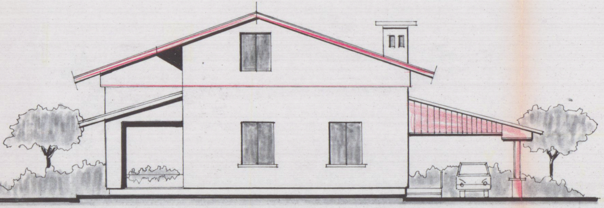

Lato Destro