

23 NOV. 1967

1^o SOLUZIONE SOSPESO

ING. ~~ALDO~~ ~~POGAL~~

CADDADA
MACINA DI CADDADA
VIALE LUDOVICO

PROGETTO PER LA COSTRUZIONE DI
EDIFICIO AD USO DI CIVILE ABITAZIO-
NE E COMMERCIO


PROPRIETÀ : DELL'AMICO MADIO

7

TAVOLA 4^a
PROSPETTO NORD

SCALA 1:100

FABBRICATO: C

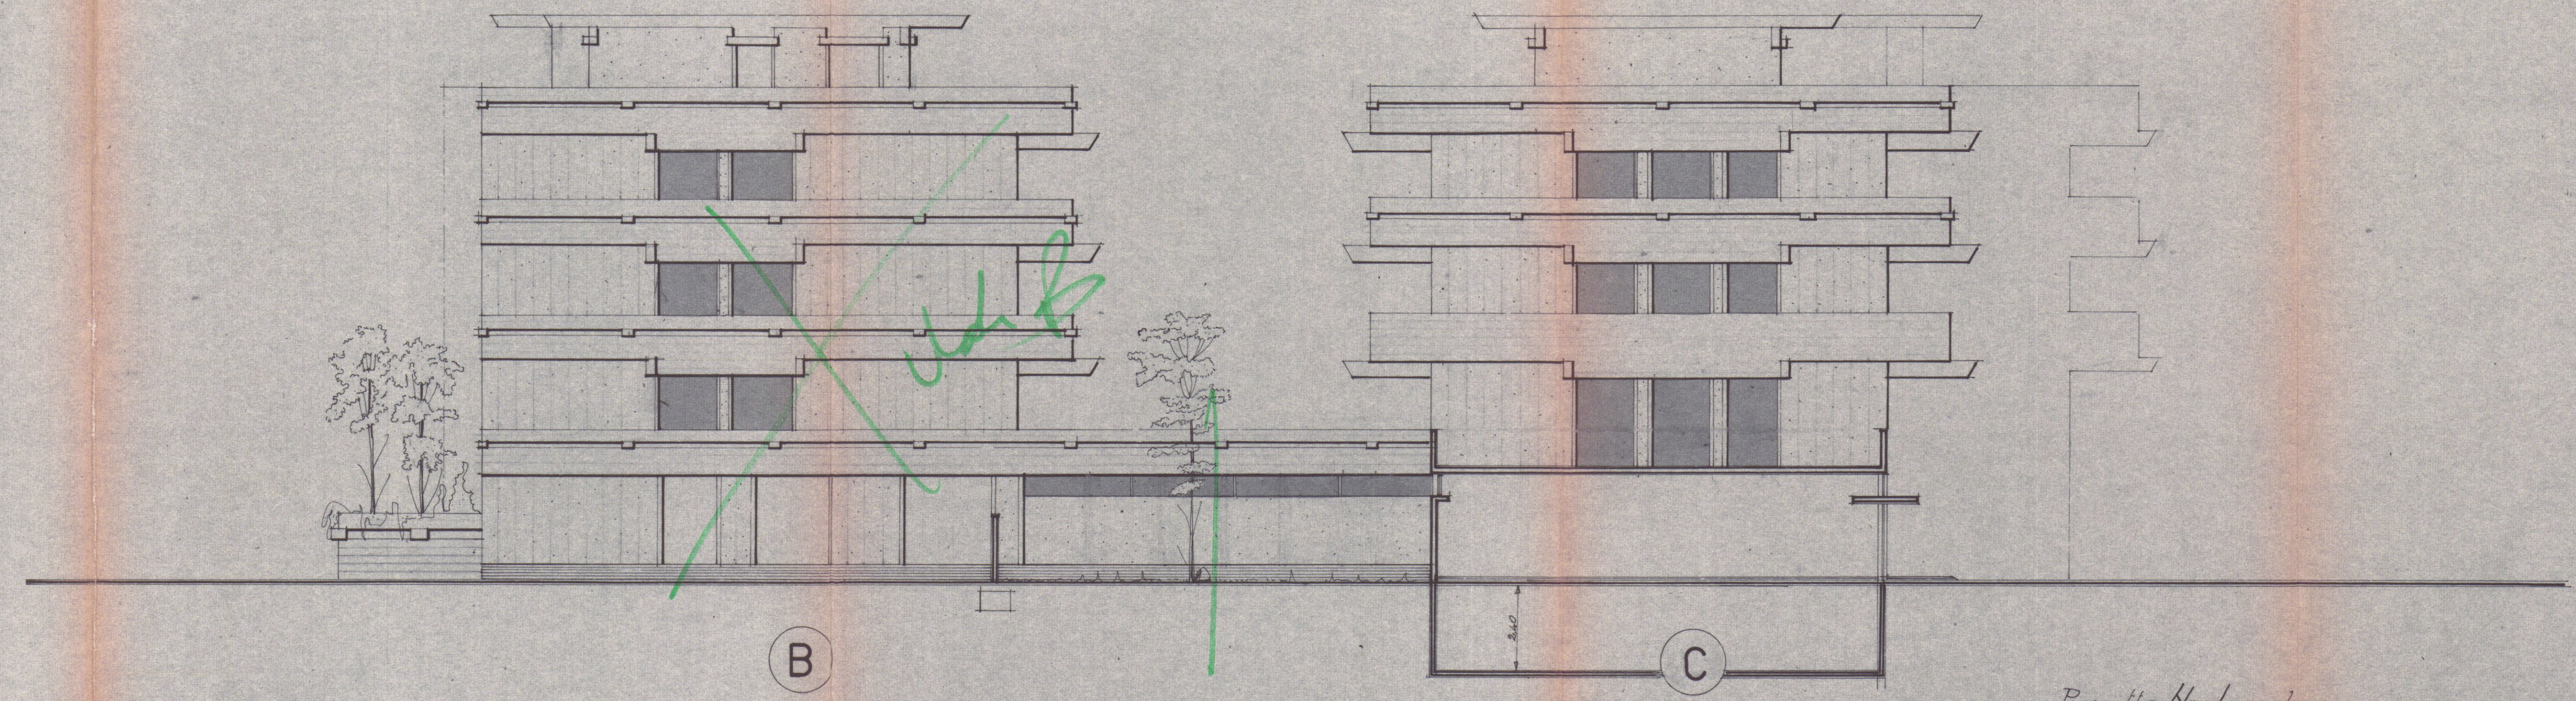

Prospetto Nord scala 1:100