

SOSPESO


PROGETTO PER LA COSTRUZIONE
DI EDIFICI AD USO CIVILE
ABITAZIONE -

Dott. Arch. LUCIANO POCA

TAVOLA 4^a

PROSPETTI - SEZIONE - SCALA 1:100 -

FABBRICATO: 0

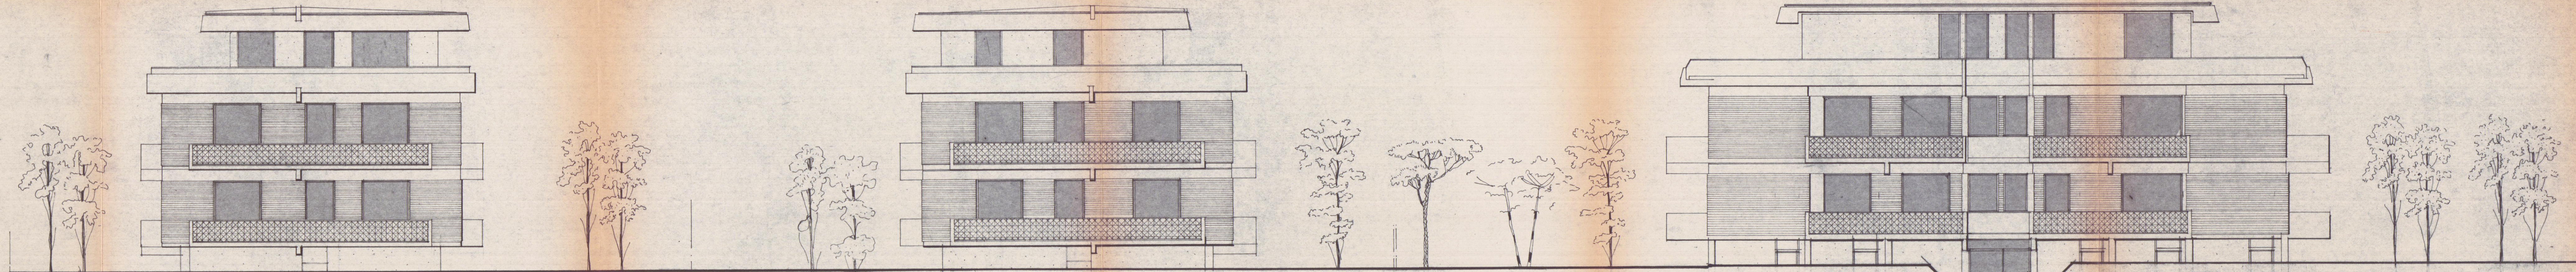

PROSPETTO ^{Hold -} ~~SUD~~/OVEST_ 1:100_

PROSPETTO ^{SUD.} ~~NORD~~ EST. 1:100—

PROSPETTO ^{NO. 2} SUD/OXEST. 1:100

