STUDIO TECNICO PROFESSIONALE
GEOMETRI
M. Cabani C. Trimboli
Via Mazzini, 15 - Tel. 70204 - CARRARA

STUDIO TECNICO PROFESSIONALE GEOMETRI
M. CABANI ____ C. TRIMBOLI ____

COMUNE DI CARRARA ____
LOC. "MONTEVERDE" ____

LAVORO : VARIANTE A PROGETTO
APPROVATO IN DATA 23/5/1970
LICENZA N° 97 ____

PROPRIETARIA : SIG.RA BERNACCA RICCARDA
IN VATTERONI ____

TAVOLA : PIANTE _ PROSPETTI _ SEZIONE ____

SCALA : 1:100 ~ 1:200 ~ 1:500 ____

SEZ. B FOG. 58 MAPP. 2428/b _ 2427/c ____

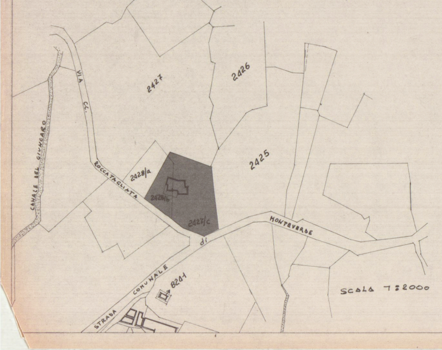
VIA C.C. ROCCATAGLIATA
CANALE DEL GIUNCARO
2427
2426
2425
2428/a
2428/b
2427/c
MONTEVERDE
di
STRADA COMUNALE
8241

SCALA 1:2000

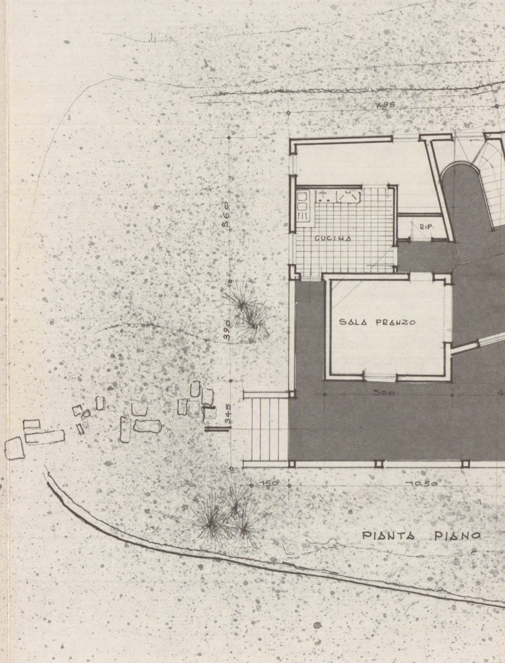
7.95
5.60
3.90
3.45
1.50
10.50
5.00
CUCINA
RIP.
SALA PRANZO

PIANTA PIANO

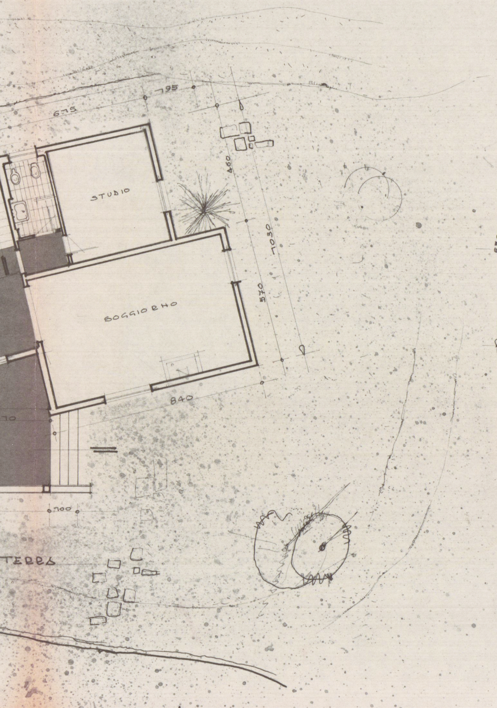
675
795
460
STUDIO
1030
570
SOGGIORNO
840
70
700

TERRA

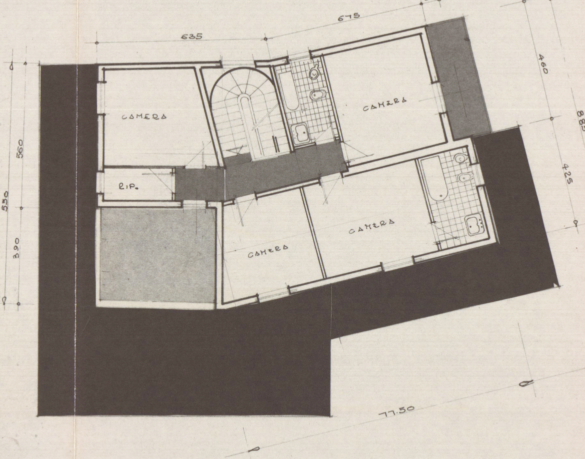
65
675
635
460
885
425
560
530
390
CAMERA
CAMERA
RIP.
CAMERA
CAMERA
17.50

PIANTA PRIMO PIANO

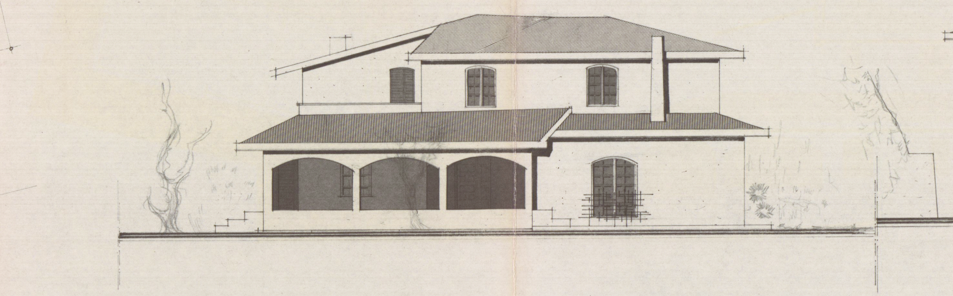

PROSPETTO OVEST

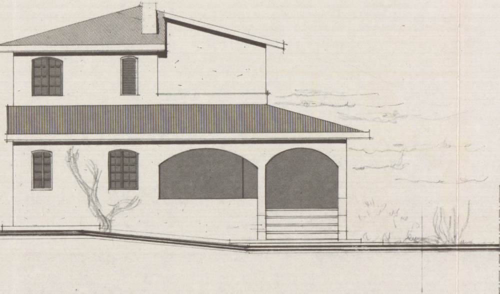

PROSPETTO NORD

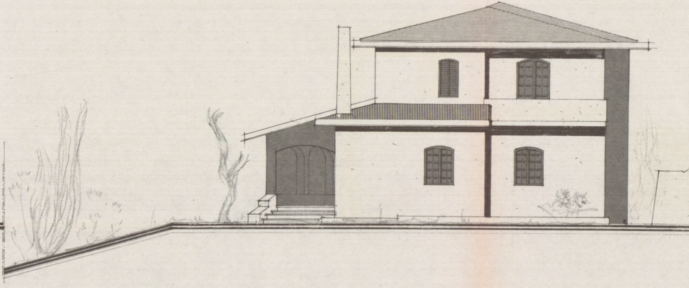

PROSPETTO SUD

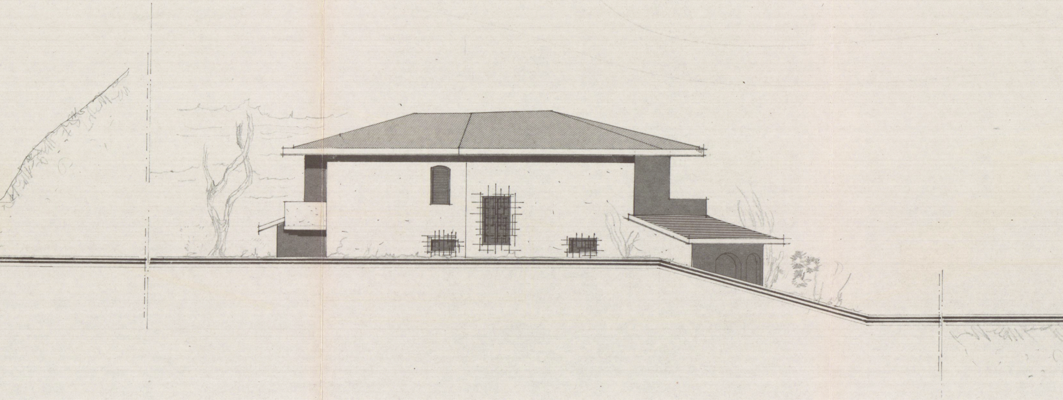

PROSPETTO EST

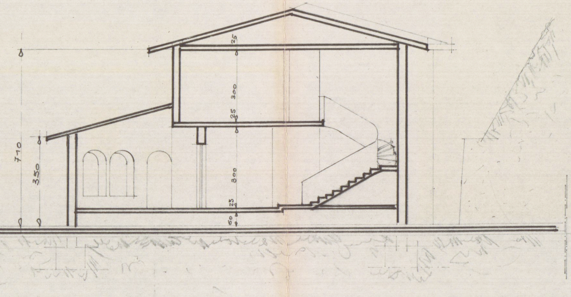
710
350
25
300
25
300
25
60

SEZIONE A - A

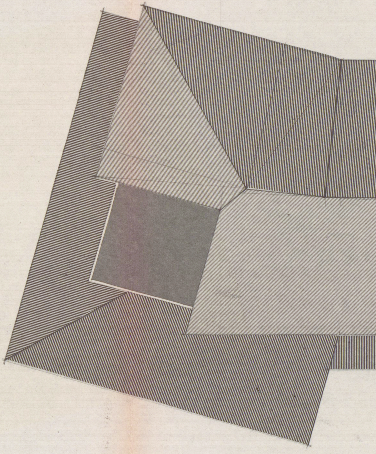

PIANTA COPERTURA

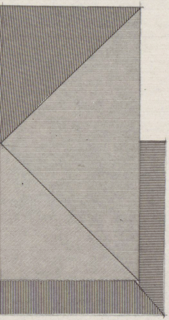

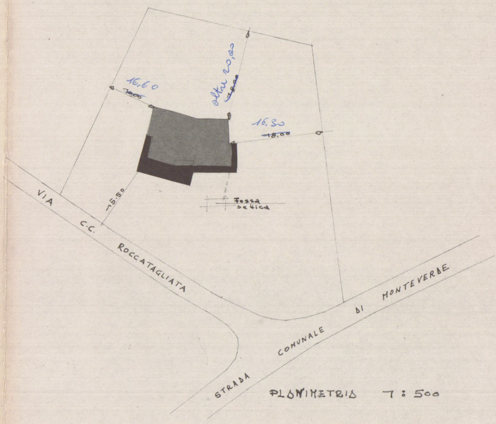
16,60
~~10,00~~
oltre 20,00
~~7,00~~
16,30
~~18,00~~
15.50
Fossa settica
VIA C.C. ROCCATAGLIATA
STRADA COMUNALE DI MONTEVERDE

PLANIMETRIA 1 : 500