S.
T.
P.

CAV. GEOM. PIERAMI GIOVANNI

STUDIO TECNICO - VIA TONIOLO 13 - VIA BERTOLONI 59/b
TEL. 0585/53348-52355 AVENZA (MS)

LAVORO

DI RISTRUTTURAZIONE DELLA CASA DI CIVILE ABITAZIONE DI PROPRIETA' DEL SIG. MARCHIGNOLI ORIELLA [redacted] SITO IN MARINA DI CARRARA - VIA PERUTELLI, ED ISNSIETNTE SUI MAPPALI nn° 35 - 36 FOGLIO 87

STATO MODIFICATO

TAV N° 2

DATA 19/03/1990

COMMITTENTE MARCHIGNOLI FRANCO

PROT.

PROGETTISTA Geom. GIOVANNI PIERAMI

SCALA 1/100

6 AGO 1991

VARIANTE

PERIZIA DI VARIANTE

APPROVATO

Variante [illegible]

Approvato dal Sindaco alle condizioni
Indicate nella Concessione Edilizia
N. 15 del 16 GEN. 1992

VARIANTE
Approvato dal Sindaco alle condizioni
della Concessione Edilizia originaria
N.° 394 del 18.10.90
CARRARA, li 16 GEN. 1992

IL DIRIGENTE 1° DIPARTIMENTO
(Arch. [illegible])

ESTRATTO DI MAPPA FOGLIO 81 - Comune di Carrara

Mapp. 35 - 36

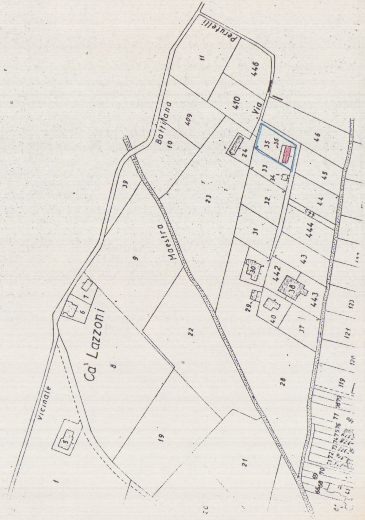

Via Perutelli
Via Battilana
Maestra
Ca' Lazzoni
Vicinale
11
446
410
409
10
24
35
36
33
34
46
45
44
444
23
32
31
39
9
30
442
38
43
443
29
40
37
7
6
1
8
22
28
19
21
5
123
121
120
119

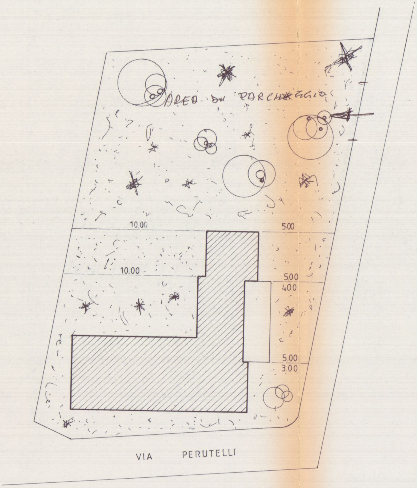
AREA DI PARCHEGGIO
10.00
5.00
10.00
5.00
4.00
5.00
3.00
VIA PERUTELLI

PLANIMETRIA GENERALE 1:200

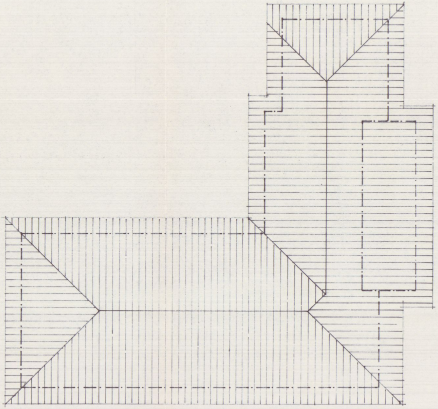

COPERTURA

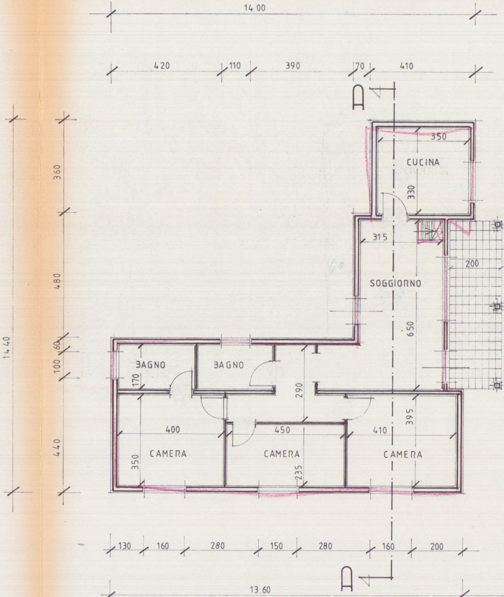
14.00
420
110
390
70
410
A
350
CUCINA
330
315
200
SOGGIORNO
650
60
360
480
14.40
60
100
440
BAGNO
BAGNO
170
290
400
450
410
395
CAMERA
CAMERA
CAMERA
350
235
130
160
280
150
280
160
200
A
13.60

PIANTA PIANO TERRA

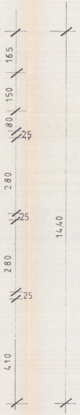
165
150
80
25
280
25
280
25
410
14,40

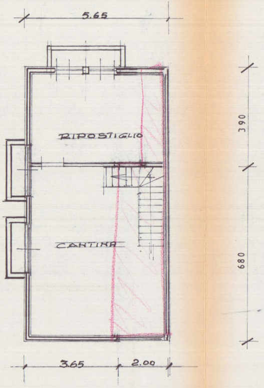
5.65
RIPOSTIGLIO
CANTINA
3.65
2.00
390
680

PIANO SEMINTERRATO

EST

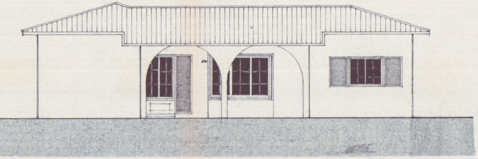

OUEST

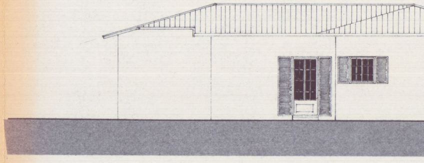

SUD

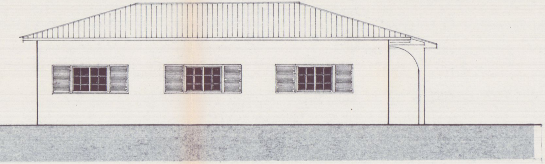

NORD

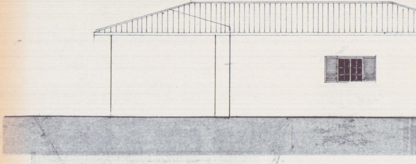

PROSPETTI

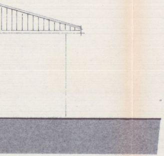

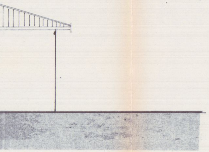

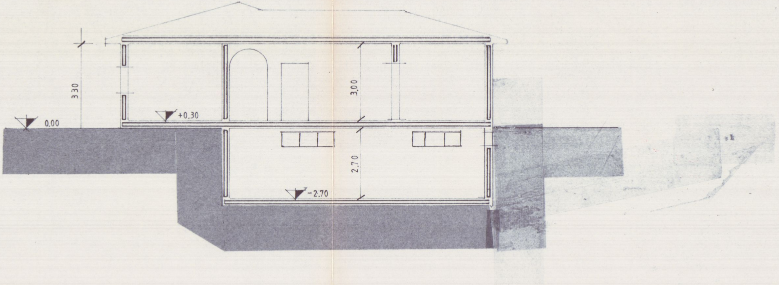
3.30
0.00
+0.30
3,00
2.70
-2.70

SEZIONE A-A

2 6 APR 1990

CAV. GEOM. PIERAMI GIOVANNI
STUDIO TECNICO - VIA TONIOLO 13 - VIA BERTOLONI 59/b
TEL. 0585/53348-52355 AVENZA (MS)

LAVORO	DI RISTRUTTURAZIONE DELLA CASA DI CIVILE ABITAZIONE DI PROPRIETA' DEL SIG. MARCHIGNOLI ORIETTA [redacted] SITA IN MARINA DI CARRARA - Via Perutelli, ED ISISTENTE SUI MAPPALI nn° 35 - 36 DEL FOGLIO 87 STATO ATTUALE	**TAV N°**	1
		DATA	19/03/1990
COMMITTENTE	MARCHIGNOLI FRANCO	**PROT.**	1/90
PROGETTISTA	Geom. GIOVANNI PIERAMI	**SCALA**	1/100

GIOVANNI PIERAMI N. 155

APPROVATO

Approvato dal Sindaco alle condizioni indicate nella Concessione Edilizia
N. 394 del 18 OTT. 1990

IL DIRIGENTE 1° DIRARTIMENTO
(Arch. Claudio Varriani)

ESTRATTO DI MAPPA FOGLIO 81 - Comune di Carrara -

Mapp. 35 - 36

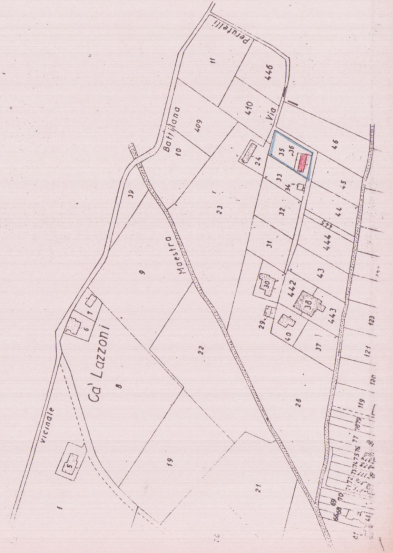
Via Perutelli
Battilana
Maestra
Ca' Lazzoni
Vicinale
11
446
410
409
10
39
24
35
36
33
34
46
45
44
32
31
444
43
30
442
38
443
29
40
37
23
9
22
8
28
19
21
1
5
6
7
123
121
120
119

PIANTA

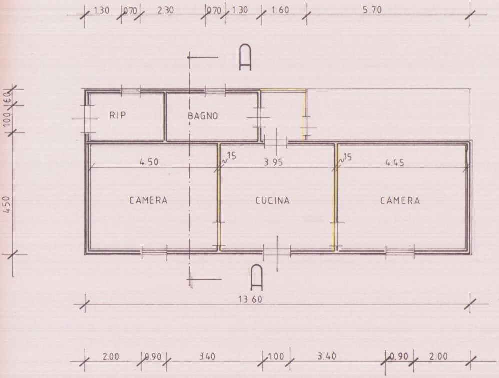
1.30
0.70
2.30
0.70
1.30
1.60
5.70
A
RIP
BAGNO
60
100
450
~15
~15
4.50
3.95
4.45
CAMERA
CUCINA
CAMERA
A
13.60
2.00
0.90
3.40
1.00
3.40
0.90
2.00

COPERTURA

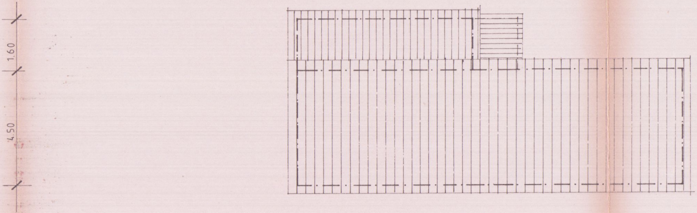

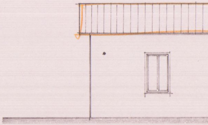

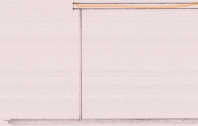

PROSPETTI

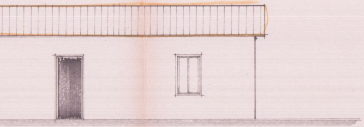

SUD

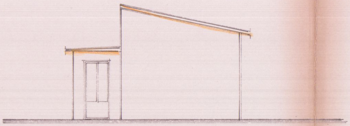

OVEST

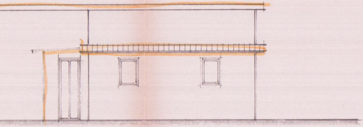

NORD

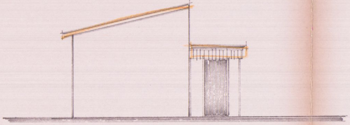

EST

SEZIONE

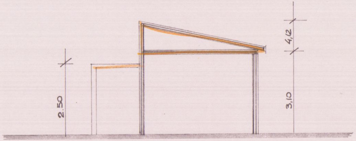

A-A

SCHEMA SUPERFICI UTILI ART.10 L.R. 10/79

ESISTENTE

Camera 4,50 x 3,95 = mq. 17,78
Camera 4,45 x 3,95 = " 17,58
Cucina 3,95 x 3,95 = =" 15,60
Bagno 3,15 x 1,75 = " 5,51
Ripostiglio
2,60 x 1,75 = " 4,55
Sgomber.1,60 x 1,75 = " 2,80

Sommano mq. 63,82

PROGETTO

Camera 3,50 x 4,00 = mq. 14.00
Camera 4,50 x 2,35 = mq. 10,57
Camera 4,10 x 3,95 = mq. 16,19

Bagno 1,70 x 2,90 = mq. 4,93
Bagno 1,70 x 2,90 = mq. 4,93
Corridoio 3,00x1,70= mq. 5,10

Sala 6,50 x3,15= mq. 20,15
Cucina 3,30 x 3,50 mq. 11,55
Portico 8,59 $\frac{\times 2,00}{2}$ ~~mq.~~ 4,29

Sommano mq. 97,18

DIFFERENZE

Progetto mq. 92,79
Esistente mq. 63,82

+ mq. 33,36

SUPERFICI E VOLUMI

ESISTENTE

Camera 4,50 x 3,95 = mq. 17,78 x 3,00 = mc. 53,34
Camera 4,45 x 3,95 = mq. 17,58 x 3,00 = mc. 52,74
Cucina 3,95 x 3,95 = mq. 15,60 x 3,00 = mc. 46,80
Bagno 3,15 x 1,75 = mq. 5,51 x 2,40 = mc. 13,22
Ripostiglio
2,60 x 1,75 = mq. 4,55 x 2,40 = mc. 10;92
Sgombero1,60 x 1,75 = mq. 2,80 x 2,40 = mc. 6,72

Sommano mq. 63,82 mc. 182,74

Progetto

1 3,50 x 4,00 = mq. 14,00
1 4,50 x 2,35 = " 10,57
1 4,10 x 3,95 = " 16,19
mq. 40,76 x 3,00 = mc. 122.28

2 1,70 x 2,90 = mq. 4,93
2 1,70 x 2,90 = mq. 4,93
mq; 9.86 X 3.00 (h) = mc. 29.58
3 1.70 X 3.00 = mq. 5.10 x 3:00 (h) = mc. 15.30

4 6,50 x 3,15 mq. 20,47
4 3,30 x 3,50 mq. 11,55
mq. 32,02 x 3,00 mc. 96,06
5 1/2(8,59 x 2;00) mq. 4;29 x 3,00 mc. 12,87

mq. 97,18 mc. 289,74

Progetto mq. 97,18 mc. 28974
Eistente mq. 63,82 mc. 182,74

33,36 mc. 107;04

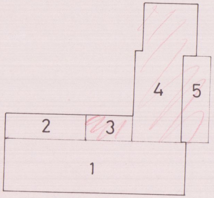

Volumi -

26 APR. 1990

S.T.P.

CAV. GEOM. PIERAMI GIOVANNI
STUDIO TECNICO - VIA TONIOLO 13 - VIA BERTOLONI 59/b
TEL. 0585/53348-52355 AVENZA (MS)

LAVORO	DI RISTRUTTURAZIONE DELLA CASA DI CIVILE ABITAZIONE DI PROPRIETA' DEL SIG. MARCHIGNOLI ORIETTA [redacted] SITO IN MARINA DI CARRARA - VIA PERUTELLI, ED ISNSIETNTE SUI MAPPALI nn° 35 - 36 FOGLIO 87 STATO MODIFICATO	**TAV N°** 2 **DATA** 19/03/1990
COMMITTENTE	MARCHIGNOLI FRANCO	**PROT.**
PROGETTISTA	Geom. GIOVANNI PIERAMI	**SCALA** 1/100

GIOVANNI PIERAMI

APPROVATO

Approvato dal Sindaco alle condizioni
Indicate nella Concessione Edilizia
N. 394 del 18 OTT. 1990

IL DIRIGENTE 1° DIPARTIMENTO
(Arch. Claudio Varriani)

ESTRATTO DI MAPPA FOGLIO 81 - Comune di Carrara

Mapp. 35 - 36

Conforme all'originale.

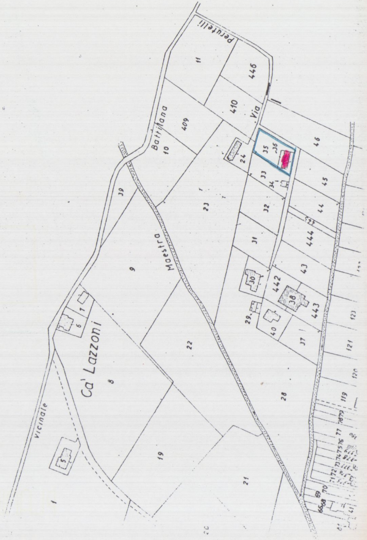
Via Perutelli
Battilana
Maestra
Ca' Lazzoni
Vicinale
11
446
410
409
10
39
24
35
36
46
33
34
45
23
32
44
31
444
9
43
30
442
38
7
6
29
443
40
37
22
8
28
121
120
119
19
21
1
5
20
123

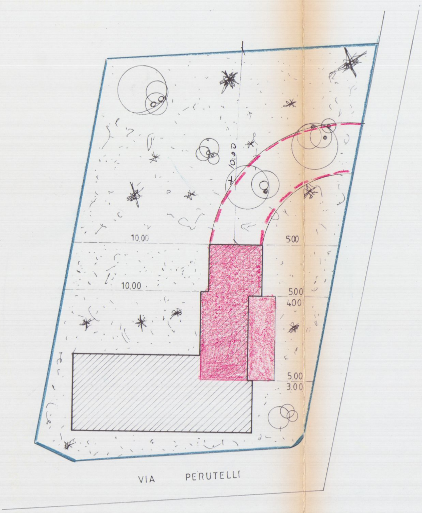
10.00
10.00
500
10.00
5.00
4.00
5.00
3.00
VIA PERUTELLI

PLANIMETRIA GENERALE 1:200

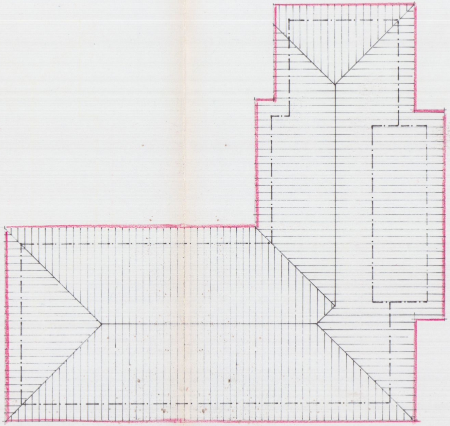

COPERTURA

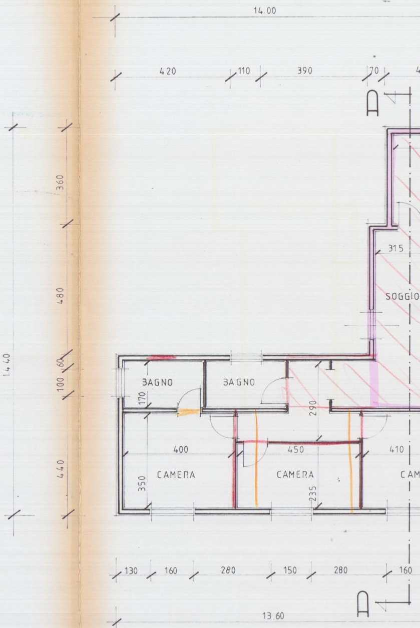
14.00
420
110
390
70
A
360
480
1440
60
100
440
315
SOGGIO
BAGNO
BAGNO
170
290
400
450
410
CAMERA
CAMERA
CAM
350
235
130
160
280
150
280
160
A
13.60

PIANTA PIANO TE

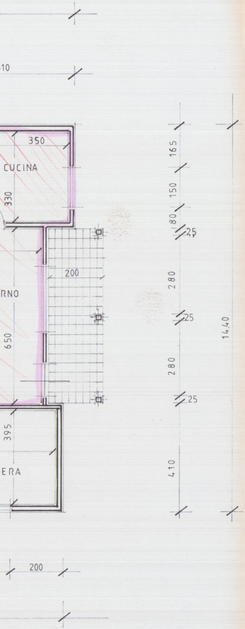
10
350
CUCINA
330
RNO
200
650
395
ERA
200
165
150
80
25
280
25
14,40
280
25
410

RRA

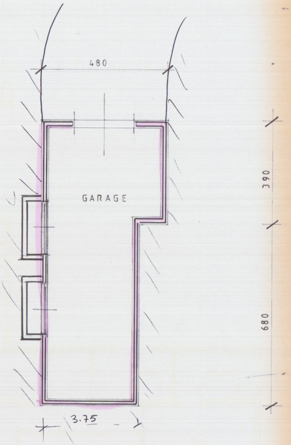
480
GARAGE
390
680
3.75

PIANO SEMINTERRATO

EST

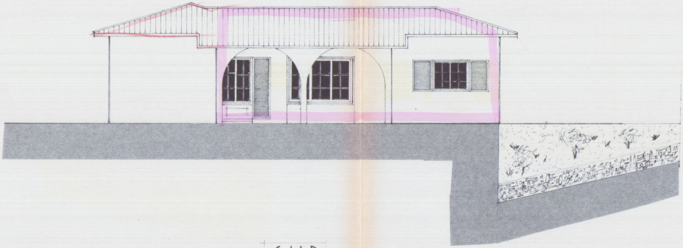

SUD

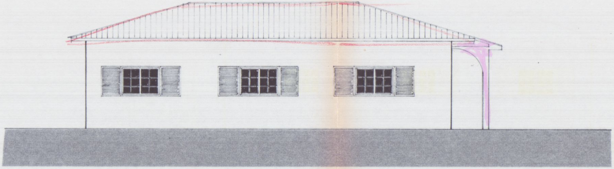

PROSPETTI

OVEST

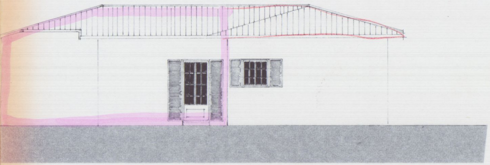

NORD

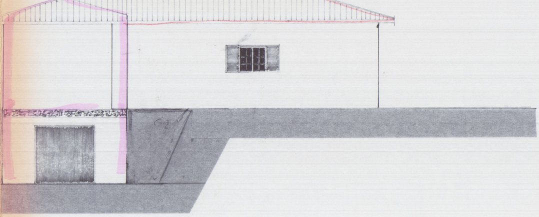

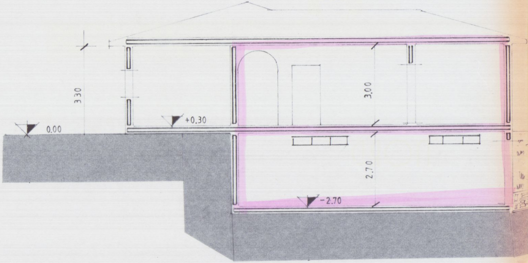
3.30
0.00
+0.30
3.00
2.70
-2.70

SEZIONE A-A

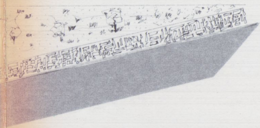

S.
T.
P.

CAV. GEOM. PIERAMI GIOVANNI
STUDIO TECNICO - VIA TONIOLO 13 - VIA BERTOLONI 59/b
TEL. 0585/53348-52355 AVENZA (MS)

LAVORO	DI RISTRUTTURAZIONE DELLA CASA DI CIVILE ABITAZIONE DI PROPRIETA' DEL SIG. MARCHIGNOLI ~~FRANCO~~ ORIETTA SITA IN MARINA DI CARRARA - Via Perutelli, ED ISISTENTE SUI MAPPALI nn° 35 - 36 DEL FOGLIO 87 STATO ATTUALE	**TAV N°** 1 **DATA** 19/03/1990
COMMITTENTE	MARCHIGNOLI FRANCO	**PROT.** 1/90
PROGETTISTA	Geom. GIOVANNI PIERAMI	**SCALA** 1/100

- 6 AGO. 1991

VARIANTE

APPROVATO

Variante sostanziale
Approvato dal Sindaco alle condizioni
Indicate nella Concessione Edilizia
N. 15 del 16 GEN. 1992

VARIANTE
Approvato dal Sindaco alle condizioni
della Concessione Edilizia originaria
N.o 394 del 18.10.90
CARRARA, li 16 GEN. 1992

IL DIRIGENTE 1° DIPARTIMENTO
(Arch. Claudio Varriani)

ESTRATTO DI MAPPA FOGLIO 81 - Comune di Carrara -

Mapp. 35 - 36

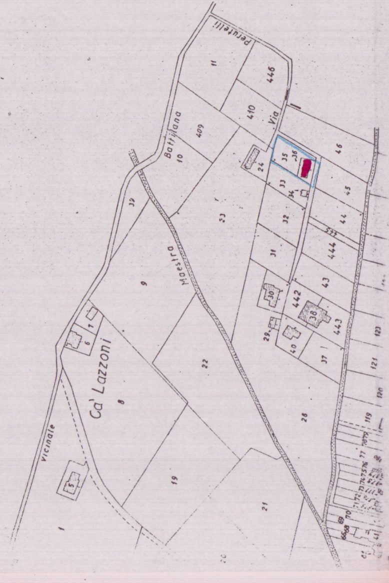
Perutelli
Via
Battilana
Maestra
Ca' Lazzoni
Vicinale
11
446
410
409
10
24
35
36
46
33
34
45
32
44
444
31
43
30
442
38
29
40
443
37
9
7
6
22
8
28
19
21
5
1
123
121
120
119

PIANTA

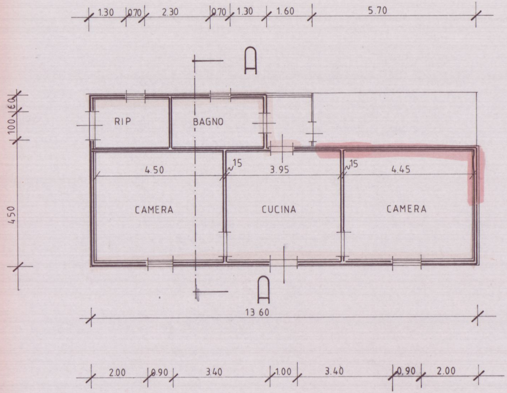
1.30
0.70
2.30
0.70
1.30
1.60
5.70
A
60
100
RIP
BAGNO
4.50
15
3.95
15
4.45
450
CAMERA
CUCINA
CAMERA
A
13 60
2.00
0.90
3.40
1.00
3.40
0.90
2.00

COPERTURA

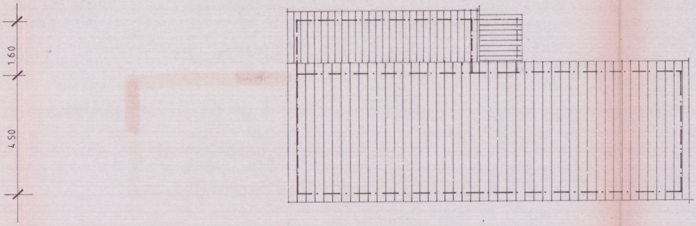

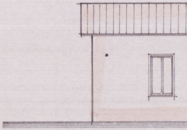

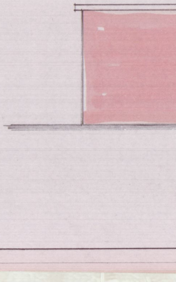

PROSPETTI

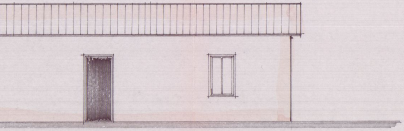

SUD

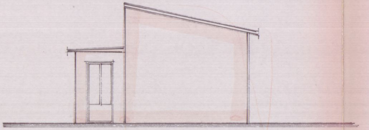

OVEST

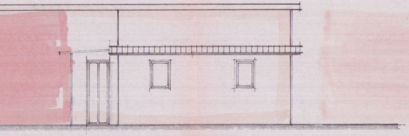

NORD

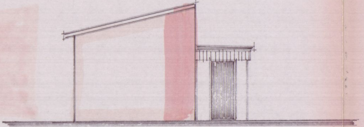

EST

SEZIONE

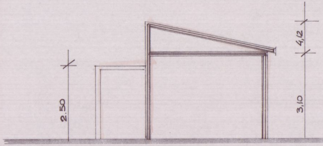

A-A

SCHEMA SUPERFICI UTILI ART.10 L.R. 10/79

ESISTENTE

Camera 4,50 x 3,95 = mq. 17,78

Camera 4,45 x 3,95 = " 17,58

Cucina 3,95 x 3,95 = =" 15,60

Bagno 3,15 x 1,75 = " 5,51

Ripostiglio
2,60 x 1,75 = " 4,55

Sgomber.1,60 x 1,75 = " 2,80

Sommano mq. 63,82

PROGETTO

Camera 3,50 x 4,00 = mq. 14.00

Camera 4,50 x 2,35 = mq. 10,57

Camera 4,10 x 3,95 = mq. 16,19

Bagno 1,70 x 2,90 = mq. 4,93

Bagno 1,70 x 2,90 = mq. 4,93

Corridoio 3,00x1,70= mq. 5,10

Sala 6,50 x3,15= mq. 20,15

Cucina 3,30 x 3,50 mq. 11,55

Portico 8,59 x 2,00 ~~mq.~~ 8,59
2

Sommano mq. 97,18

DIFFERENZE

Progetto mq. 92,79

Esistente mq. 63,82

+ mq. 33,36