



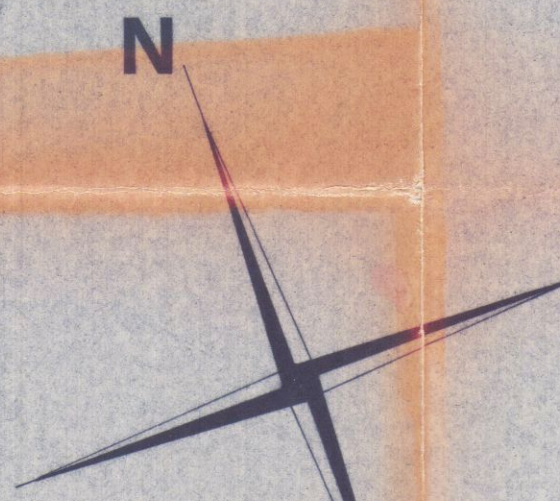

STUDIO TECNICO PROFESSIONALE
Geom.: **RICCI G. BABBONI G. FERRARINI U.**
Associazione fra professionisti
Via Mazzini n. 15 Tel. 75145 CARRARA


VARIANTE A PROGETTO APPROVATO

IN DATA 24-5-1981 n° 191

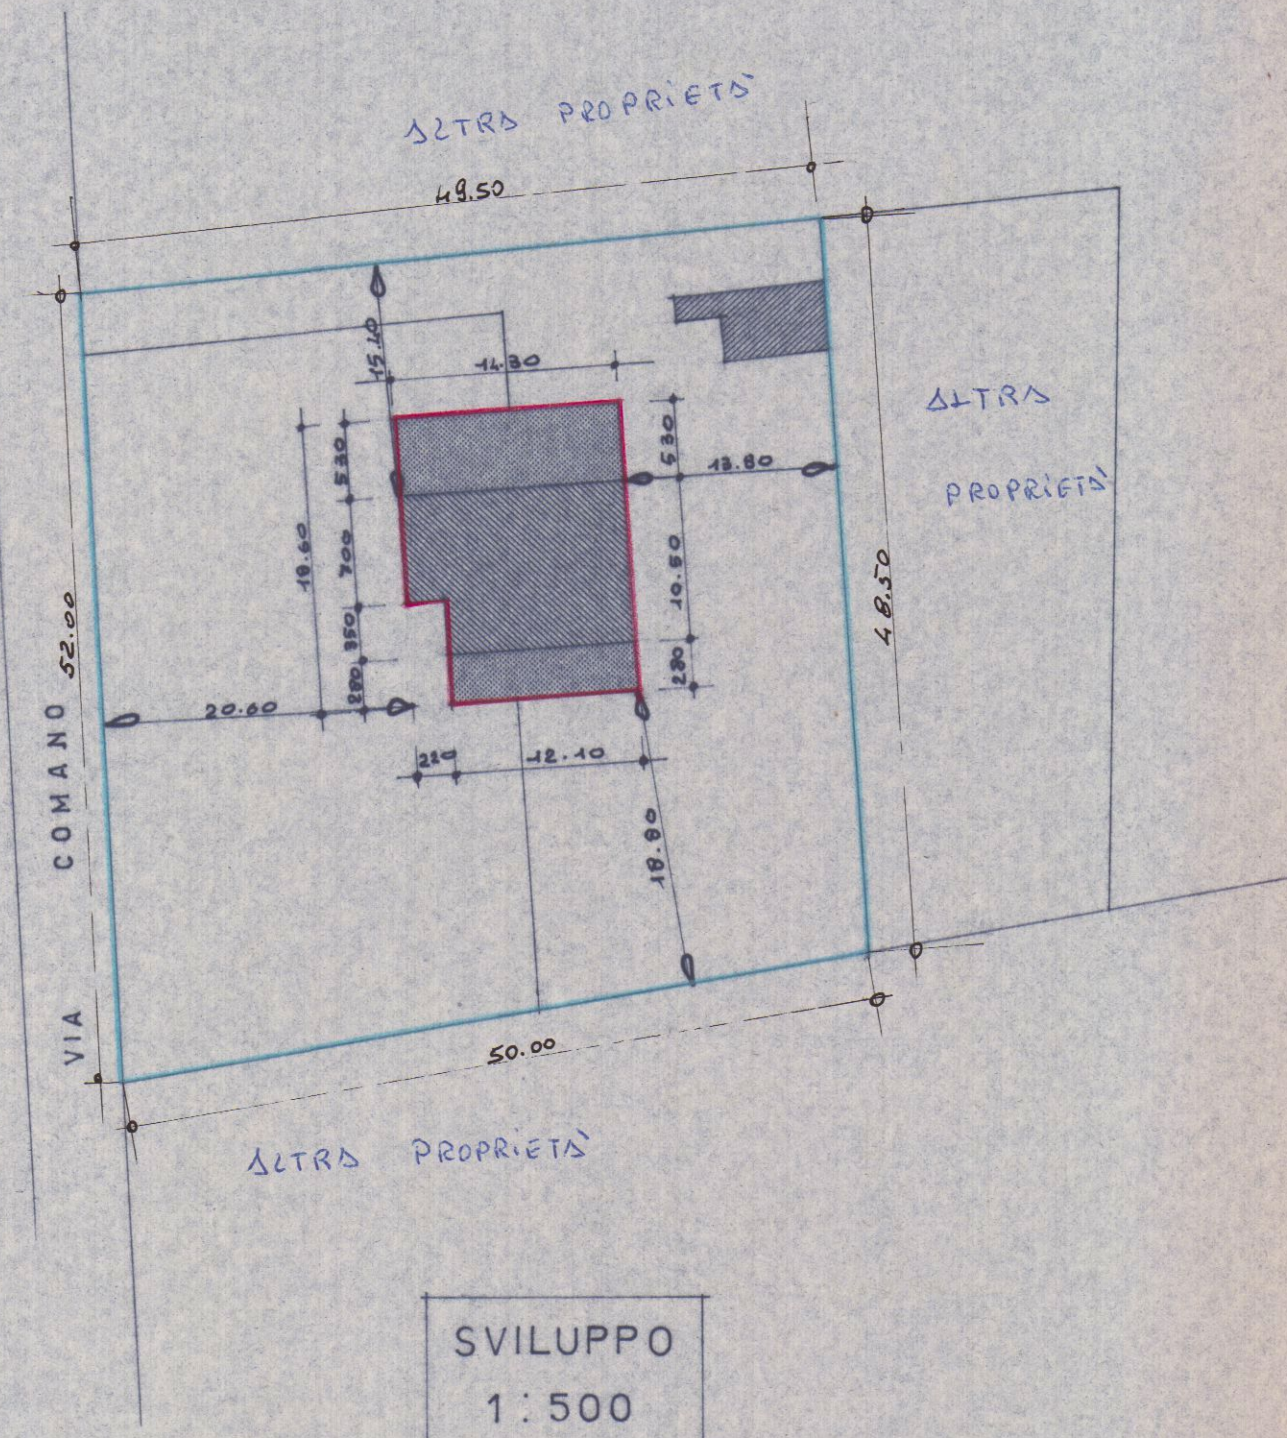


SVILUPPO
1 : 500


SCHEMA VOLUMI

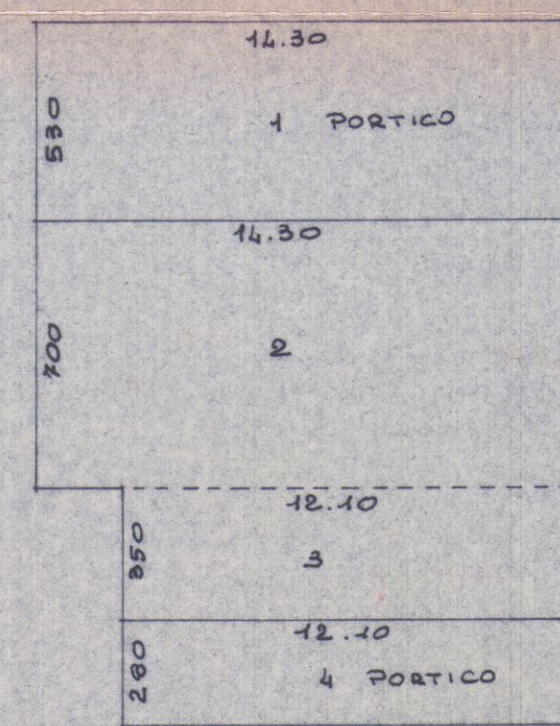

PIANO TERRA

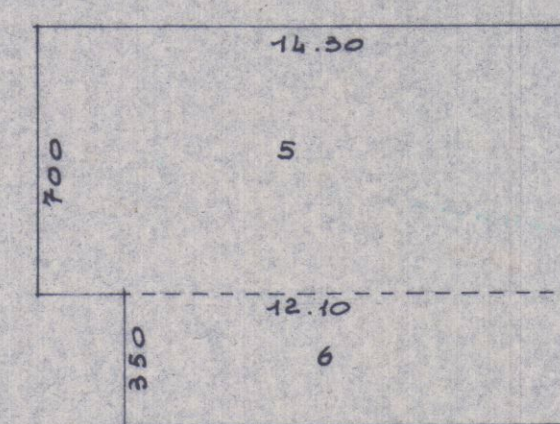

PIANO PRIMO

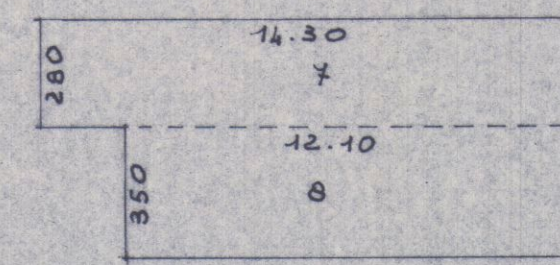

PIANO MANSARDA

V.	Dimensioni	Sup.
1	14,30 x 5,30	75,19
4	12,10 x 2,80	33,88

} PORTICO

			p.	Vol.
2	$-14,30 \times 7,00$	$-100,10$	3,80	380,38
3	$-12,10 \times 3,50$	$-42,35$	3,80	160,93
5	$-14,30 \times 7,00$	$-100,10$	2,65	265,26
6	$-12,10 \times 3,50$	$-42,35$	2,65	112,22
7	$-14,30 \times 2,80$	$-40,04$	b. med. 2,15	86,08
8	$-12,10 \times 3,50$	$-42,35$	h. med. 2,15	91,05

1095.92

SUP COPERTA = mq. 262,12
VOLUME = mc. 1095,92

22 MAR 1980

1

AMPLIAMENTO AL FABBRICATO


SITO IN VIA VIC. BASSAGRANDE-FOSSA
LOCALITÀ FOSSA MAESTRA
MARINA DI CARARRA

PROPRIETÀ: FATTORI INMA, CARLO E GASTINI GIOVANNA

**SOLUZIONE
SOSPESO**




IL TECNICO: *Carlo Follon*

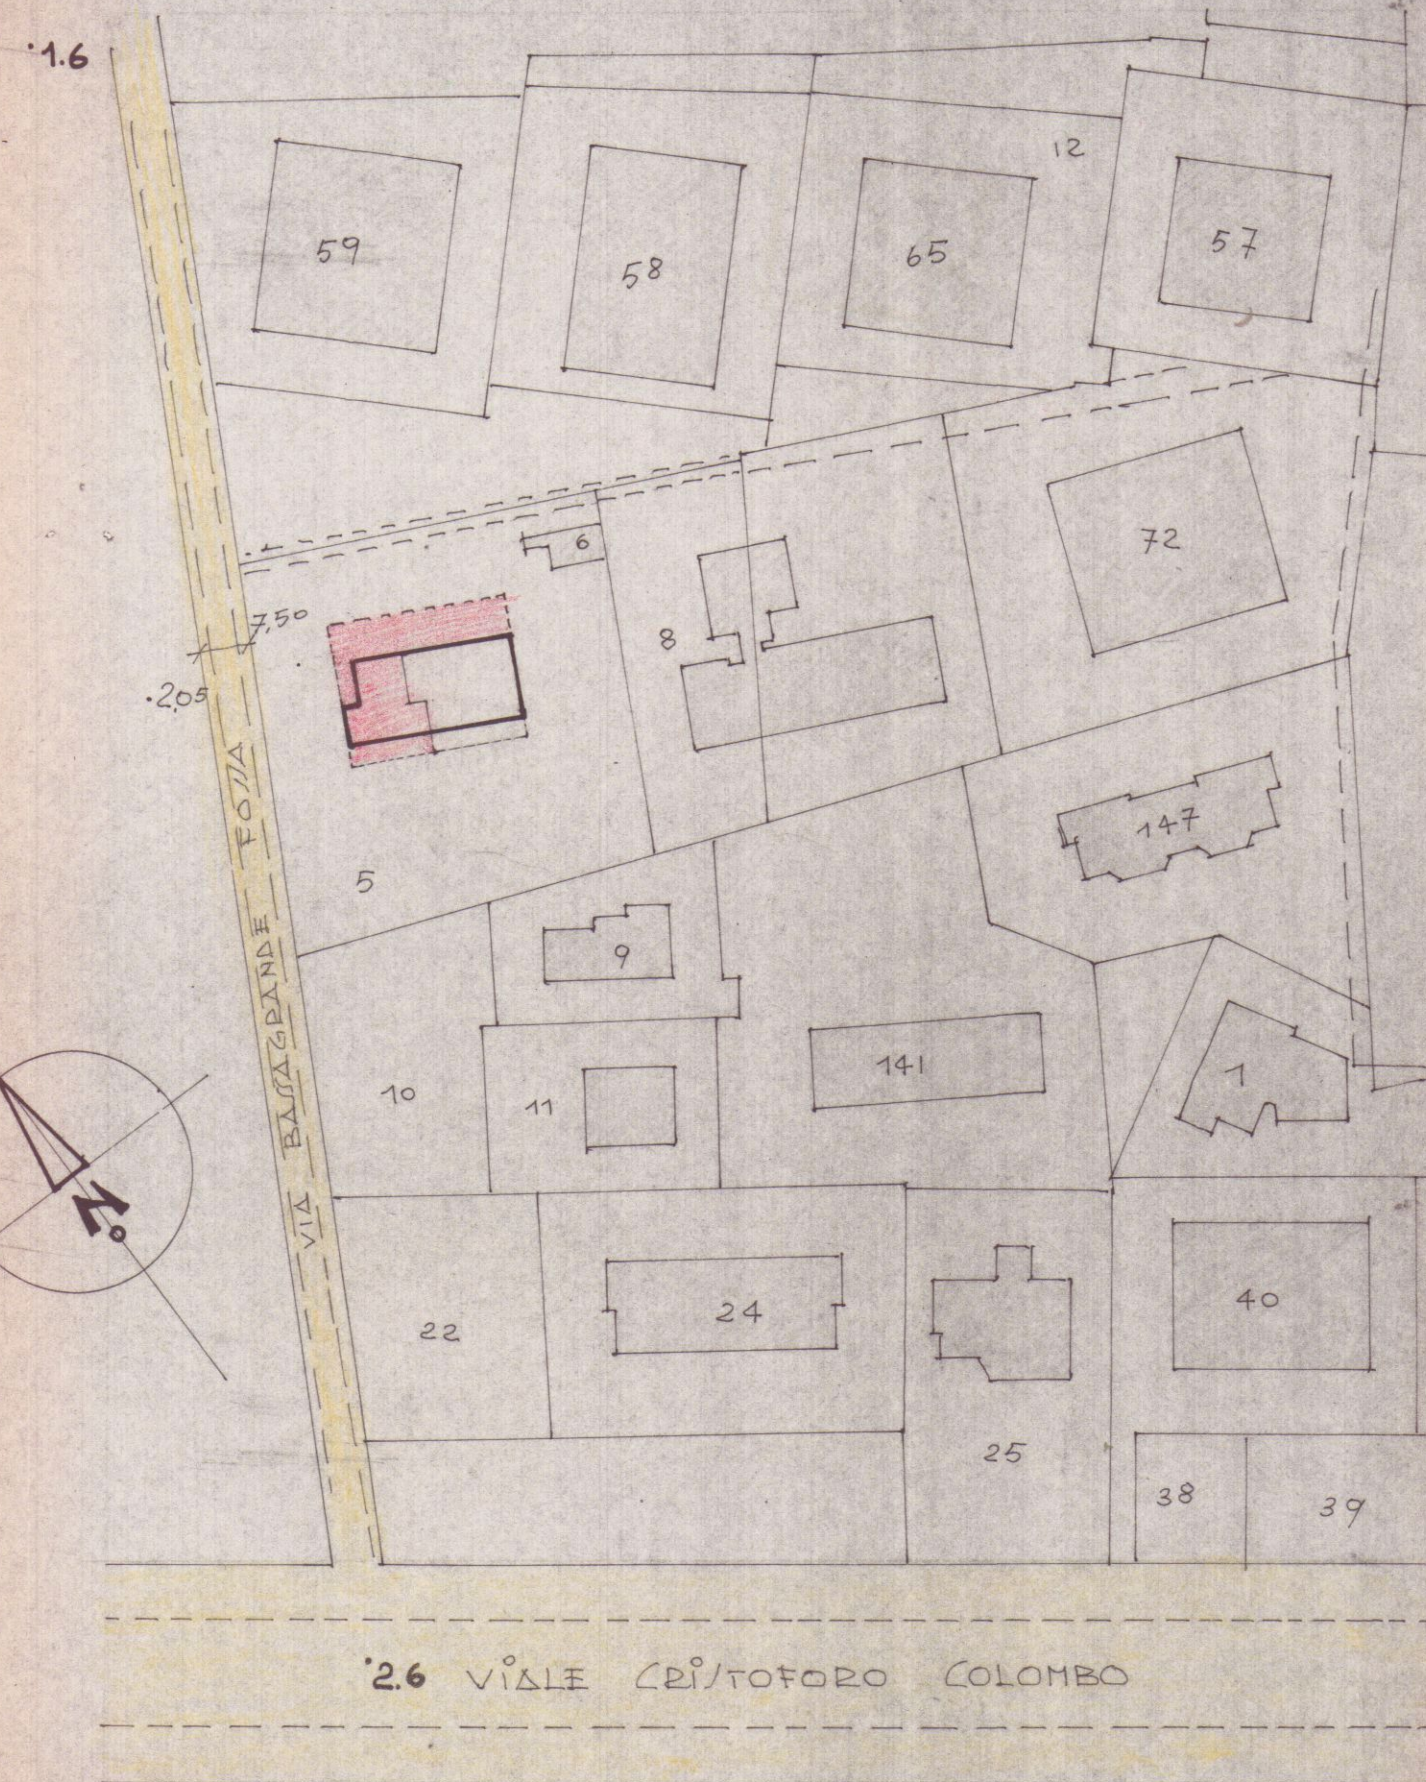

SCALA 1:1000

FOGLIO 95

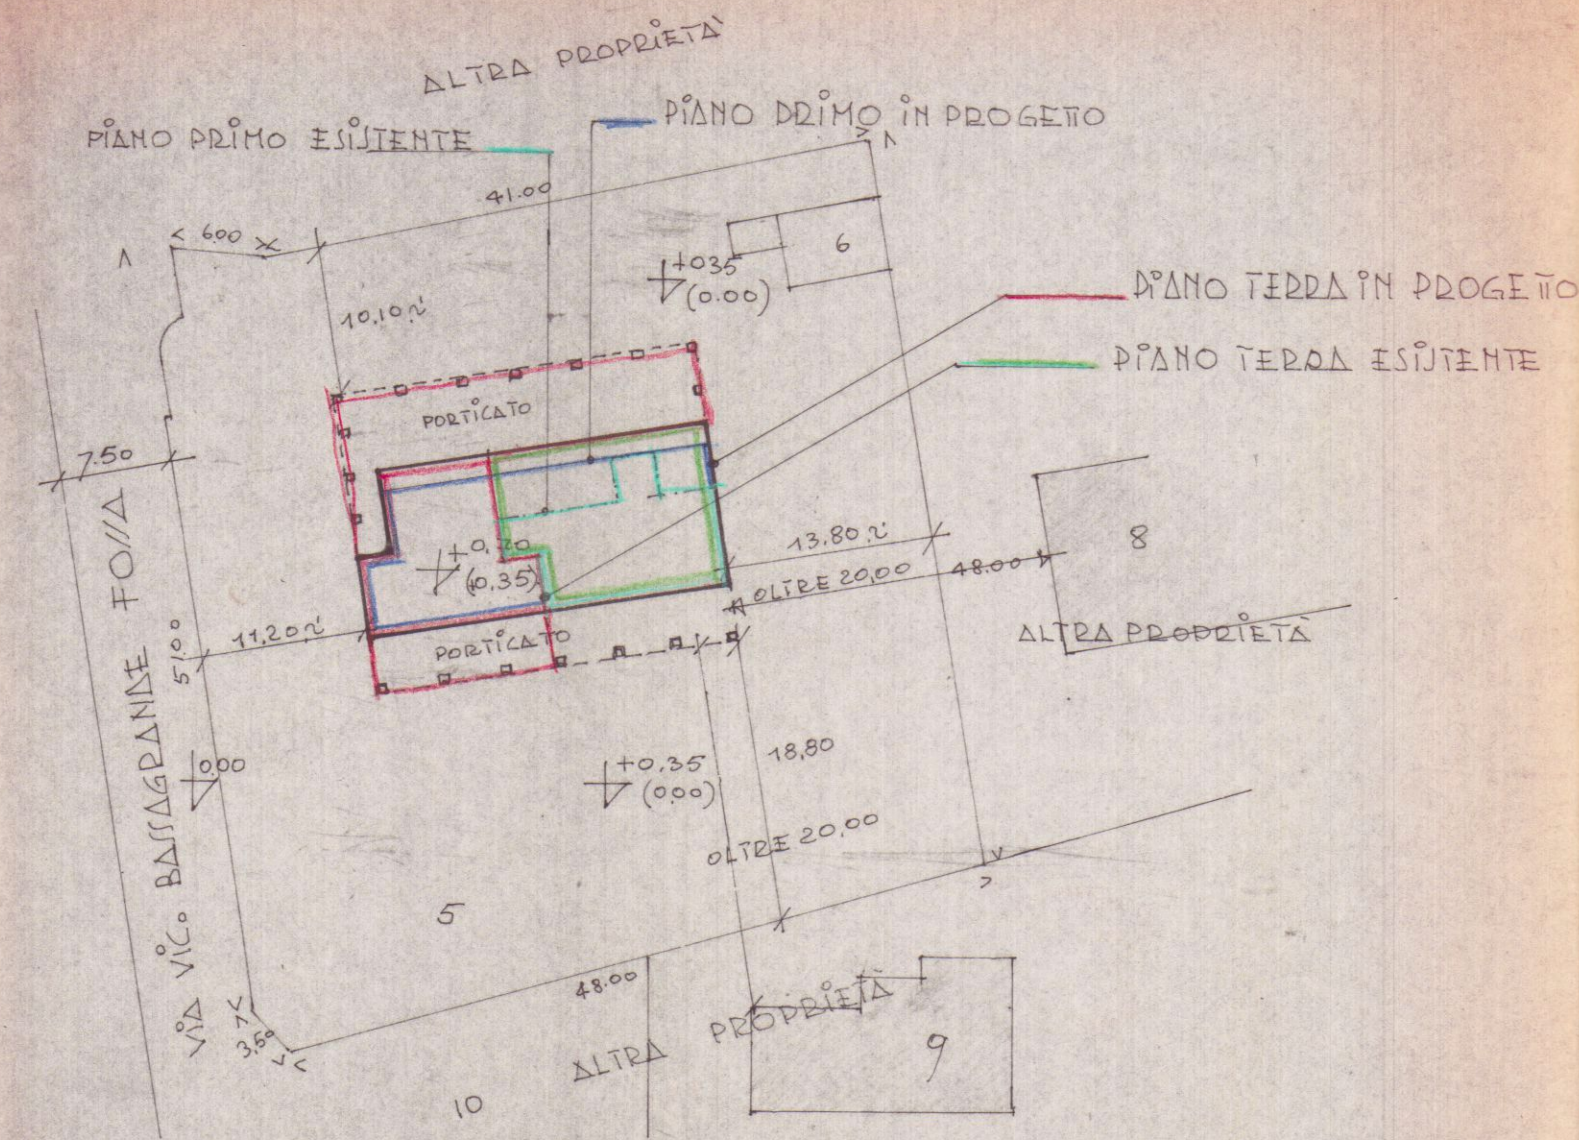

SCALA 1:500

NORME DI D. R. G. L. O.

ZONA CLASSIFICATA CON LA LETTERA "E" / 2

ALTEZZA MAX = ML. 10.60



numero dei piani fuori terra 3

indice fabbricabilità 2.5 mc./mq.




tepp. di cop. 1/4

distanza dei confini e dalle strade non inferiore a ml. 6

UP. COP. ESISTENTE mq. 142.45 UP. COP. IN PROGETTO mq. 93.20 TOTALE UP. COP. mq. 235.65	Riepilogo VOLUME ESISTENTE (mc. 848-50) = mc. 798 VOLUME IN PROGETTO mc. 684 TOTALE mc. 1482	PORTICATO ESIS. mq. 34 PORTICATO IN PROGETTO mq. 171 TOTALE mq. 205
--	---	--

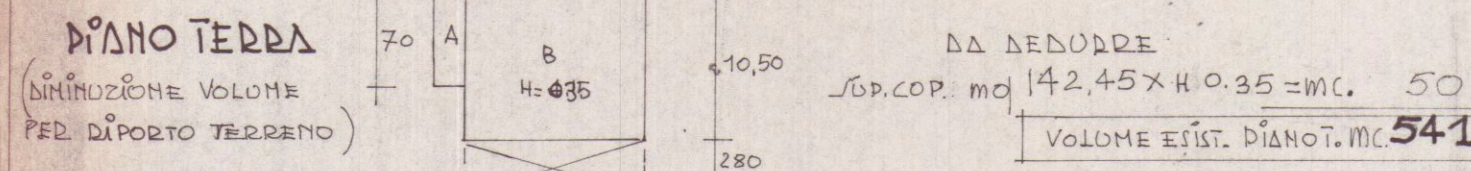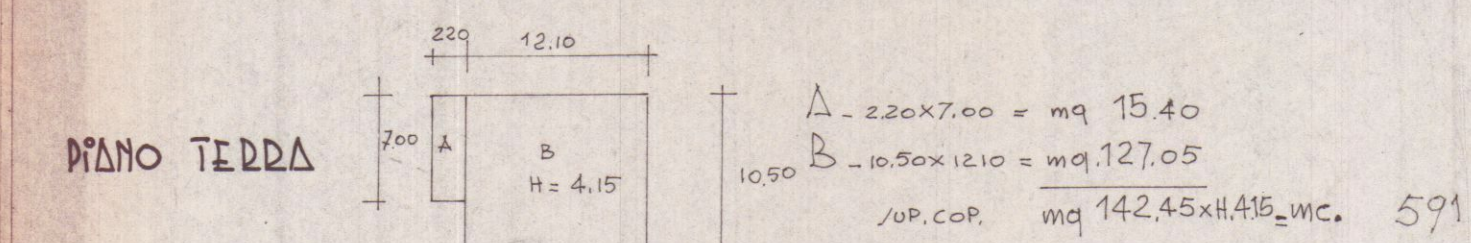

PORTICATO: $12.10 \times 2.80 = \text{mq. } 34$

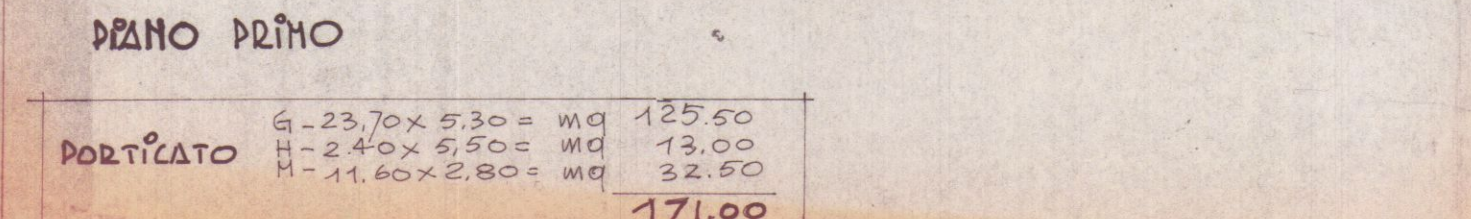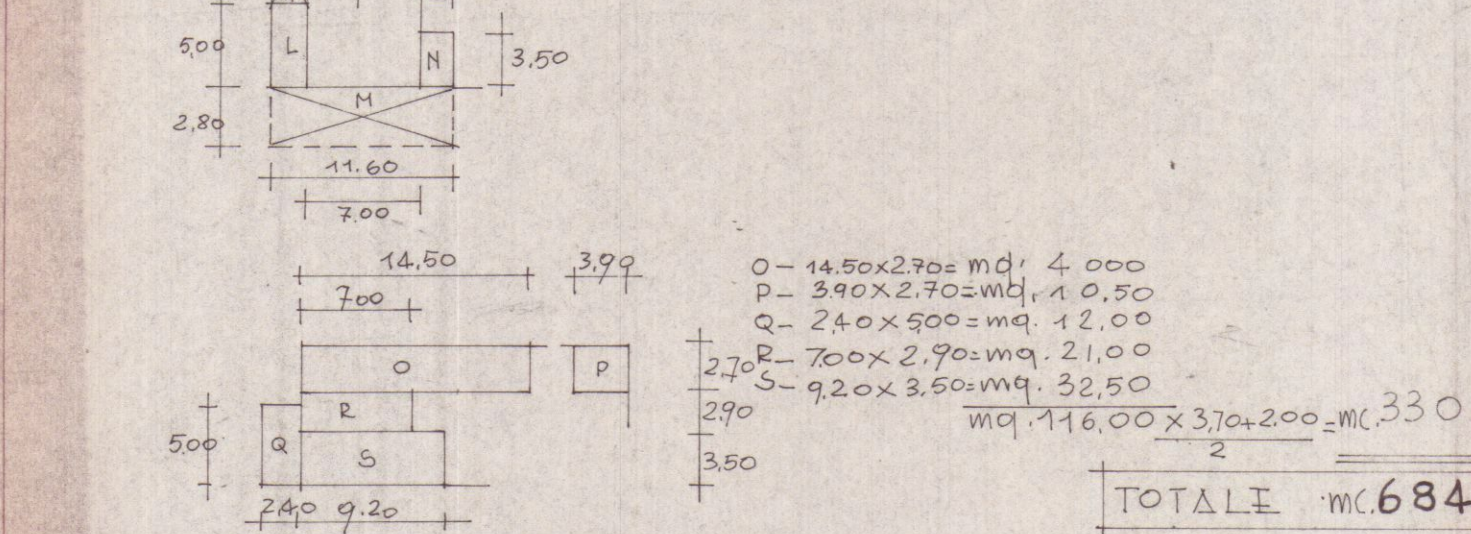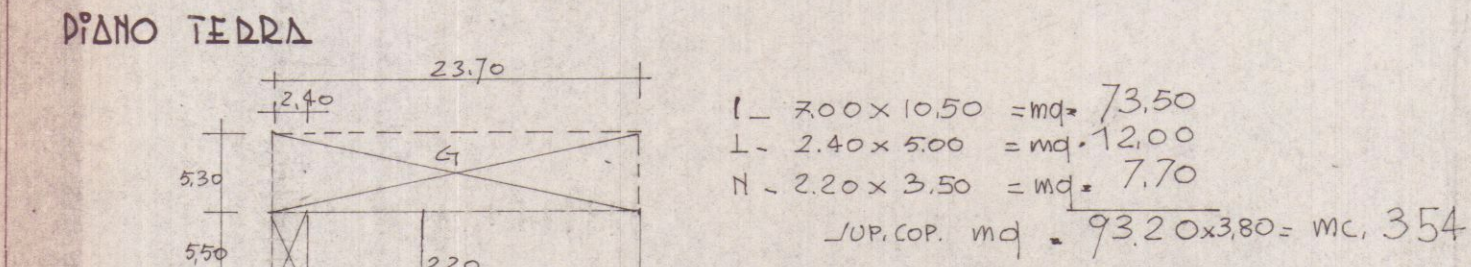

PROPRIETÀ: FATTORI IMMA, CARLO *Carlo Fattori*
VIA VIC. BASSAGRANDE FOVA - LOCALITÀ FOVA MAESTRA -
MARINA DI CARRARA

FABBRICATO ESISTENTE

1 SOLUZIONE
SOSPESO




Carlo Fattori

COMMISSIONE INTERCOMUNALE SOU ARBITRALI n. 2
Numero 13° d.1 - 4 AGO. 1980
percorso *presente con permesso*
Il Presidente *GF*

DIAMIA DIAMO TERDA

Scala 1:100

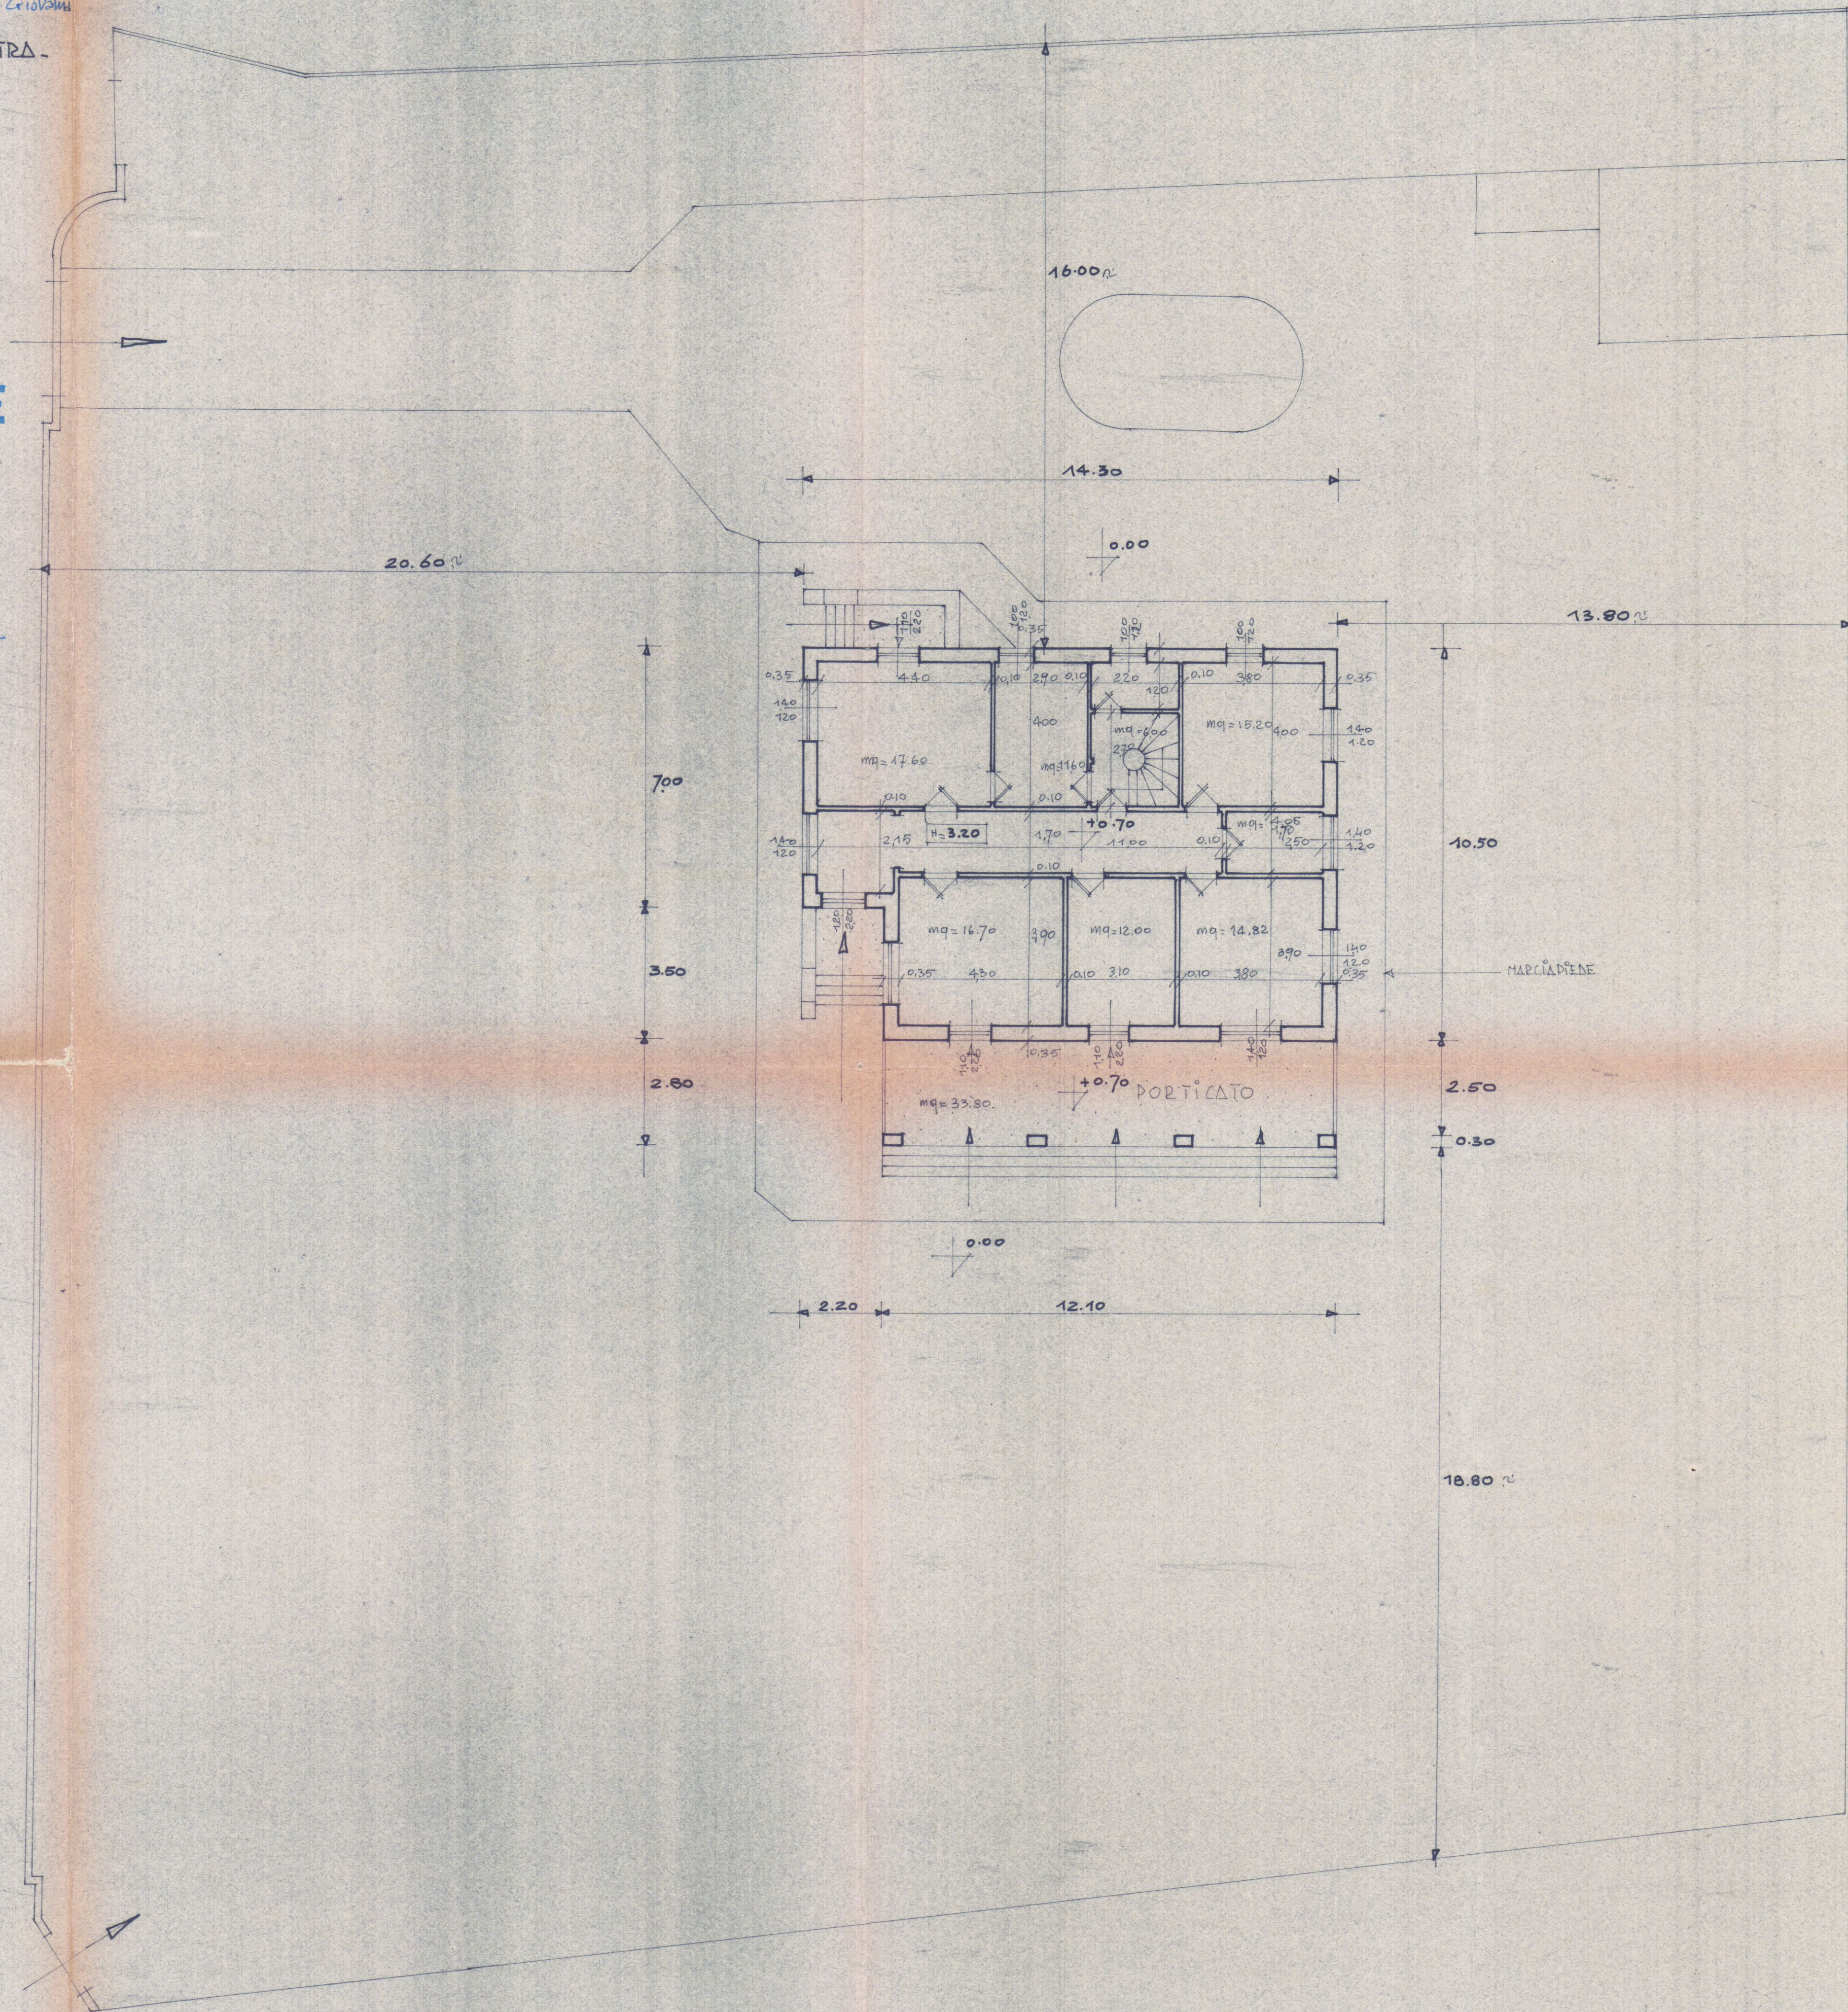

22 MAR. 1980


PROPRIETÀ: FATTORI ENNA, CARLO E GATINI GIOVANNA
VIA VIC. BASSAGRANDE FOSSA - LOCALITÀ FOSSA MAESTRA -
MARINA DI CARRARA

FABBRICATO ESISTENTE


1 SOLUZIONE
SOSPESO




Scala 1:100

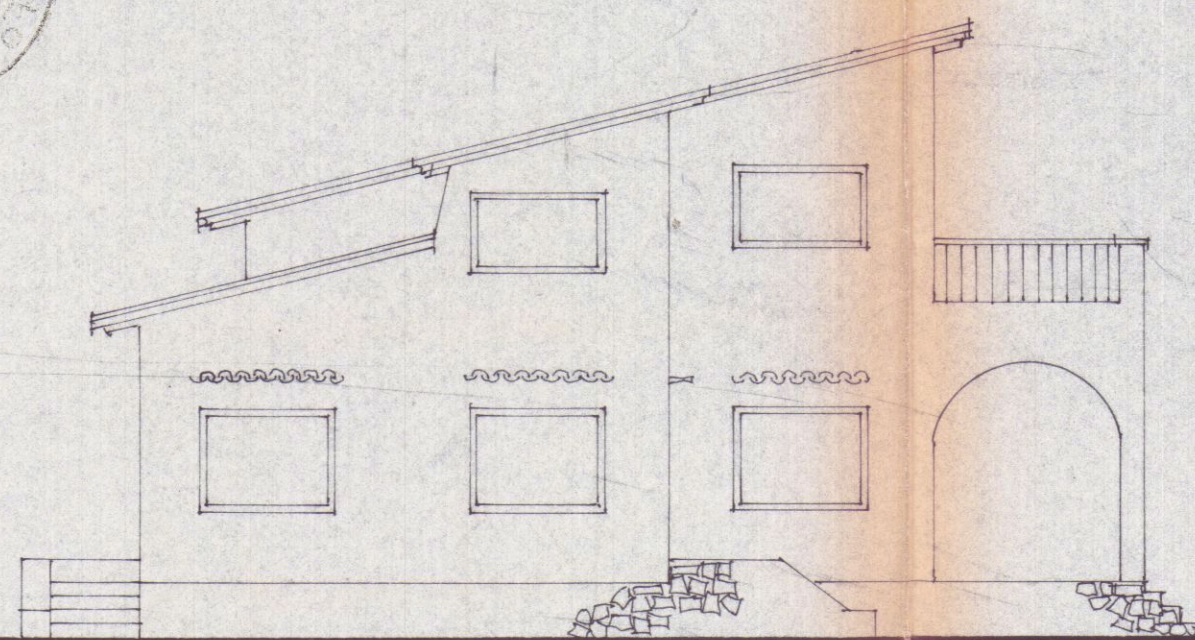


PRO/DETTO OVEST

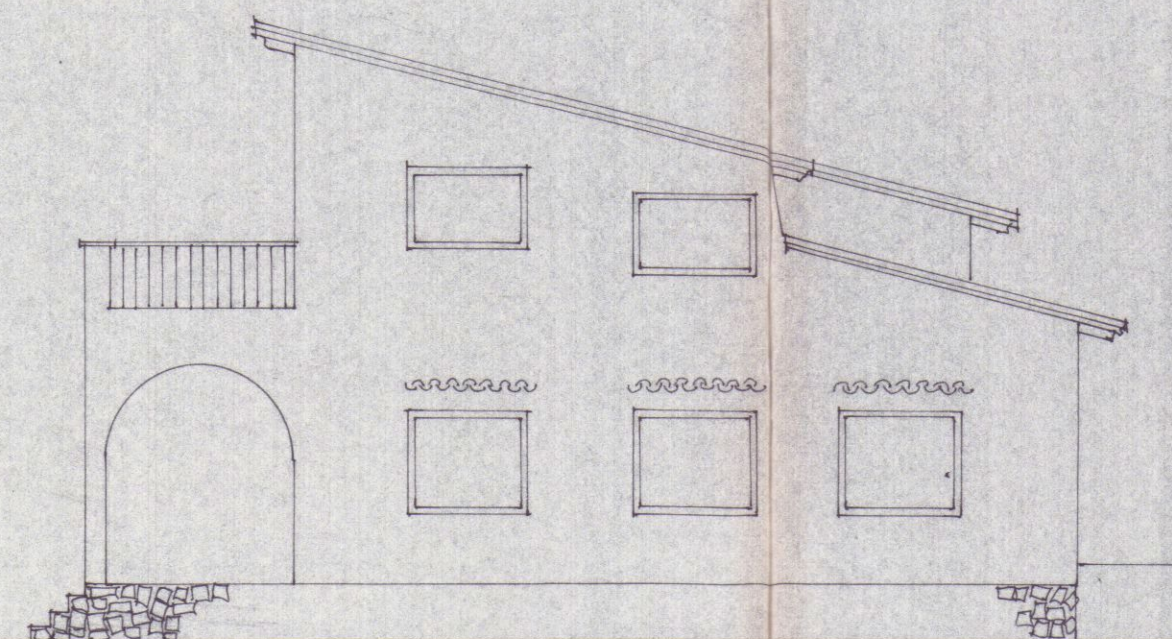

PRO/DETTO EST

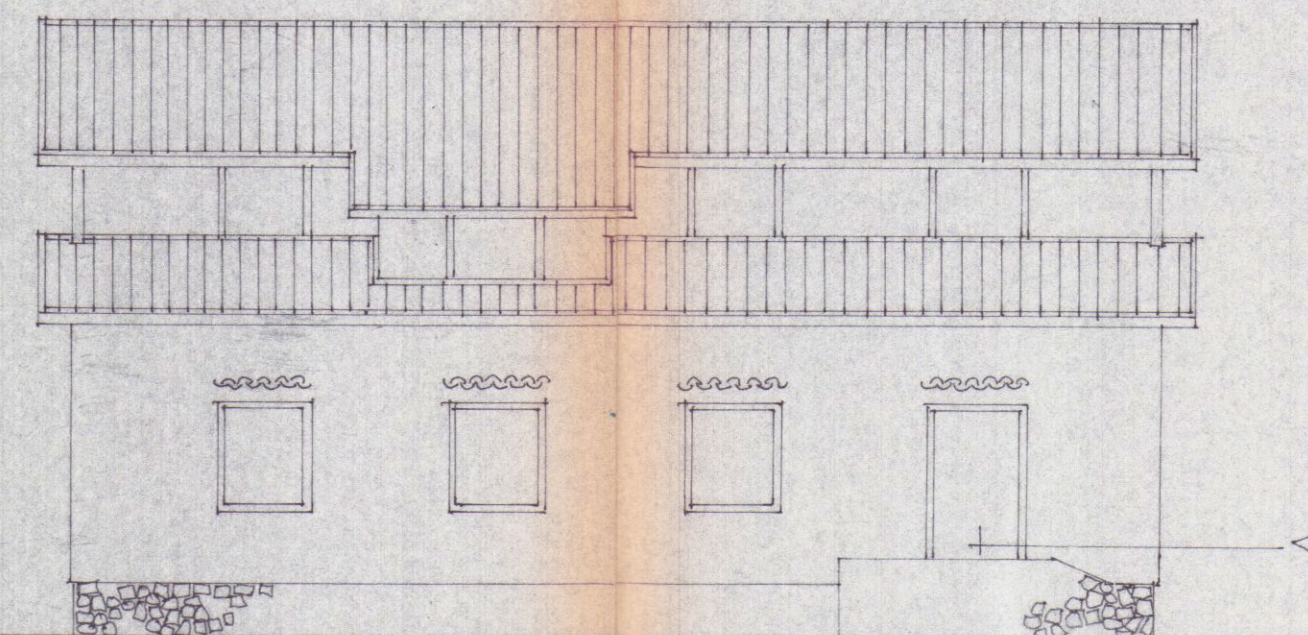

PRO/DETTO NORD

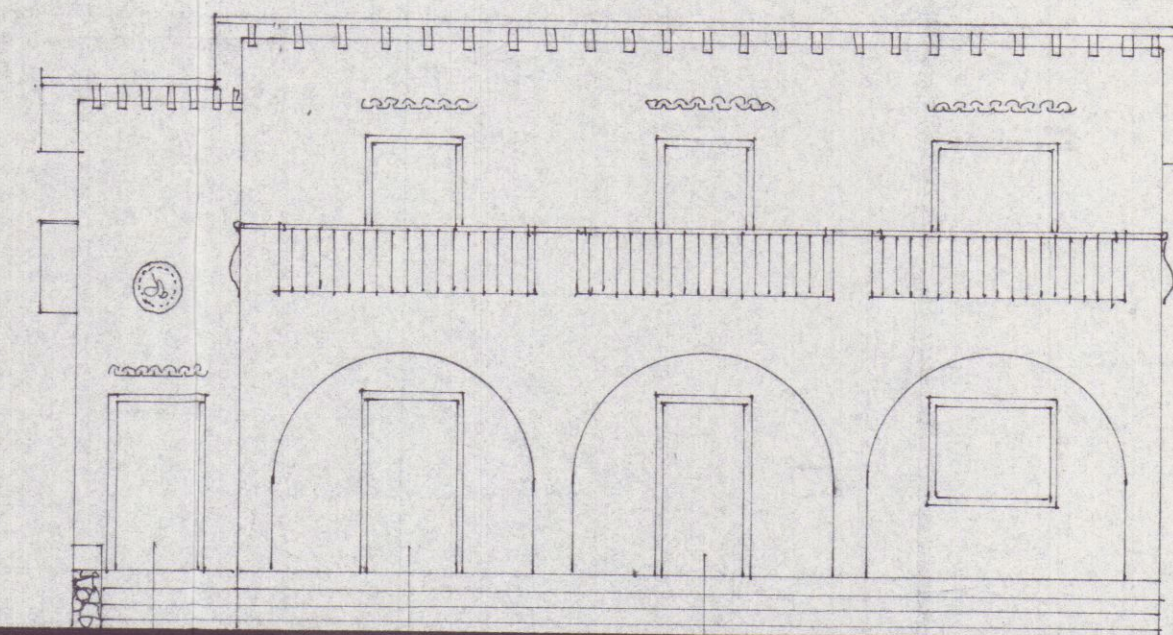

PRO/DETTO SUD


COMMISSIONE INTERCOMUNALE BENI AMBIENTALI n. 2
n. 13 del 13 AGO 1980
per parere favorevole
Il Presidente

PROPRIETÀ: FATTORI IMMA, CARLO E GASTINI GIOVANNA

VIA VIC. BASSAGRANDE FOSSA - LOCALITÀ FOSSA MAESTRA -
MARINA DI CARRADA

**1 SOLUZIONE
SOSPESO**

COMMISSIONE INTERCOMUNALE GLI AMBIENTALI n. 2
riunione n. 13^a del 4 AGO 1980
Il Presidente

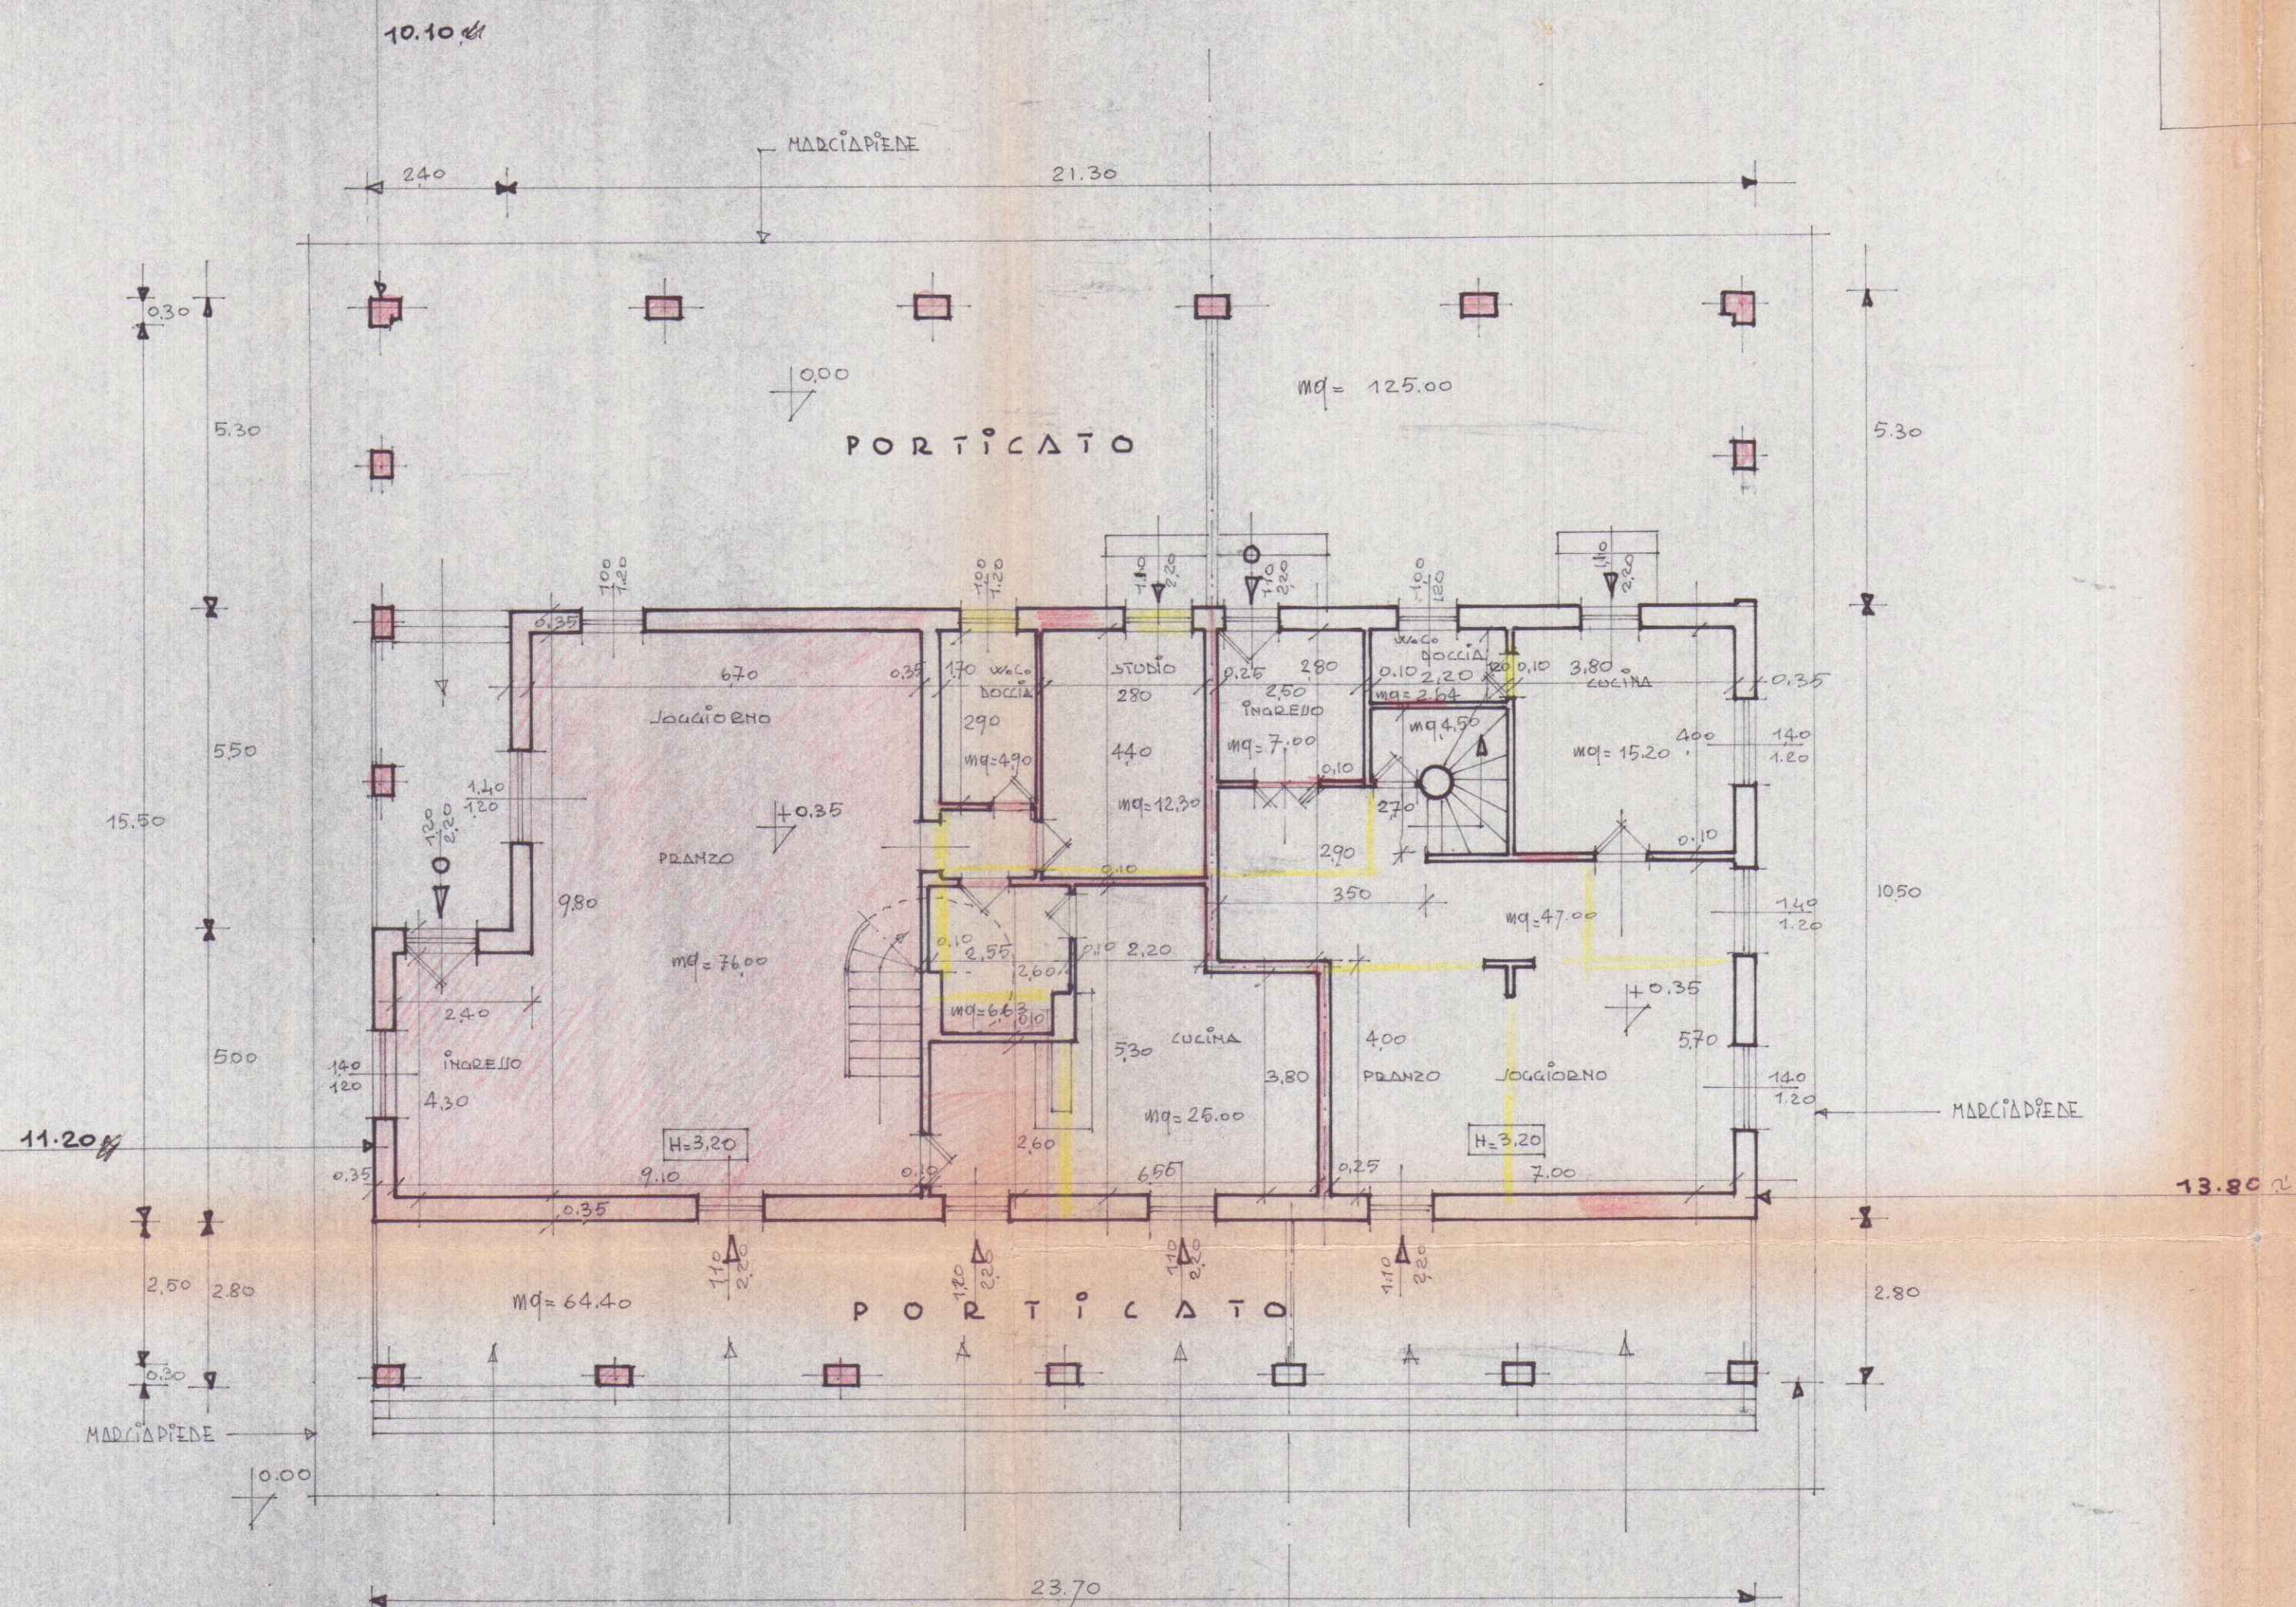

PIANTA PIANO TERRA

Scala 1:100


1 SOLUZIONE

SOSPESO


Il Presidente




PiANTA PRIMO PIANO

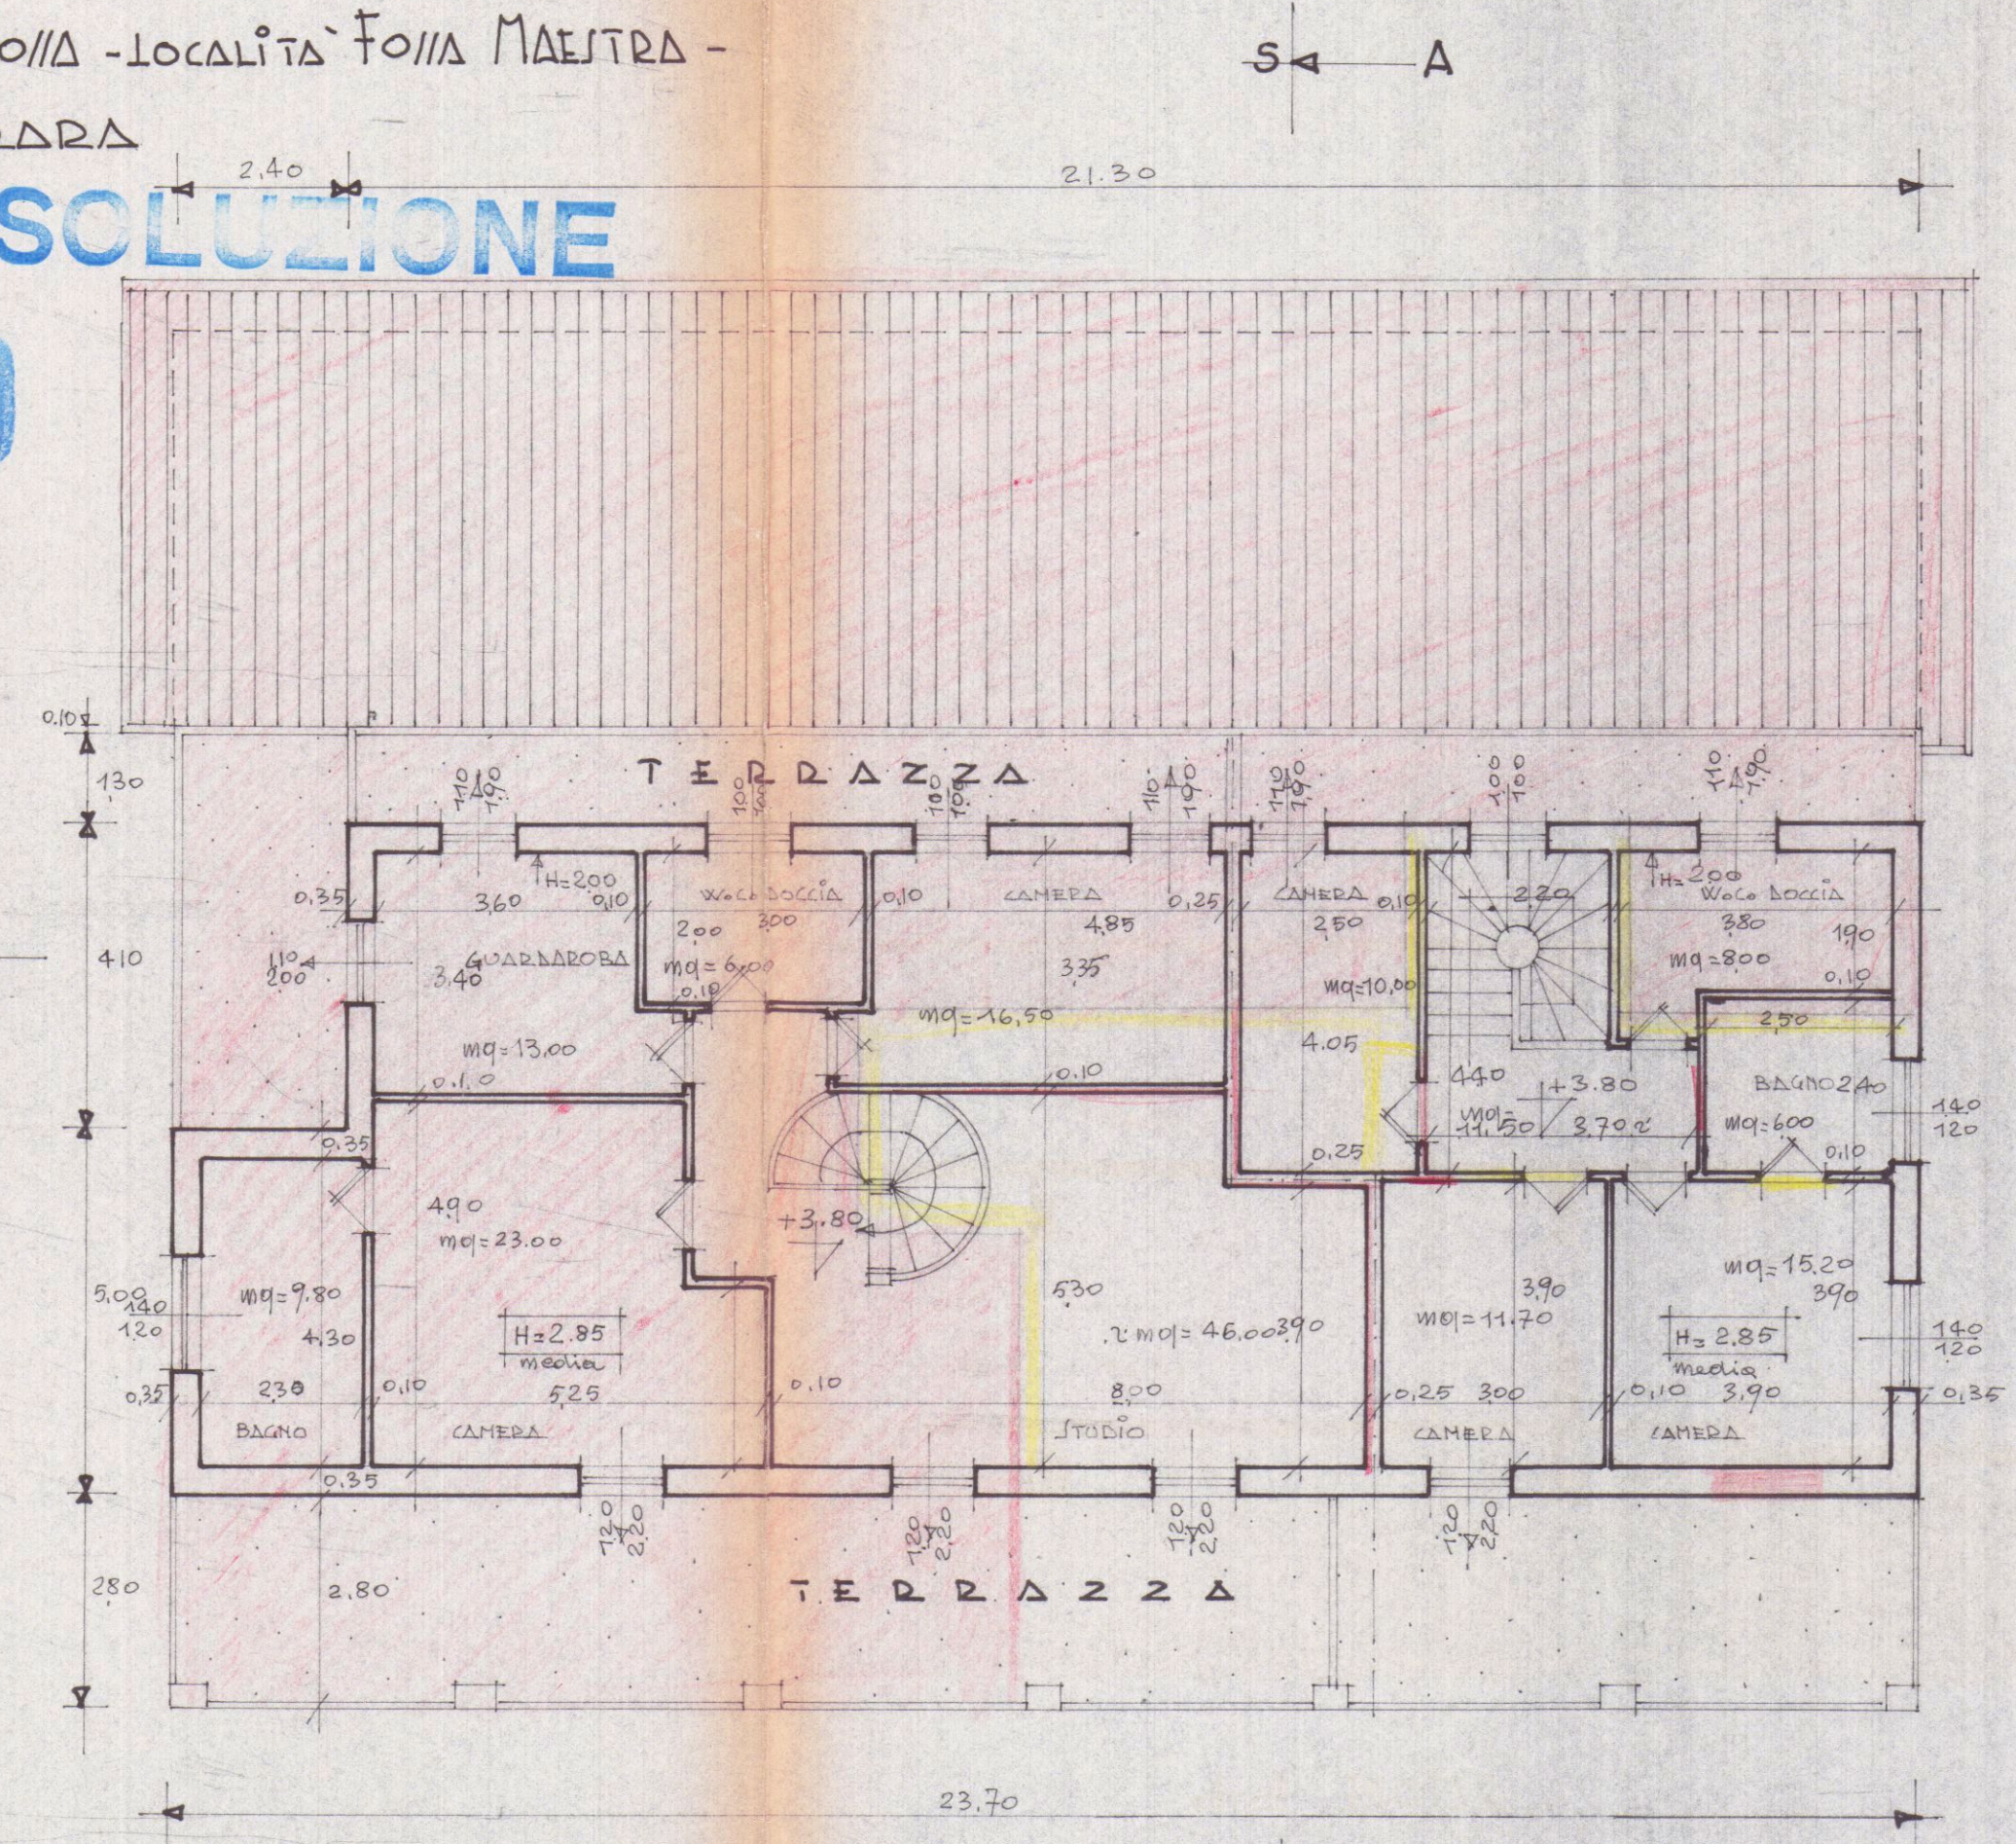


PiANTA COPERTURA

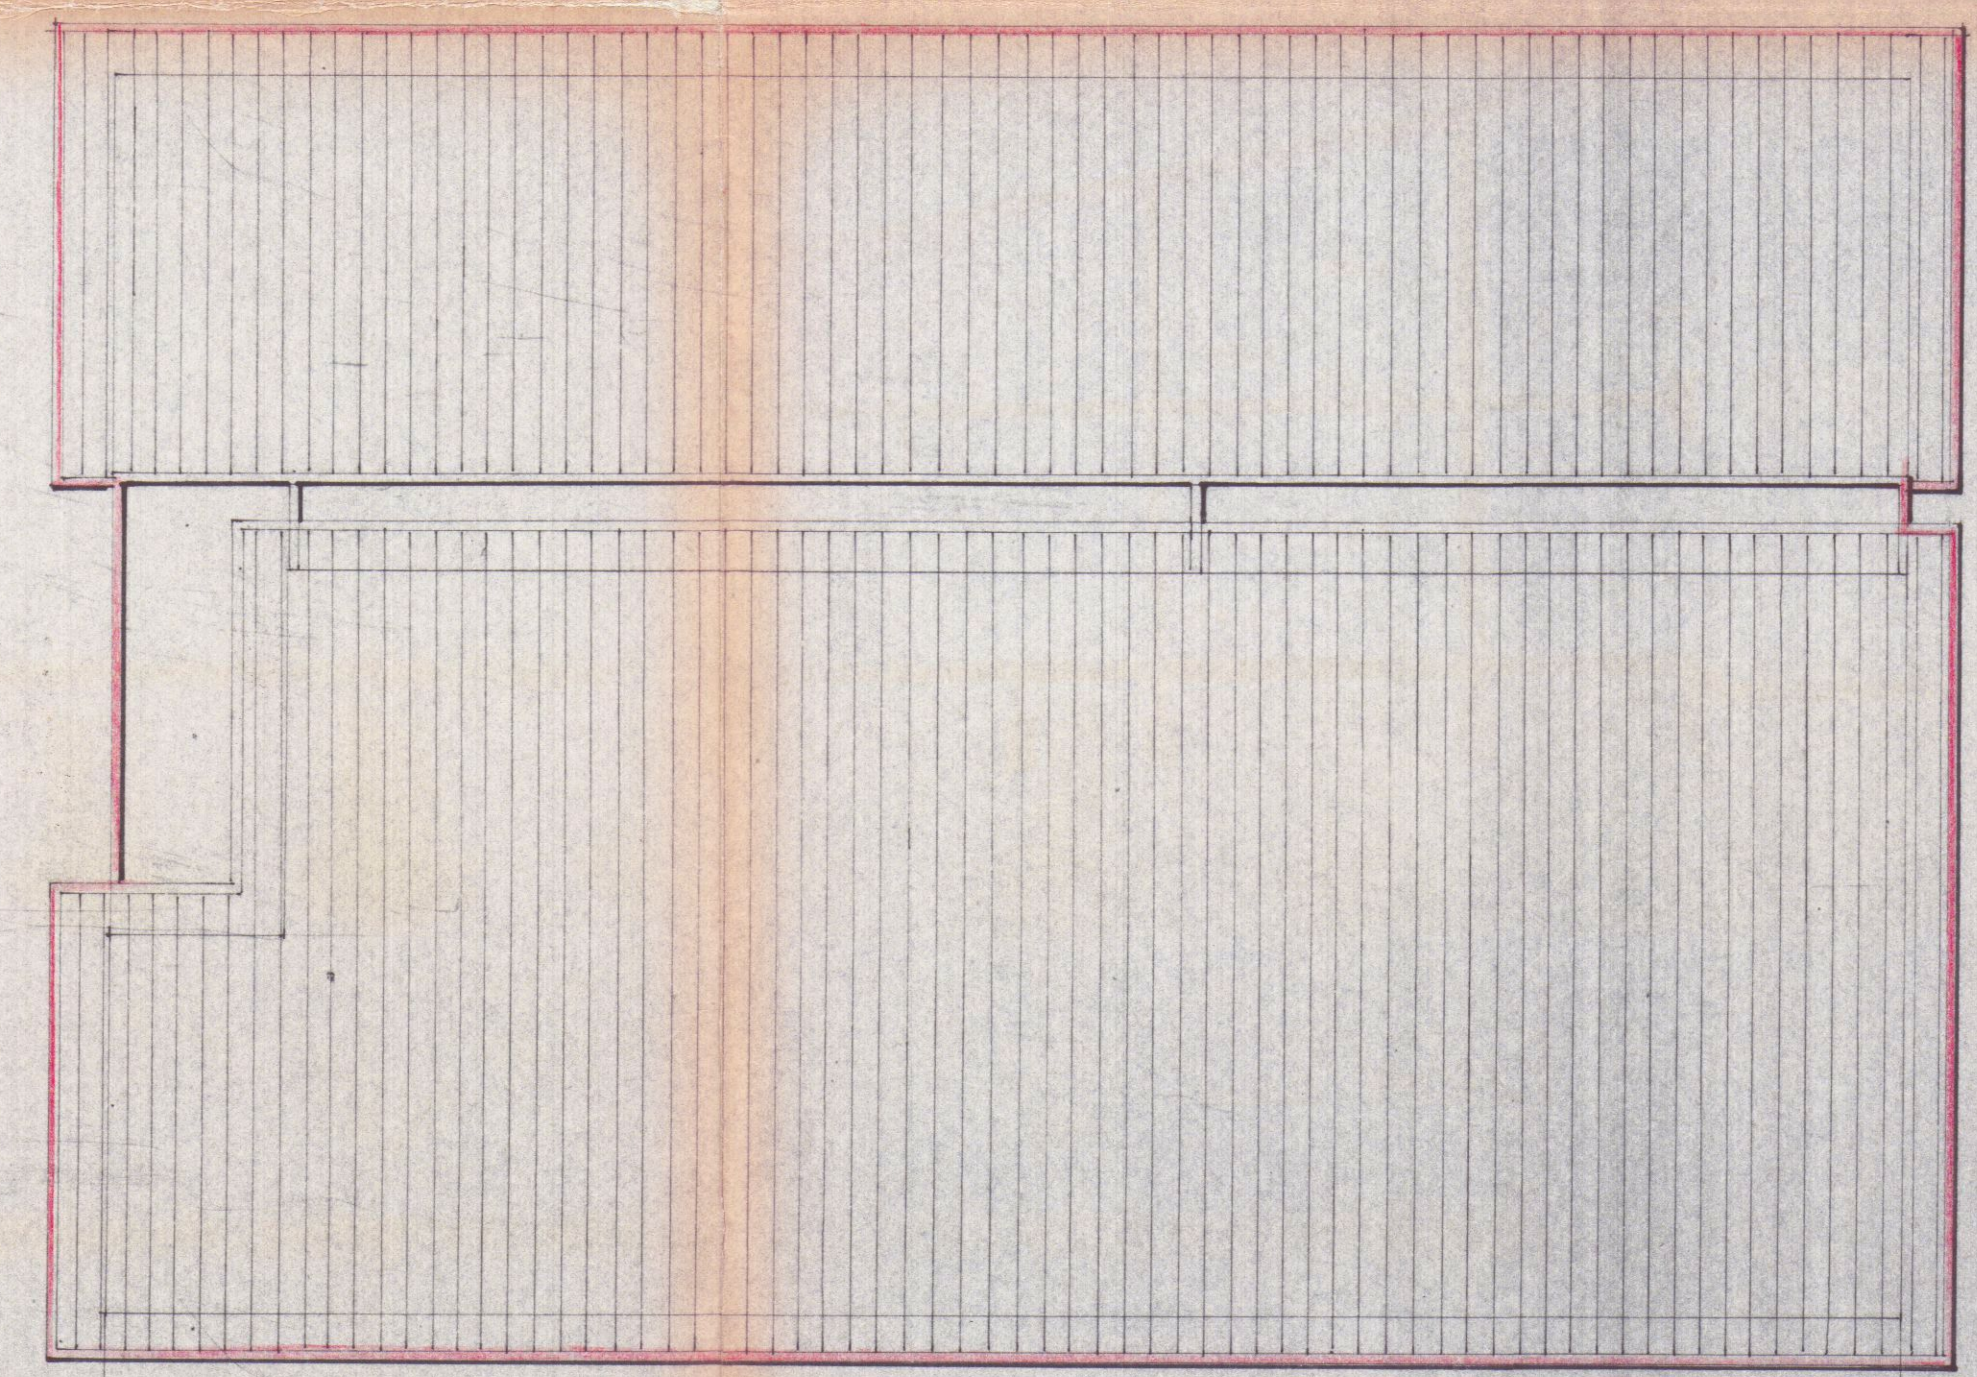

SEZIONE A-A

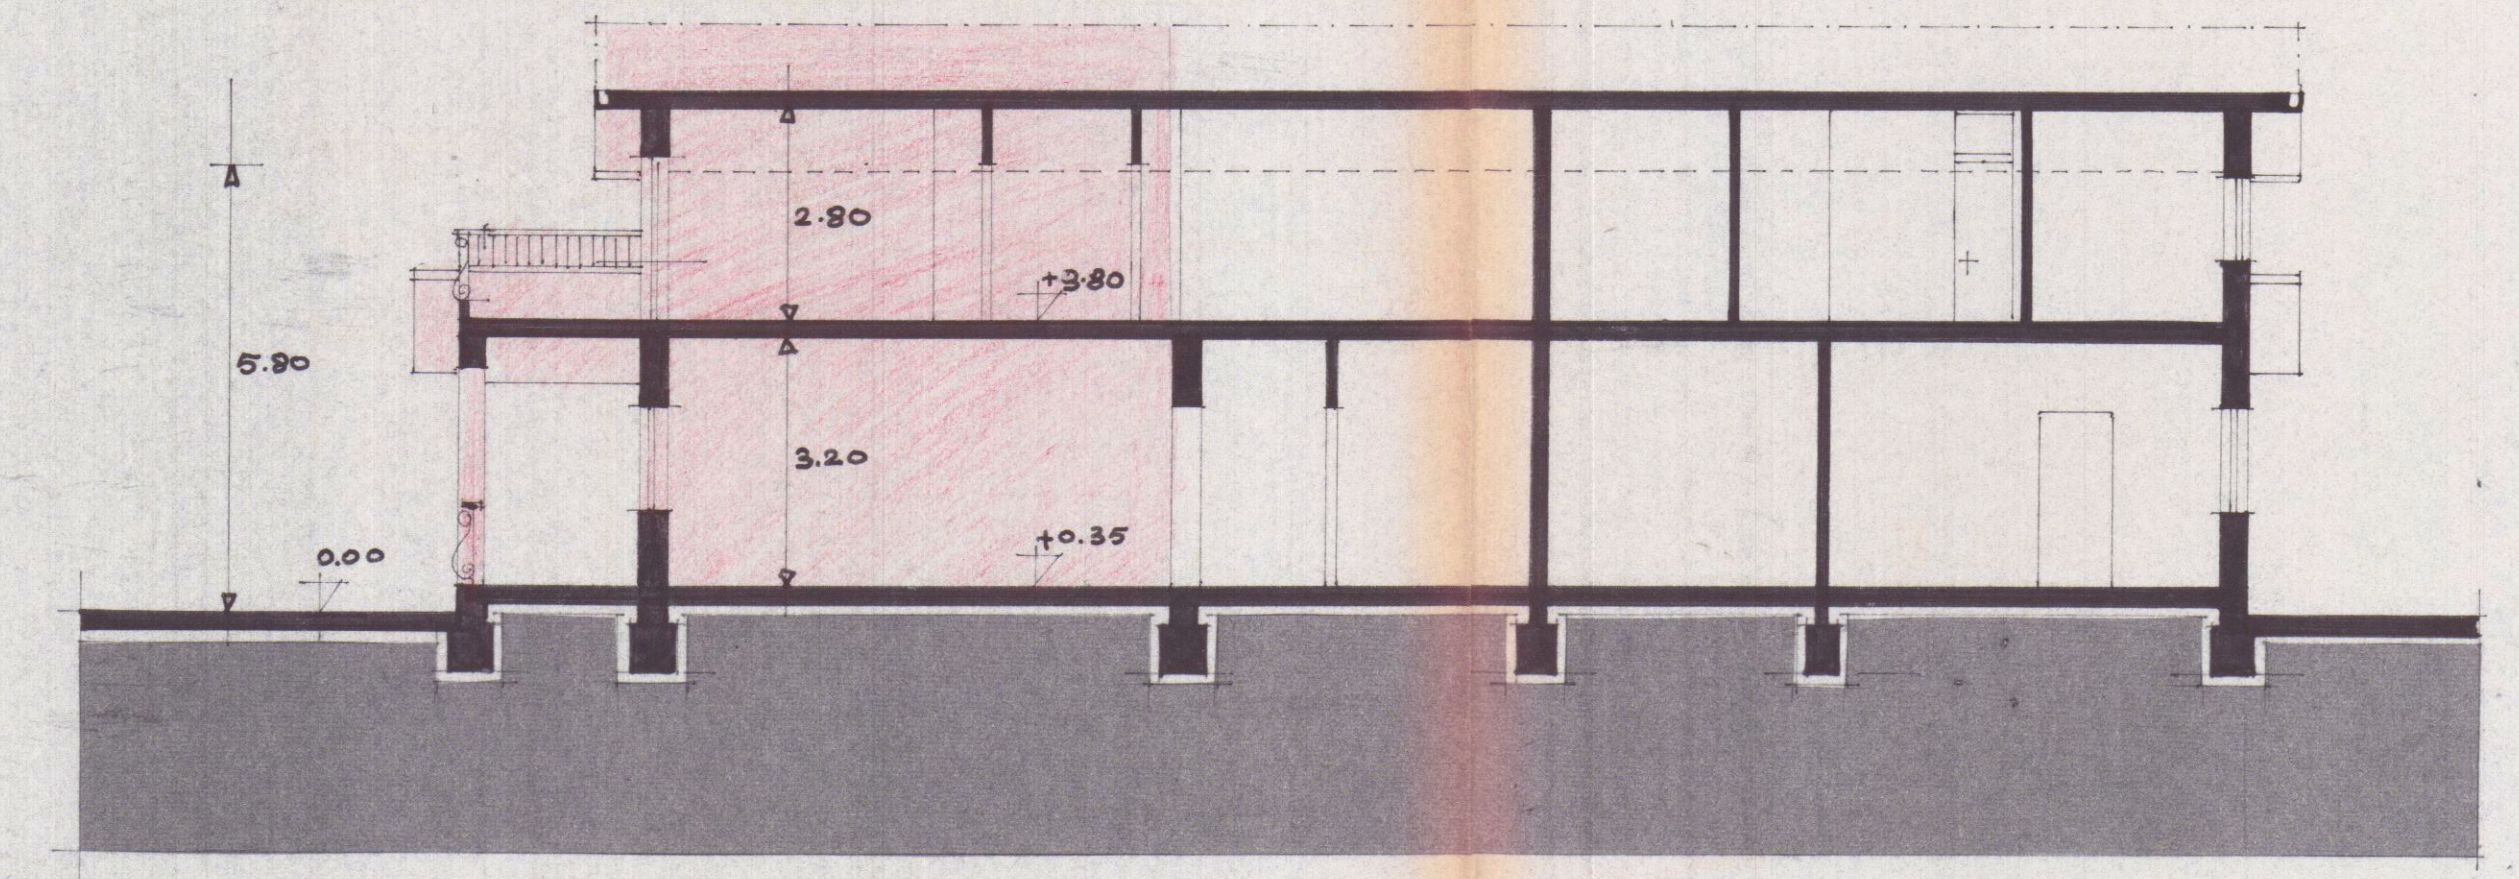

SEZIONE B-B

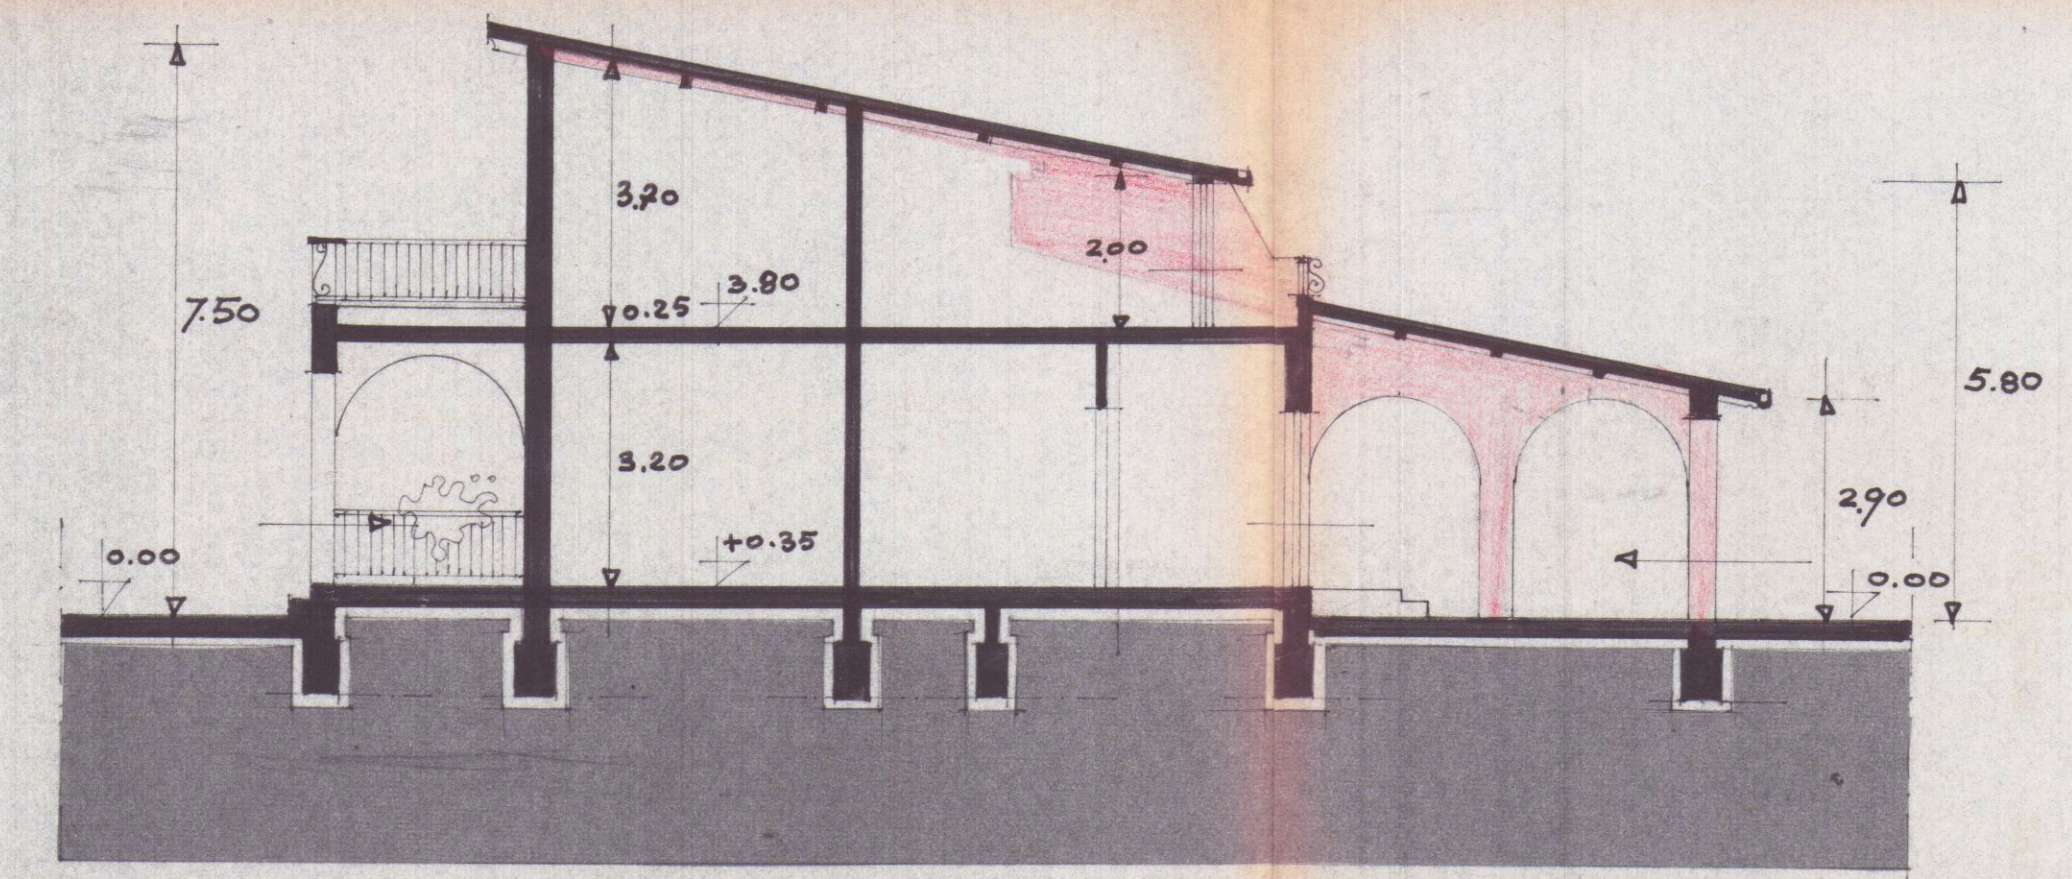

SEZIONE A-A

TAV. 7
22 MAR 1980
MODALITÀ: FATTORI IMMA, CARLO G. Hini Giovanni
via vic. BASILGRANDE FOSSA - LOCALITÀ FOSSA MAESTRA -
MARINA DI LARRARA


Scala 1:100

1 SOLUZIONE



Commissione Intercomunale dell'Argentino n. 2
riunione n. 13 del 4 AGO. 1980
per la concessione a costruzione
Il Presidente *[signature]*

21 MAR 1980
CARLO G. HINI
VIA VIC. BASILGRANDE FOSSA
MARINA DI LARRARA


SOSPESO

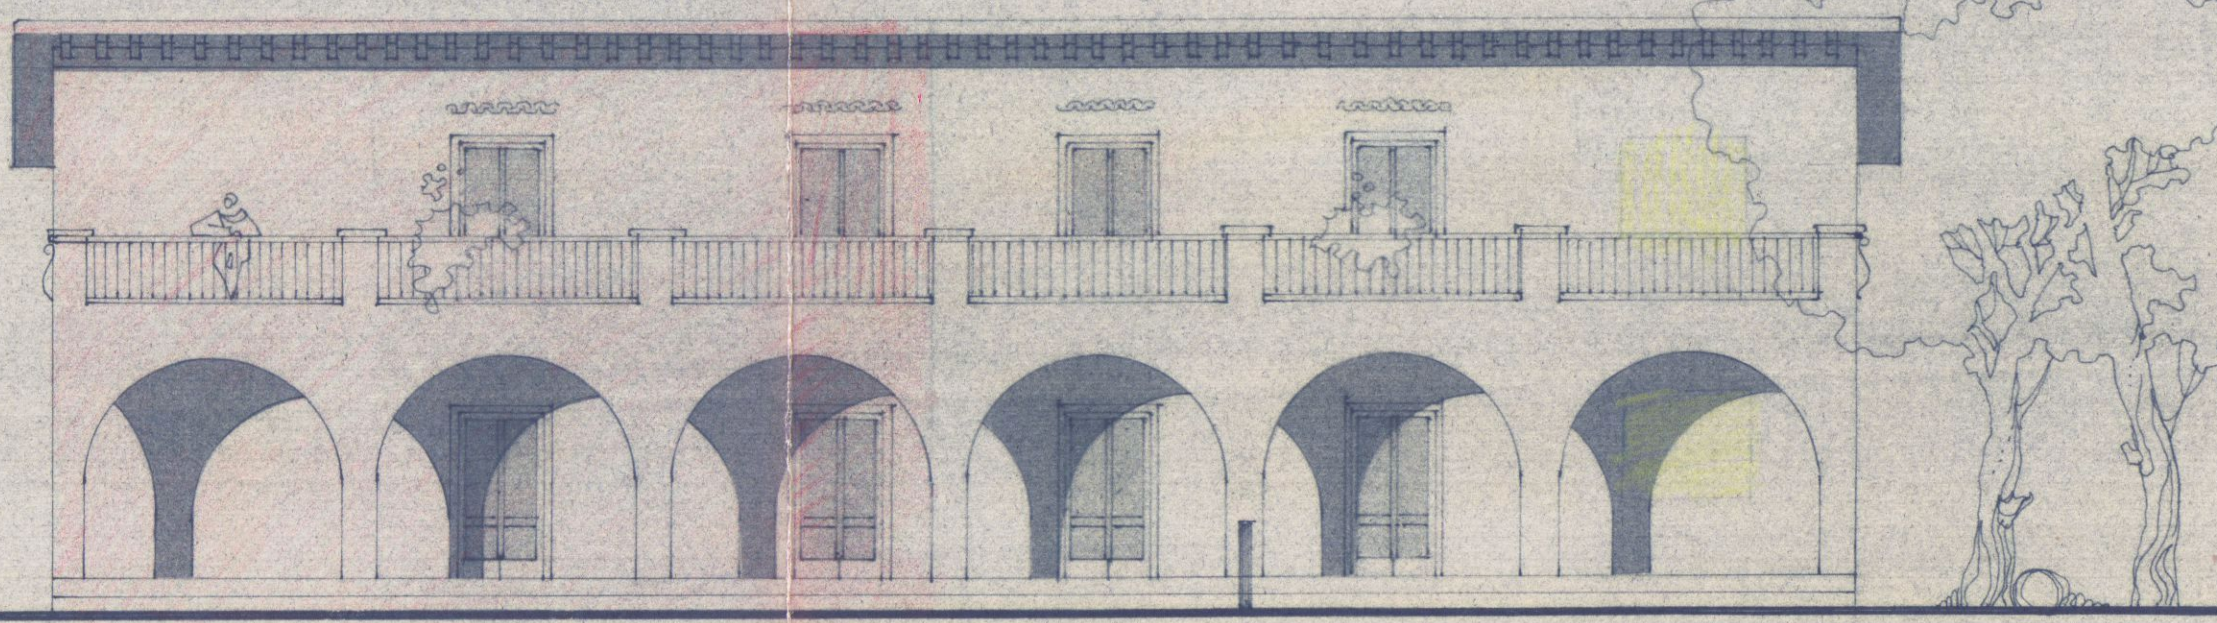


PROSPETTO SUD

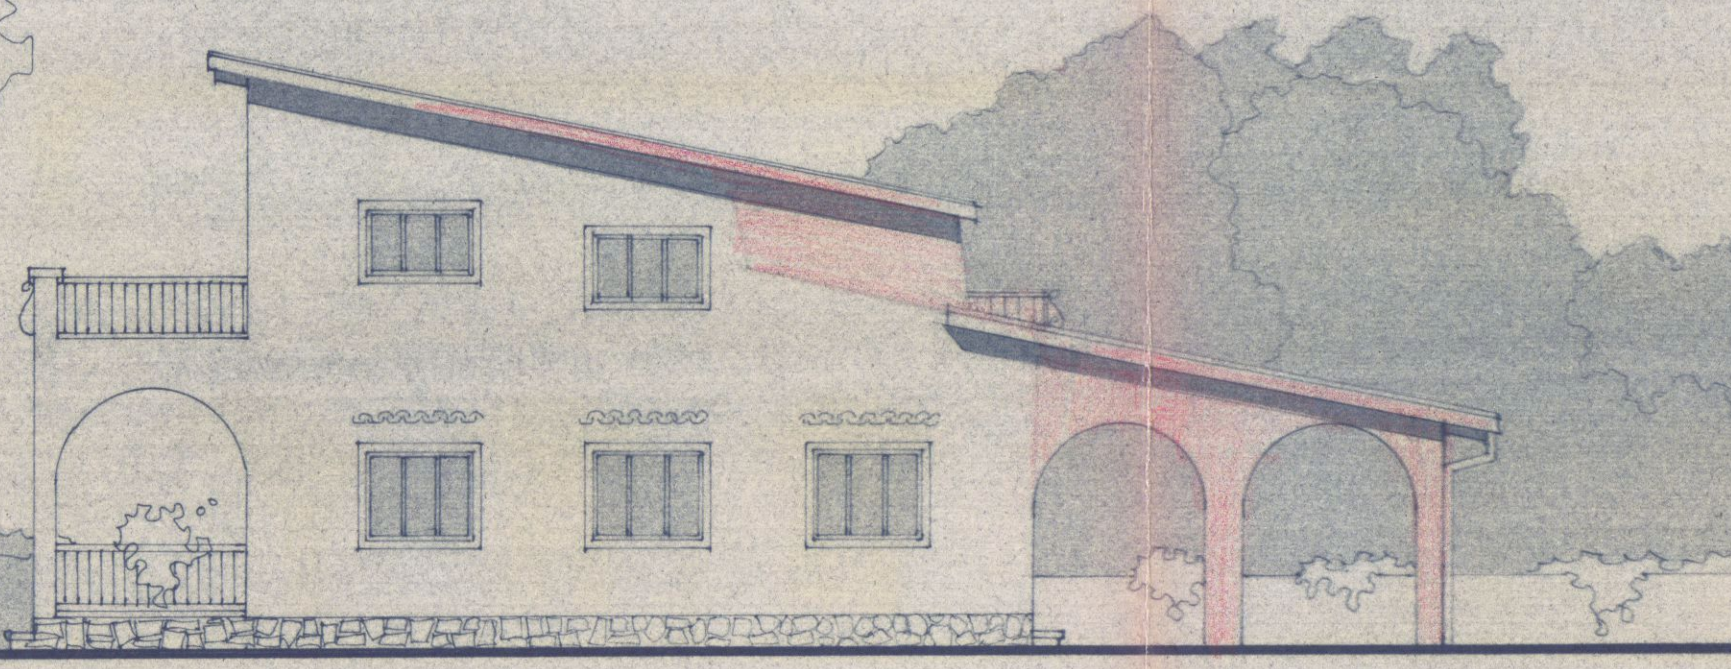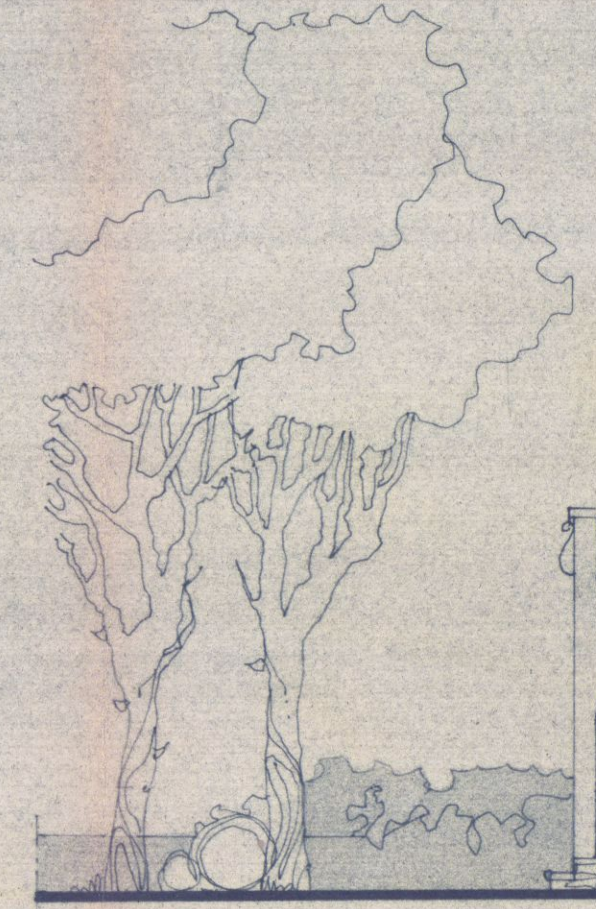

PROSPETTO EST

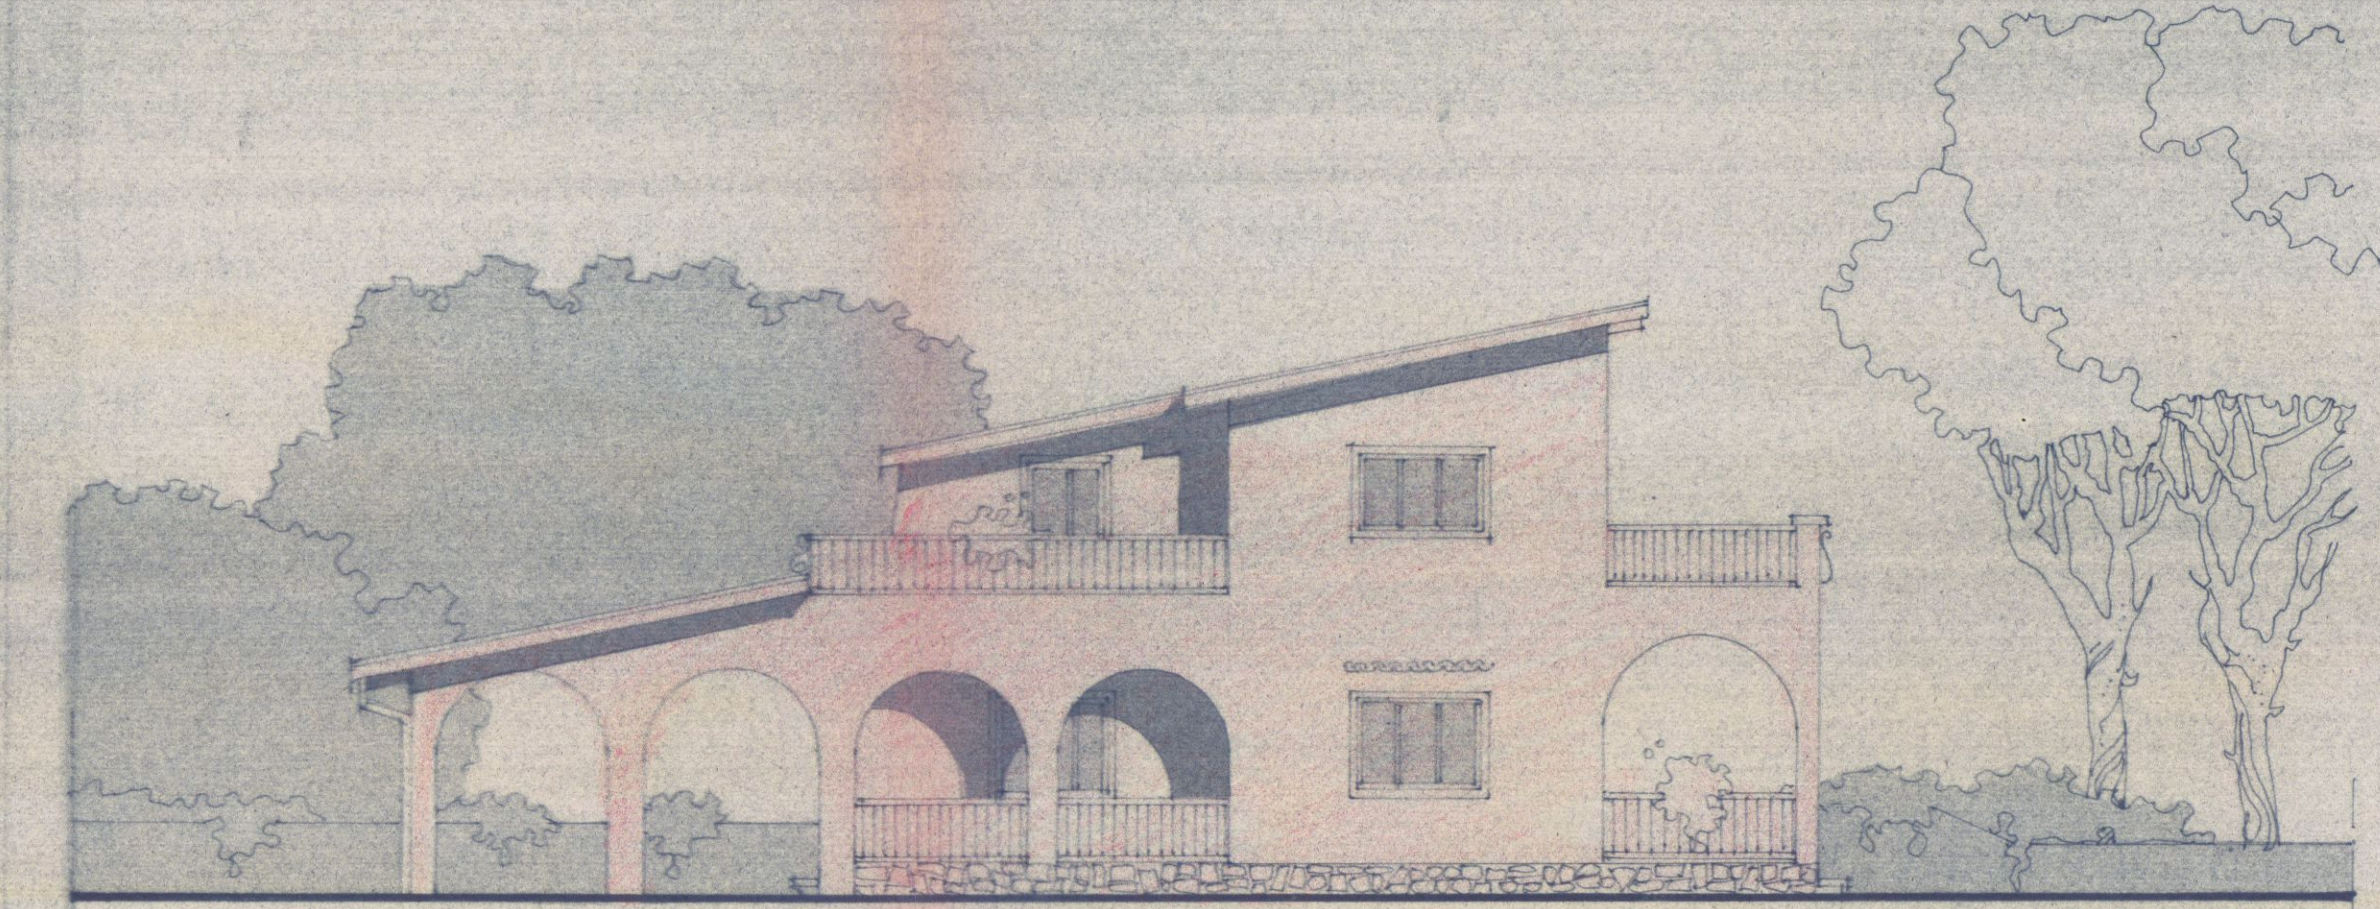

PROSPETTO OVEST

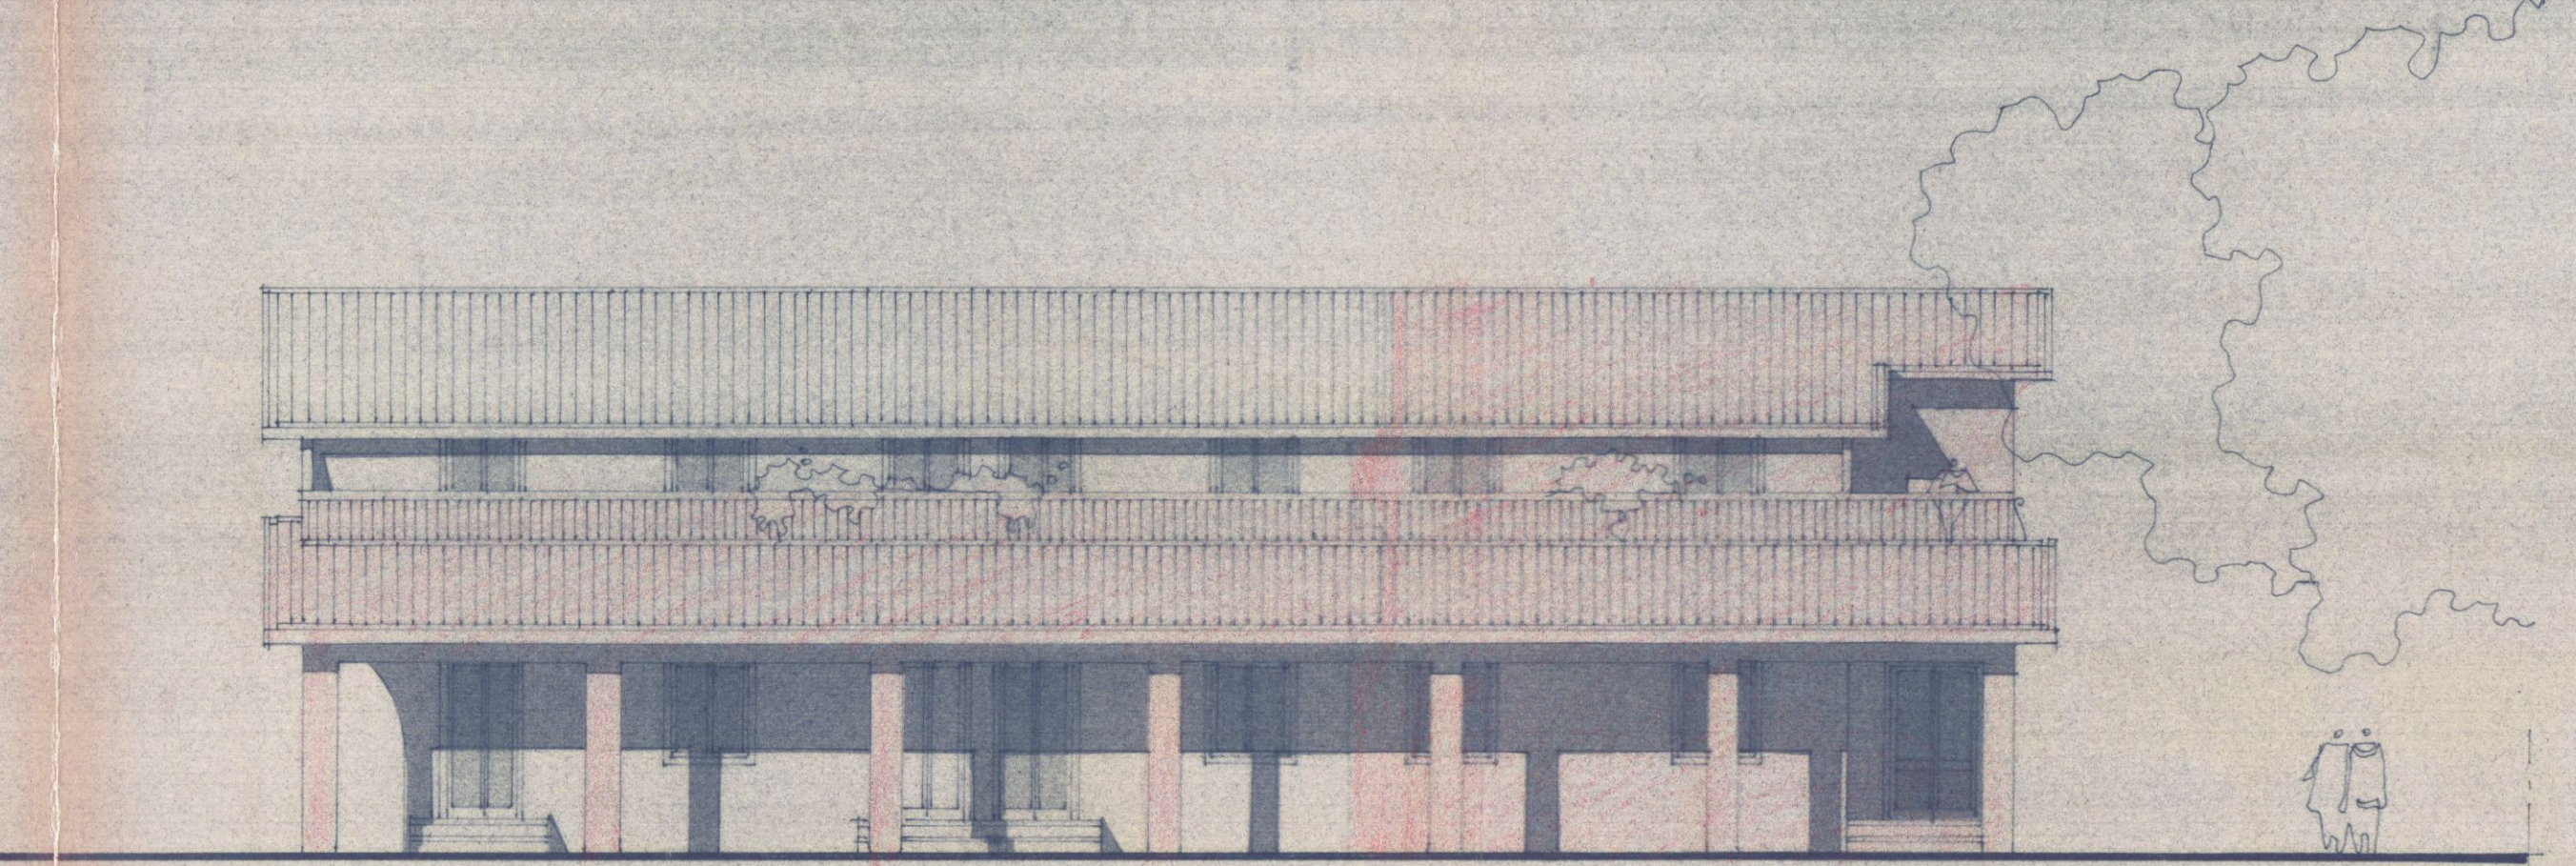

PROSPETTO NORD

9 FEB 1981

3

2 SOLUZIONE


PROPRIETÀ: FATTORI I.M.H. CARLO e ~~GATTONI GIOVANNA~~
VIA VIC. BASSAGRANDE FOM - LOCALITÀ FOM MAESTRA -
- MARINA DI CARRARA -

Scala 1:100

2^a SOLUZIONE
APPROVATO
CONTRAVVISTO IL 27 MAG 1981



Approvato dal Sindaco alla seduta
Indetta su: permesso di costruzione
del 27 MAG 1981
L'ING. CAPO

 

PRO/ETTO OVE/T

PRO/ETTO SUD

PRO/ETTO E/T

PRO/ETTO NORD

SEZIONE A-A

SEZIONE B-B

9 FEB. 1981

1

2^a soluzione

SOLUZIONE

MODIFICA ED AMPLIAMENTO

AL FABBRICATO DI PROPRIETÀ
FATTORI IMMA. CARLO E GATTINI GIOVANNA

APPROVATO

CONTROLLATO IL TECNICO 27 MAG. 1981

PROPRIETÀ: FATTORI IMMA. CARLO E GATTINI GIOVANNA



Approvato dal Sindaco alla condiz.
indiv. di permesso di costruire
N° 191 del 27 MAG. 1981
L'ING. CAPO




IL TECNICO: CARLO FATTORI



2.6 VIALE CRISTOFORO COLOMBO

SCALA 1:1000

FOGLIO 95

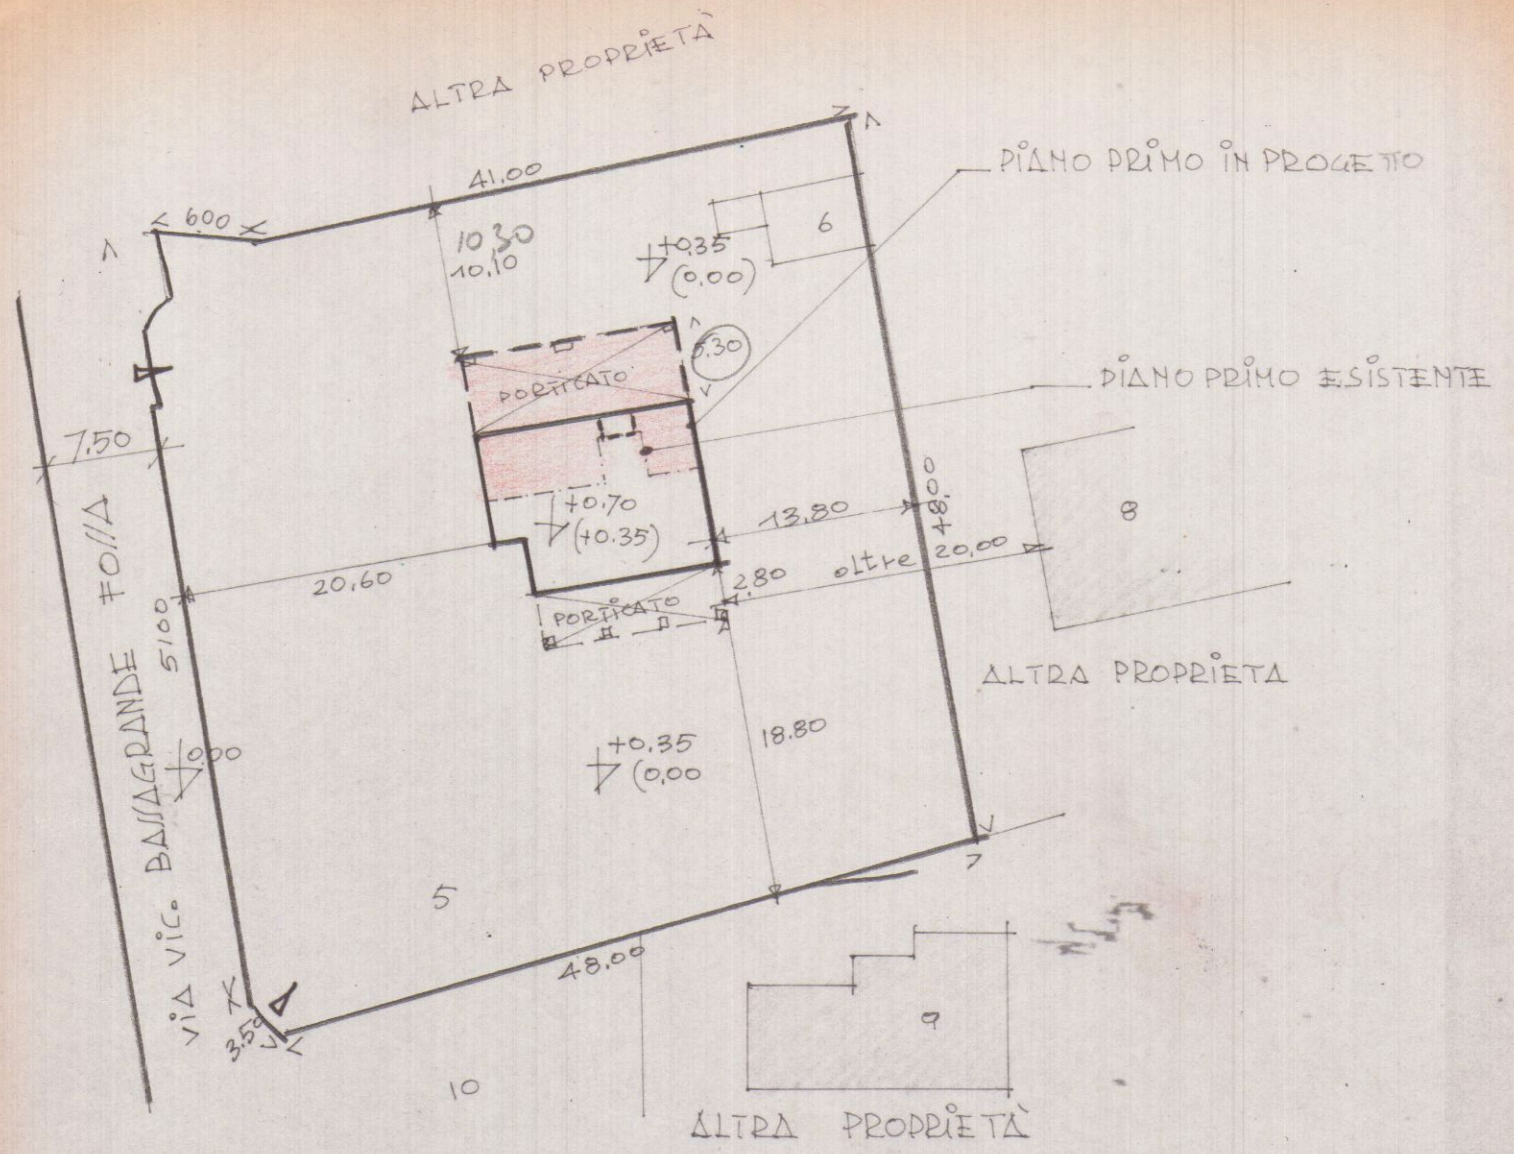

SCALA 1:500

NORME DI D.R.G.C.

ZONA CLASSIFICATA CON LA LETTERA E/2

ALTEZZA MAX = ML. 10.60

numero dei piani fuori terra 3


indice fabbricatosi 2.5 mc/mq.

tepp. di cop. 1/4

distanza dai confini e dalle strade non inferiore
a ml. 6


FABBRICATO ESISTENTE

PIANO TERRA

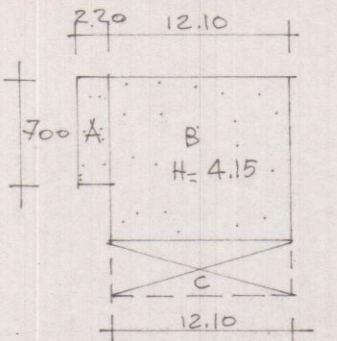

$A = 22 \times 7.00 = \text{mq } 15.40$
 $B = 10.50 \times 12.10 = \text{mq } 127.05$
D.P. COP. $\text{mq } 142.45 \times H = 4.15 \text{ mc. } 591$


PIANO TERRA

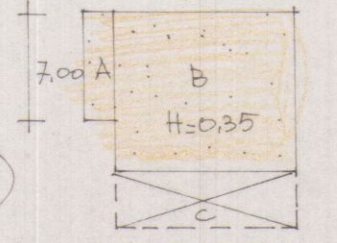

DA DEDURRE
D.P. COP. $\text{mq } 142.45 \times H = 0.35 = \text{mc. } 50$
VOLUME ESIST. PIANO TERRA **541**


PORTICATO: $12.10 \times 2.80 = \text{mq } 34$

PIANO PRIMO

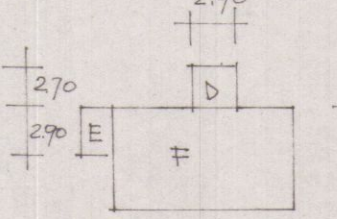



$D = 2.90 \times 2.70 = \text{mq } 7.83$
 $E = 2.20 \times 2.90 = \text{mq } 6.38$
 $F = 6.40 \times 12.10 = \text{mq } 77.44$
VOL. ESIST. PIANO 1° $\text{mq } 91.65 \times H = 2.80 = \text{mc. } 256$

IN PROGETTO

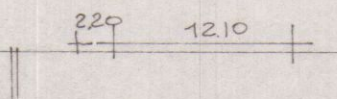

VOLUME = **mc. 797** ESISTENTE

PORTICATO: $6 = 14.30 \times 5.30 = \text{mq } 76$

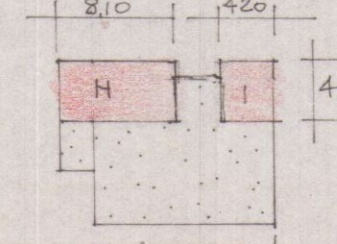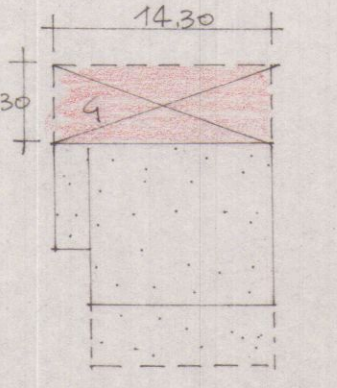

$H = 8.10 \times 4.10 = \text{mq } 33.21$
 $I = 4.20 \times 4.10 = \text{mq } 17.22$

VOLUME IN PROJ. $\text{mq } 50.43 \times 3.65 (\text{H}) = \text{mc. } 184$ IN PROGETTO

VOLUME TOTALE **mc. 981**

TAV. 5

22 MAR 1980
9 FEB 1981
PROPRIETÀ: TATTORI IMMA, CARLO E ~~GATTINI GIOVANNA~~
VIA VIC. BASIAGRANDE FOSSA - LOCALITÀ FOSSA MAESTRA -
MARINA DI CARRARA


2 SOLUZIONE
APPROVATO
CONTROLLATO 27 MAG 1981
IL TECNICO

FABBRICATO ESISTENTE

Approvato dal Sindaco alle condizioni
indicate dal 27 MAG 1981
L'ING. CAPO




Carlo Tattori

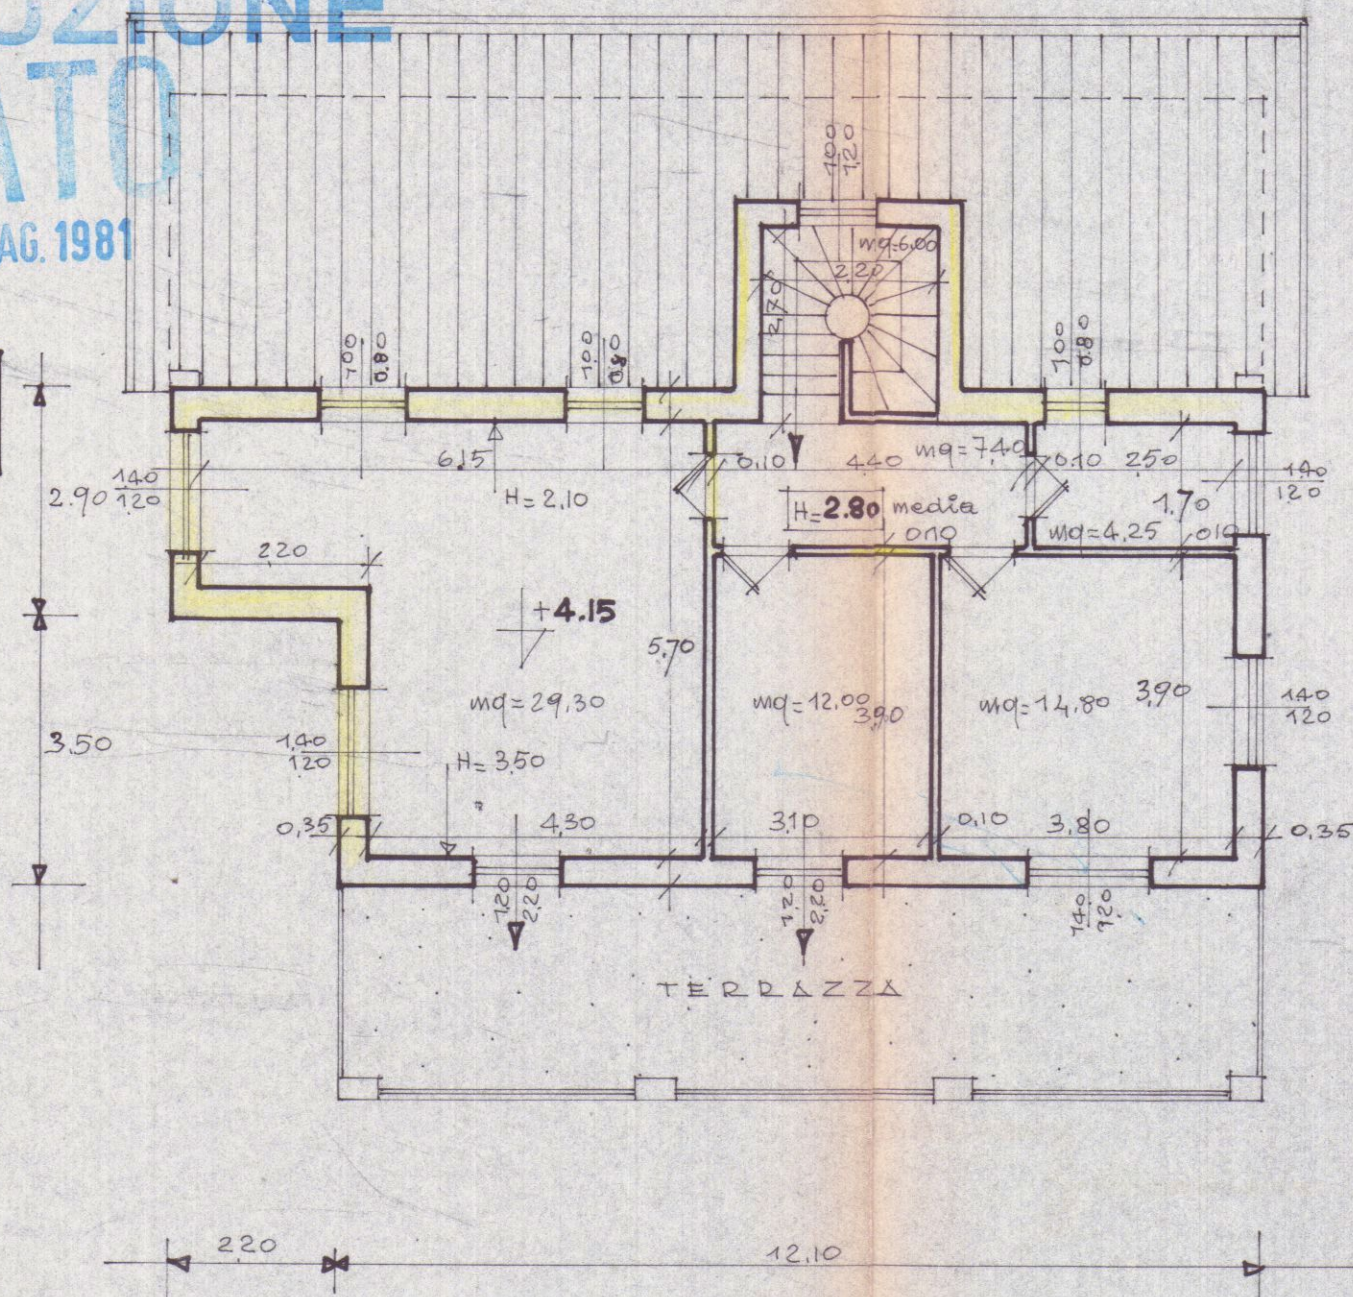


PIANTA PIANO PRIMO

Scala 1:100

270
6.40
280

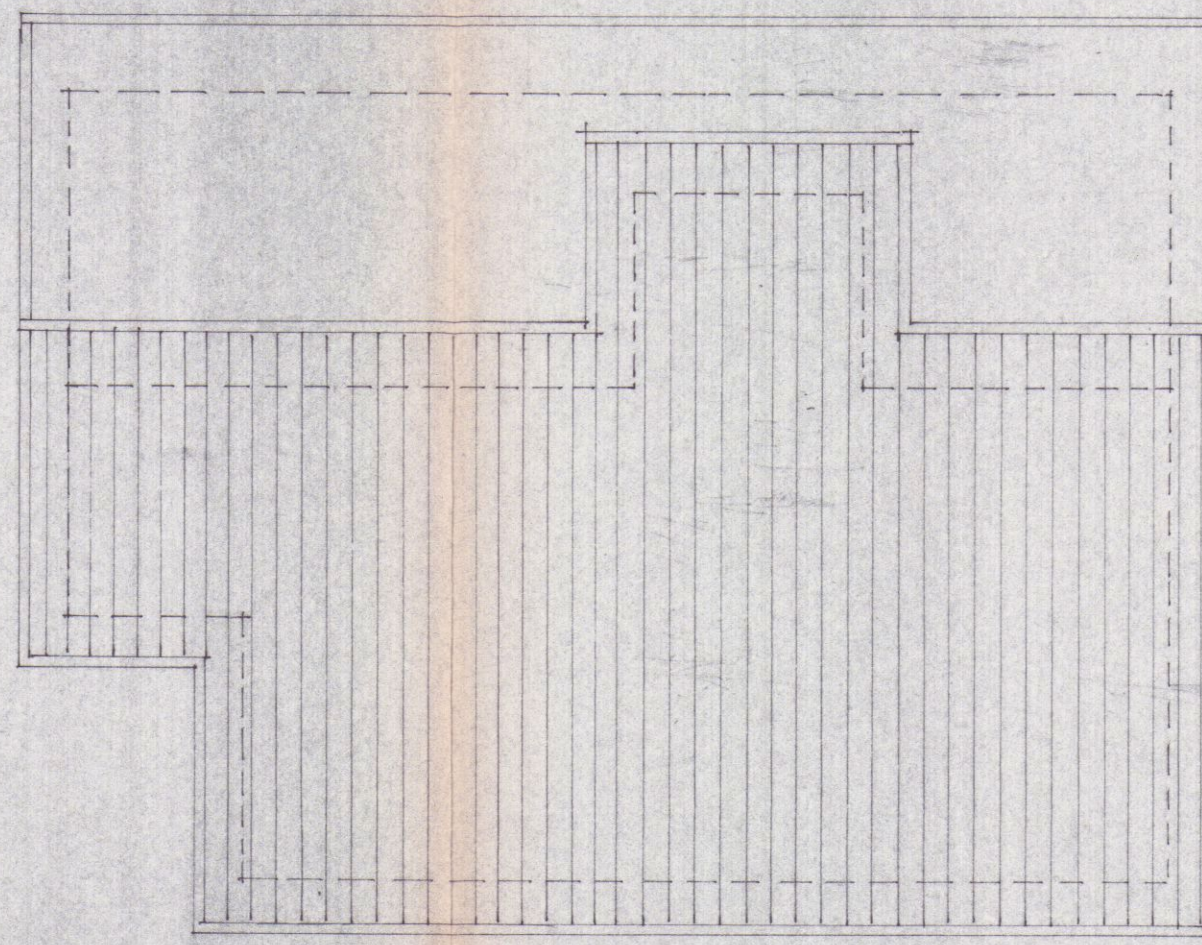

PIANTA COPERTURA

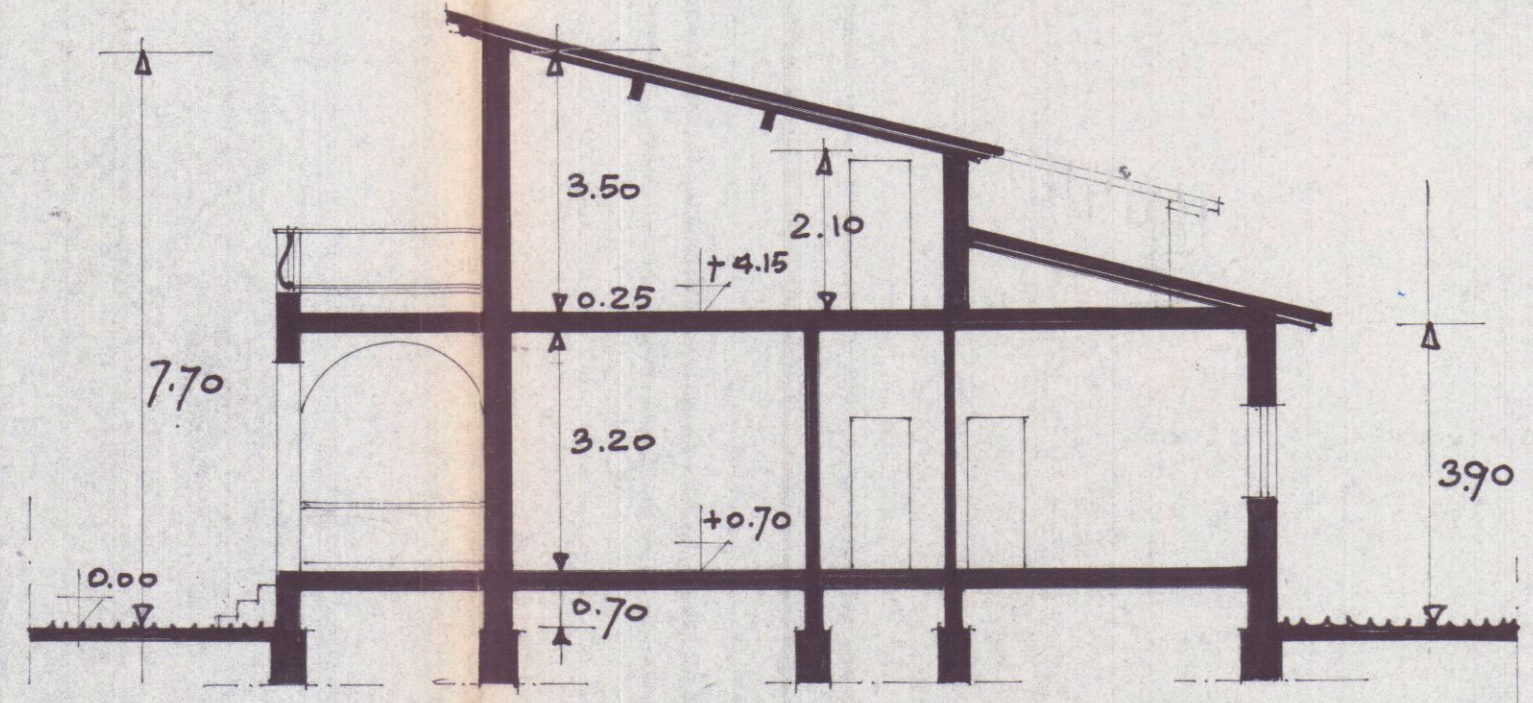


SEZIONE A-A


22
soluzione

VIA DELL'AGRODINE-FOLLA MAESTRA
MARINA DI CARREDA


2 SOLUZIONE
APPROVATO
CONTRATTATO
27 MAG. 1981

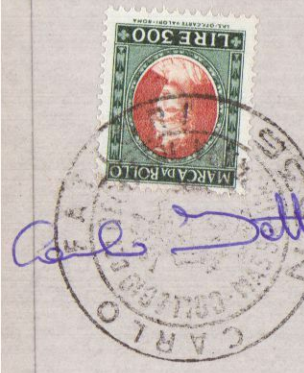

Approvate dal Sindaco alle condizioni
indicate nel permesso di costruzione
n° 191 del 27 MAG. 1981
L'ING. CAPO
[Signature]

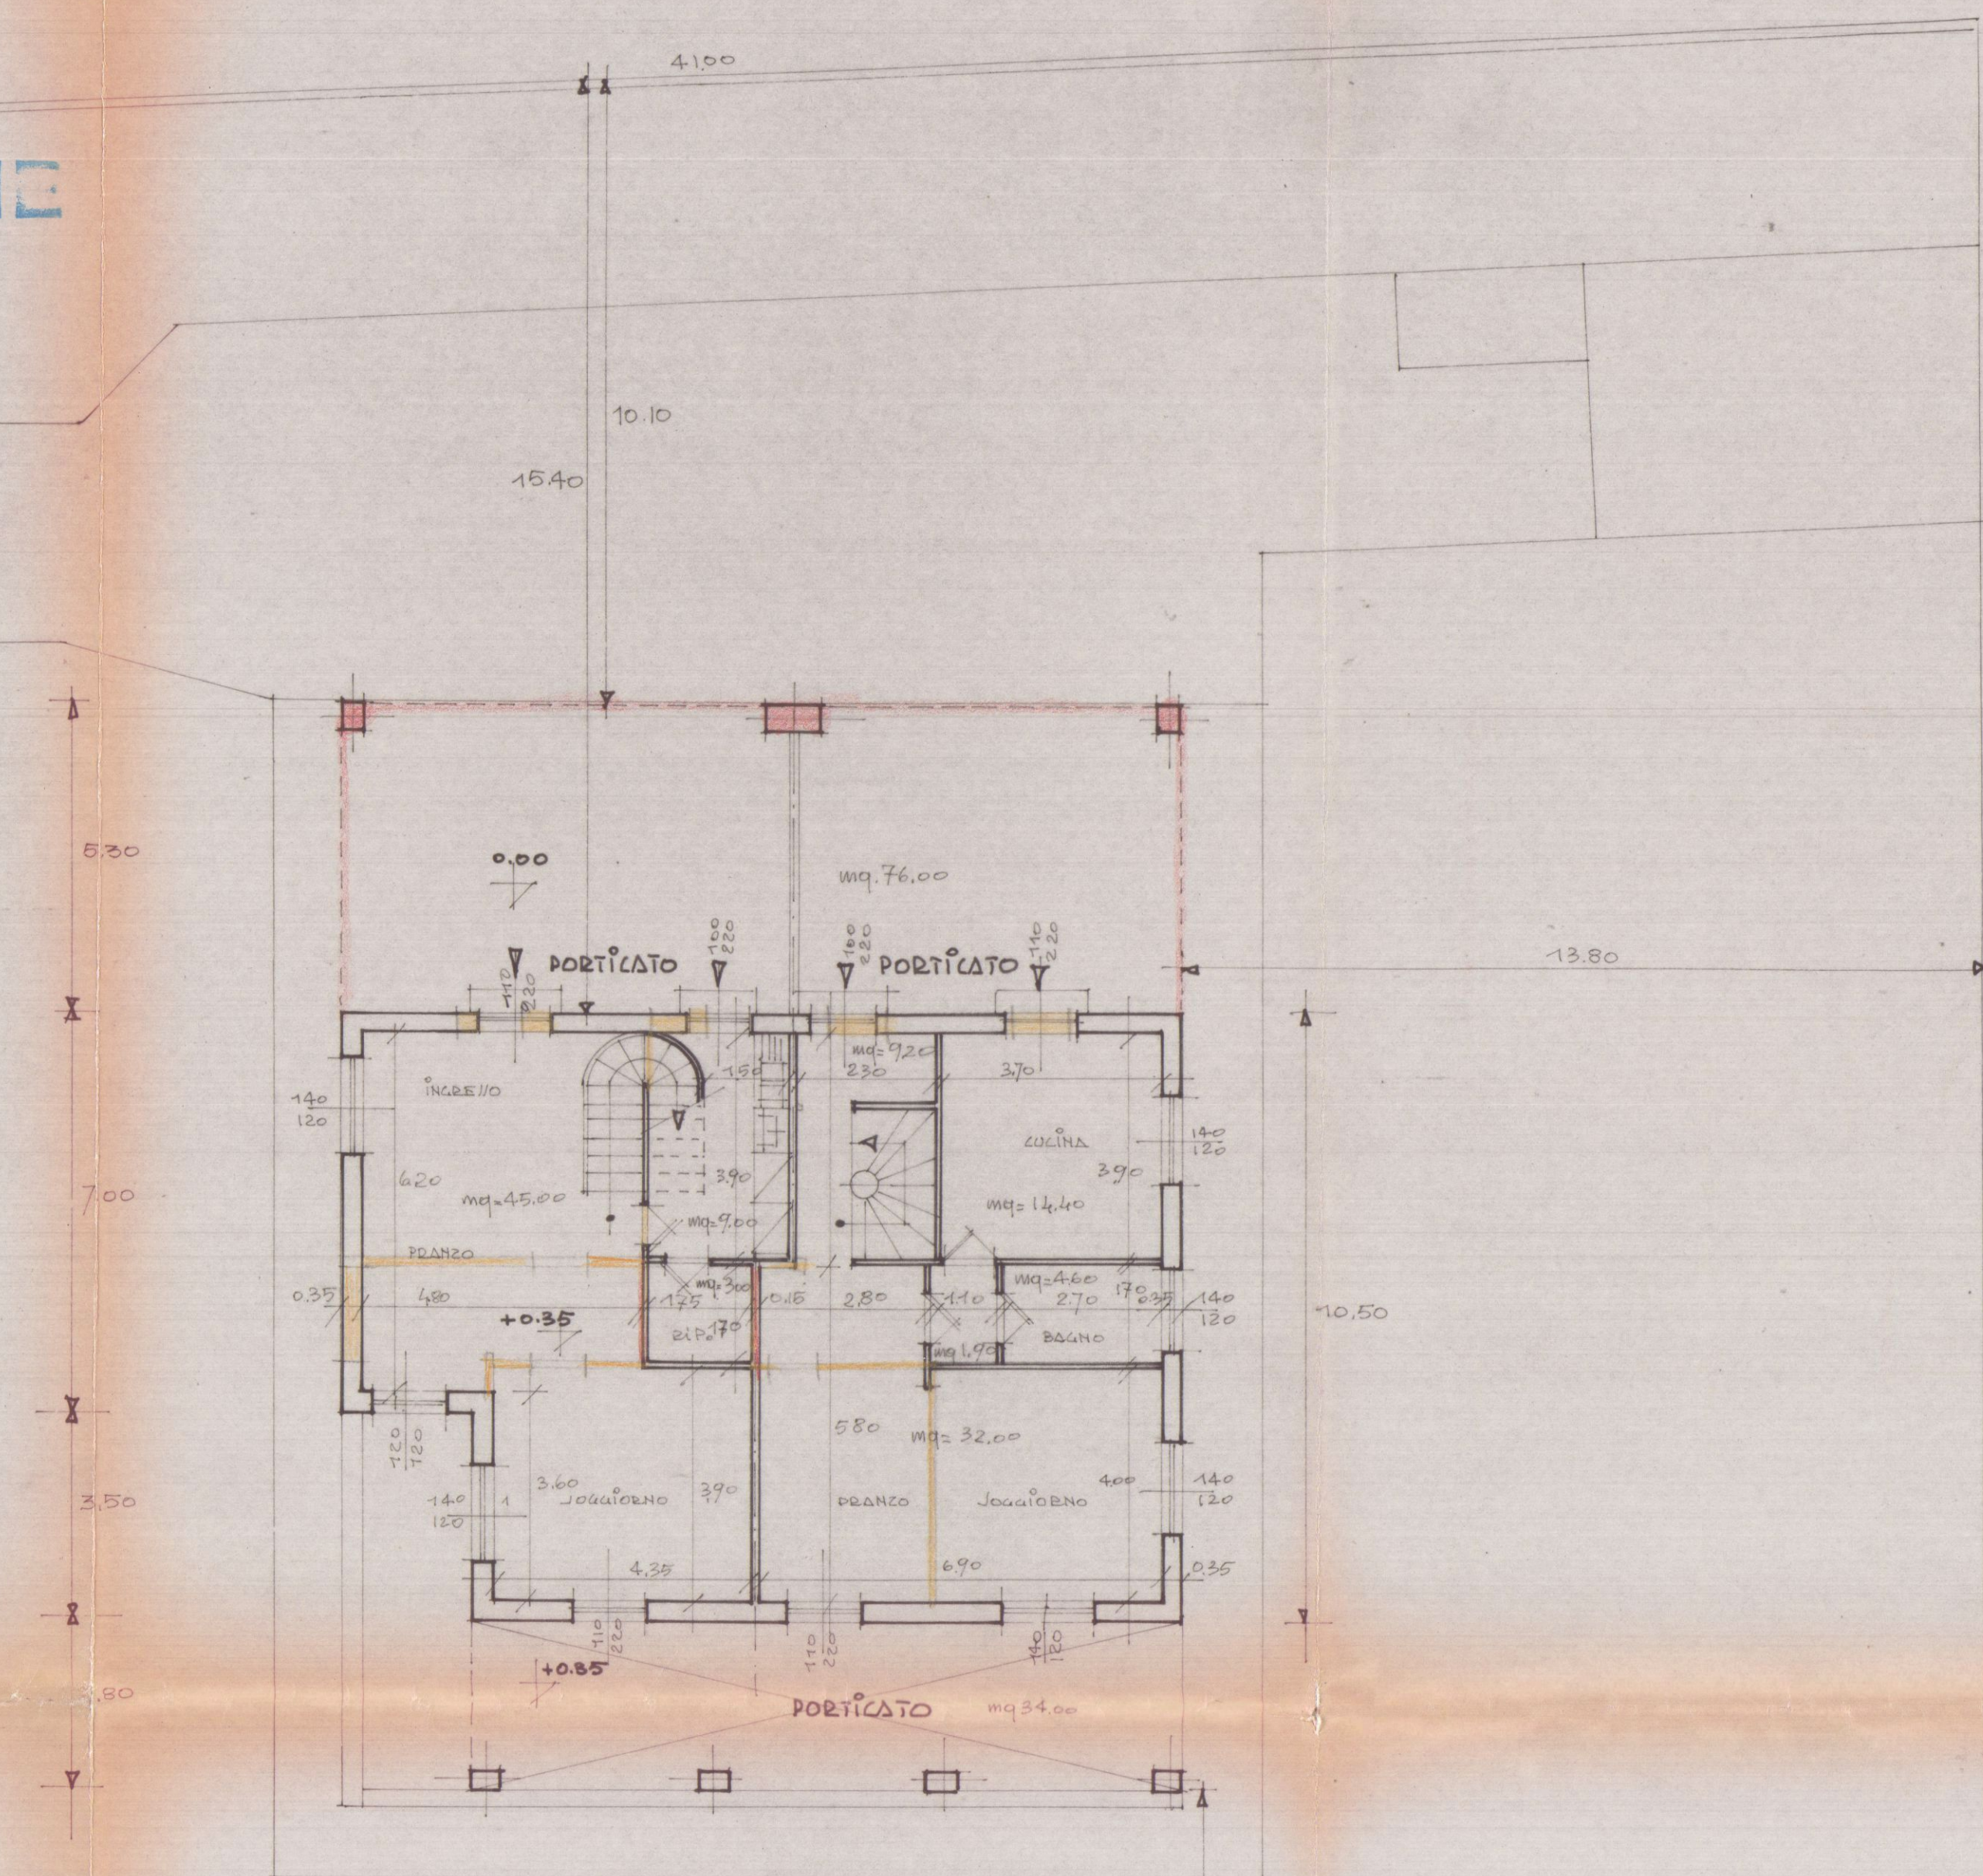

DIANTA DIANO TERRA

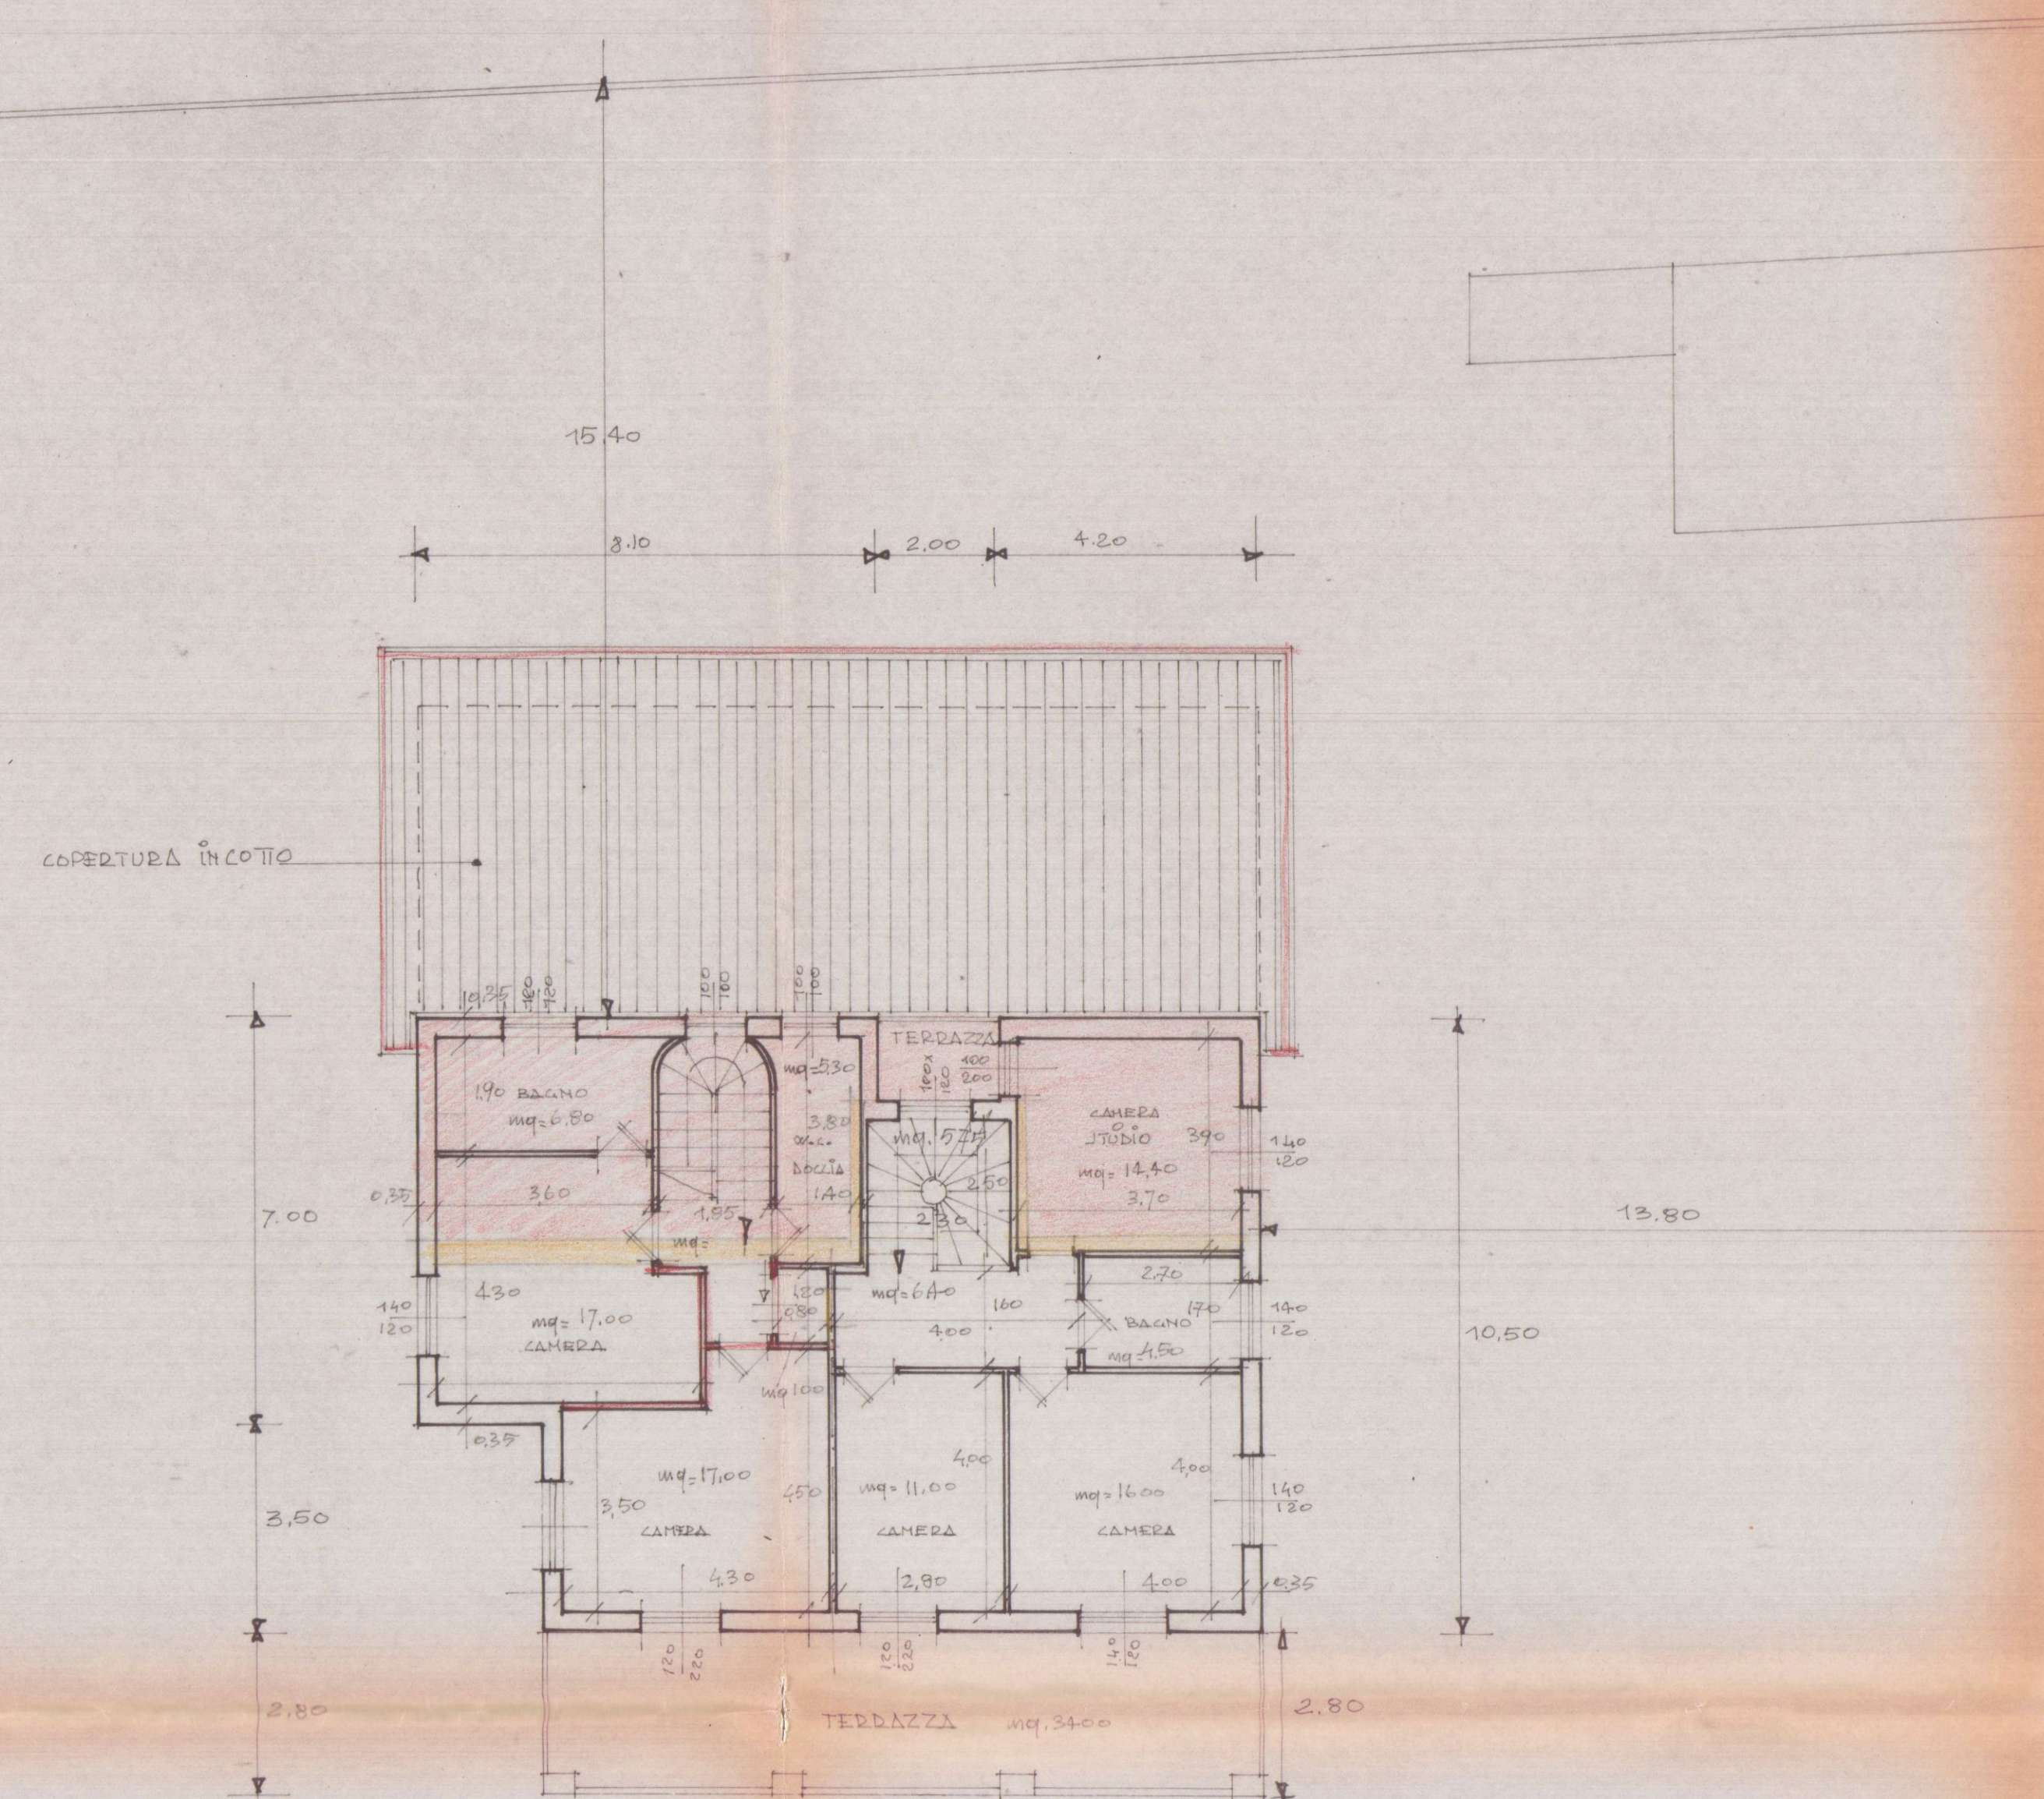 $\angle A L A \approx 100^\circ$ 

PIANTA DI NO PRIMO

PIANTA COPERTURA

TAV. 6
9 FEB 1981
22 MAR 1981

PROPRIETÀ: FATTORI EMMA, CARLO e ~~GATTINI GIOVANNA~~
VIA VIC. BASSAGRANDE FOI/A - LOCALITÀ FOI/A MAESTRA -
MARINA DI CARRARA

ESISTENTE

2 SOLUZIONE
APPROVATO


CONTROLLATO
27 MAG 1981

Approvato dal Sindaco alle condizioni
indicate nel permesso di costruzione
del 27 MAG 1981
L'ING. CARLO
Carlo Della



DIPANTA DIAMO TERDA
ESISTENTE

Scala 1:100

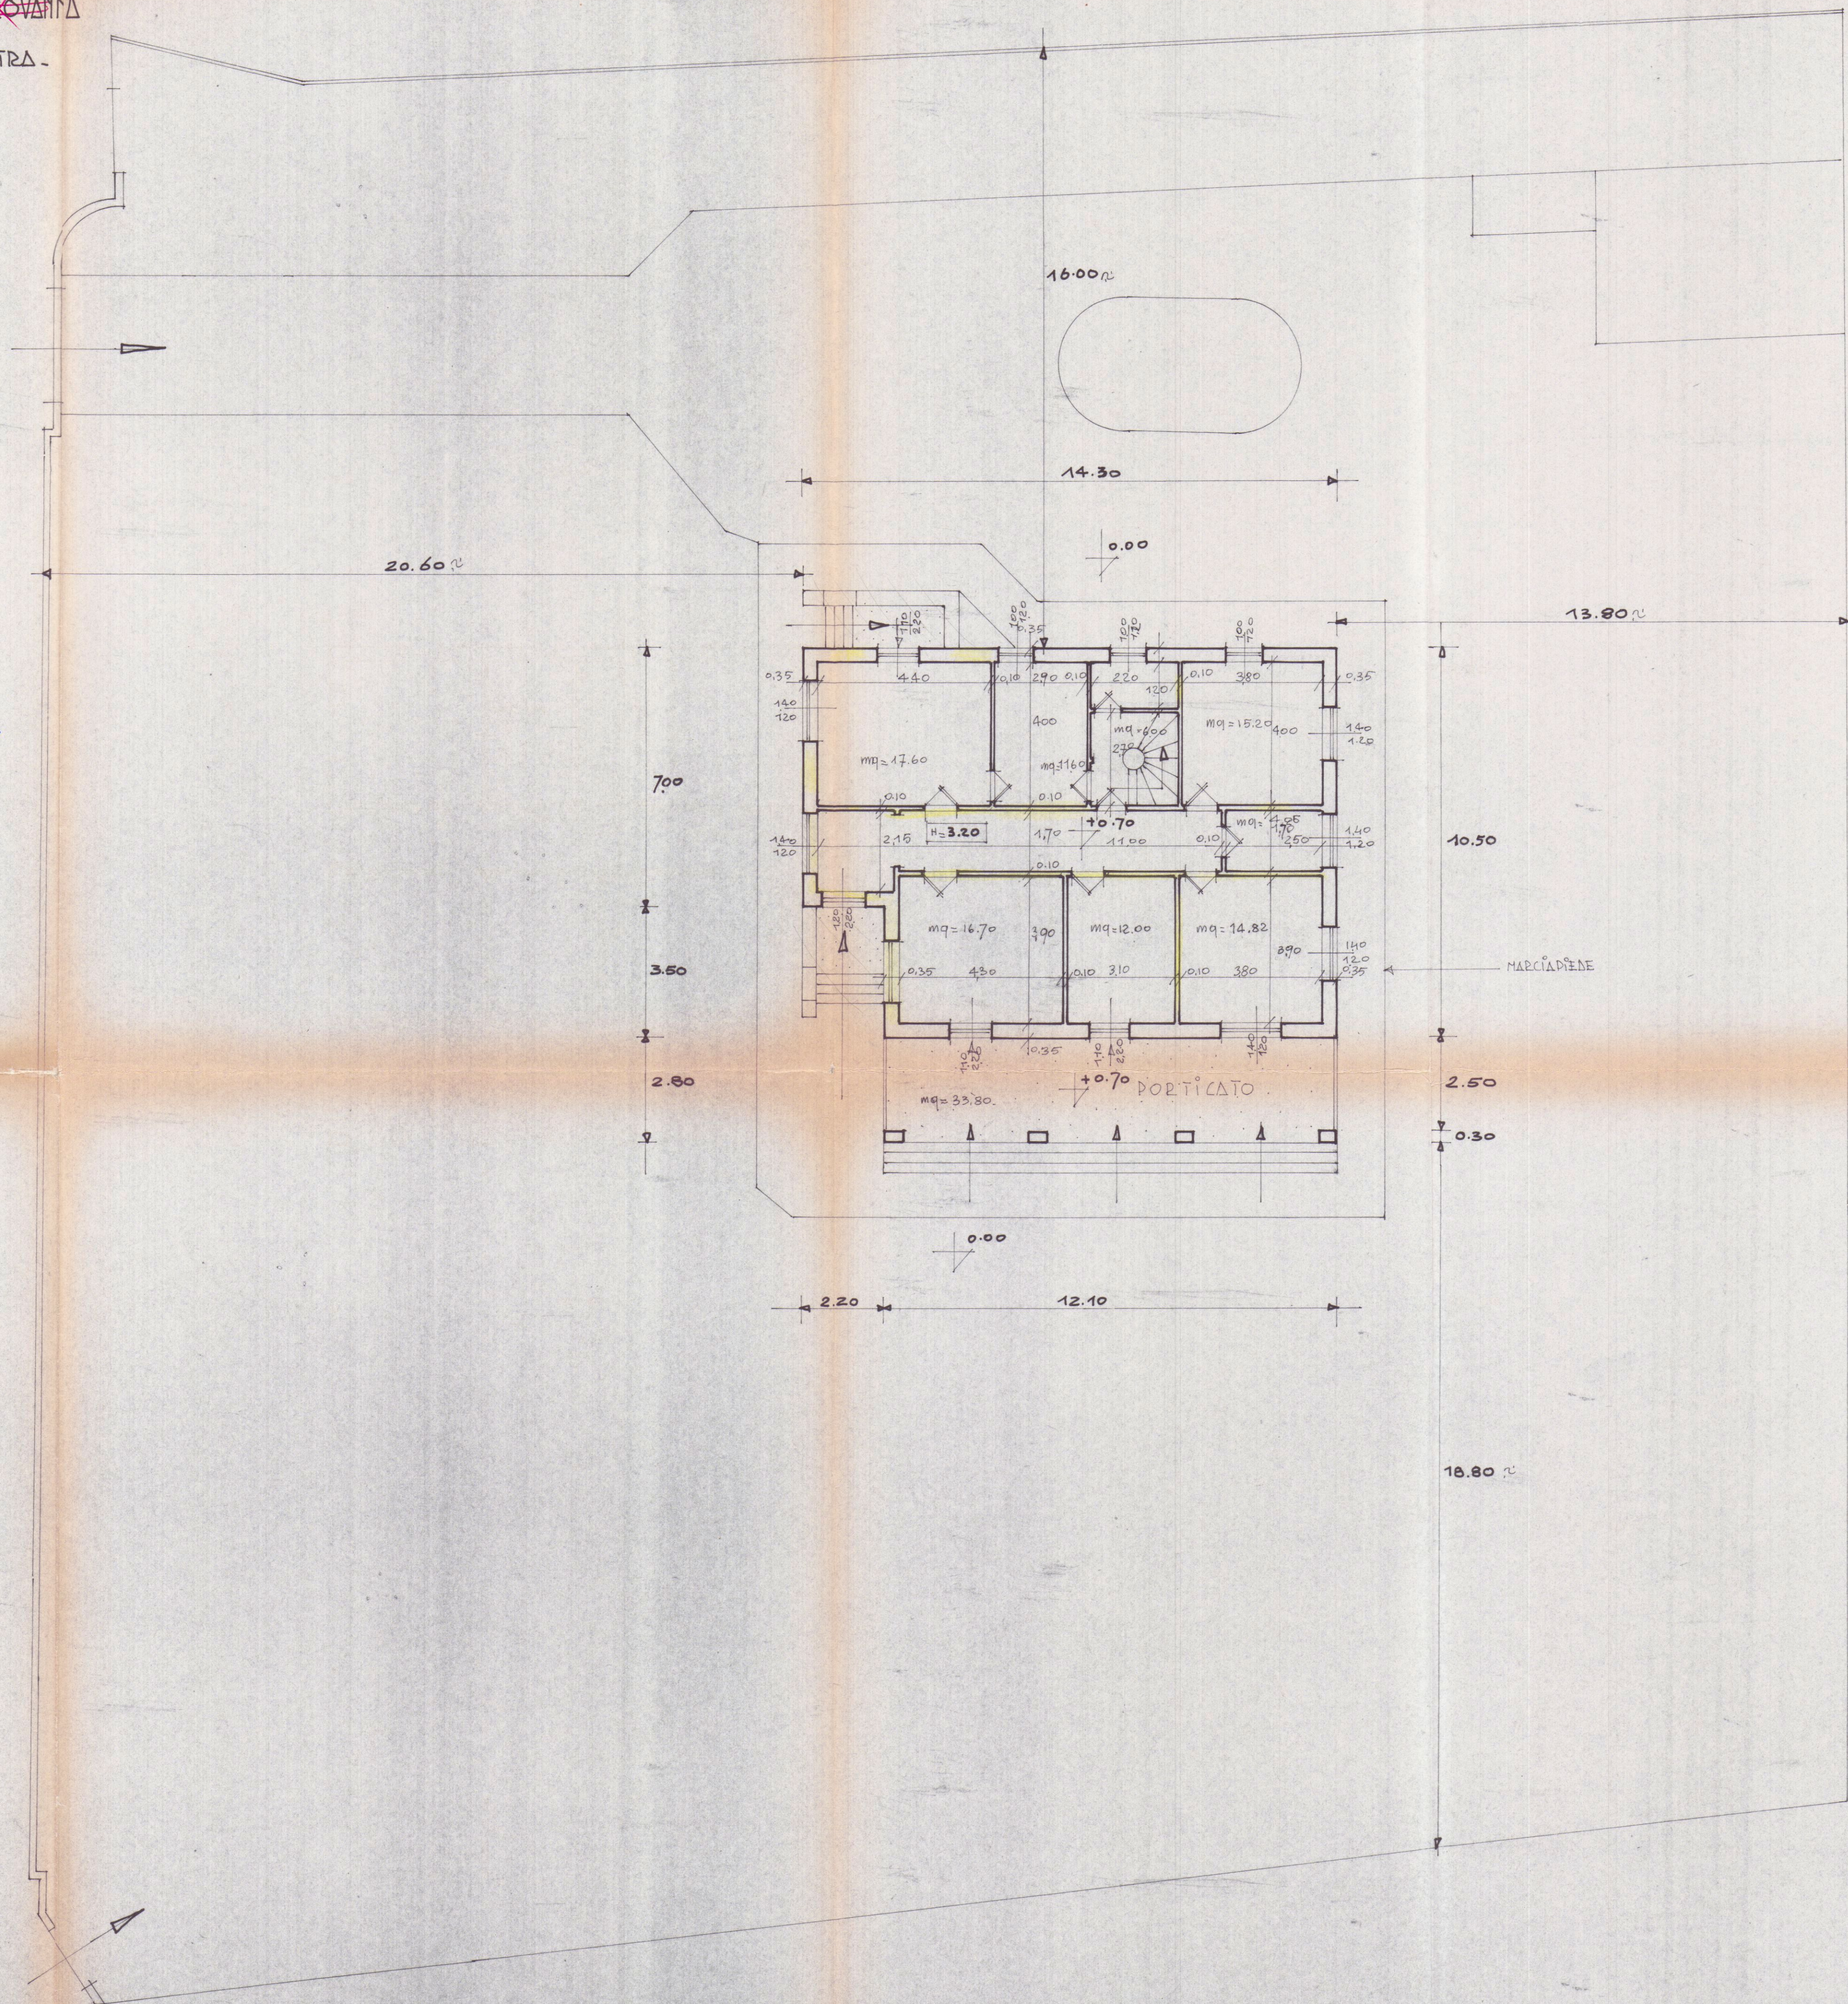

9 FEB 22 1981
TAV. 4
PROPRIETÀ: FATTORI LINA, CARLO E ~~GIANI GIOVANNA~~
VIA VIC. BASSAGRANDE FOSSA - LOCALITÀ FOSSA MAESTRA -
MARINA DI CARRARA


Scala 1:100

FABBRICATO ESISTENTE


2 SOLUZIONE

22 FEB 22 1981
CARLO FATTORI
APPROVATO
CONTROLLATO 27 MAG. 1981
L'ING. CARO


Approvato dal Sindaco alle condizioni:
Indice di costruzione del 27 MAG. 1981
L'ING. CARO

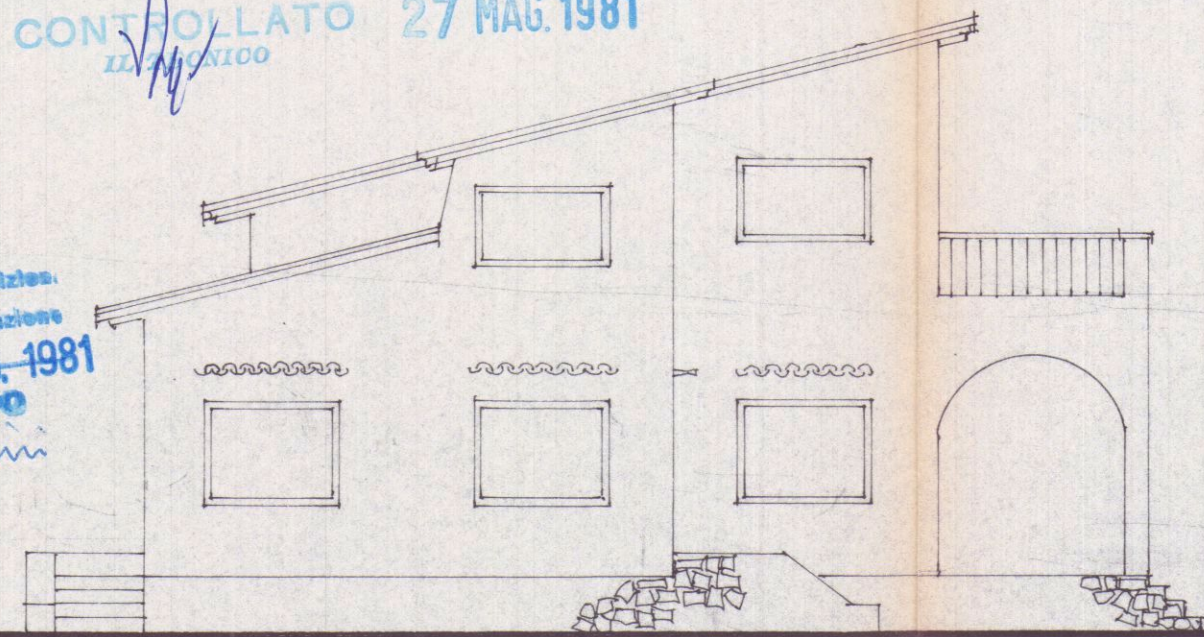


PRO/DETTO OVEST

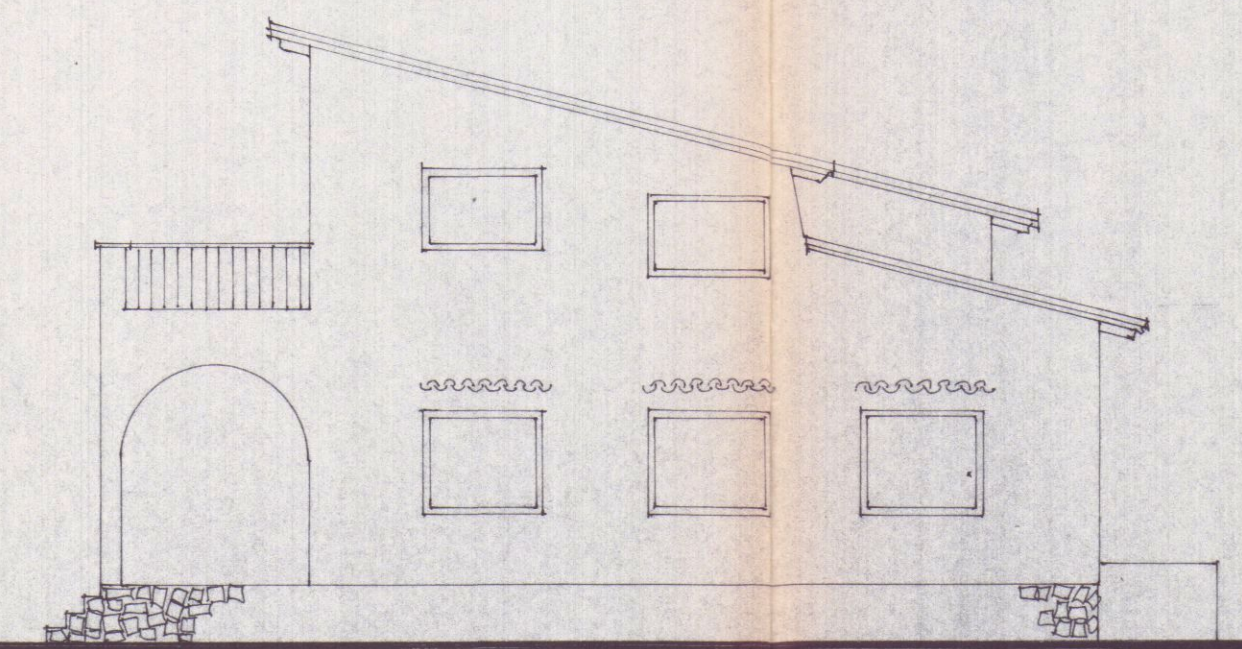

PRO/DETTO EST

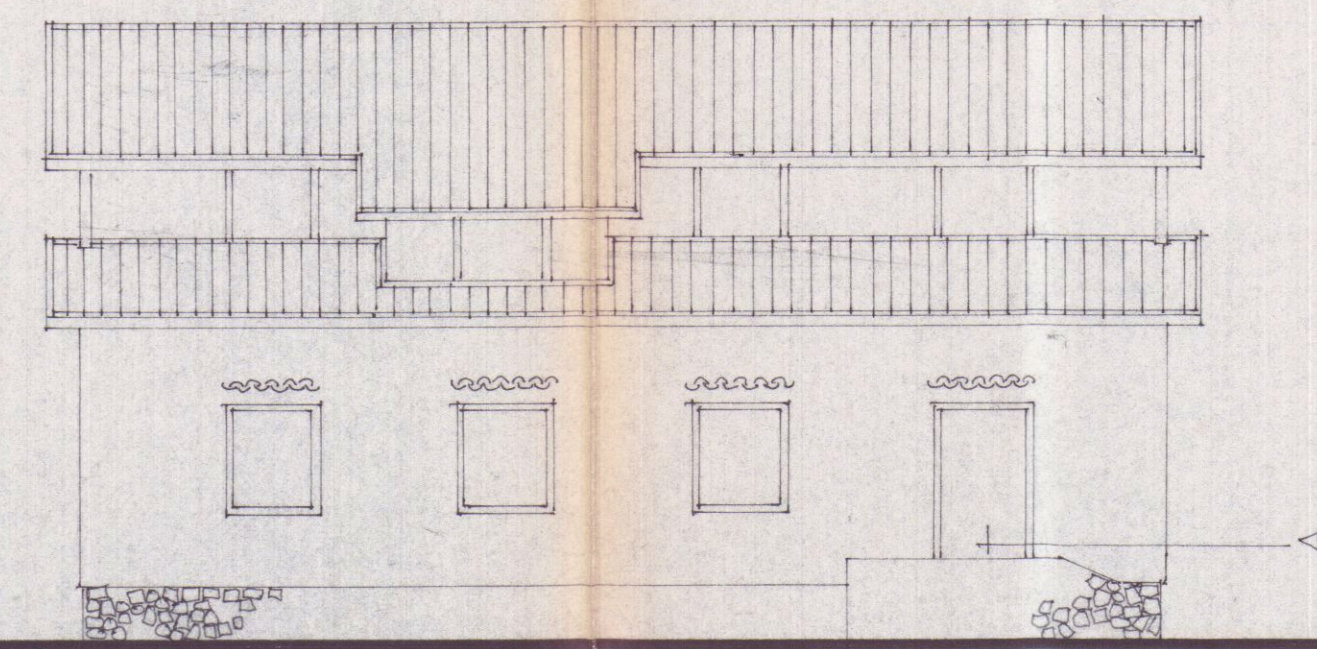

PRO/DETTO NORD

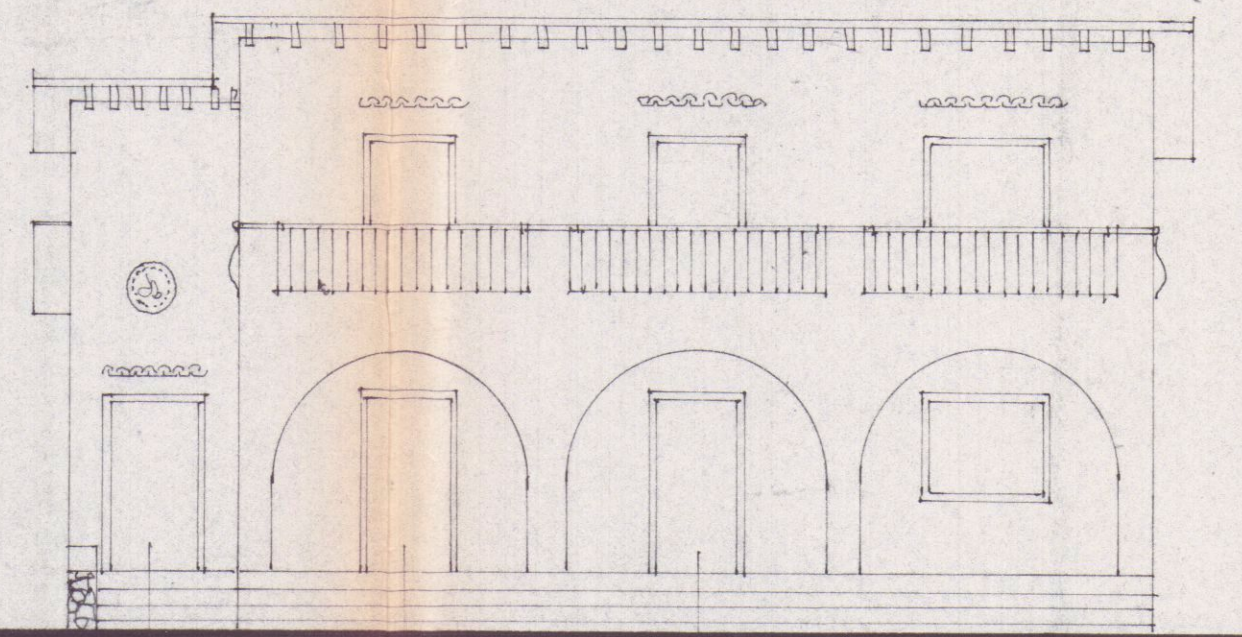

PRO/DETTO SUD